
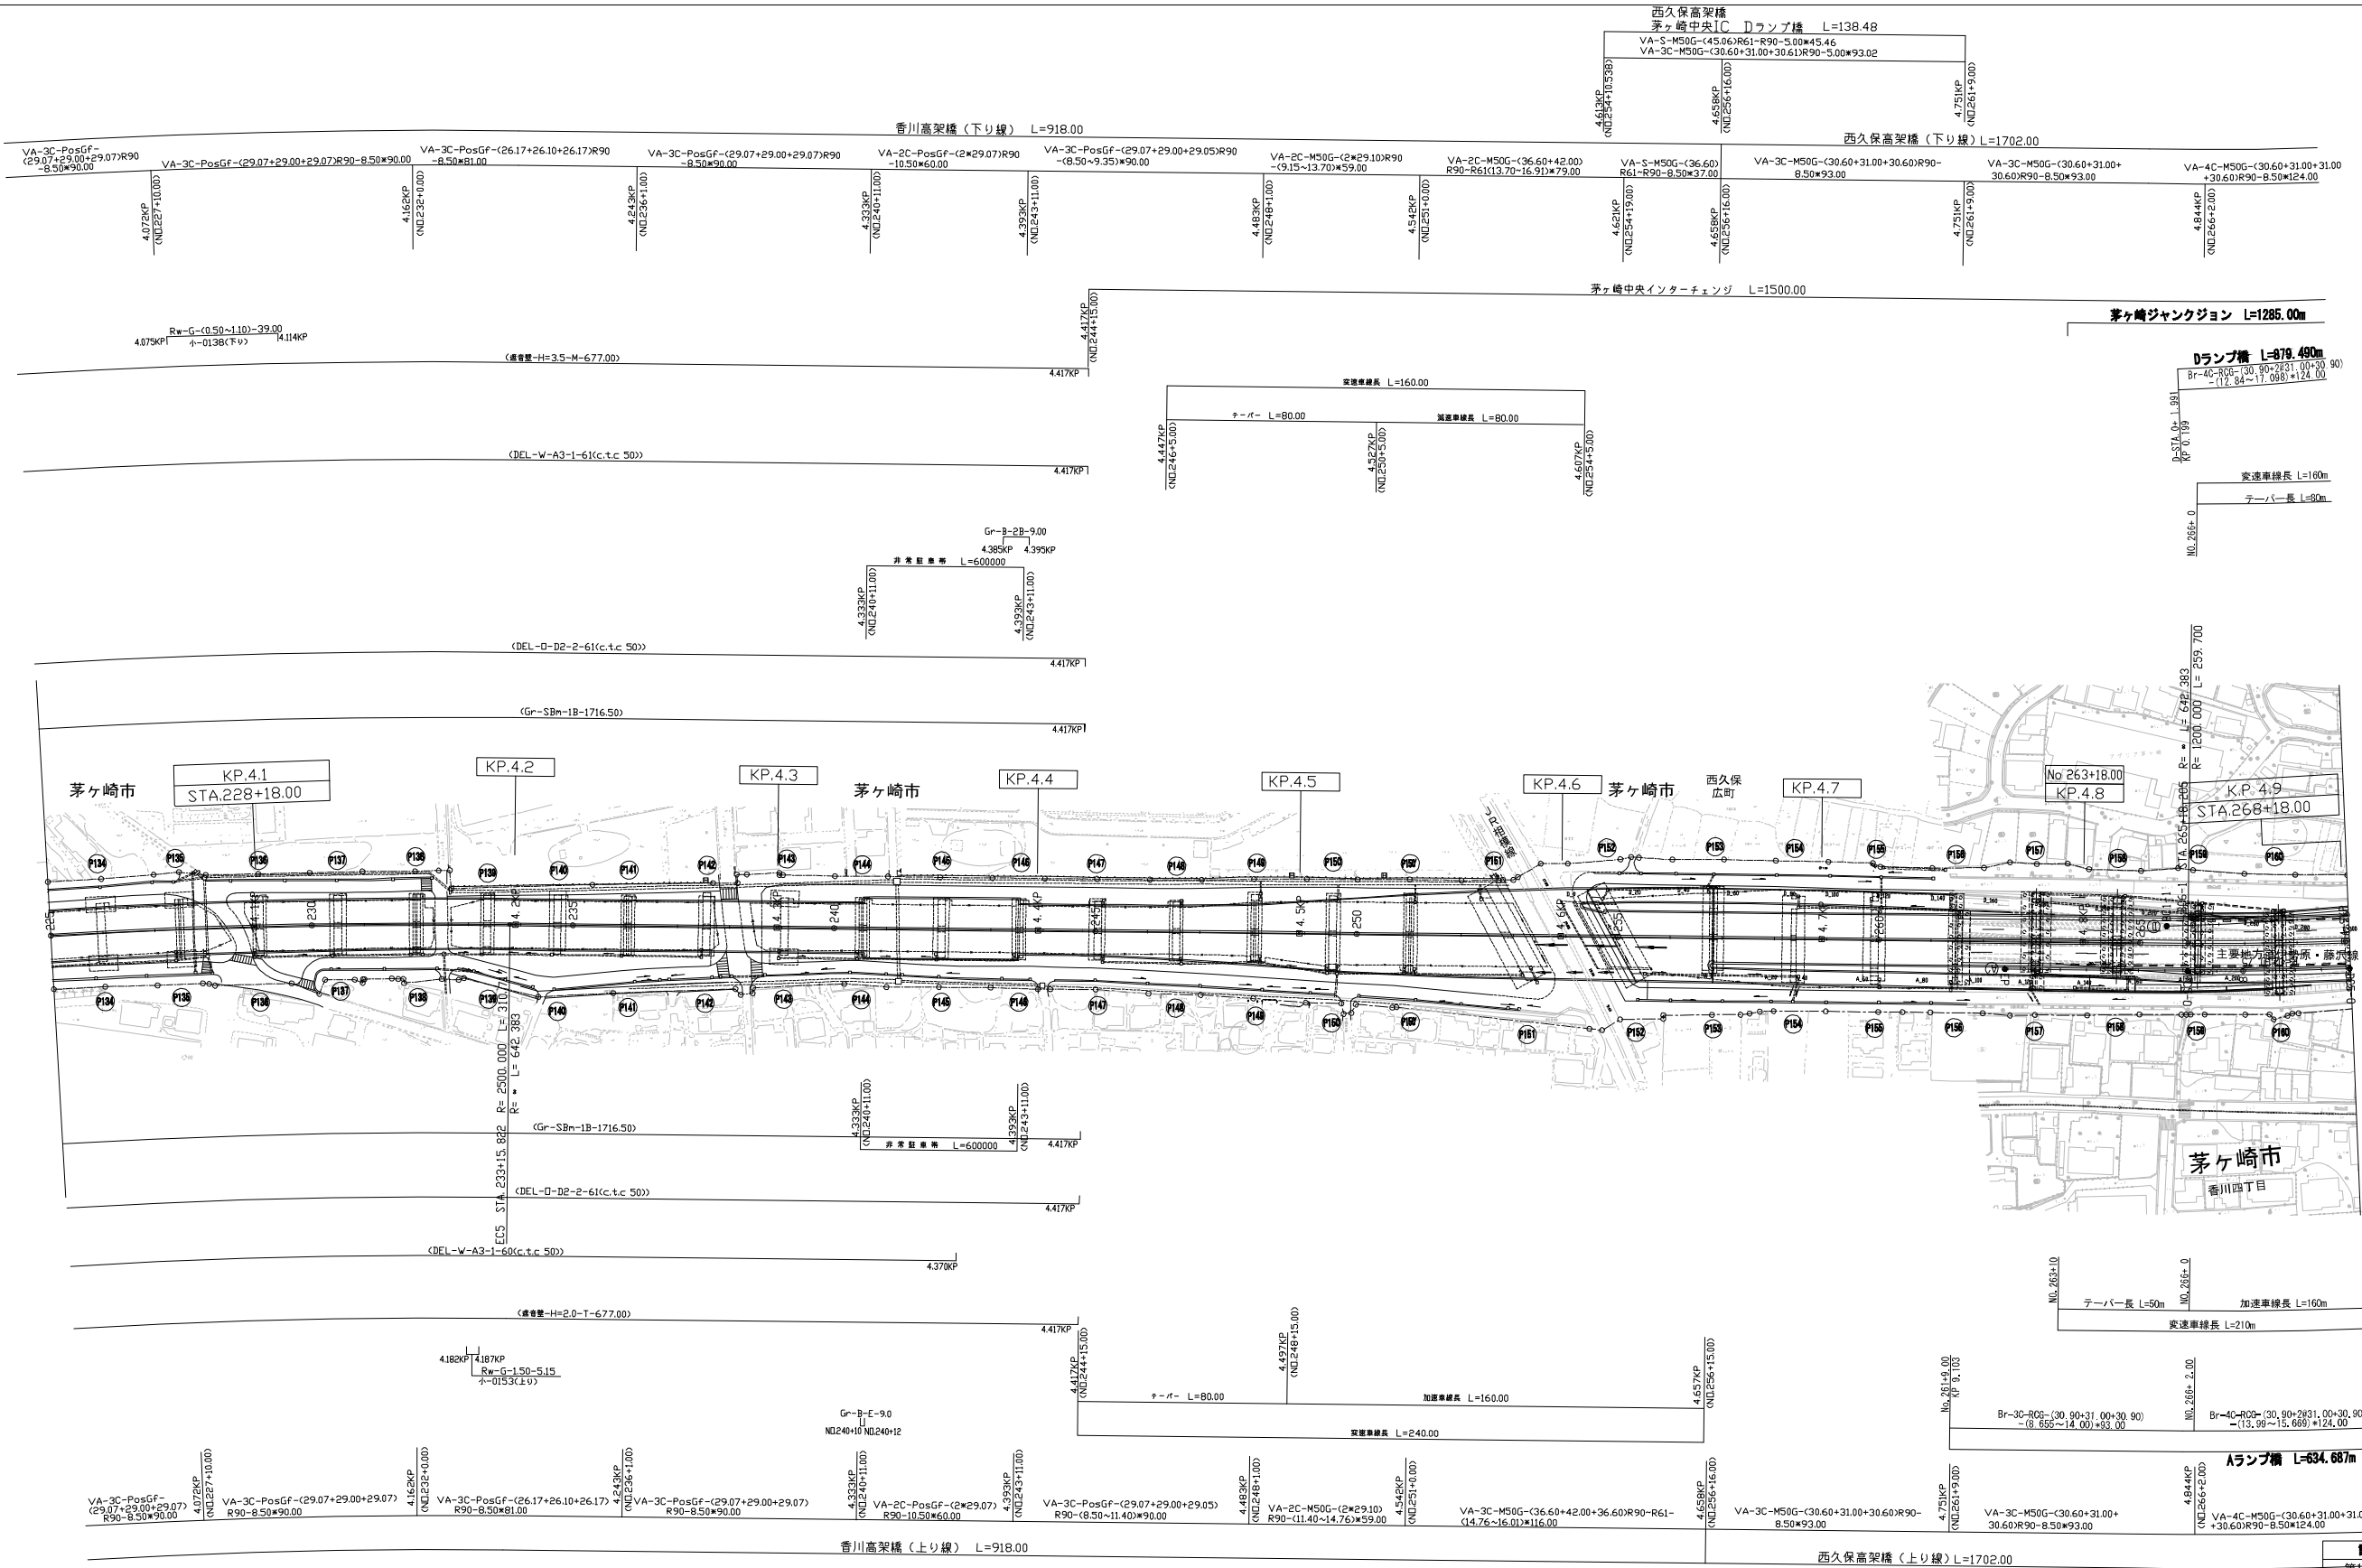


※注意
OP150'～P172'について
・上記PNo.は現況道路、点線のPNo.を示している。
・現地のPNo. (プレート版) は、上記より+1線のPNo.
・現地のPNo. (ベント) は、上記と異なりPNo.

調査年月		摘要
第1回 2017年3月		
第2回 2018年3月		
第3回 2019年3月		


首都圏中央連絡自動車道 (茅ヶ崎JCT～寒川南IC)		
工種	管理用平面図	
名称	KP. 4.022～KP. 4.902 STA. 225+00.0～STA. 269+00.0	縮尺 1/1000
分	1	6

中日本高速道路(株) 東京支社


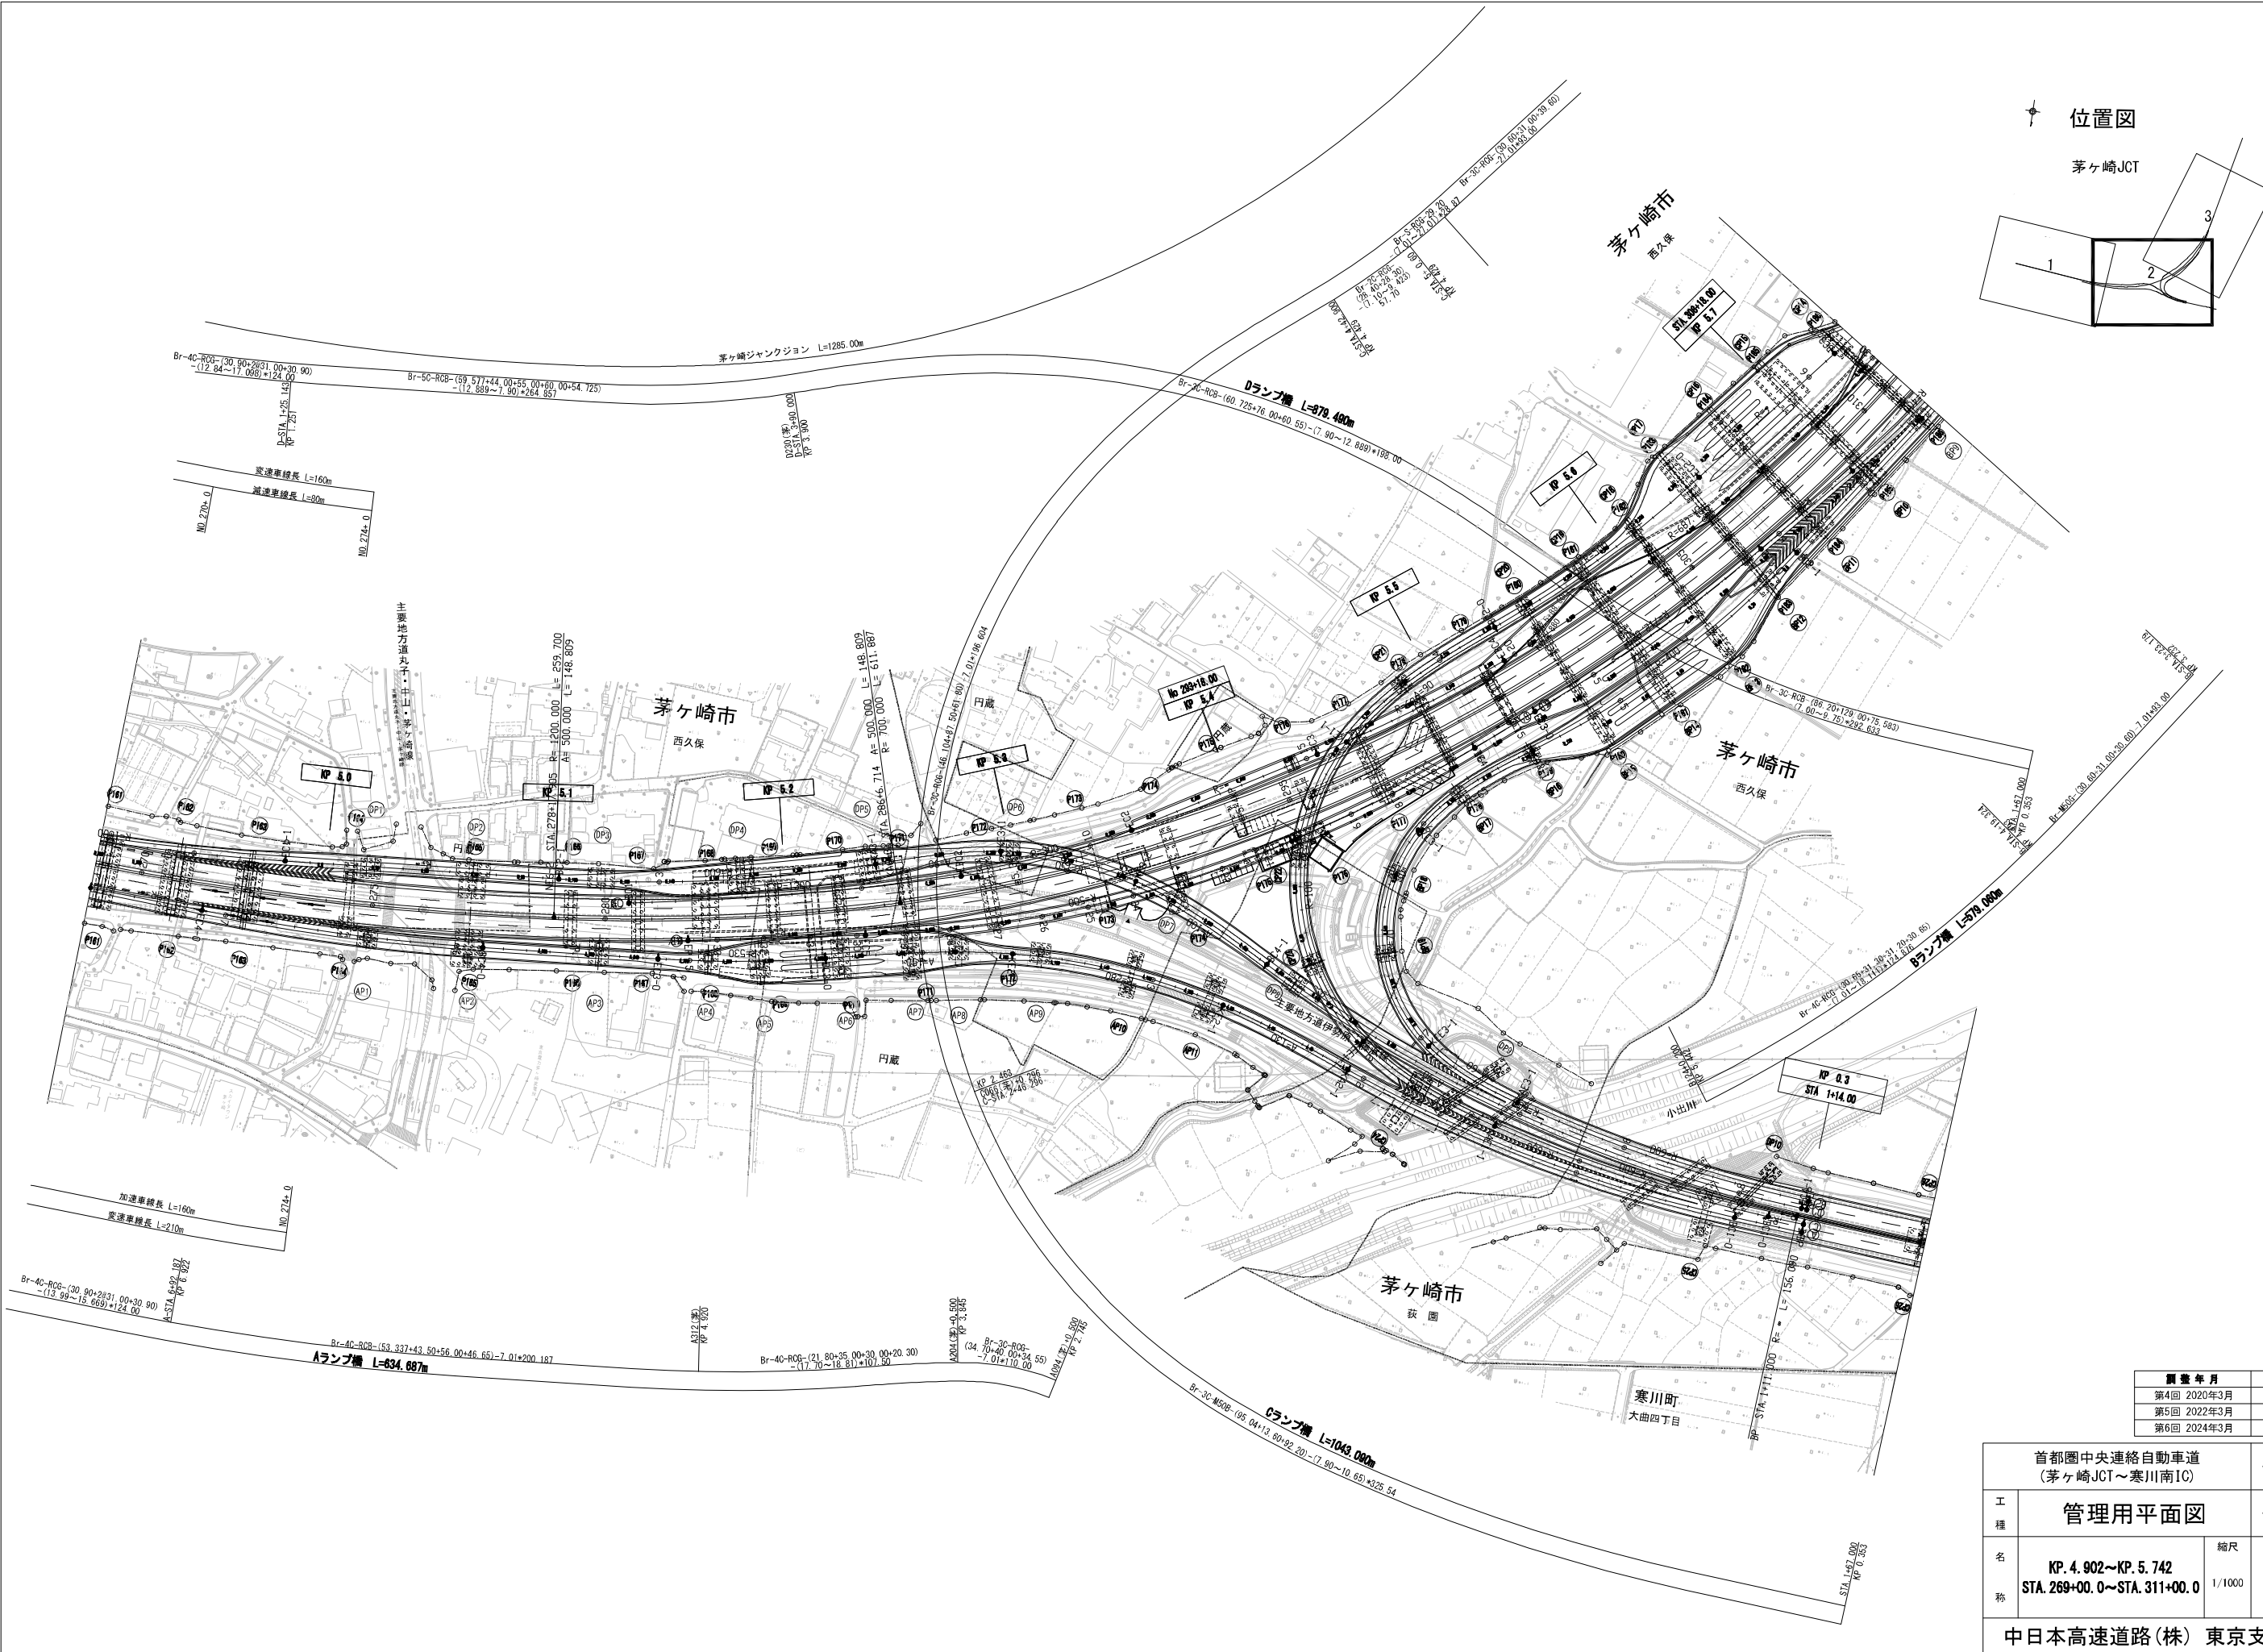


調査年月		摘要
第4回 2020年3月		
第5回 2022年3月		
第6回 2024年3月		

首都圏中央連絡自動車道 (茅ヶ崎JCT～寒川南IC)		
工種	管理用平面図	
名称	KP. 4.902～KP. 5.742 STA. 269+00.0～STA. 311+00.0	縮尺 1/1000
		2/6
中日本高速道路(株) 東京支社		

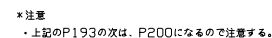


首都圏中央連絡自動車道 (茅ヶ崎JCT～寒川南IC)			
工 種	管理用平面図		
名 称	KP. 5. 742～KP. 6. 422 STA. 311+00. 0～STA. 345+00. 0	縮尺 1/1000	3 6
中日本高速道路(株) 東京支社			

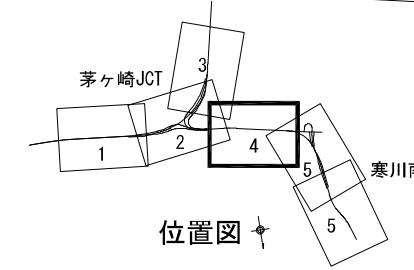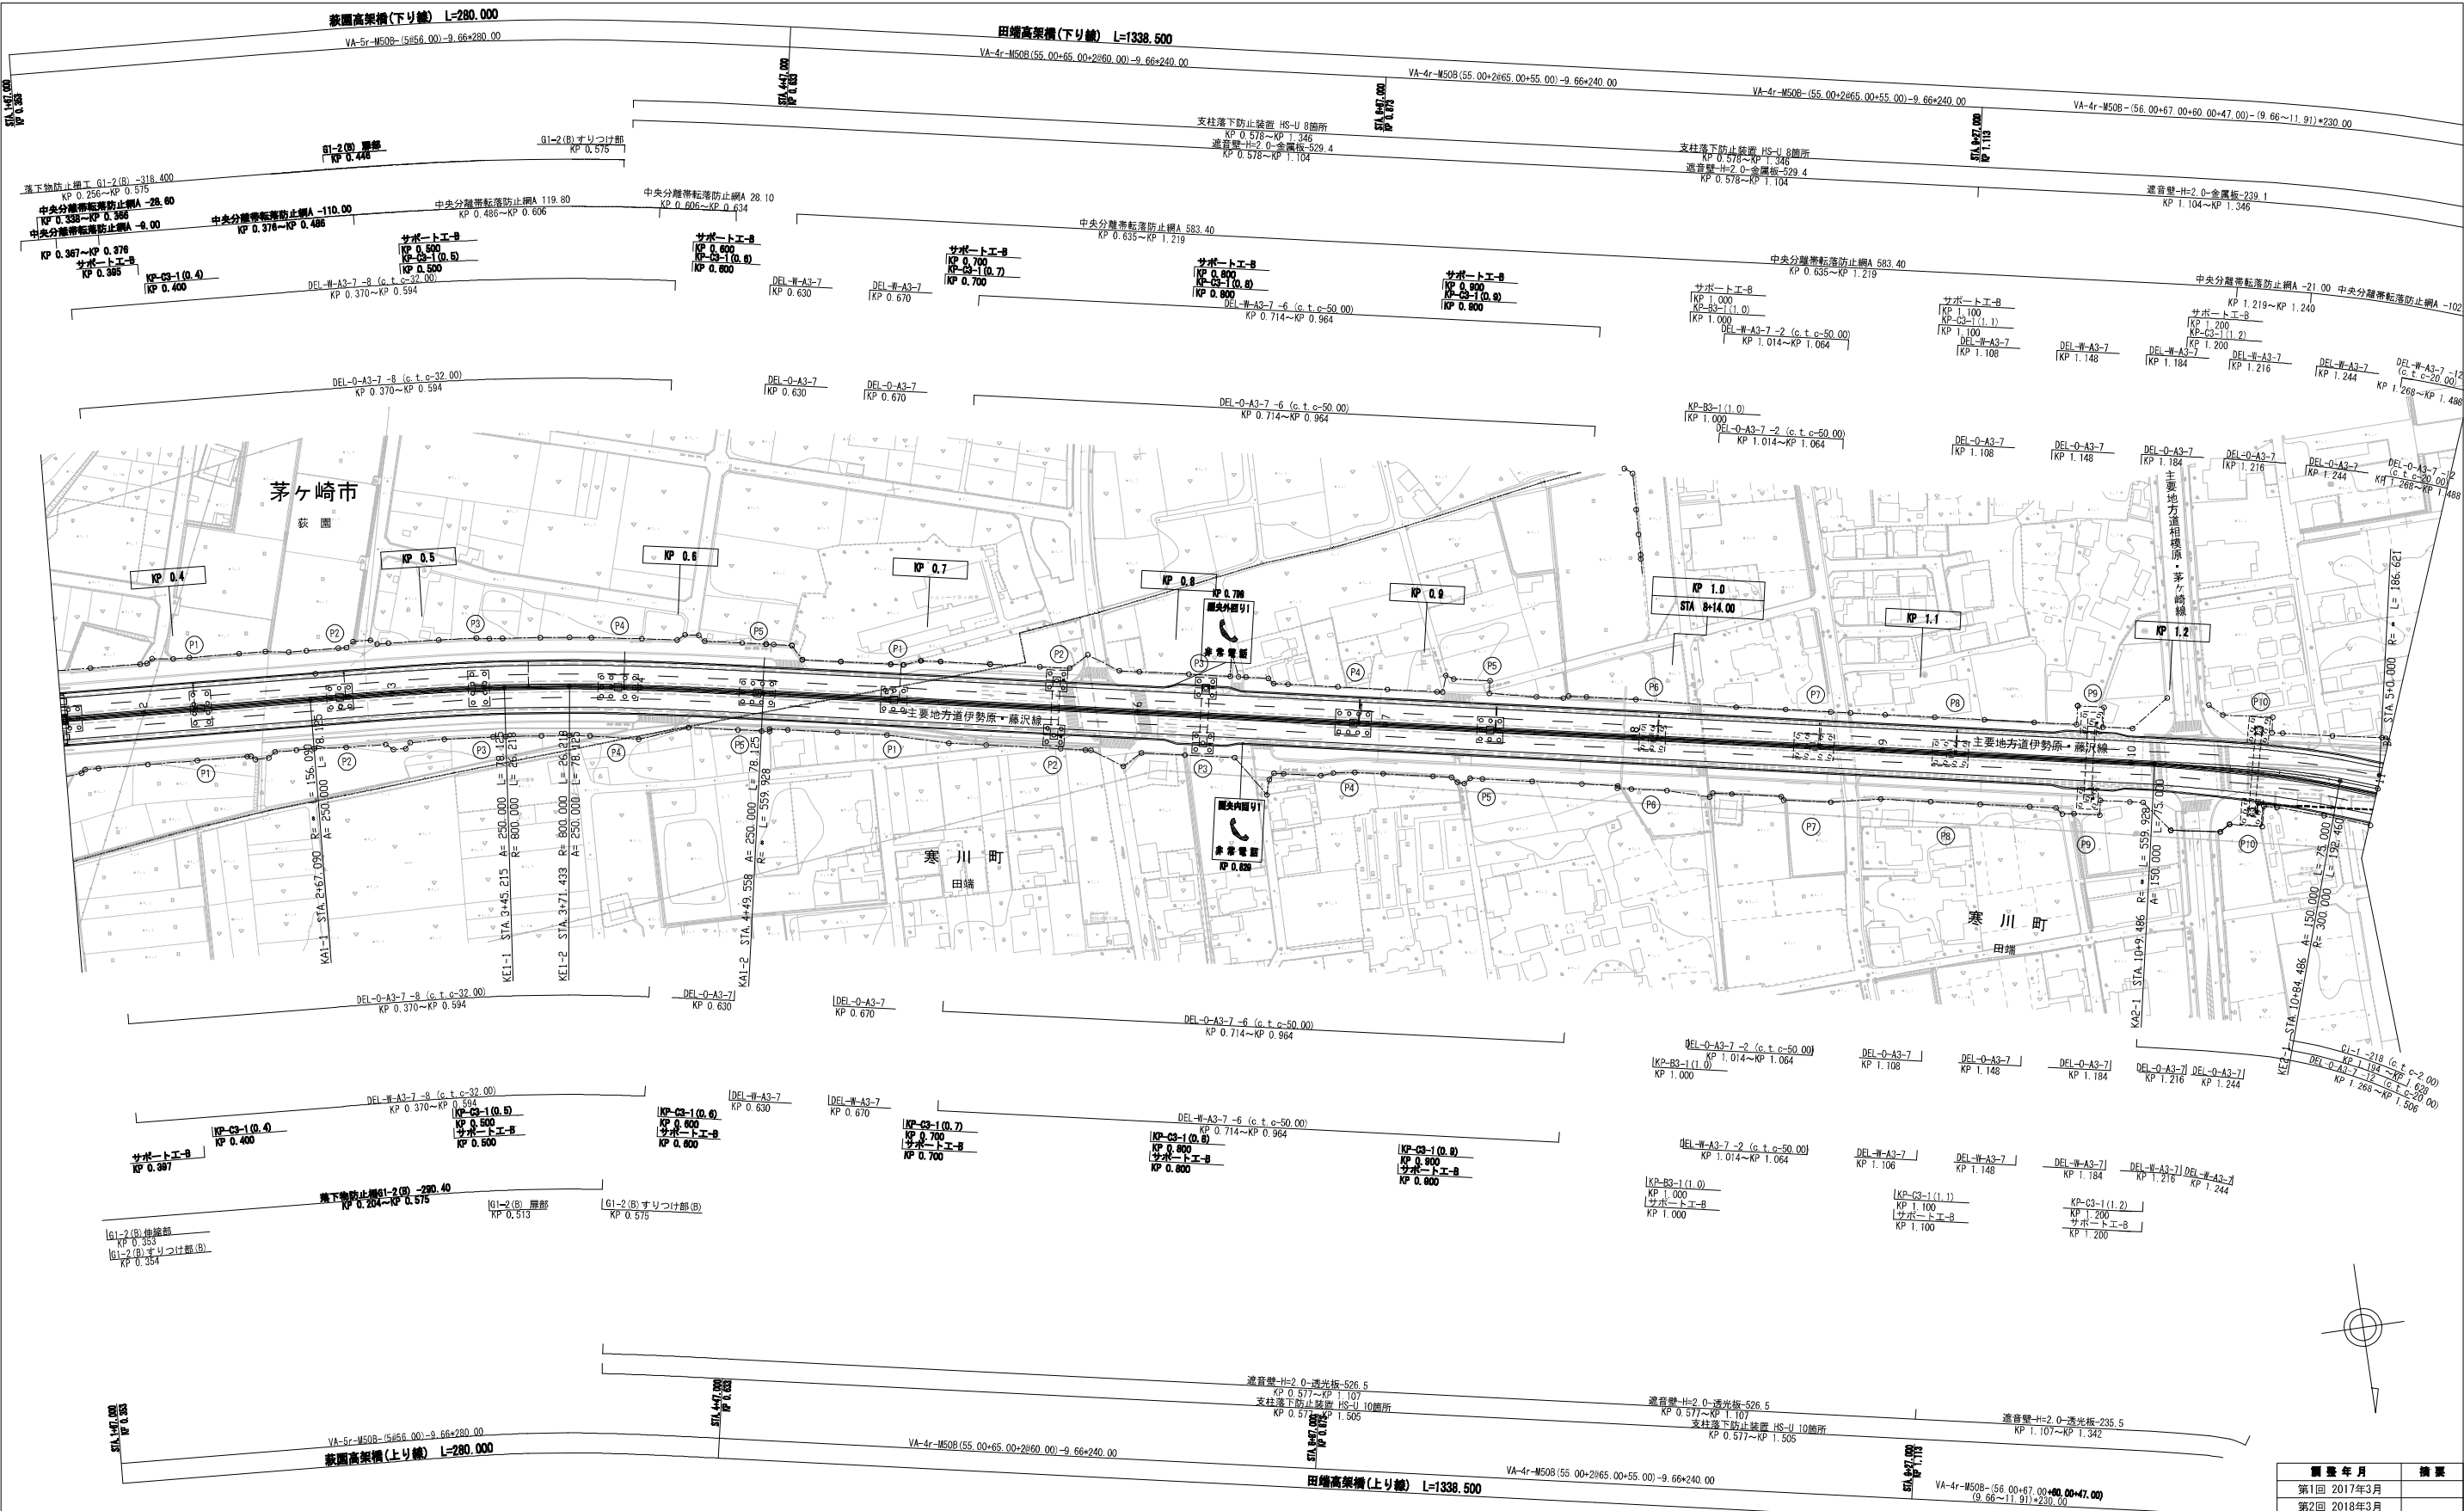




調査年月		摘要
第1回 2017年3月		
第2回 2018年3月		
第3回 2019年3月		

首都圏中央連絡自動車道 (茅ヶ崎JCT～寒川南IC)			
工種	管理用平面図		
名称	KP.0.353～KP.1.286 STA.1+67.00～STA.11+00	縮尺 1/1000	4 6
中日本高速道路(株) 東京支社			

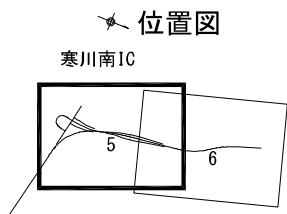


調査年月		摘要
第2回 2018年3月		
第3回 2019年3月		
第4回 2020年3月		

首都圏中央連絡自動車道 (茅ヶ崎JCT～寒川南IC)		
工種	管理用平面図	
名称	KP. 1.286～KP. 2.111 STA. 11+00～STA. 19+25	縮尺 1/1000
		5 6
中日本高速道路(株) 東京支社		

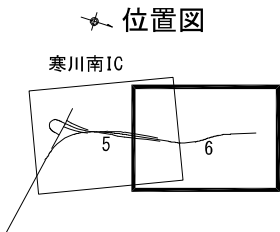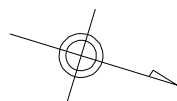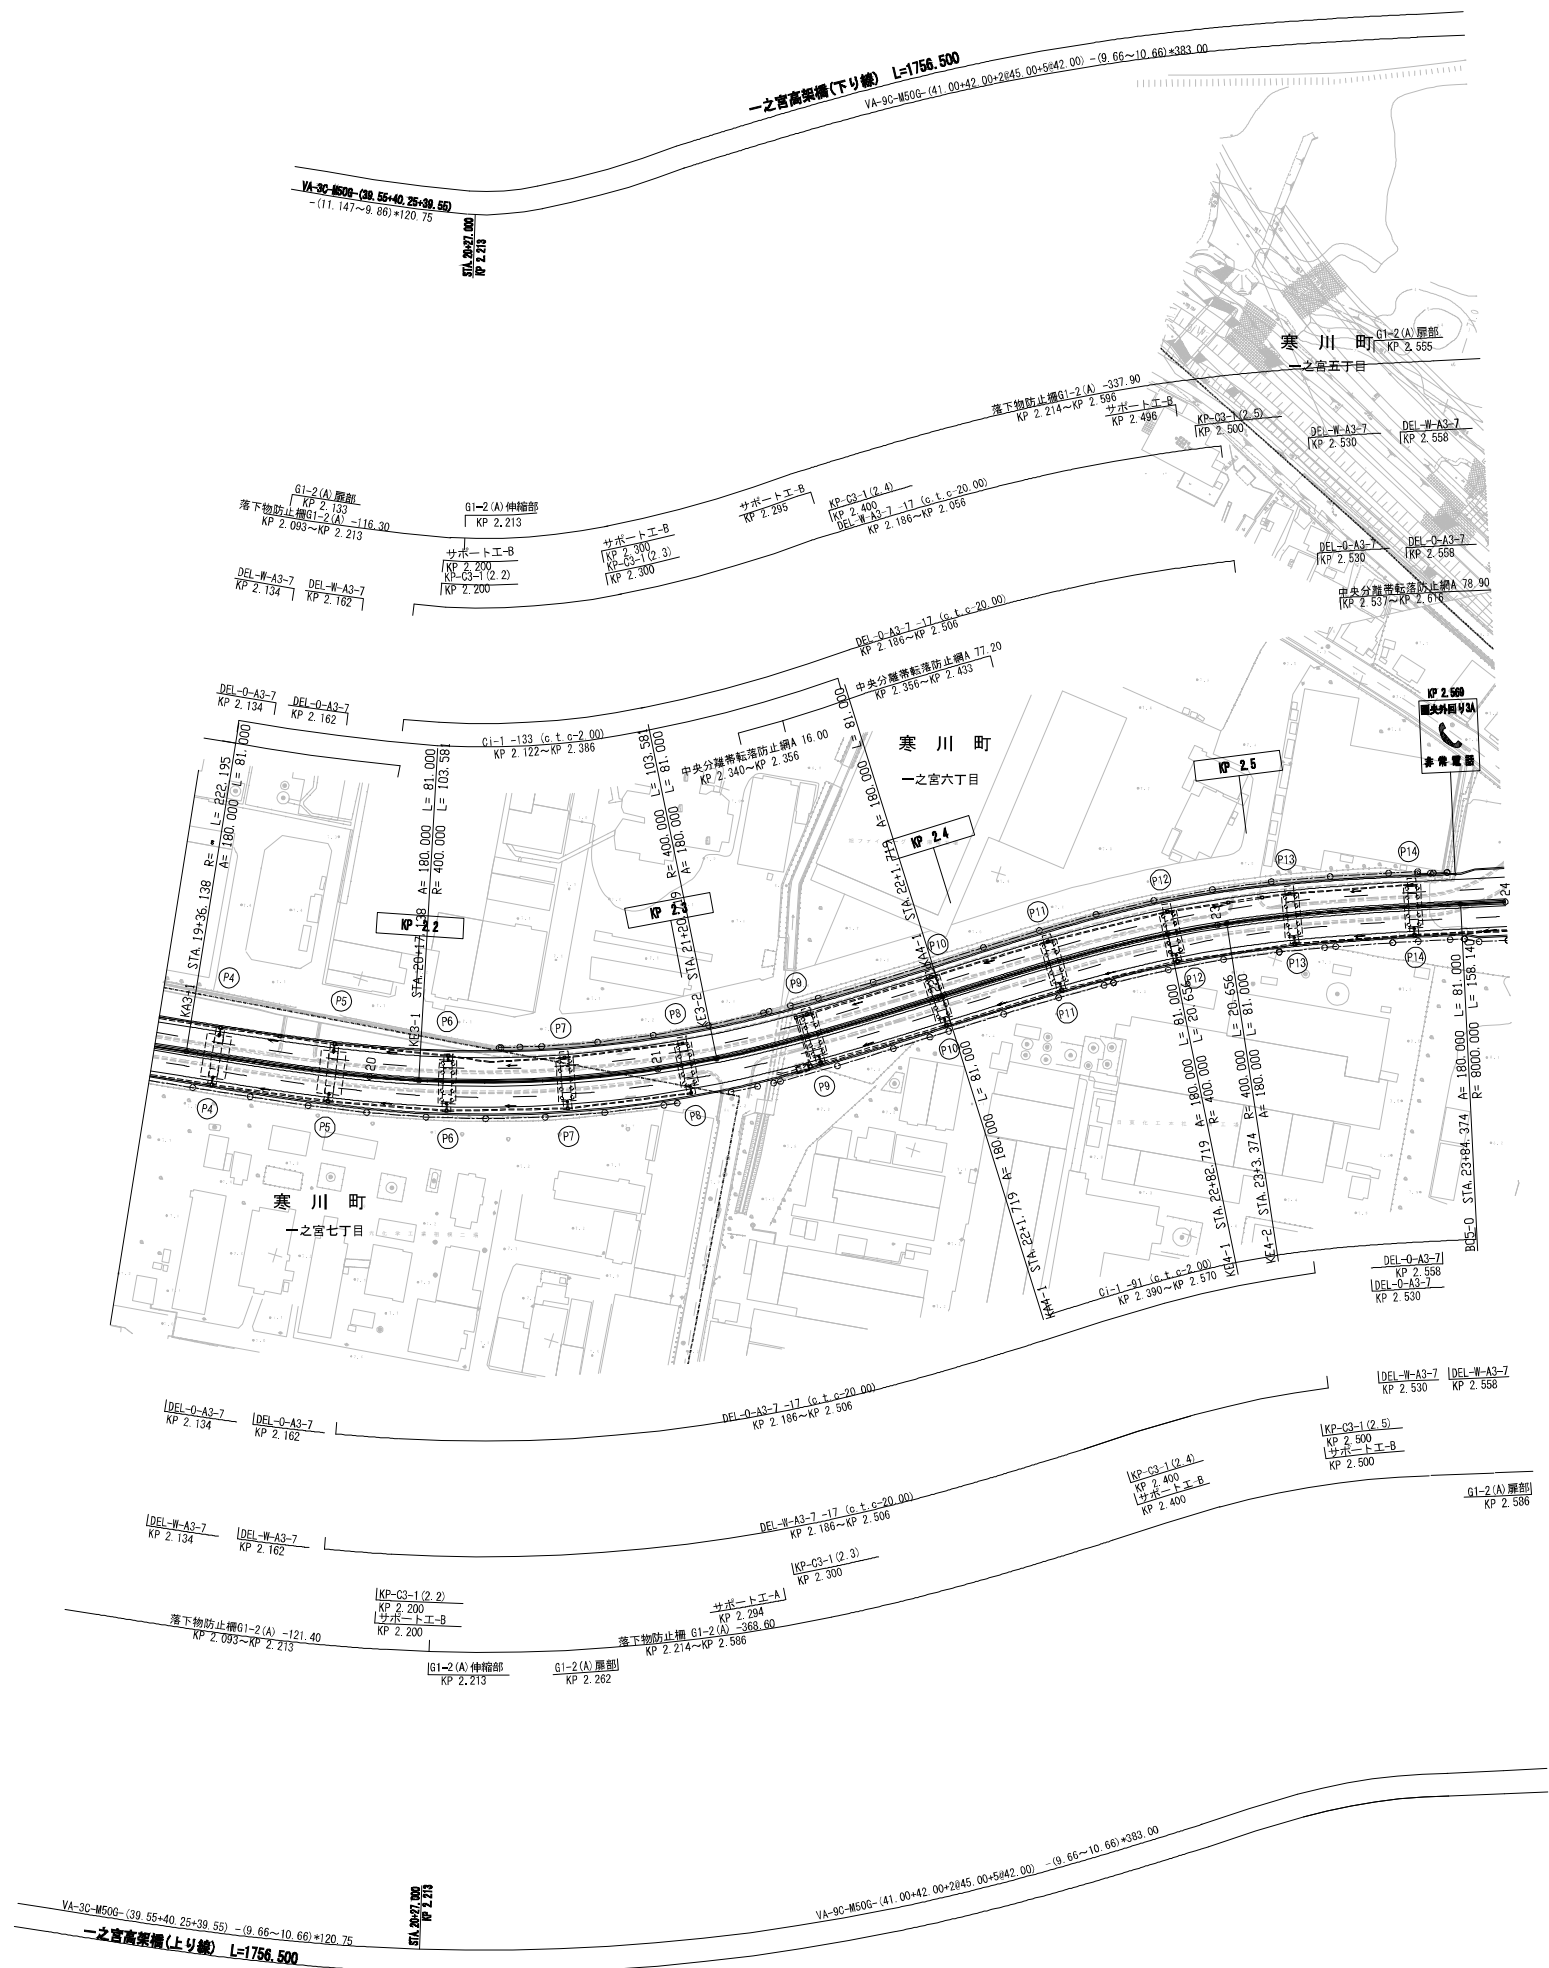


調査年月		摘要
第2回 2018年3月		
第3回 2019年3月		
第4回 2025年3月		

首都圏中央連絡自動車道 (茅ヶ崎JCT～寒川南IC)			—
工種	管理用平面図		—
名称	KP. 2. 111～KP. 2. 586 STA. 19+25～STA. 24+00	縮尺 1/1000	6 6
中日本高速道路(株) 東京支社			

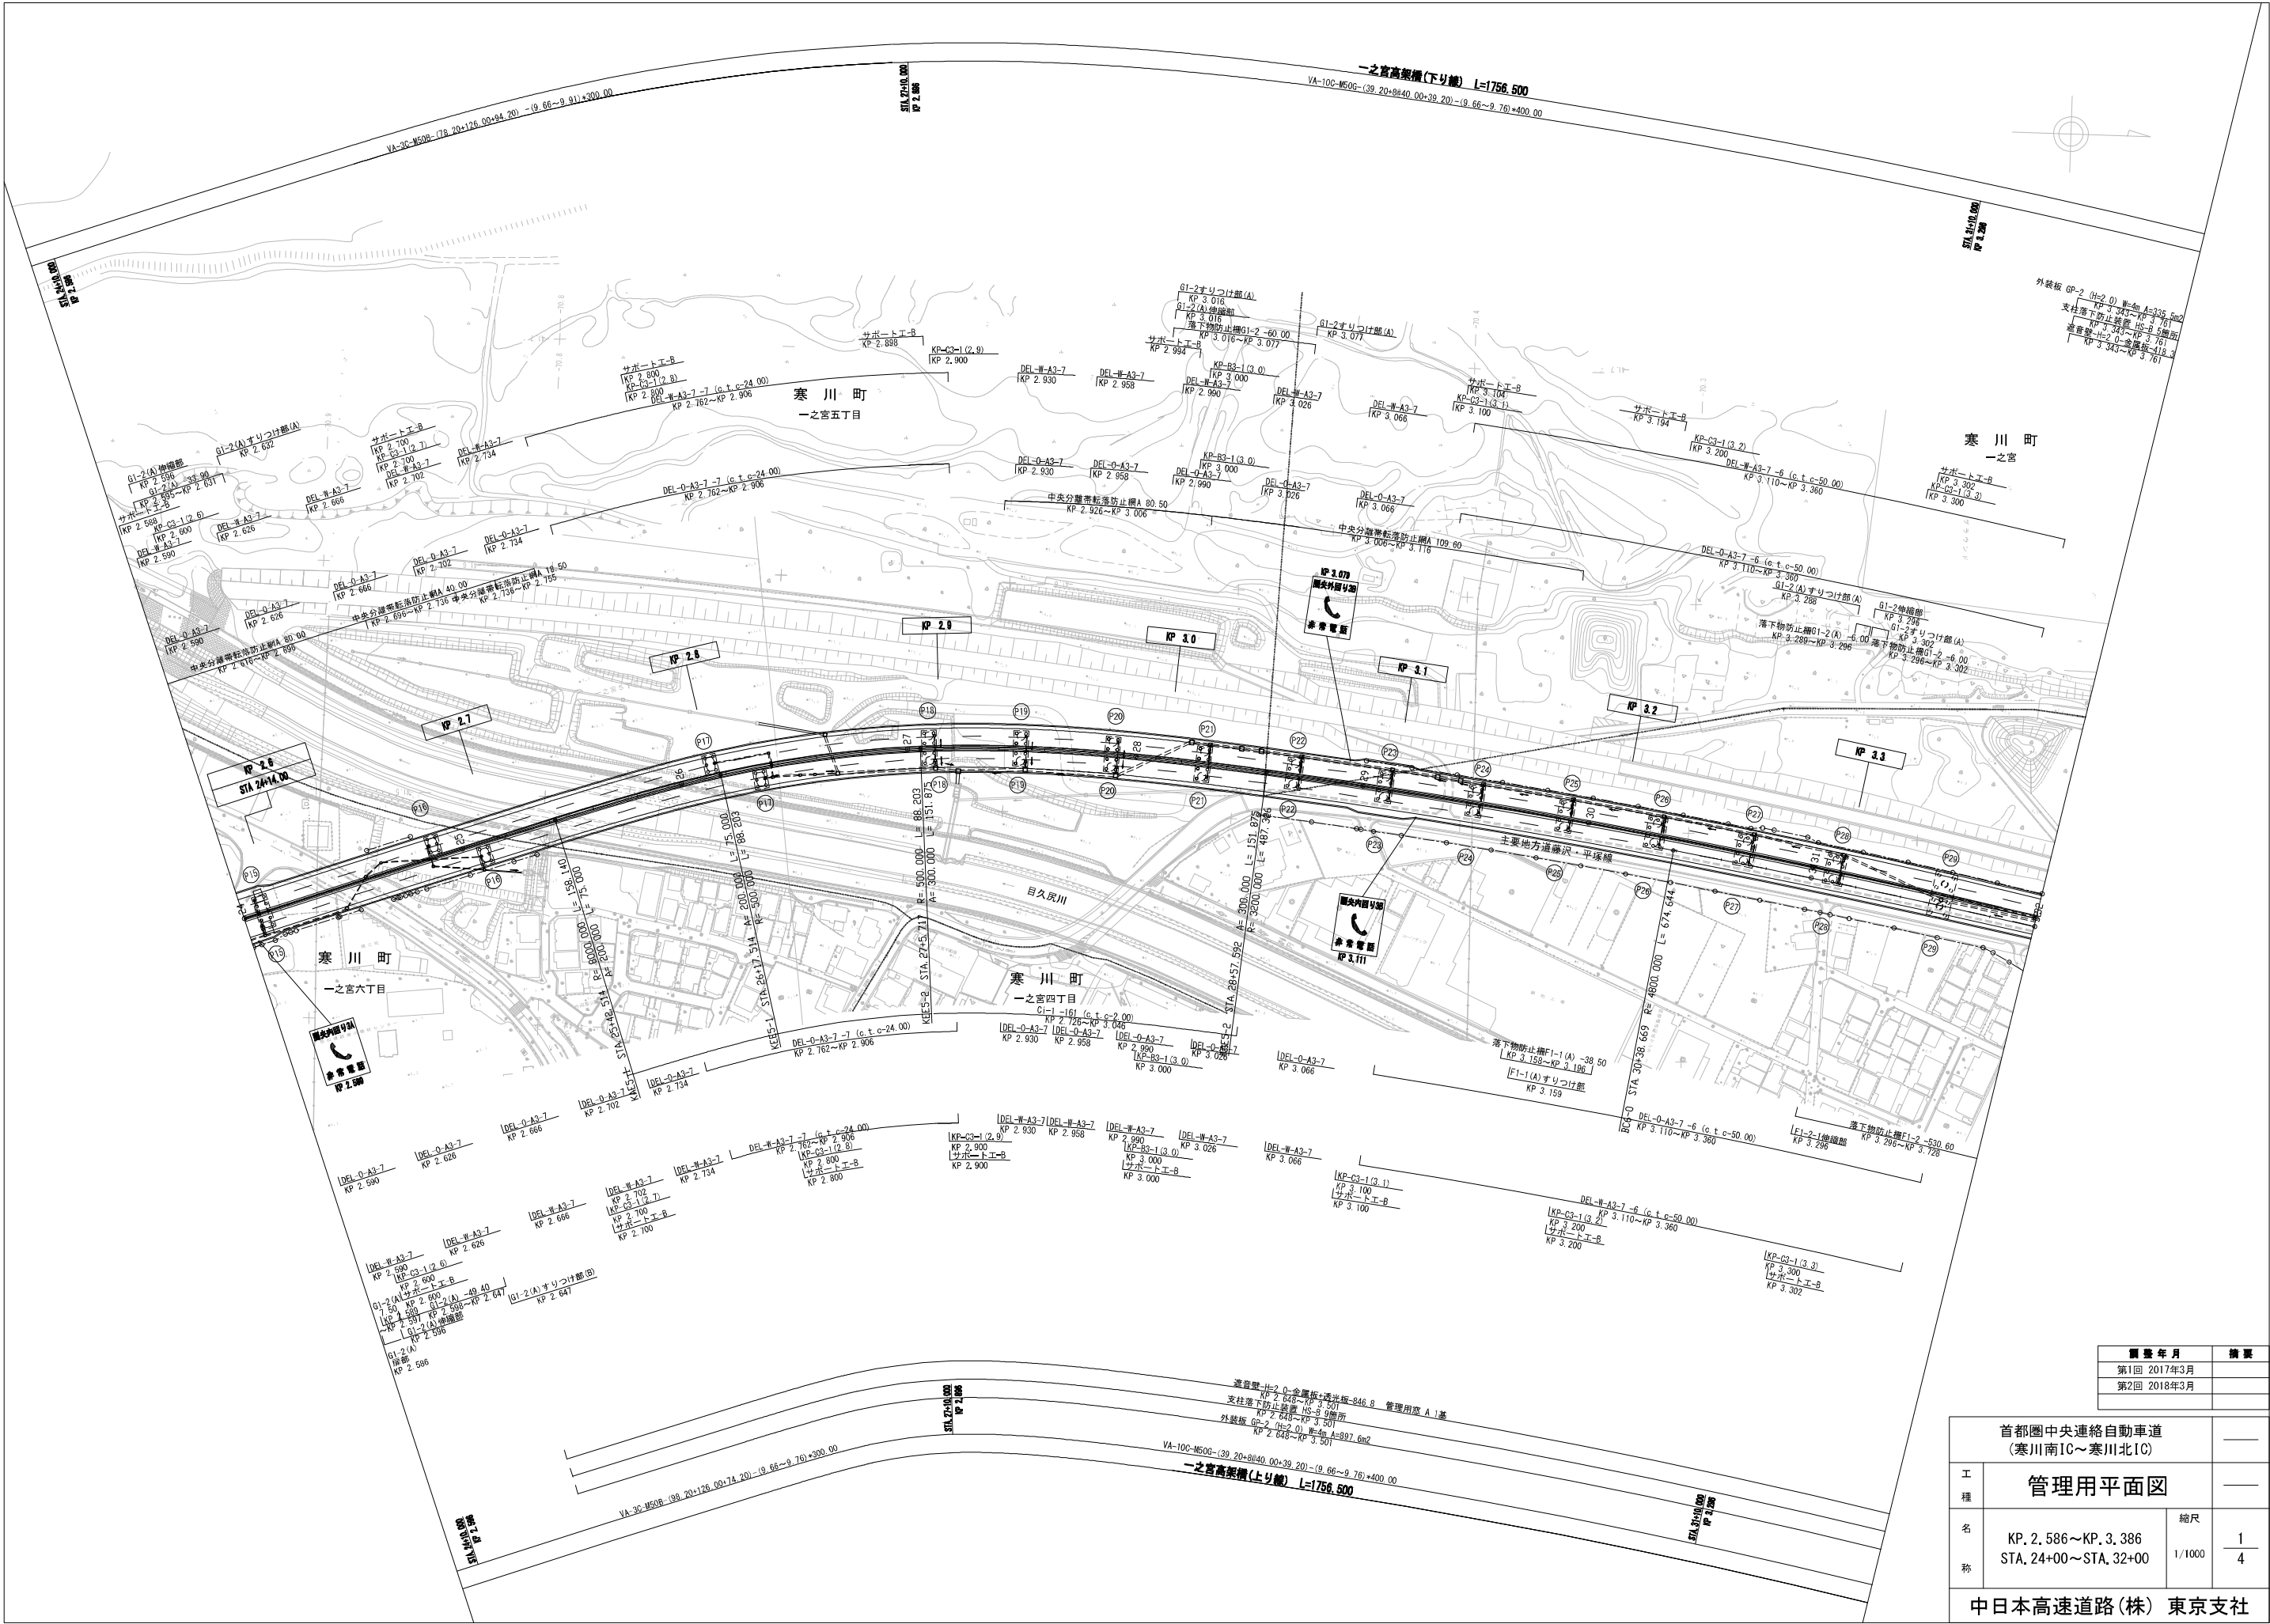

調査年月		摘要
第1回 2017年3月		
第2回 2018年3月		


首都圏中央連絡自動車道 (寒川南IC~寒川北IC)		
工種	管理用平面図	
名称	KP. 2.586~KP. 3.386 STA. 24+00~STA. 32+00	縮尺 1/1000 1 4
中日本高速道路(株) 東京支社		

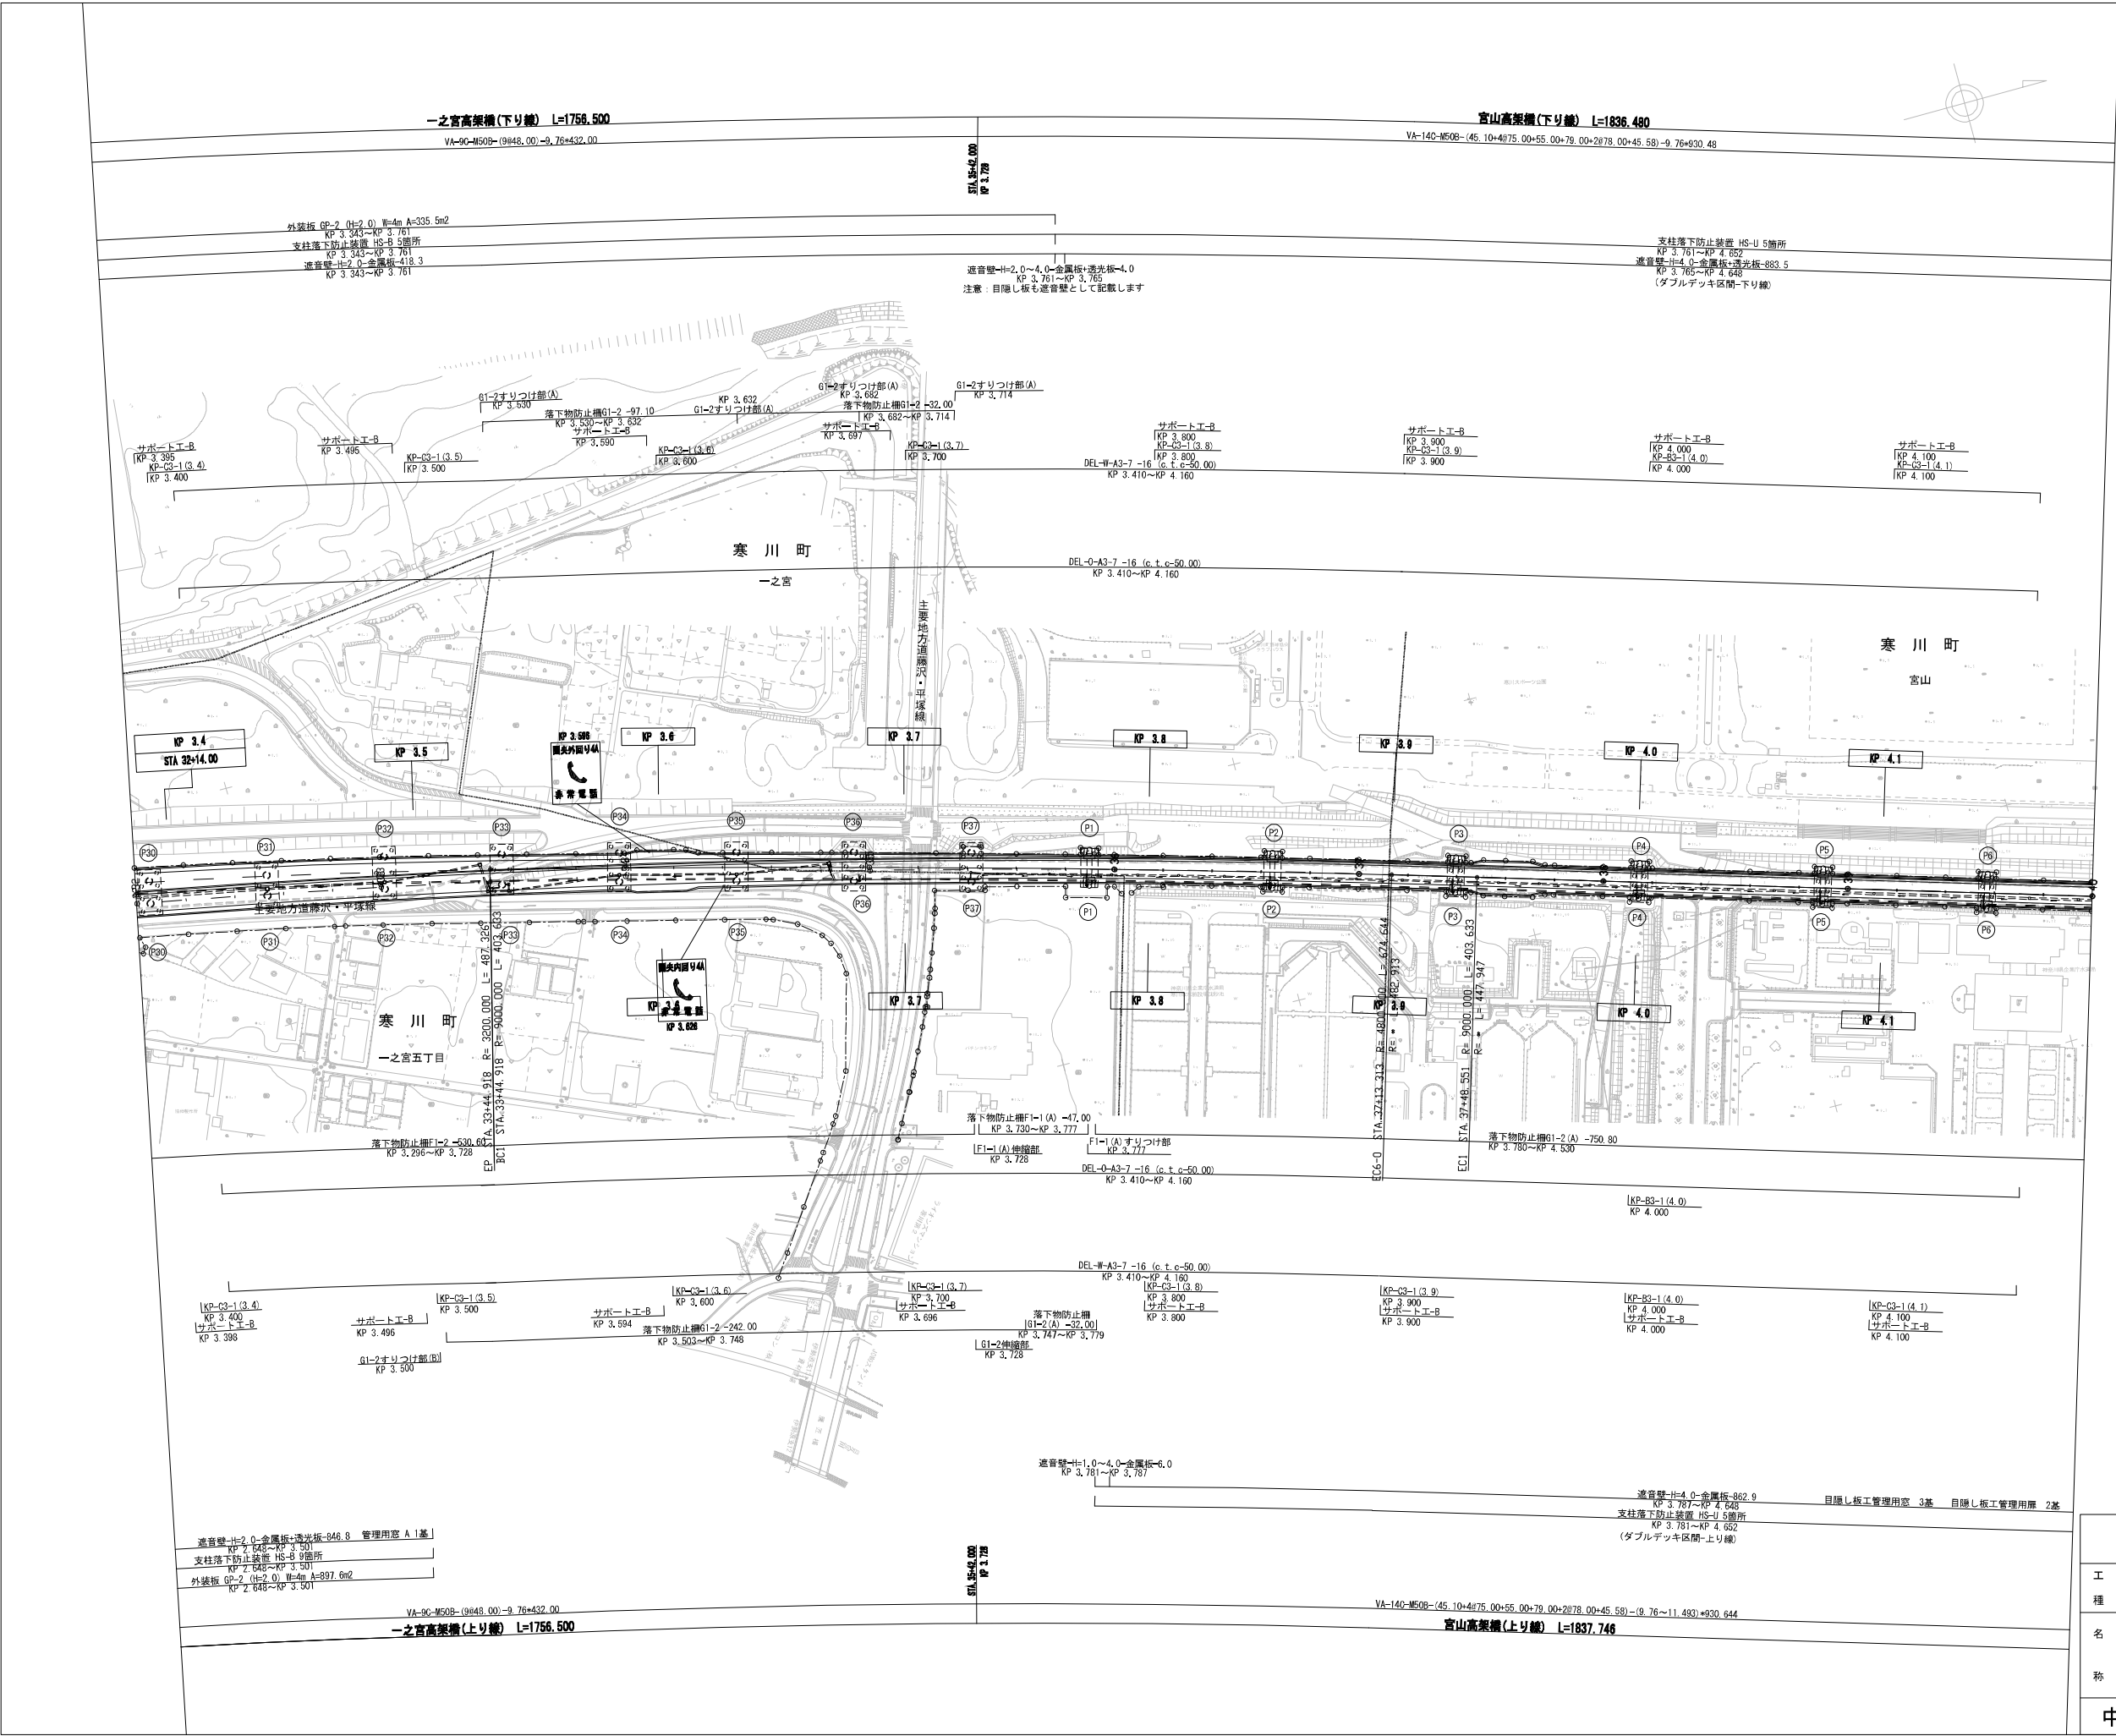


調査年月		摘要
第1回 2017年3月		
第2回 2018年3月		
首都圏中央連絡自動車道 (寒川南IC～寒川北IC)		
工種	管理用平面図	
名称	KP. 3. 386～KP. 4. 186 STA. 32+00～STA. 40+00	縮尺 1/1000 2 4
中日本高速道路(株) 東京支社		

首都圏中央連絡自動車道 (寒川南IC～寒川北IC)			
工種	管理用平面図		
名称	KP. 4.186～KP. 4.986 STA. 40+00～STA. 48+00	縮尺 1/1000	3 4
中日本高速道路(株) 東京支社			

調査年月	摘要
第1回 2017年3月	
第2回 2018年3月	

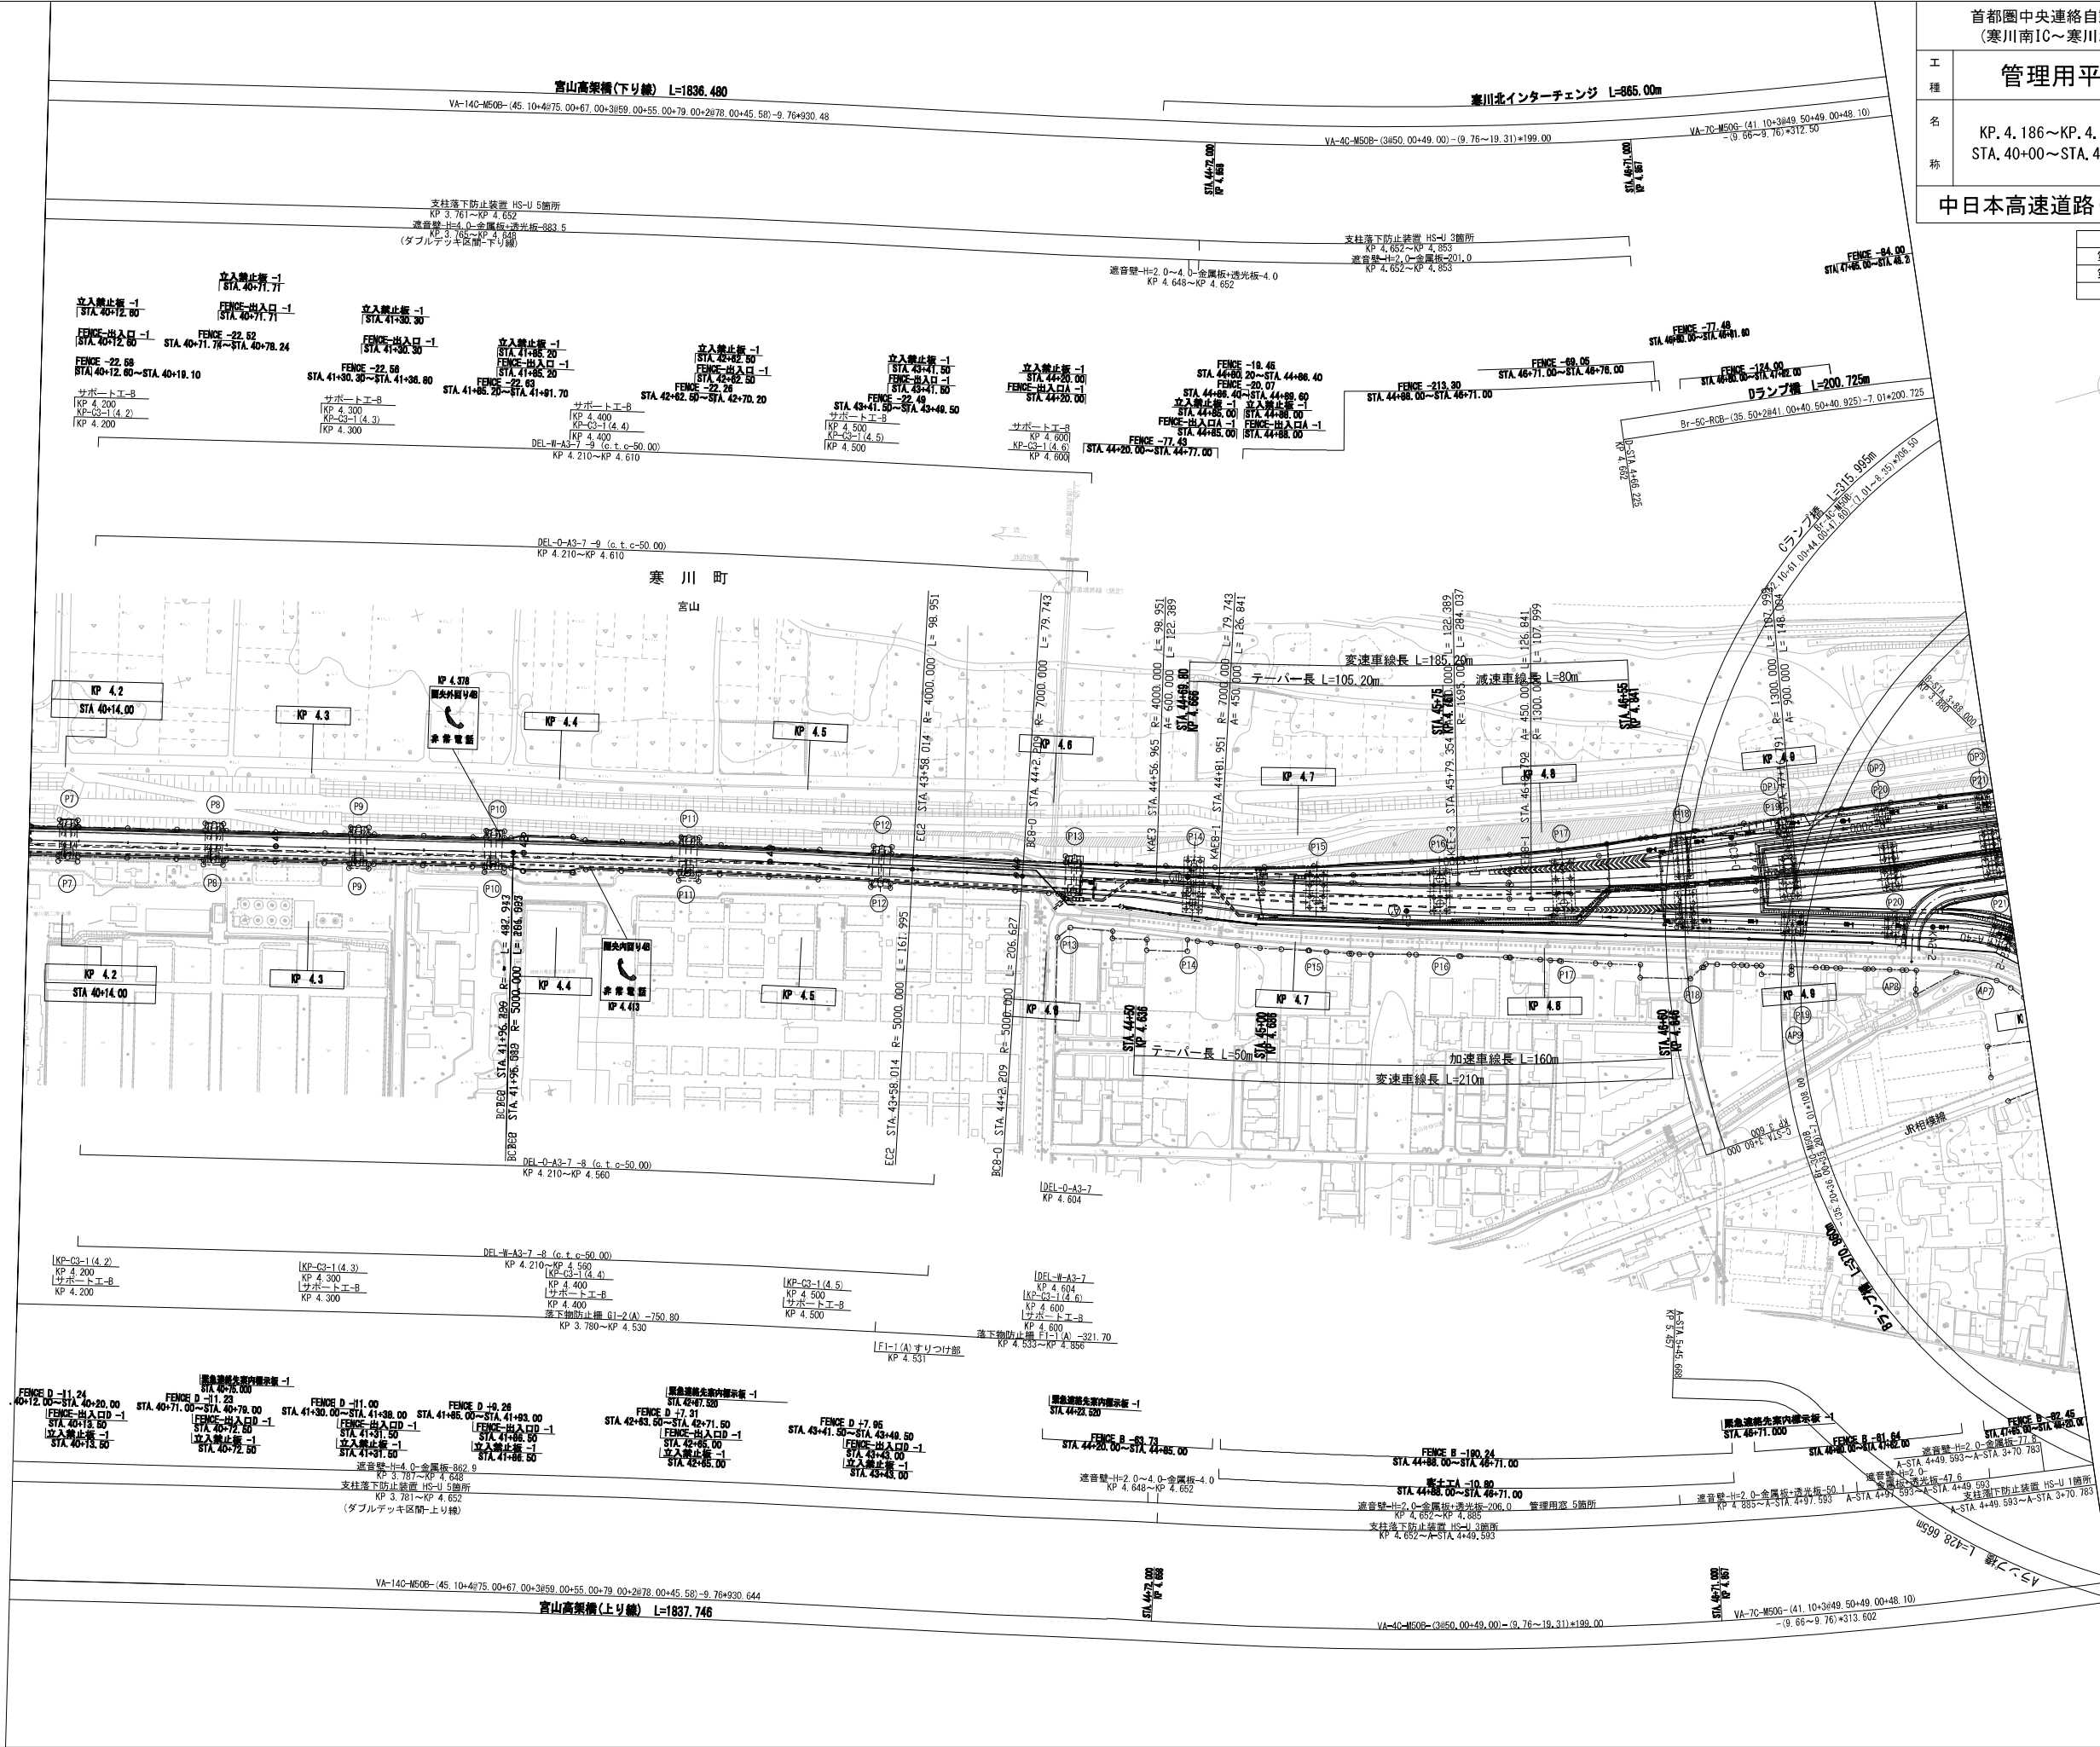

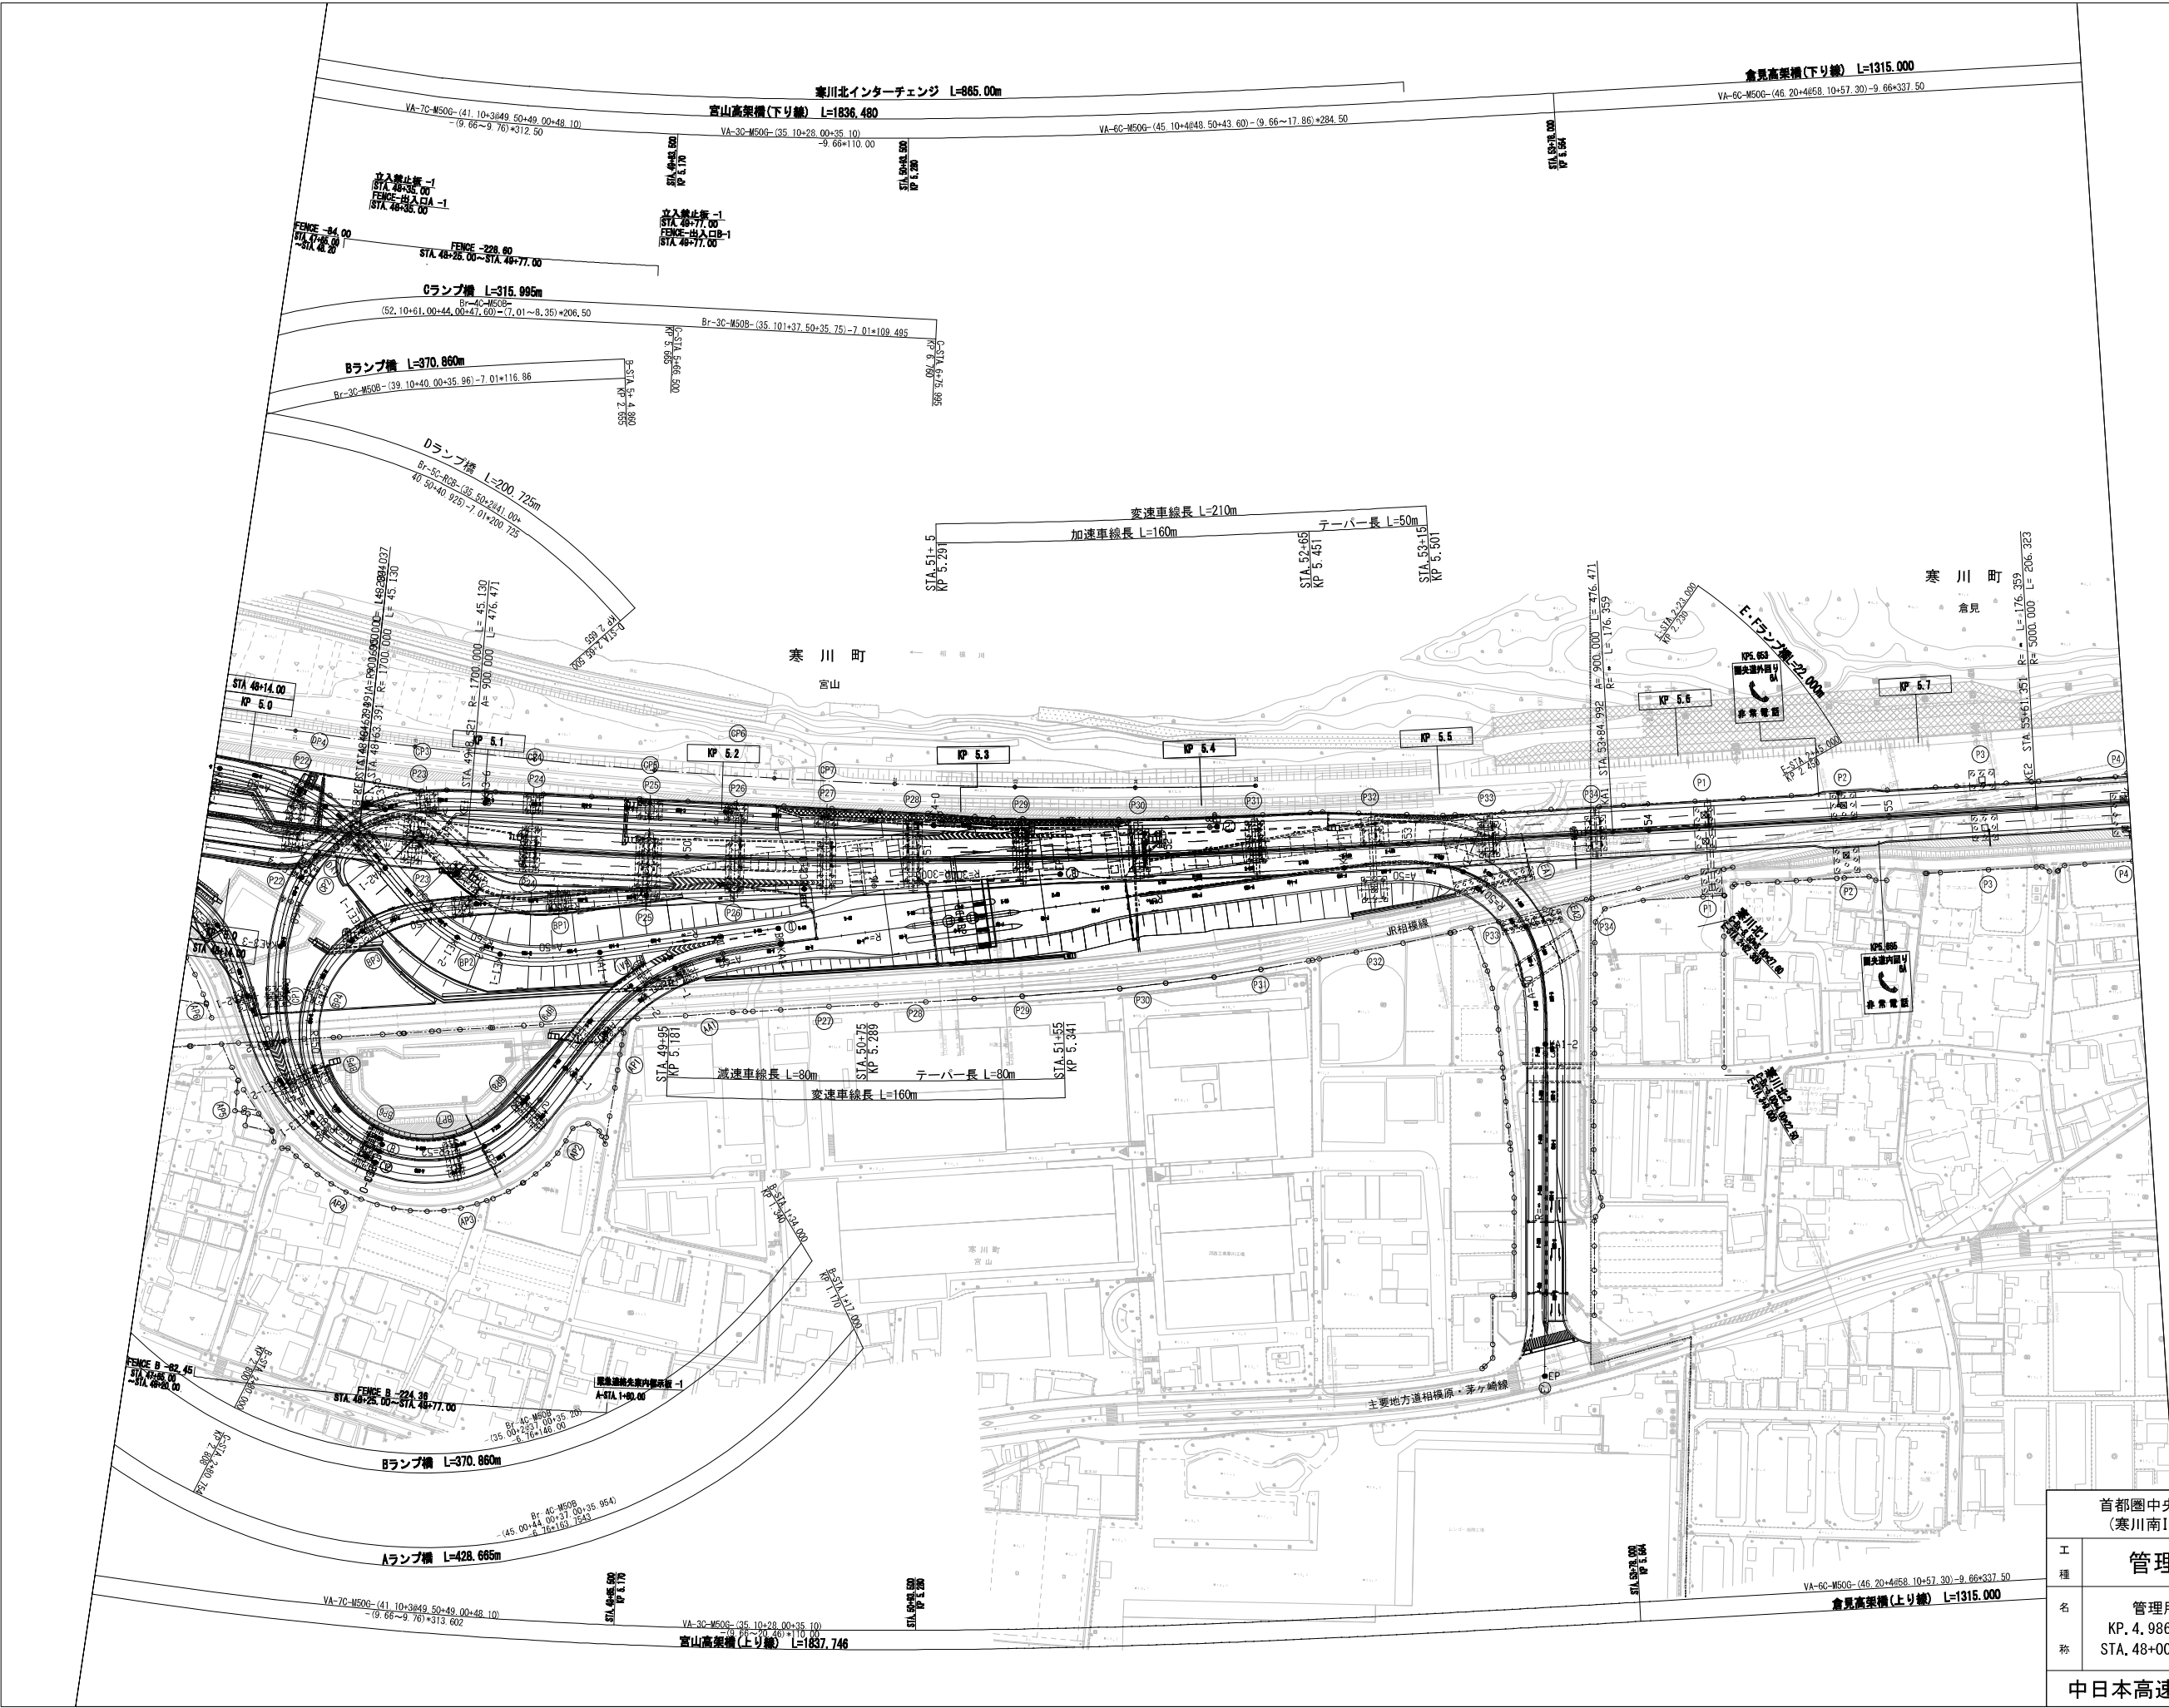

調査年月	摘要
第1回 2017年3月	
第2回 2018年3月	

工種	管理用平面図		
名称	管理用平面図 KP. 4. 986~KP. 5. 786 STA. 48+00~STA. 56+00	縮尺 1/1000	4 4
中日本高速道路(株) 東京支社			

首都圏中央連絡自動車道
(寒川北IC～海老名JCT)

工種

管理用平面図

名

管理用平面図
KP. 5.786～KP. 6.586
STA. 56+00～STA. 64+00

縮尺

1/1000

1

7

中日本高速道路(株) 東京支社

調査年月

概要


第1回 2017年3月


第2回 2018年3月


首都圏中央連絡自動車道 (寒川北IC～海老名JCT)		
工種	管理用平面図	
名称	管理用平面図 KP. 6.586～KP. 7.386 STA. 64+00～STA. 72+00	縮尺 1/1000 2/7
中日本高速道路(株) 東京支社		


調査年月	摘要
第1回 2017年3月	
第2回 2018年3月	

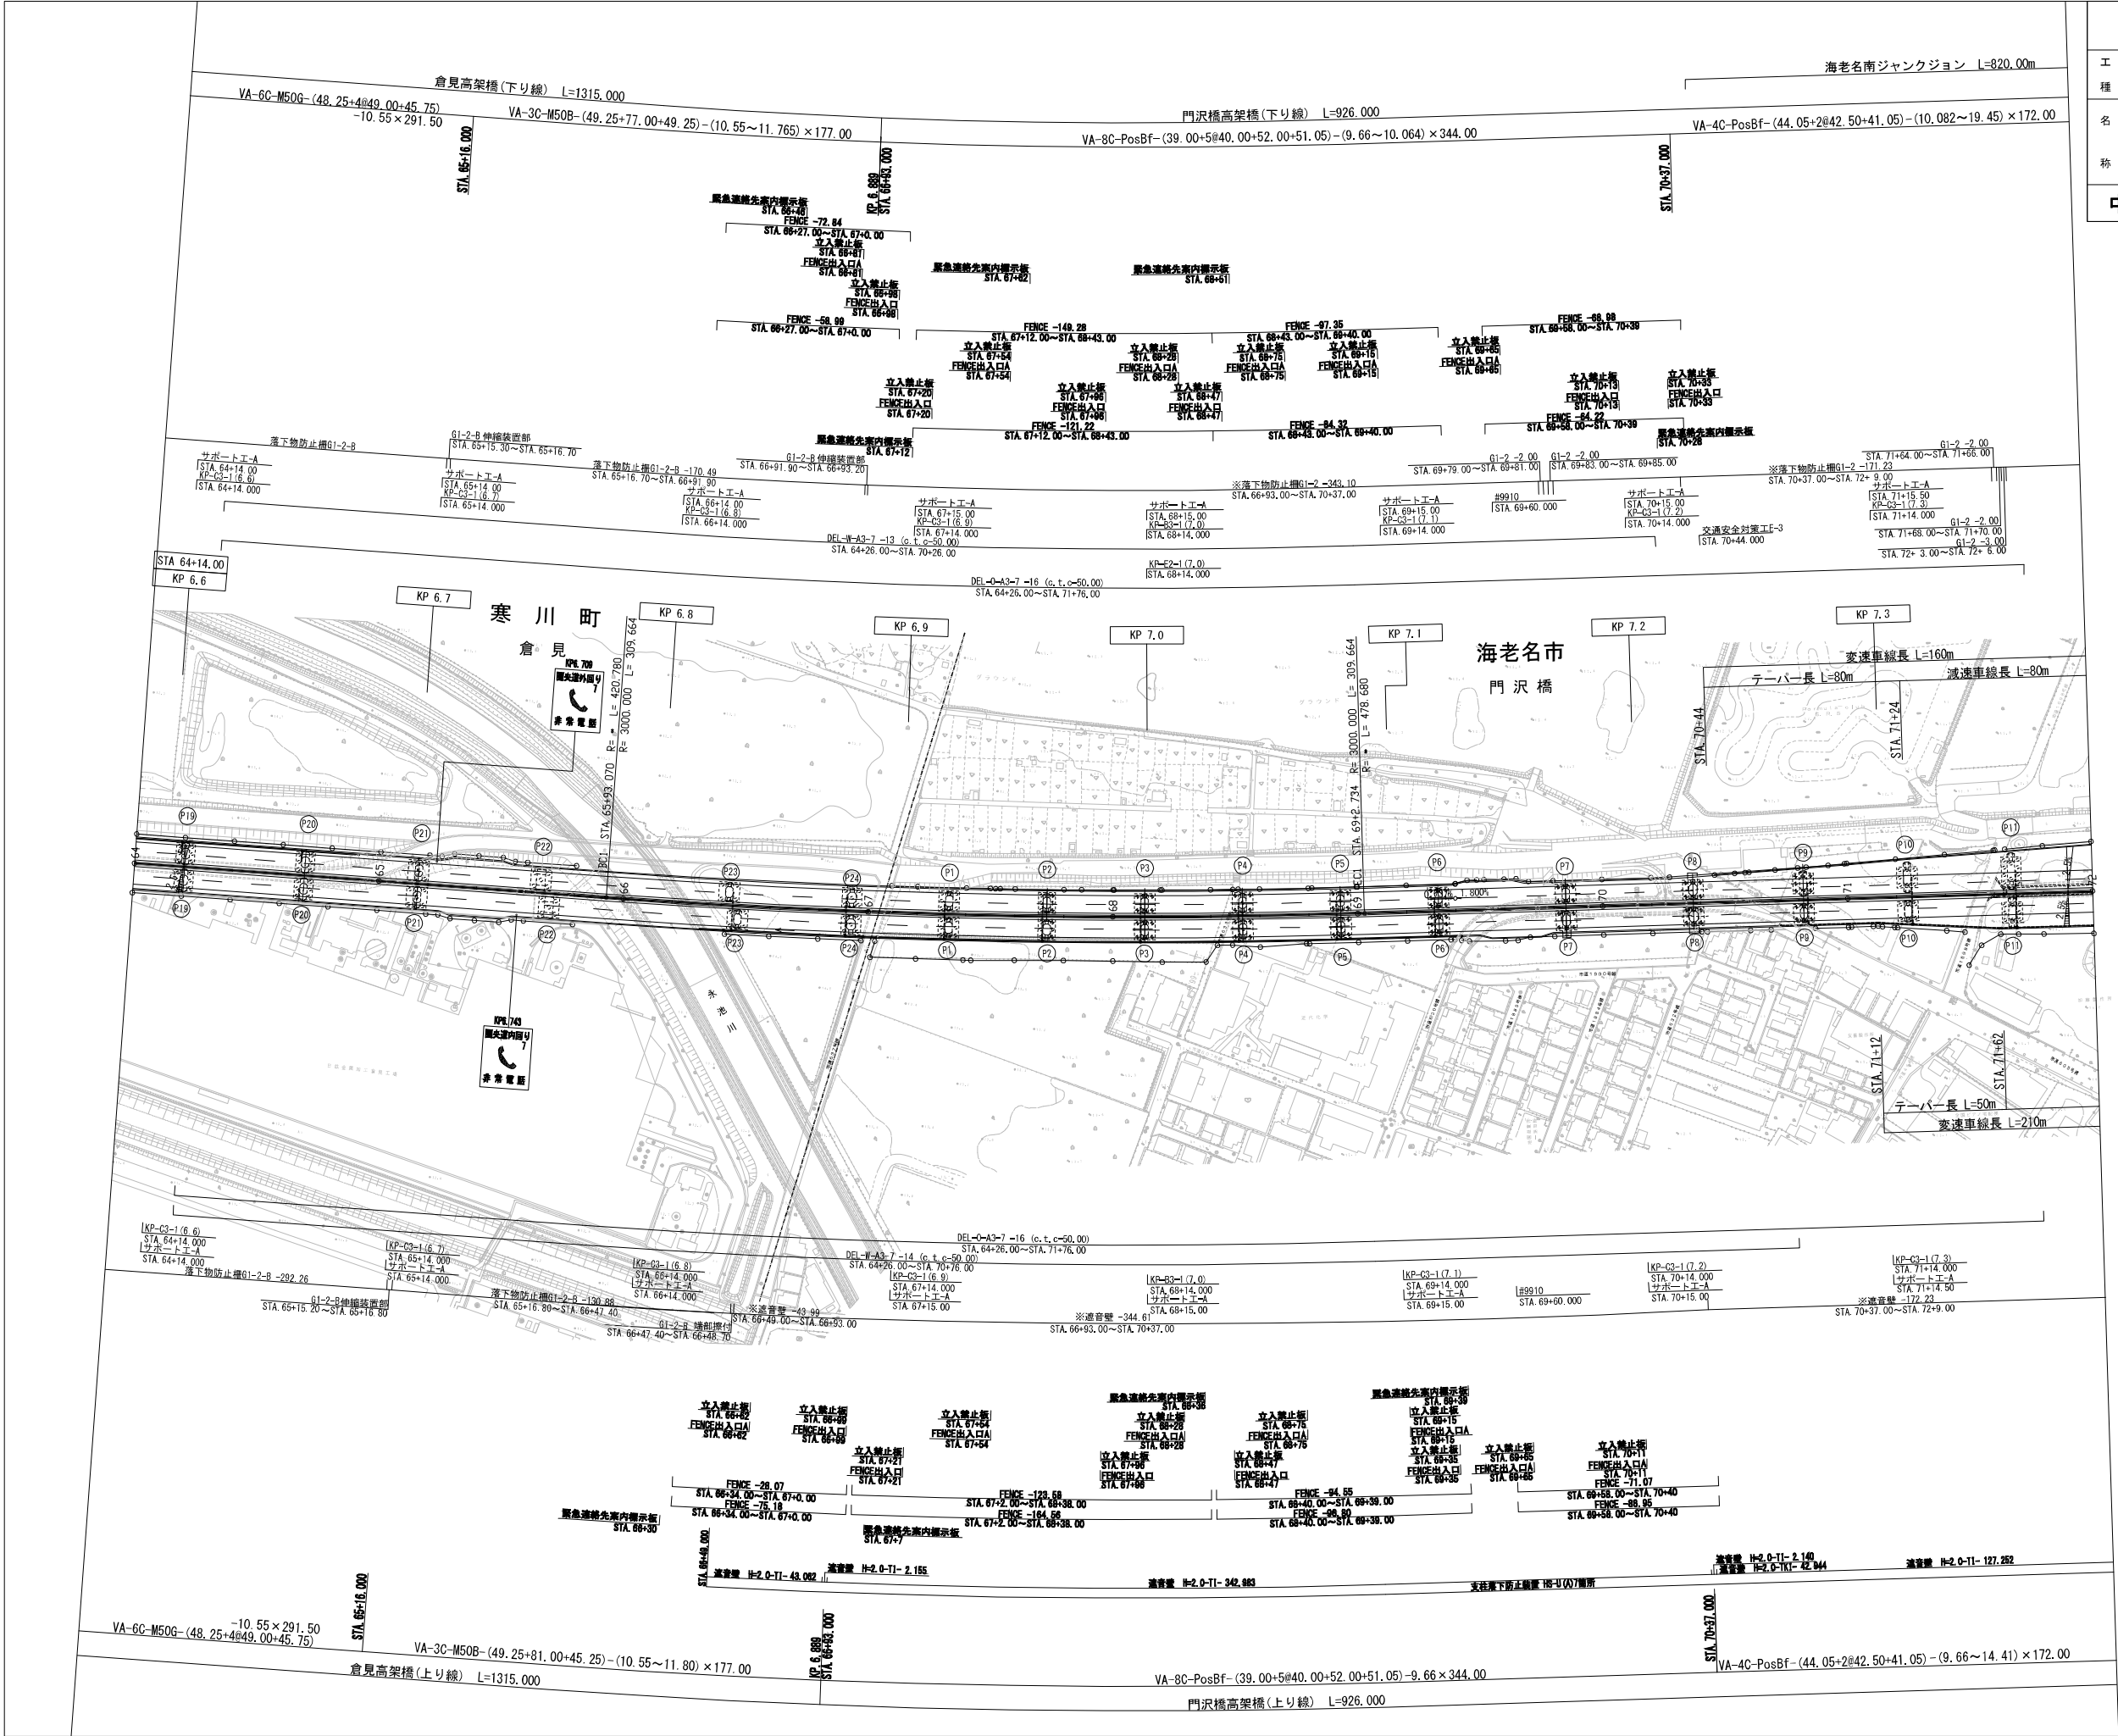


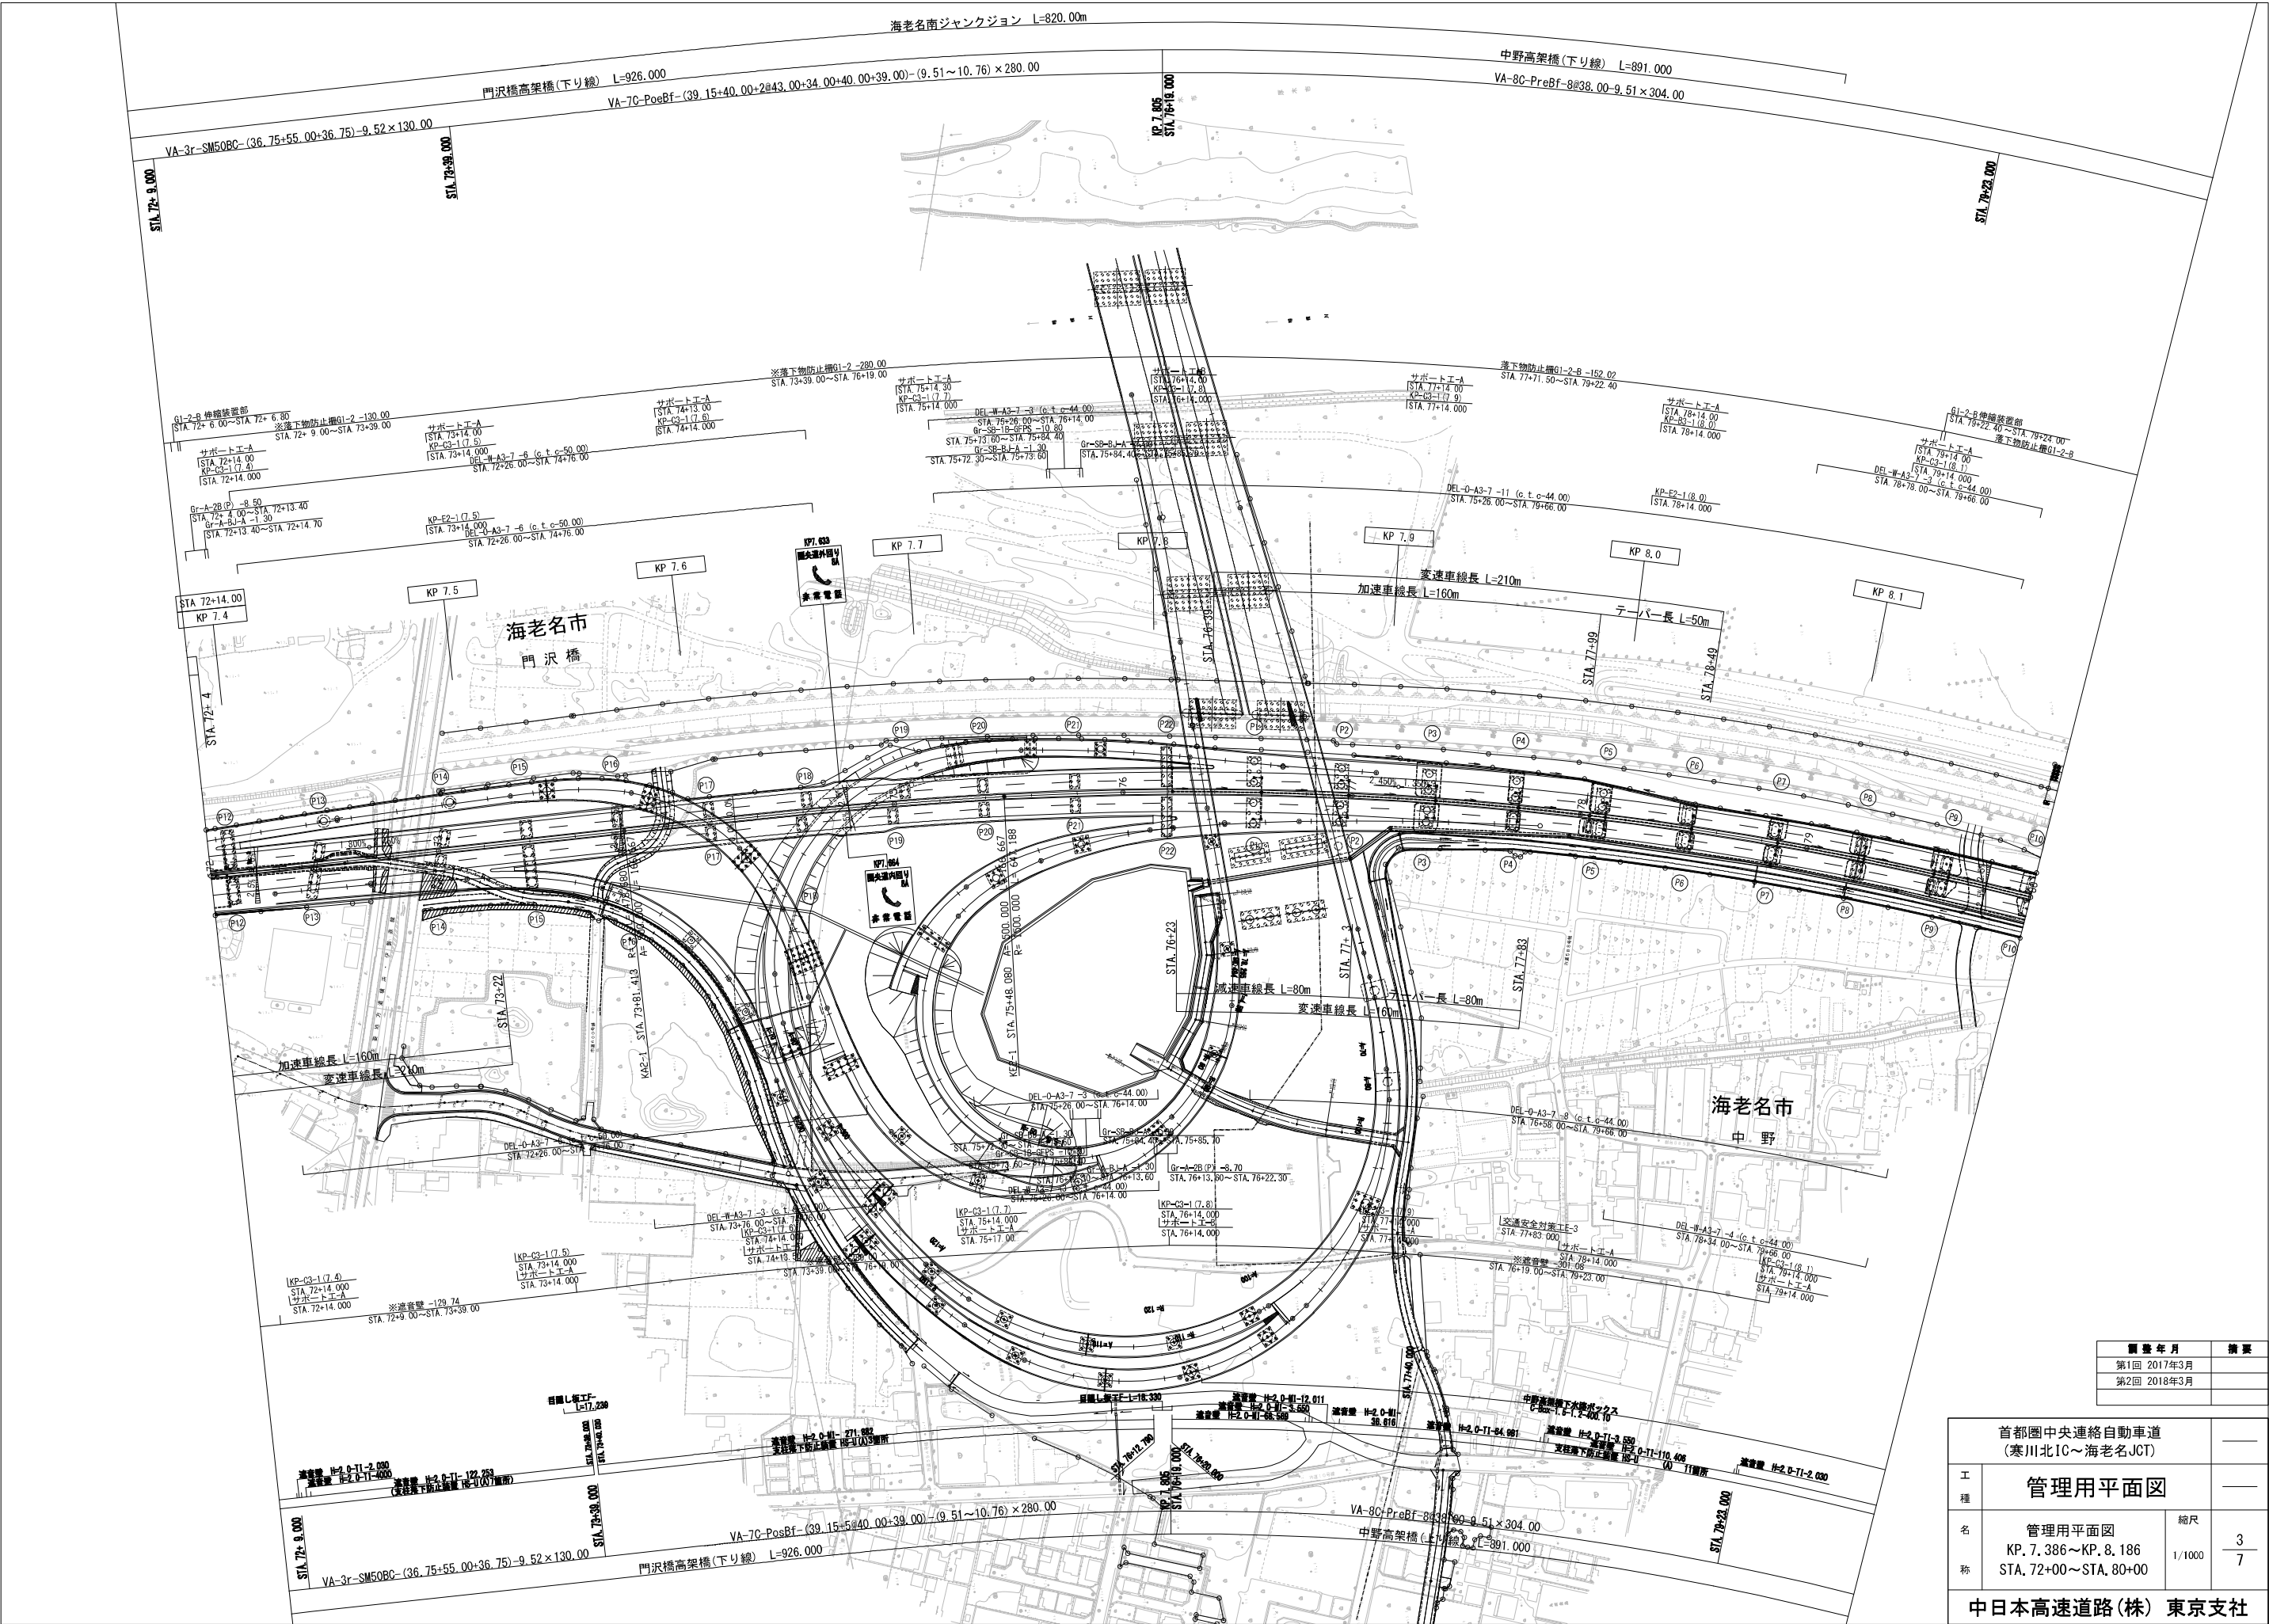


調査年月	摘要
第1回 2017年3月	
第2回 2018年3月	

首都圏中央連絡自動車道 (寒川北IC～海老名JCT)		
工種	管理用平面図	
名称	管理用平面図 KP. 7.386～KP. 8.186 STA. 72+00～STA. 80+00	縮尺 1/1000 3/7
中日本高速道路(株) 東京支社		

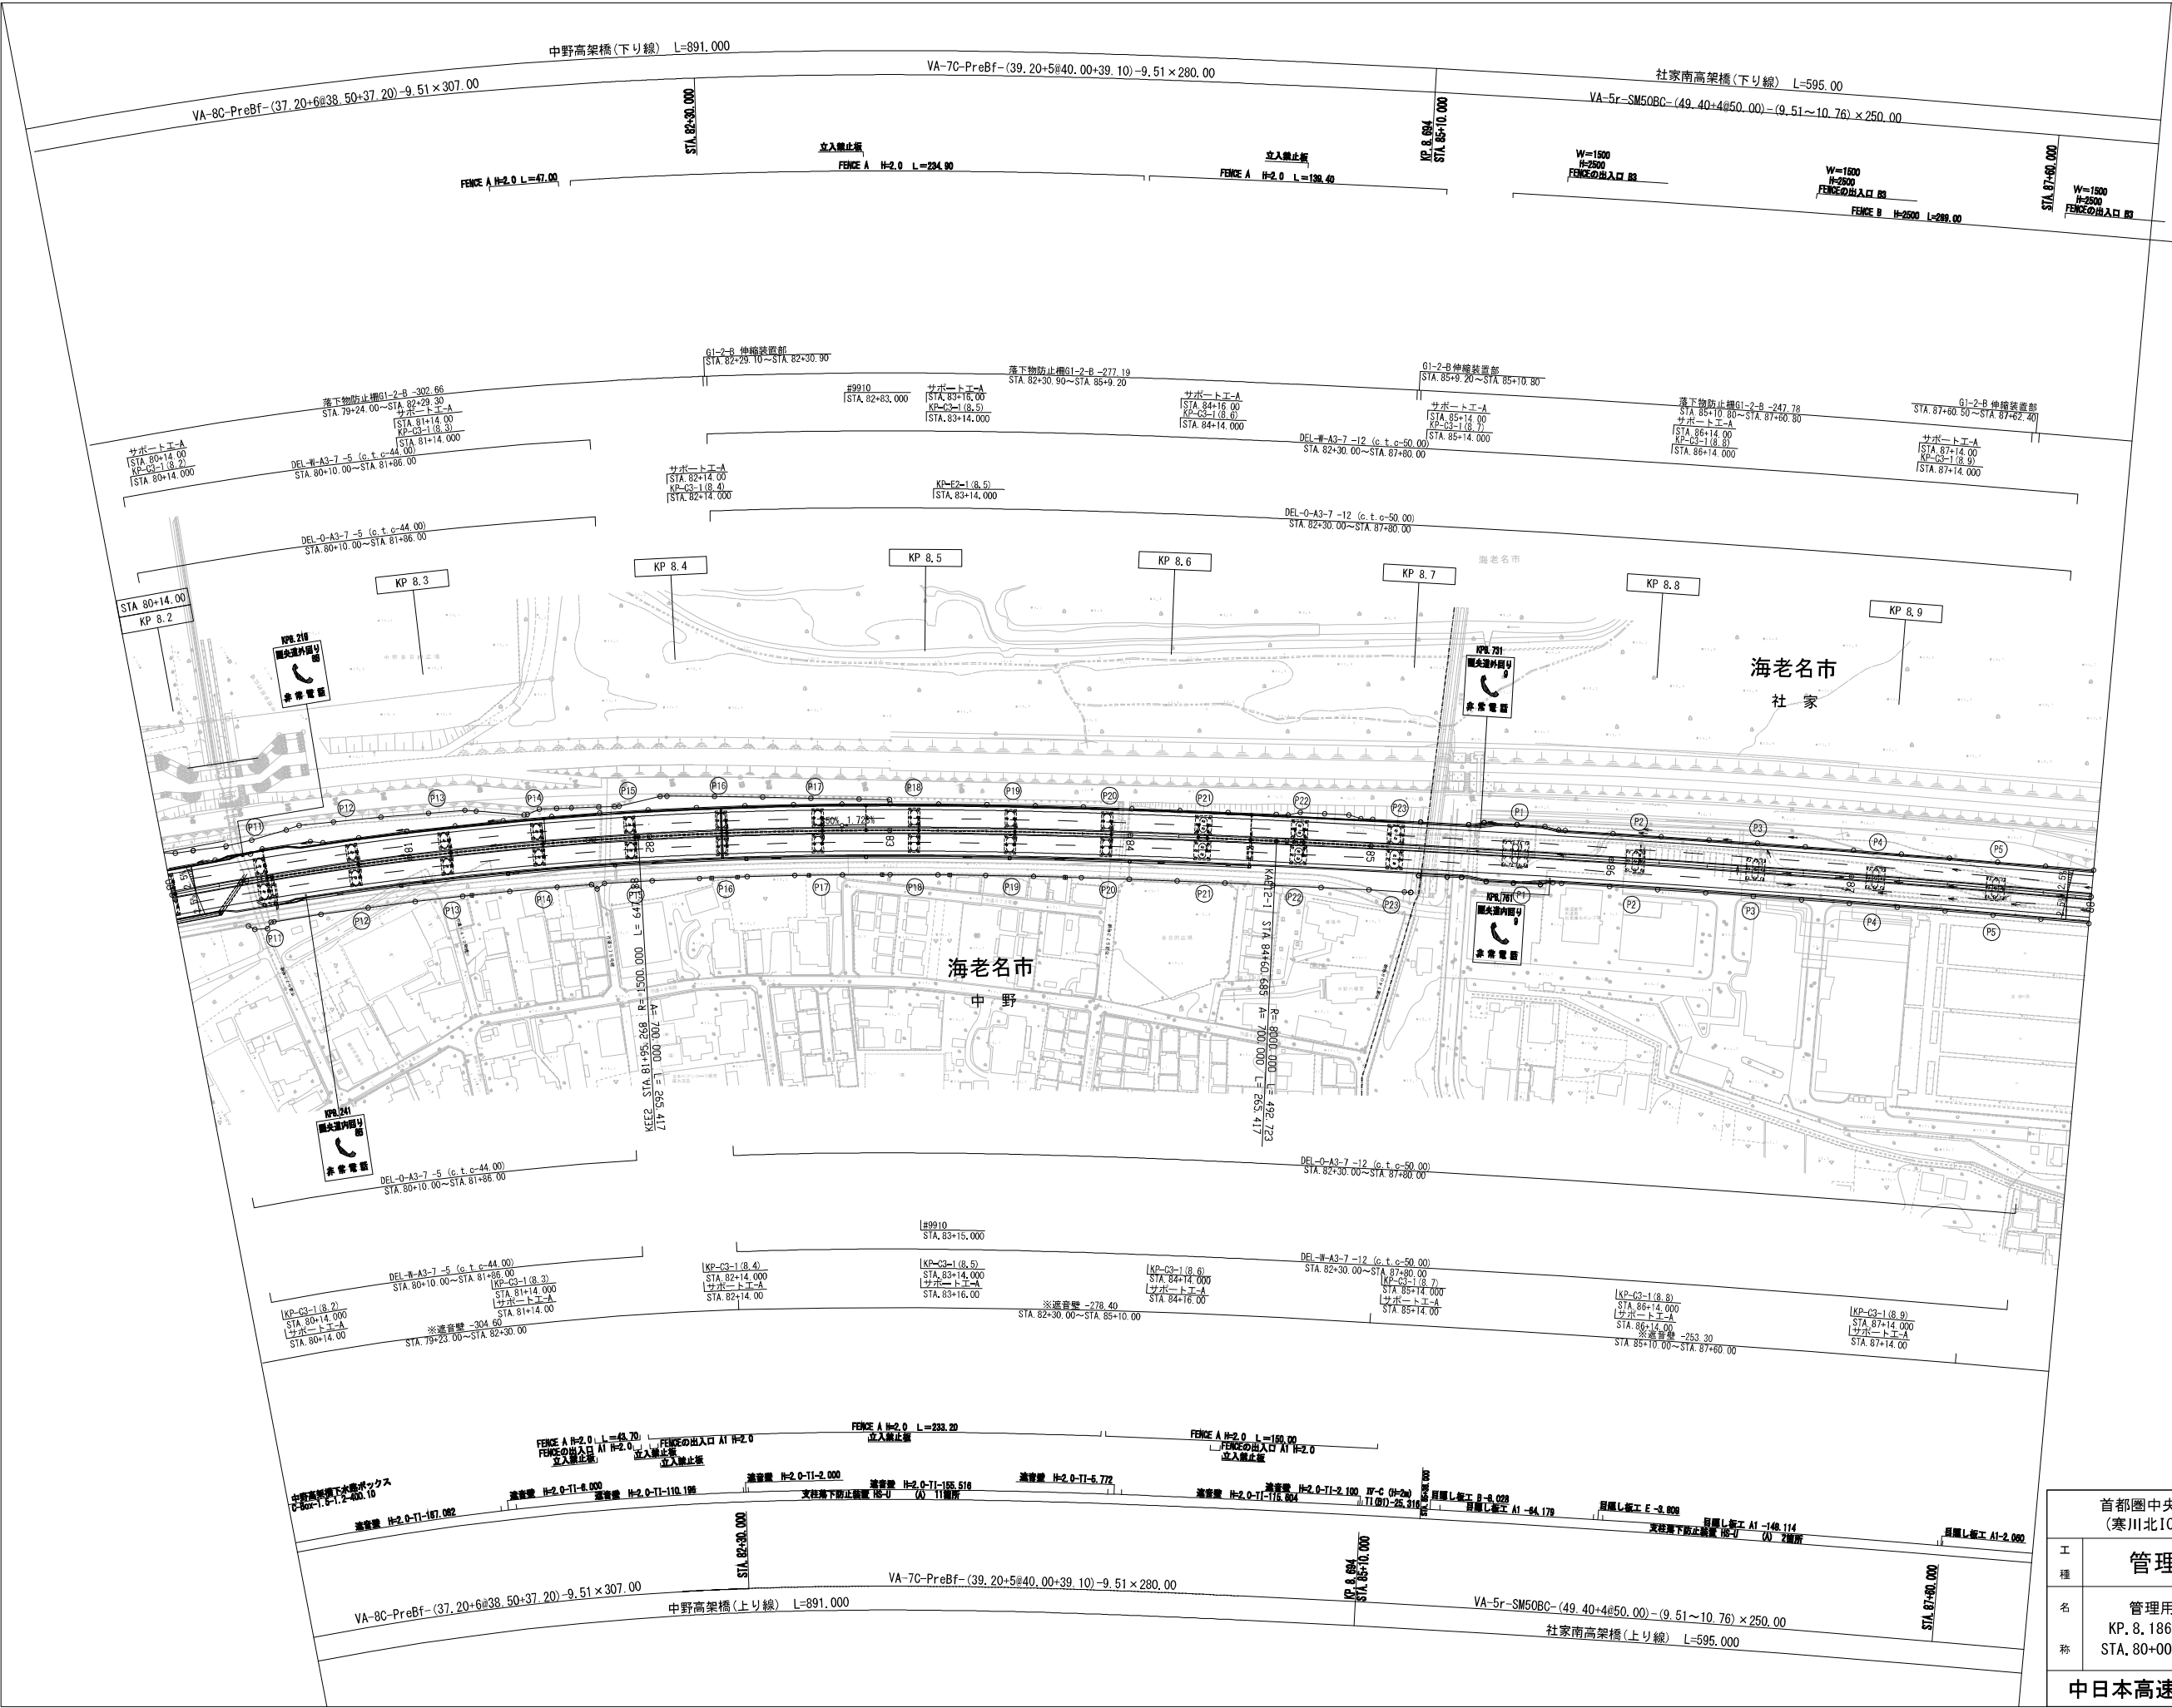


調査年月		概要
第1回 2017年3月		
第2回 2018年3月		
首都圏中央連絡自動車道 (寒川北IC～海老名JCT)		
工種	管理用平面図	
名称	管理用平面図 KP. 8. 186～KP. 8. 986 STA. 80+00～STA. 88+00	縮尺 1/1000 4 7
中日本高速道路(株) 東京支社		

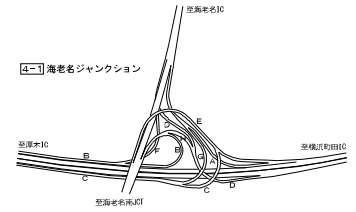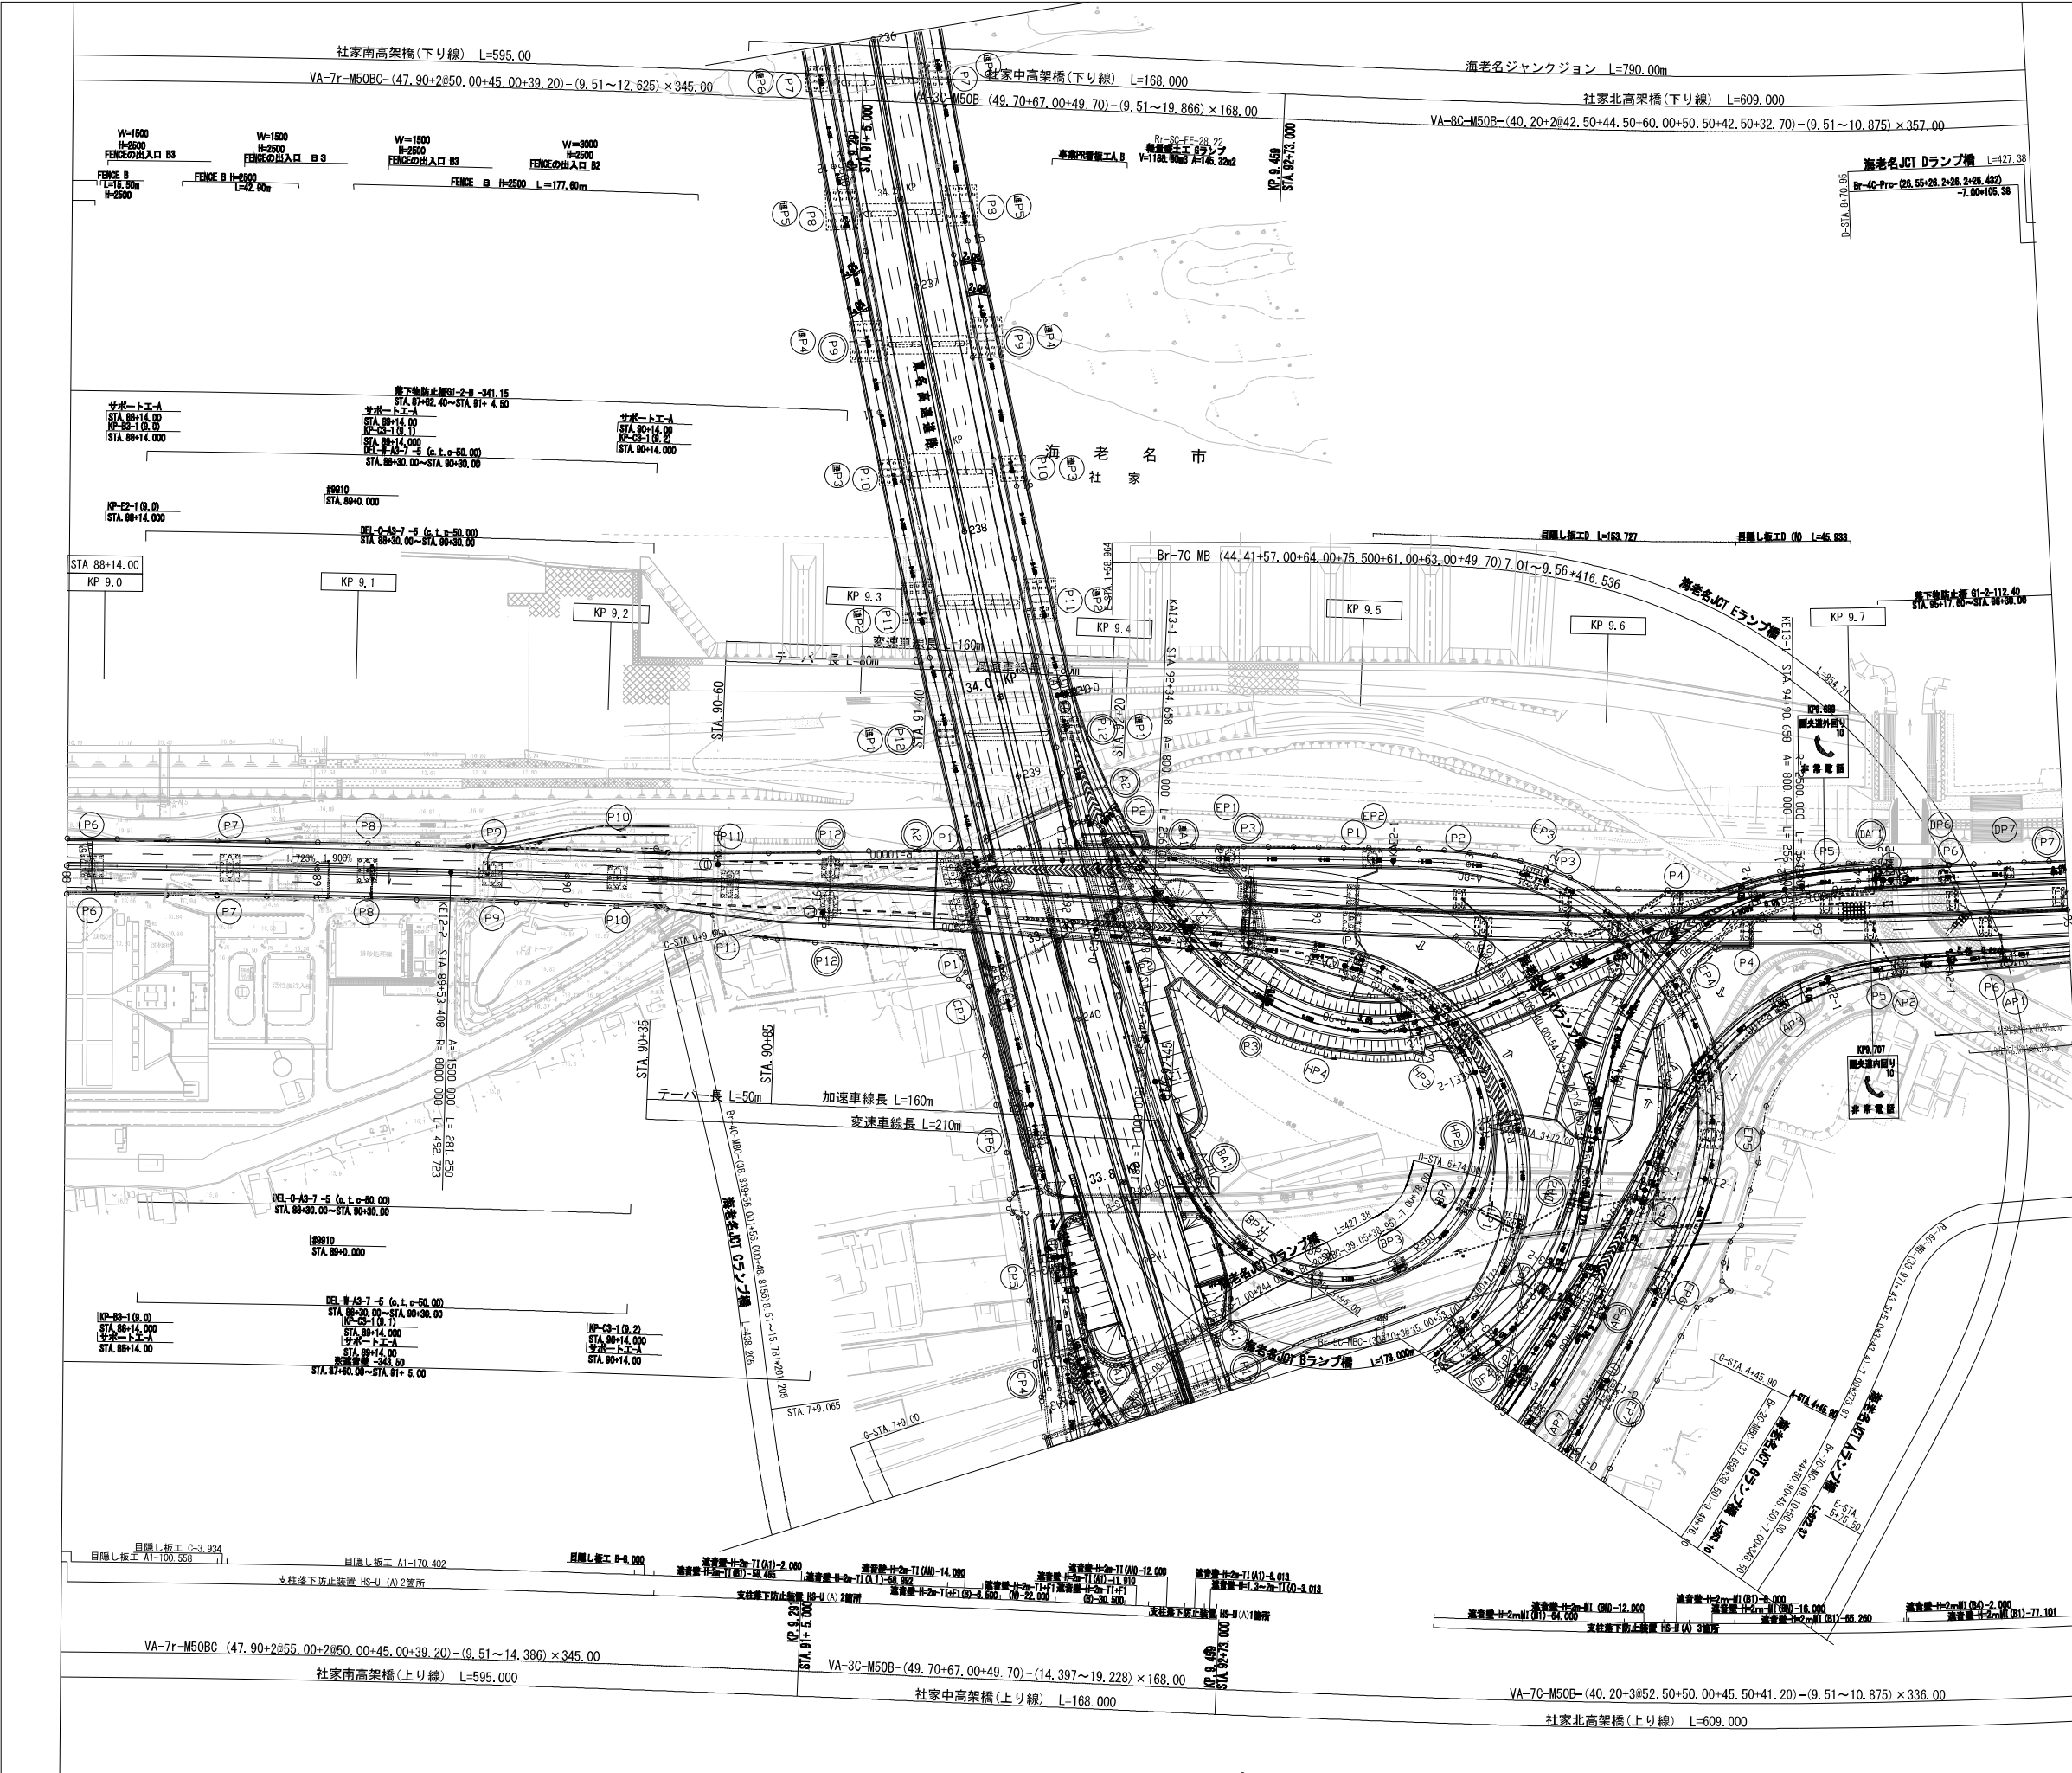

調査年月		摘要
第3回 2020年3月		
第4回 2023年3月		
第5回 2024年3月		



首都圏中央連絡自動車道 (寒川北IC～海老名JCT)		――
工 種	管理用平面図	――
名 称	管理用平面図 KP. 8. 986～KP. 9. 786 STA. 88+00～STA. 96+00	縮尺 1/1000 5 7
中日本高速道路(株) 東京支社		

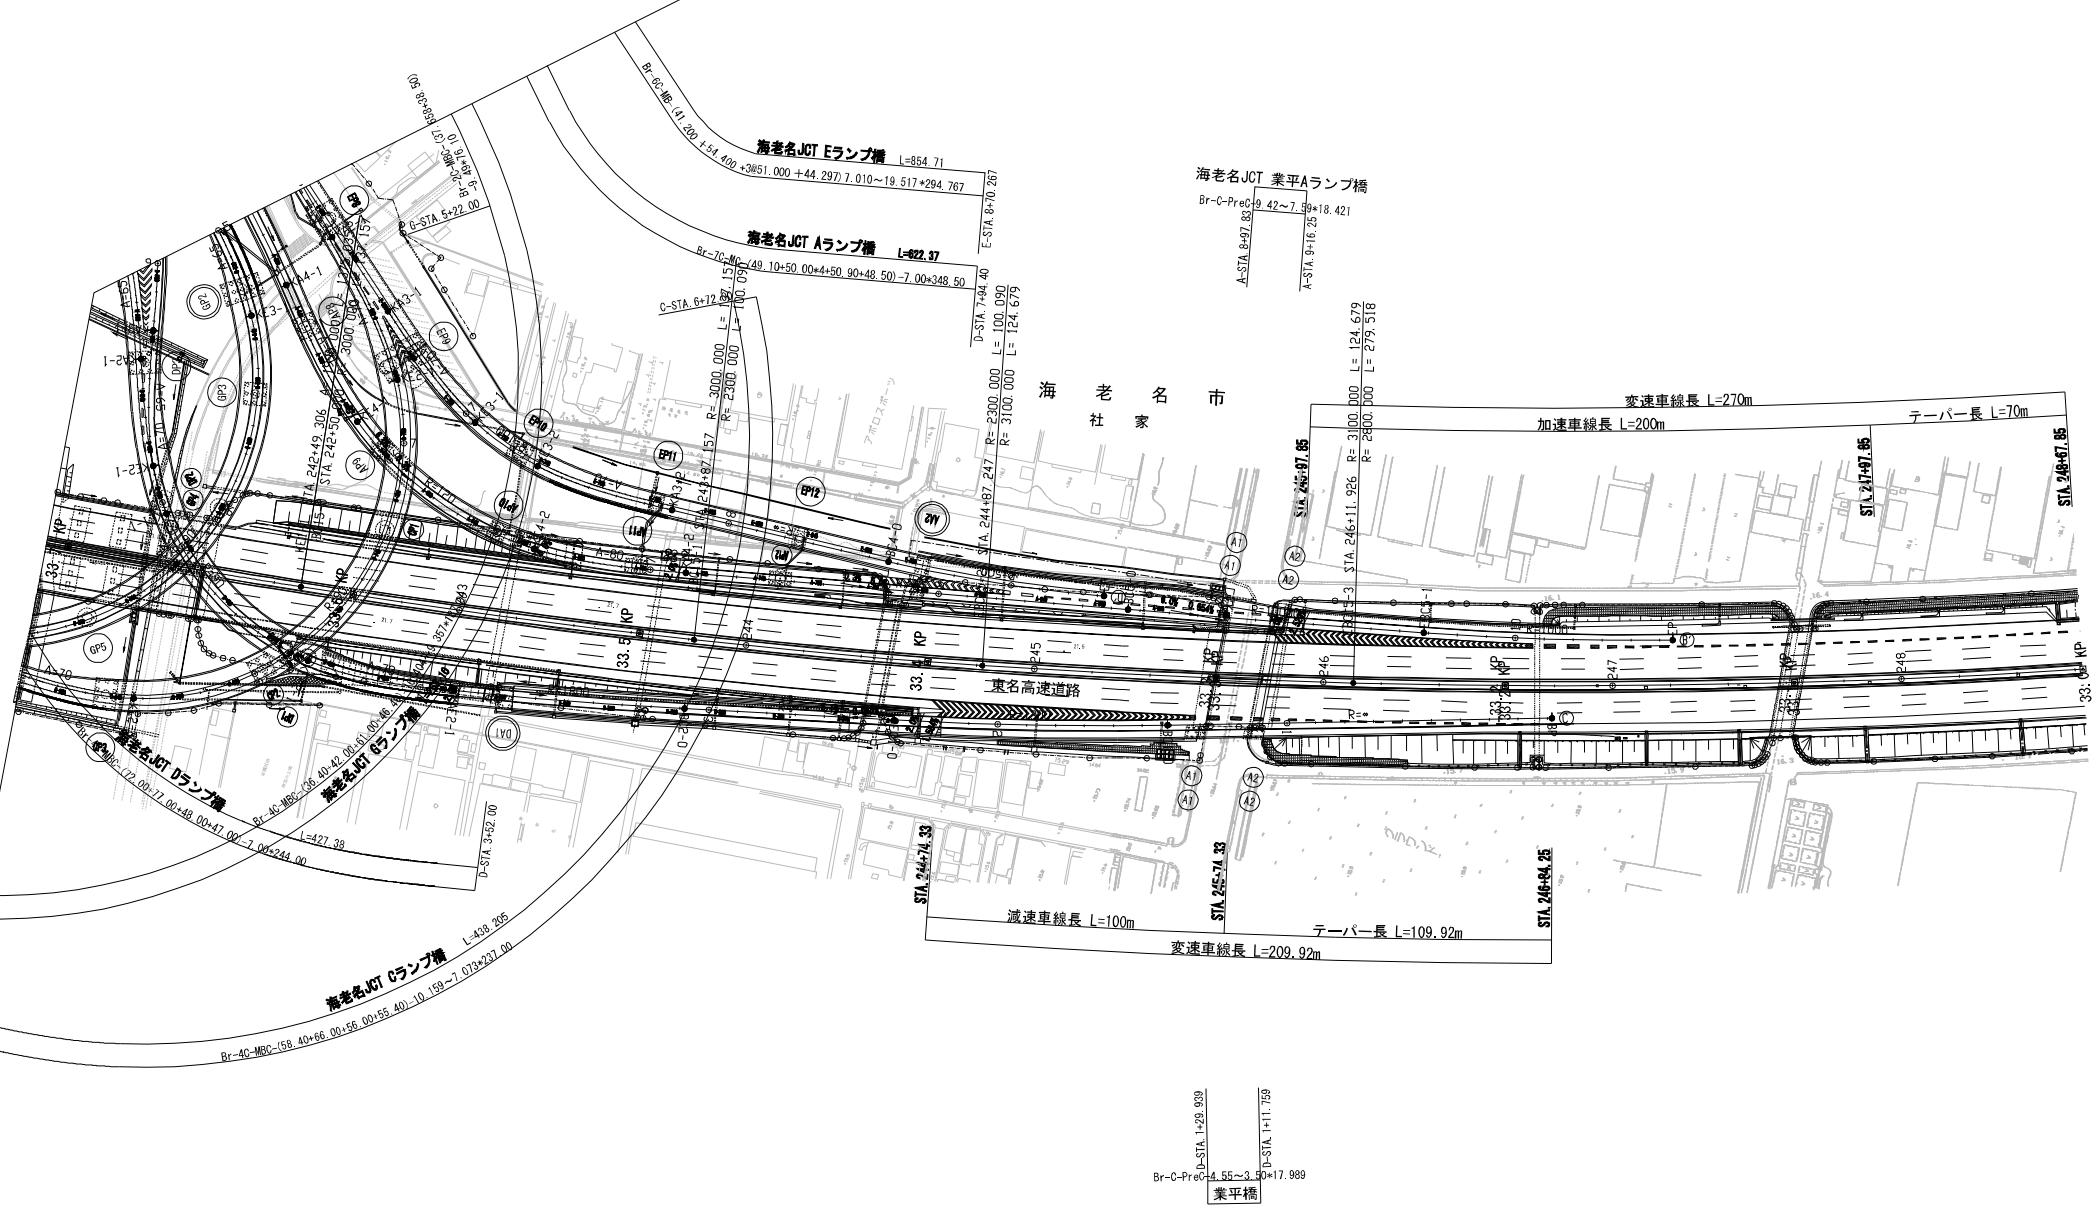


首都圏中央連絡自動車道 (寒川北IC～海老名JCT)		—	
工 種	管理用平面図		—
名 称	管理用平面図 KP. 8. 986～KP. 9. 786 STA. 88+00～STA. 96+00	縮尺 1/1000	$\frac{6}{7}$
中日本高速道路(株) 東京支社			

首都圏中央連絡自動車道 (寒川北IC～海老名JCT)完成図			—
工 種	管理用平面図		—
名 称	管理用平面図 KP. 9. 786～KP. 10. 586 STA. 96+00～STA. 104+00	縮尺 1/1000	$\frac{7}{7}$
中日本高速道路(株) 東京支社			


調査年月	摘要
第1回 2017年3月	
第2回 2018年3月	
第3回 2024年3月	

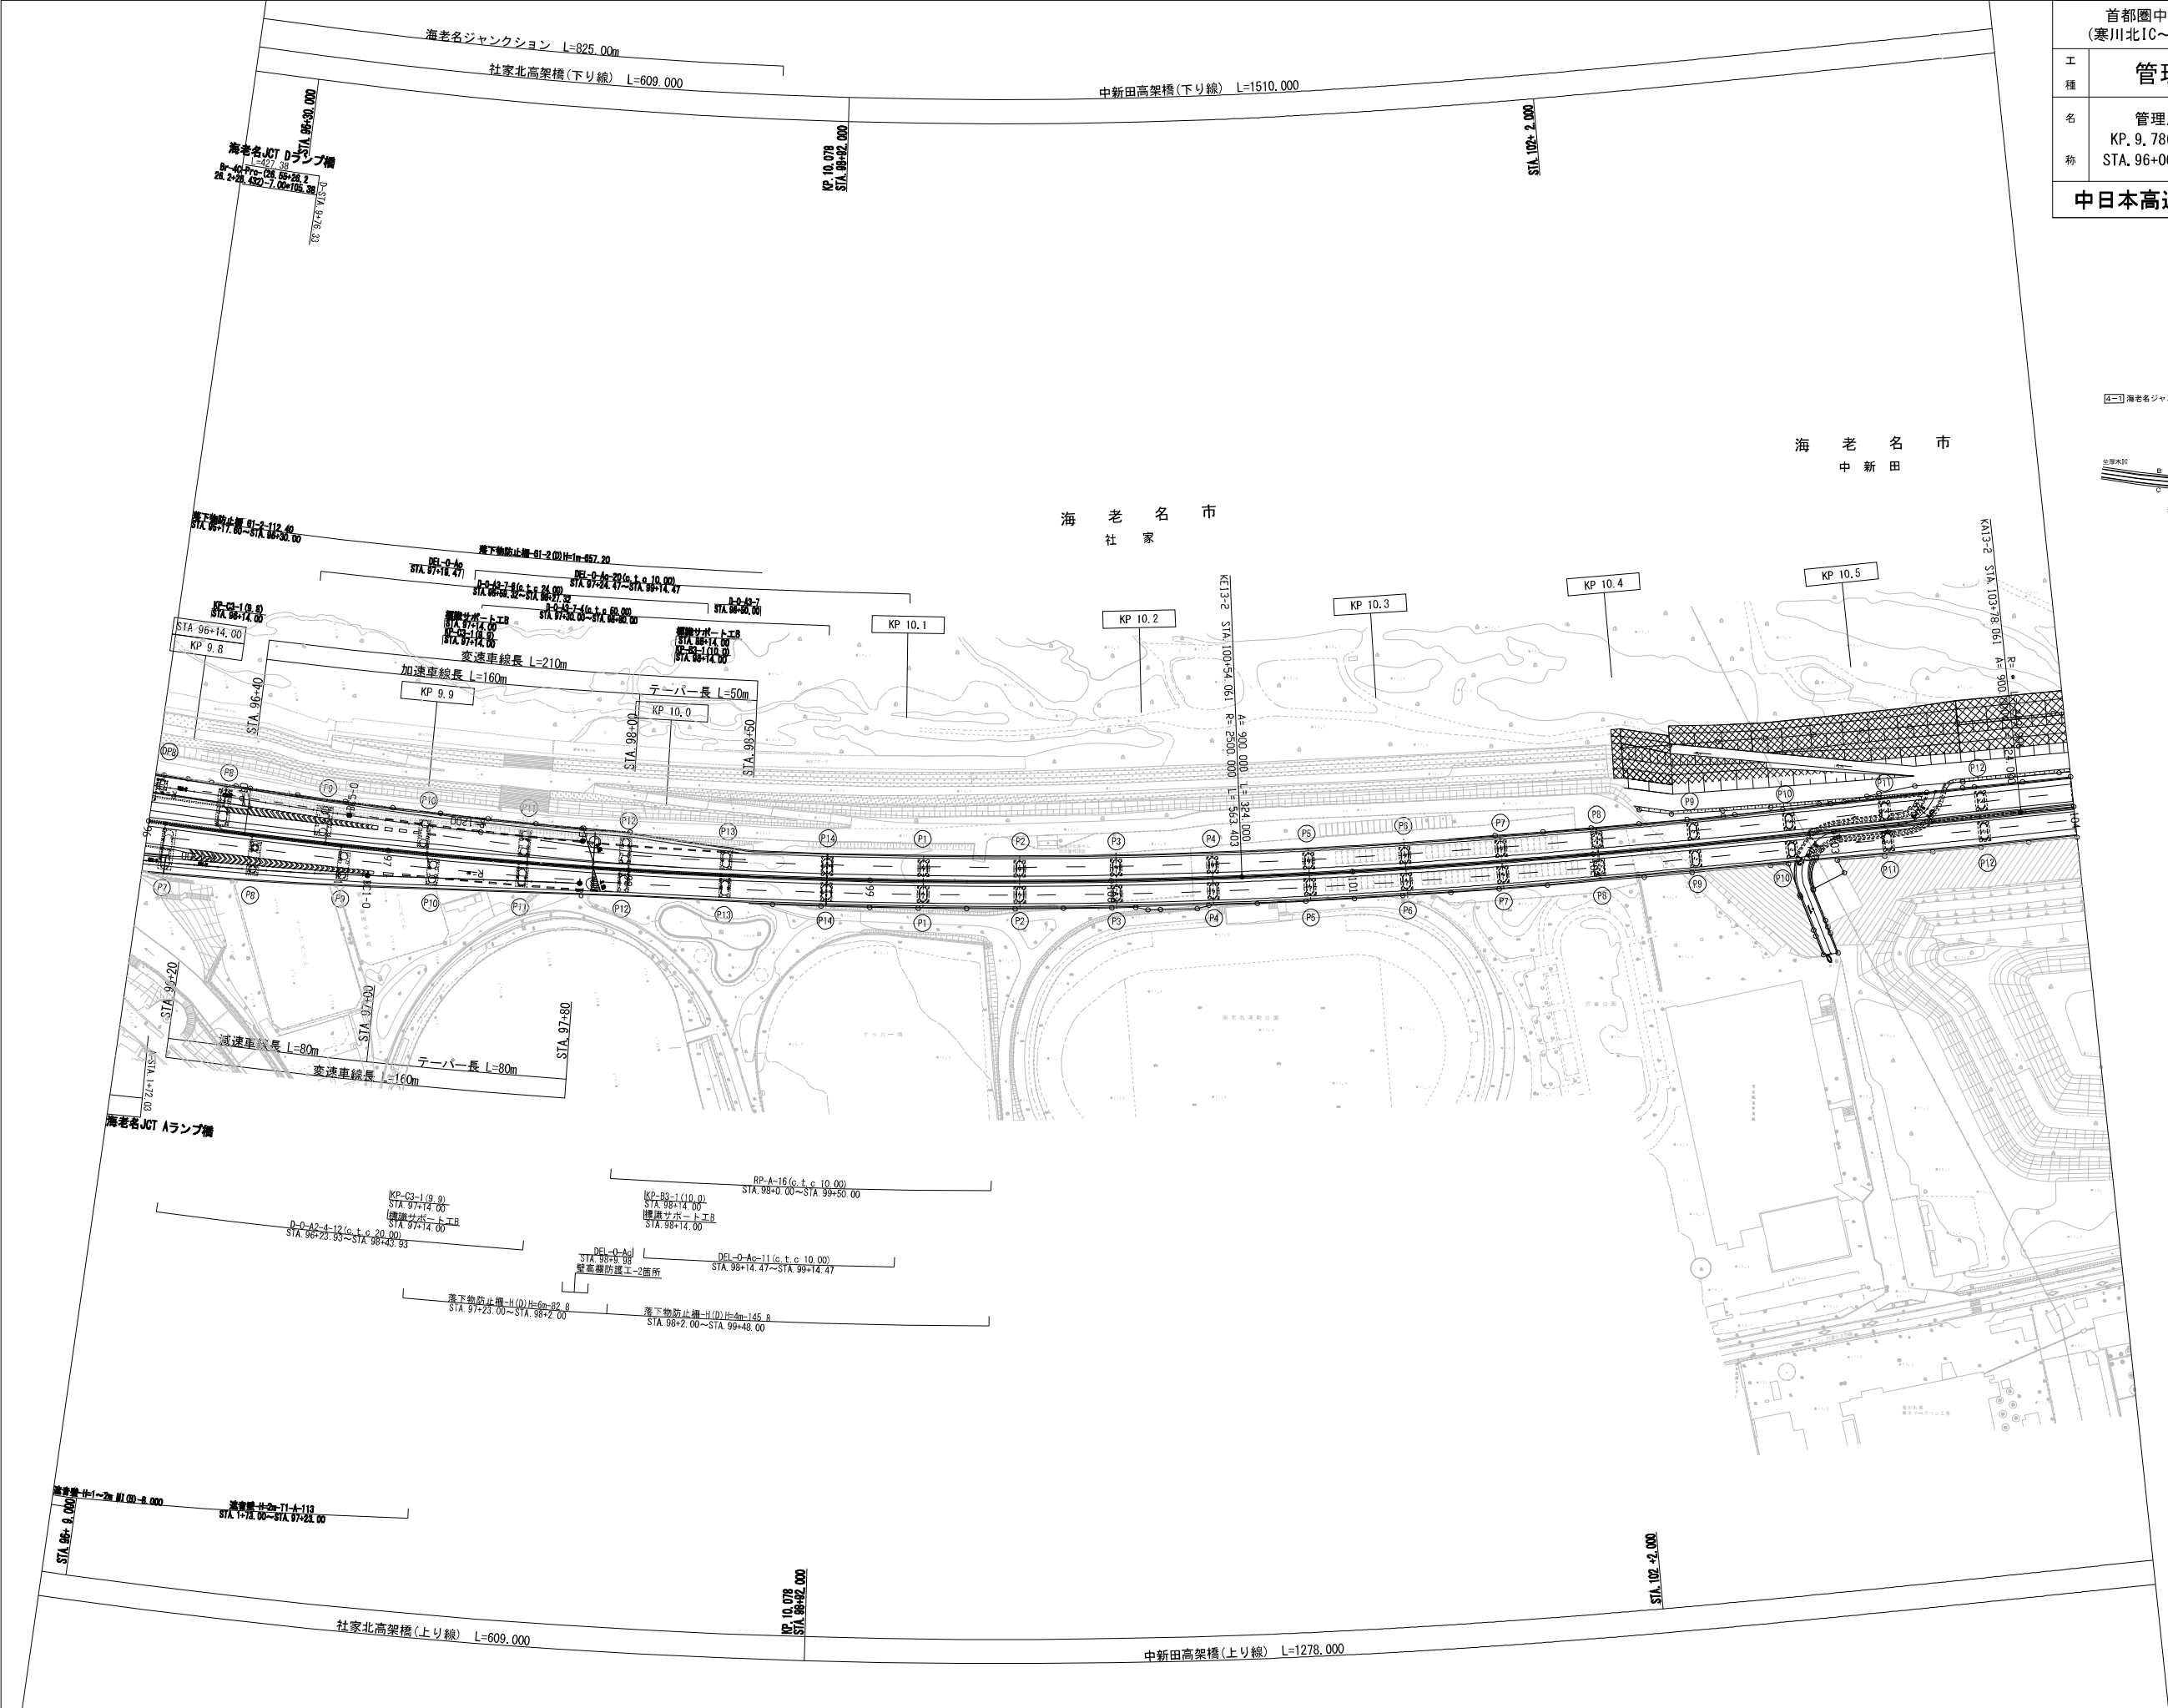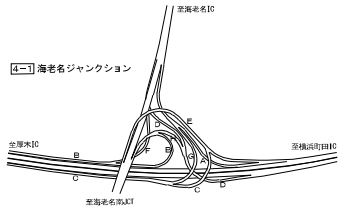

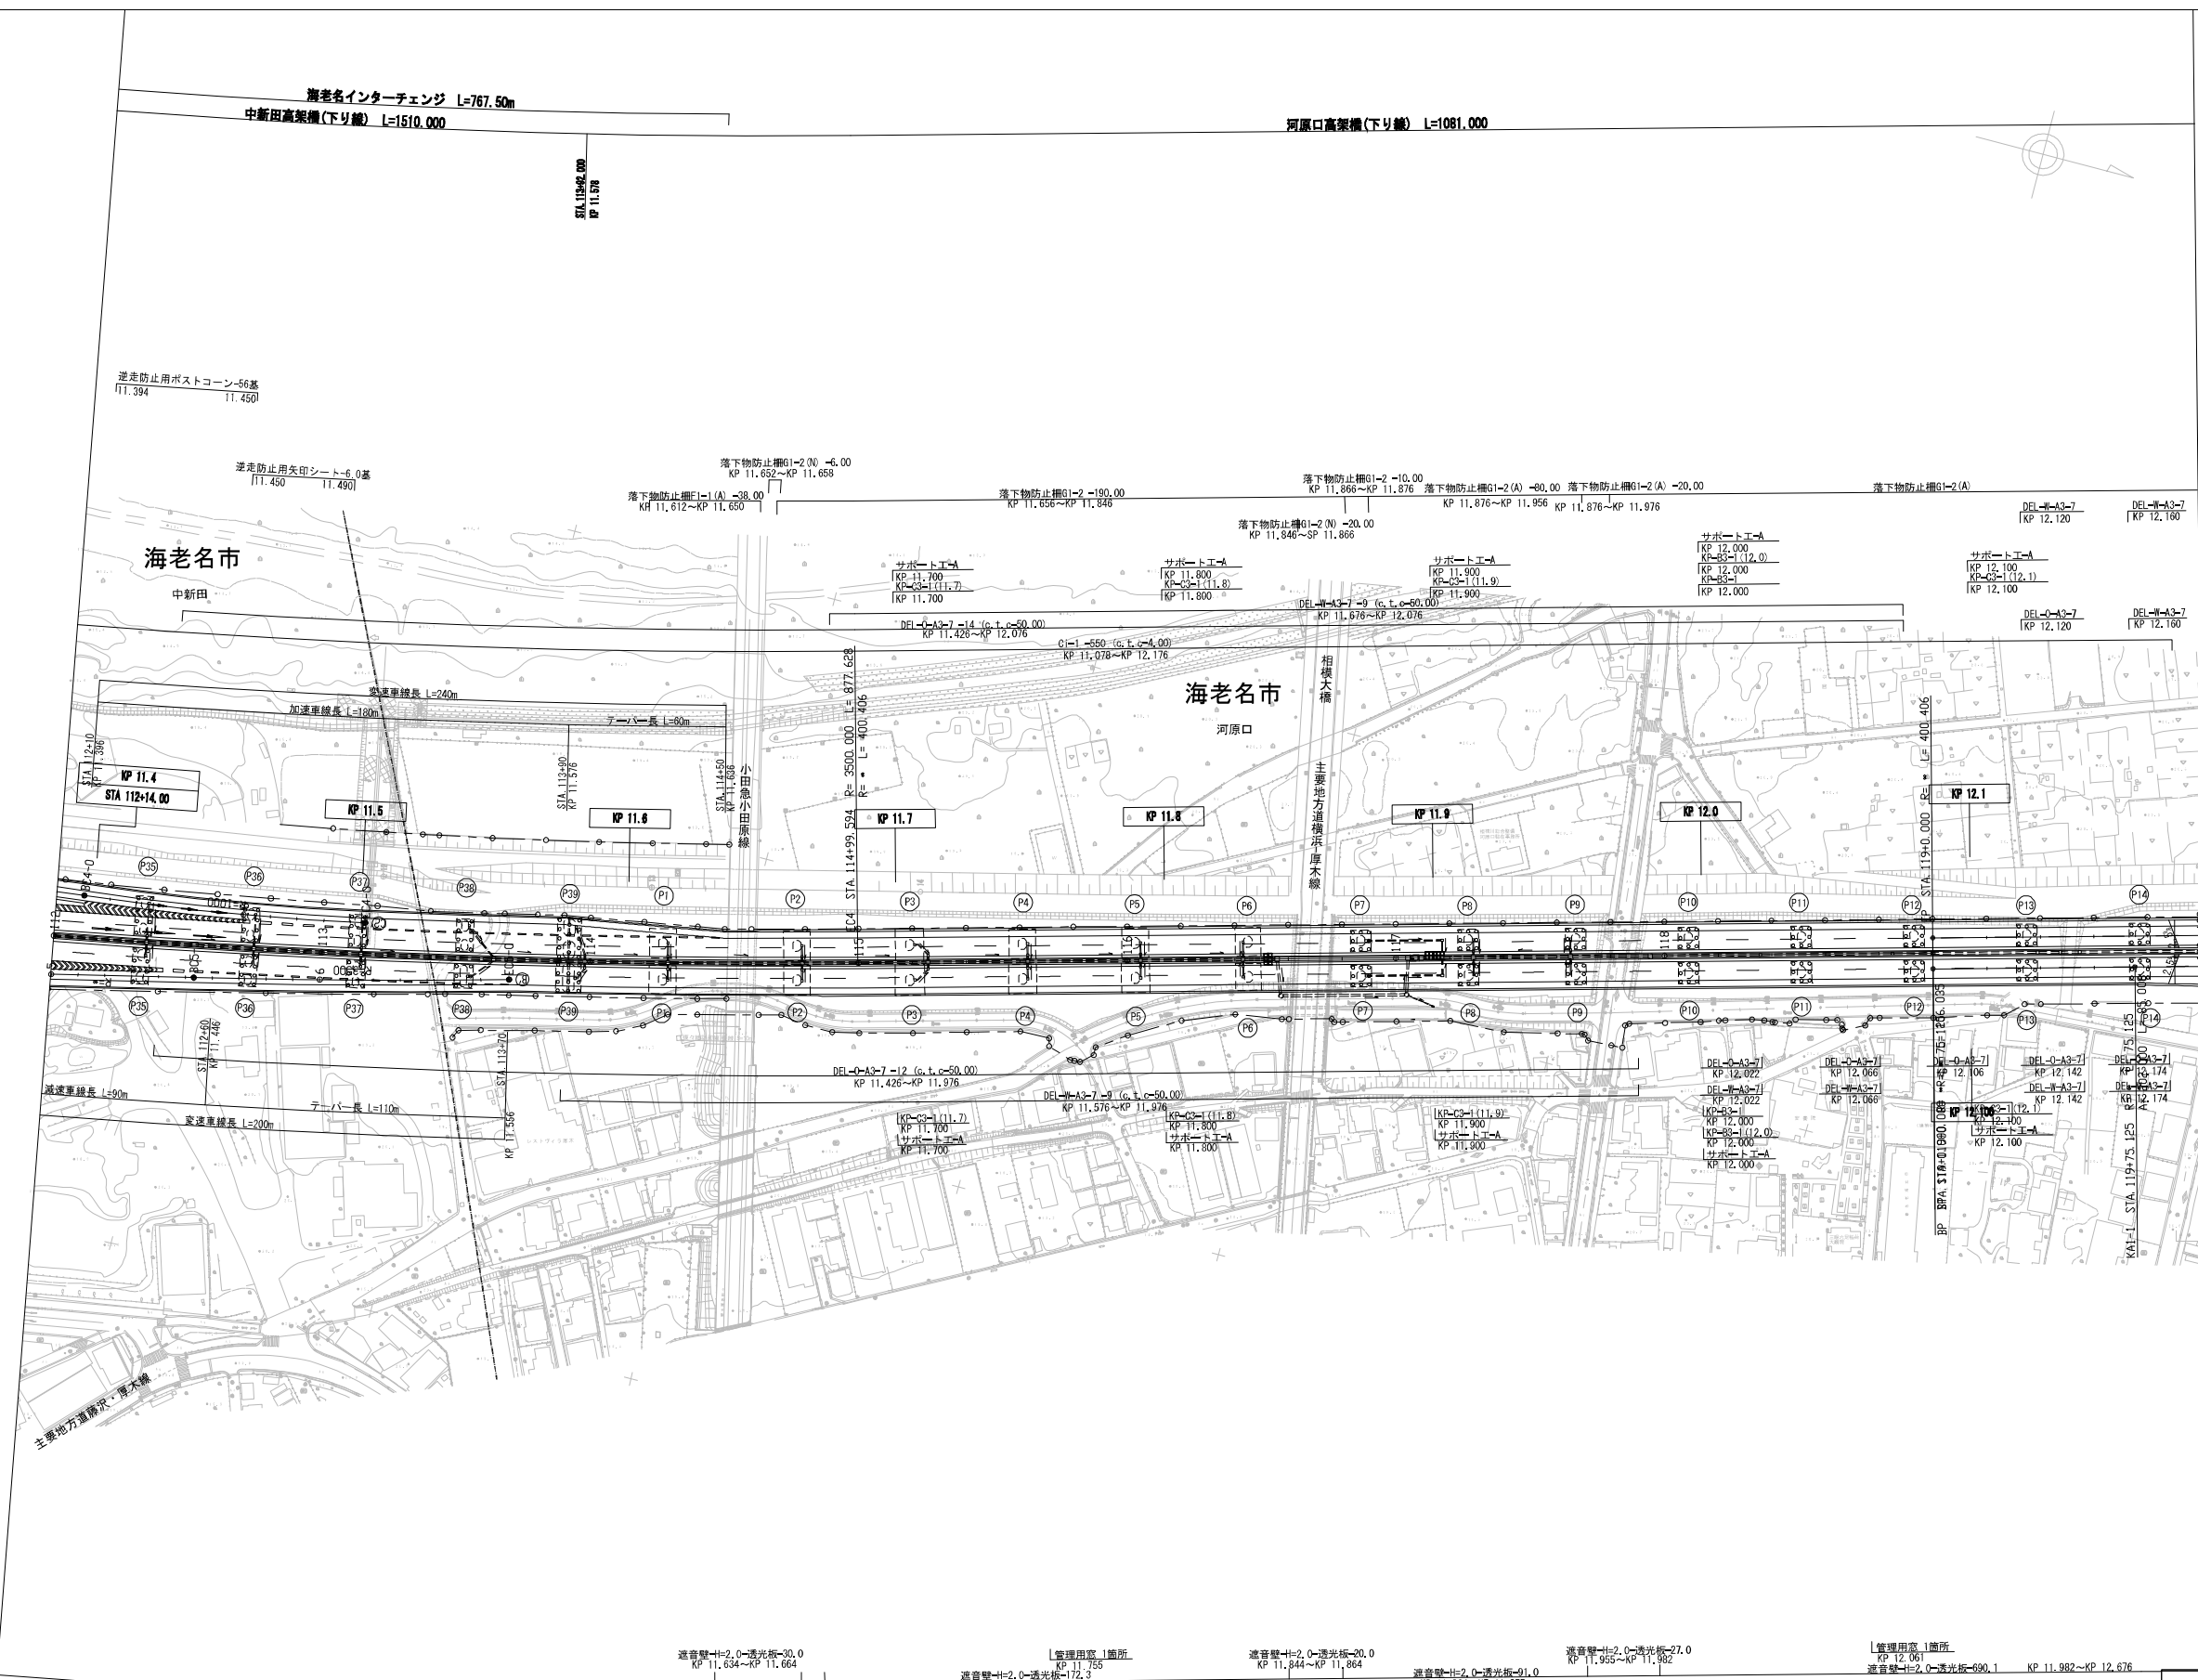


調査年月	摘要
第1回 2017年3月	
第2回 2018年3月	

首都圏中央連絡自動車道 (海老名IC～圏央厚木IC)		
工種	管理用平面図	
名称	KP. 11. 386～KP. 12. 186 STA. 112+00～STA. 120+00	縮尺 1/1000 1/8
中日本高速道路(株) 東京支社		

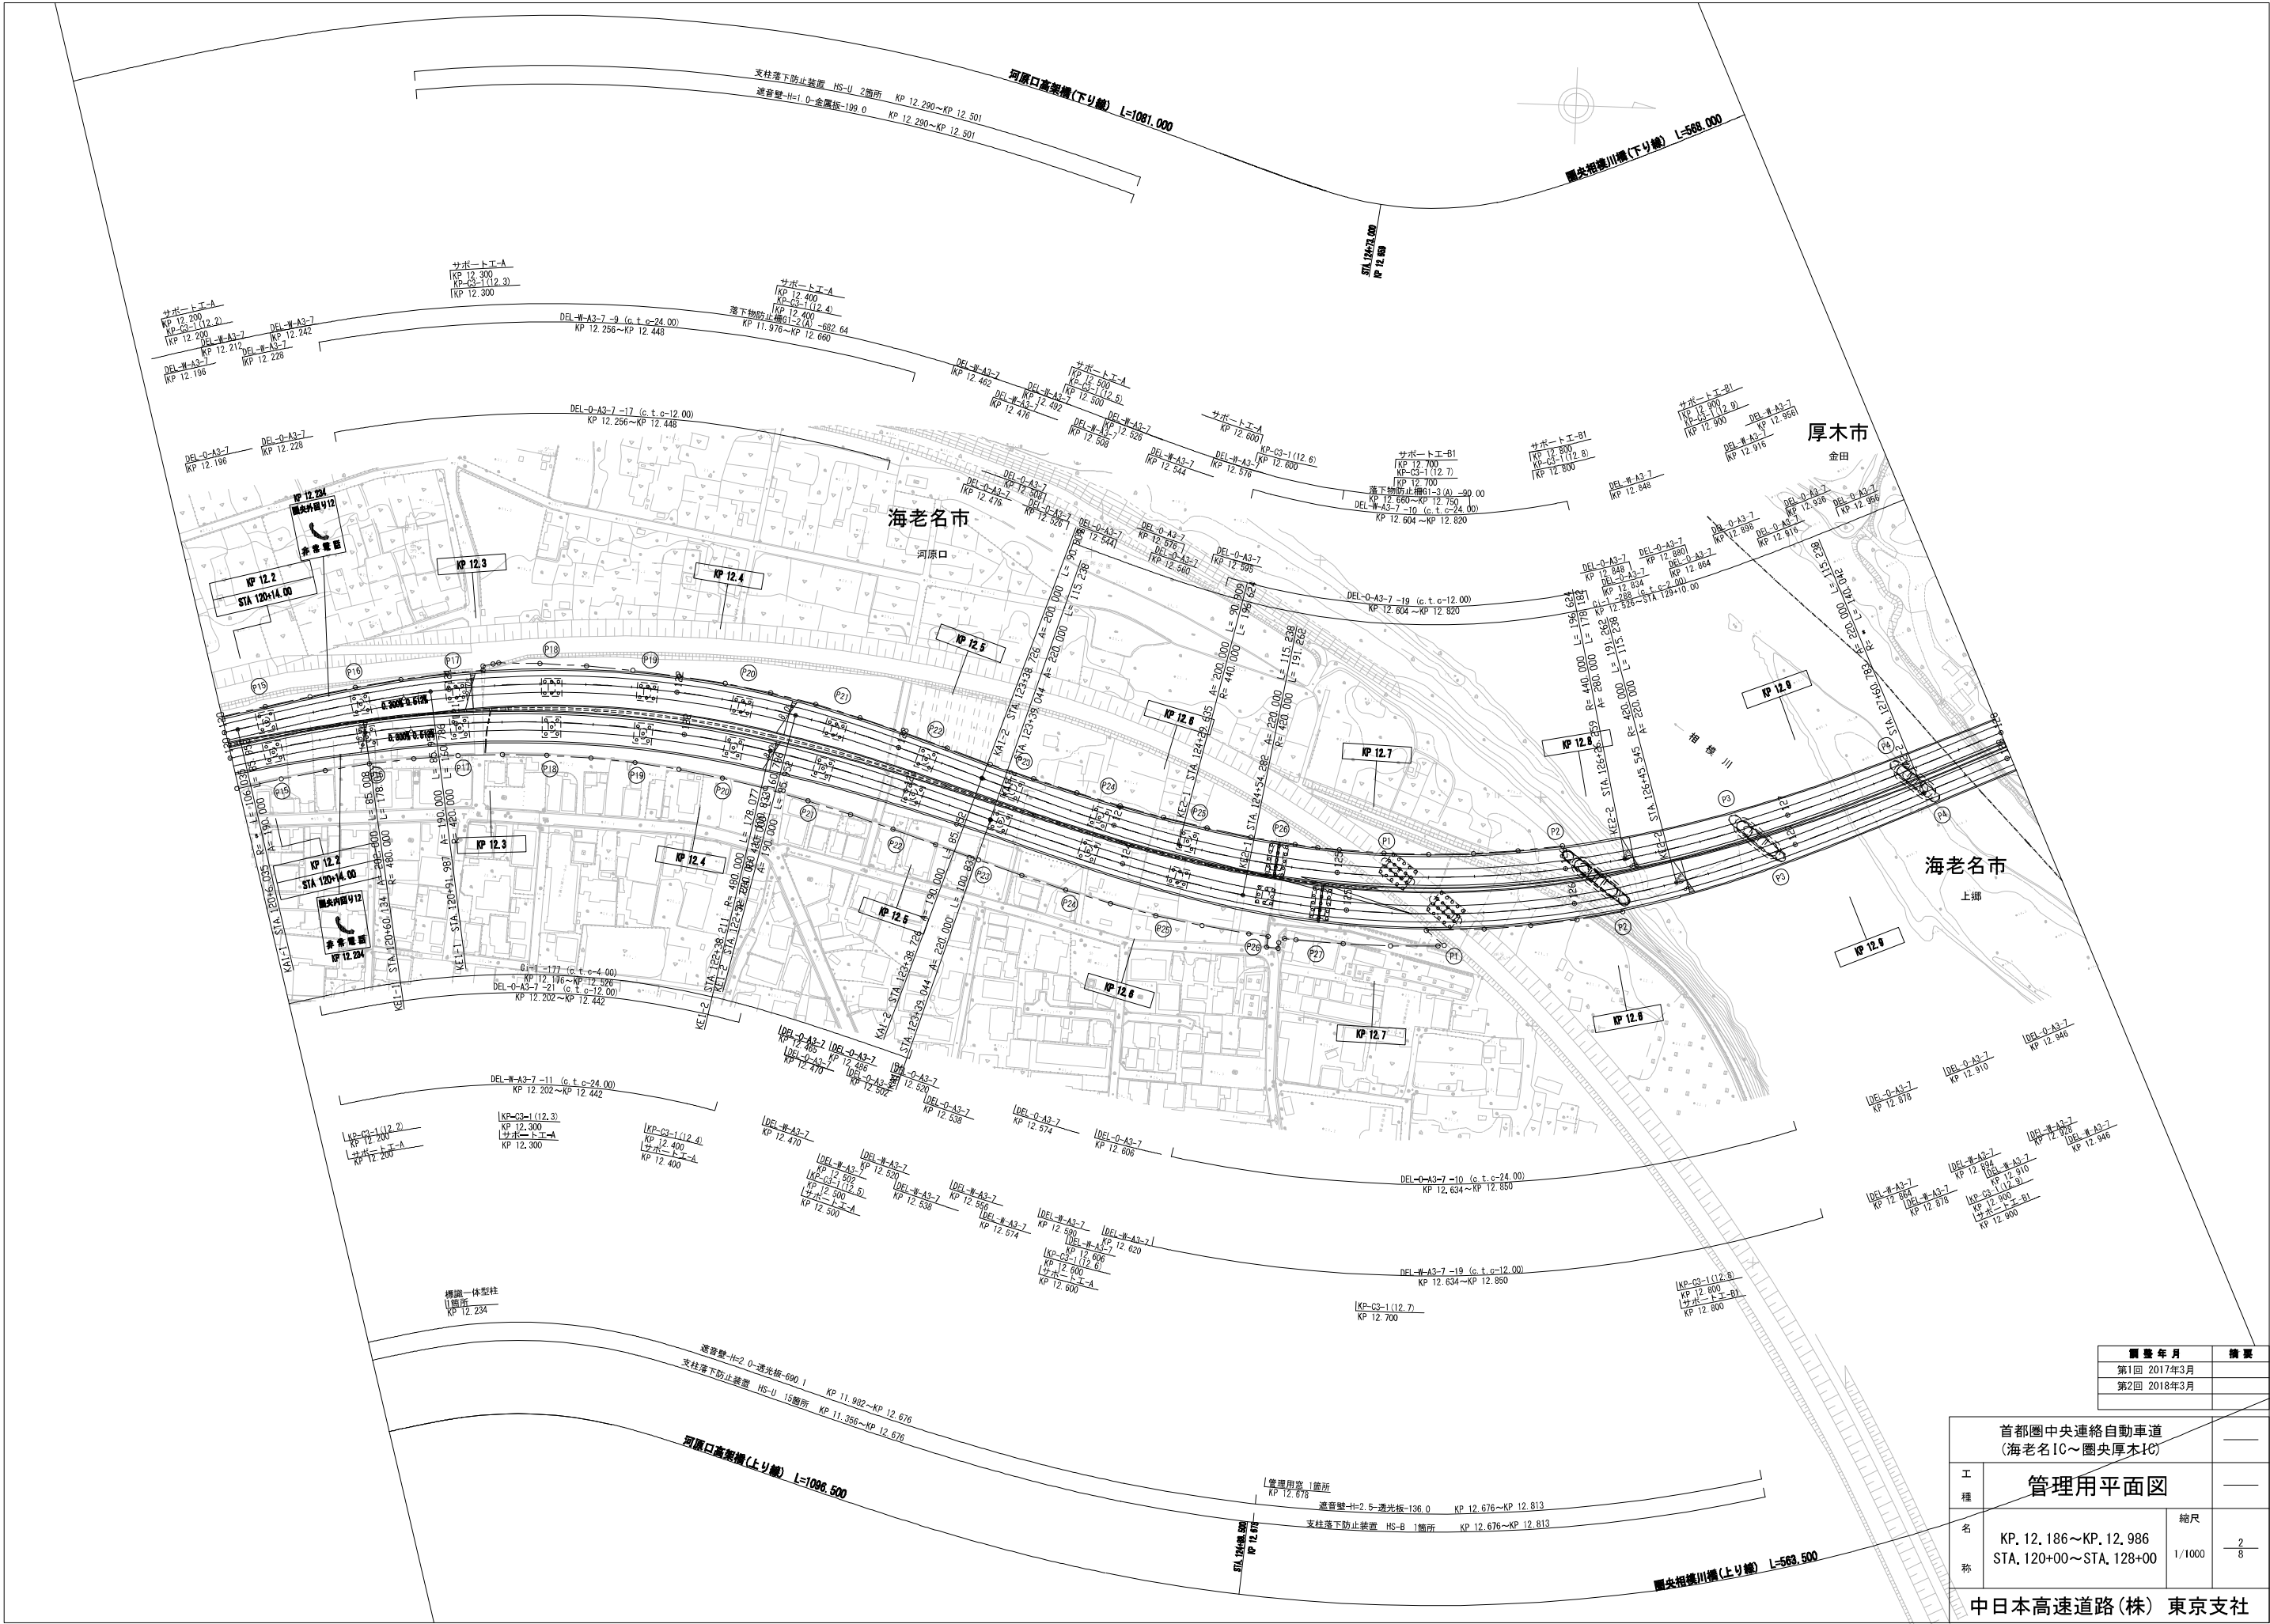


調査年月		摘要
第1回 2017年3月		
第2回 2018年3月		
首都圏中央連絡自動車道 (海老名IC～圏央厚木IC)		
工種	管理用平面図	
名称	KP. 12. 186～KP. 12. 986 STA. 120+00～STA. 128+00	縮尺 1/1000 2/8
中日本高速道路(株) 東京支社		

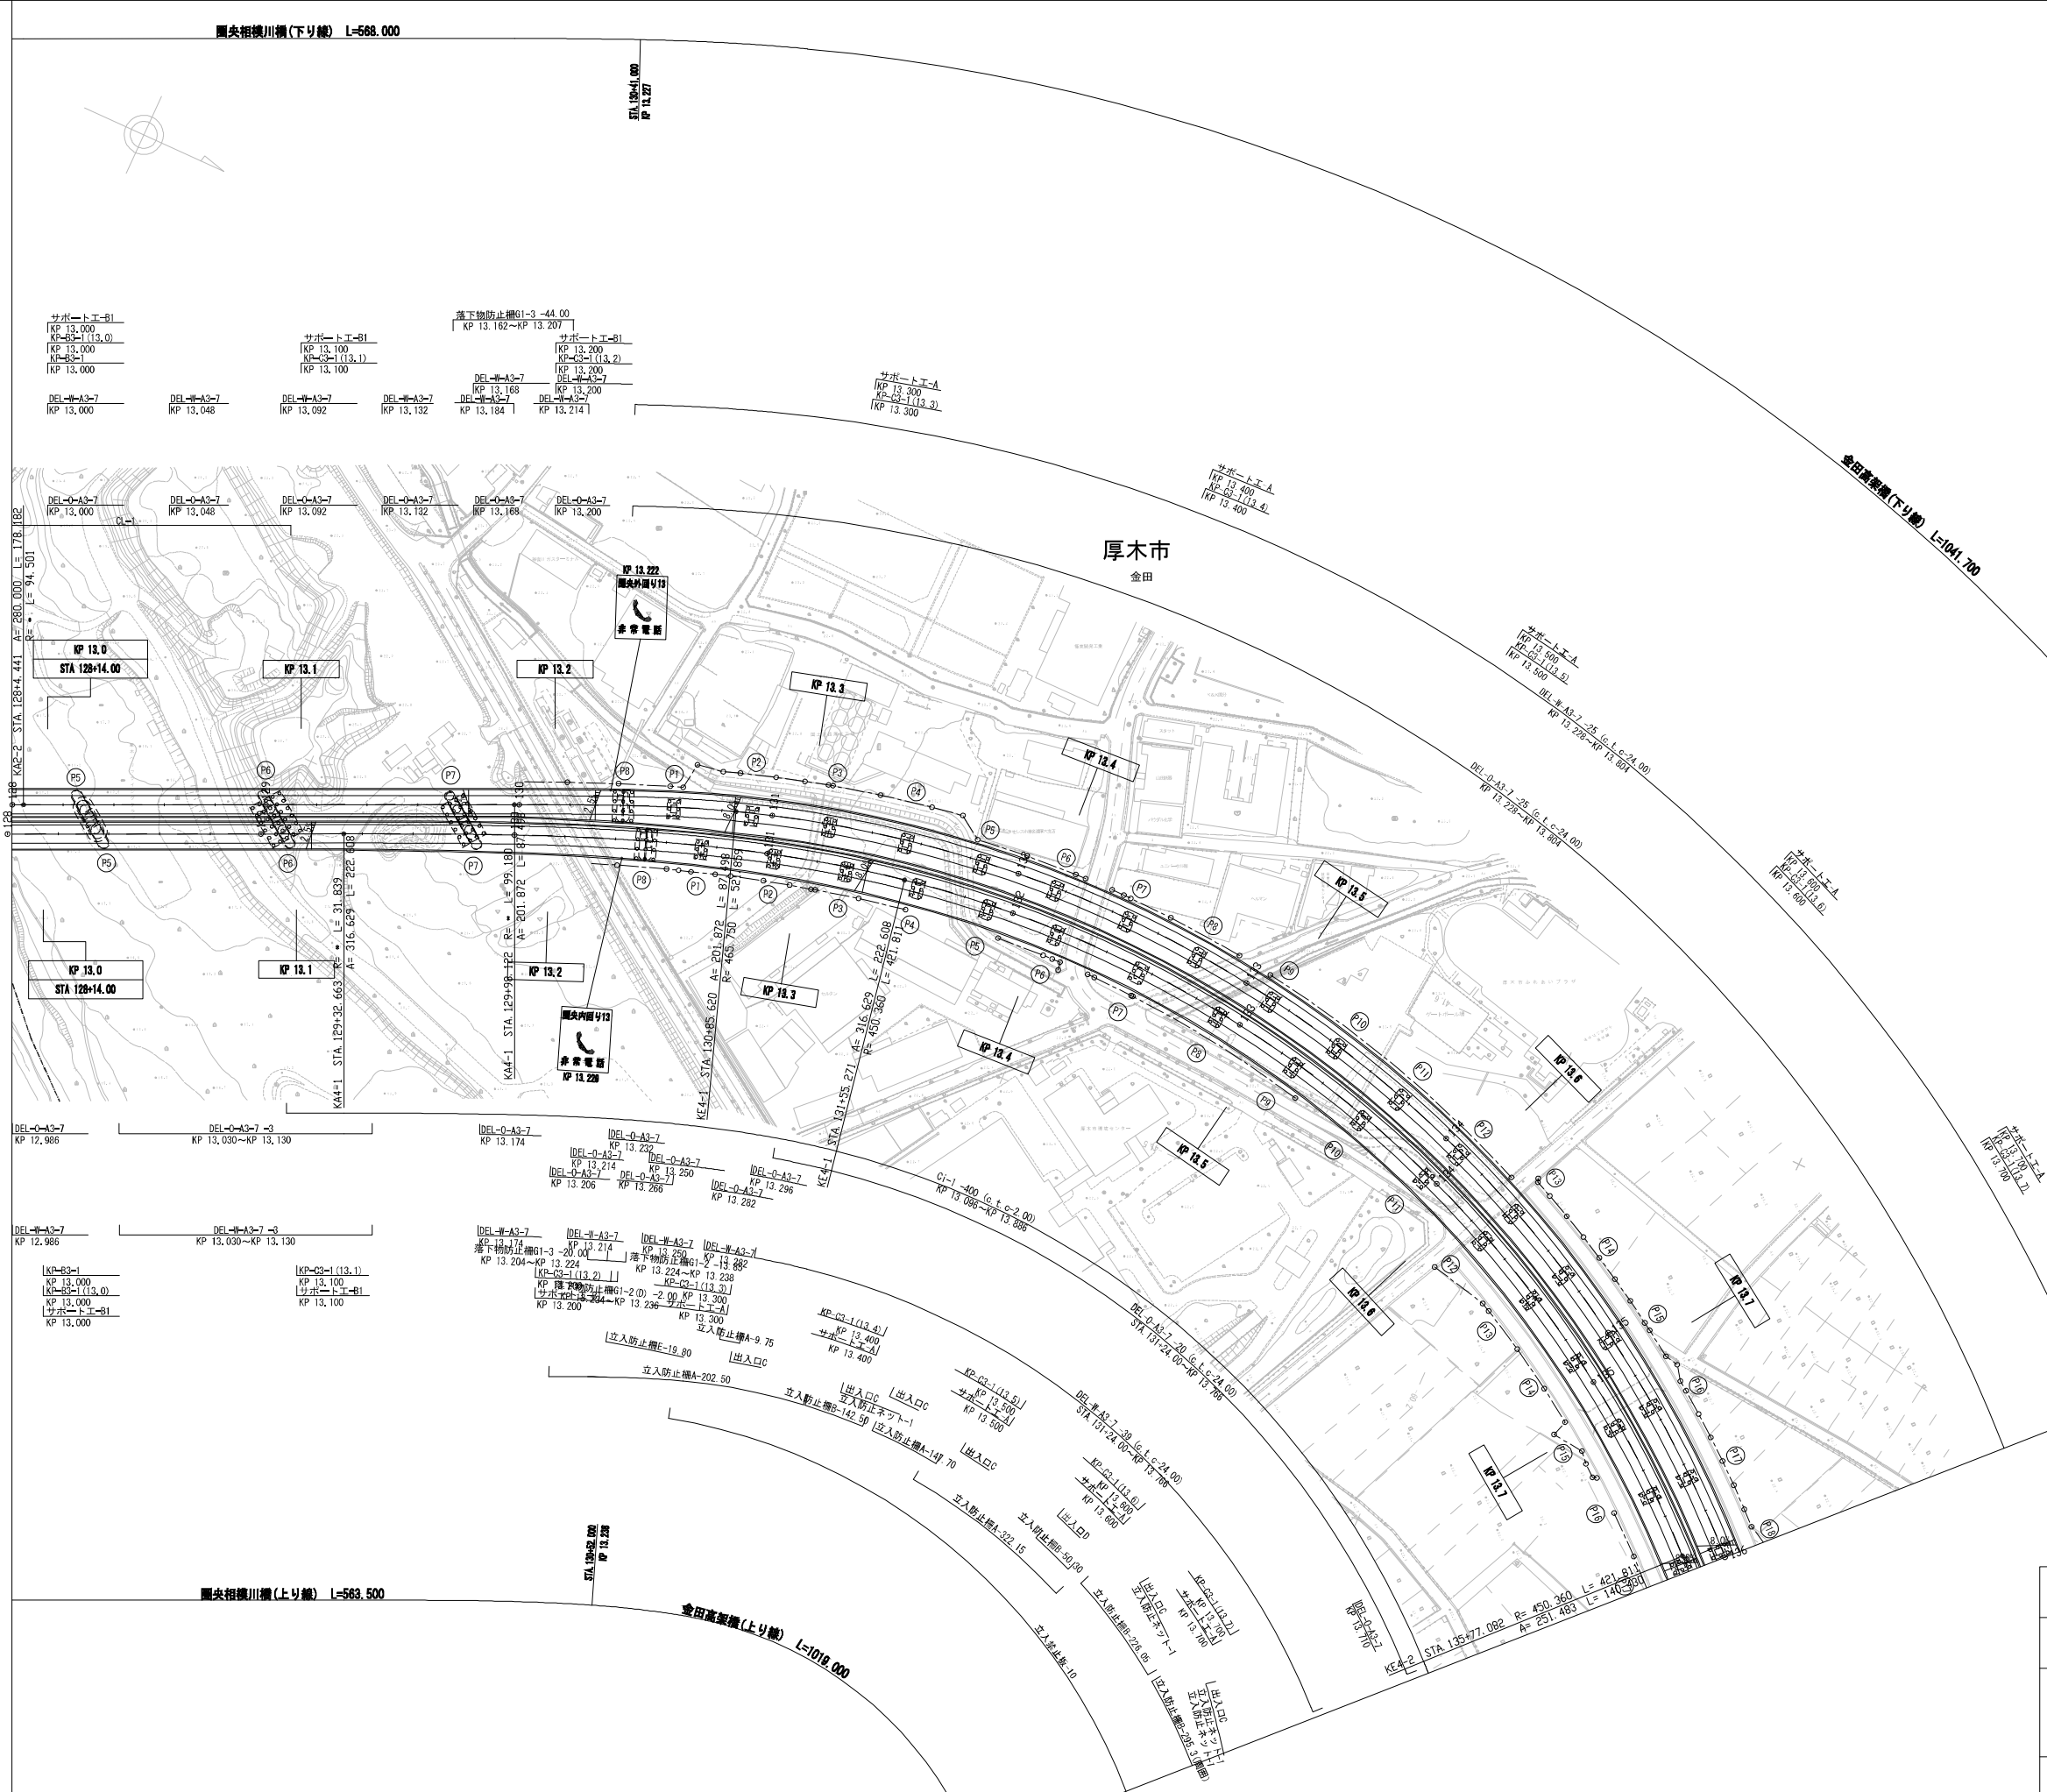

調査年月		摘要
第1回 2017年3月		
第2回 2018年3月		
第3回 2024年3月		


首都圏中央連絡自動車道 (海老名IC～圏央厚木IC)		
工種	管理用平面図	
名称	KP. 12. 986～KP. 13. 786 STA. 128+00～STA. 136+00	縮尺 1/1000 3/8

中日本高速道路(株) 東京支社

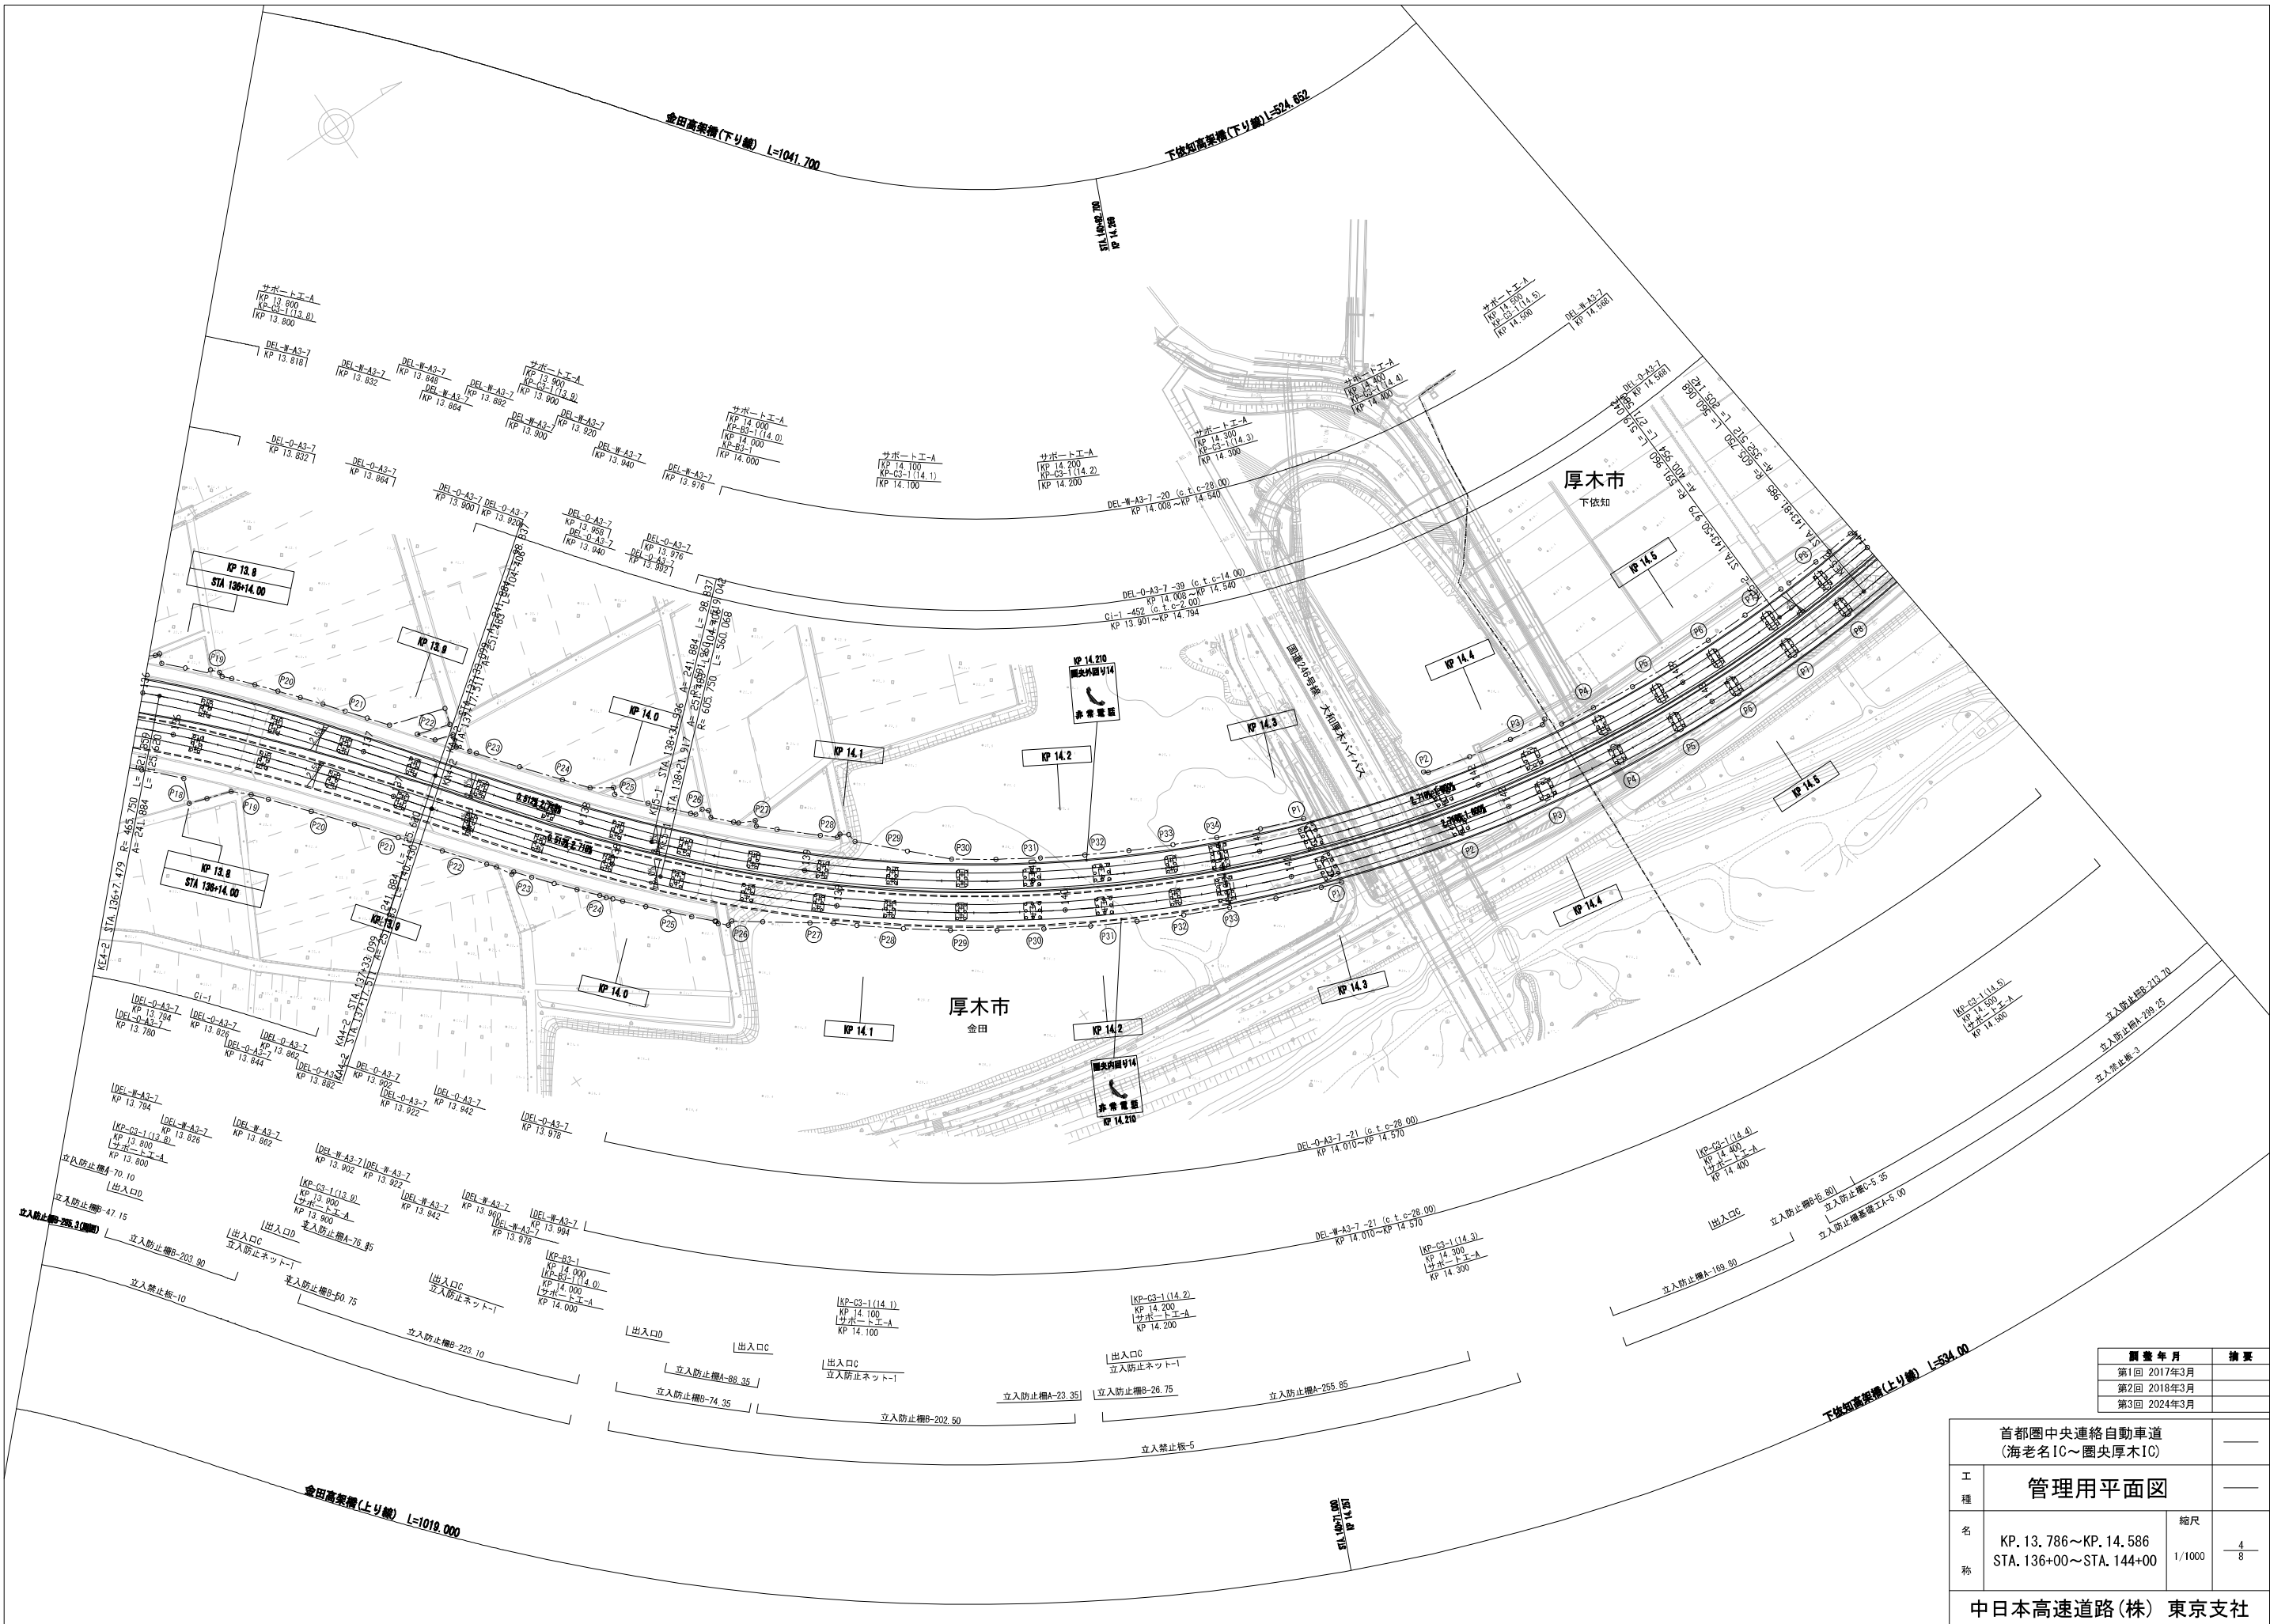

調査年月		摘要
第1回 2017年3月		
第2回 2018年3月		
第3回 2024年3月		

首都圏中央連絡自動車道 (海老名IC～圏央厚木IC)		
工種	管理用平面図	
名称	KP. 13. 786～KP. 14. 586 STA. 136+00～STA. 144+00	縮尺 1/1000 4/8
中日本高速道路(株) 東京支社		

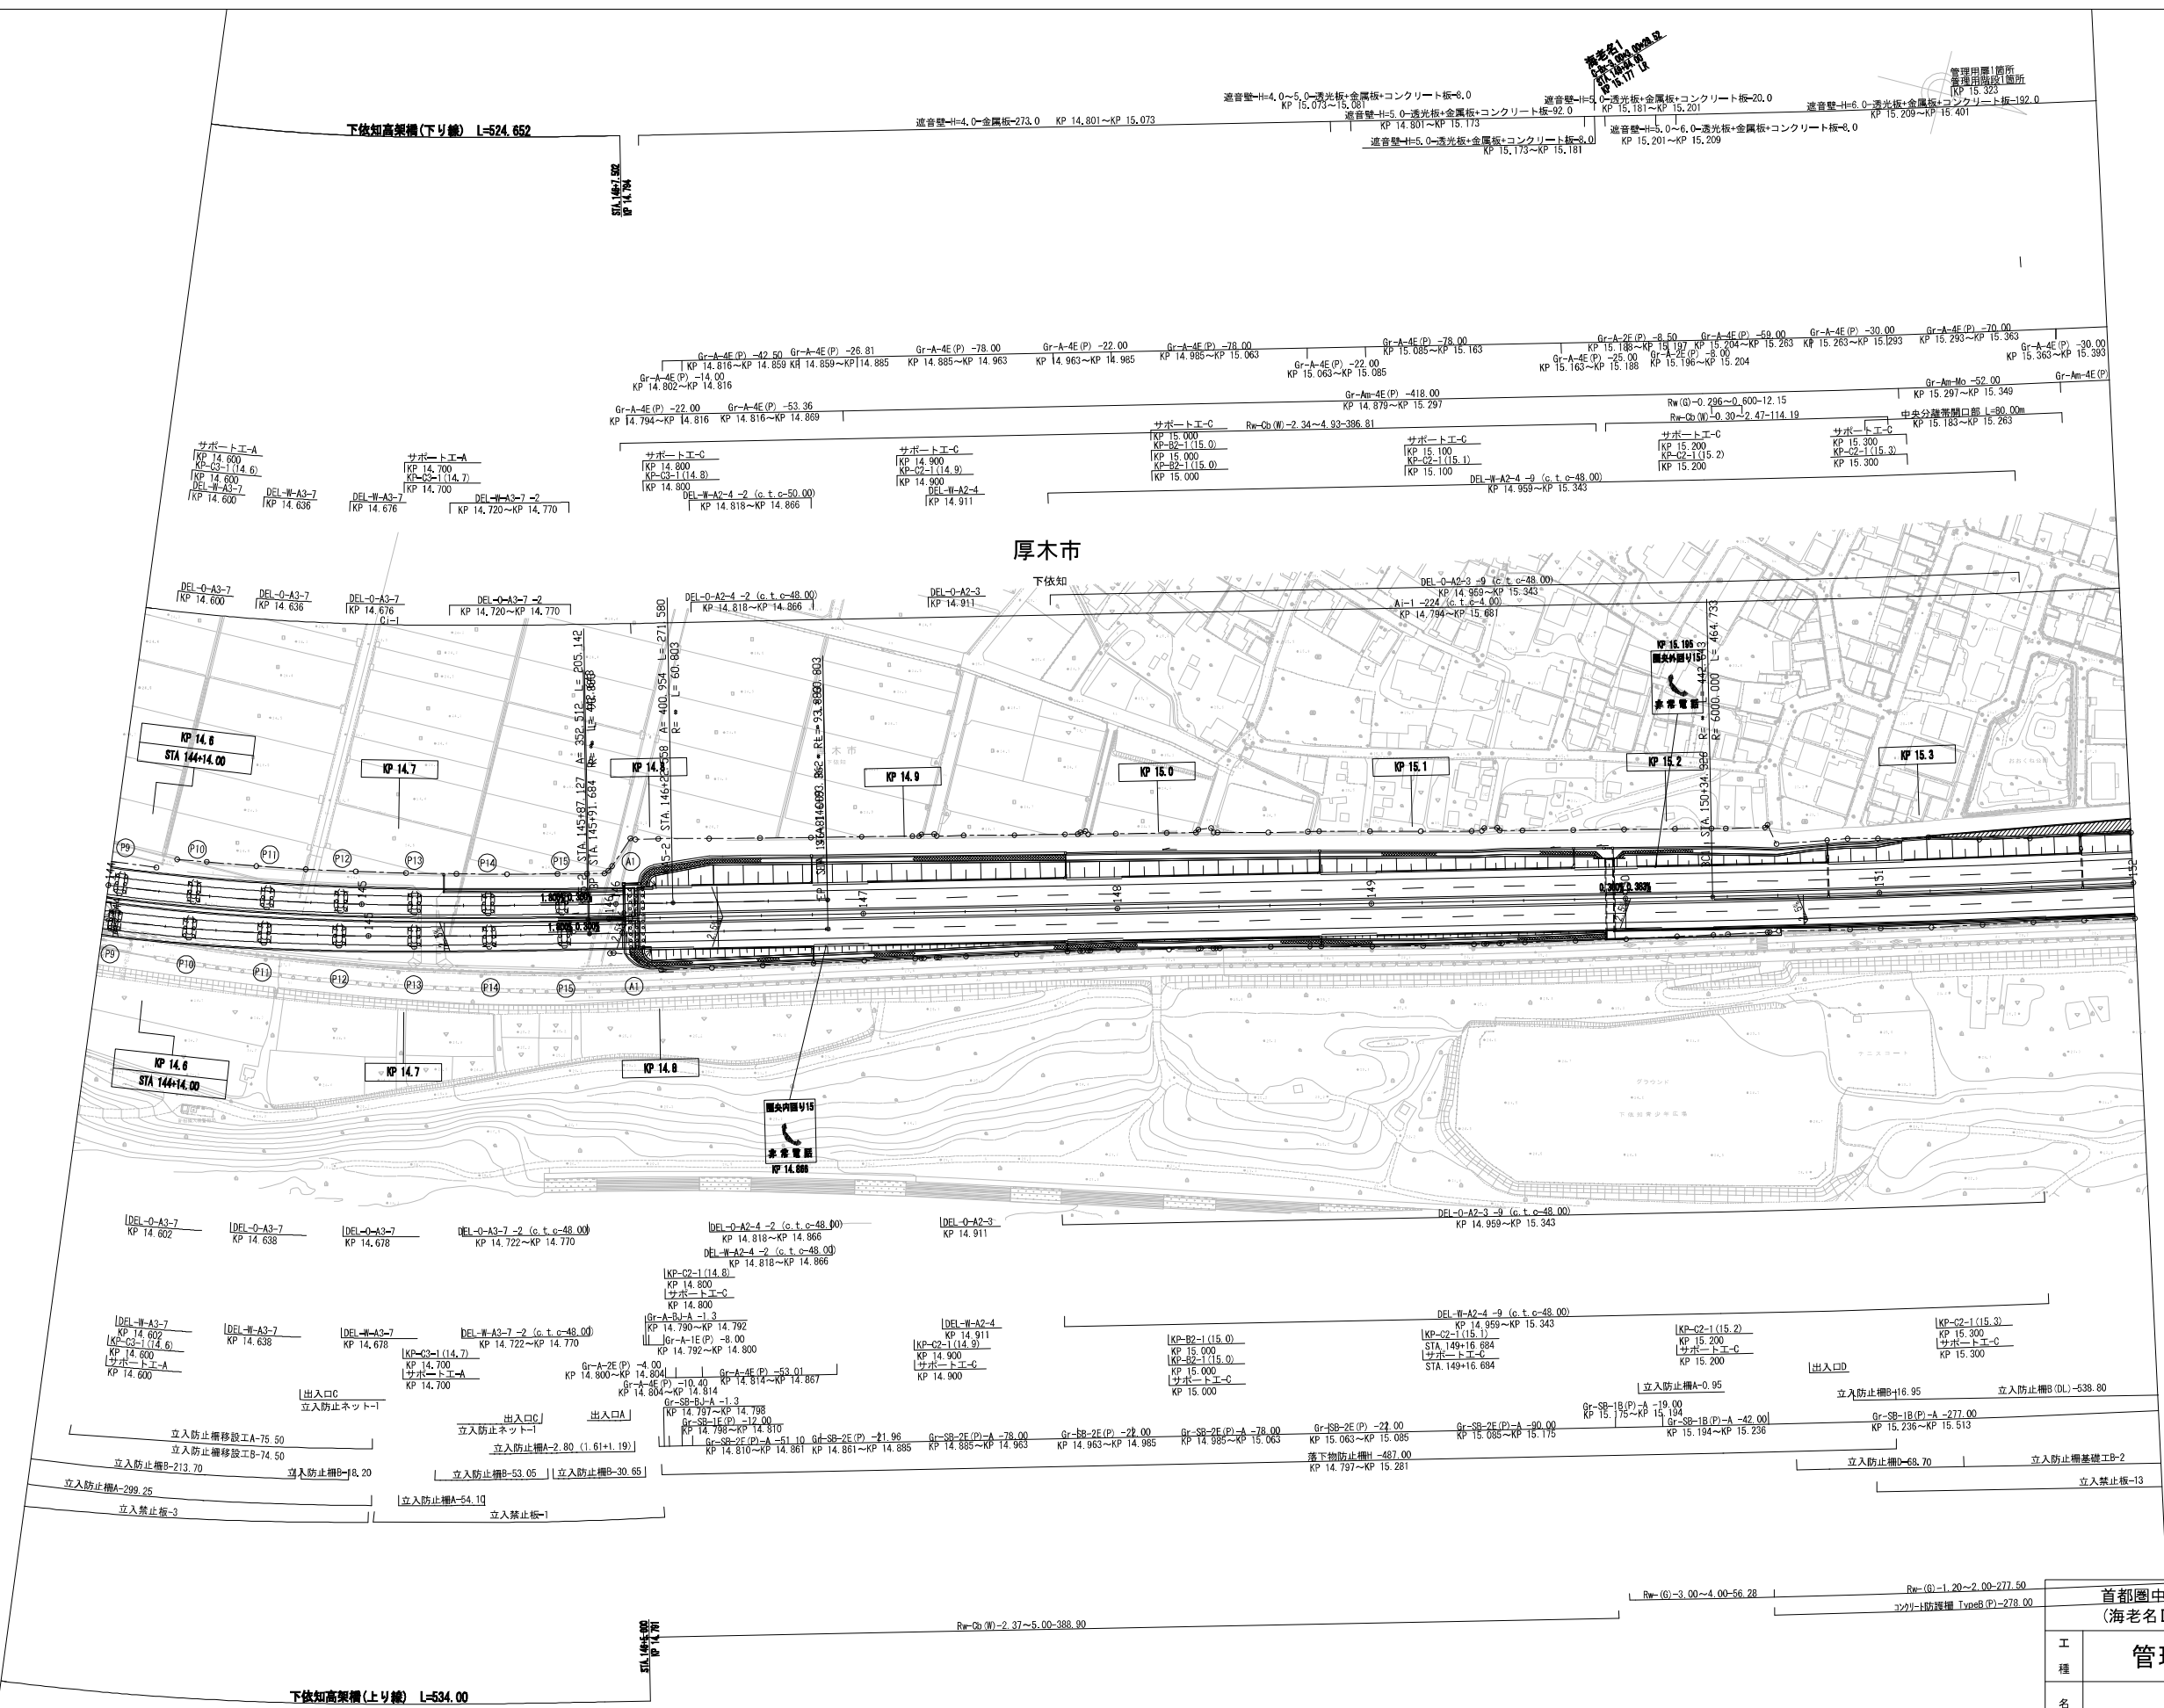


調査年月	摘要
第1回 2017年3月	
第2回 2018年3月	

首都圏中央連絡自動車道 (海老名IC～圏央厚木IC)		
工種	管理用平面図	
名称	KP. 14.586～KP. 15.383 STA. 144+00～STA. 152+00	縮尺 1/1000 5/8
中日本高速道路(株) 東京支社		

海老名2
C-Bx-2 40x2 40-22 25
STA 152+13.629
KP 15.397

C-平圖英道15.431KP
C-P (Pc) 1.0-33.05
STA 152+40.000
KP 15.423

● 国央厚木インターチェンジ L=1135.000

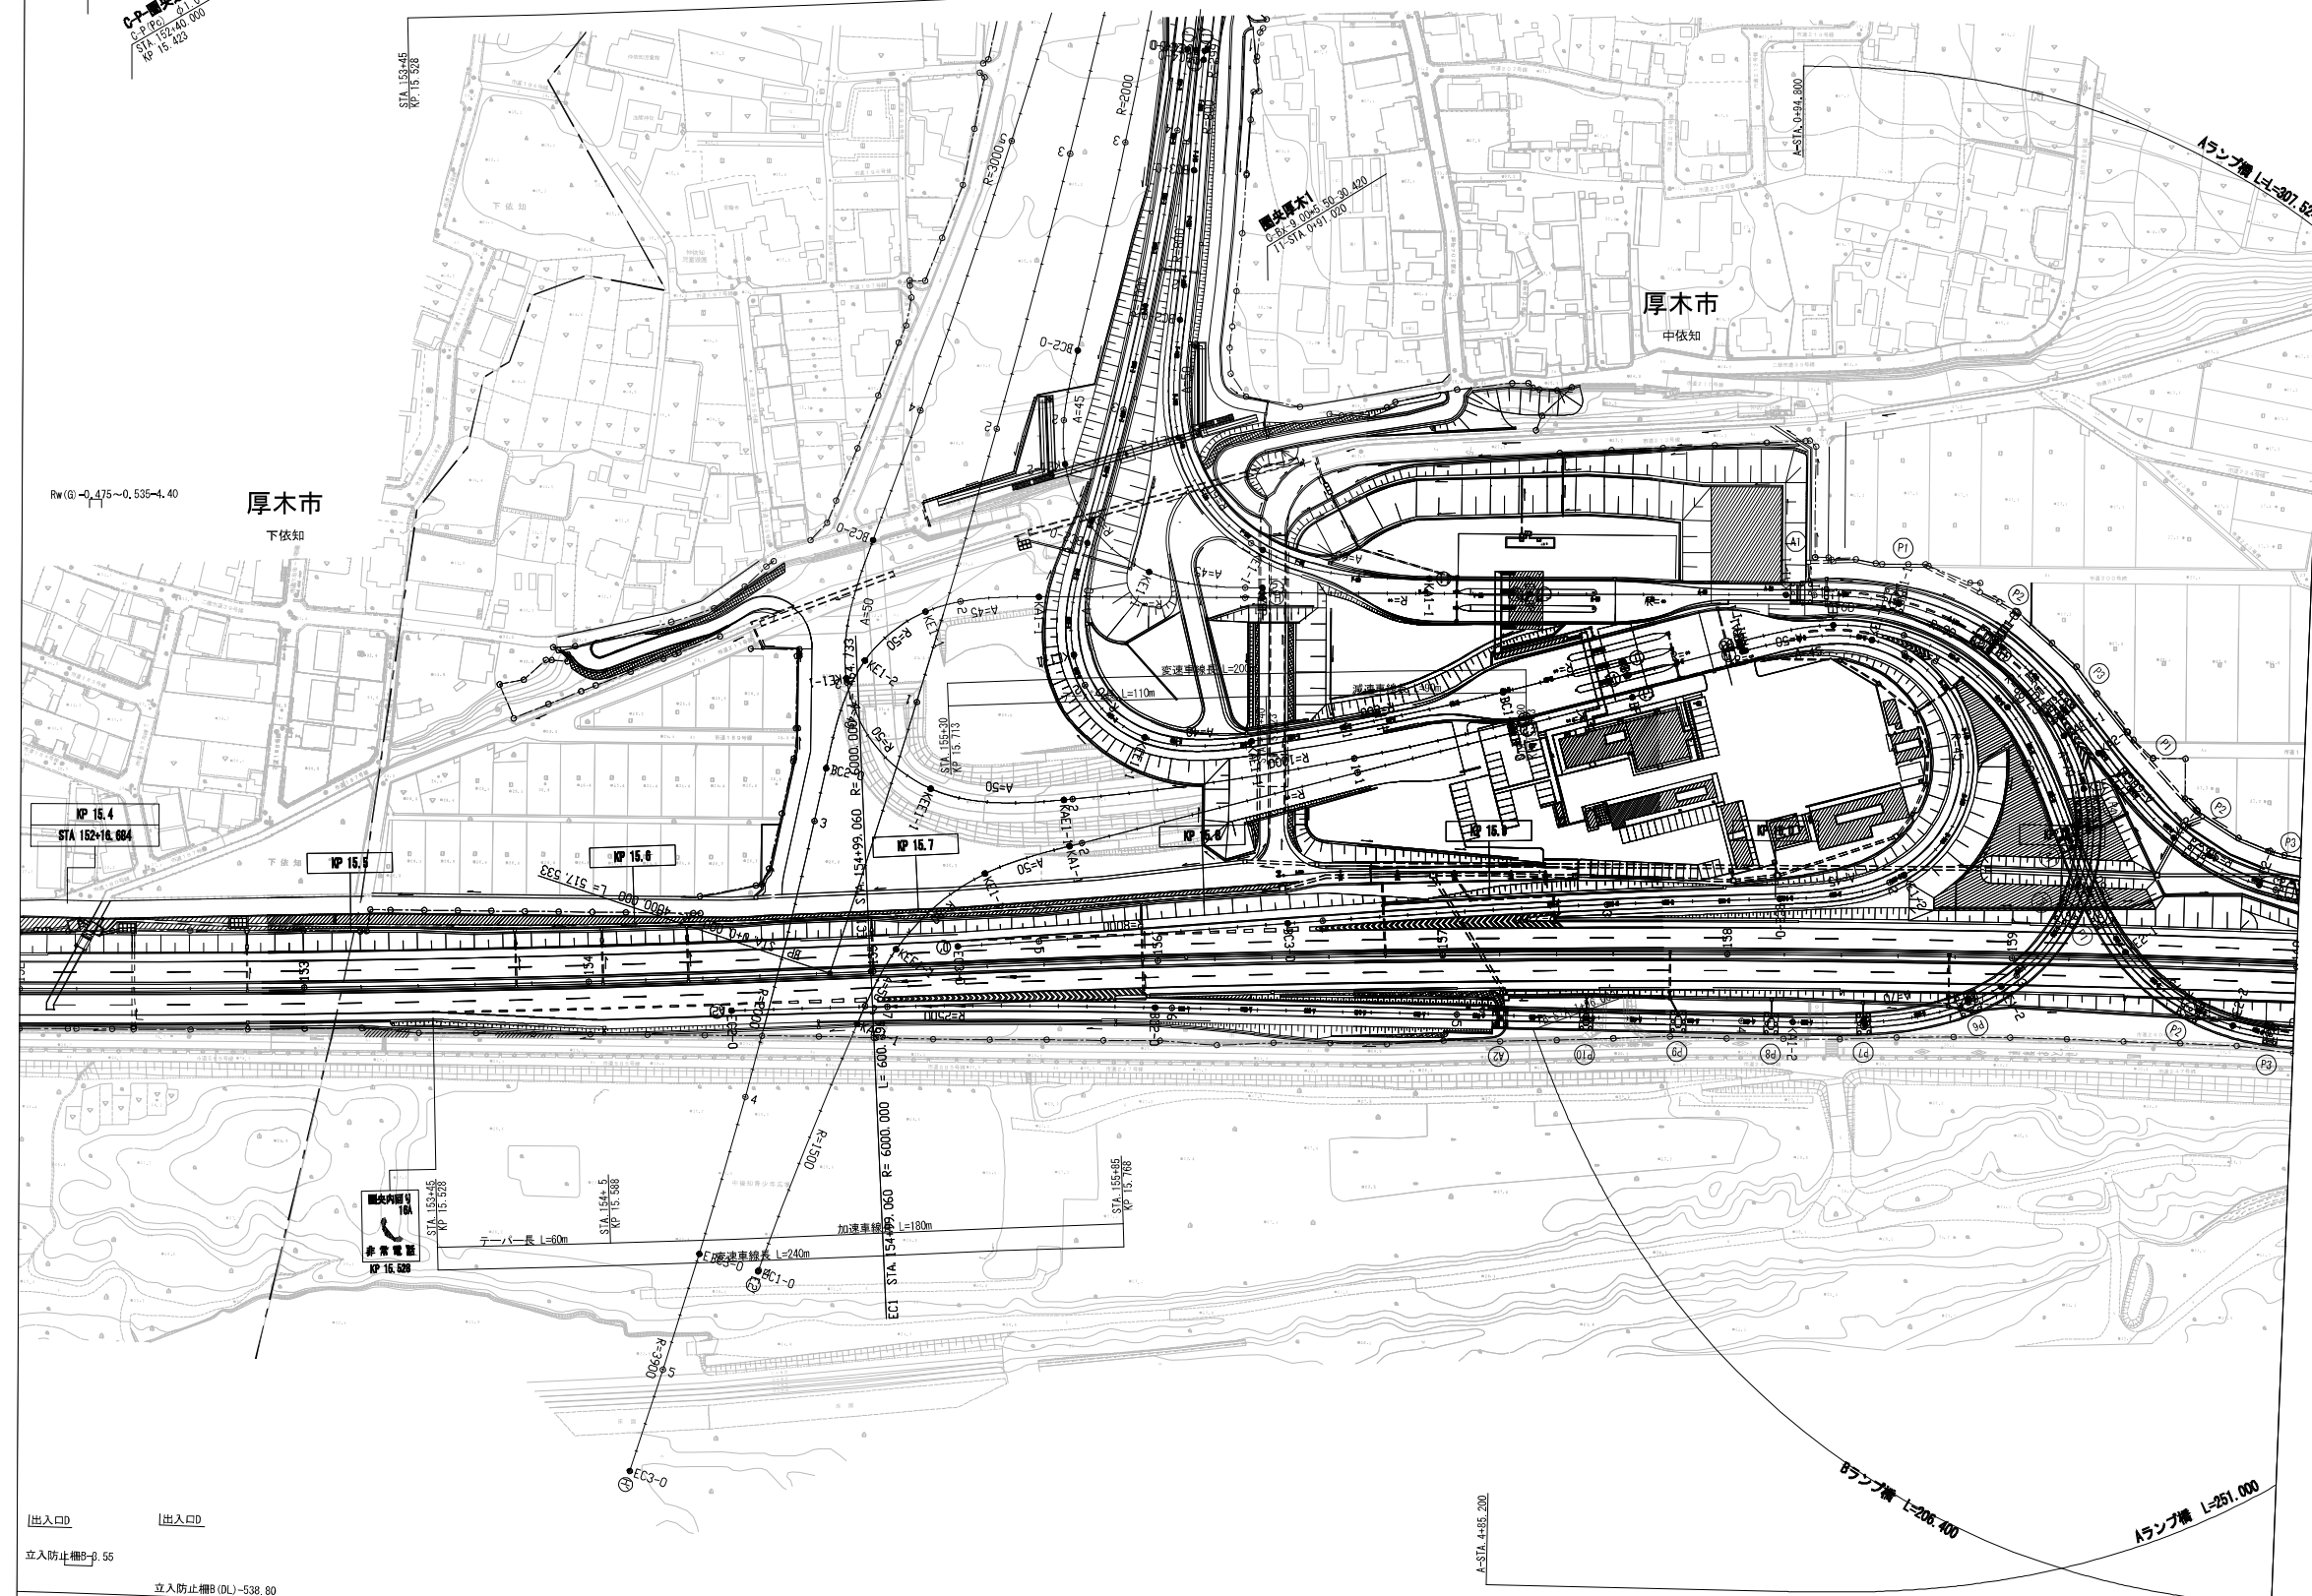

| 进出口D

进出口

立入防止柵B-β.55

立入防止柵B(DL)-538.80

立入防止柵基礎工B-2

立入禁止板-13

Rw-(G)-1.20~2.00-277.50

コンクリート防護柵工 TypeB(P) -278.00



圖史厚木2
C-Bx(6 00+5.50
E2-STAI+30.780
4.50-32.50

C-P-圖央道15.904KP
C-P(Pd)-1-φ1.00-48.80
STA157+13.70
KP.15.897


位置図

圈央厚木IC

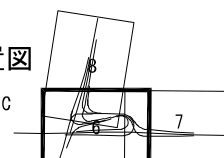


調整年月	摘要
第1回 2017年3月	
第2回 2018年3月	

首都圏中央連絡自動車道 (海老名IC～圏央厚木IC)		—
工 種	管理用平面図	—
名 称	KP. 15, 383～KP. 16, 343 STA. 152+00～STA. 161+60	縮尺 1/1000 $\frac{6}{8}$
中日本高速道路(株) 東京支社		

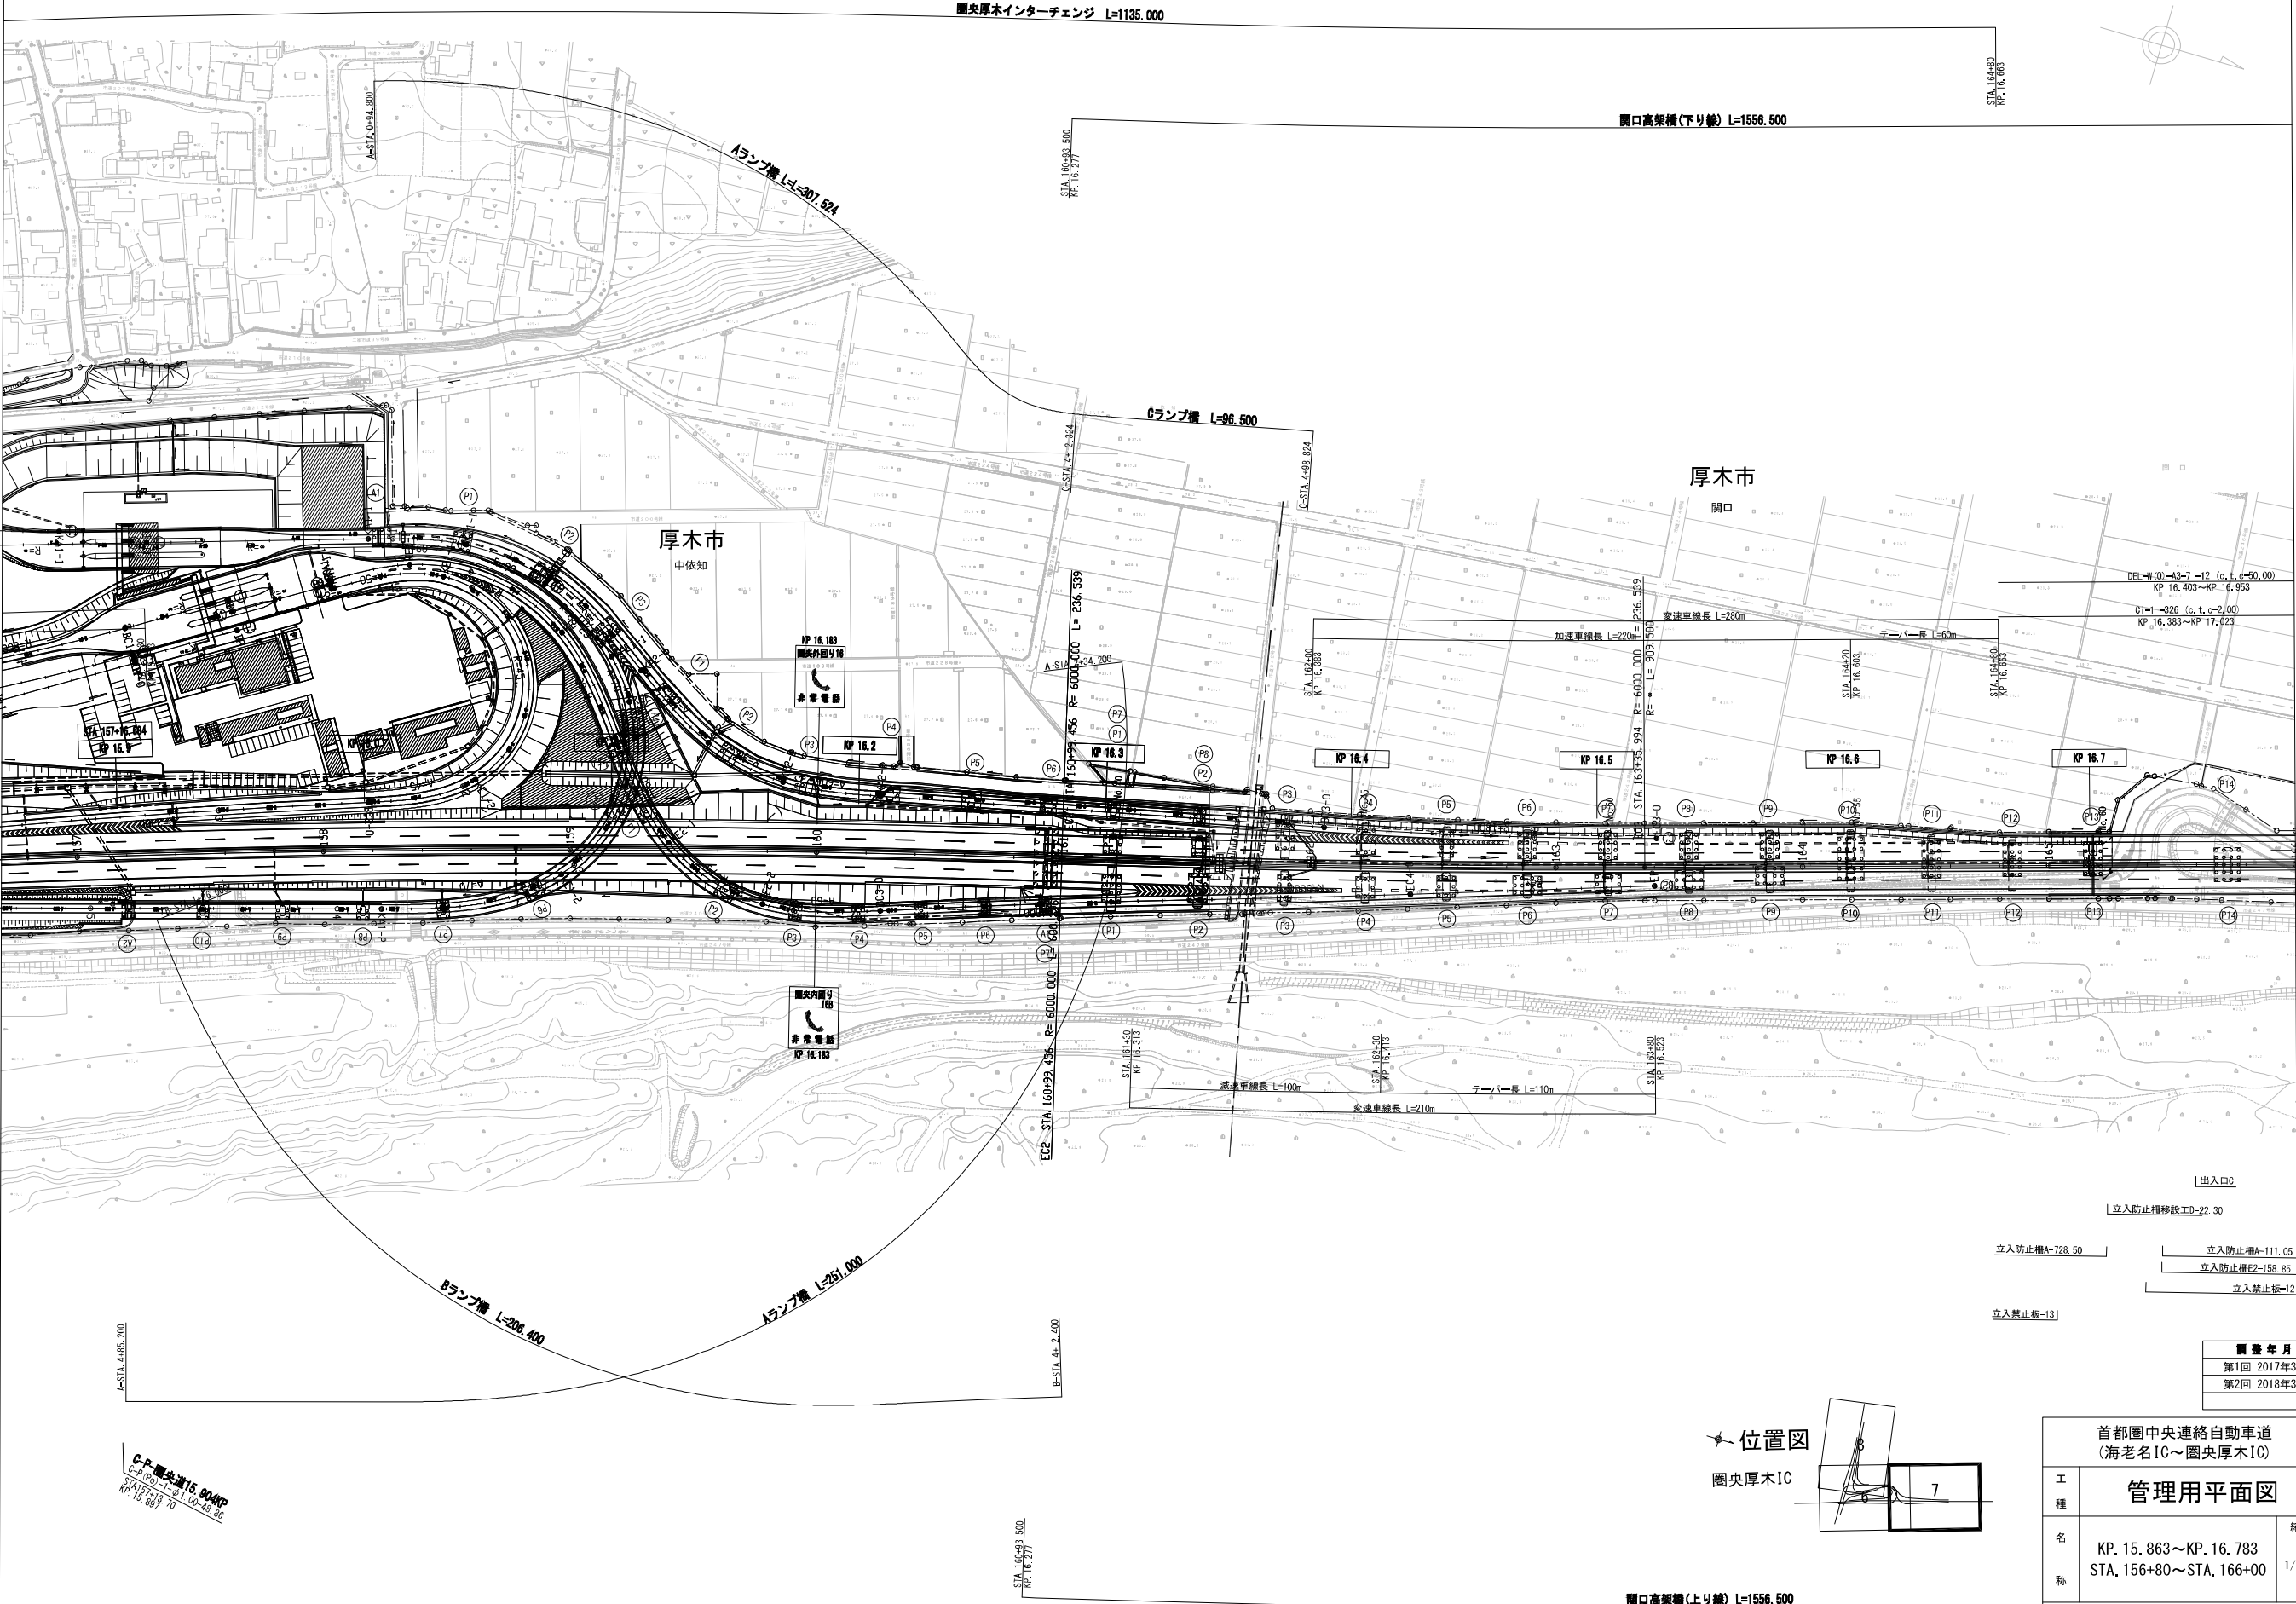

位置図

関央厚木IC

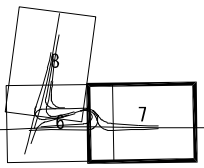


[出入口C]	
[立入防止柵移設工D-22.30]	
立入防止柵A-728.50	立入防止柵A-111.05
立入防止柵E2-158.85	
立入禁止板-12	
立入禁止板-13	

調査年月	摘要
第1回 2017年3月	
第2回 2018年3月	

首都圏中央連絡自動車道 (海老名IC～関央厚木IC)		
工種	管理用平面図	
名称	KP. 15.863～KP. 16.783 STA. 156+80～STA. 166+00	縮尺 1/1000 7/8


中日本高速道路(株) 東京支社

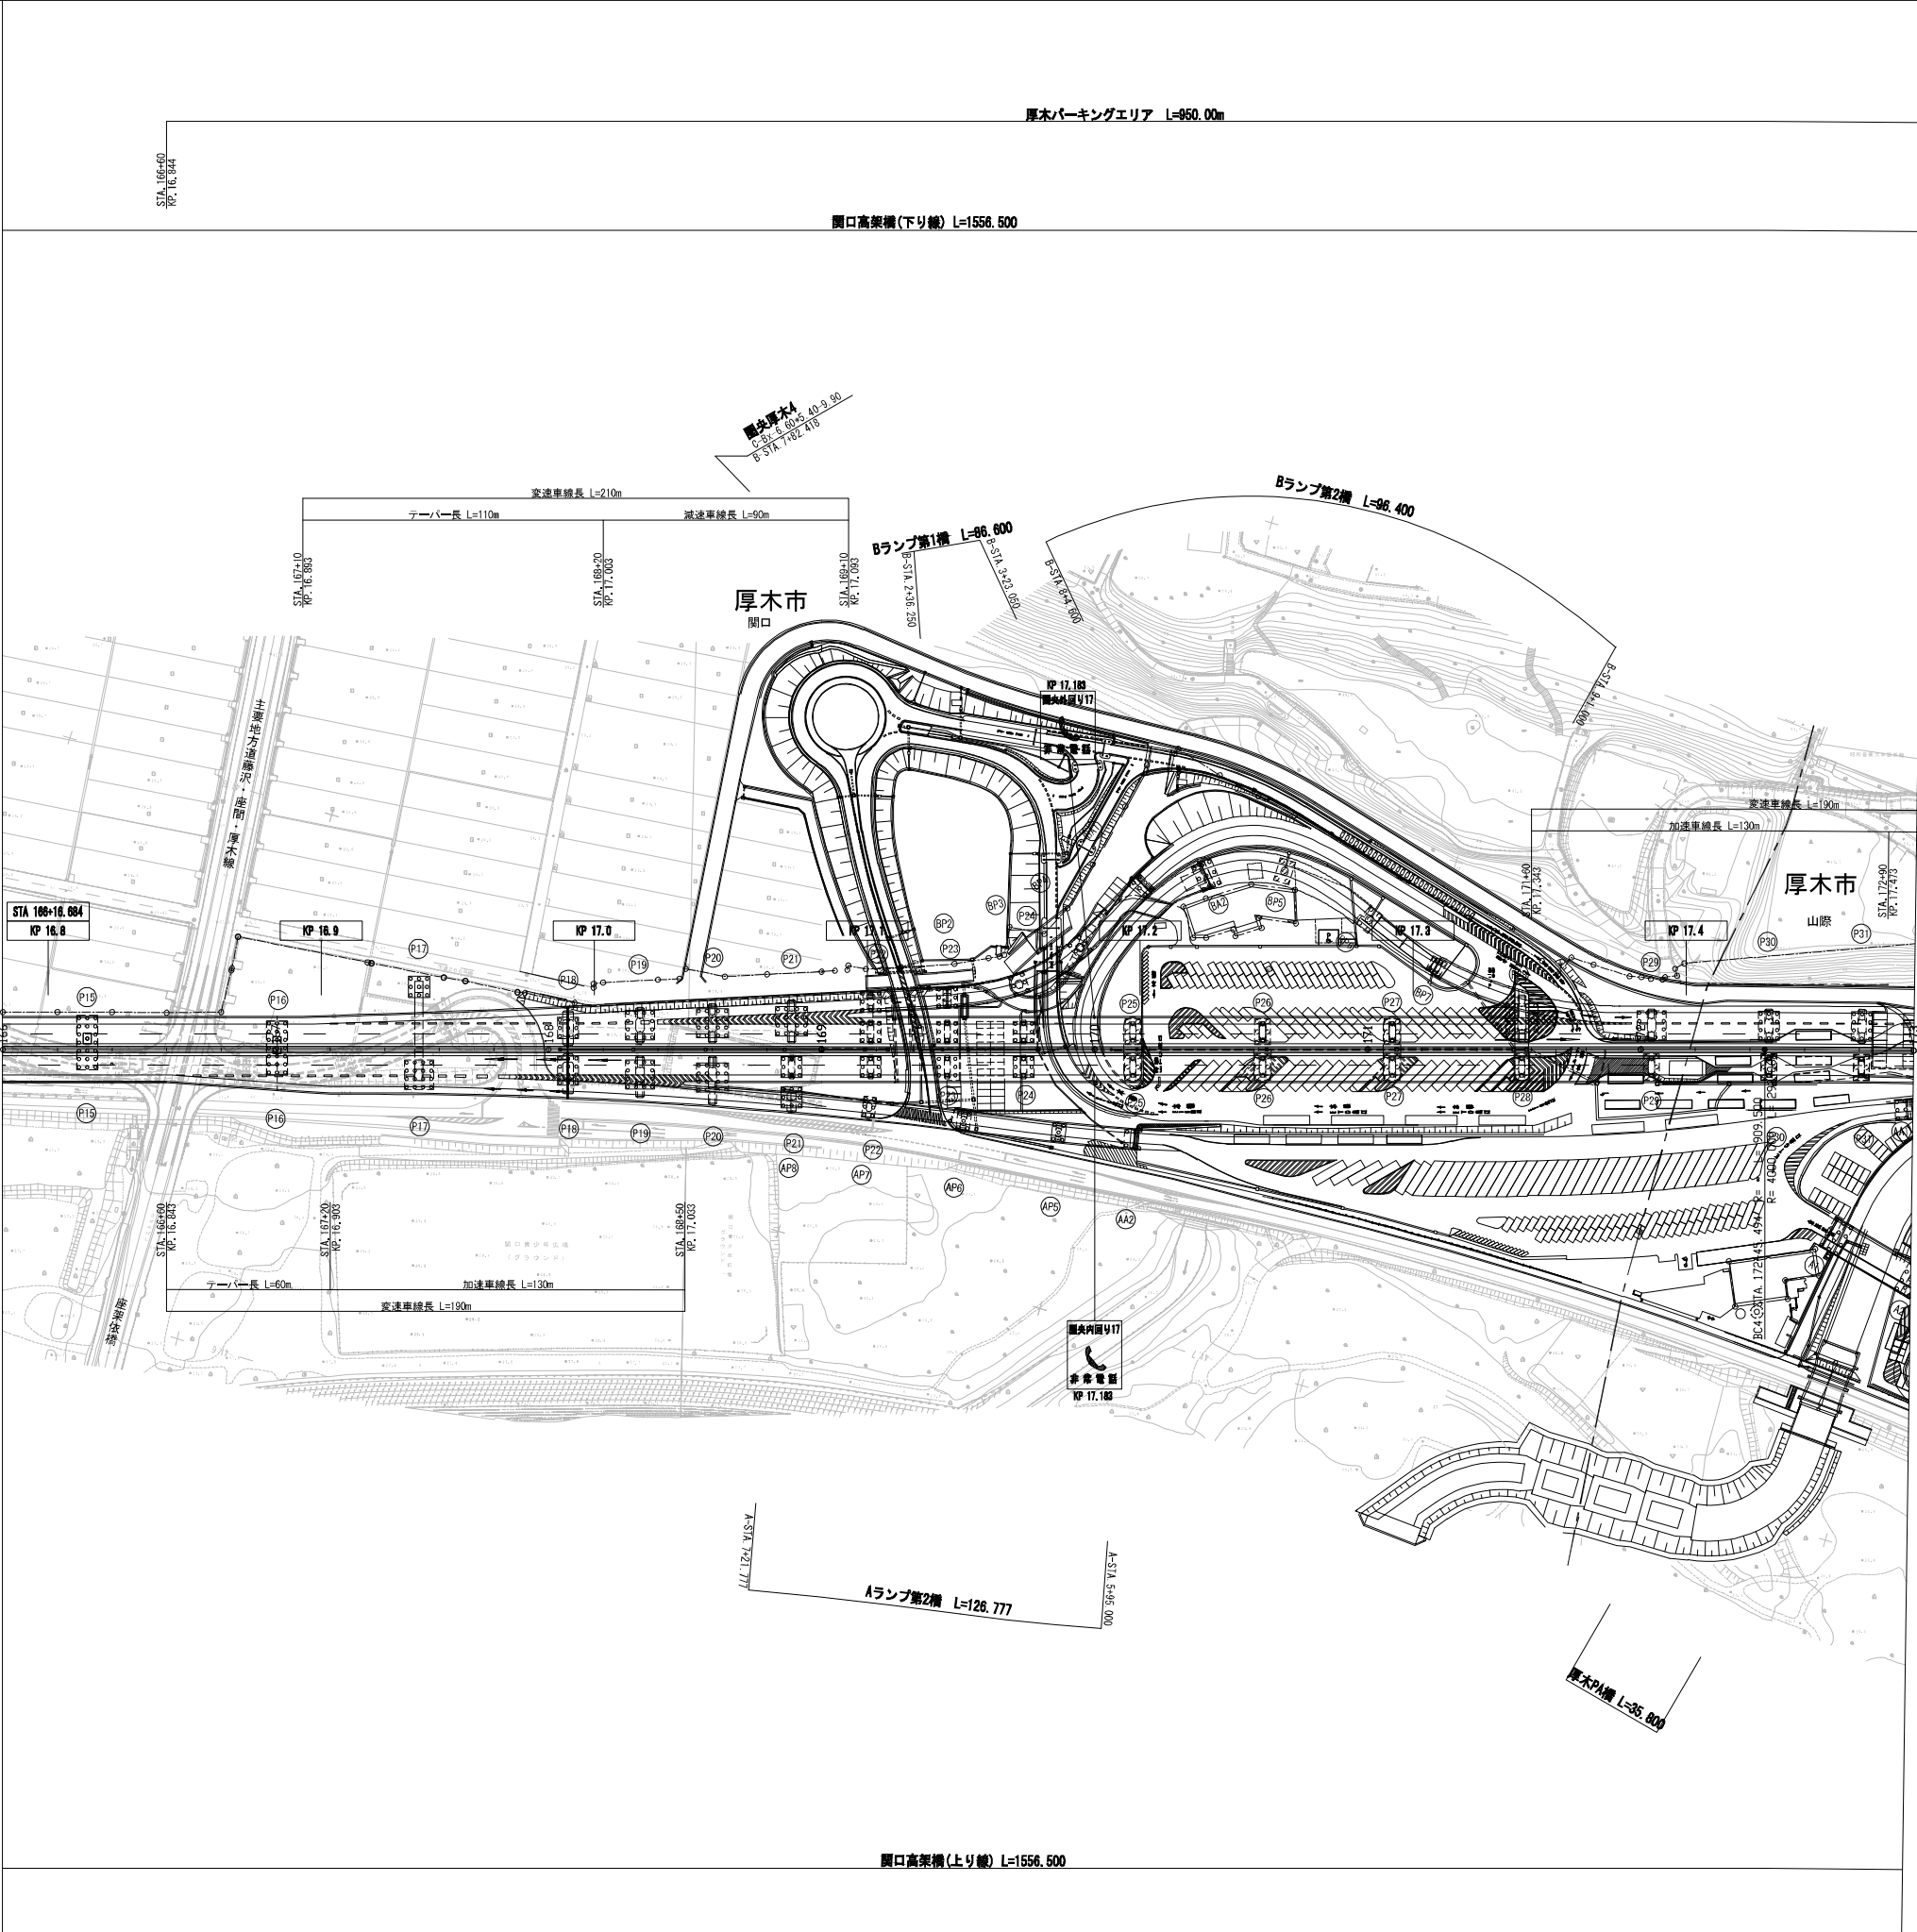

調査年月		摘要
第4回 2021年3月		
第5回 2022年3月		
第6回 2024年3月		


首都圏中央連絡自動車道 (圏央厚木IC～相模原愛川IC)			――
管理用平面図			――
工 種	名 称	KP. 16. 784～KP. 17. 484 STA. 166+00～STA. 173+00	縮尺
			1/1000
			1 9

中日本高速道路(株) 東京支社	
-----------------	--

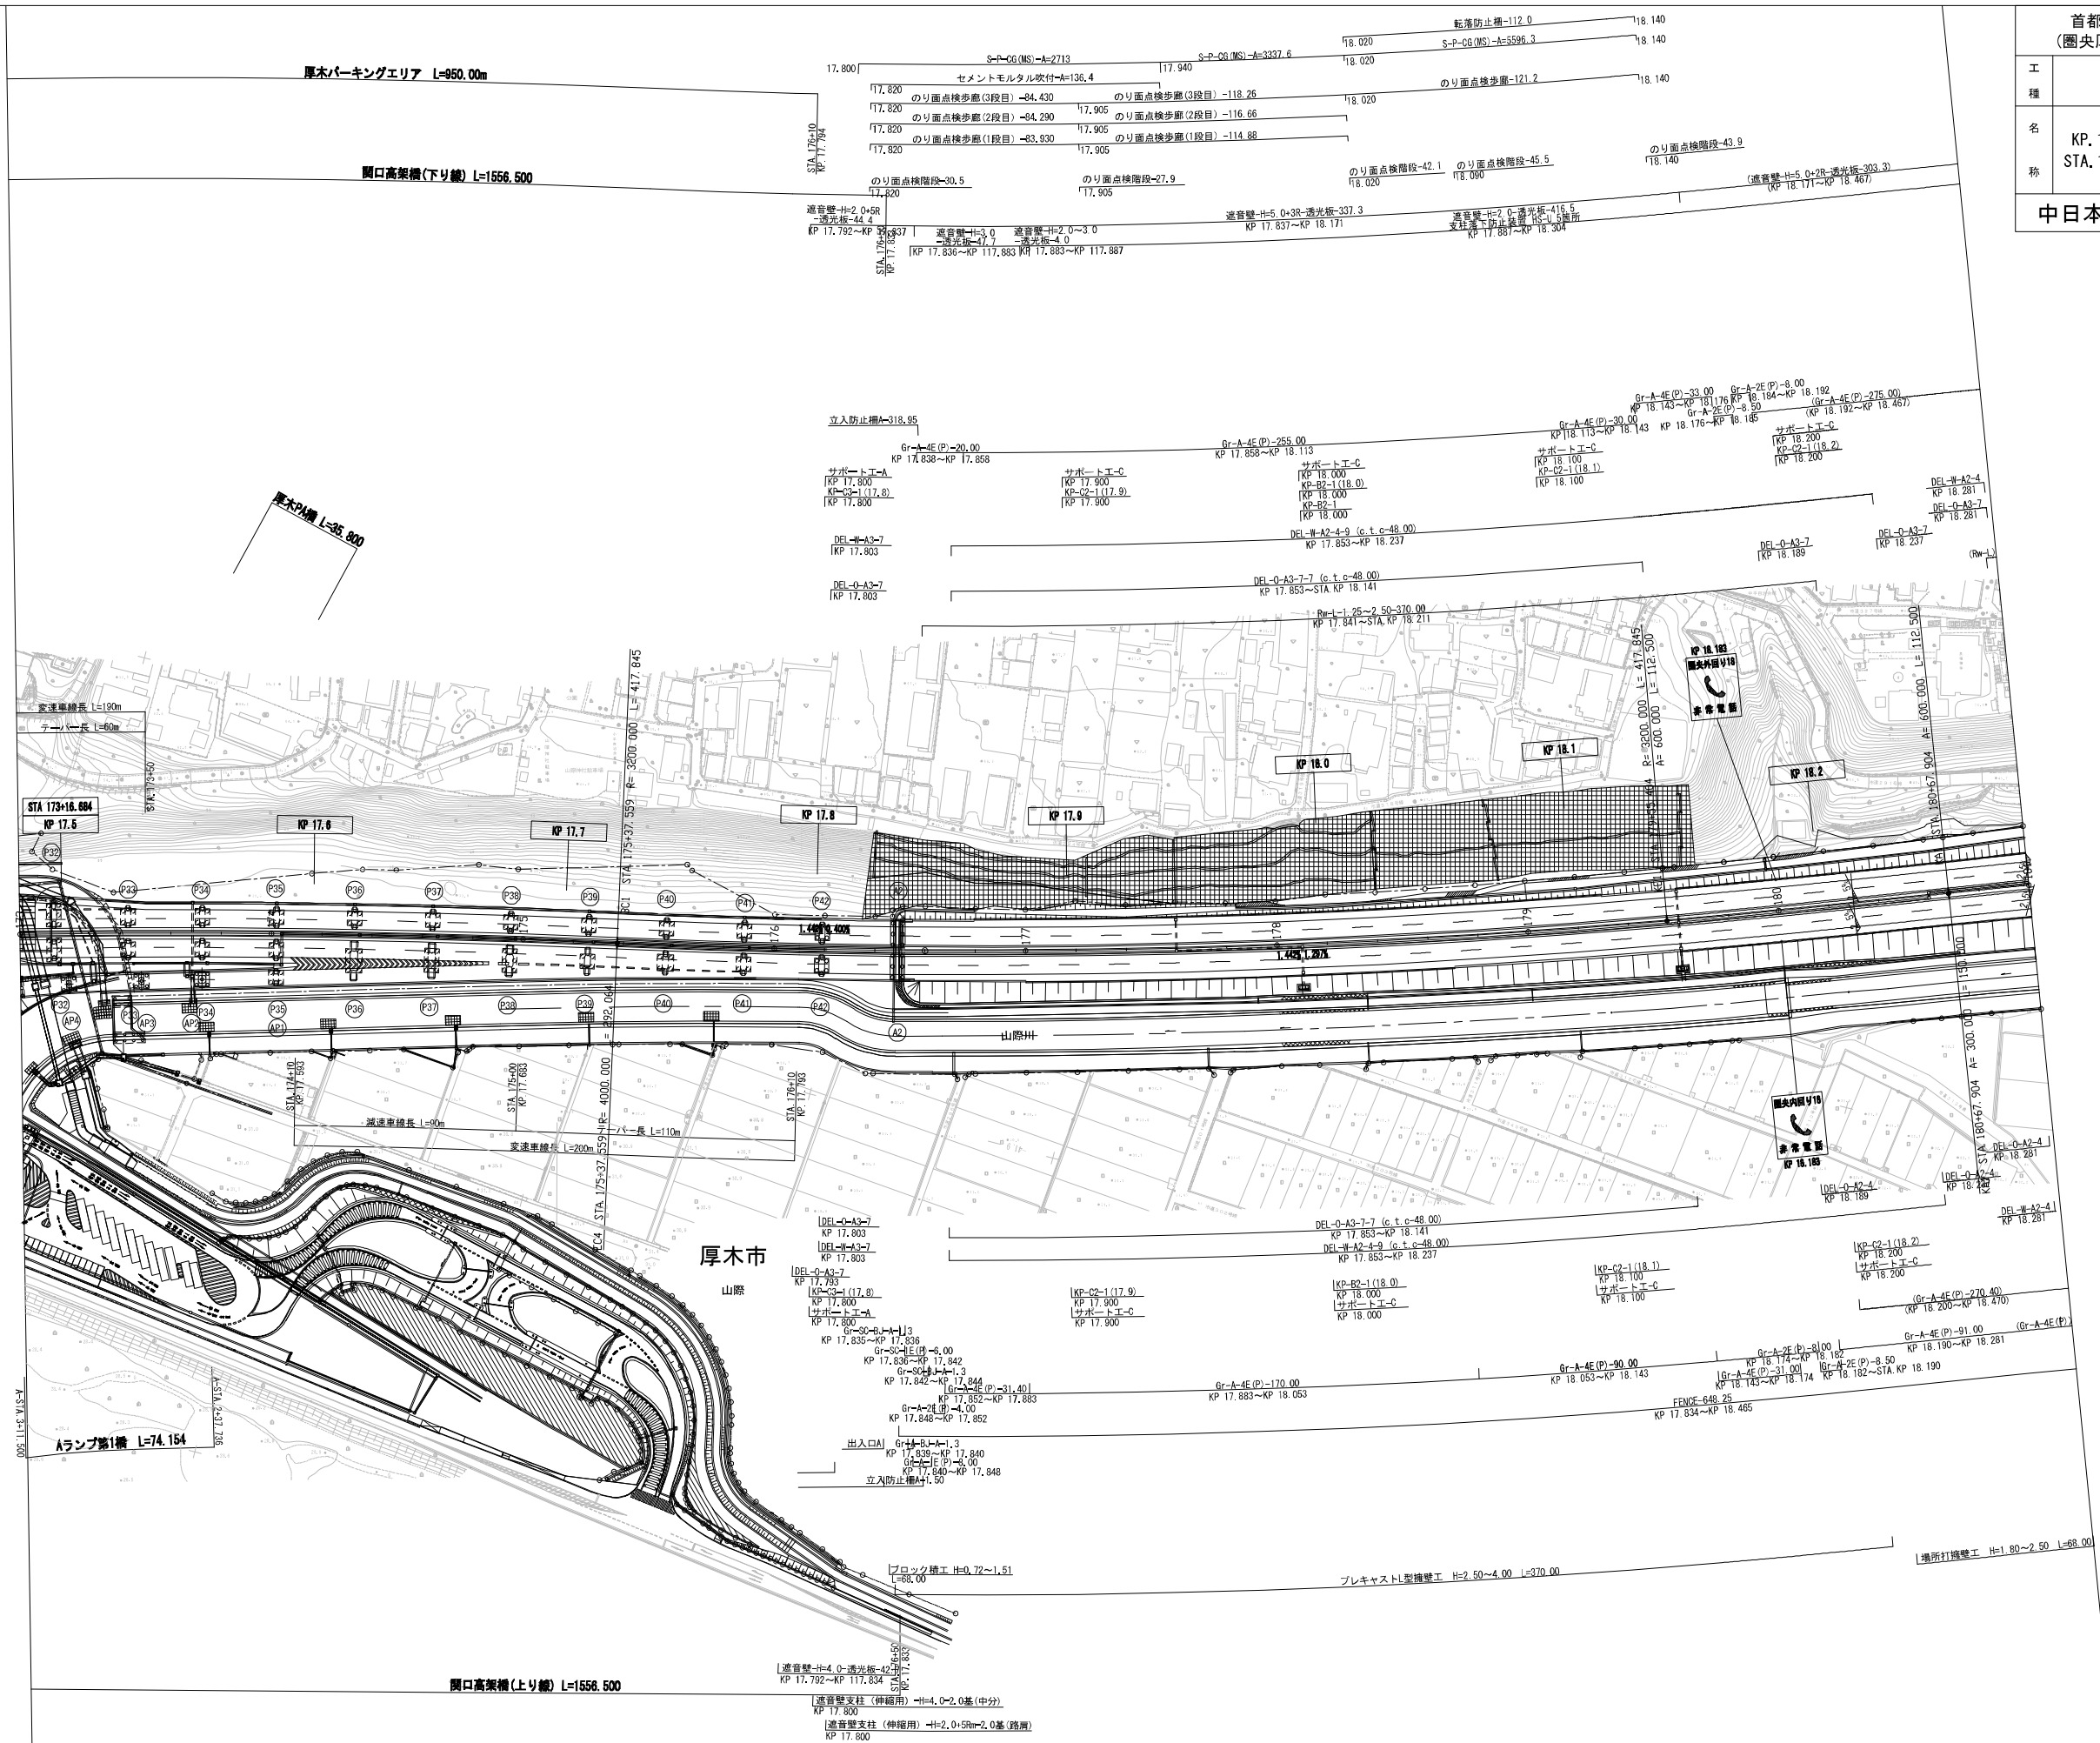

	首都圏中央連絡自動車道 (圏央厚木IC～相模原愛川IC)		—
工 種	管理用平面図		—
名 称	KP. 17. 483～KP. 18. 283 STA. 173+00～STA. 181+00	縮尺 1/1000	$\frac{2}{9}$
中日本高速道路(株) 東京支社			

調整年月	摘要
第3回 2021年3月	
第4回 2022年3月	
第5回 2023年3月	

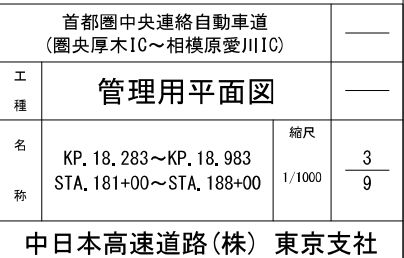


首都圏中央連絡自動車道 (圏央厚木IC～相模原愛川IC)		—
工 種	管理用平面図	—
名 称	KP. 18, 283～KP. 18, 983 STA. 181+00～STA. 188+00	縮尺 1/1000 $\frac{3}{9}$

中日本高速道路(株) 東京支社


首都圏中央連絡自動車道 (圏央厚木IC～相模原愛川IC)			
工種	管理用平面図		
名称	KP. 18. 983～KP. 19. 683 STA. 188+00～STA. 195+00	縮尺 1/1000	4 9
中日本高速道路(株) 東京支社			

調査年月	摘要
第1回 2017年3月	
第2回 2018年3月	
第3回 2019年3月	

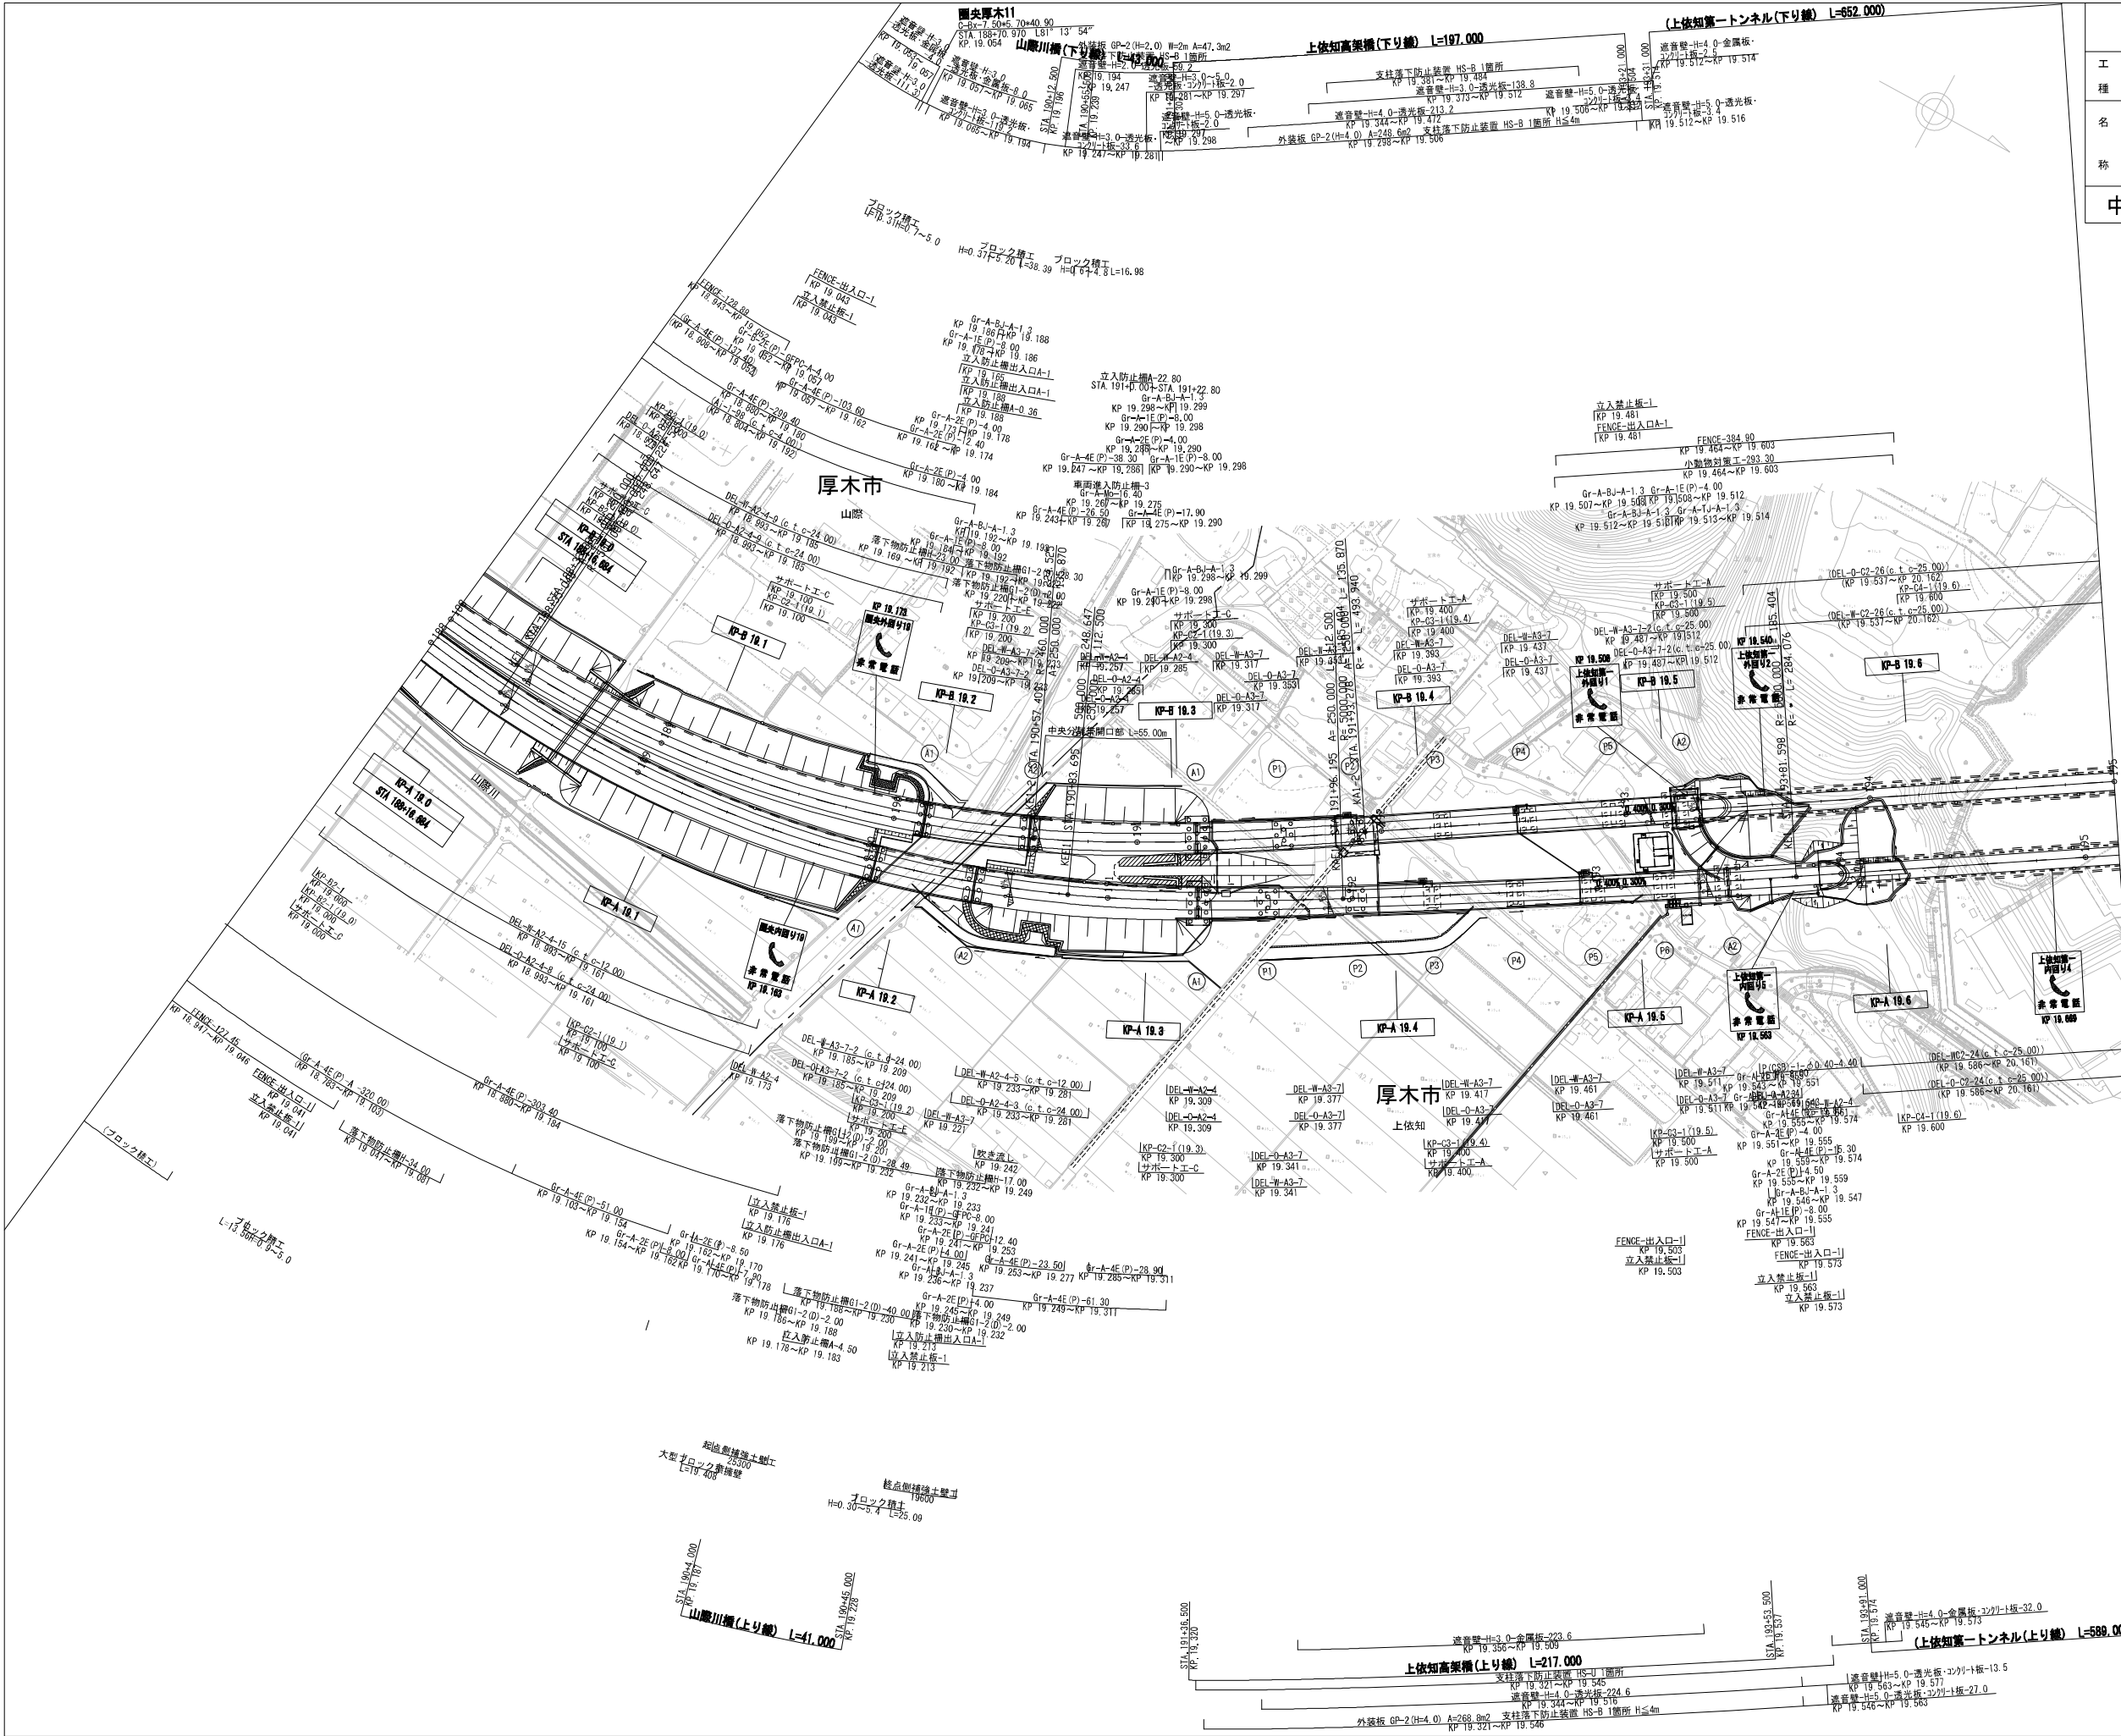



首都圏中央連絡自動車道 (圏央厚木IC～相模原愛川IC)			—
工 種	管理用平面図		—
名 称	KP. 20. 383～KP. 21. 083 STA. 202+00～STA. 209+00	縮尺 1/1000	$\frac{6}{9}$
中日本高速道路(株) 東京支社			

調査年月	摘要
第2回 2018年3月	
第3回 2023年3月	
第4回 2024年3月	

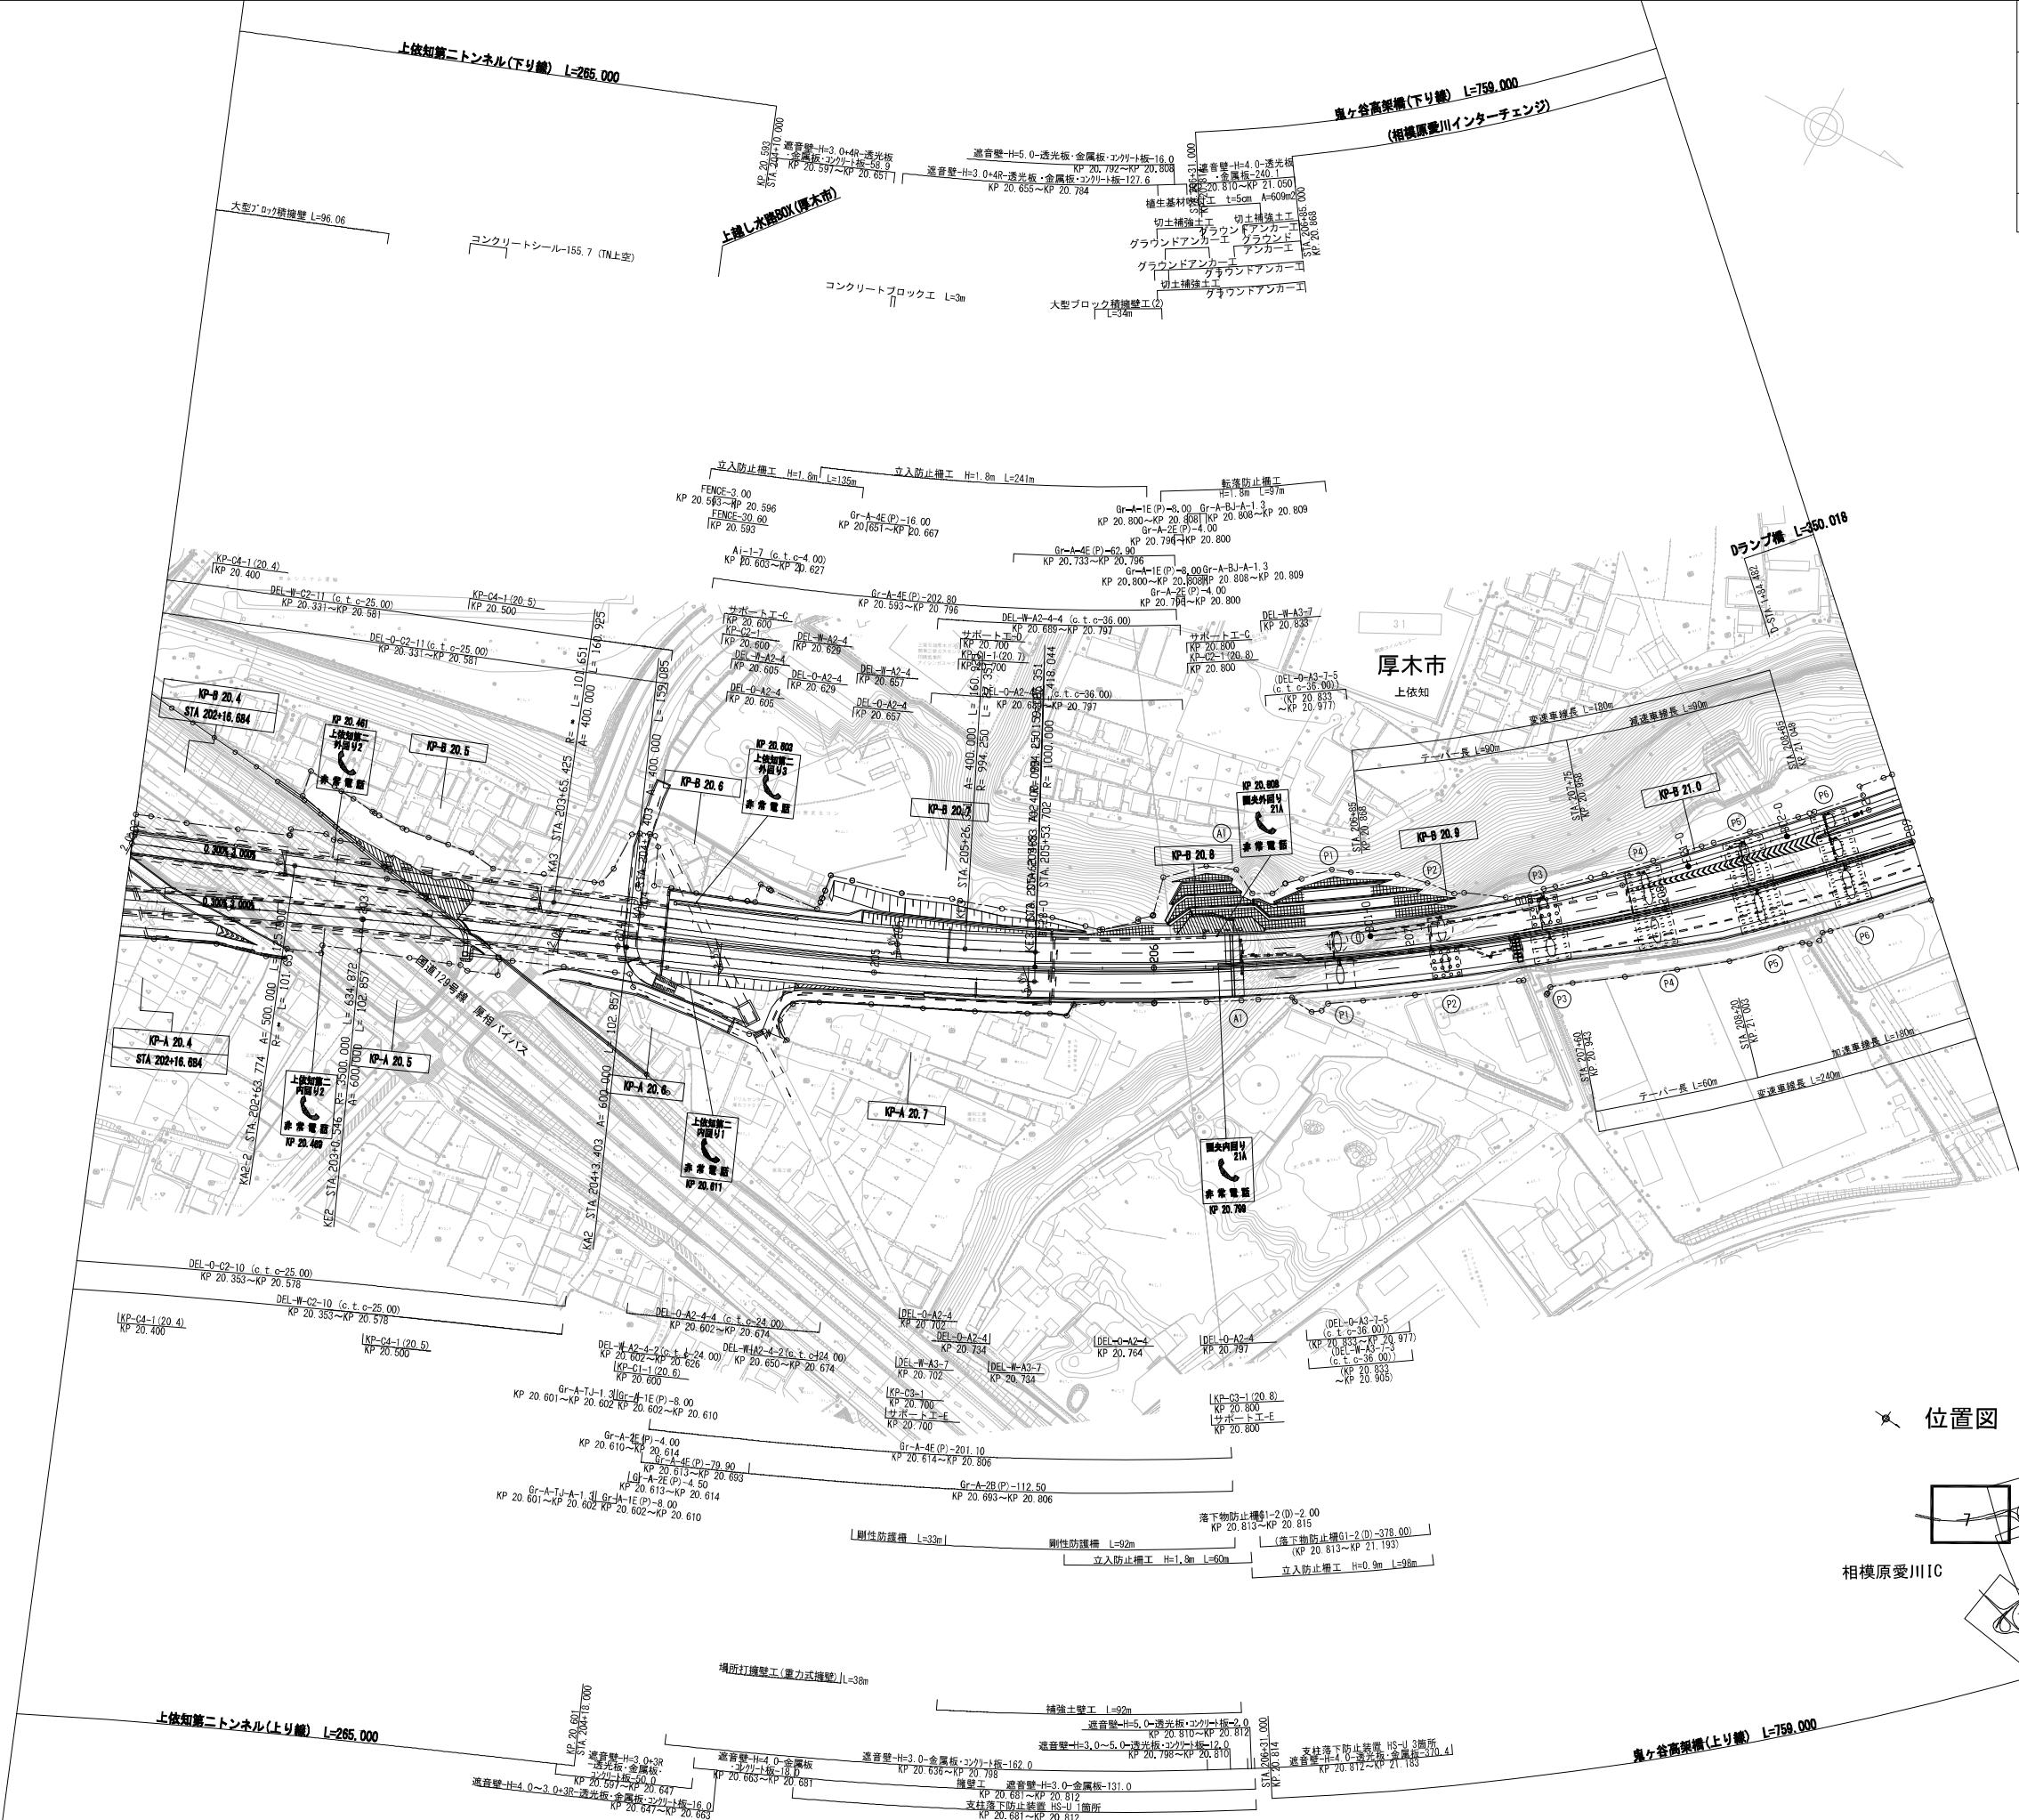

位置図

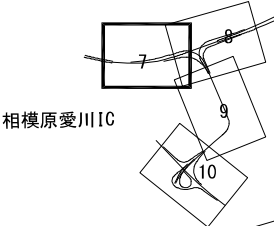


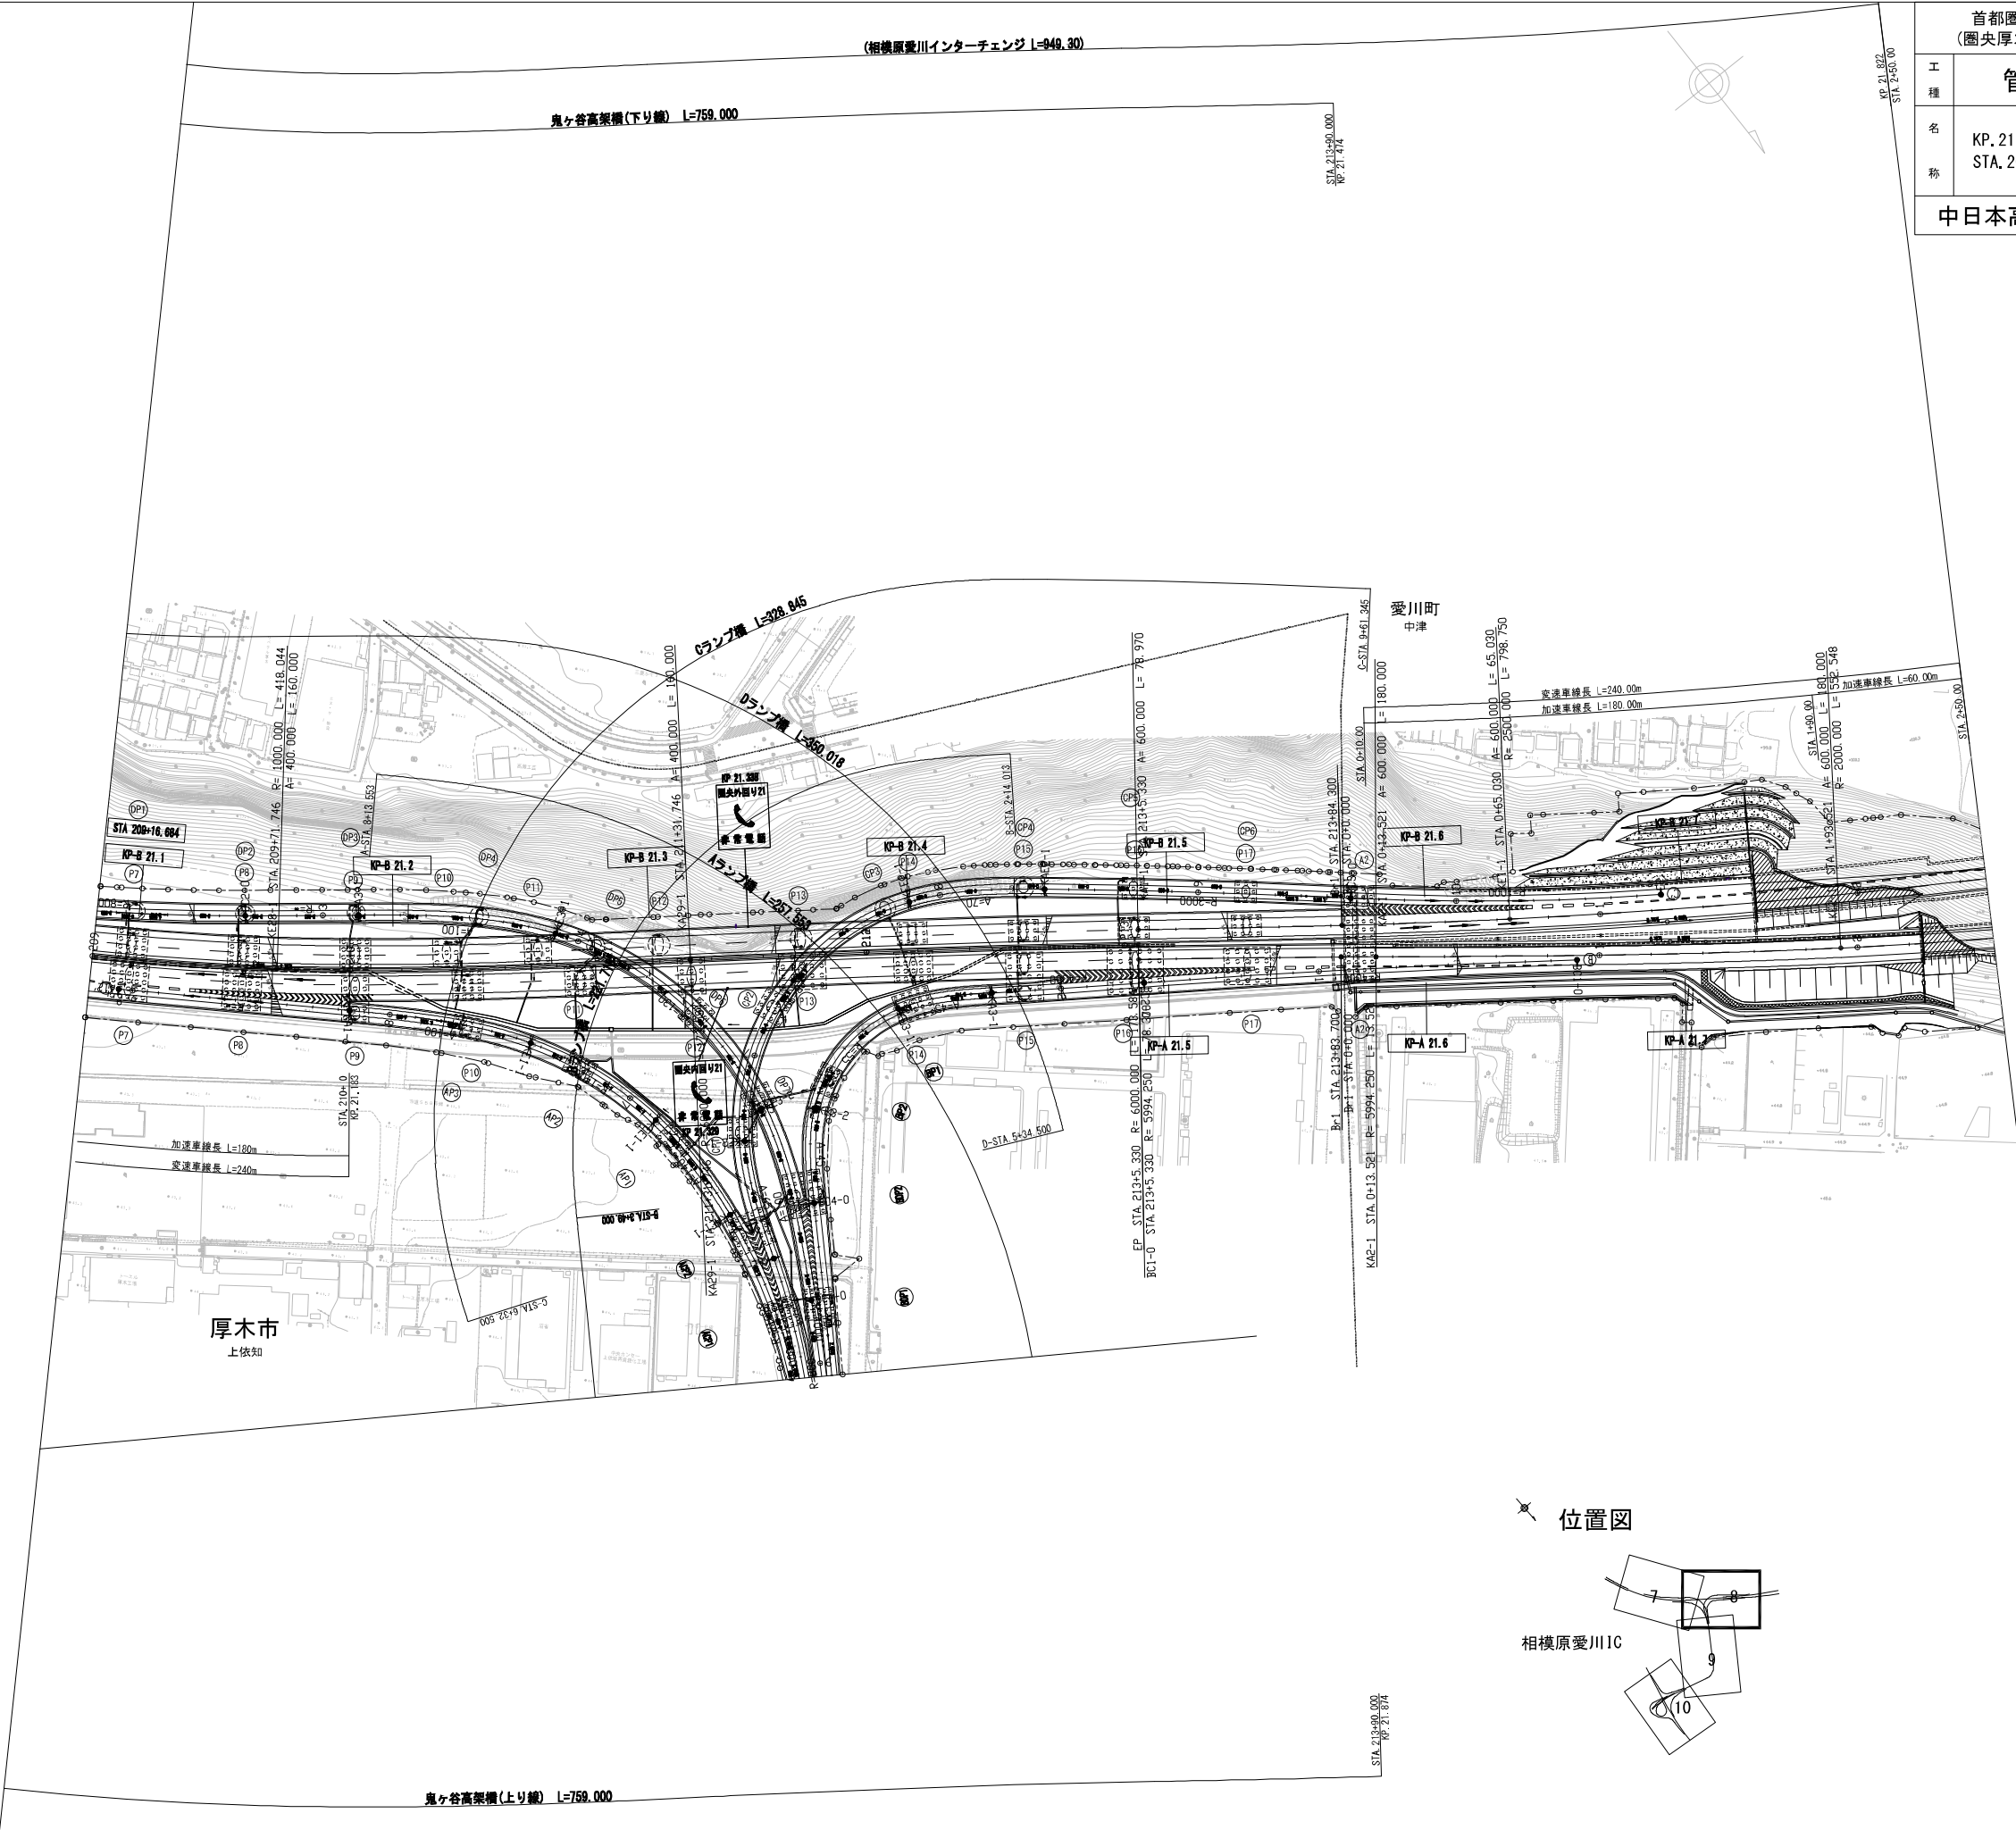


首都圏中央連絡自動車道 (圏央厚木IC～相模原愛川IC)			
工種	管理用平面図		
名称	KP. 21.083～KP. 21.822 STA. 209+00～STA. 2+50	縮尺 1/1000	7/9

中日本高速道路(株) 東京支社	
調査年月	摘要
第4回 2021年3月	
第5回 2023年3月	
第6回 2025年3月	


位置図

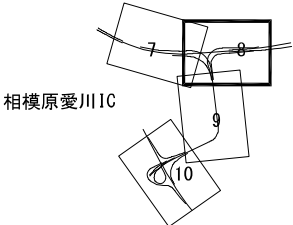

一般国道468号 首都圏中央連絡自動車道(相模原愛川～相模原)		—	
工 種	管理用平面図		—
名 称	KP. 21. 822～KP. 22. 572 STA. 2+50～STA. 10+00	縮 尺 1/1000	1 13
中日本高速道路株式会社 八王子支社			
		調 整 年 月	摘 要
		第1回 2015年6月	
		第2回 2018年3月	

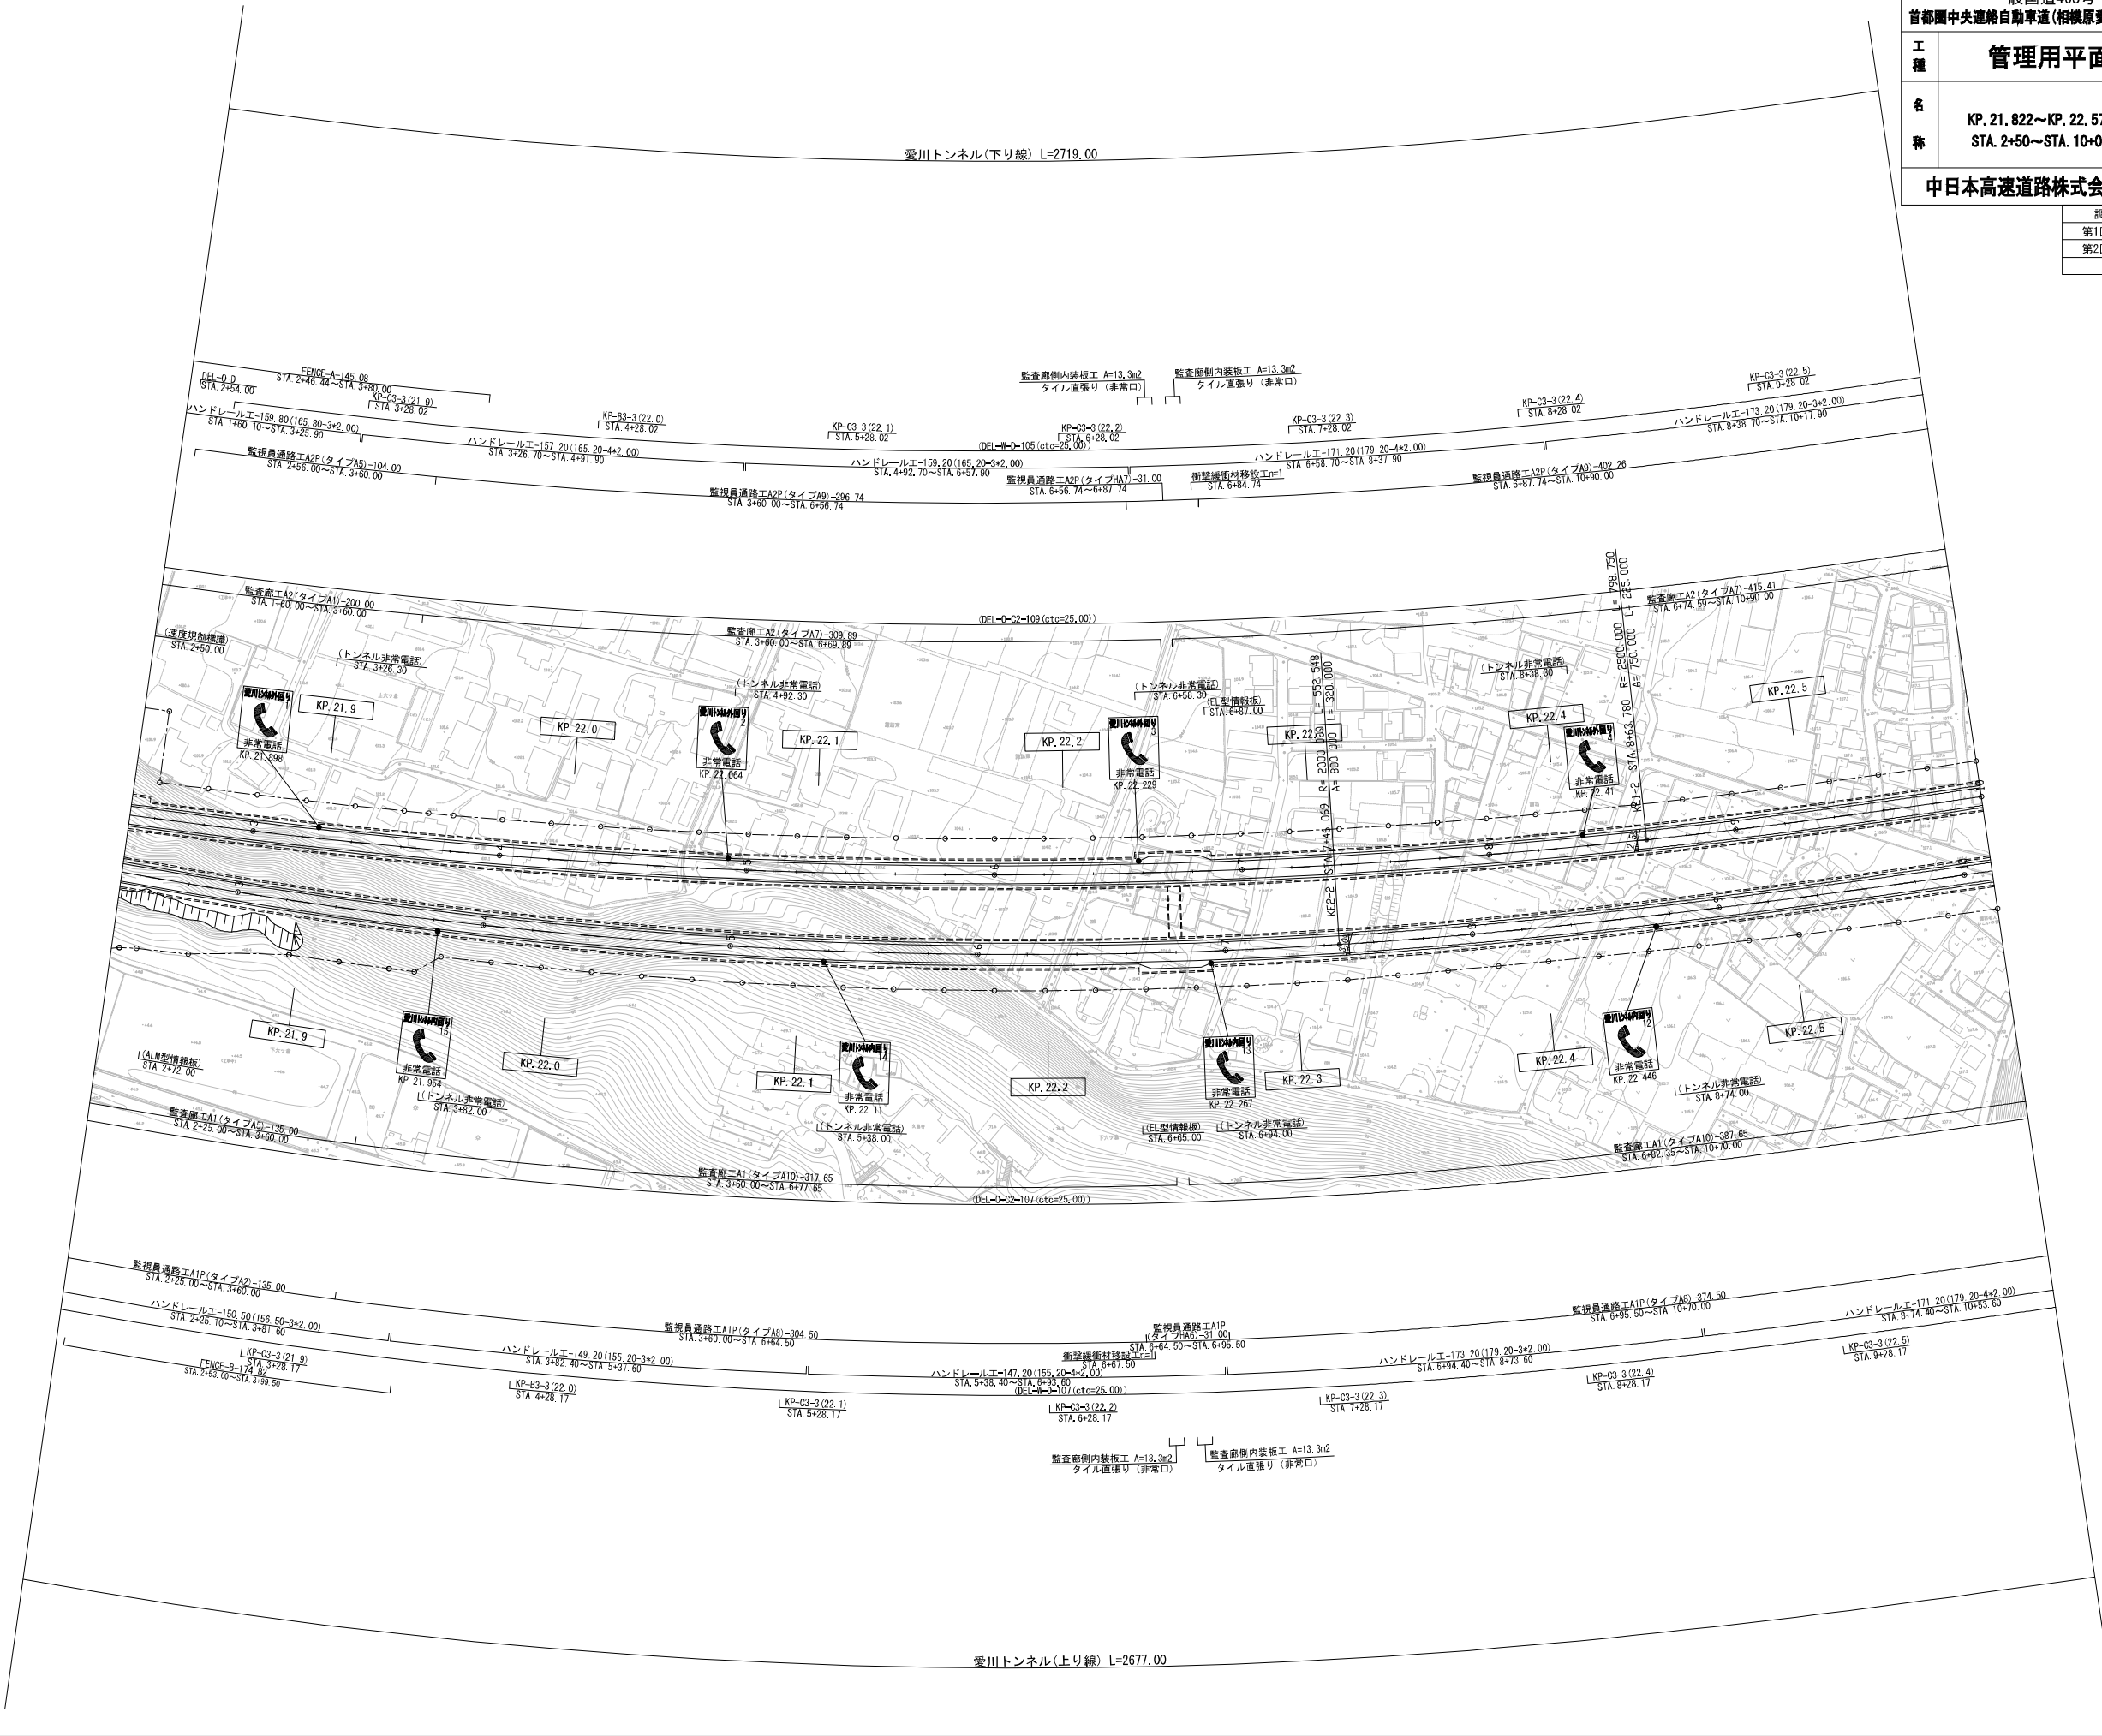





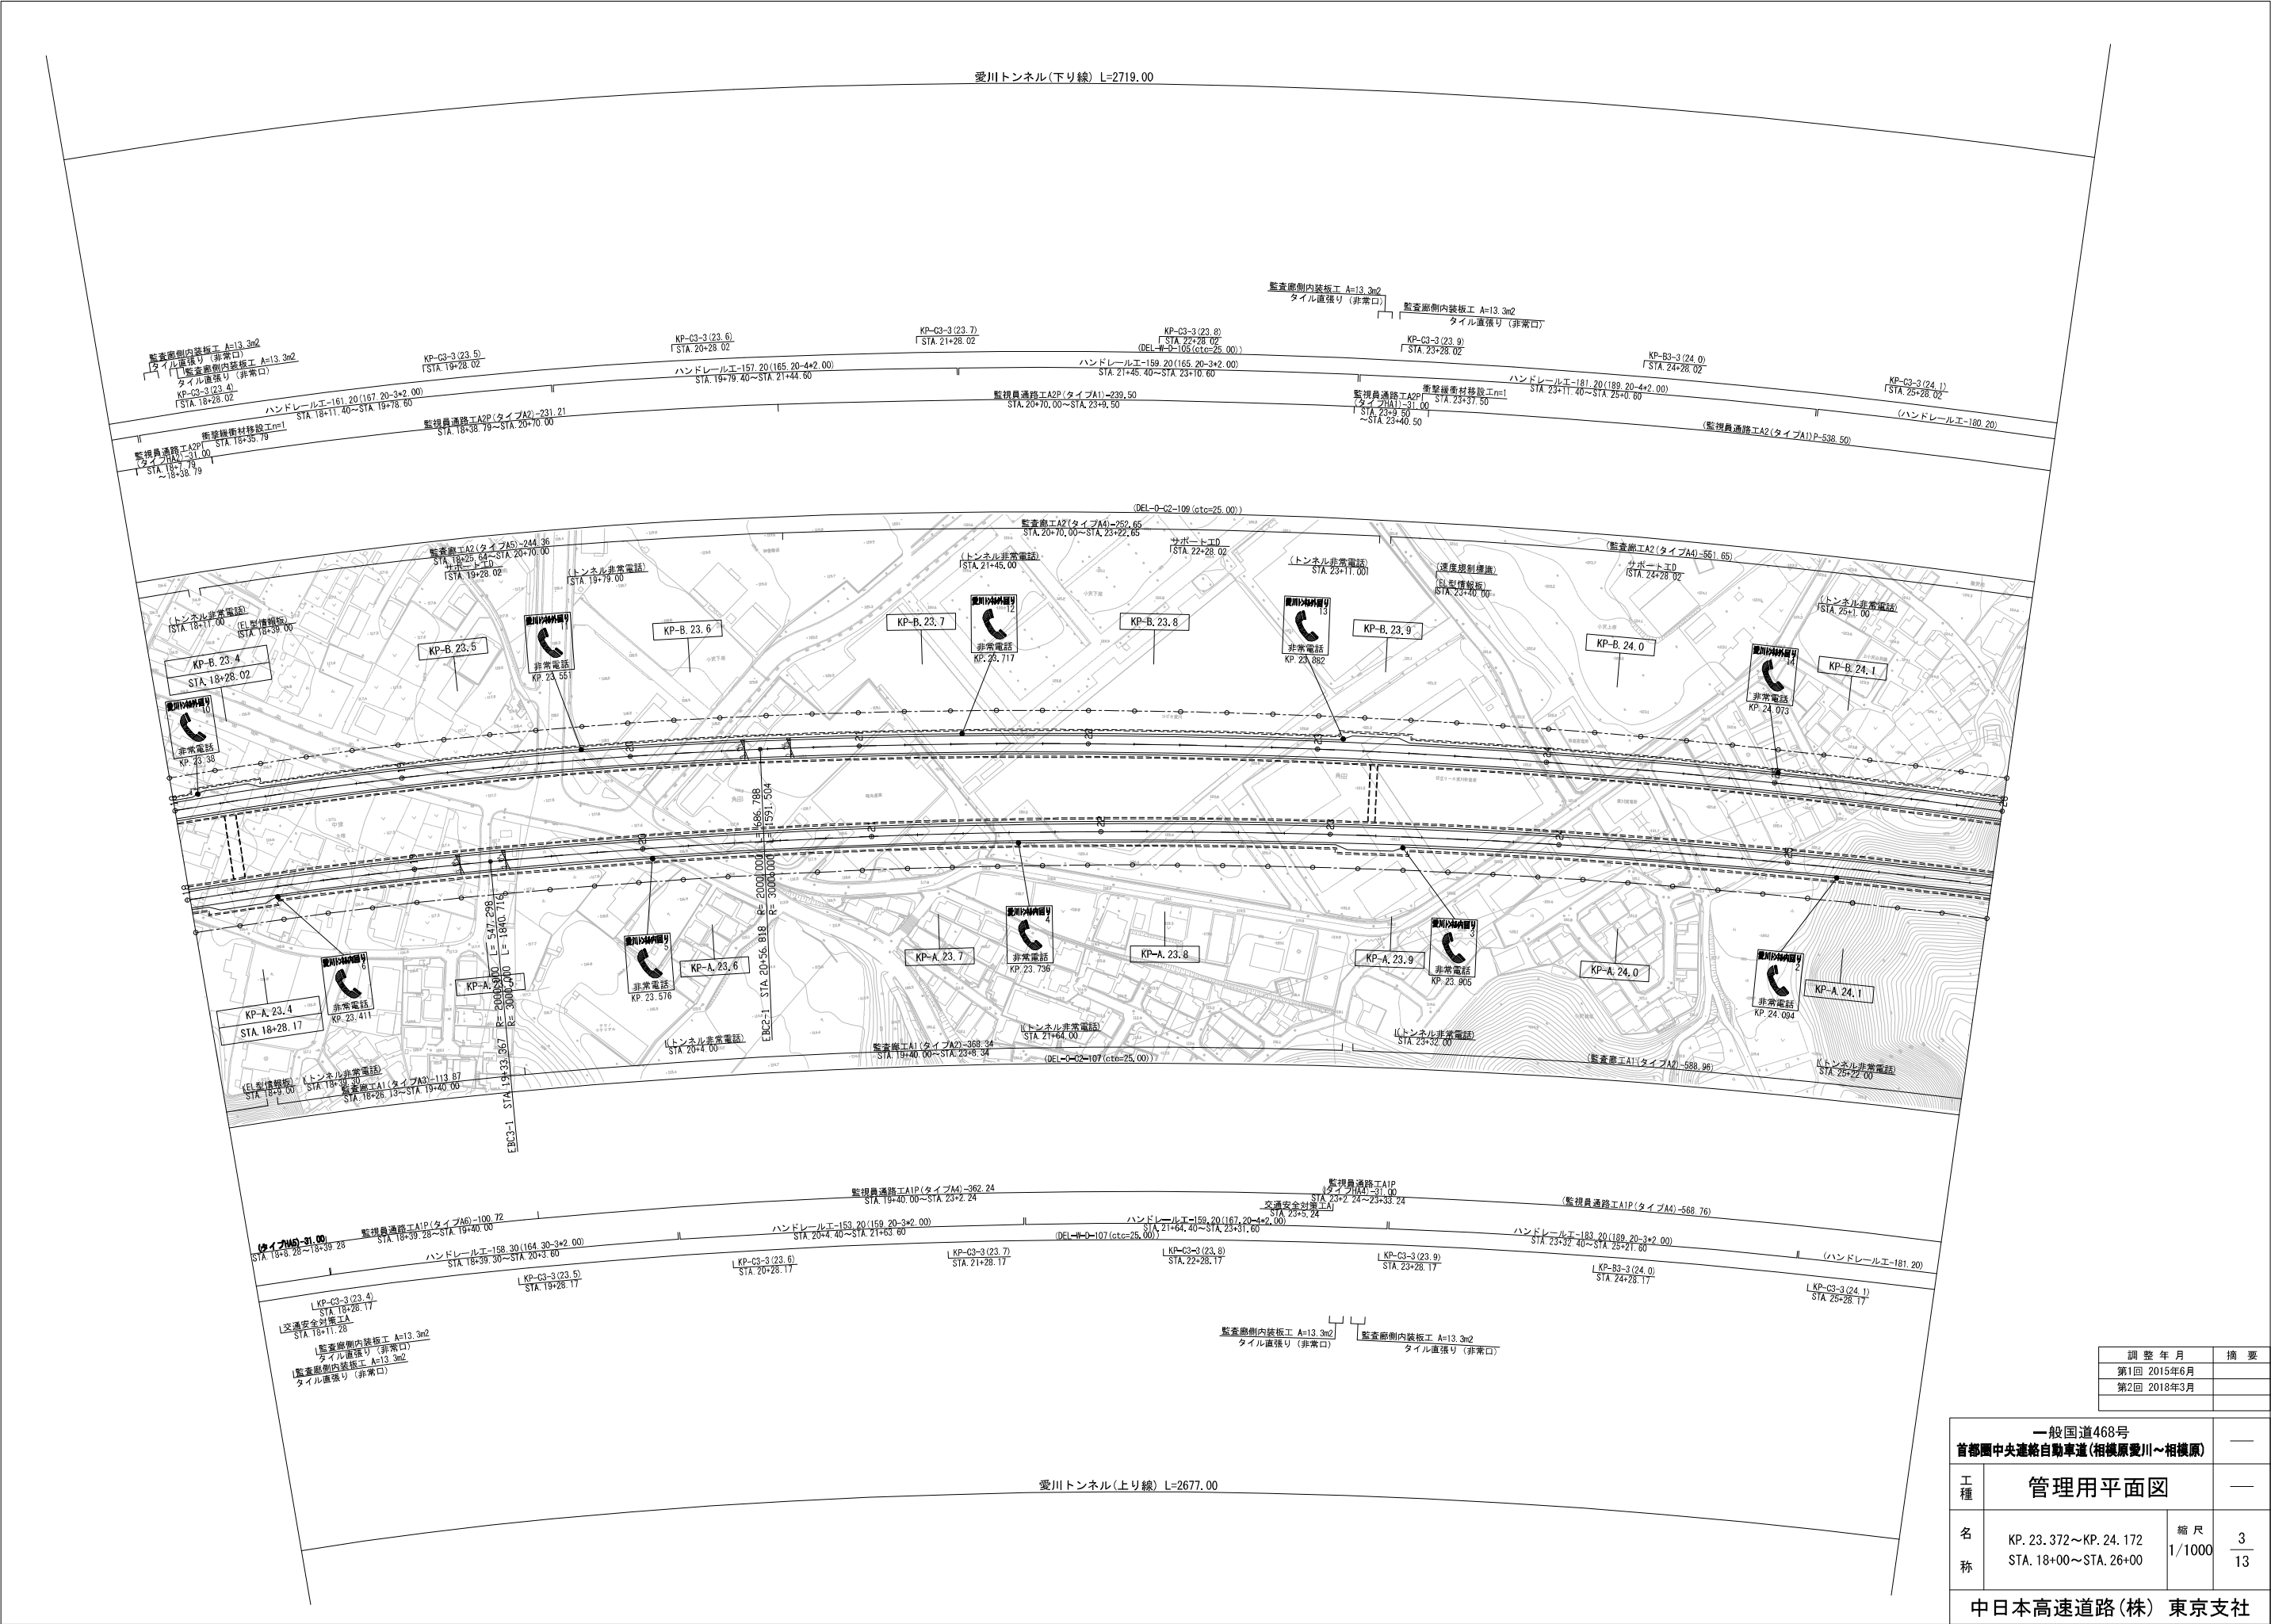

調 整 年 月		摘 要
第1回 2015年6月		
第2回 2018年3月		


一般国道468号 首都圏中央連絡自動車道(相模原愛川～相模原)			—
工 種	管理用平面図		—
名 称	KP. 23. 372～KP. 24. 172 STA. 18+00～STA. 26+00	縮 尺	3
		1/1000	13
中日本高速道路(株) 東京支社			

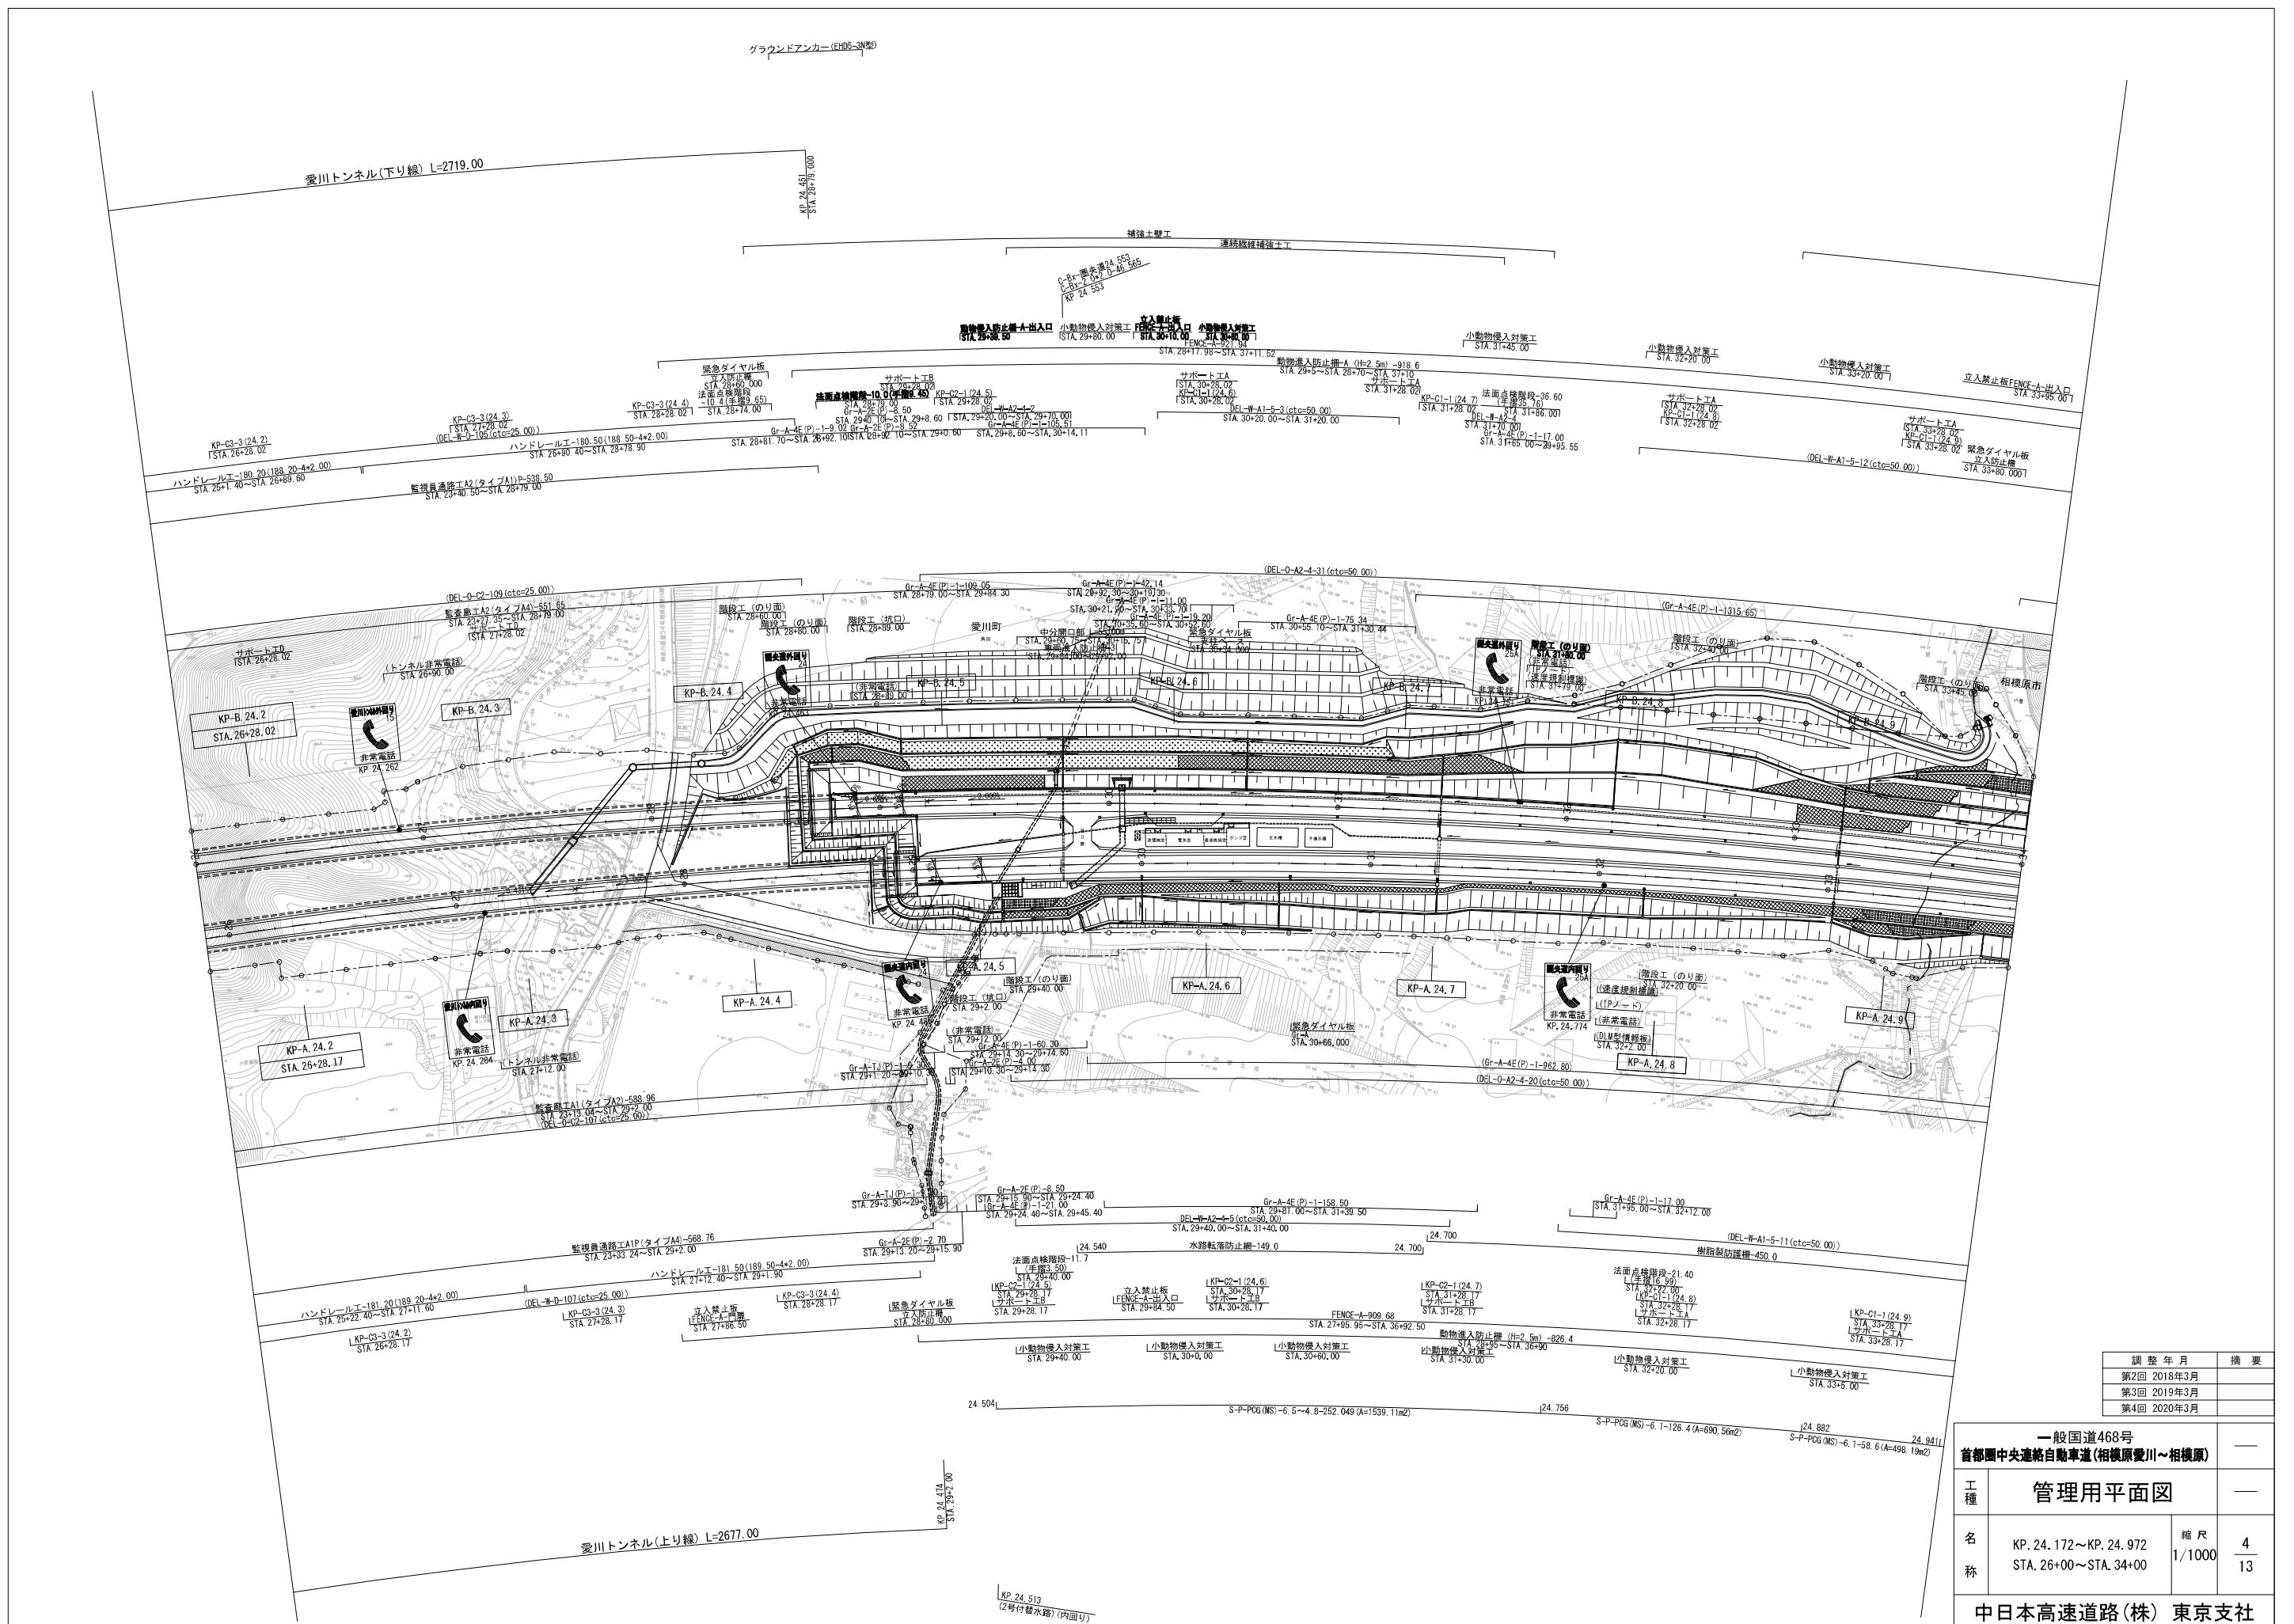


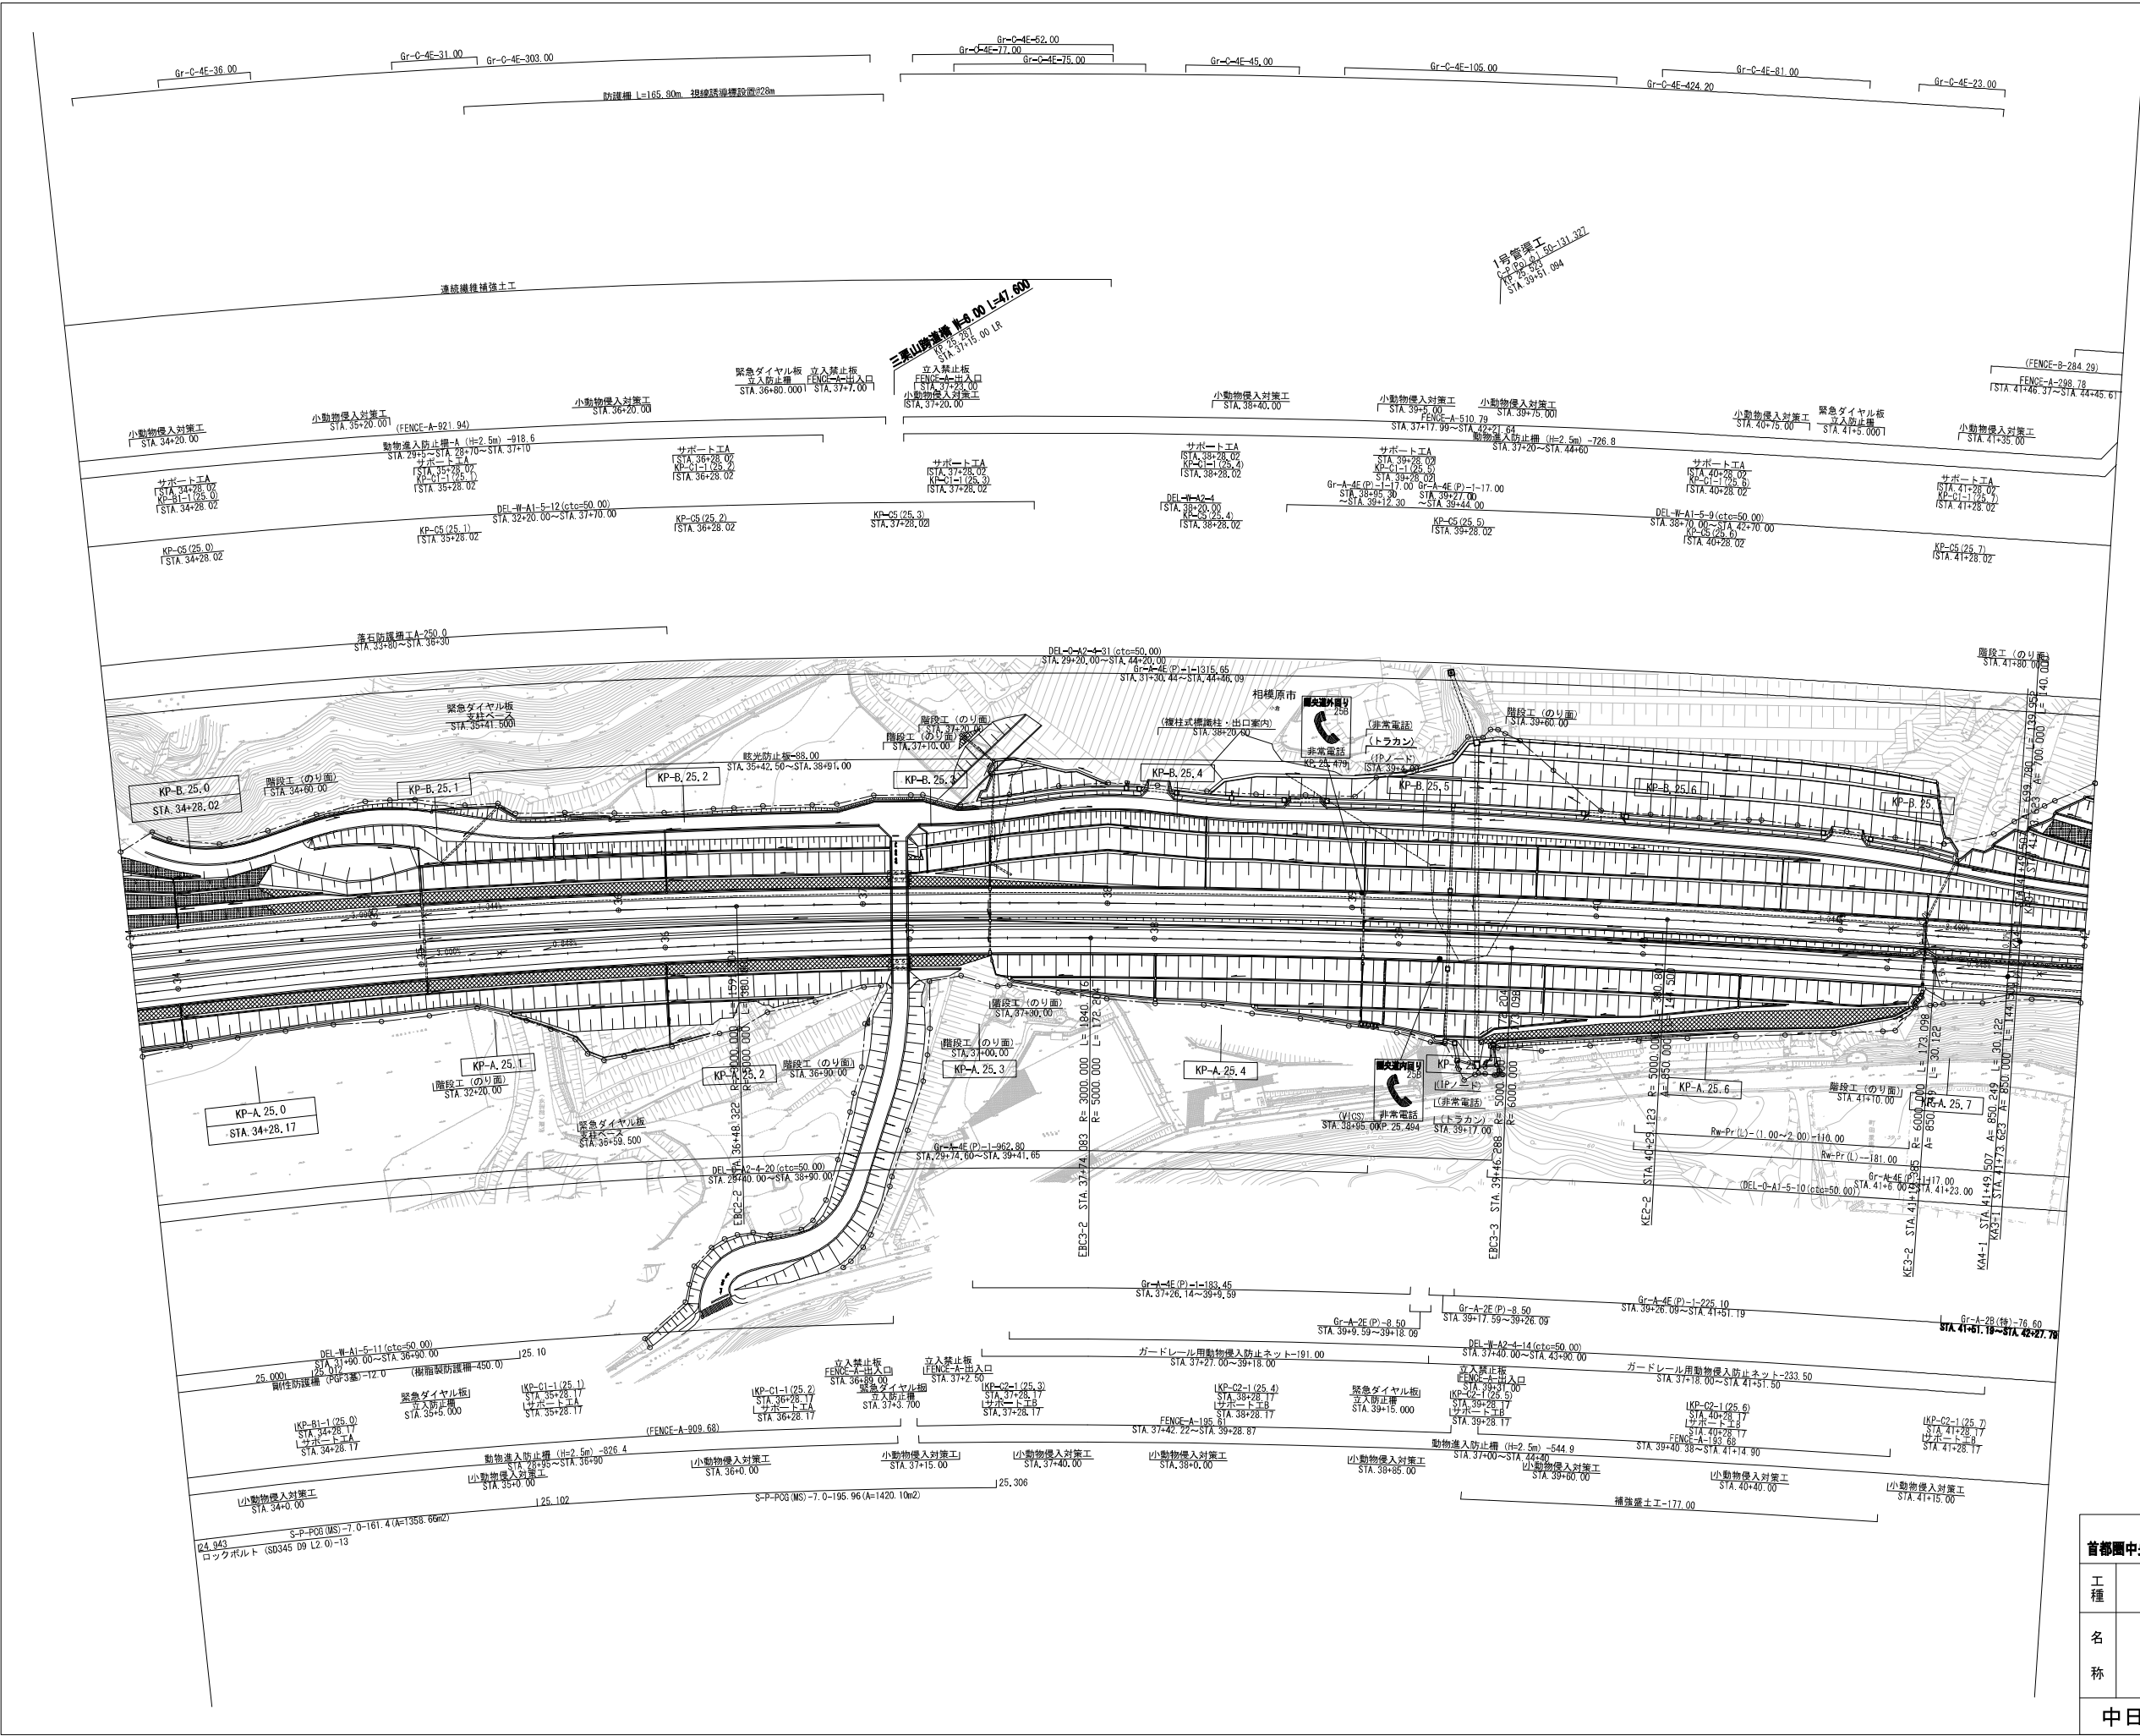

調 整 年 月		摘 要
第1回 2015年6月		
第2回 2018年3月		
第3回 2019年3月		


一般国道468号 首都圏中央連絡自動車道(相模原愛川～相模原)		—	
工 種	管理用平面図		—
名 称	KP. 24.972～KP. 25.772 STA. 34+00～STA. 42+00	縮 尺 1/1000	5
			13
中日本高速道路(株) 東京支社			

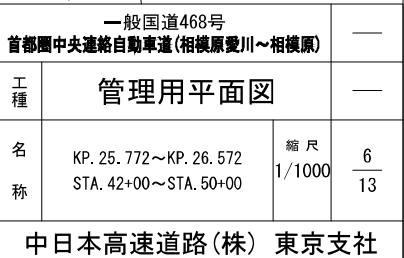

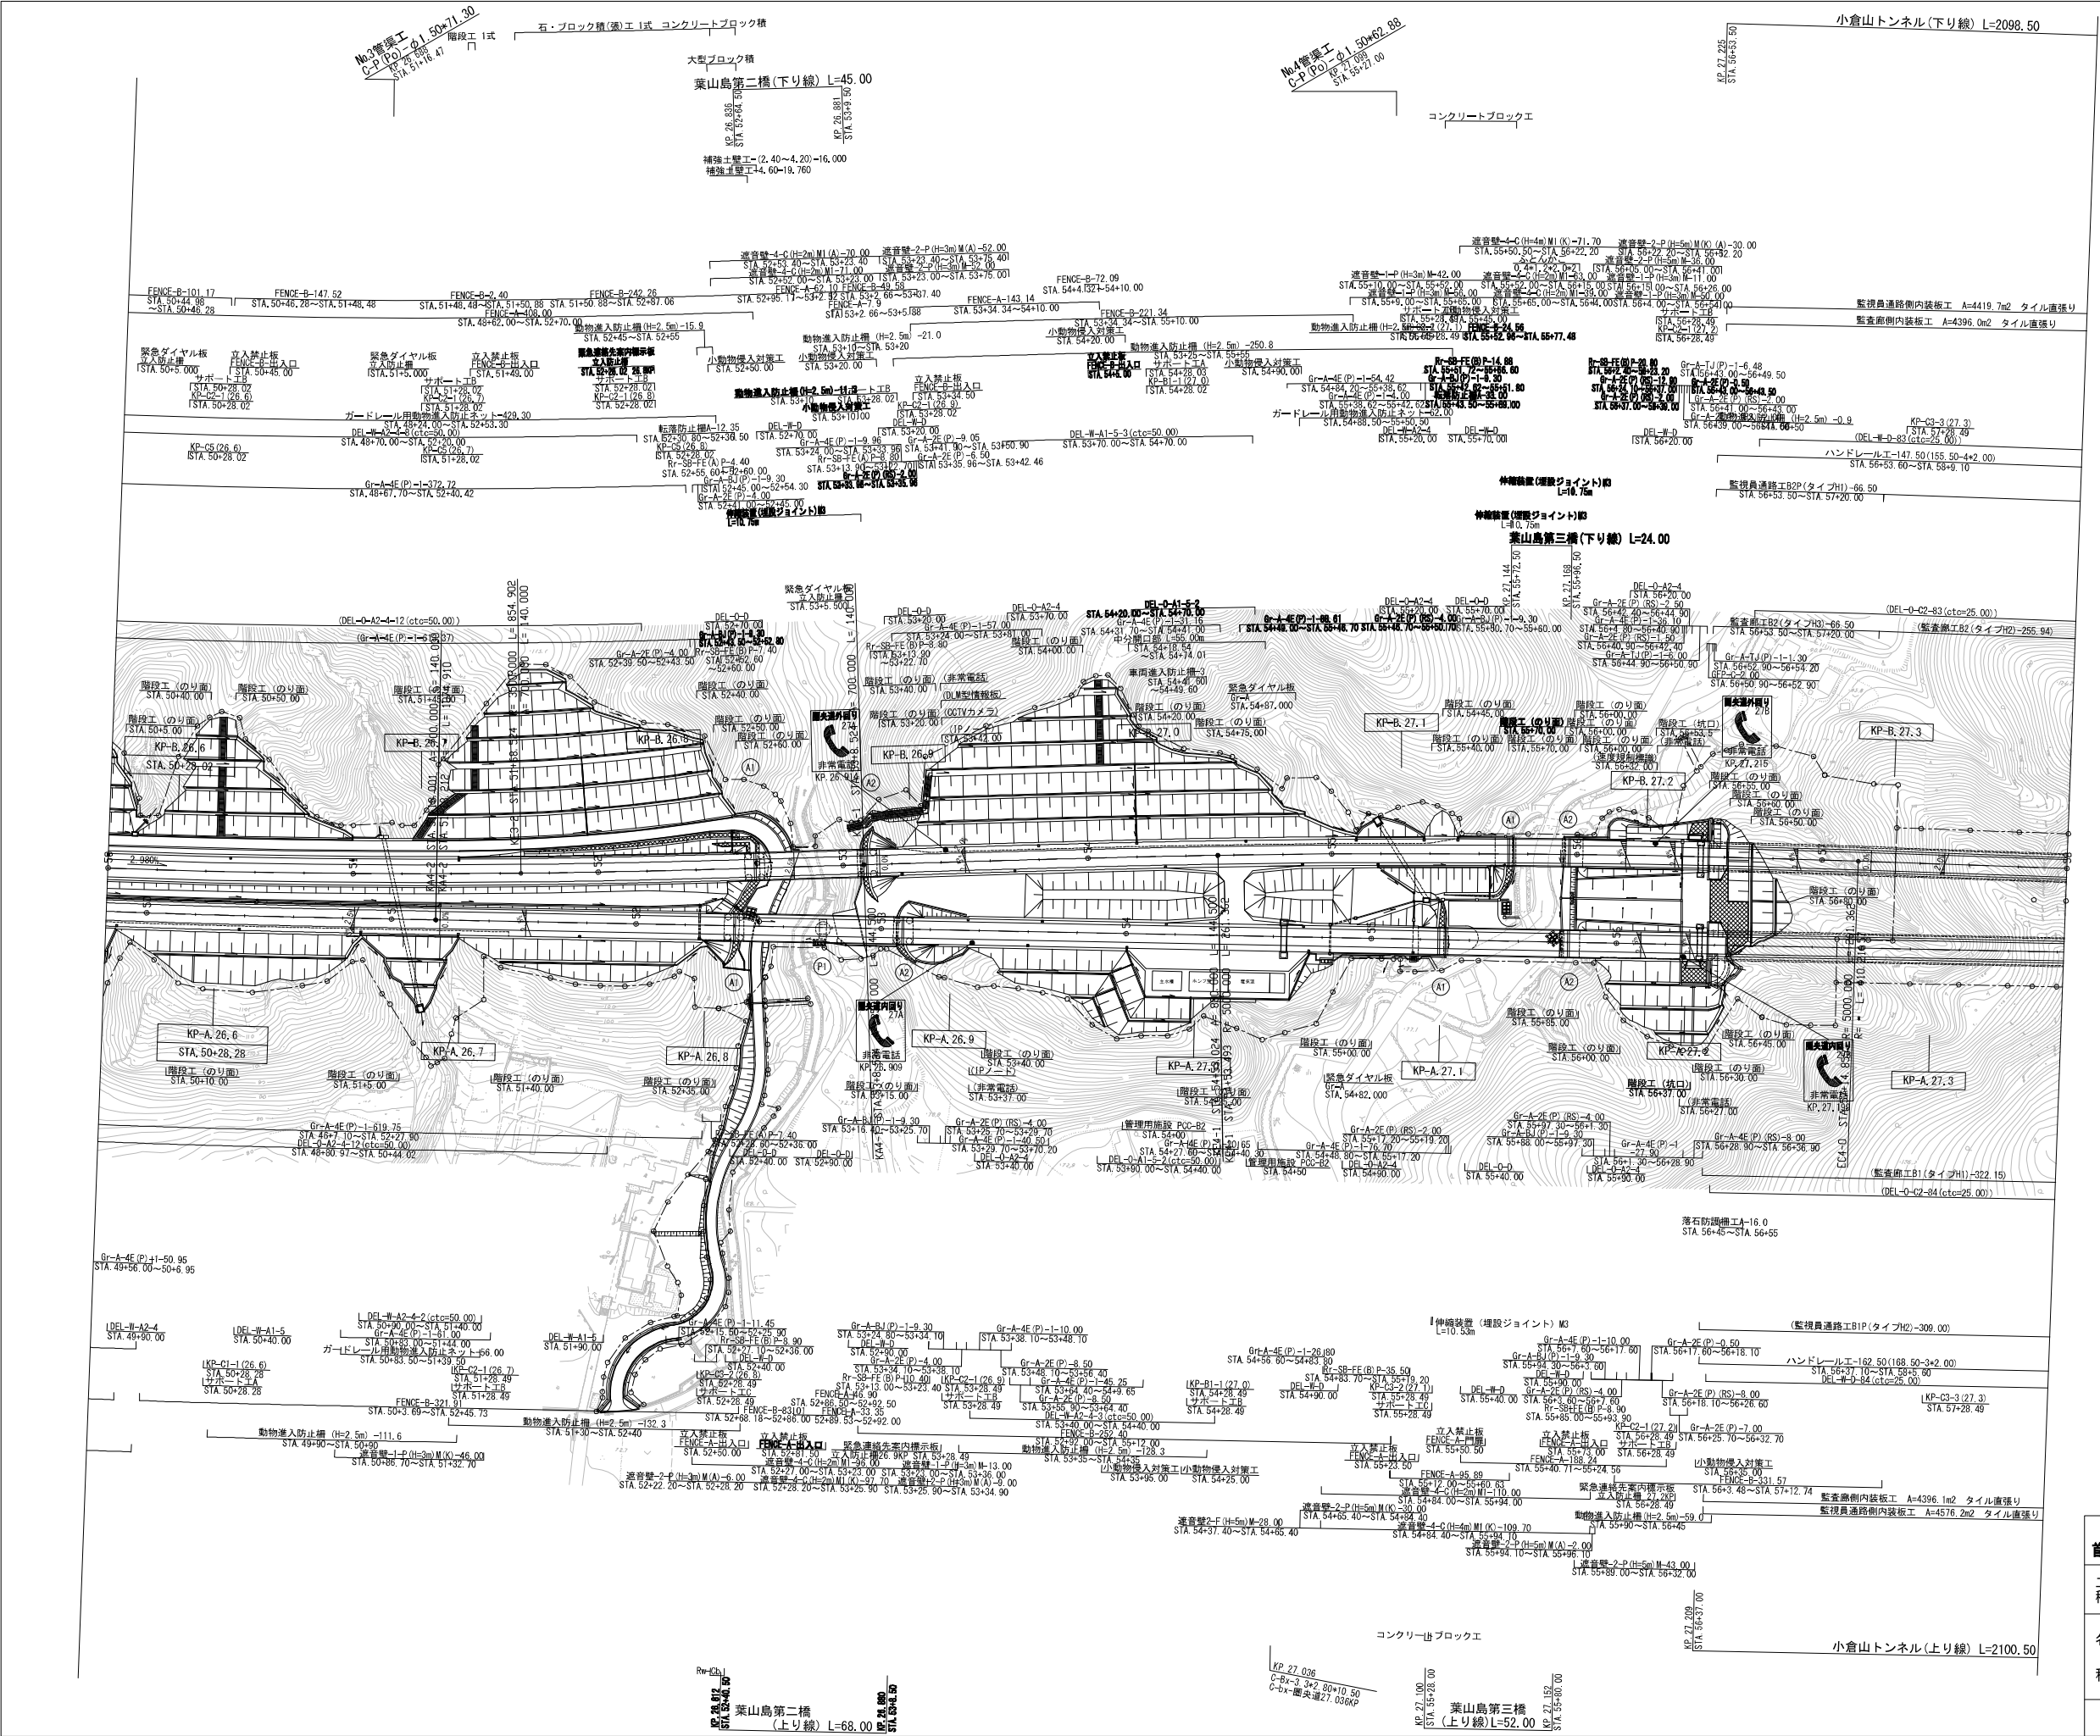

一般国道468号 首都圏中央連絡自動車道(相模原愛川～相模原)				
工種	管理用平面図			
名称	KP. 26. 572～KP. 27. 372 STA. 50+00～STA. 58+00	縮尺	1/1000	7 13
中日本高速道路(株) 東京支社				


調整年月	摘要
第1回 2015年6月	
第2回 2018年3月	
第3回 2020年3月	

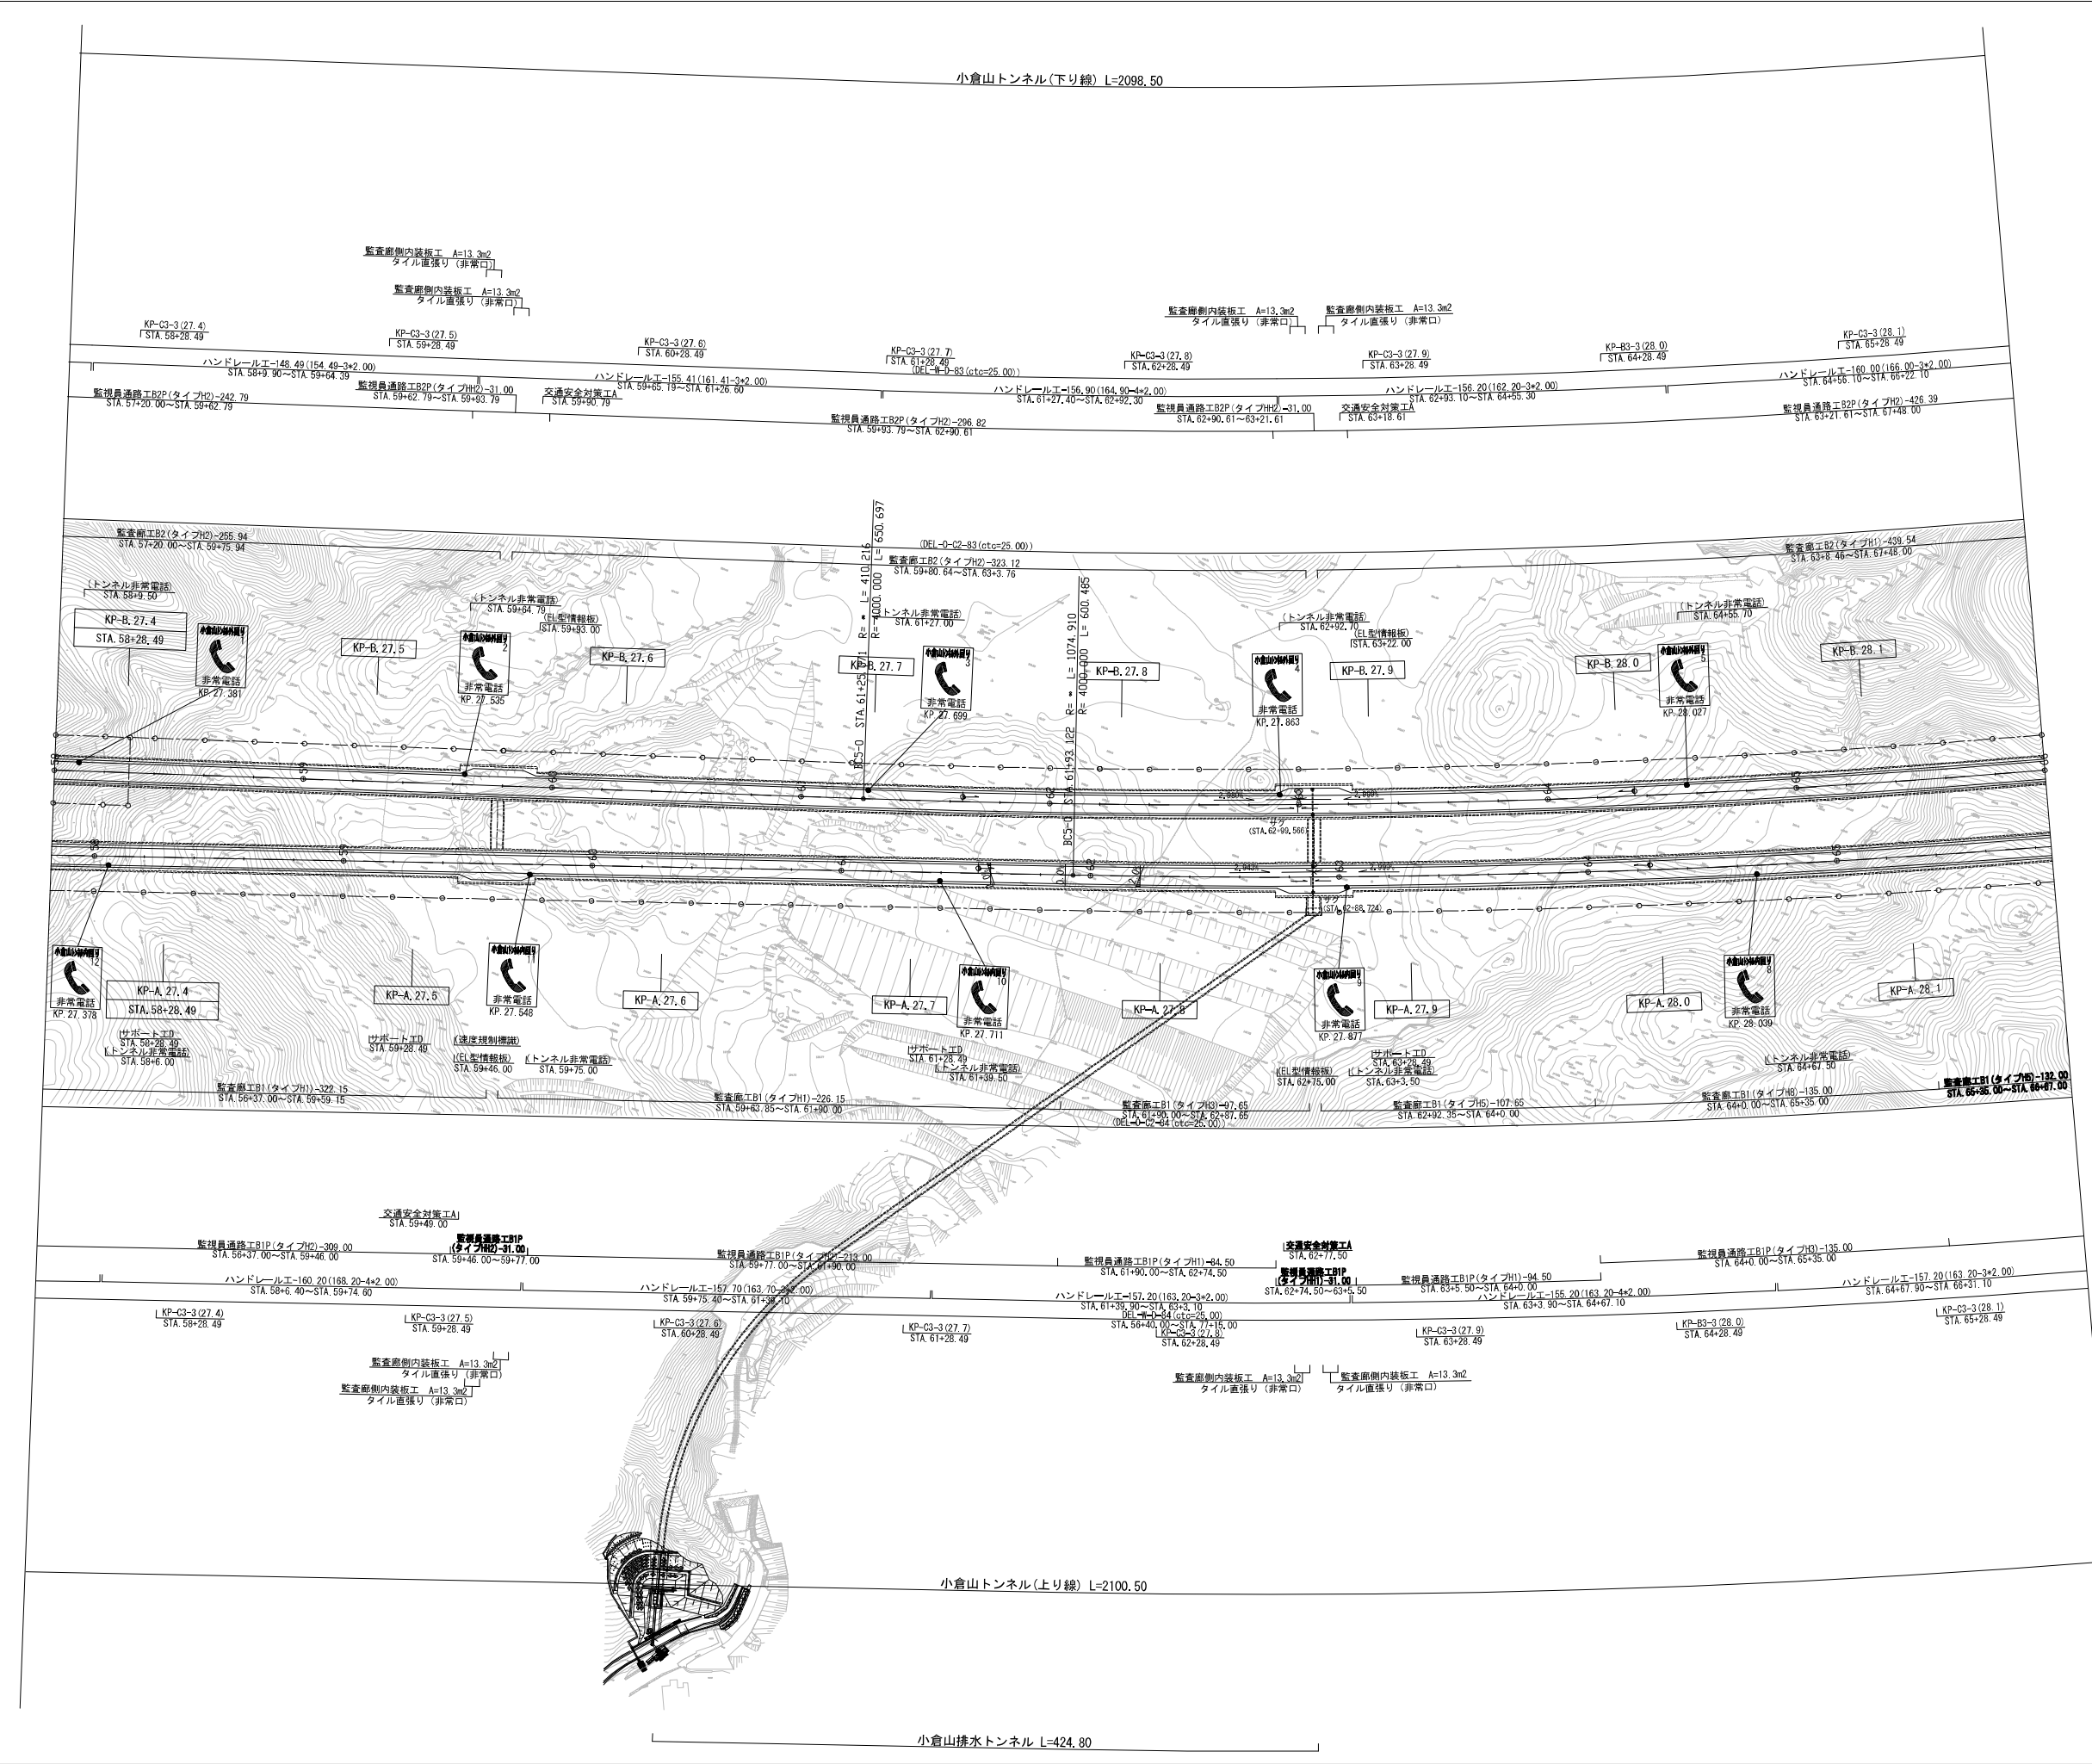

調整年月		摘要	
第1回 2015年6月			
第2回 2018年3月			

一般国道468号 首都圏中央連絡自動車道(相模原愛川～相模原)		—	
工種	管理用平面図	—	
名称	KP. 27. 372～KP. 28. 172 STA. 58+00～STA. 66+00	縮尺 1/1000	8 13
中日本高速道路(株) 東京支社			


小倉山トンネル(下り線) L=2098.50

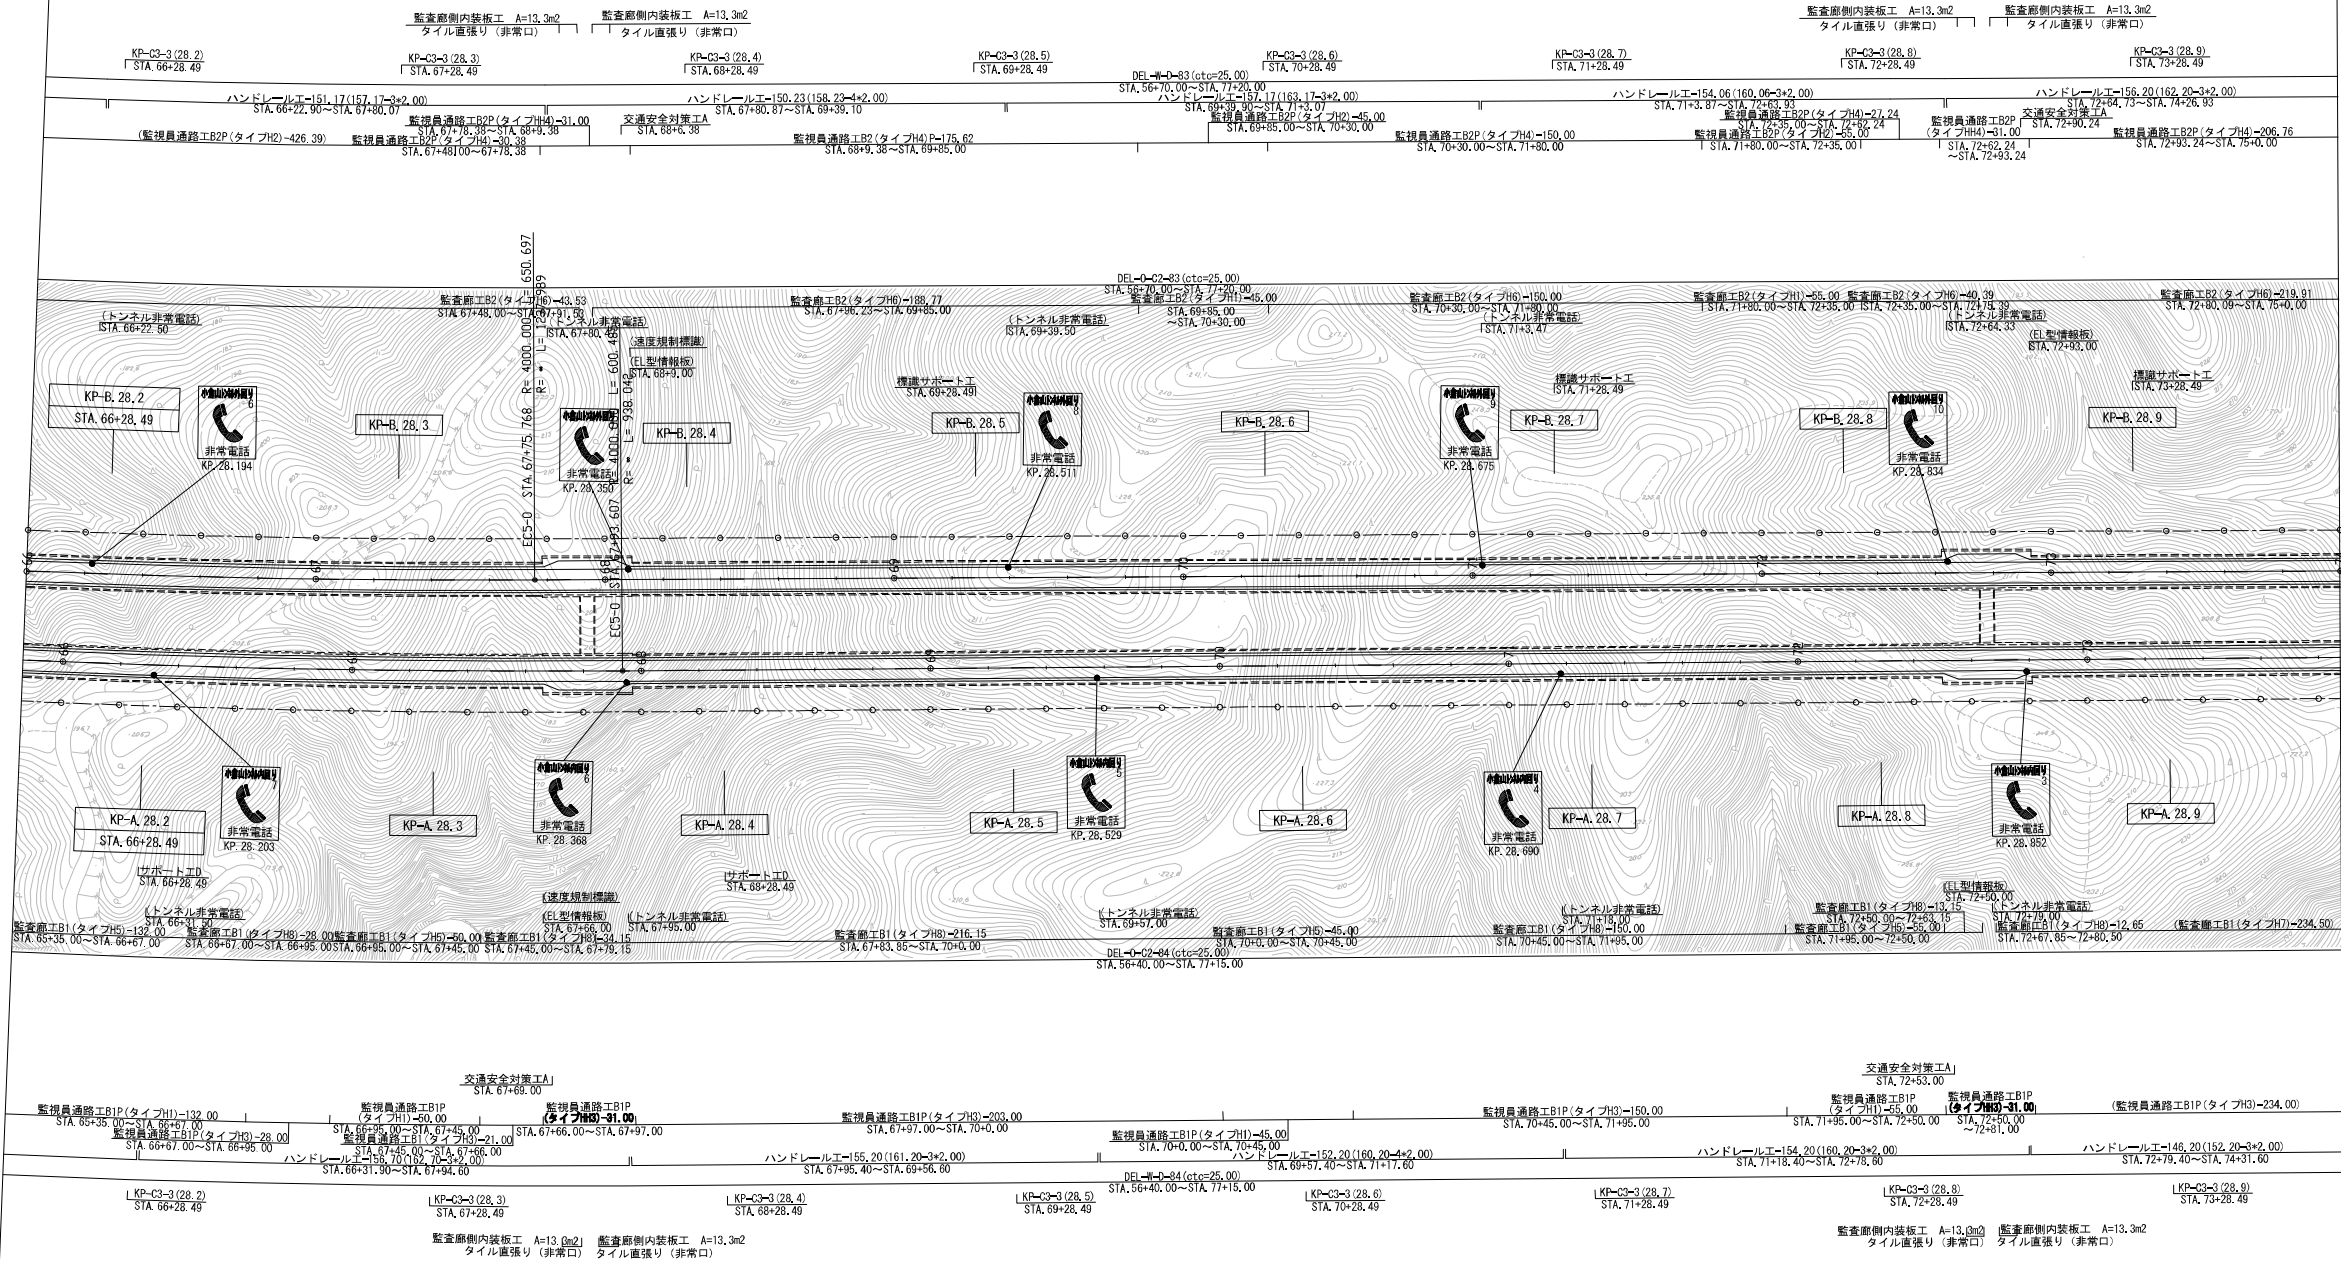

小倉山トンネル(上り線) L=2100.50


調整年月	摘要
第1回 2015年6月	
第2回 2018年3月	

一般国道468号 首都圏中央連絡自動車道(相模原愛川～相模原)			—
工種	管理用平面図		—
名称	KP. 28. 172～KP. 28. 972 STA. 66+00～STA. 74+00	縮尺 1/1000	$\frac{9}{13}$
中日本高速道路(株) 東京支社			

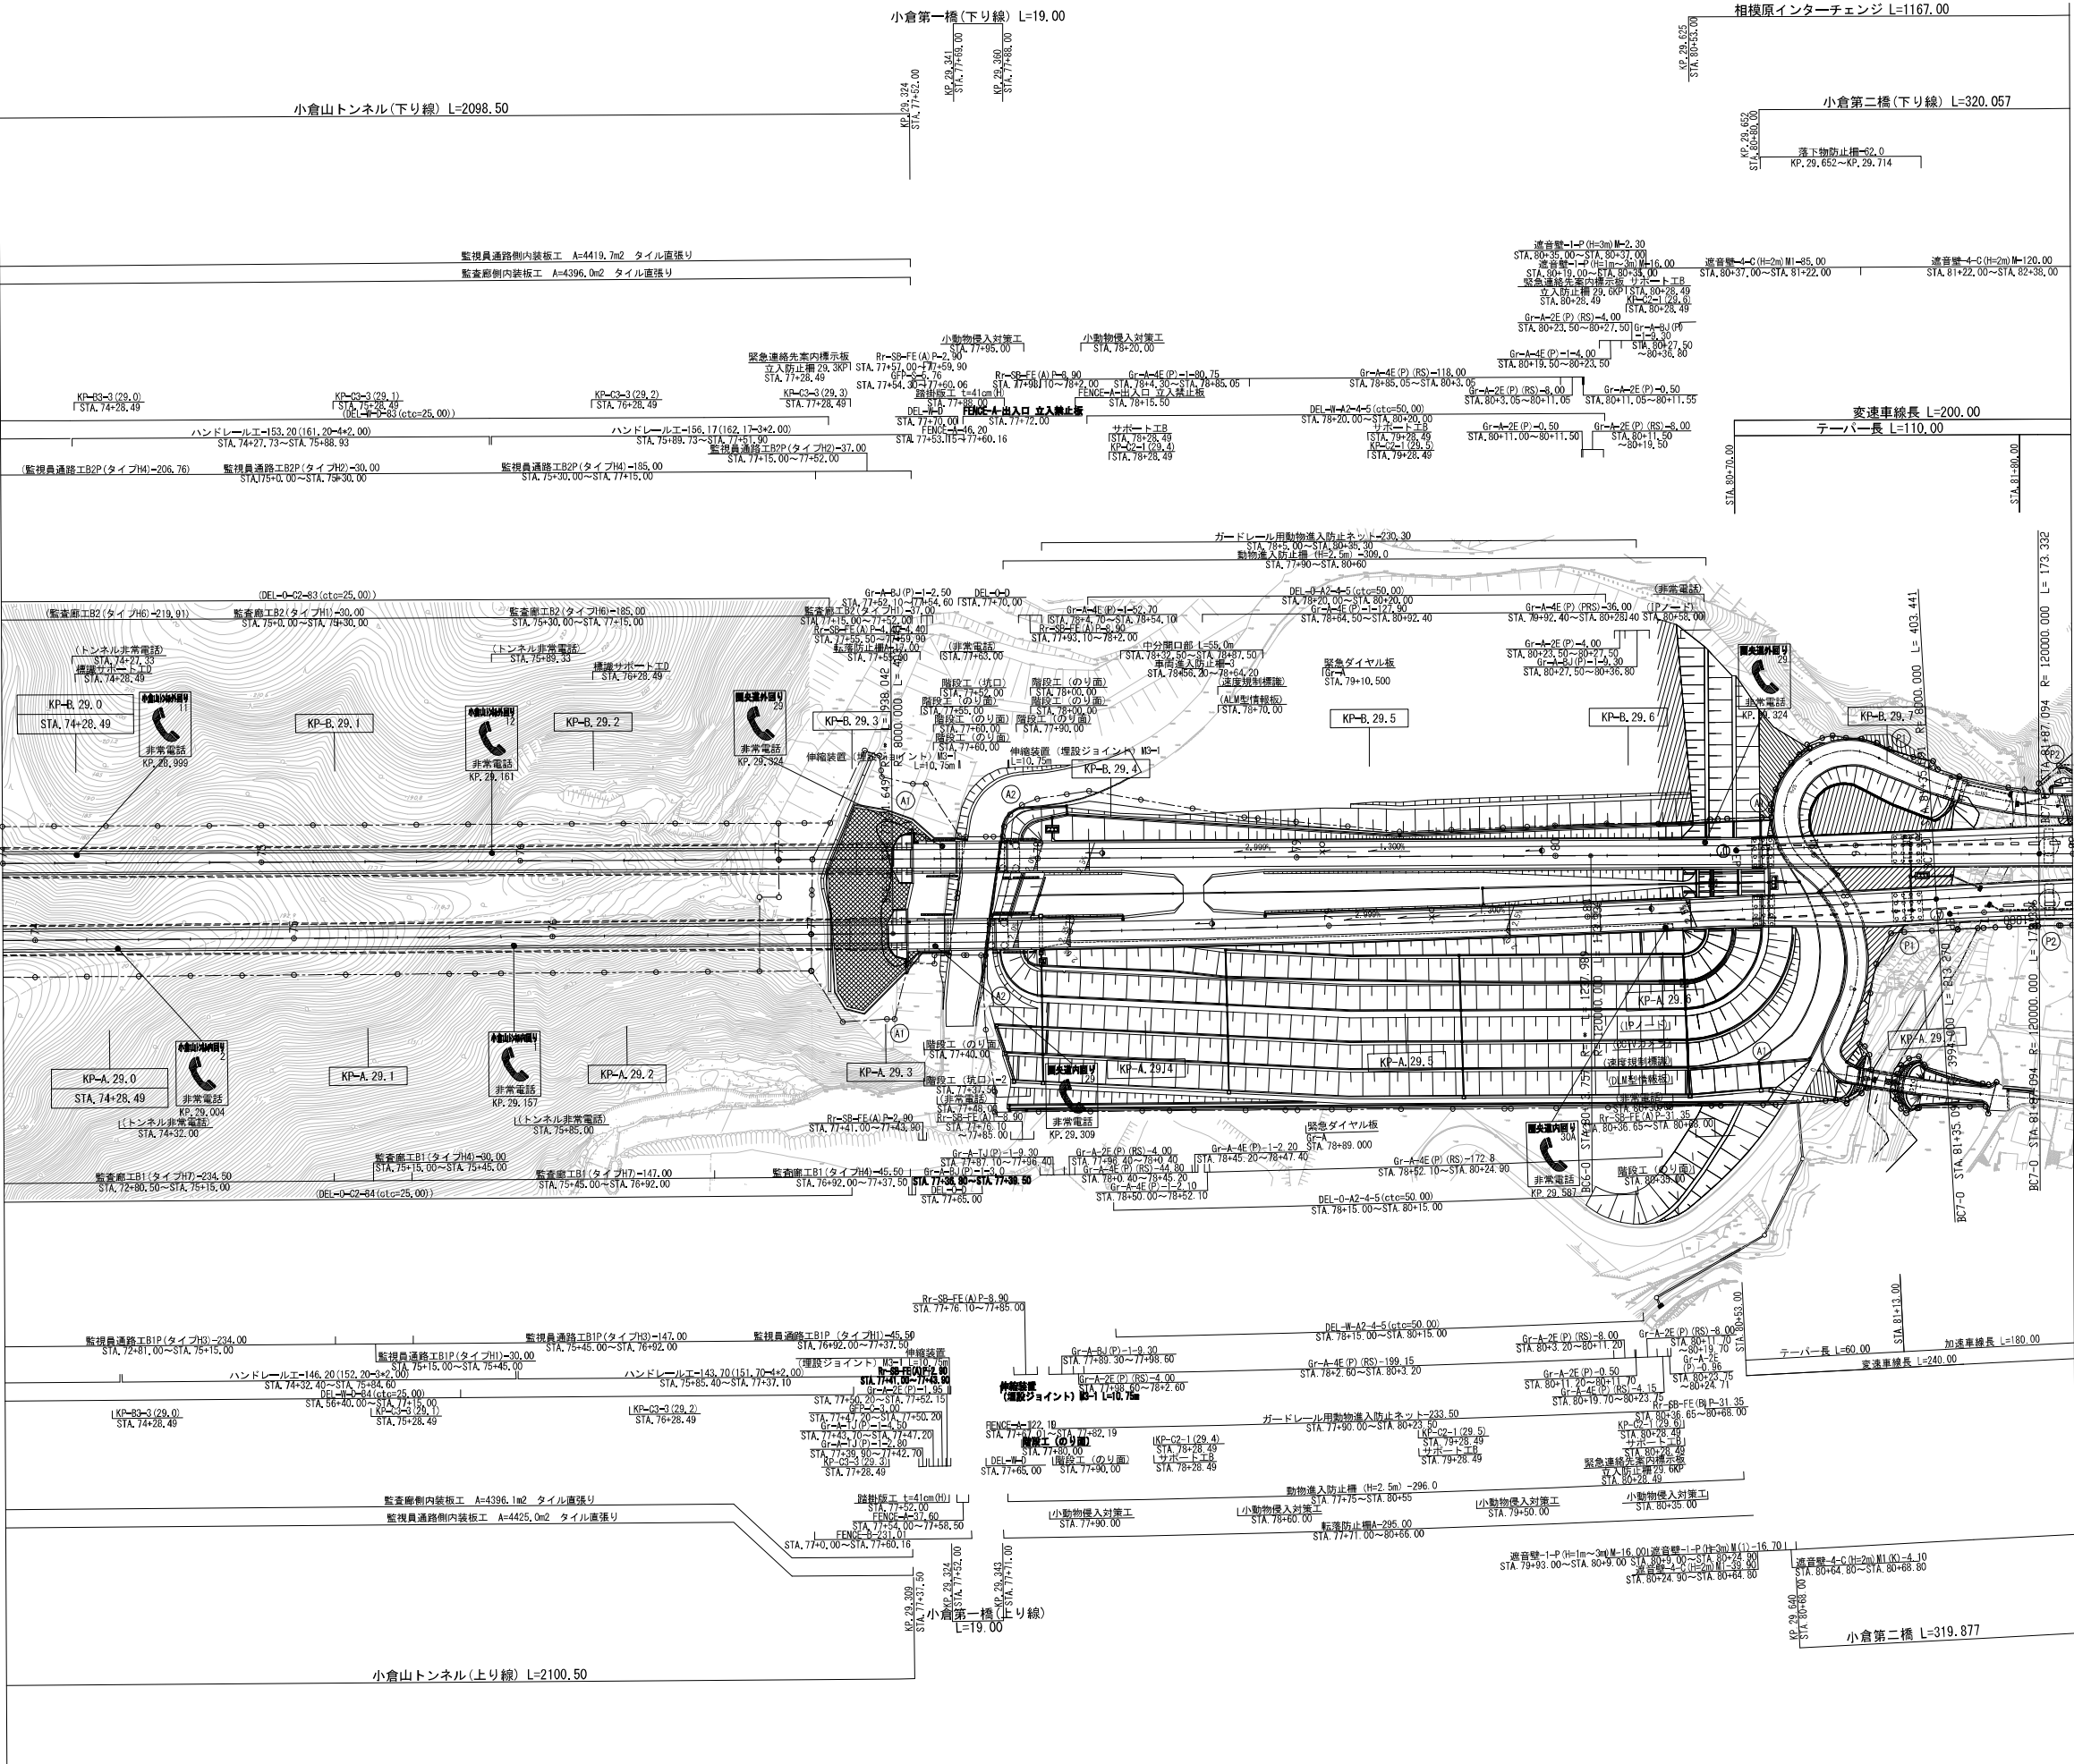

調整年月		摘要
第1回 2015年6月		
第2回 2018年3月		
第3回 2019年3月		


一般国道468号 首都圏中央連絡自動車道(相模原愛川～相模原)		—
工種	管理用平面図	
名称	KP. 28. 972～KP. 29. 772 STA. 74+00～STA. 82+00	縮尺 1/1000 10 13
中日本高速道路(株) 東京支社		

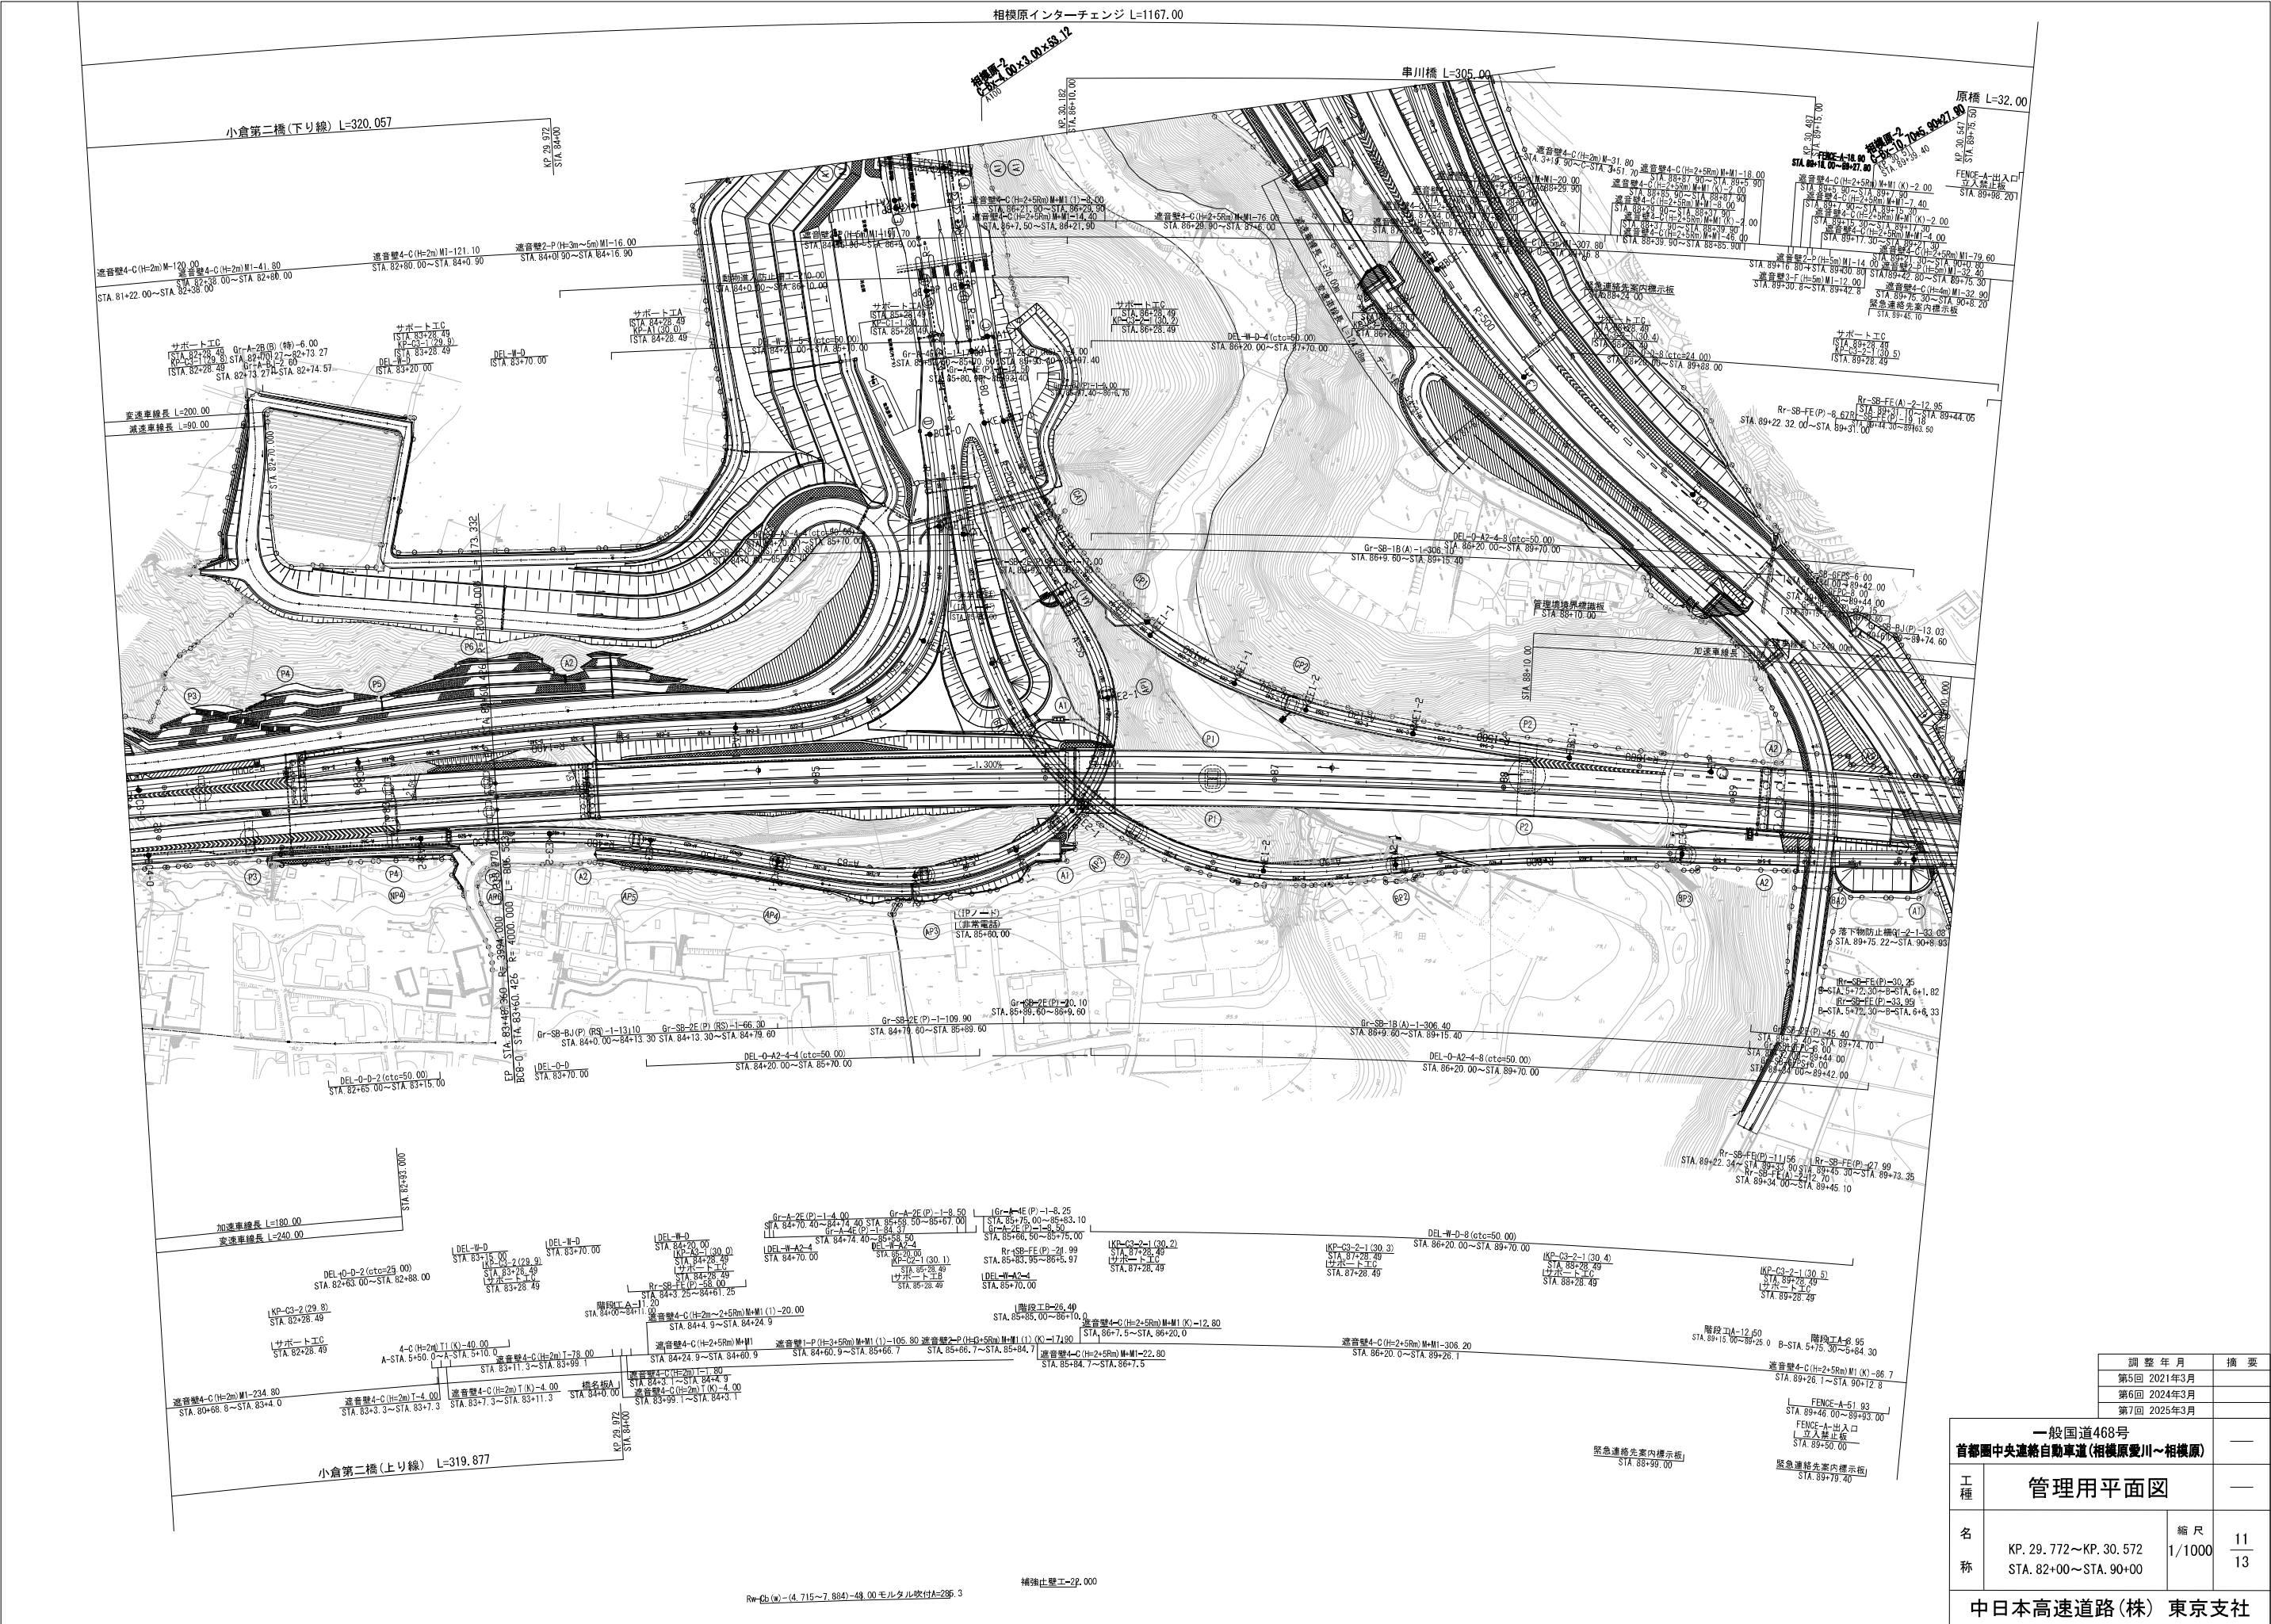

一般国道468号 首都圏中央連絡自動車道(相模原愛川~相模原)			
工種	管理用平面図		
名称	KP. 29. 772~KP. 30. 572 STA. 82+00~STA. 90+00	縮尺	11 1/1000 13
中日本高速道路(株) 東京支社			


調 整 年 月	摘 要
第5回 2021年3月	
第6回 2024年3月	
第7回 2025年3月	

相模原インターチェンジ L=1167.00

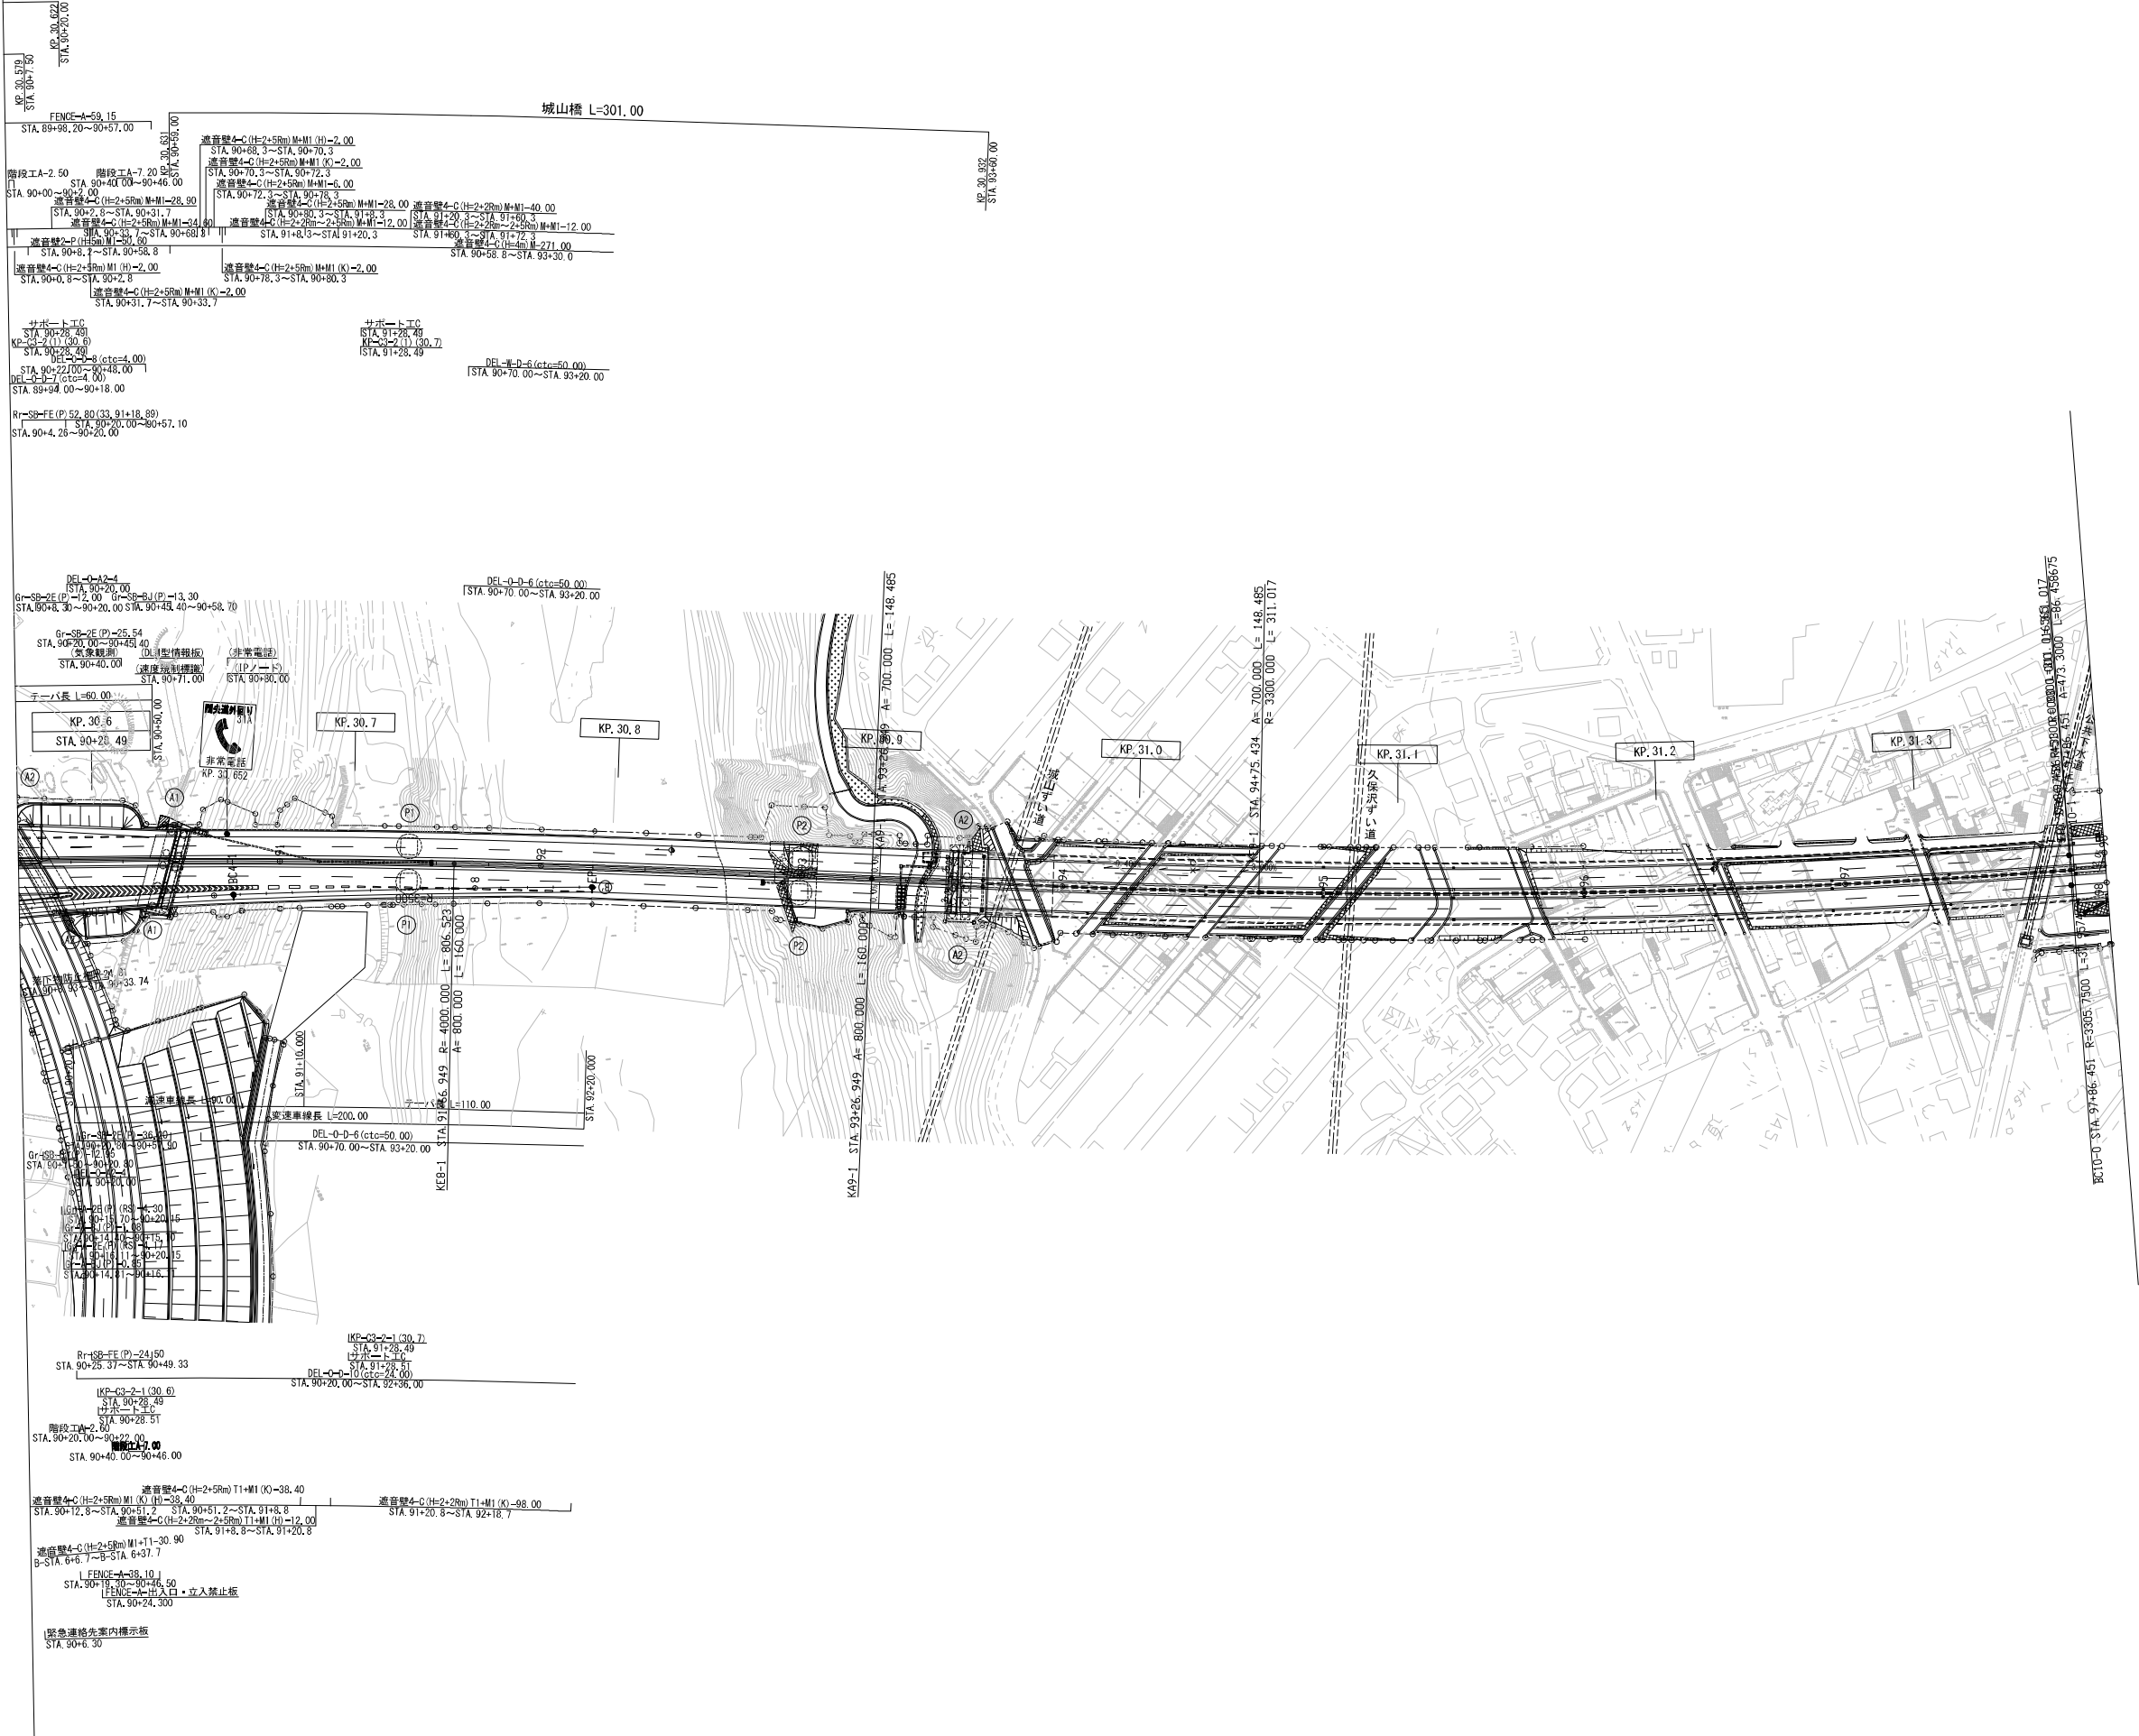



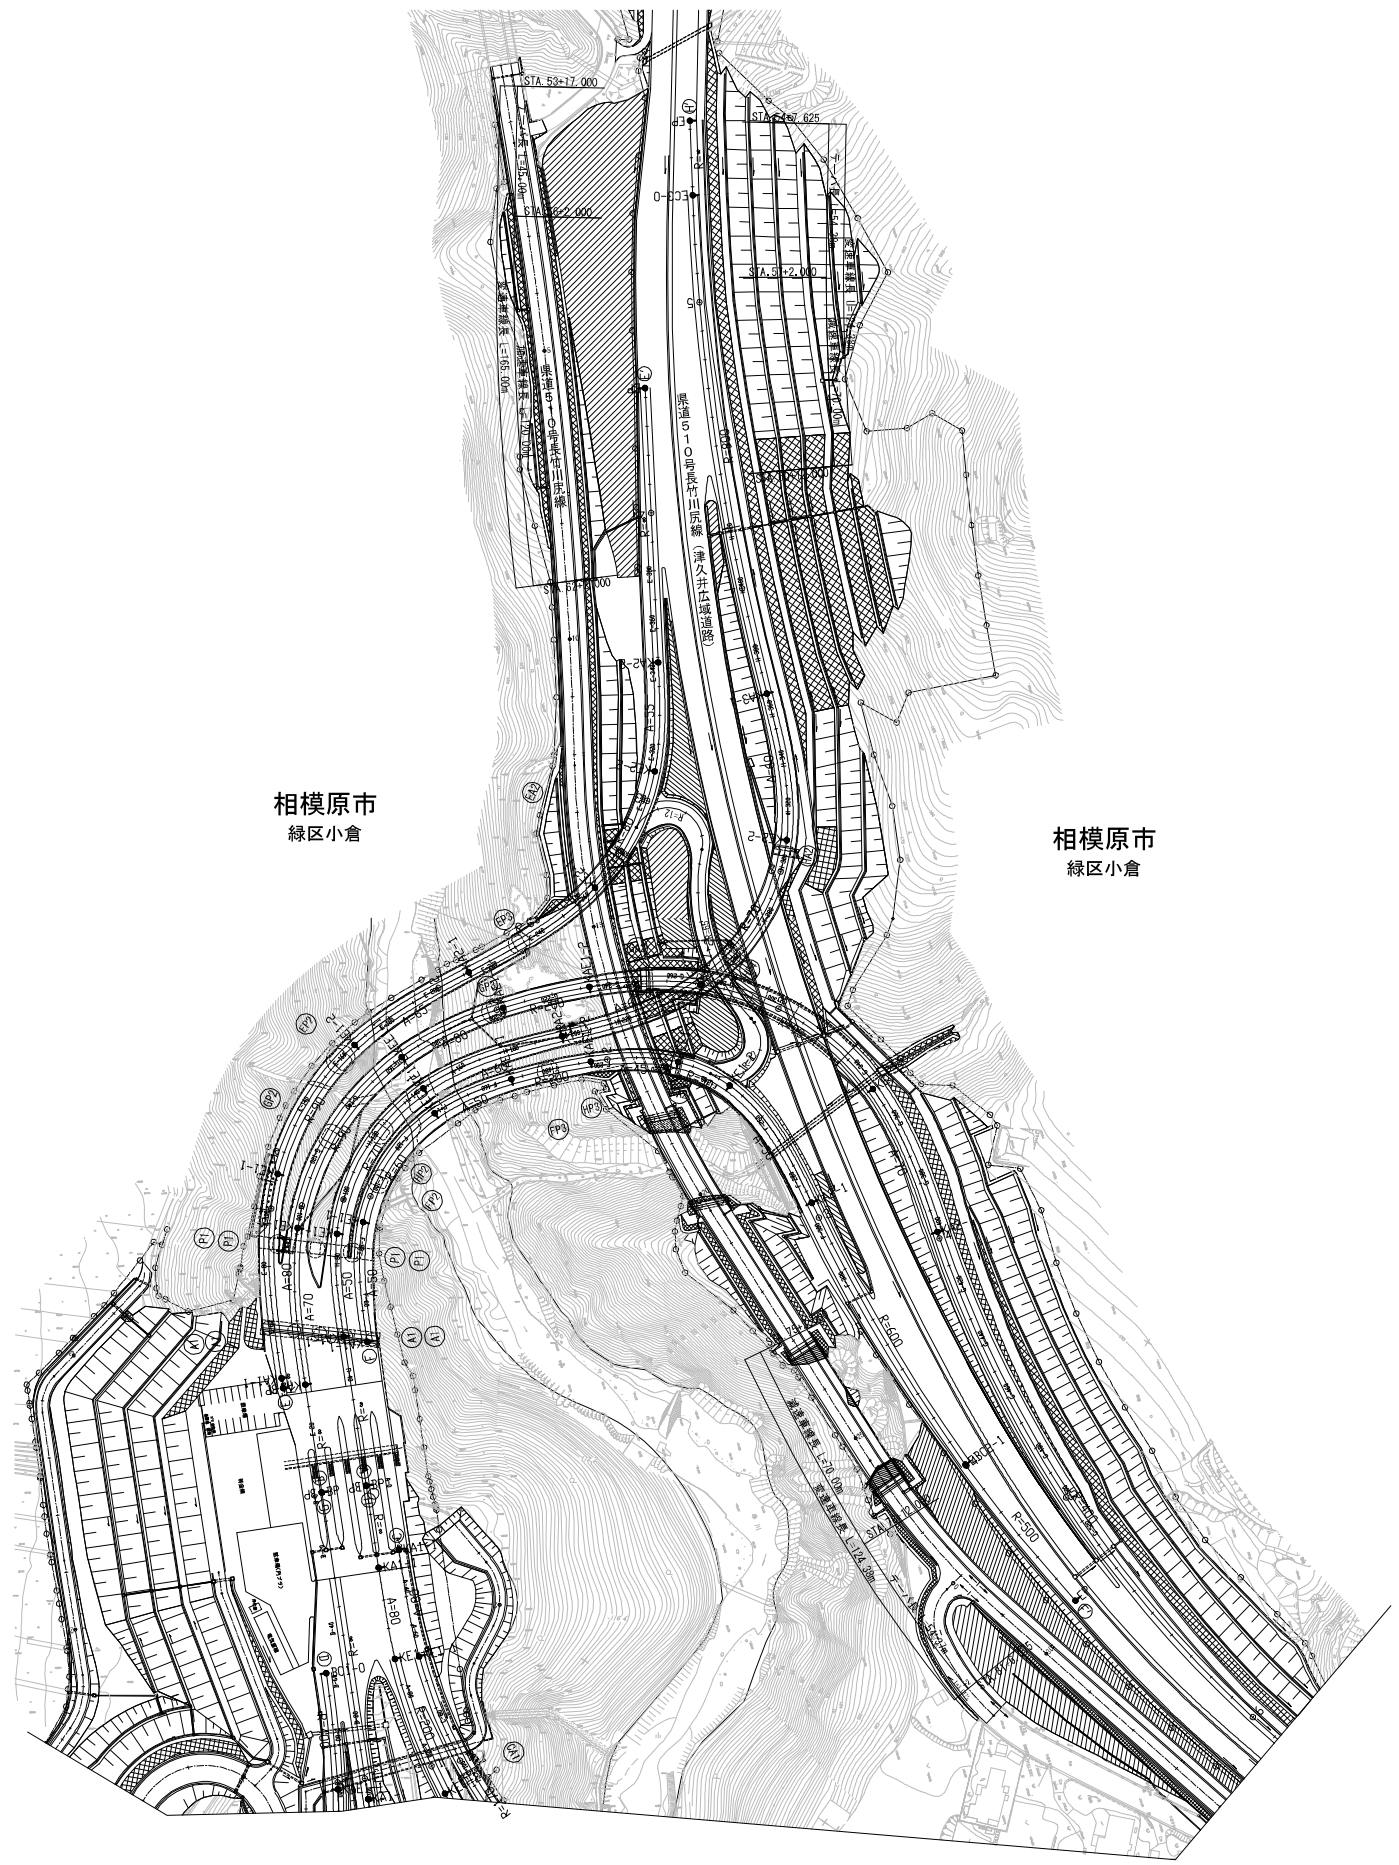


34 相模原インターチェンジ

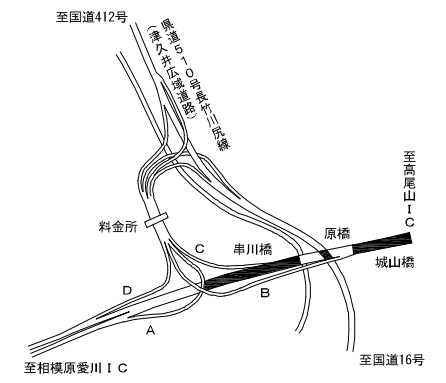

調 整 年 月	摘 要
第3回 2018年3月	
第4回 2020年3月	
第5回 2025年3月	


一般国道468号 首都圏中央連絡自動車道(相模原～高尾山)				—
工 種	管 理 用 平 面 図			—
名 称	KP. 29. 625～KP. 30. 792 STA. 80+53～STA. 92+20	縮 尺 1/1000	2 10	
中日本高速道路(株) 八王子支社				

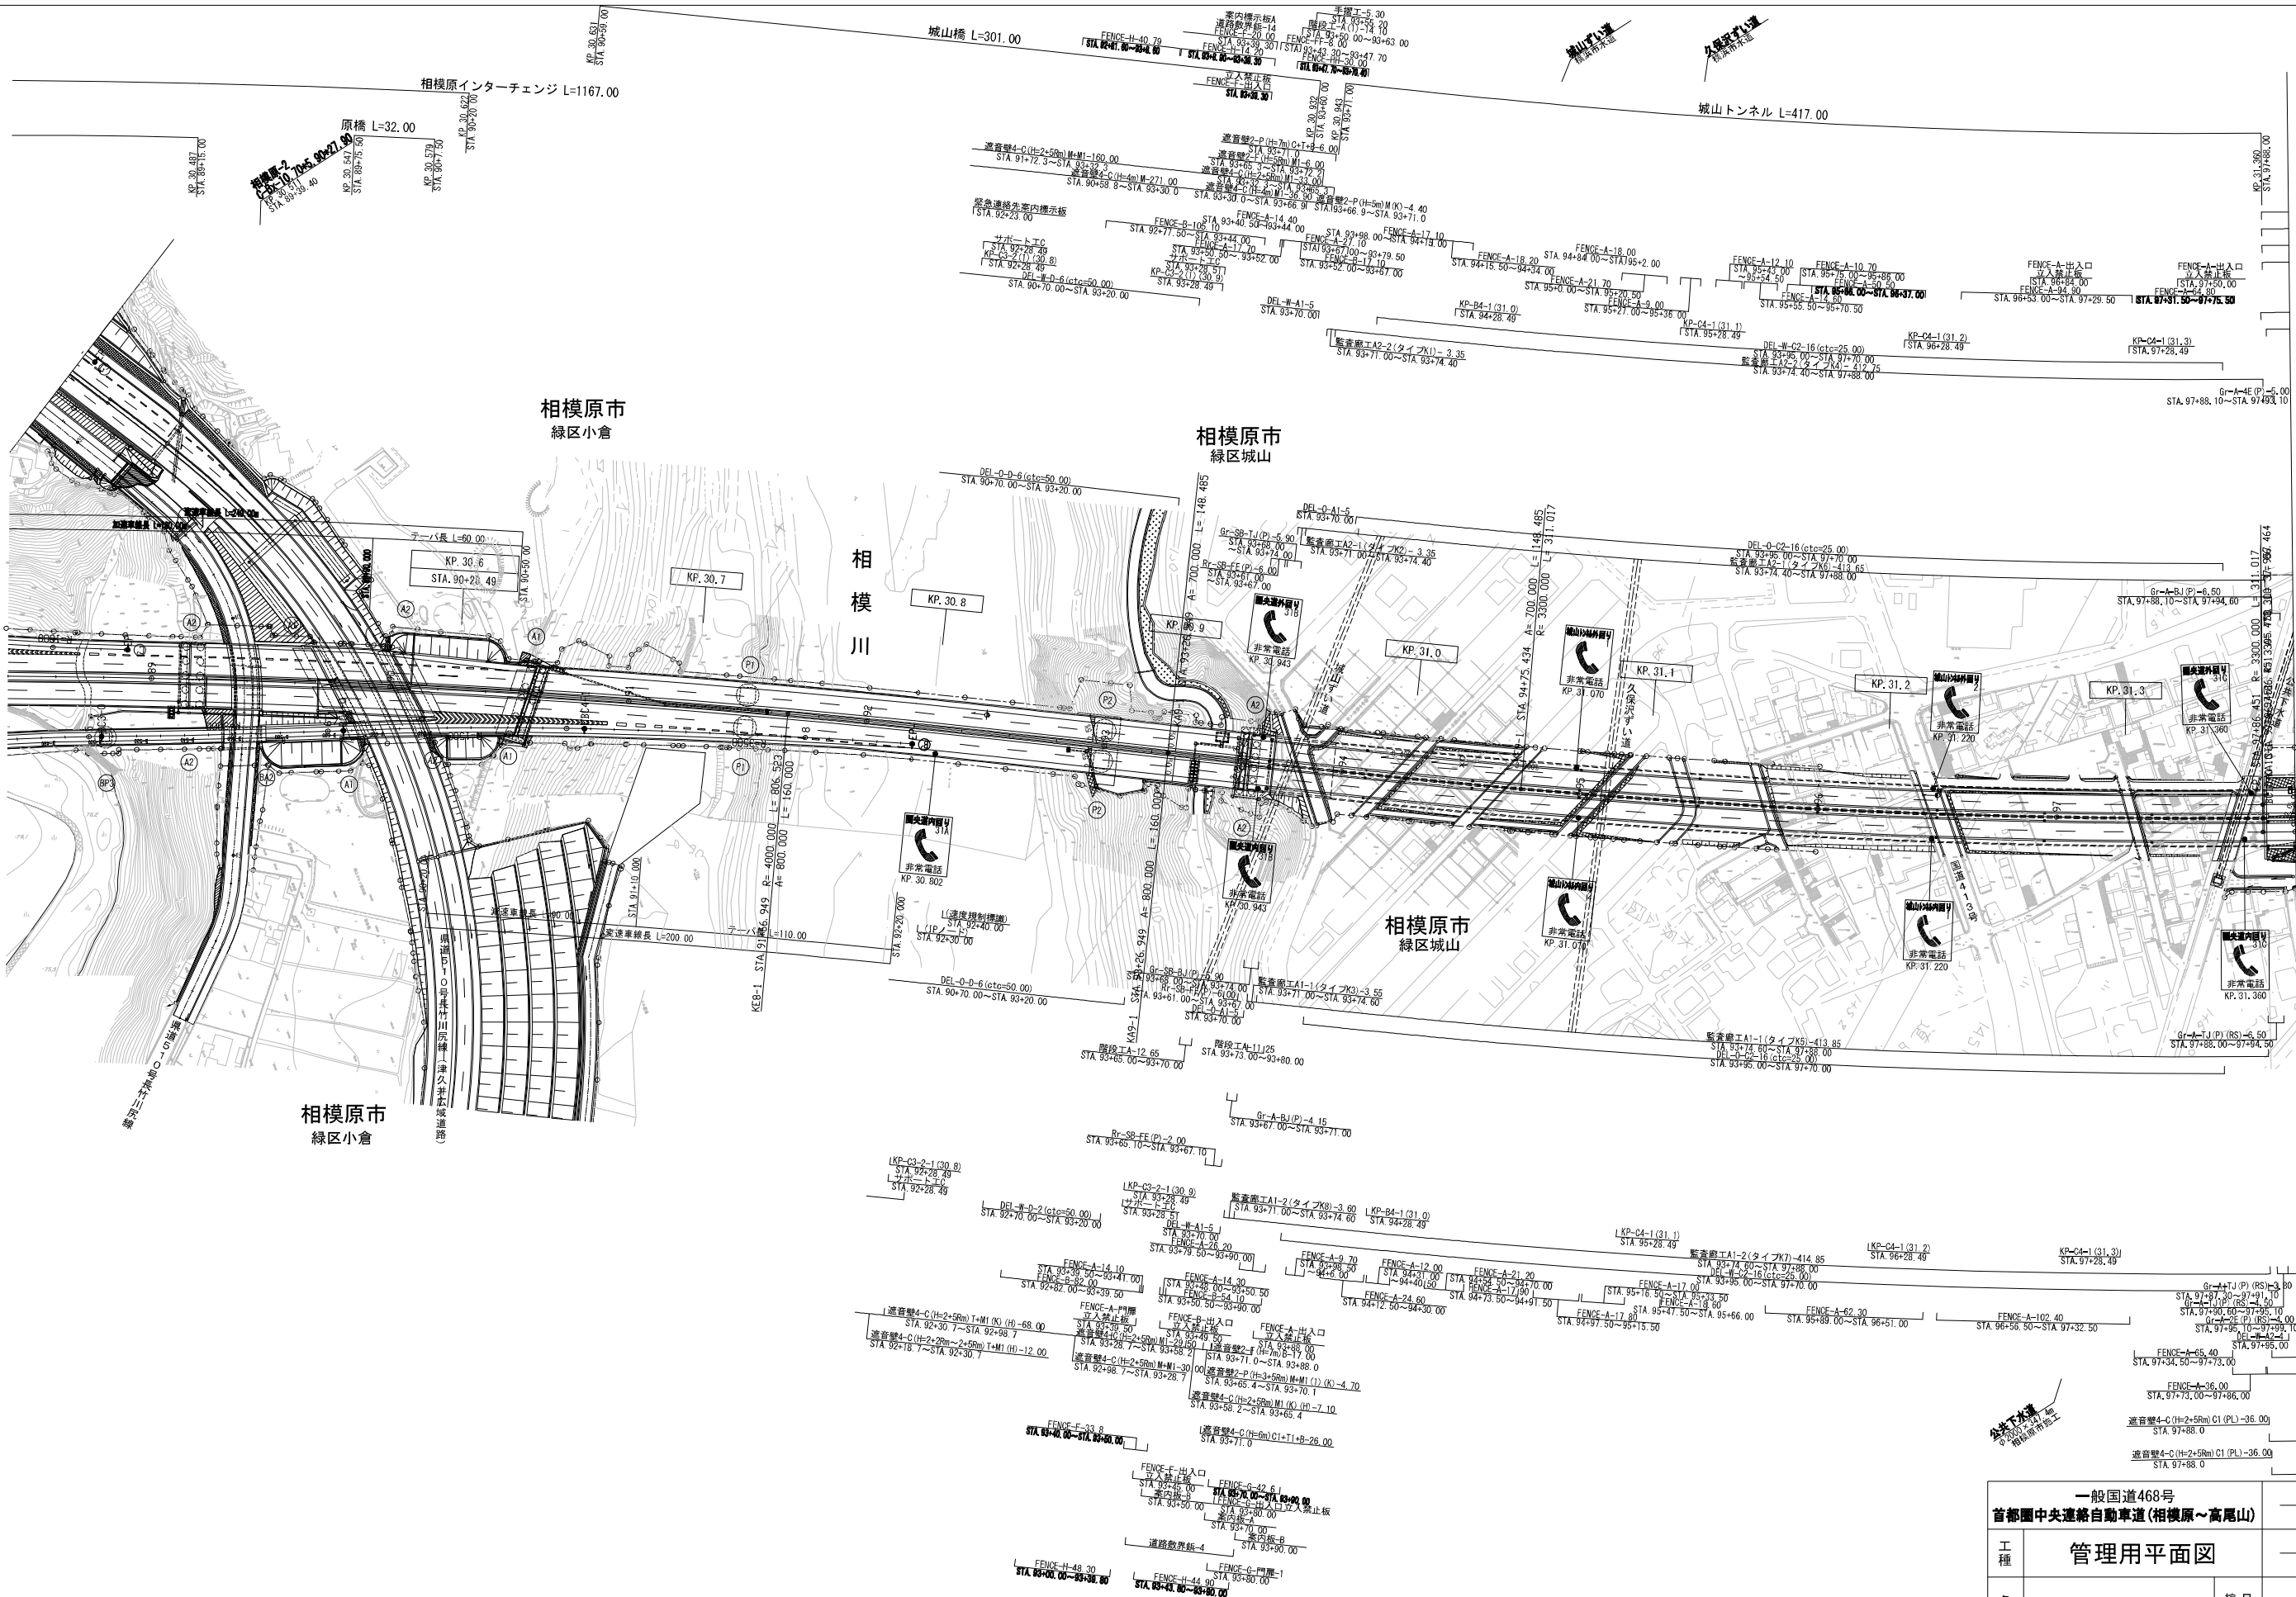

一般国道468号 首都圏中央連絡自動車道(相模原～高尾山)		—	
工種	管理用平面図		—
名称	KP. 30. 412～KP. 31. 372 STA. 88+40～STA. 98+00	縮尺	3 1/1000
中日本高速道路(株) 八王子支社			

調整年月	摘要
第4回 2019年3月	
第5回 2020年3月	
第6回 2025年3月	



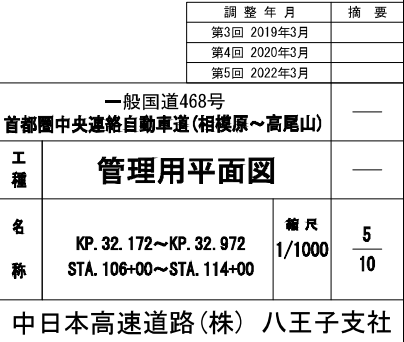


一般国道468号		—	
首都圏中央連絡自動車道(相模原～高尾山)		—	
工 種	管理用平面図	—	
名 称	KP. 32. 172～KP. 32. 972 STA. 106+00～STA. 114+00	縮尺 1/1000	$\frac{5}{10}$
中日本高速道路(株) 八王子支社			

相模原市
緑区城山

相模原市
緑区中沢


相模原八王子トンネル(下り線) L=3571.207

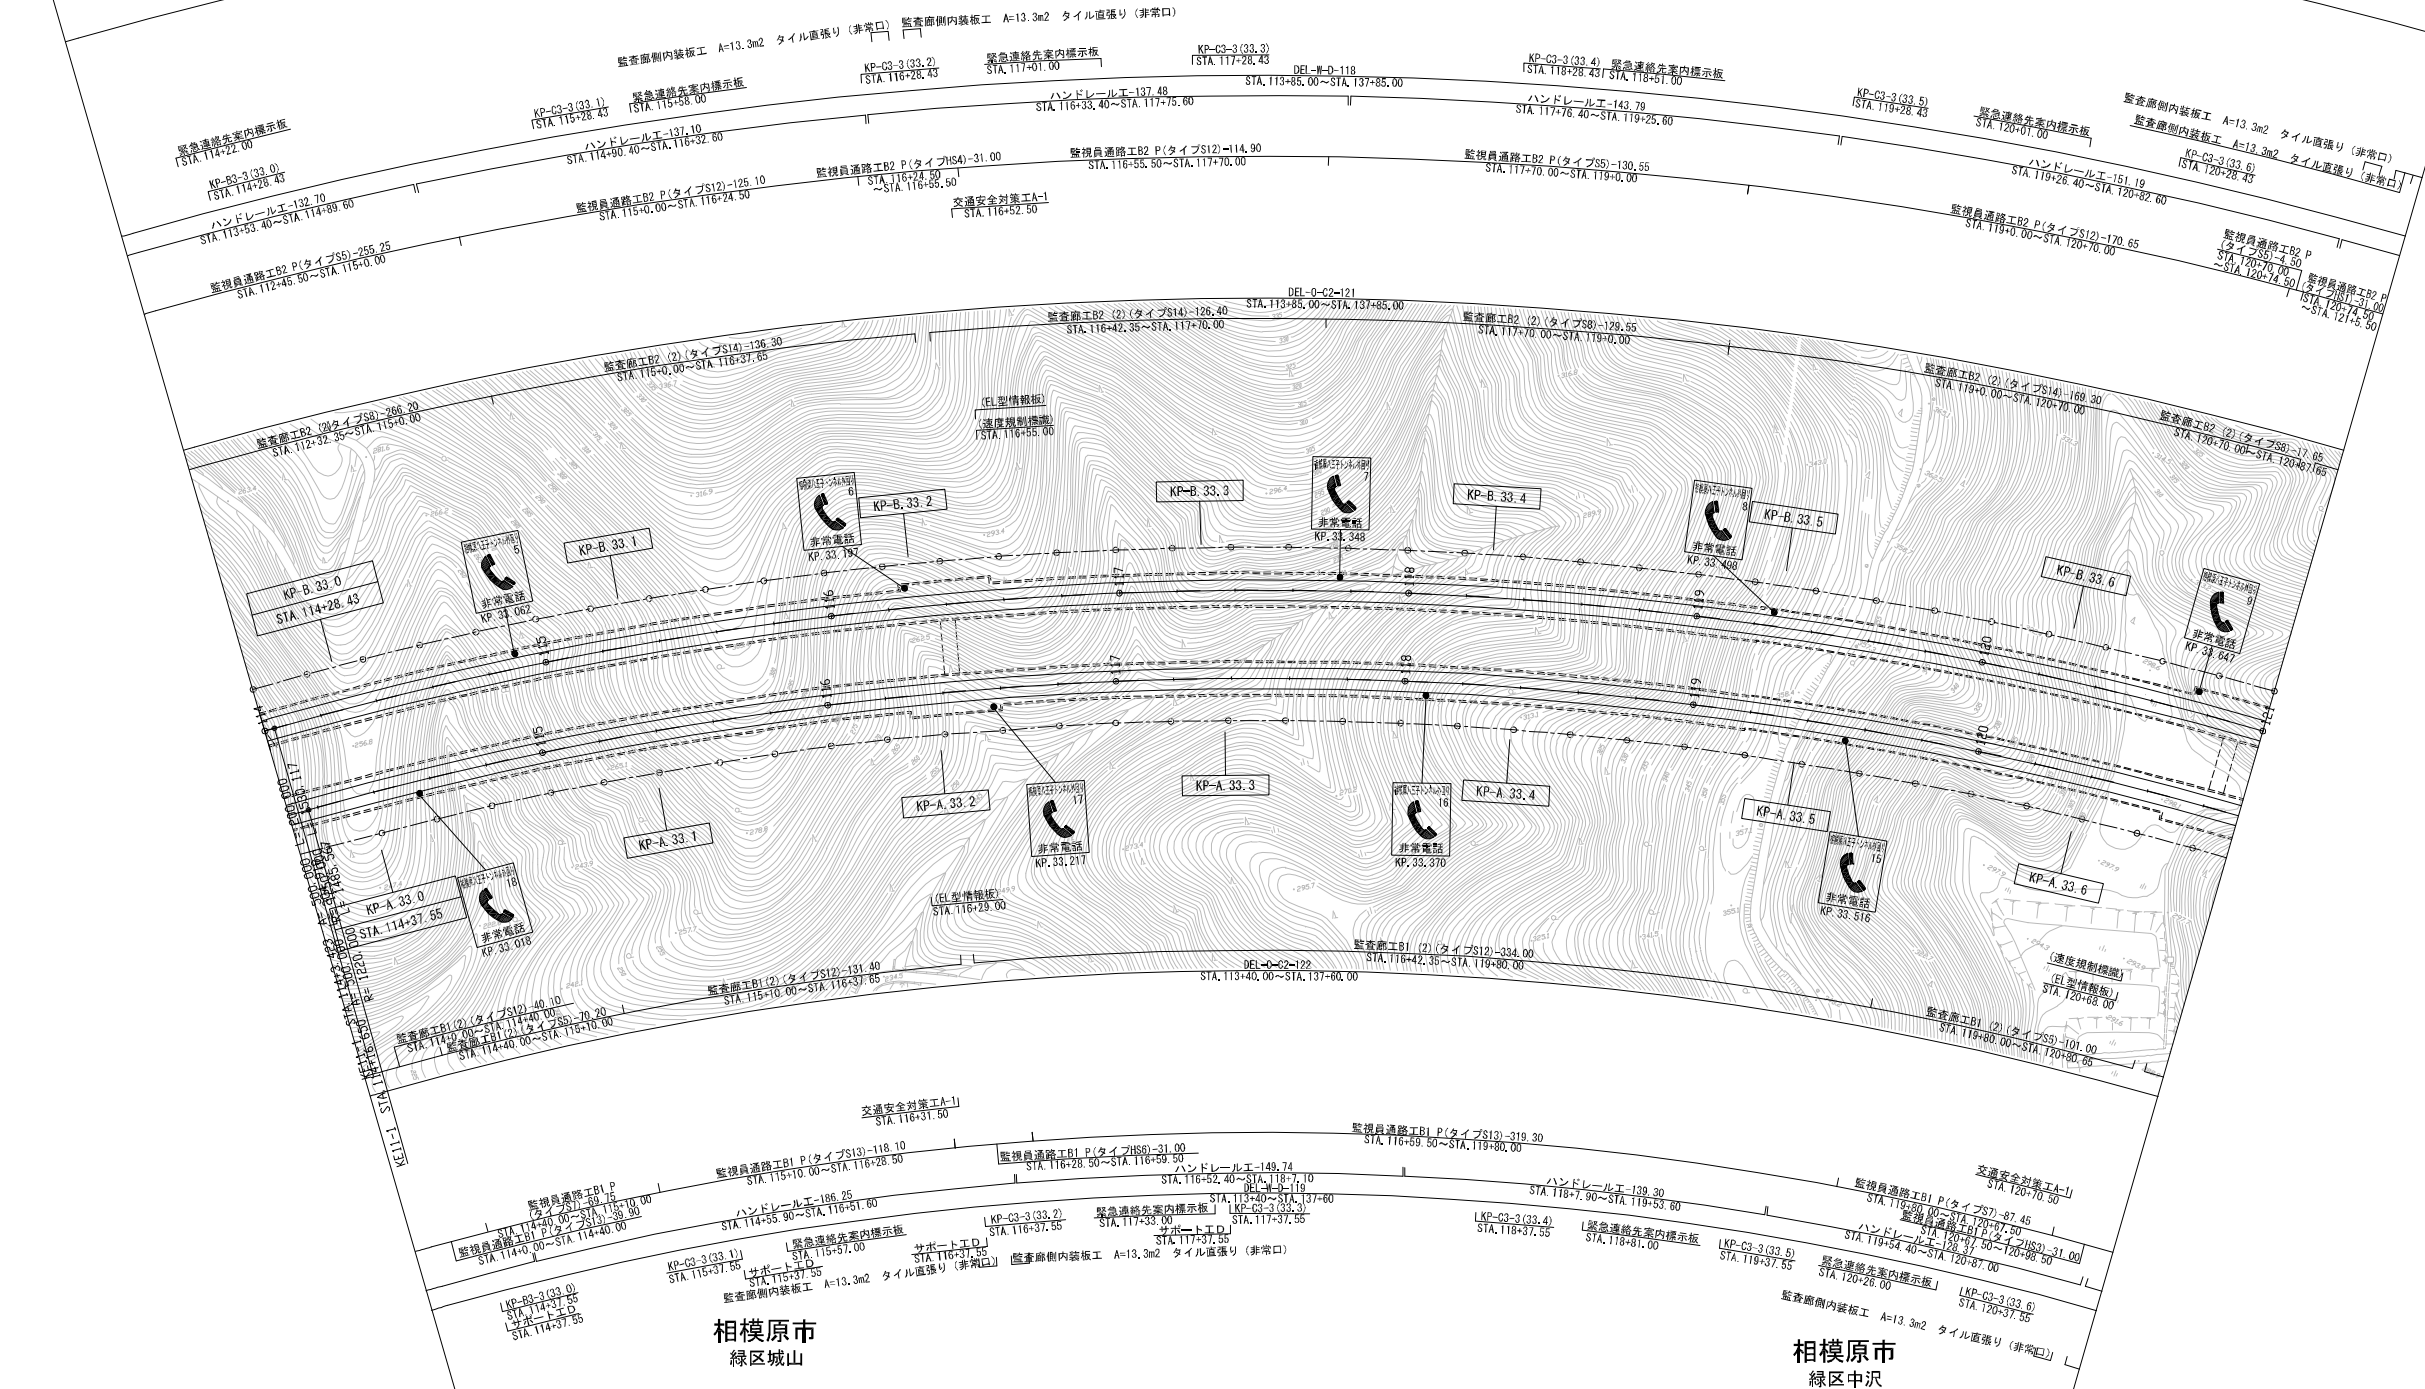

相模原八王子トンネル(上り線) L=3576.717


観 登 年 月		換 要
第1回 2015年6月		
第2回 2017年3月		
第3回 2018年3月		

一般国道468号 首都圏中央連絡自動車道(相模原～高尾山)		
工 種	管理用平面図	
名 称	KP. 32.972～KP. 33.672 STA. 114+00～STA. 121+00	縮 尺 1/1000 6 10
中日本高速道路(株) 八王子支社		

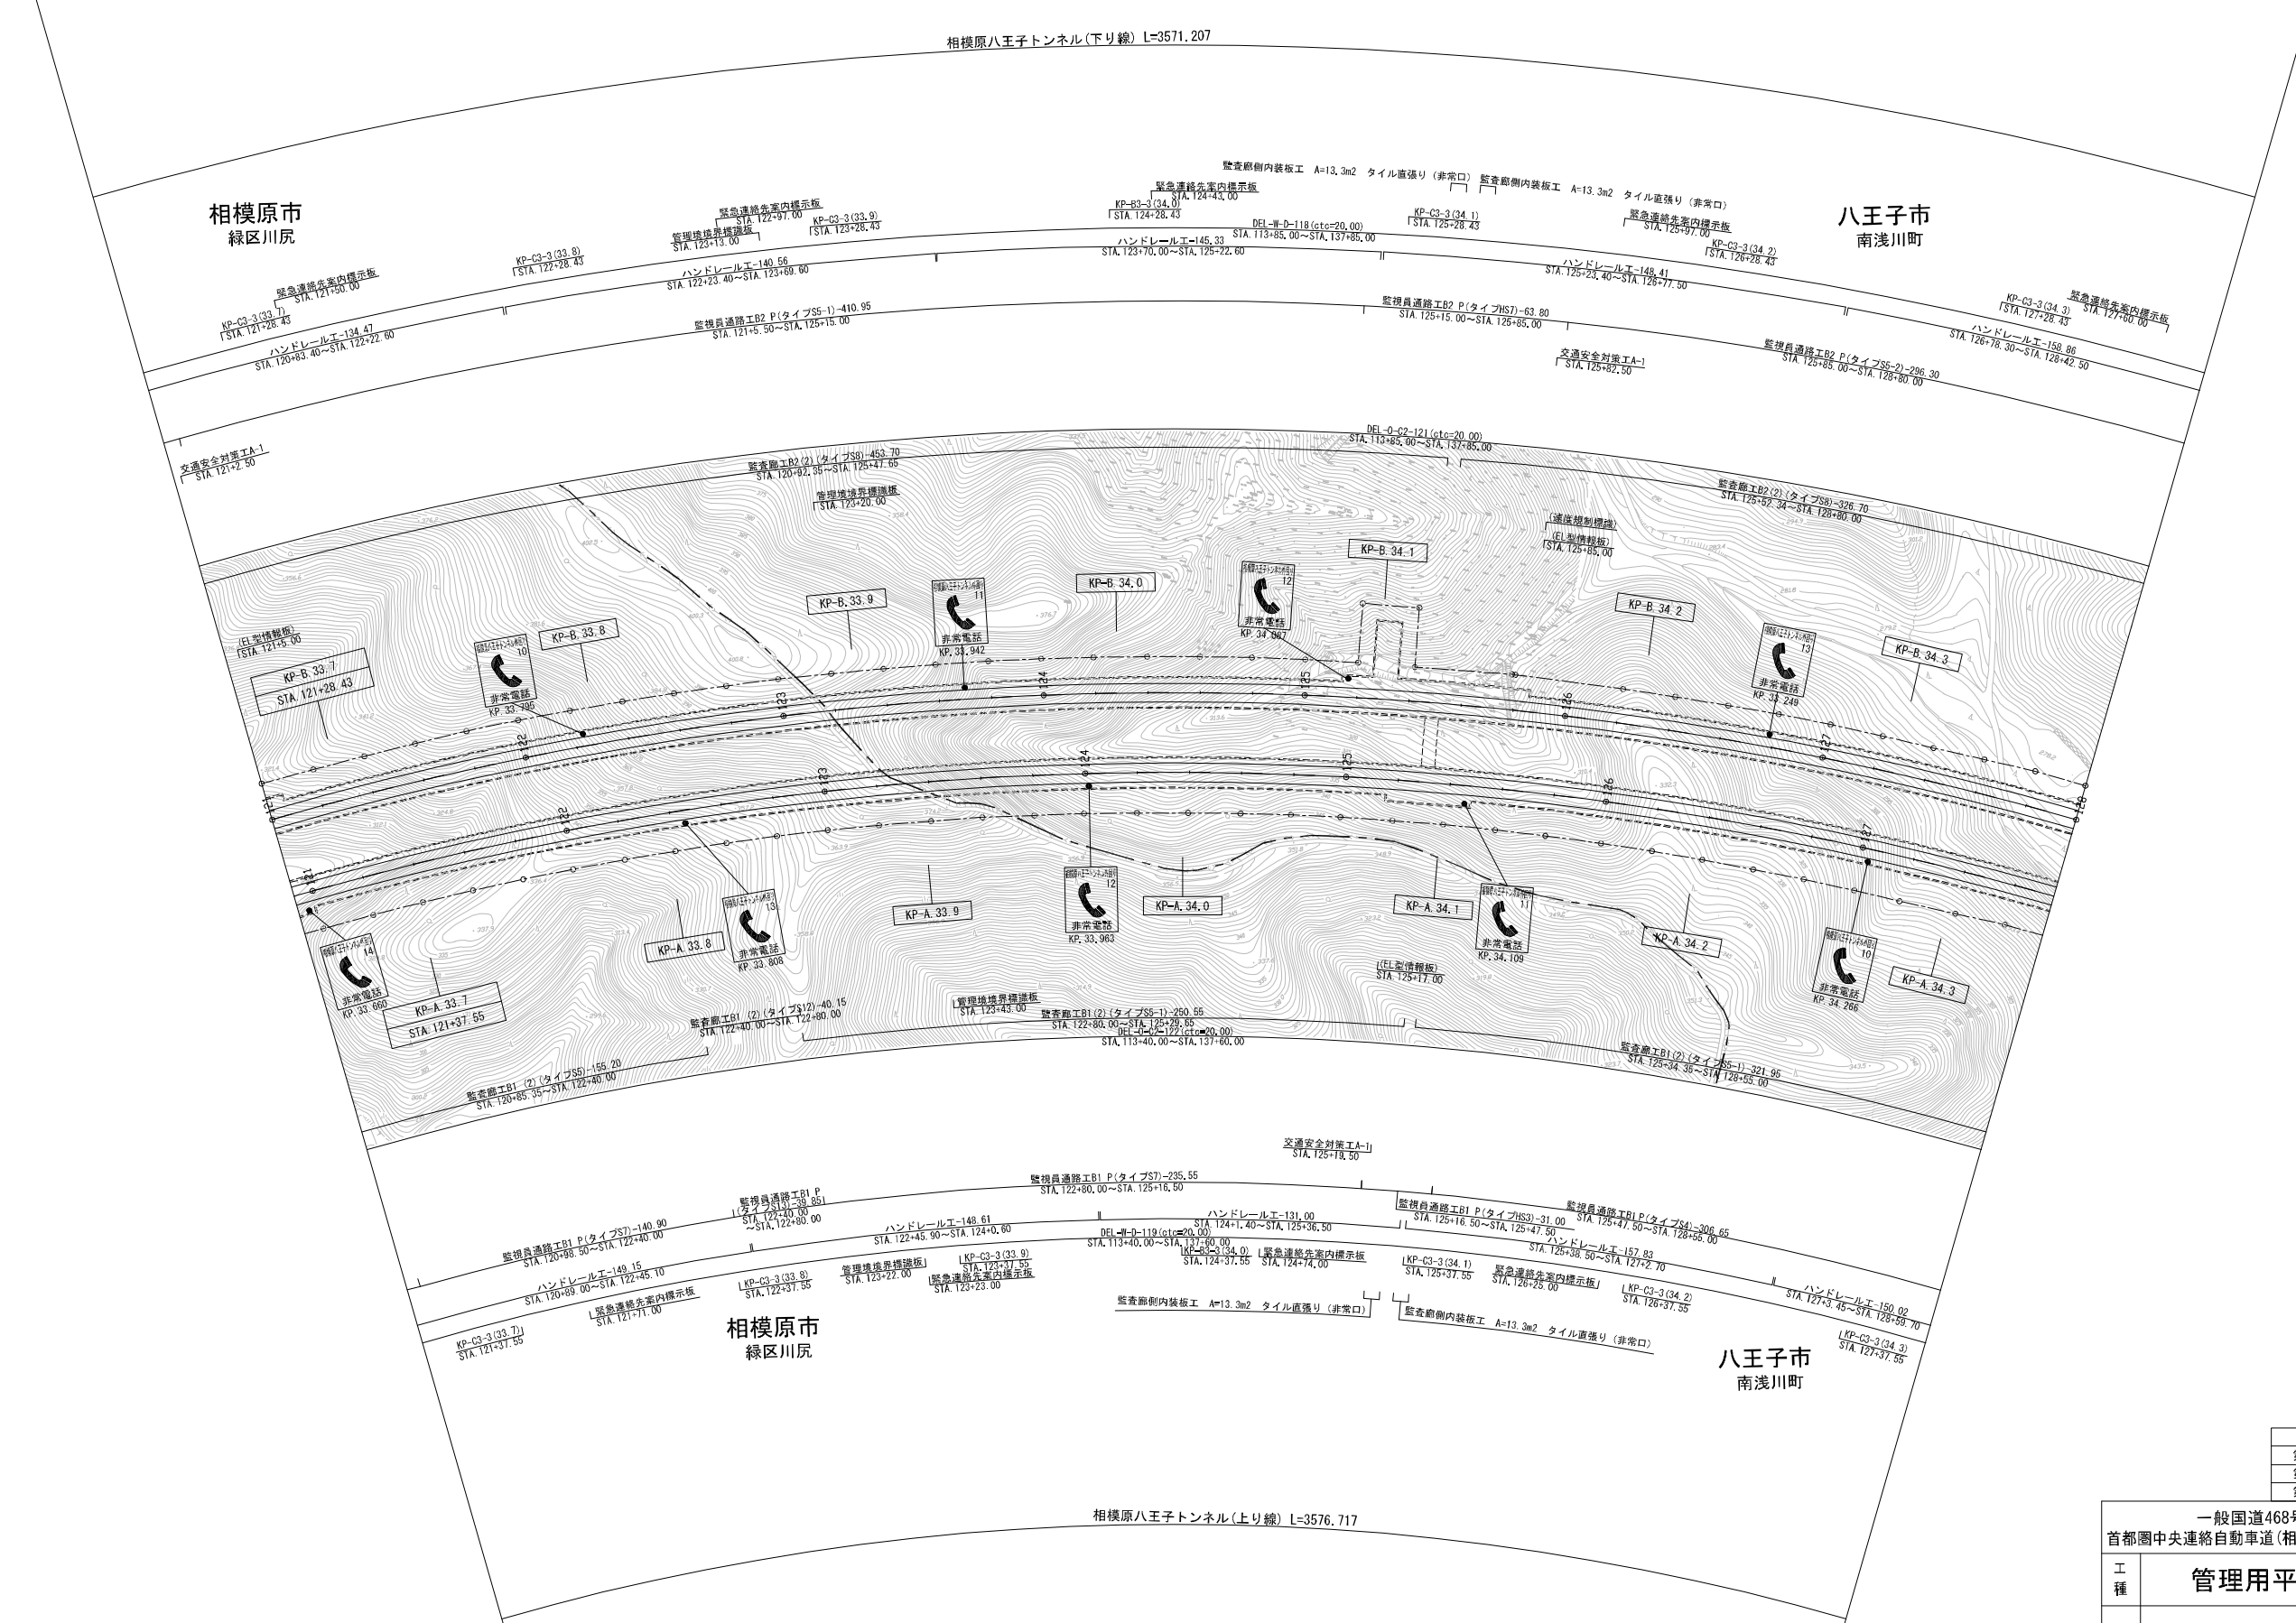


観 登 年 月		換 要
第1回 2015年6月		
第2回 2017年3月		
第3回 2018年3月		

一般国道468号 首都圏中央連絡自動車道(相模原～高尾山)		
工 種	管理用平面図	
名 称	KP. 33. 672～KP. 34. 372 STA. 121+00～STA. 128+00	縮 尺 1/1000 7 10
中日本高速道路(株) 八王子支社		

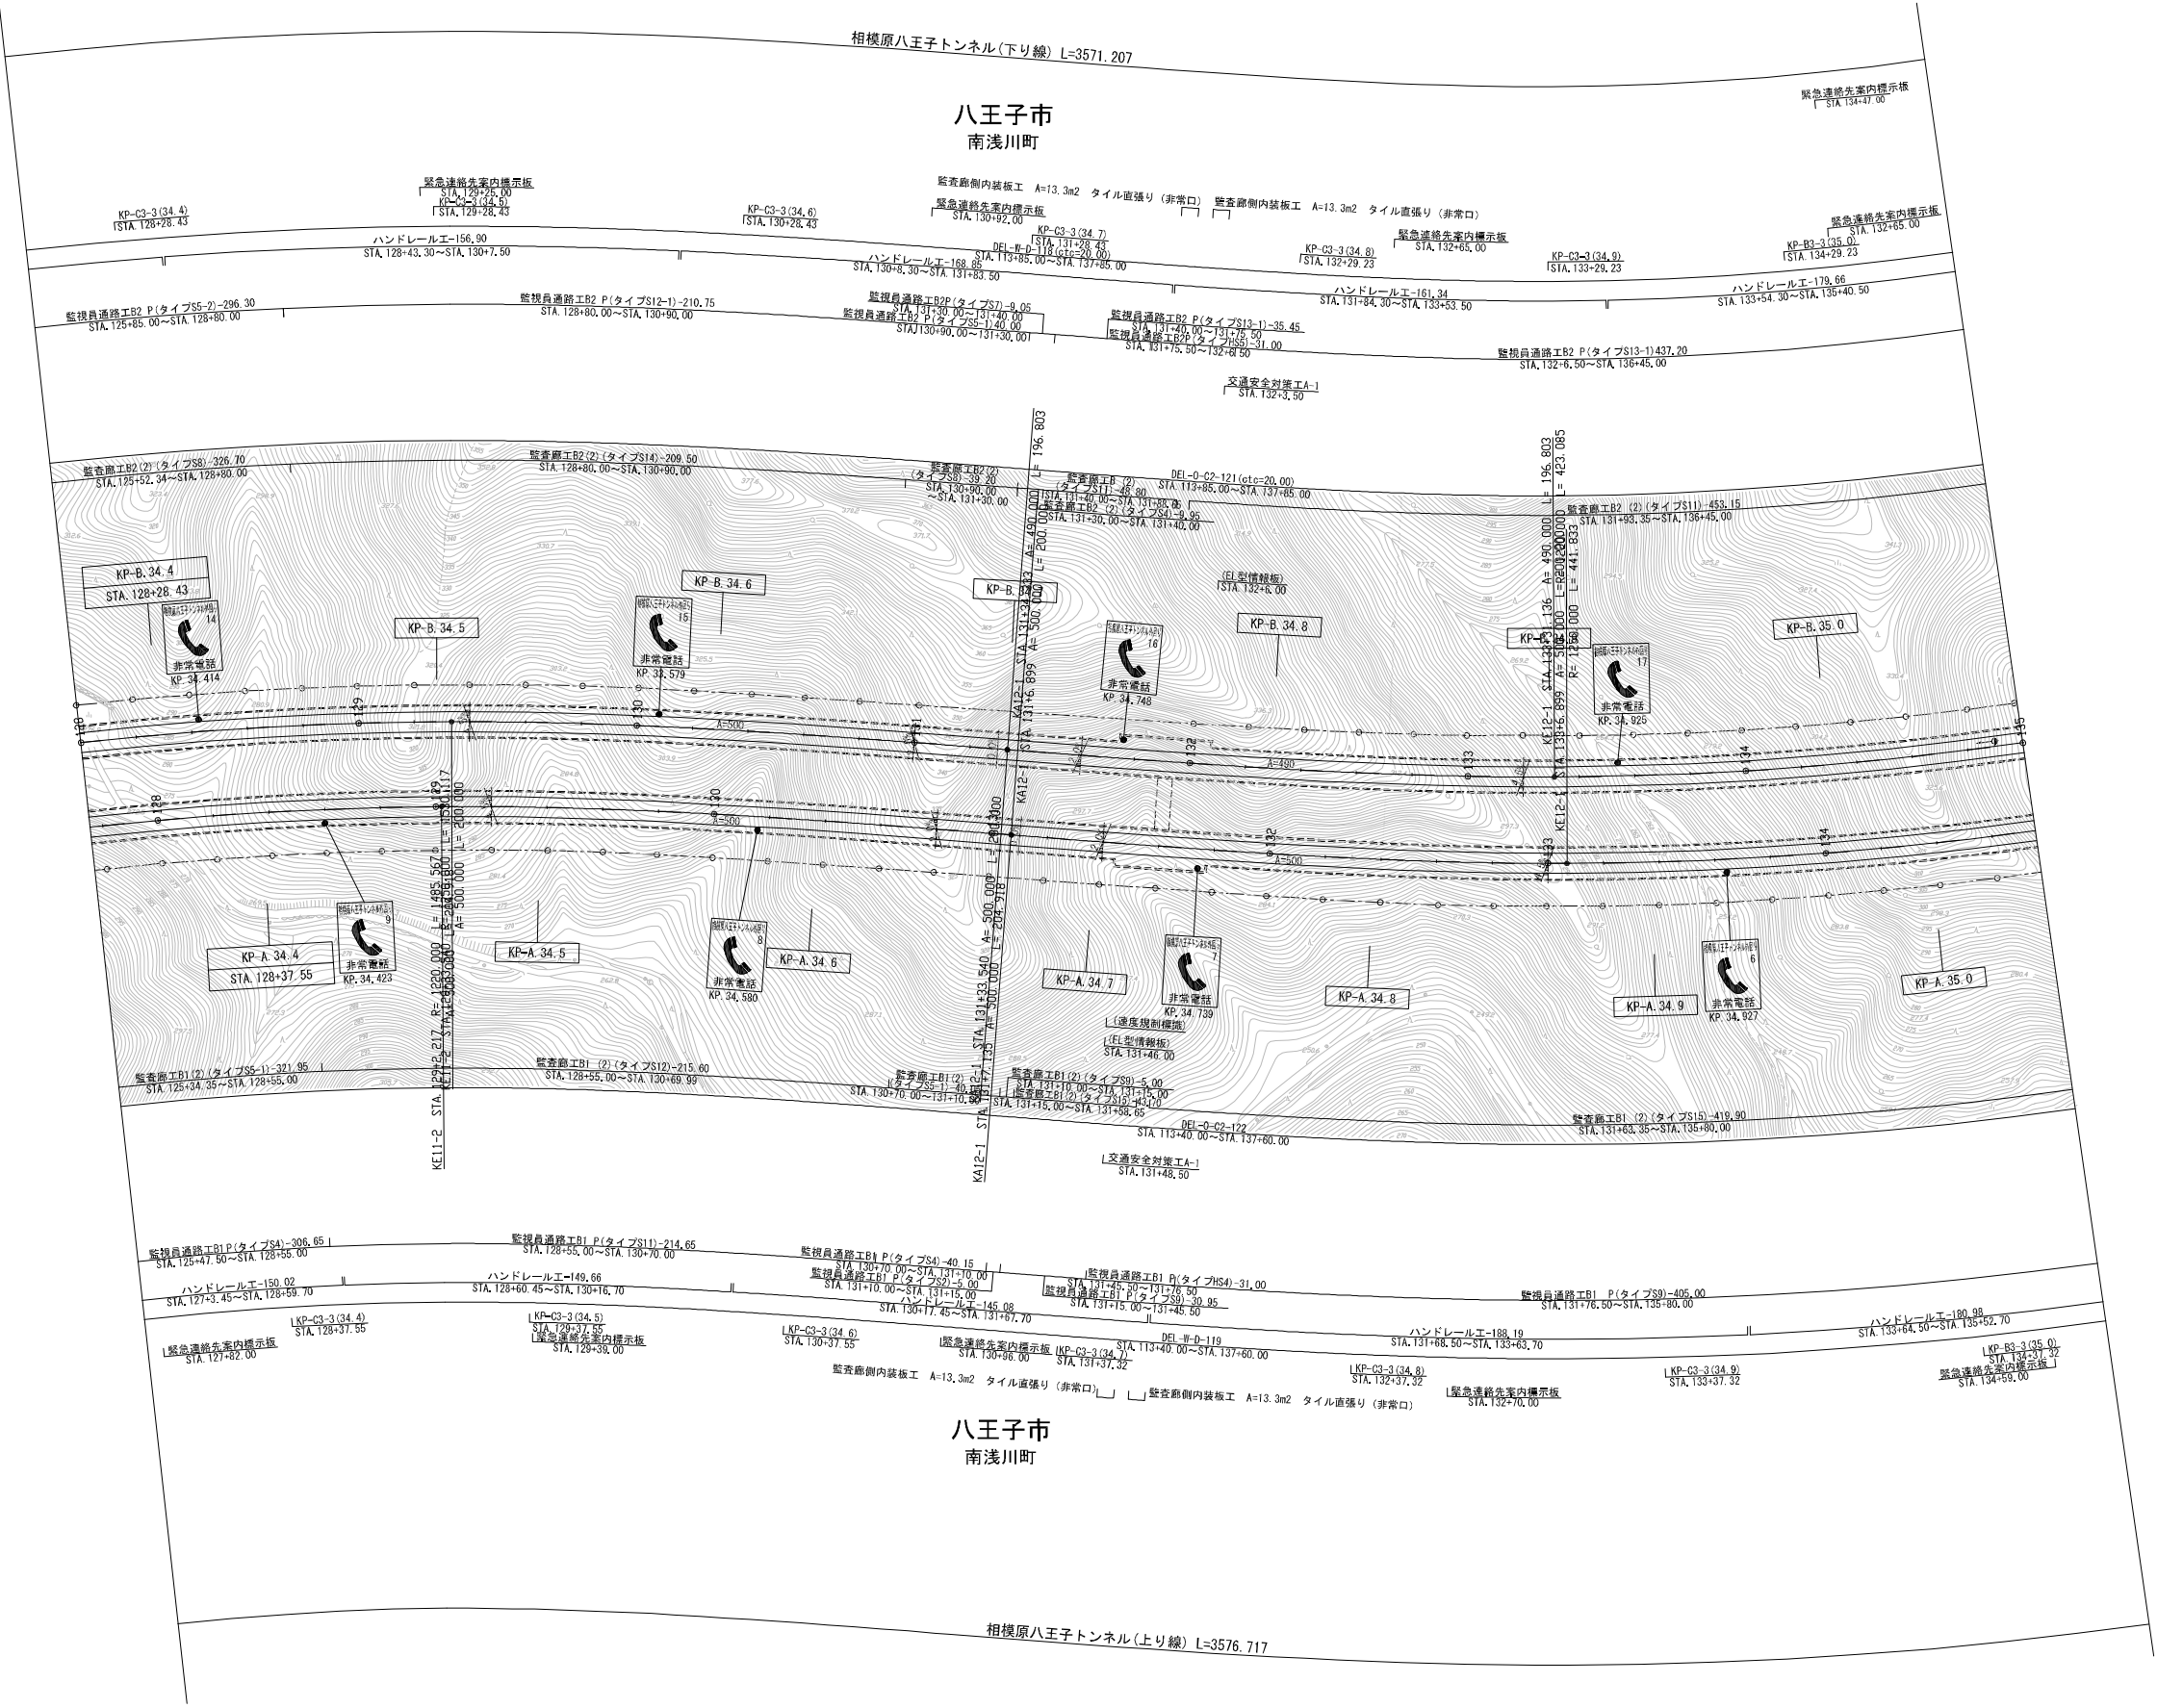



観 登 年 月			換 要
第1回 2013年8月			
第2回 2017年3月			
第3回 2018年3月			

一般国道468号 首都圏中央連絡自動車道(相模原～高尾山)			
工 種	管理用平面図		—
名 称	KP. 34. 372～KP. 35. 071 STA. 128+00～STA. 135+00	縮 尺 1/1000	$\frac{8}{10}$
	中日本高速道路(株) 八王子支社		

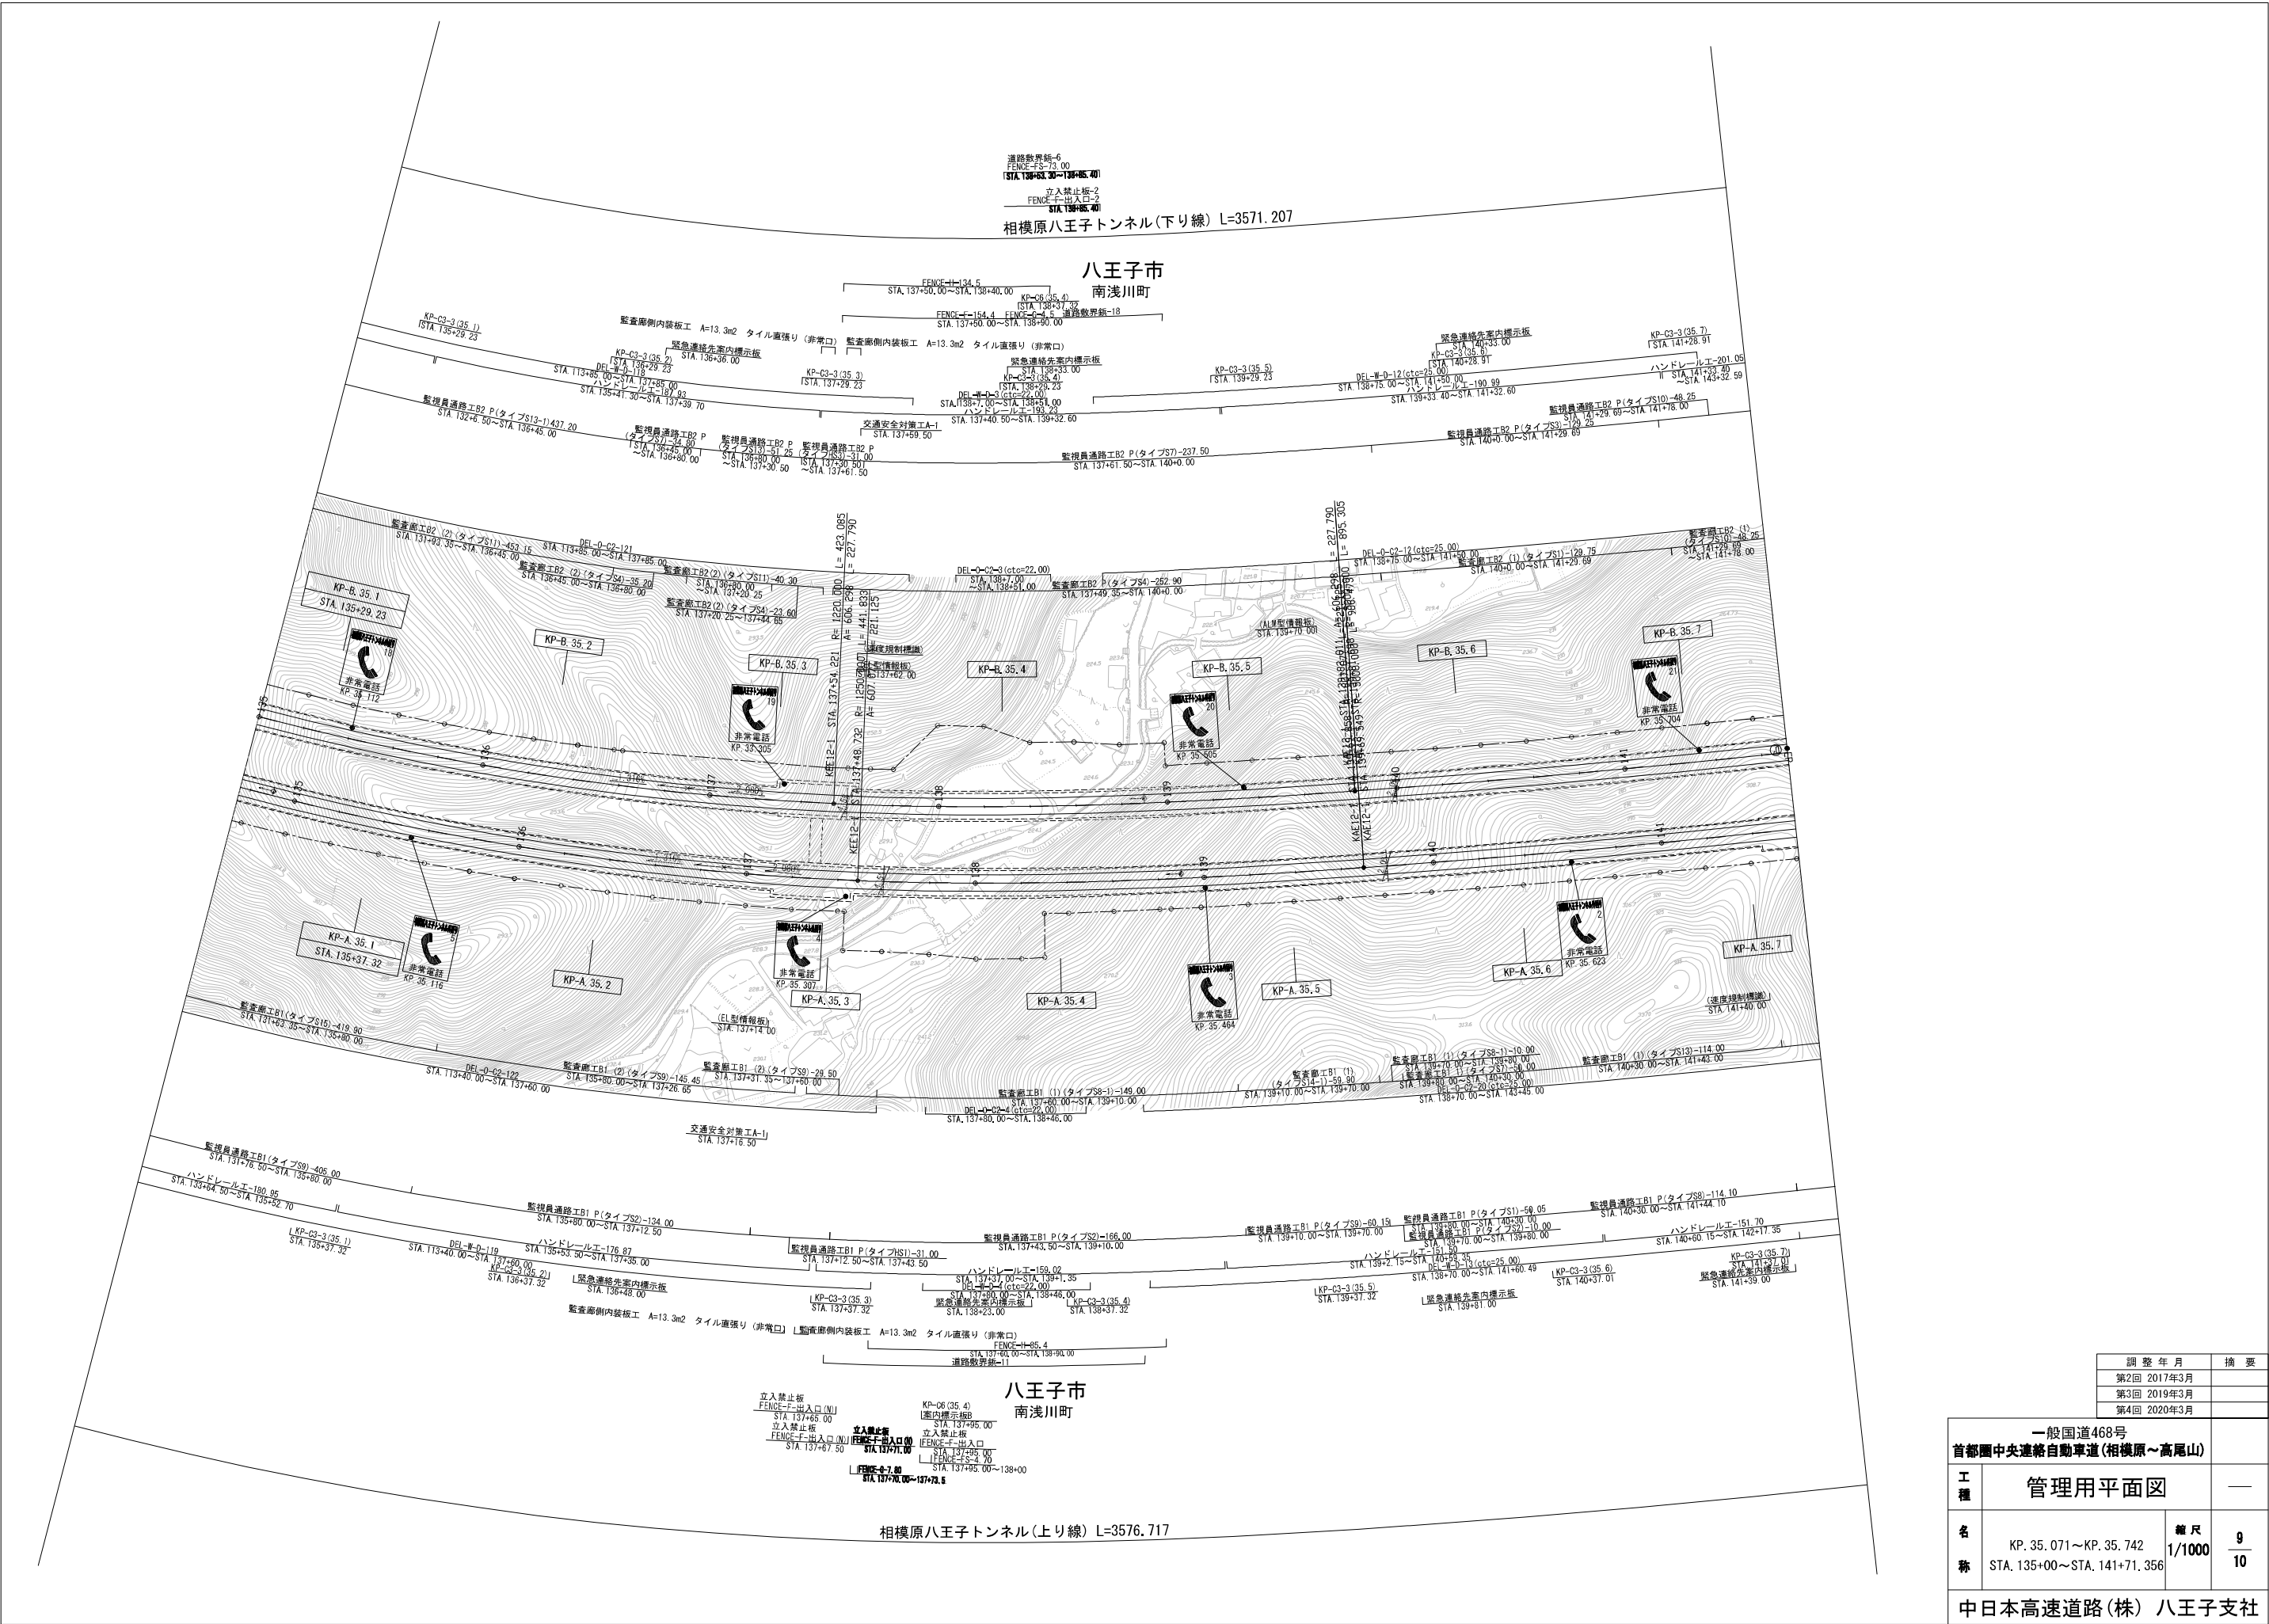


		調 整 年 月		摘 要	
		第2回 2017年3月			
		第3回 2019年3月			
		第4回 2020年3月			
一般国道468号					
首都圏中央連絡自動車道(相模原～高尾山)					
工 種		管理用平面図			—
名 称		KP. 35. 071～KP. 35. 742 STA. 135+00～STA. 141+71. 356		縮 尺 1/1000	$\frac{9}{10}$
中日本高速道路(株) 八王子支社					

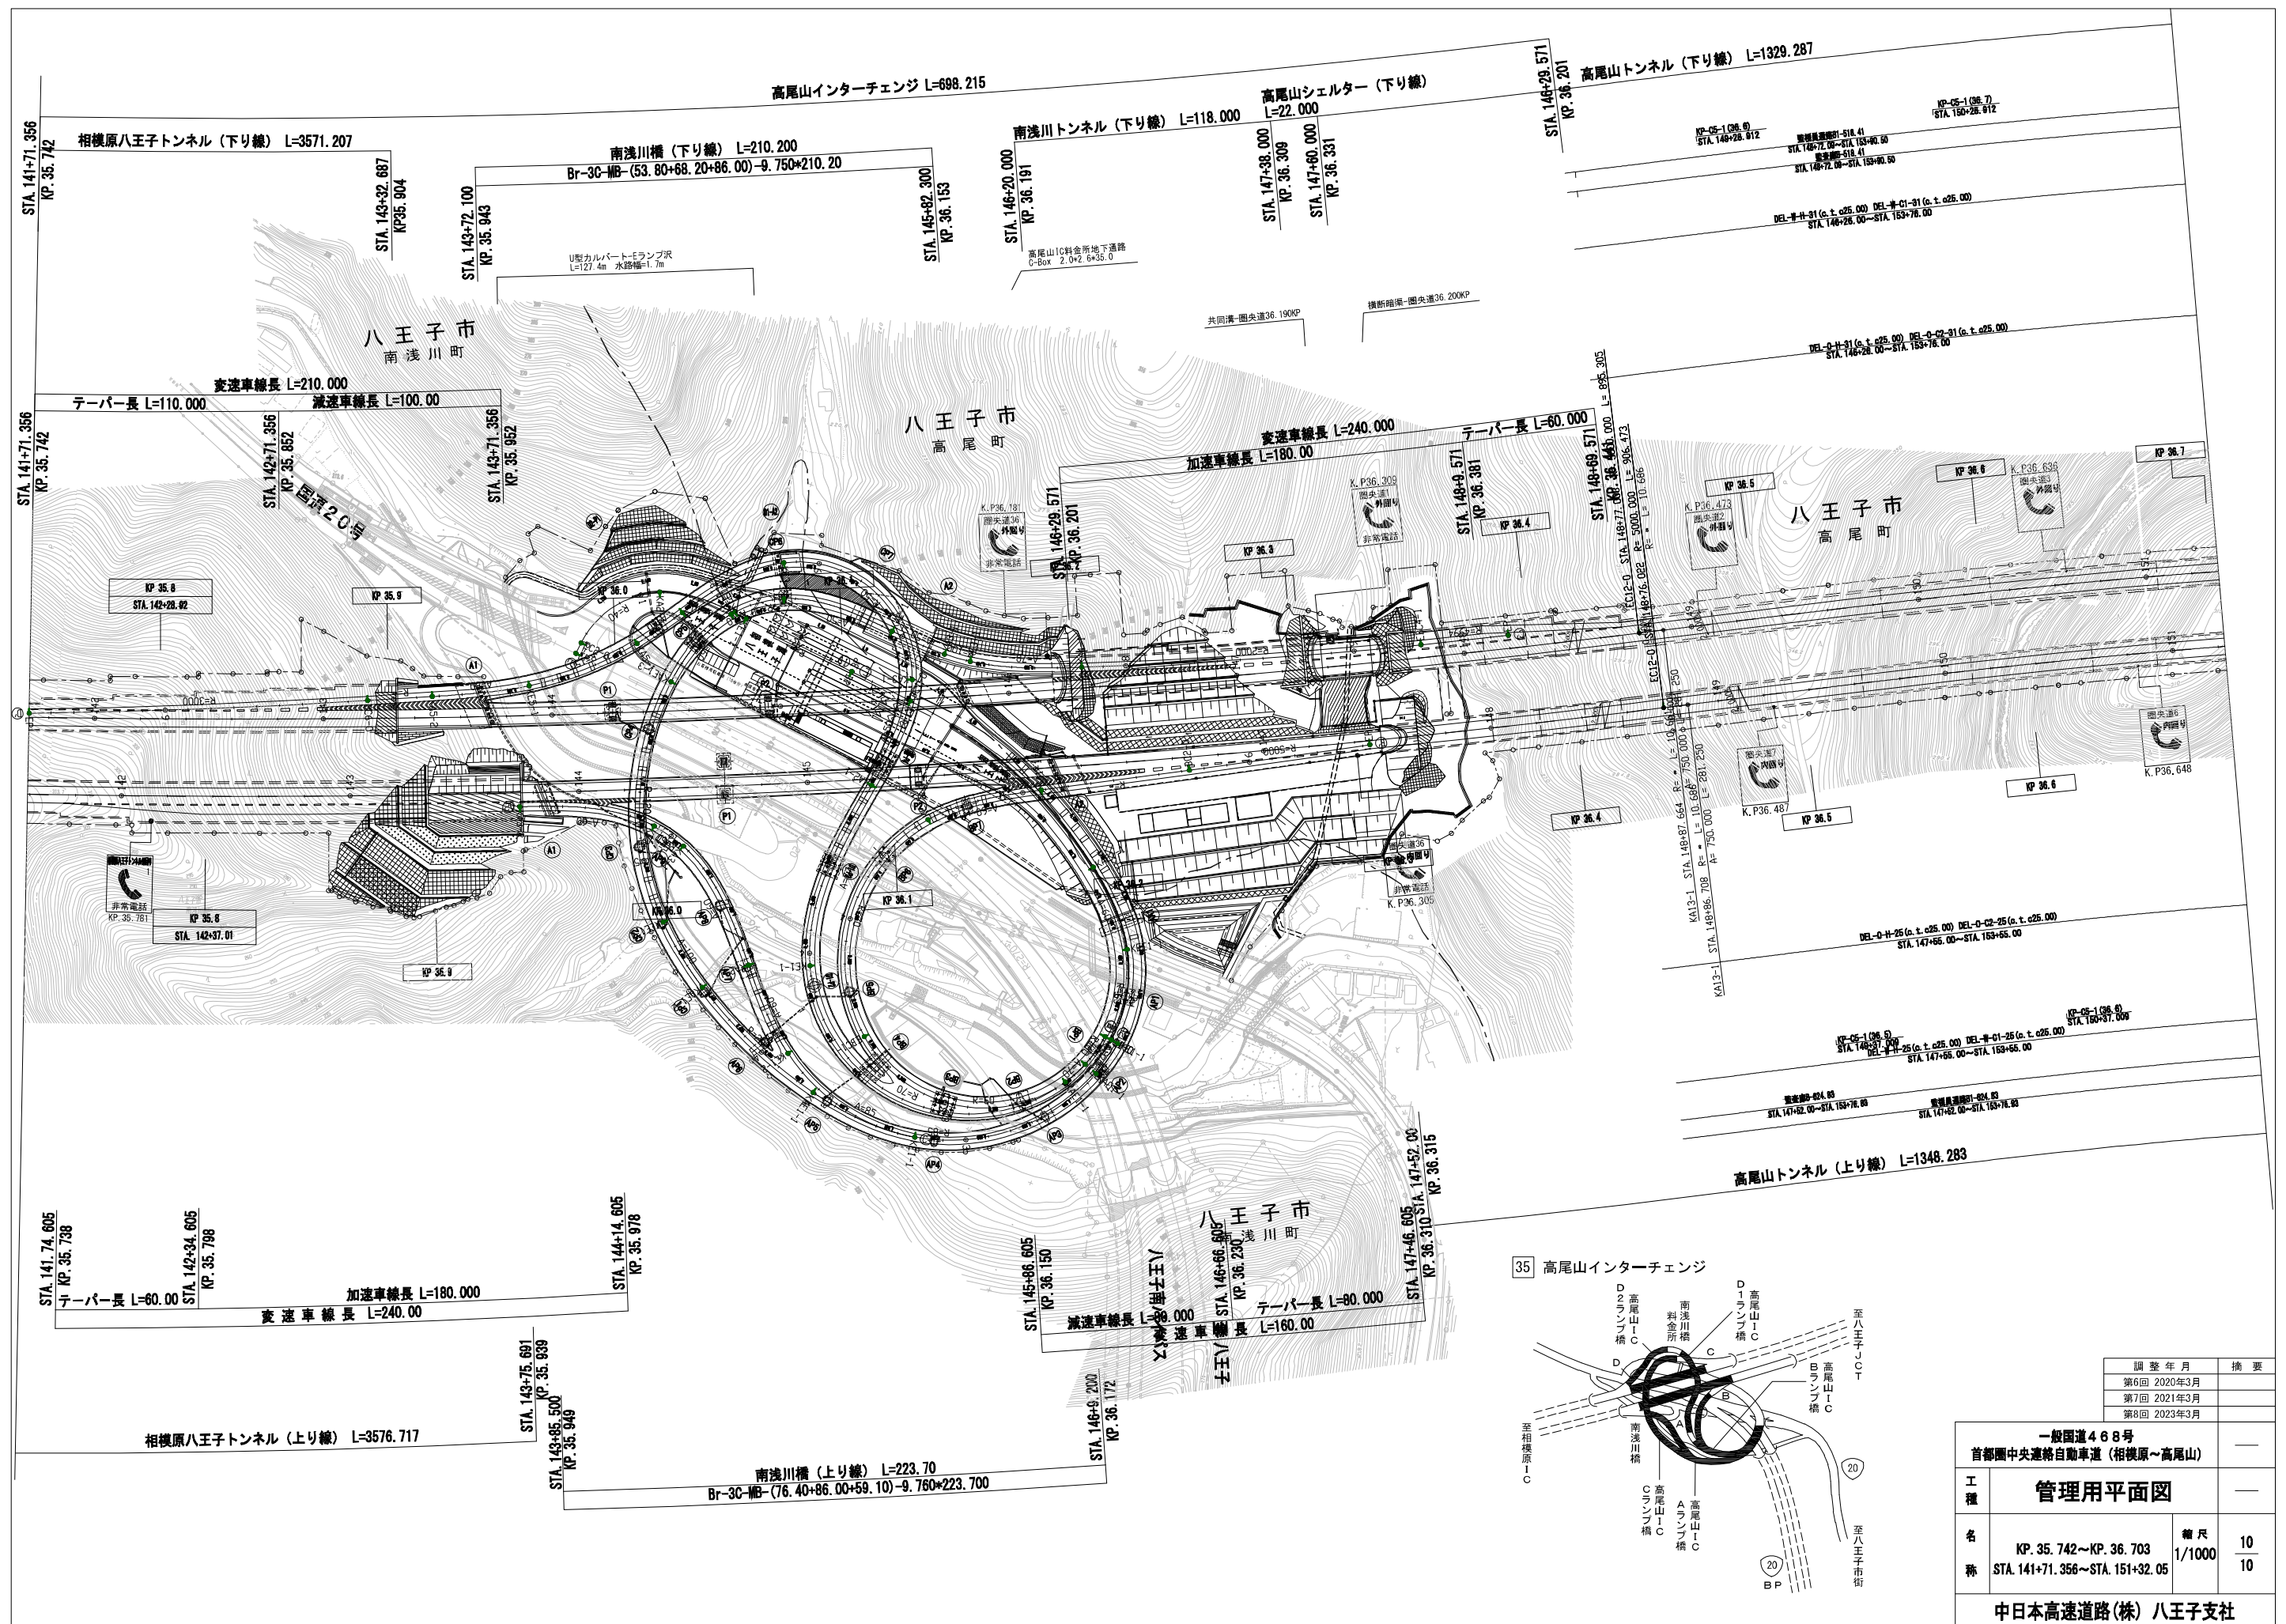

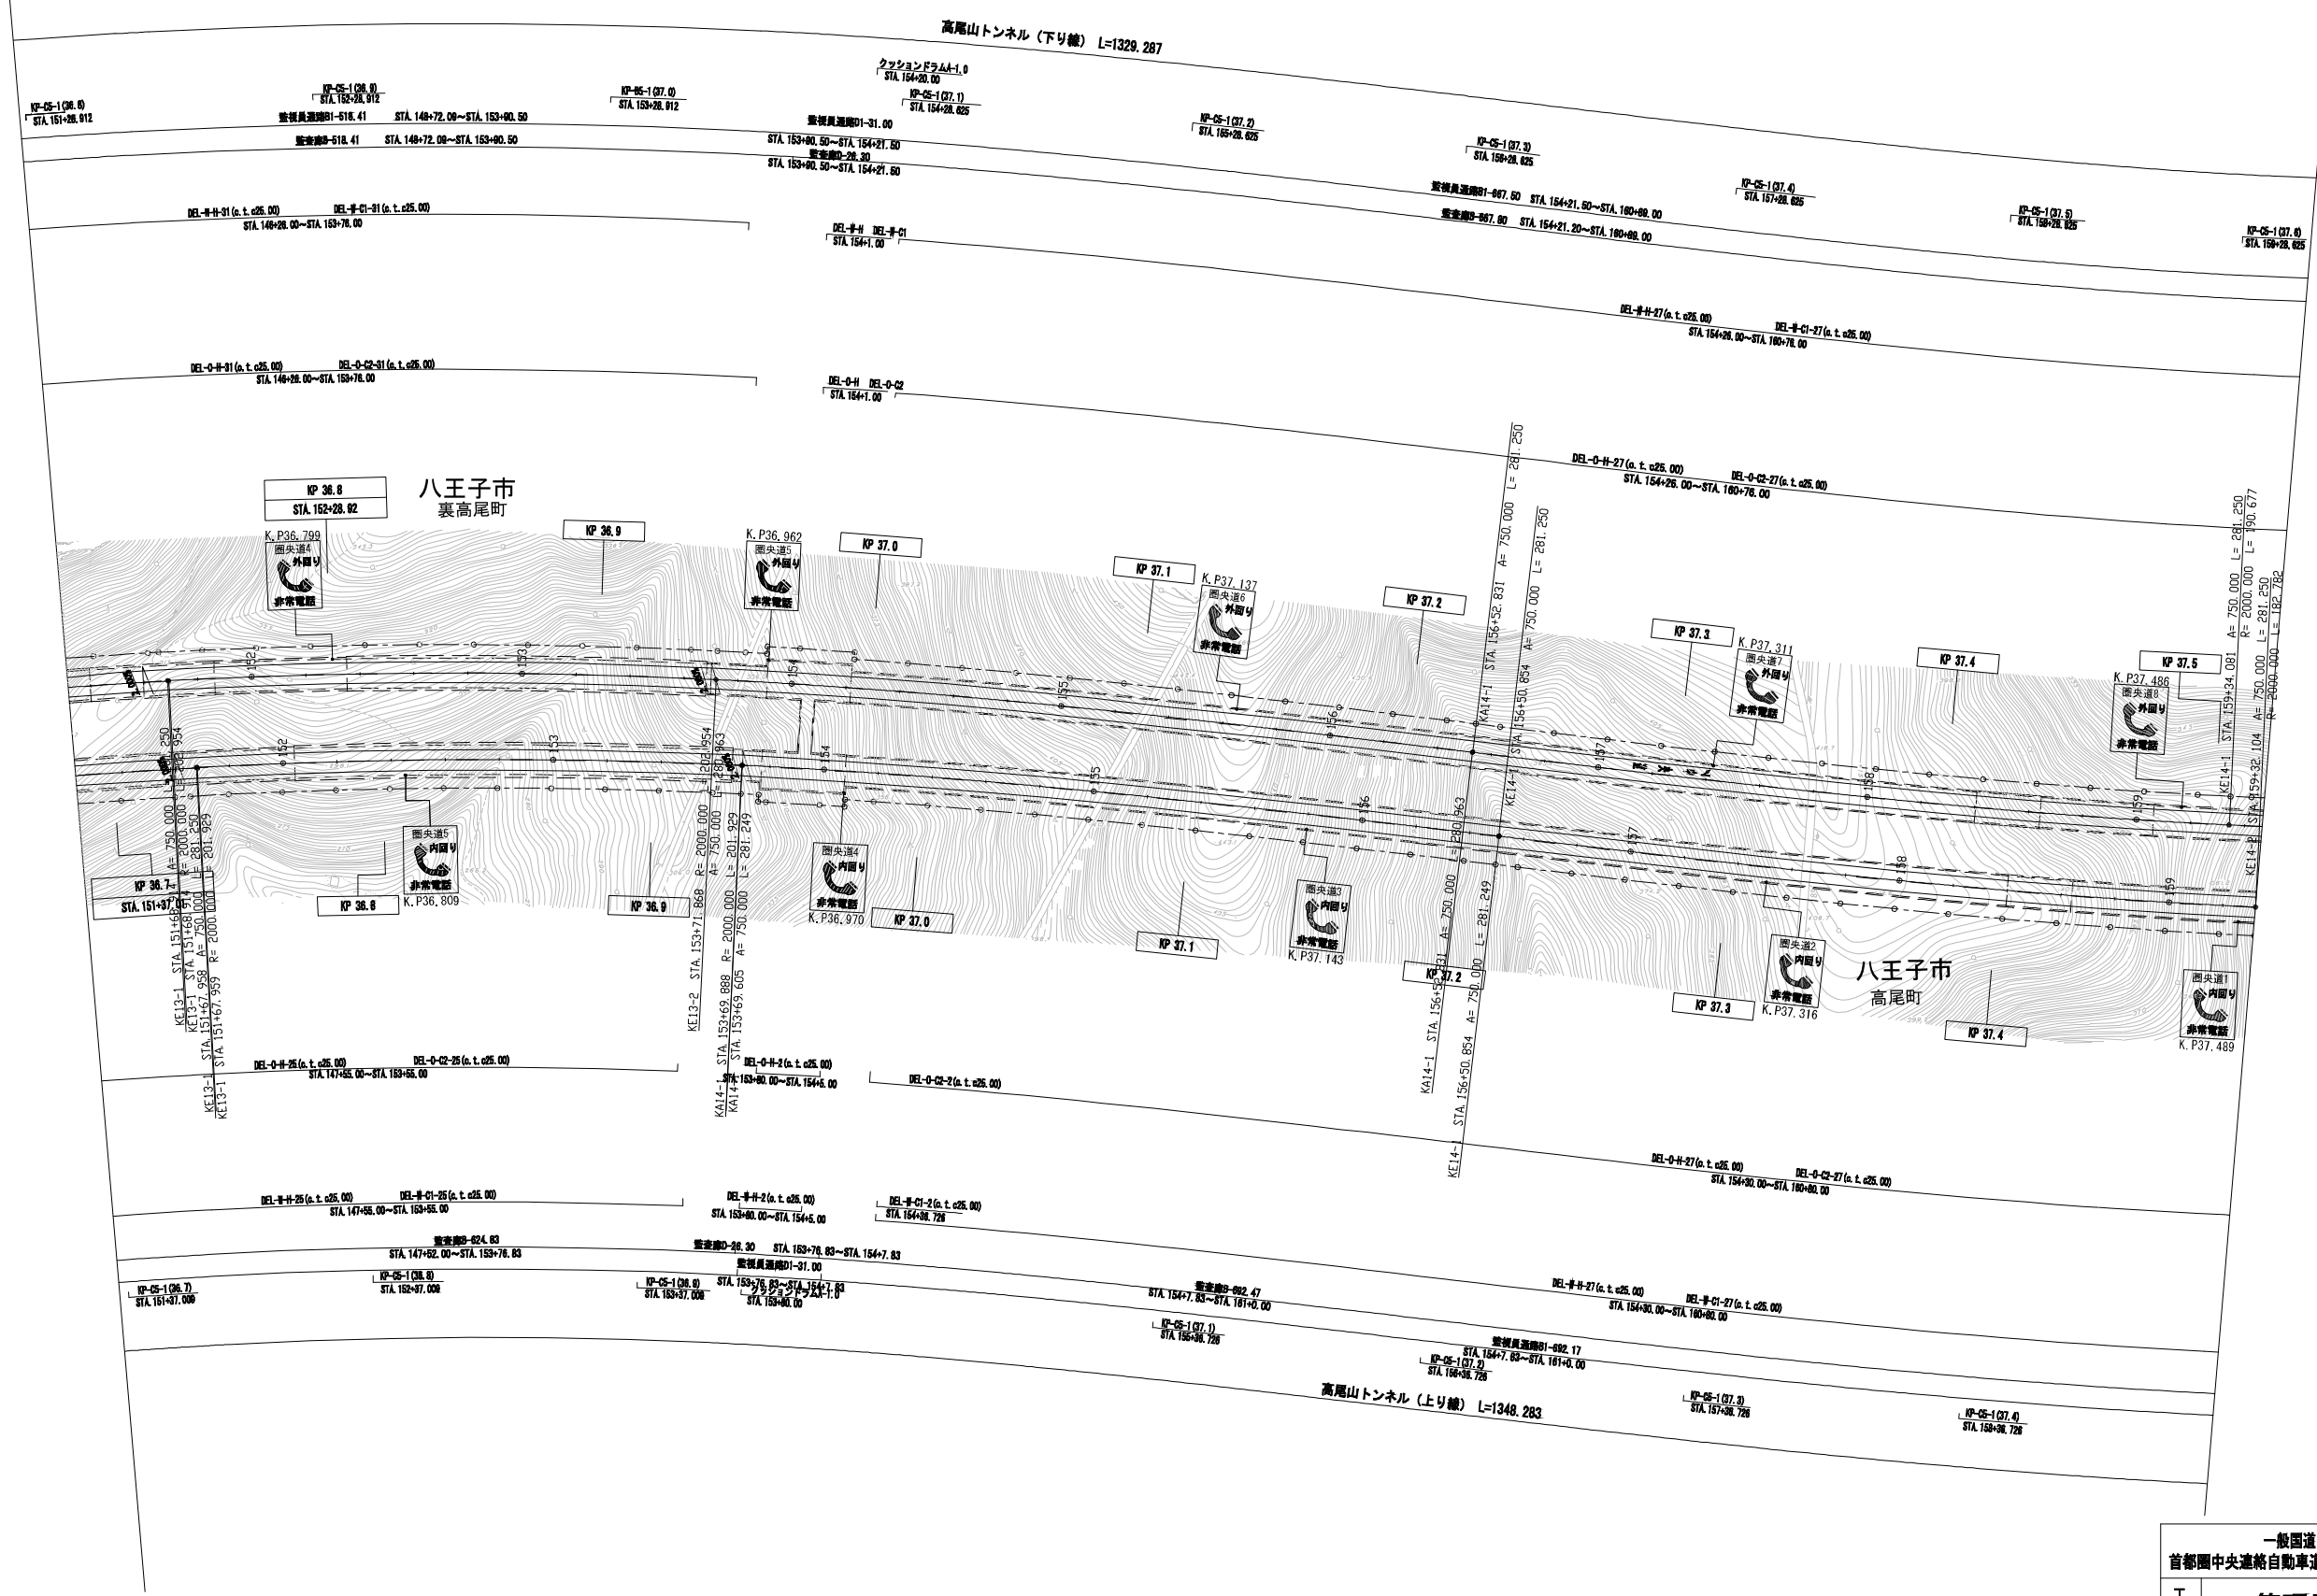


訂 正 年 月	摘 要
第2回 2018年3月	
第3回 2022年3月	
第4回 2023年3月	

一般国道468号 首都圏中央連絡自動車道 (高尾山～八王子JCT)				—
工 種	管理用平面図			—
名 称	KP. 36. 703～KP. 37. 518 STA. 151+32. 05～STA. 159+46. 28	縮 尺	1/1000	1/6
中日本高速道路株式会社 八王子支社				

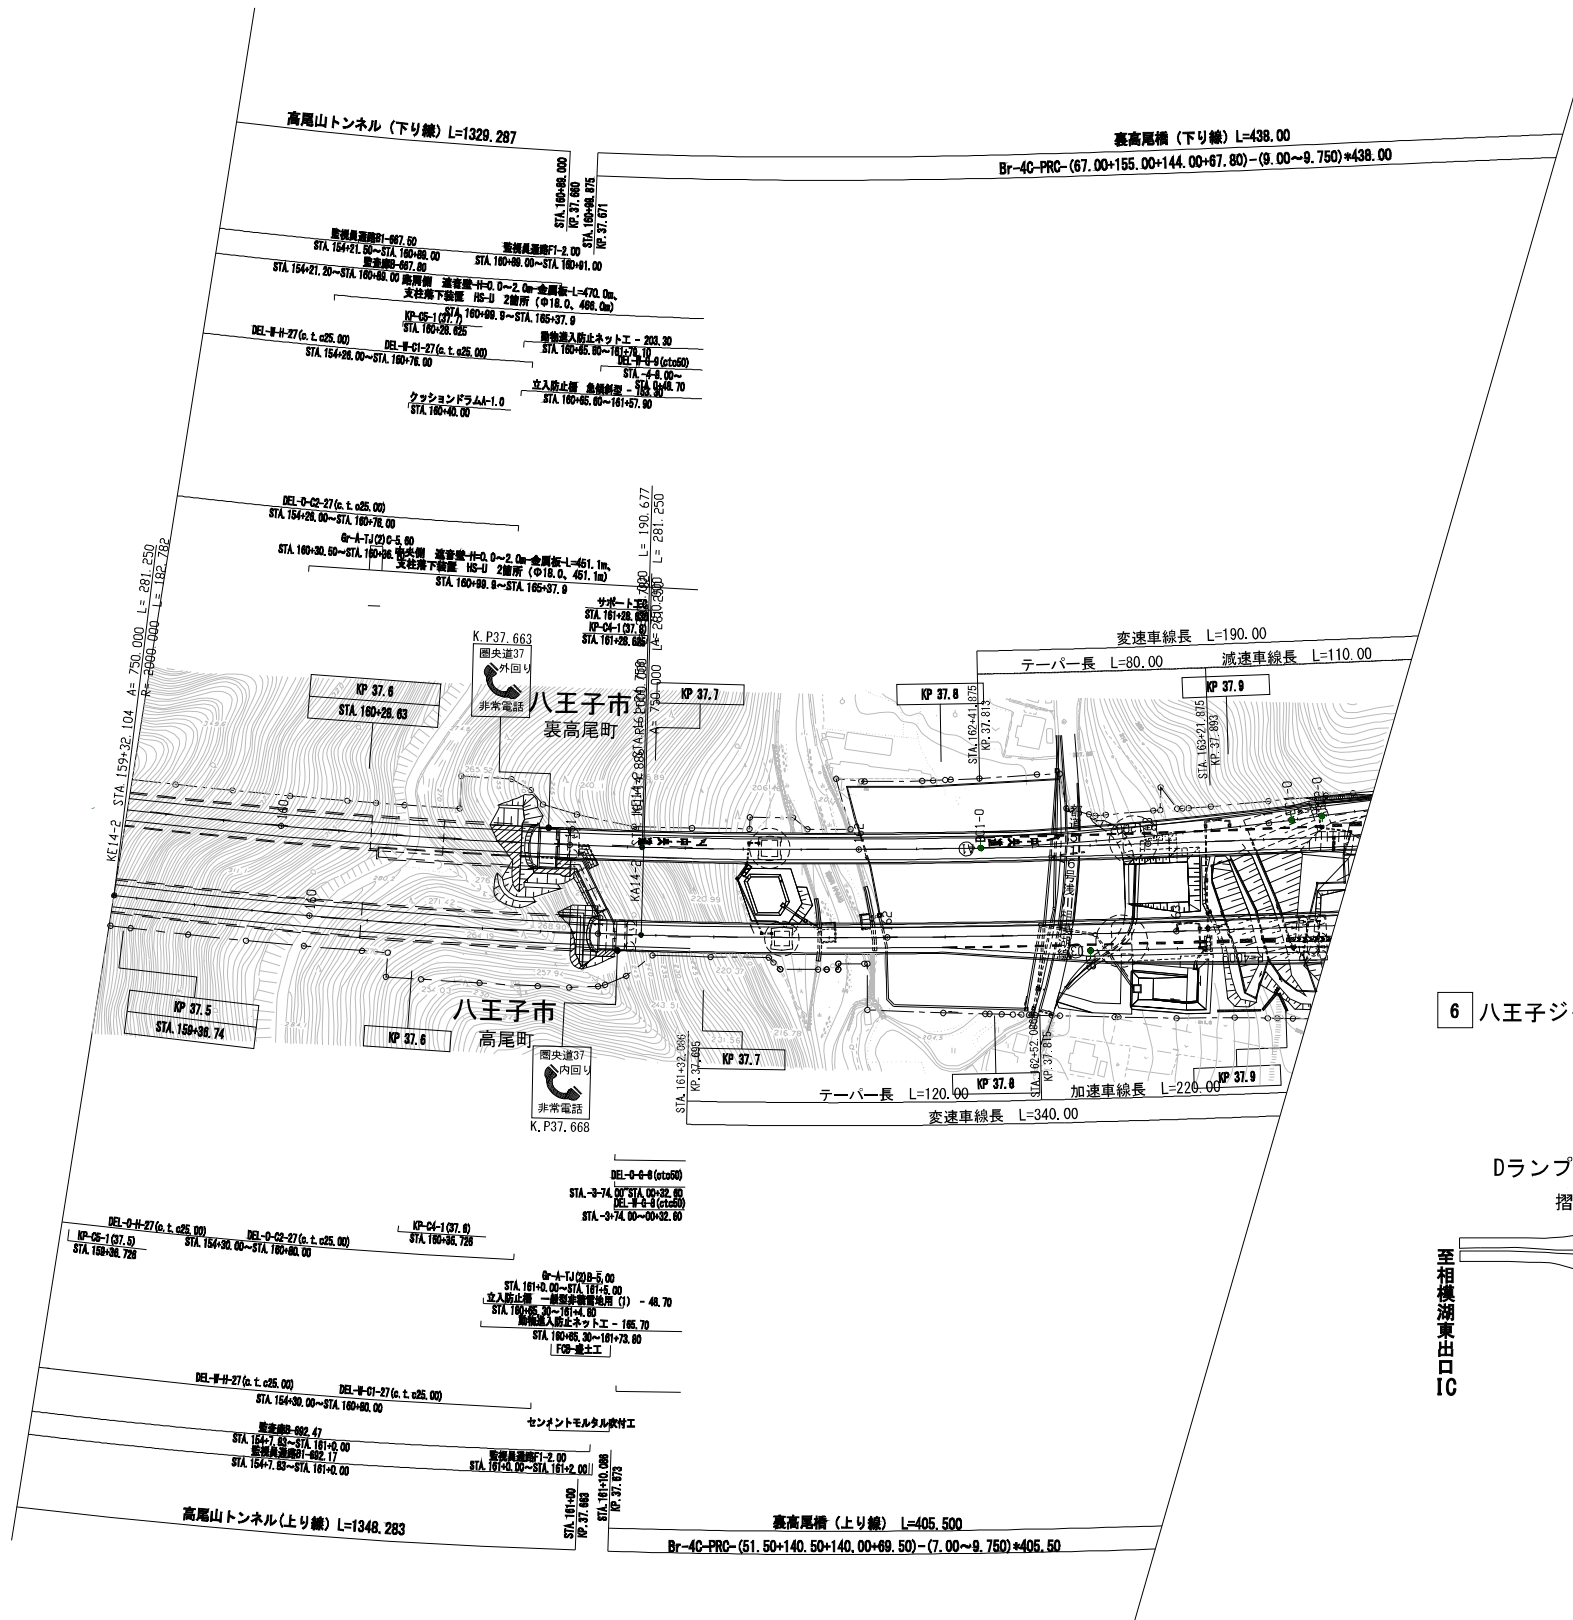



6 八王子ジャンクション

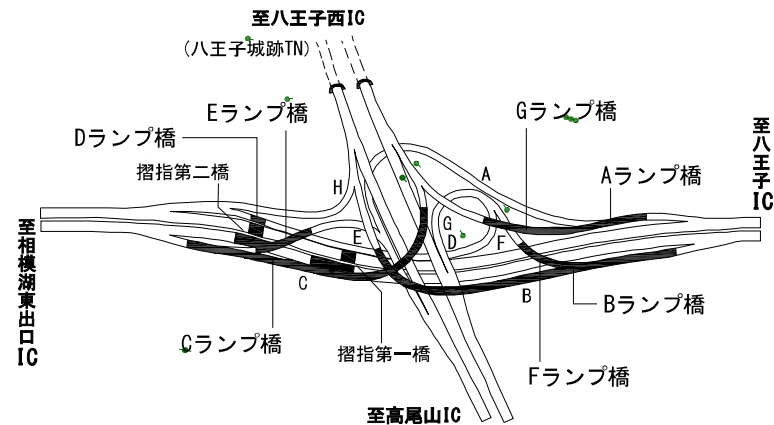

調 整 年 月	摘 要
第11回 2020年 3月	
第12回 2022年 3月	
第13回 2023年 3月	

一般国道468号 首都圏中央連絡自動車道 (高尾山～八王子JCT)				—
工 種	管理用平面図			—
名 称	KP. 37. 518～KP. 37. 945 STA. 159+46. 28～STA. 163+73. 27	縮 尺 1/1000	2 6	
中日本高速道路株式会社 八王子支社				



6 八王子ジャンクション

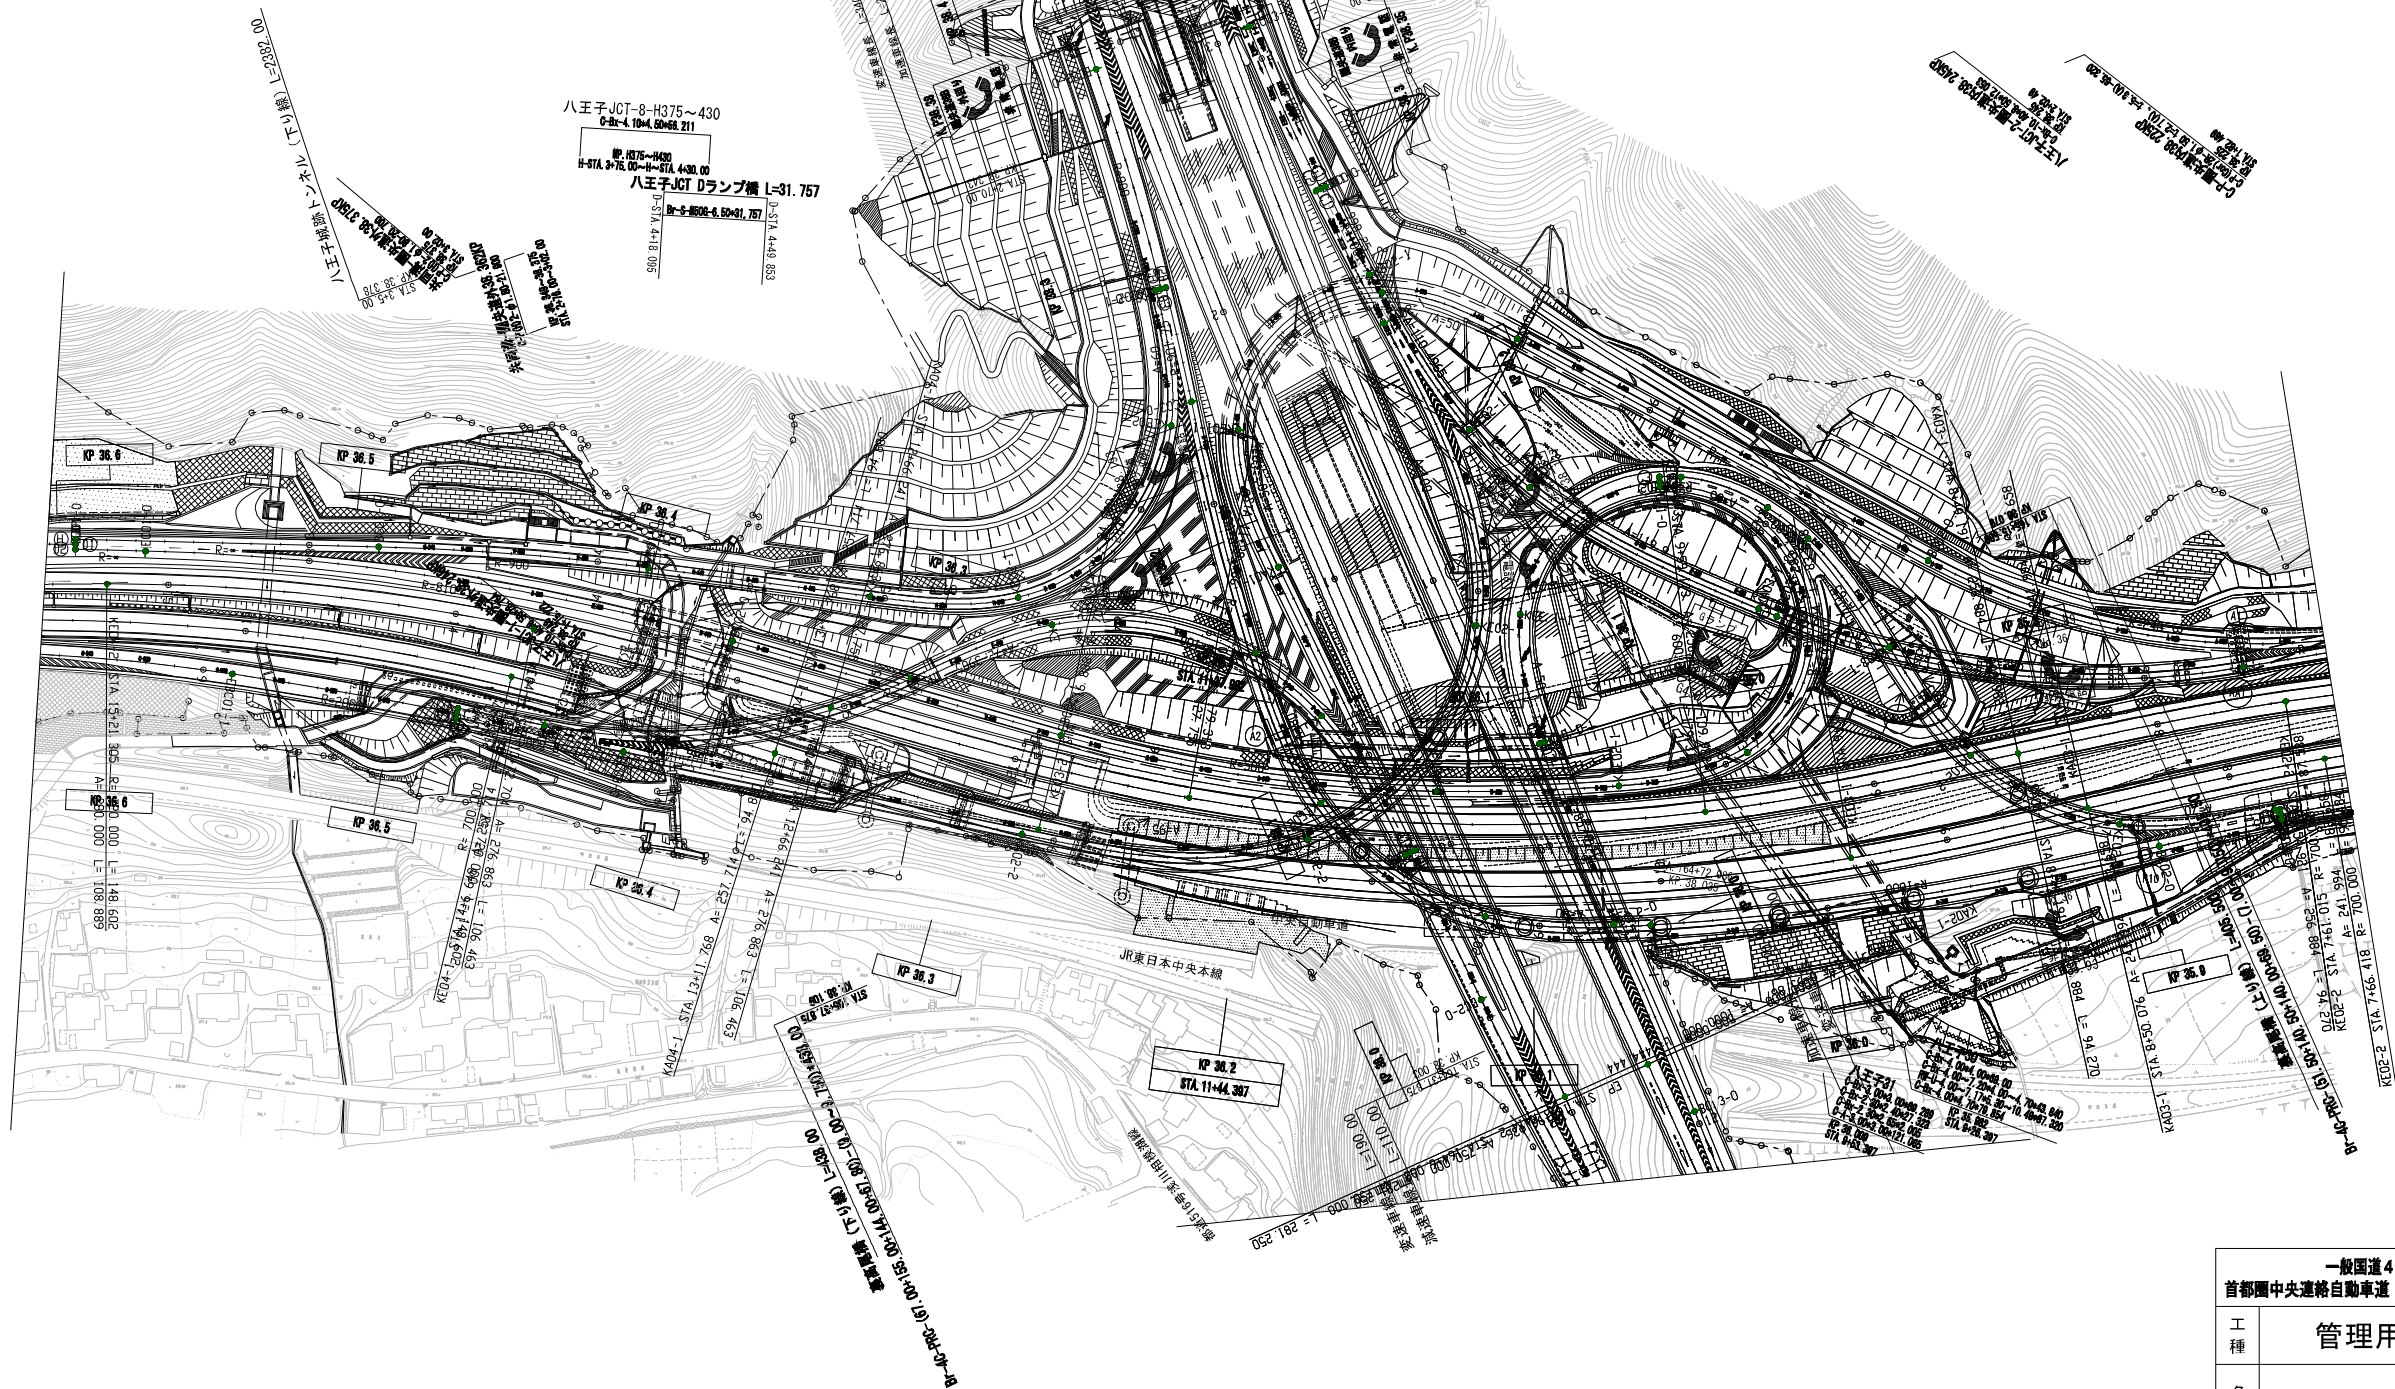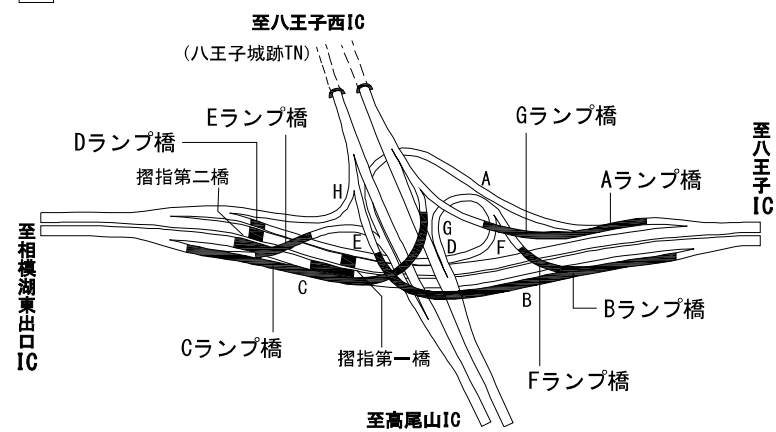

調整年月	摘要
第12回 2021年3月	
第13回 2022年3月	
第14回 2023年3月	

一般国道468号 首都圏中央連絡自動車道 (高尾山~八王子JCT)				—
工種	管理用平面図			—
名称	KP. 37. 945~KP. 38. 473 STA. 163+73. 27~STA. 4+00	縮尺 1/1000	3 6	
中日本高速道路株式会社 八王子支社				



6 八王子ジャンクション

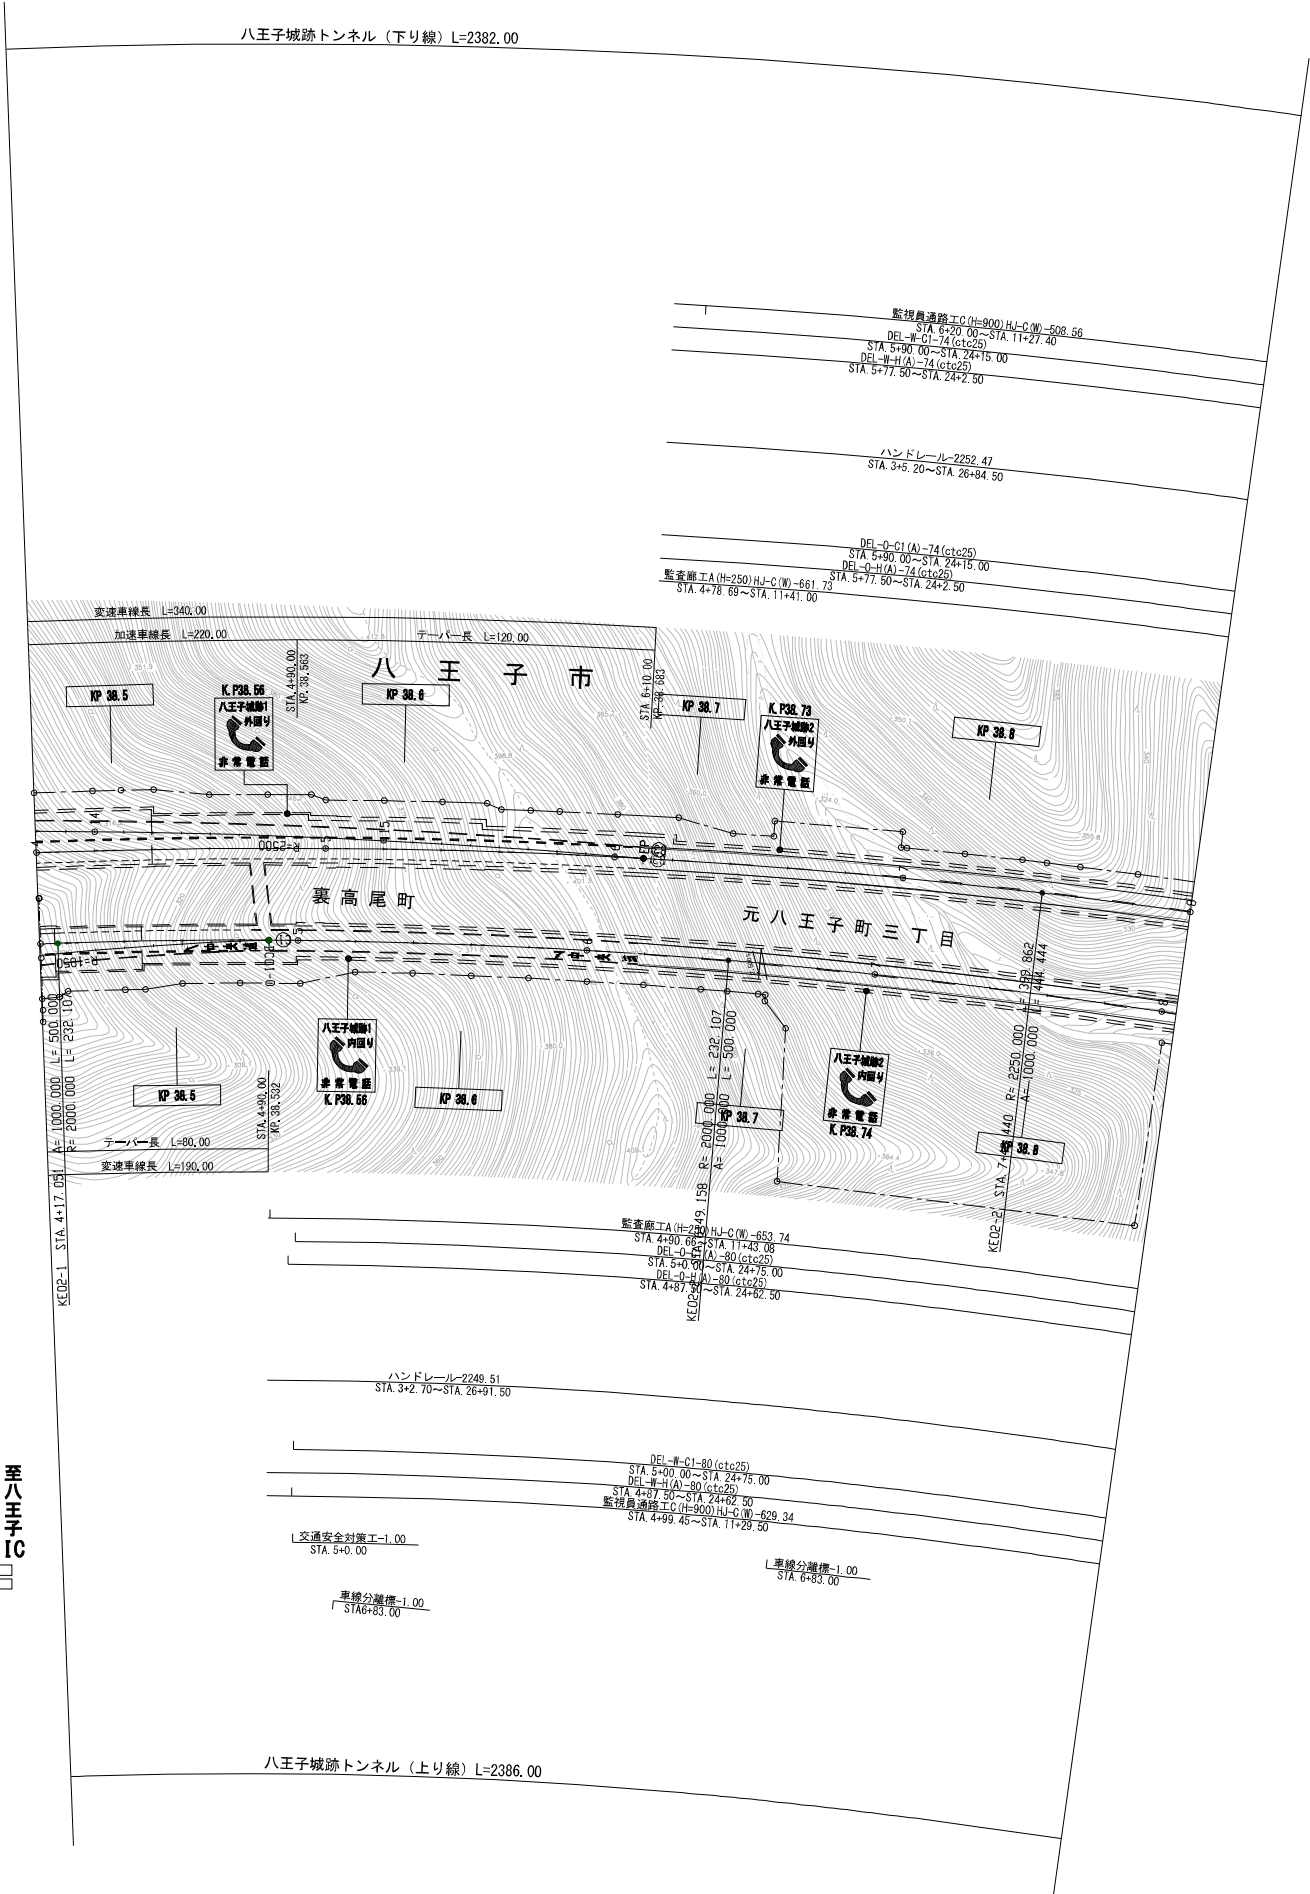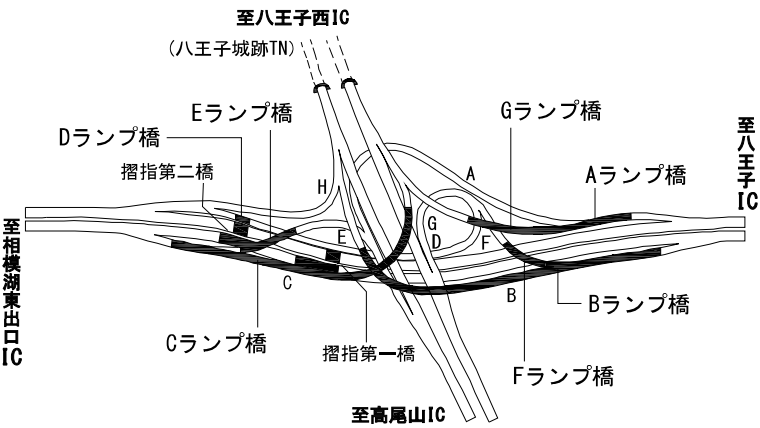

調査年月	摘要
第11回 2020年 3月	
第12回 2022年 3月	
第13回 2023年 3月	



一般国道468号 首都圏中央連絡自動車道 (高尾山～八王子JCT)			—
工 種	管理用平面図		—
名 称	KP. 38. 473～KP. 38. 873 STA. 4+0. 00～STA. 8+0. 00	縮 尺	4 6
		1/1000	
中日本高速道路株式会社 八王子支社			

6

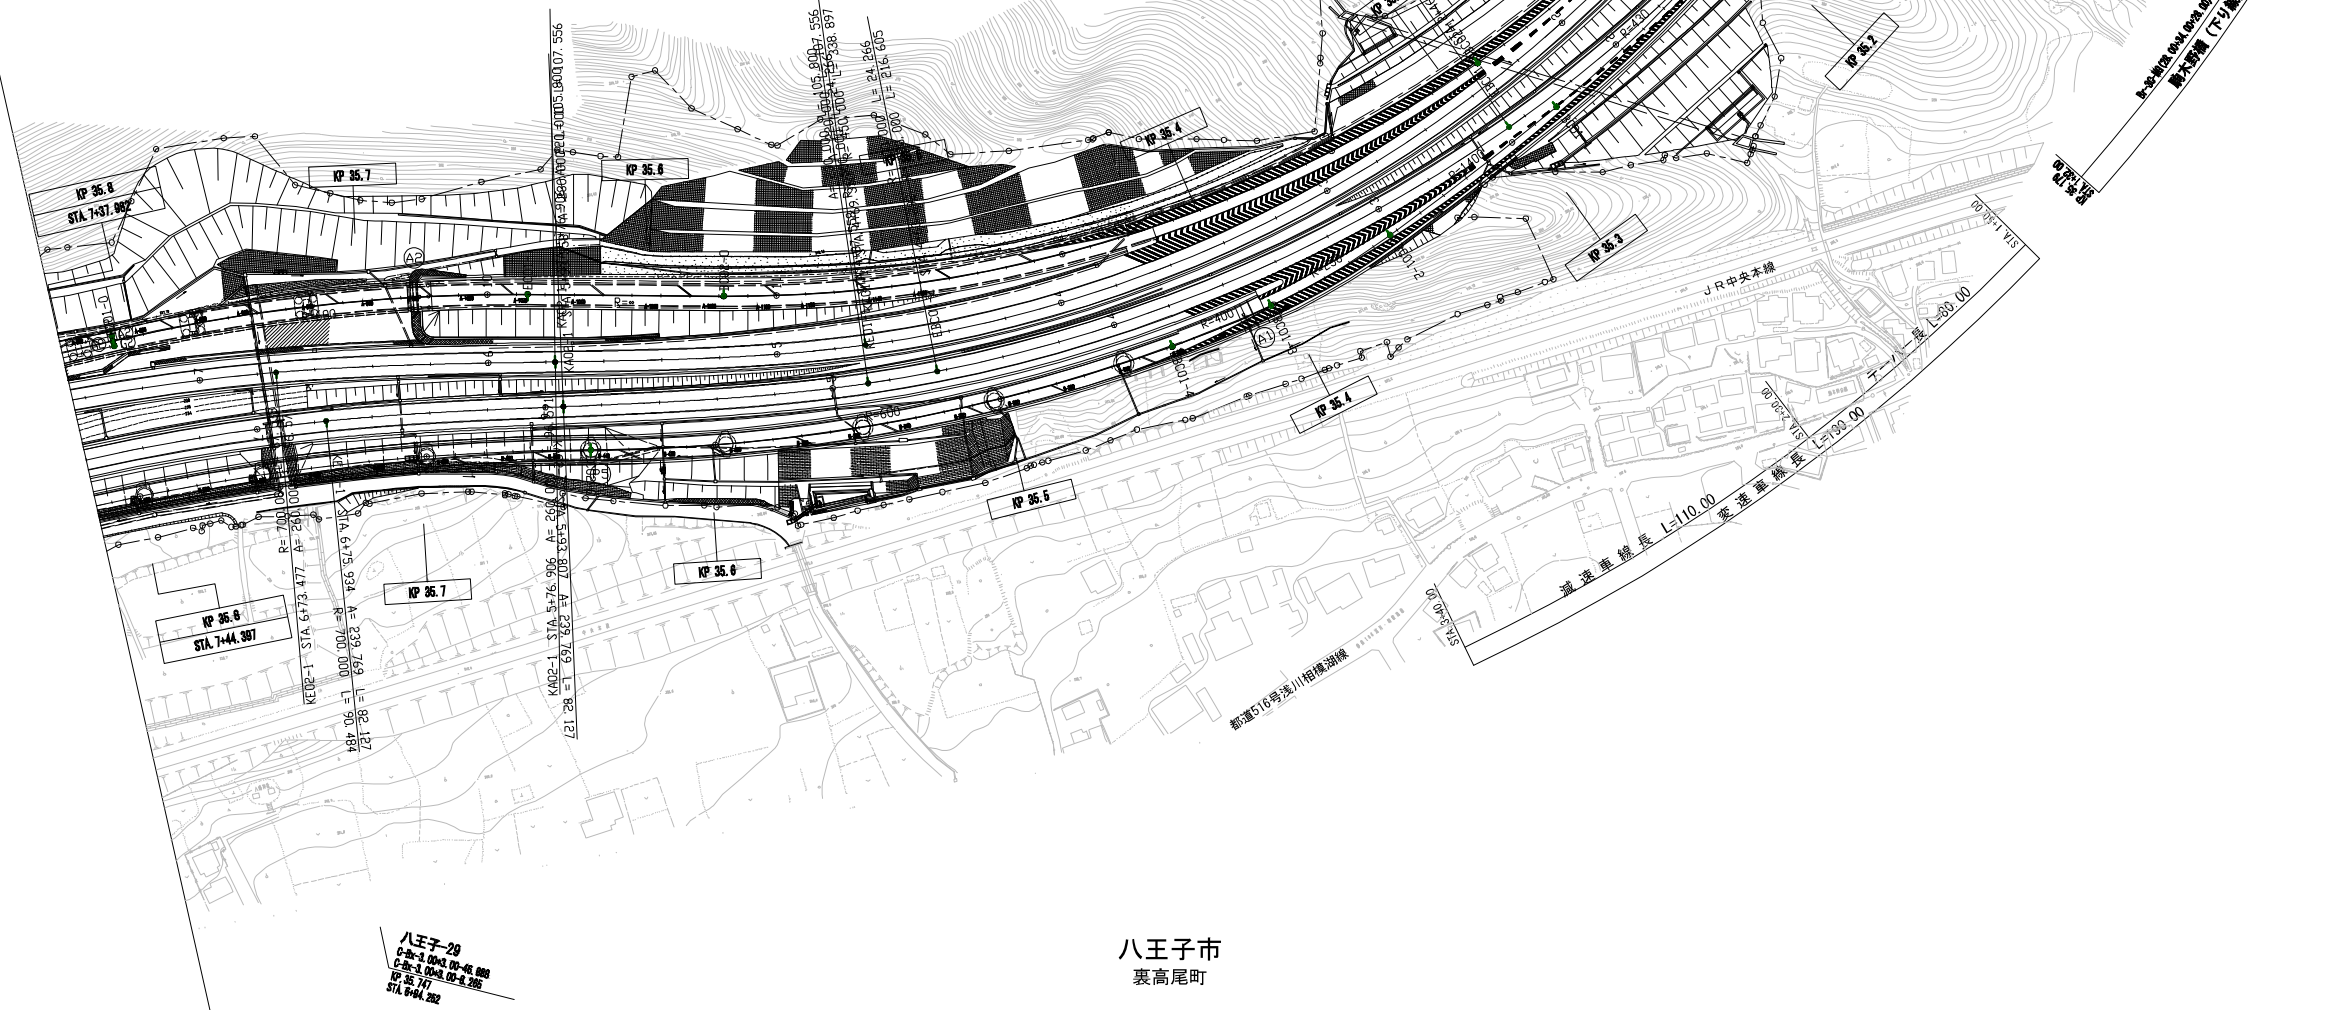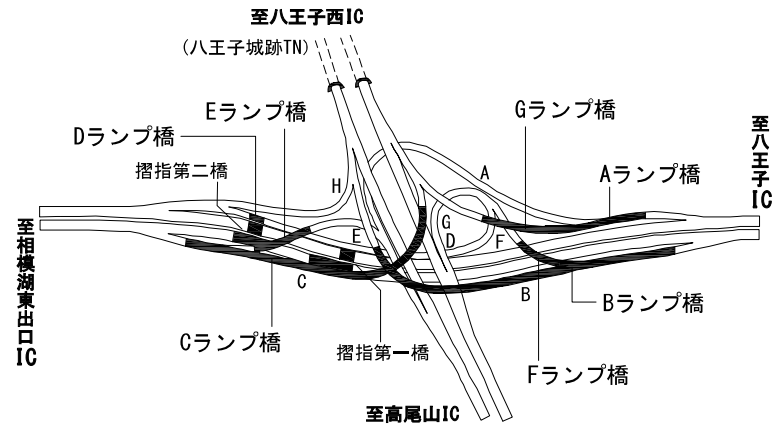

調 整 年 月	摘 要
第11回 2021年3月	
第12回 2022年3月	
第13回 2023年3月	

一般国道468号		—
首都圏中央連絡自動車道 (高尾山～八王子JCT)		
工種	管理用平面図	—
名称	KP. 35. 077～KP. 35. 801 (上) KP. 35. 079～KP. 35. 816 (下) (測点:中央道)	縮尺 1/1000 $\frac{5}{6}$
中日本高速道路株式会社 八王子支社		

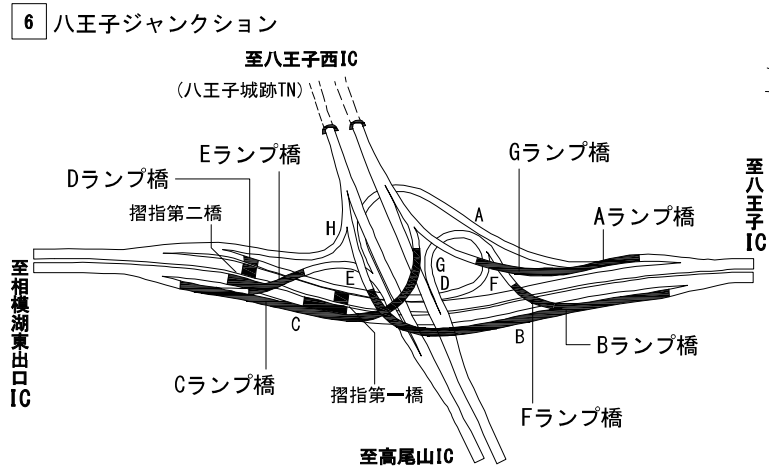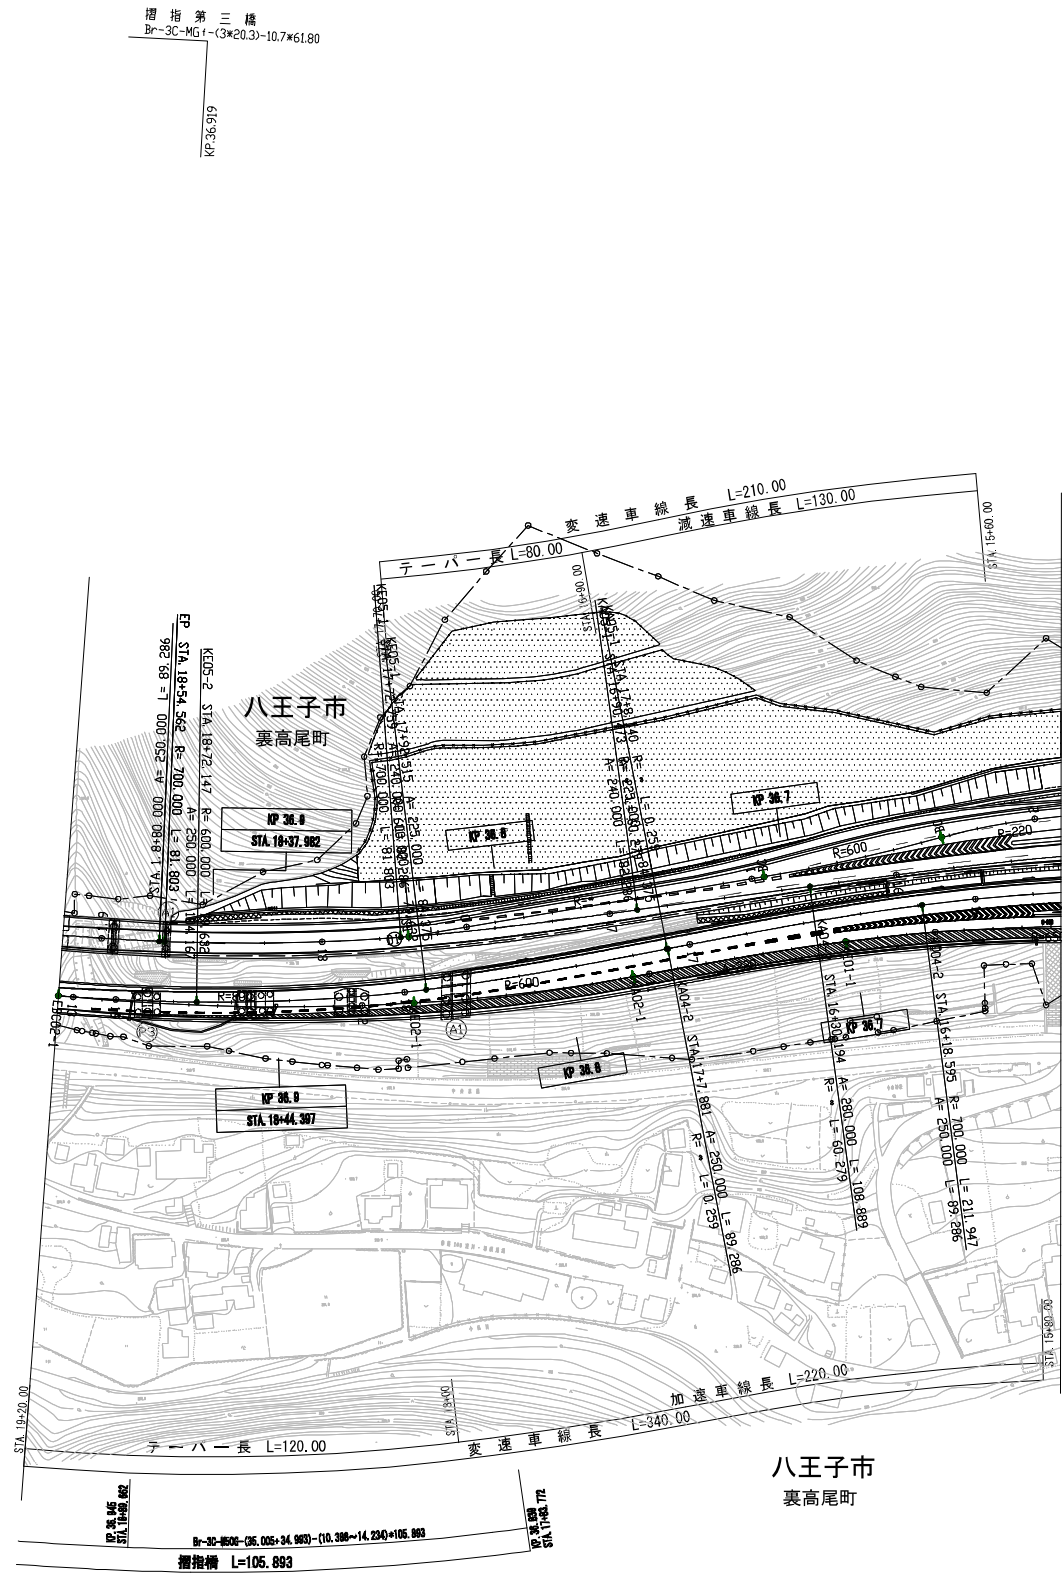

調整年月		摘要
第11回 2021年 3月		
第12回 2022年 3月		
第13回 2023年 3月		

一般国道468号 首都圏中央連絡自動車道(高尾山～八王子JCT)			—
工種	管理用平面図		—
名称	KP36.605～KP36.952(上) KP36.626～KP36.976(下) (測点:中央道)	縮尺 1/1000	$\frac{6}{6}$
中日本高速道路株式会社 八王子支社			