



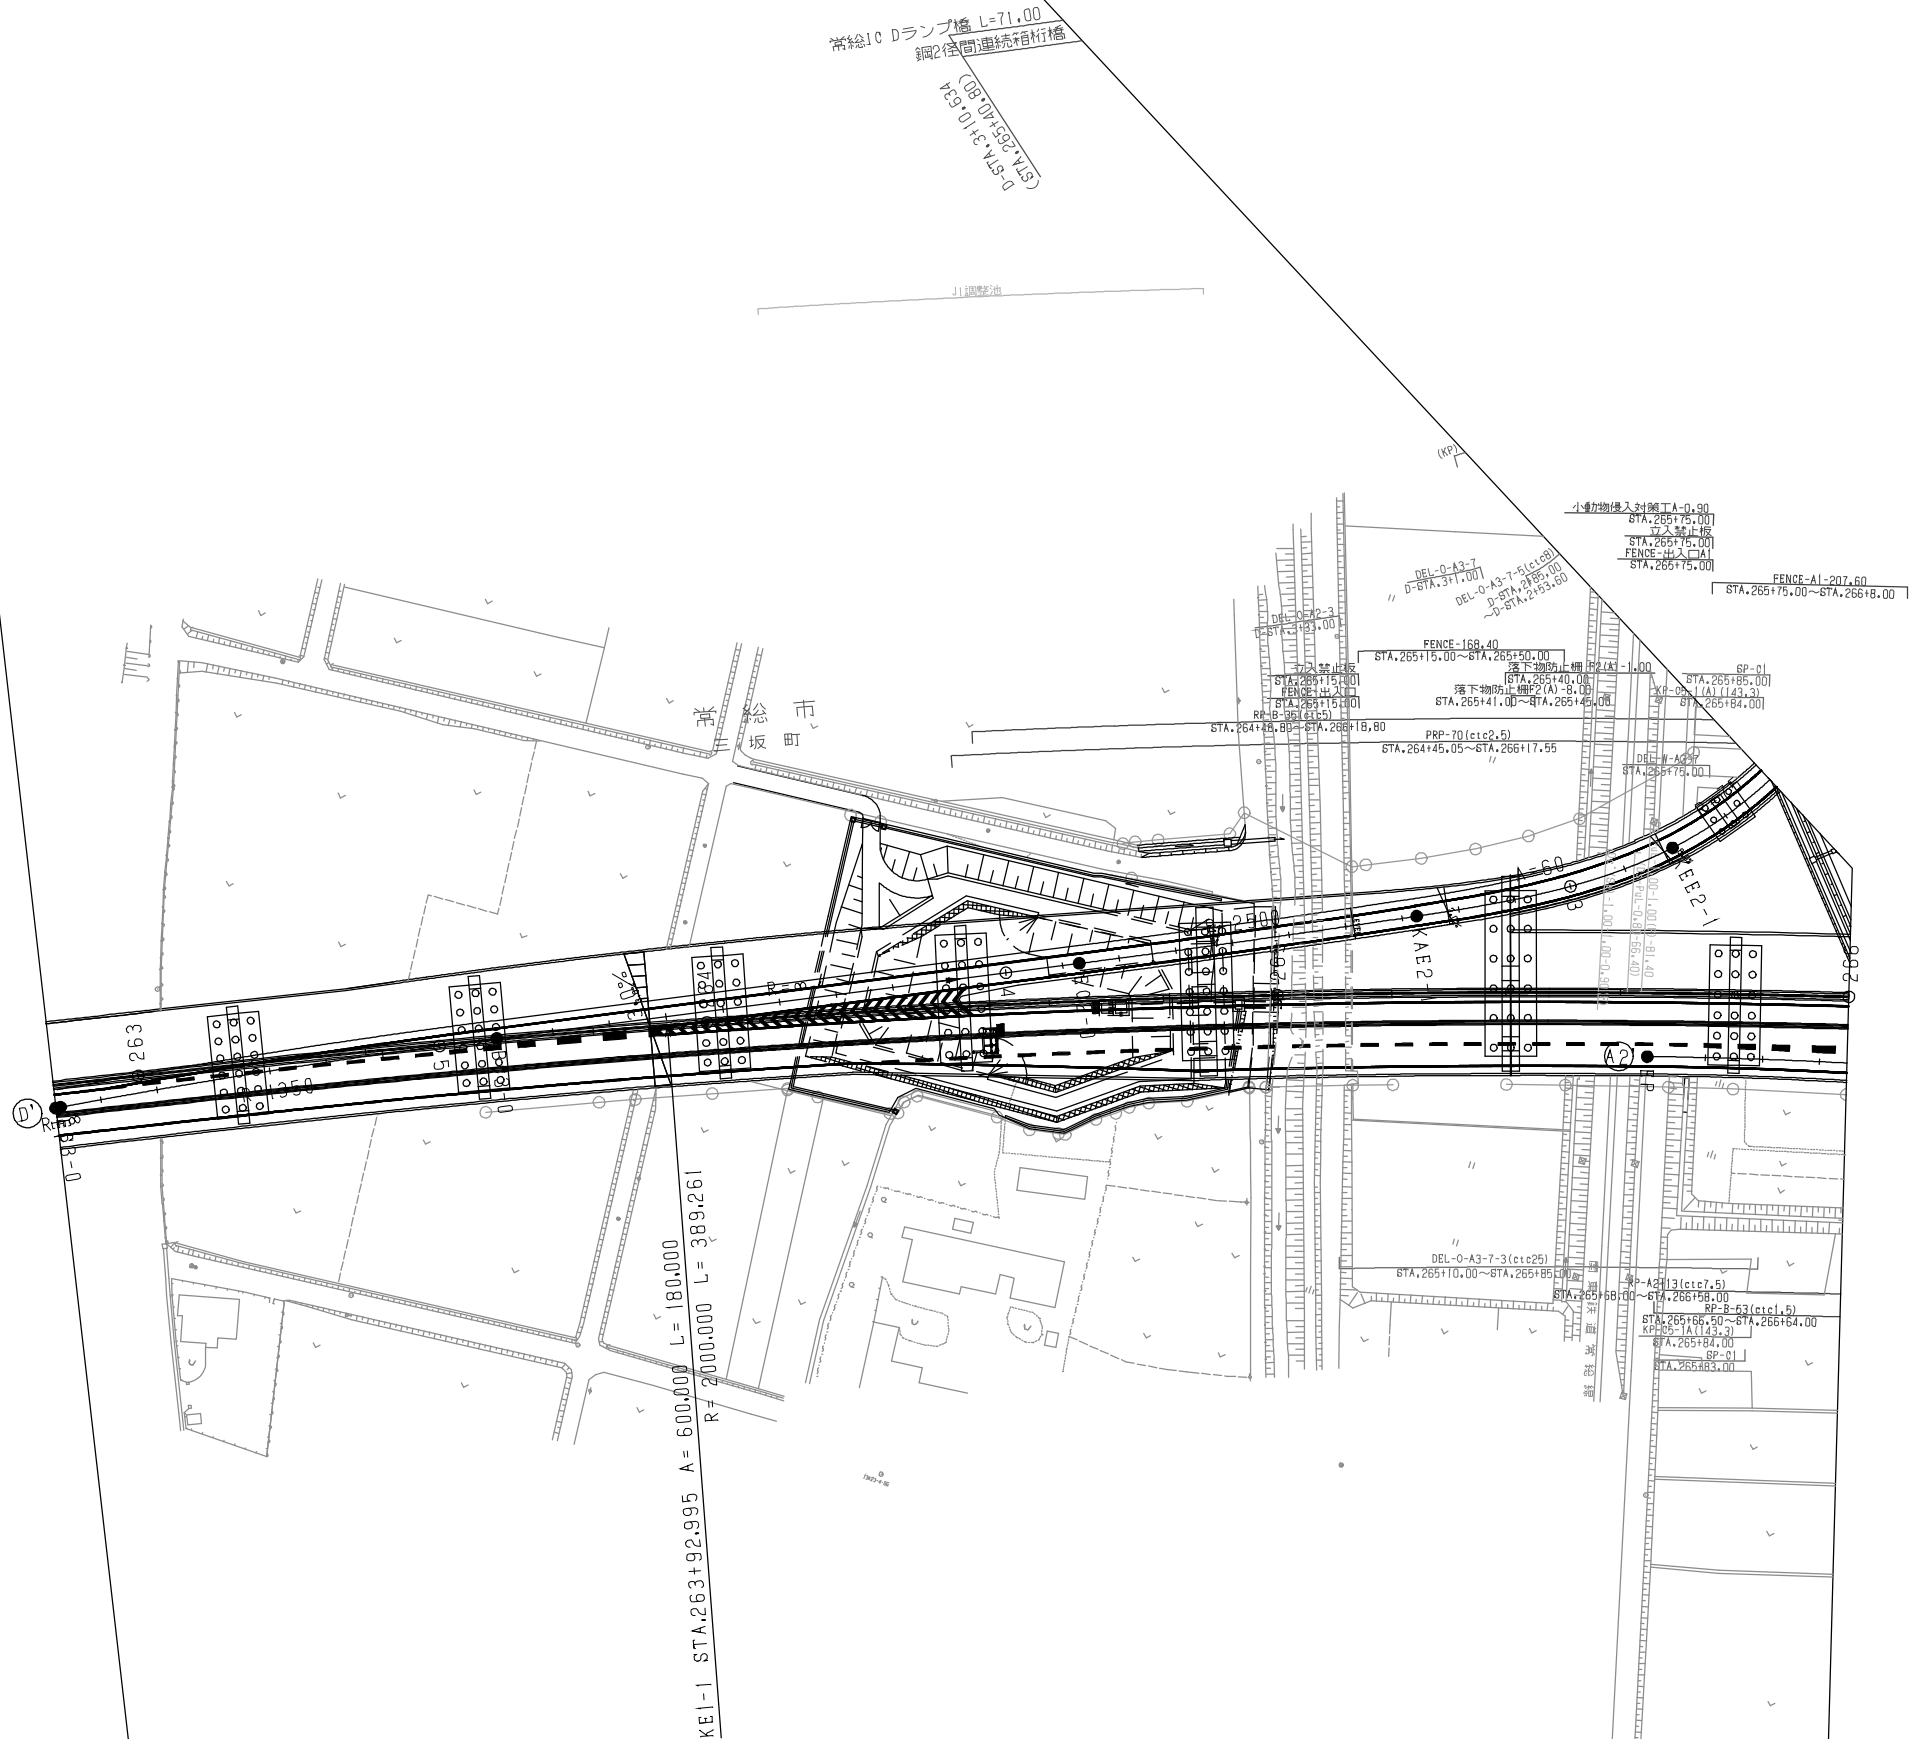

調整年月	摘要


一般国道468号 首都圏中央連絡自動車道(常総～つくば中央)		
工種	管理用平面図	
名称	常総インターチェンジ KP.143.001～KP.143.771 STA.262+85～STA.270+55	縮尺 1/500 1/4
東日本高速道路(株) 関東支社		

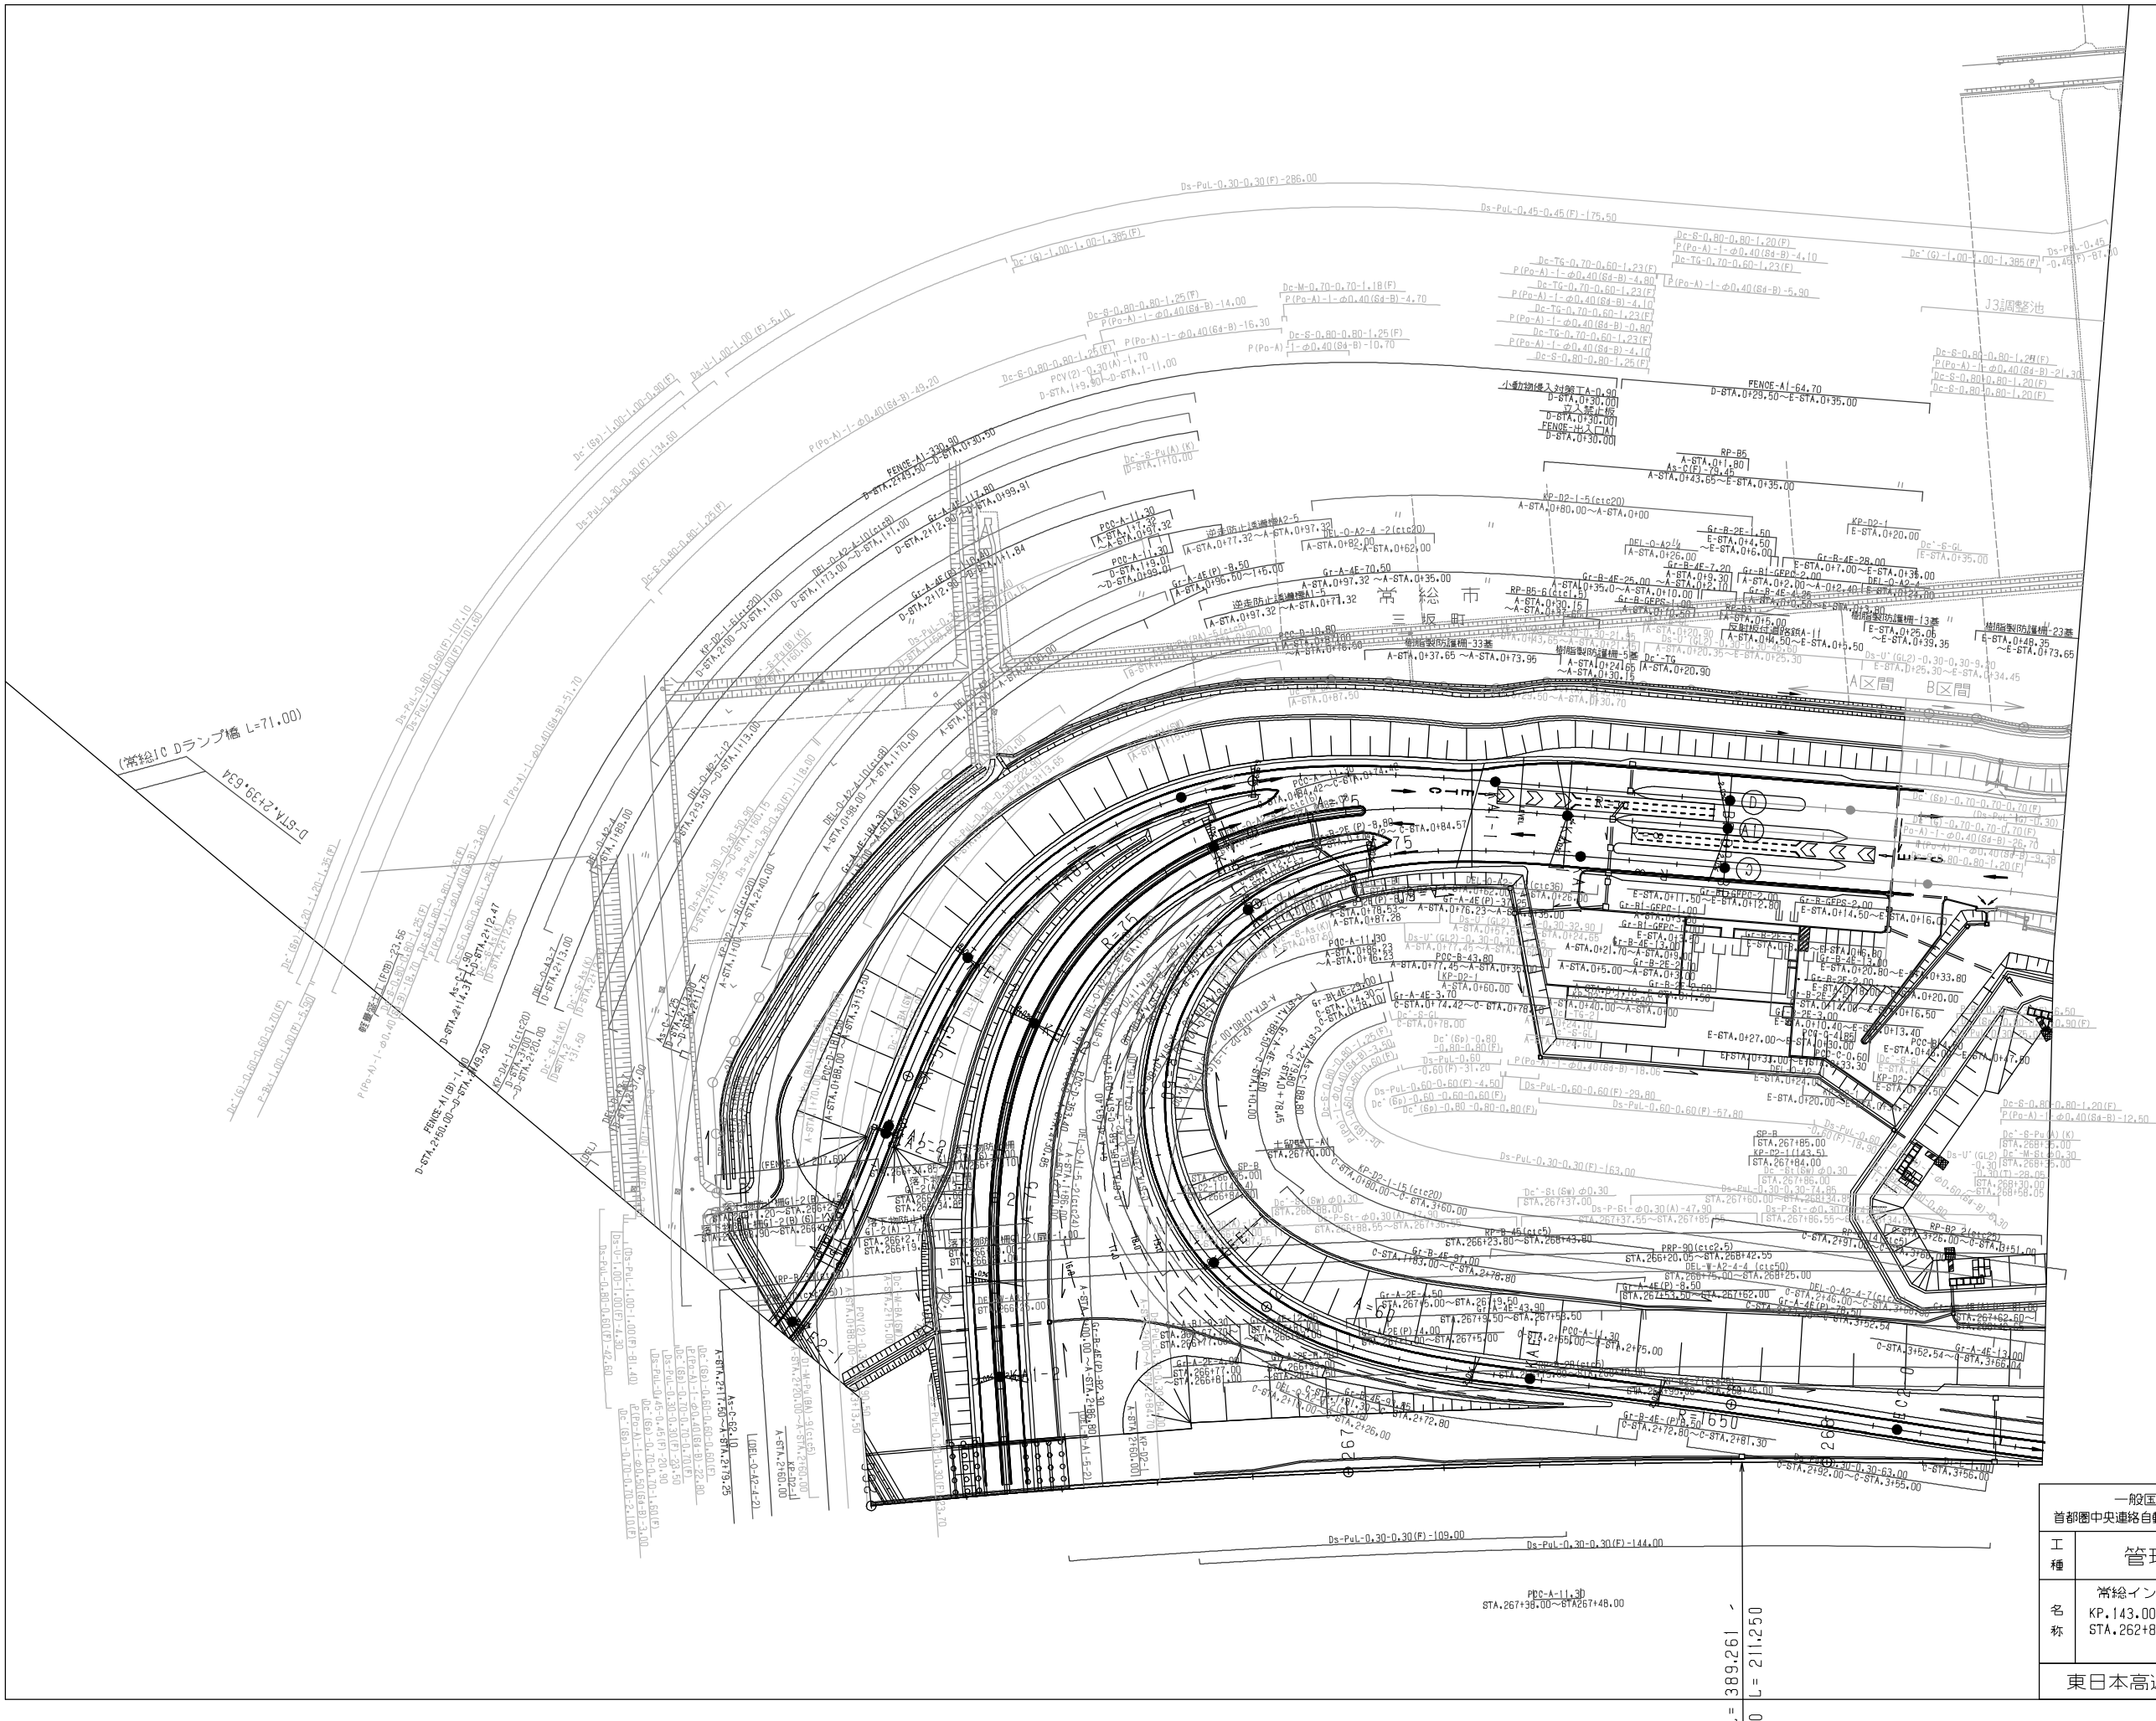

調整年月	摘要

一般国道468号 首都圏中央連絡自動車道(常総～つくば中央)		
工種	管理用平面図	
名称	常総インターチェンジ KP.143.001～KP.143.771 STA.262+85～STA.270+55	縮尺 1/500 3/4
東日本高速道路(株) 関東支社		

1-2 STA.269+93.506 A= 650.000 L= 211.250
R= ∞ L= 1324.468

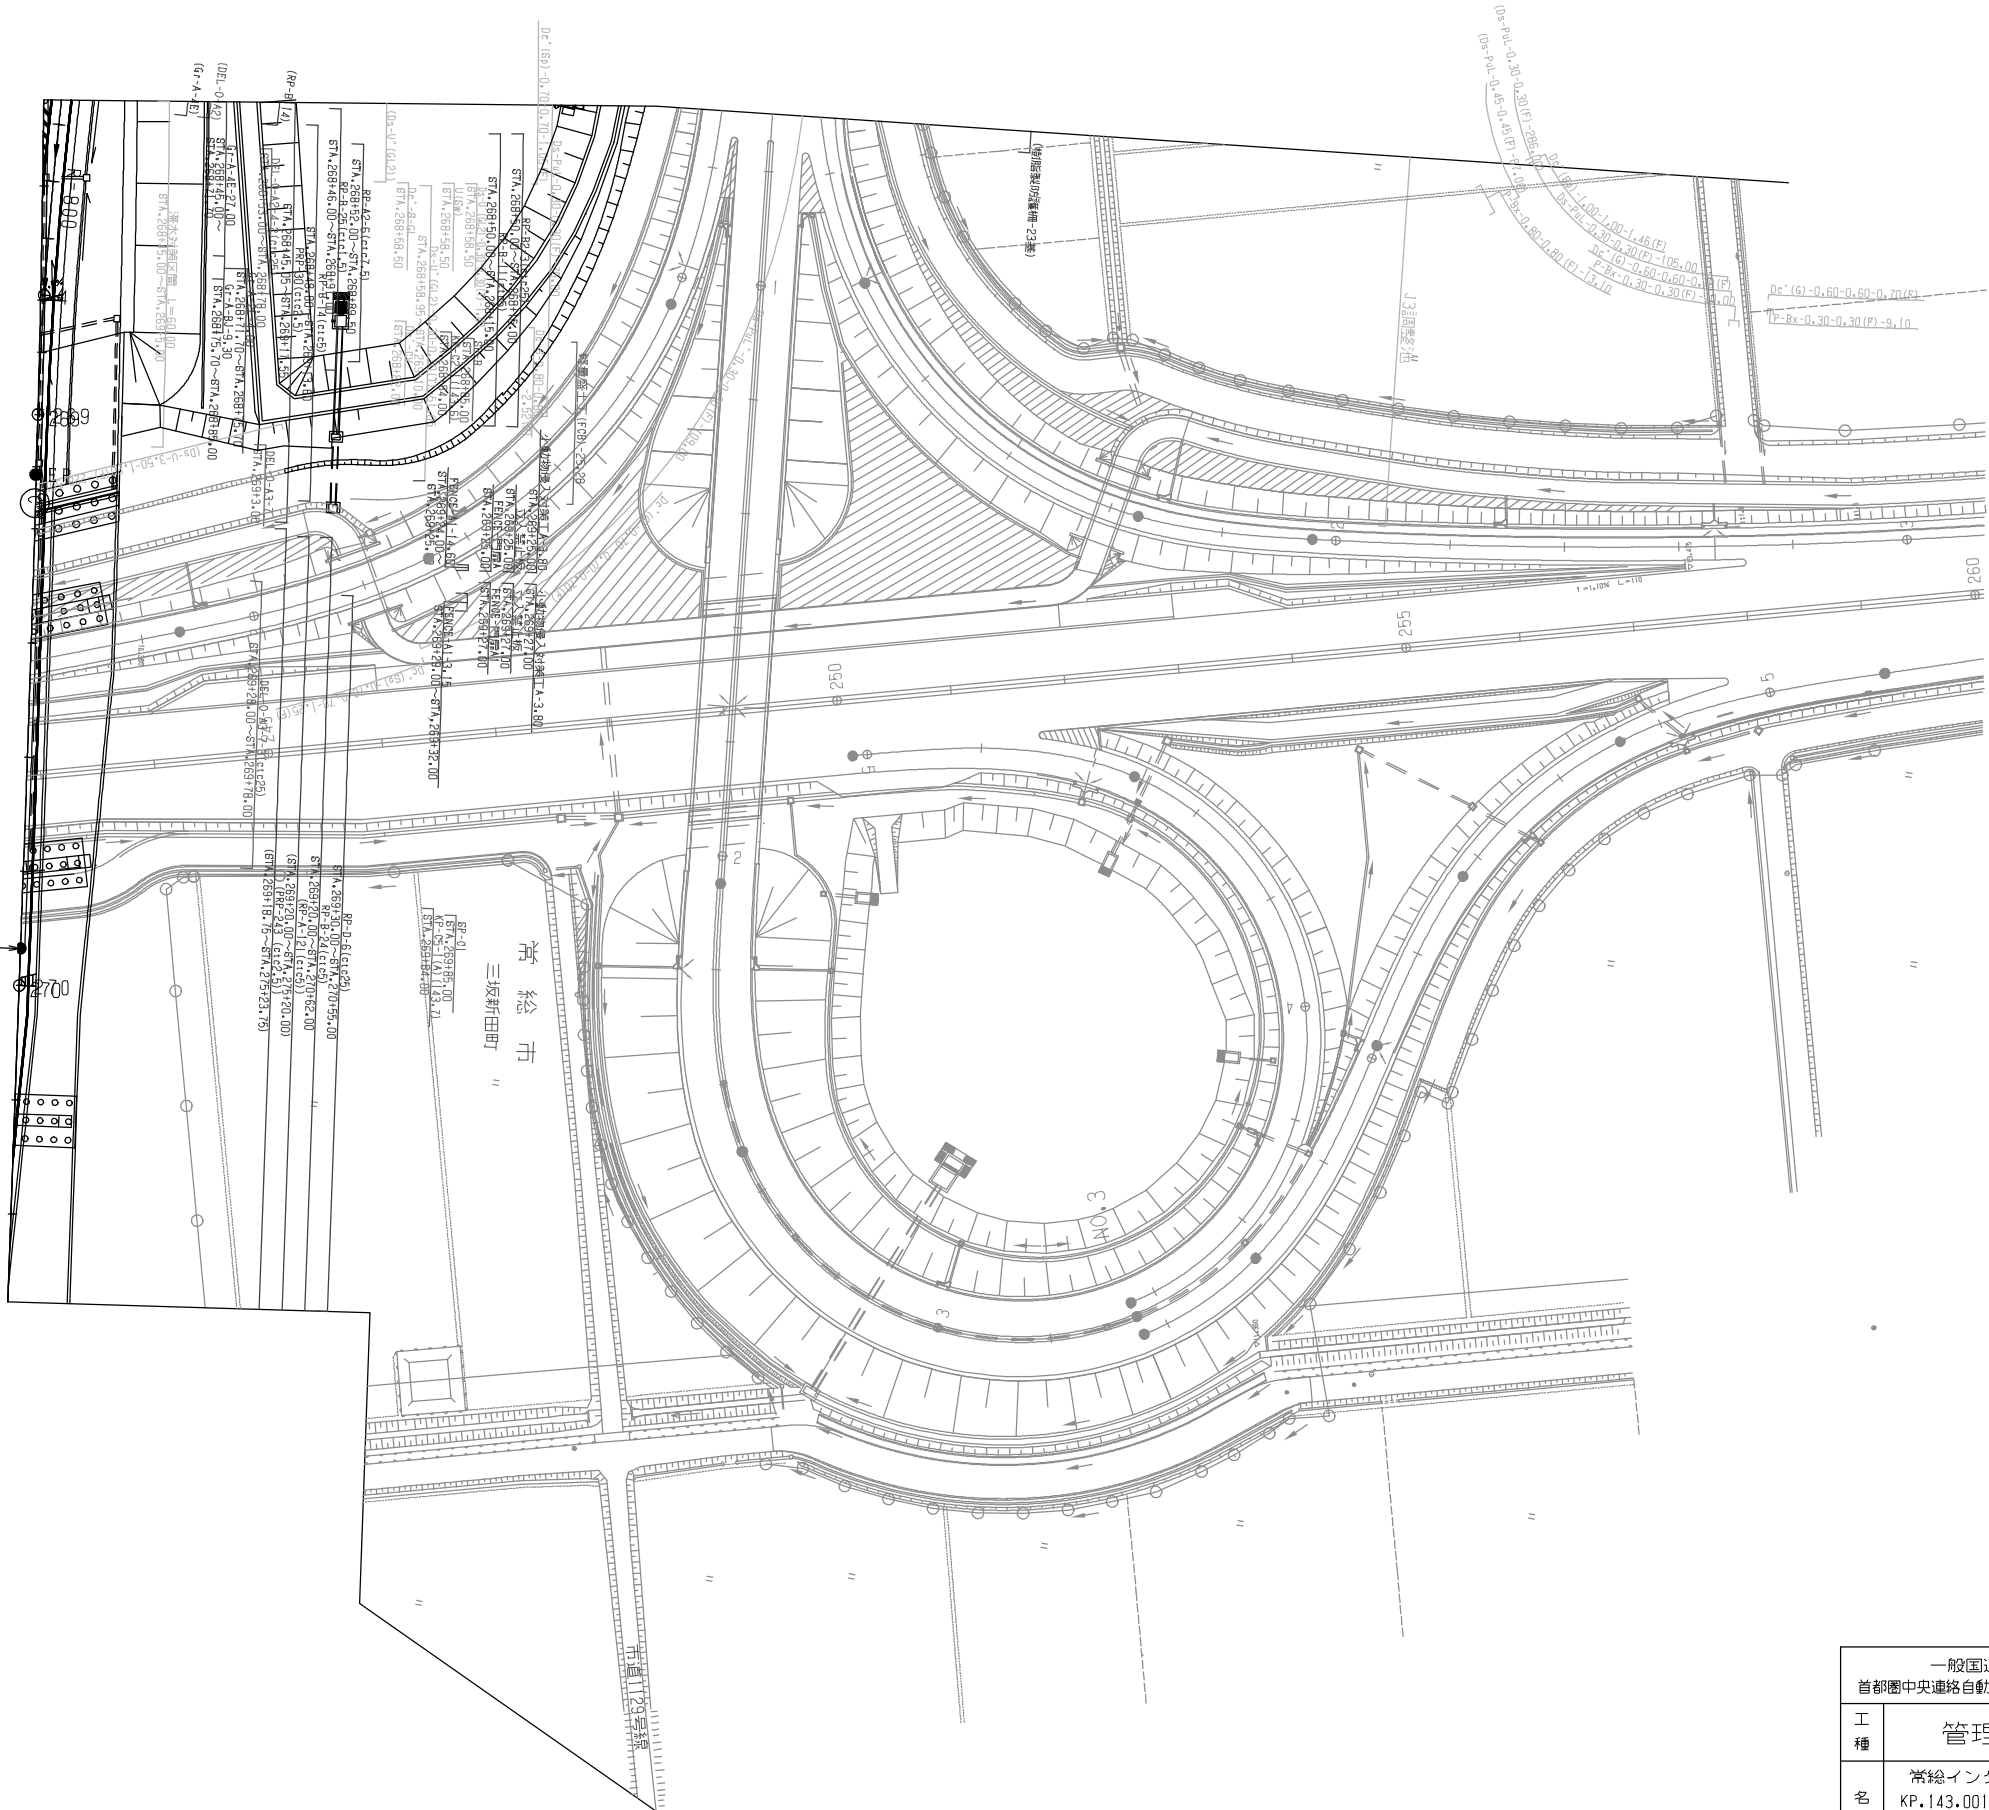

調整年月	摘要

一般国道468号 首都圏中央連絡自動車道(常総～つくば中央)			
工種	管理用平面図		
名称	常総インターチェンジ KP.143.001～KP.143.771 STA.262+85～STA.270+55	縮尺	1/500
			4/4
東日本高速道路(株) 関東支社			

常陸IC 本線							
変化点	測点	X座標	Y座標	変差	変差長	接線方向角	
KE5-1	364+52.88913	6095.408747	22643.47024	R= 200.0000	565.49862	85°39'12.14	
KE5-2	370+57.94775	6098.28072	23206.44735	A= 700.0000	245.00000	101°50'27.99	
KA5-2	373+02.94775	5998.27033	23442.94206	R= ∞	507.69104	105°21'01.71	
KA5-1	378+10.53879	5863.89946	23932.42497				

A-RAMP(つくば中央IC)							
変化点	測点	X座標	Y座標	変差	変差長	接線方向角	
BC1-0	0+34.000	5953.93440	23090.78428	R= 200.000	43.500		
KA61-1	0+77.500	5949.95385	23133.92339	A= 50.000	37.500		
KE61-1	1+15.000	5955.82368	23170.44973	R= 50.000	105.496		
KE1-1	2+25.496	6042.70466	23174.89354	A= 40.000	32.000		
KA1-1	2+52.496	6053.72929	23144.99754	R= ∞	17.728		
BC2-0	2+70.224	6068.06077	23127.80684	R= 700.000	84.696		
EP	3+54.920	6073.74159	23044.62765				


B-RAMP(つくば中央IC)							
変化点	測点	X座標	Y座標	変差	変差長	接線方向角	
BC1-0	0+75.284	5933.64420	23129.98825	R= 153.000	97.648		
KE1-1	1+72.932	5952.41369	23223.40395	A= 60.000	23.629		
KA2-1	1+96.461	5964.98801	23243.28431	A= 75.000	37.500		
KE2-1	2+33.961	5984.50940	23275.27201	R= 150.000	77.845		
KE2-1	3+11.806	6000.18794	23356.63272	A= 80.000	40.107		
KA62-1	3+51.913	5994.35156	23390.27677	R= 250.000	58.408		
BC2-0	4+10.521	5982.26087	23447.62269	R= ∞	138.463		
EP	5+48.984	5952.10952	23582.76299				

C1-RAMP(つくば中央IC)							
変化点	測点	X座標	Y座標	変差	変差長	接線方向角	
BP	0+00.000	5955.83999	23056.36251	R= ∞	44.628		
KA1-1	0+44.628	5946.83861	23099.90112	A= 70.000	40.833		
KE1-1	0+85.461	5939.35305	23140.13003	R= 120.000	146.147		
KE1-2	2+31.608	6012.00448	23256.61081	A= 70.000	40.833		
KA1-2	2+72.442	6051.07391	23268.30079	R= ∞	22.978		
KE2-1	2+95.420	6073.42551	23273.62944	A= 60.000	68.409		
KE2-2	3+63.828	6140.64718	23274.84862	R= 52.626	84.887		
EP	4+48.715	6166.48158	23203.44389				

C2-RAMP(つくば中央IC)							
変化点	測点	X座標	Y座標	変差	変差長	接線方向角	
BC1-0	4+48.716	6164.12732	23204.59480	R= 50.000	85.334		
KE61-1	5+34.050	6091.29752	23185.27770	A= 55.000	56.467		
KA61-1	5+90.617	6060.60804	23231.64366	R= 750.000	32.779		
EB61-1	6+23.296	6049.19033	23262.30395	A= 100.000	75.615		
EP	6+98.911	6027.36331	23334.68133				


D-RAMP(つくば中央IC)							
変化点	測点	X座標	Y座標	変差	変差長	接線方向角	
BC1-0	4+48.716	6169.50844	23201.84085	R= 56.000	7.174		
KE61-1	4+56.090	6165.83223	23195.37228	A= 45.000	36.681		
KA1-1	4+92.091	6149.07111	23170.69259	R= ∞	16.569		
KA2-1	5+08.620	6126.99836	23160.61258	A= 50.000	36.714		
KE2-1	5+44.334	6108.86023	23136.32687	R= 70.000	18.515		
KE2-2	5+62.849	6091.65829	23120.32263	A= 70.000	78.000		
KA3-1	6+32.849	6087.79252	23051.20634	R= 600.000	68.213		
EC3-0	6+83.062	6091.23319	23001.12505	R= ∞	96.000		
EP	7+19.062	6093.80099	22906.45940				

E-RAMP(つくば中央IC)							
変化点	測点	X座標	Y座標	変差	変差長	接線方向角	
BP	0+00.000	5955.83999	23056.36251	R= ∞	58.687		
BC1-0	0+58.687	5968.72775	22999.10813	R= 200.000	73.956		
EC1-0	1+32.643	5971.41238	22925.62179	R= ∞	35.686		
EP	1+68.329	5966.13691	22890.32788				

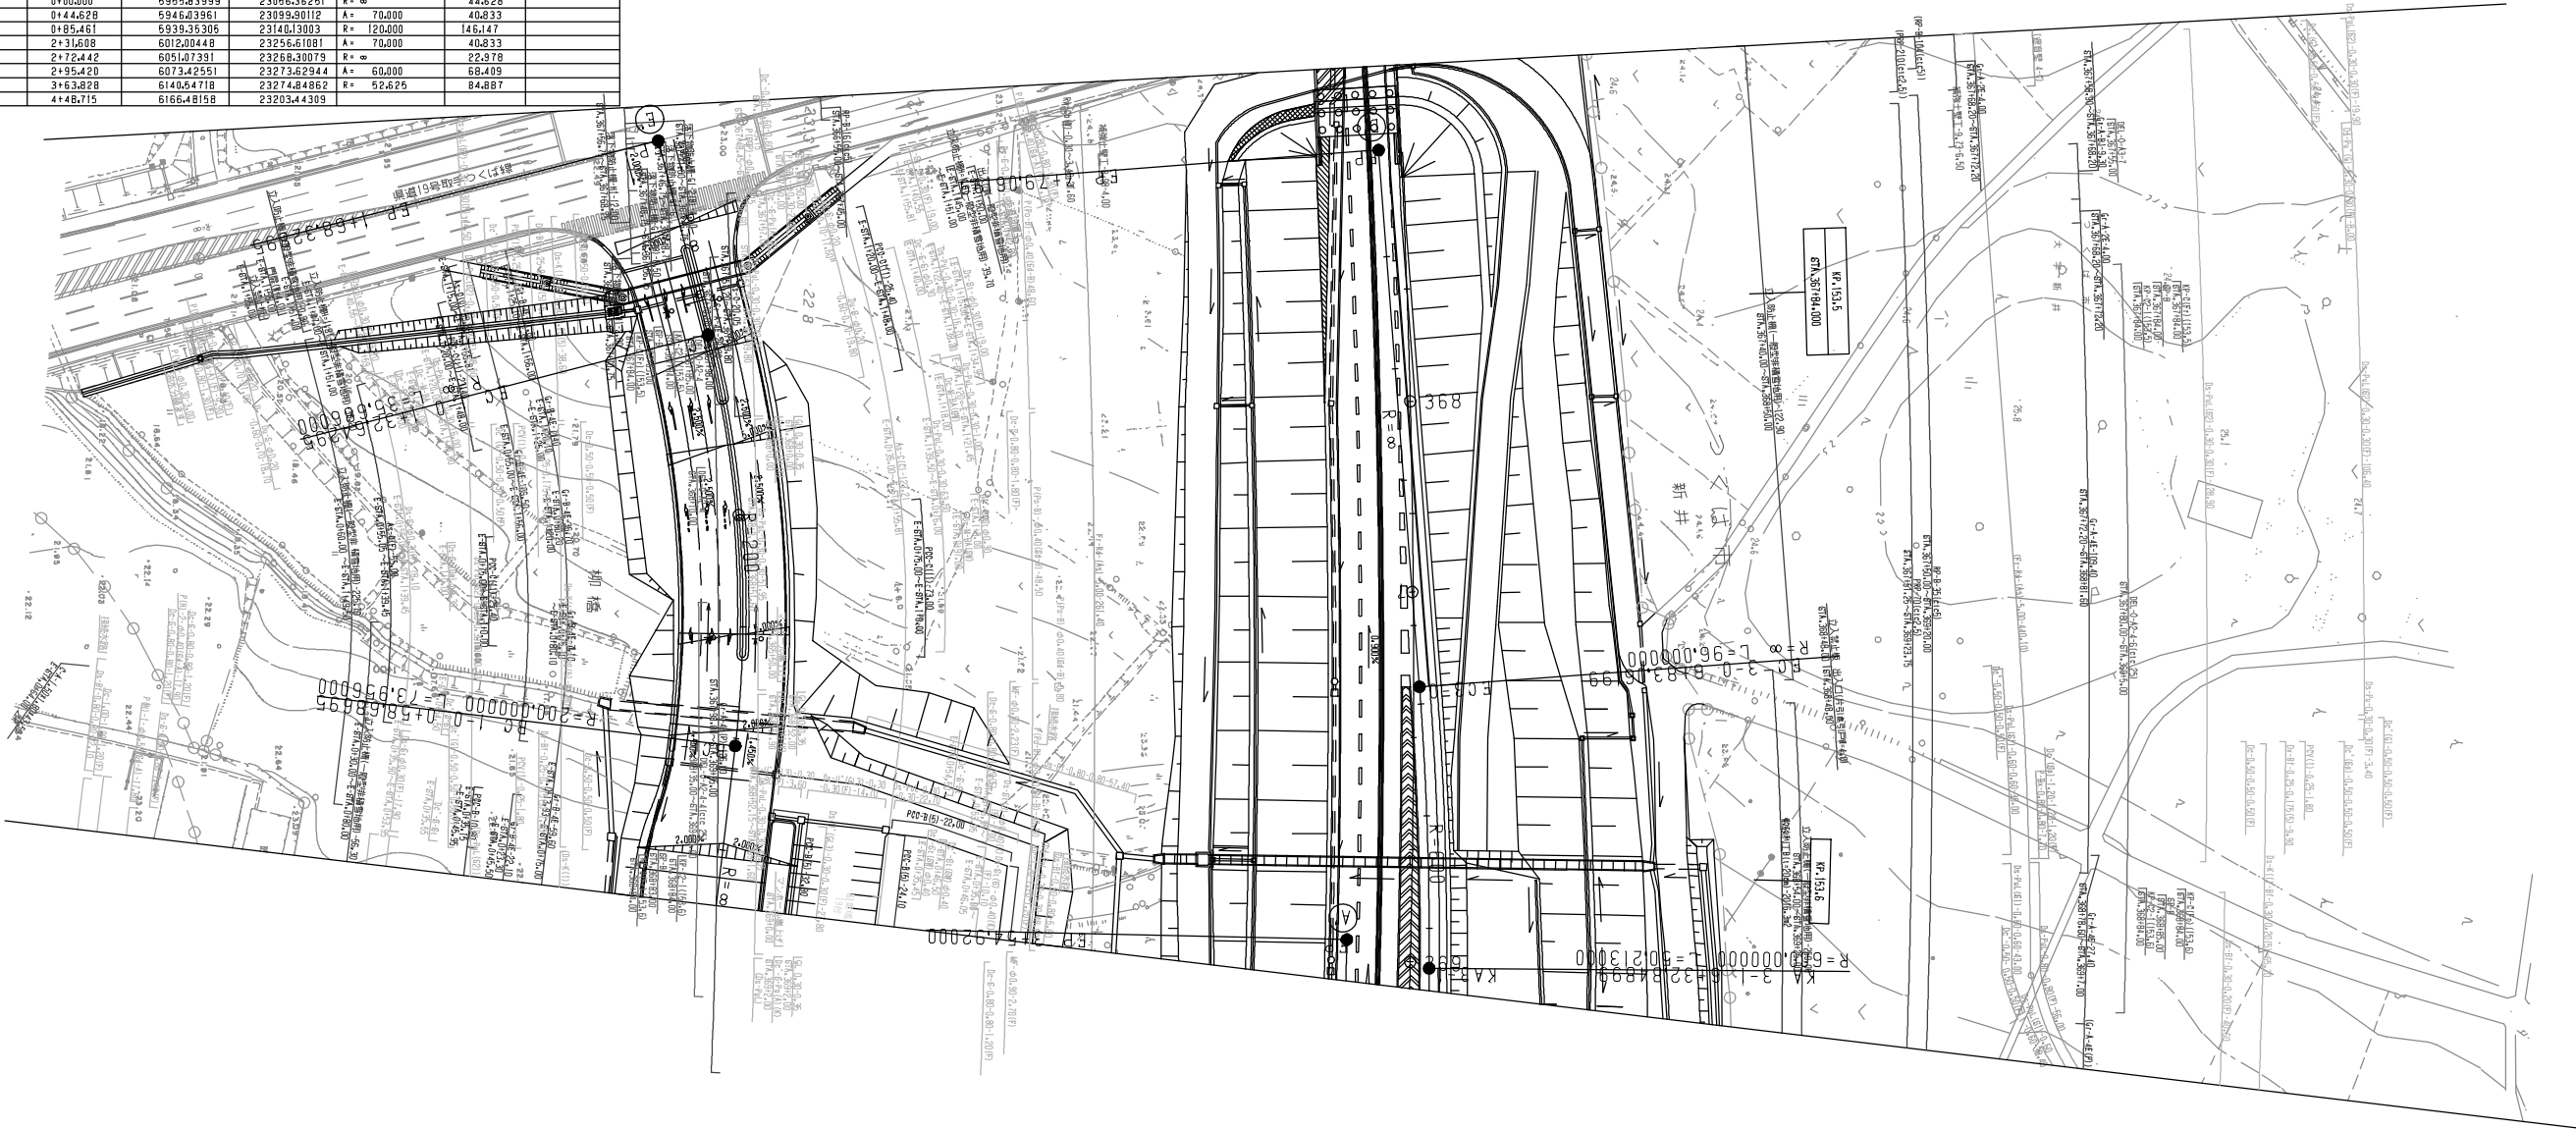


調整年月	摘要
第1回 2016年2月	
第2回 2020年3月	

一般国道468号 首都圏中央連絡自動車道(常総～つくば中央)			
工種	管理用平面図		
名称	つくば中央インターチェンジ KP.153.694～KP.154.404 STA.367+40.00～STA.374+50.00	縮尺 1/500	1/3
東日本高速道路(株) 関東支社			

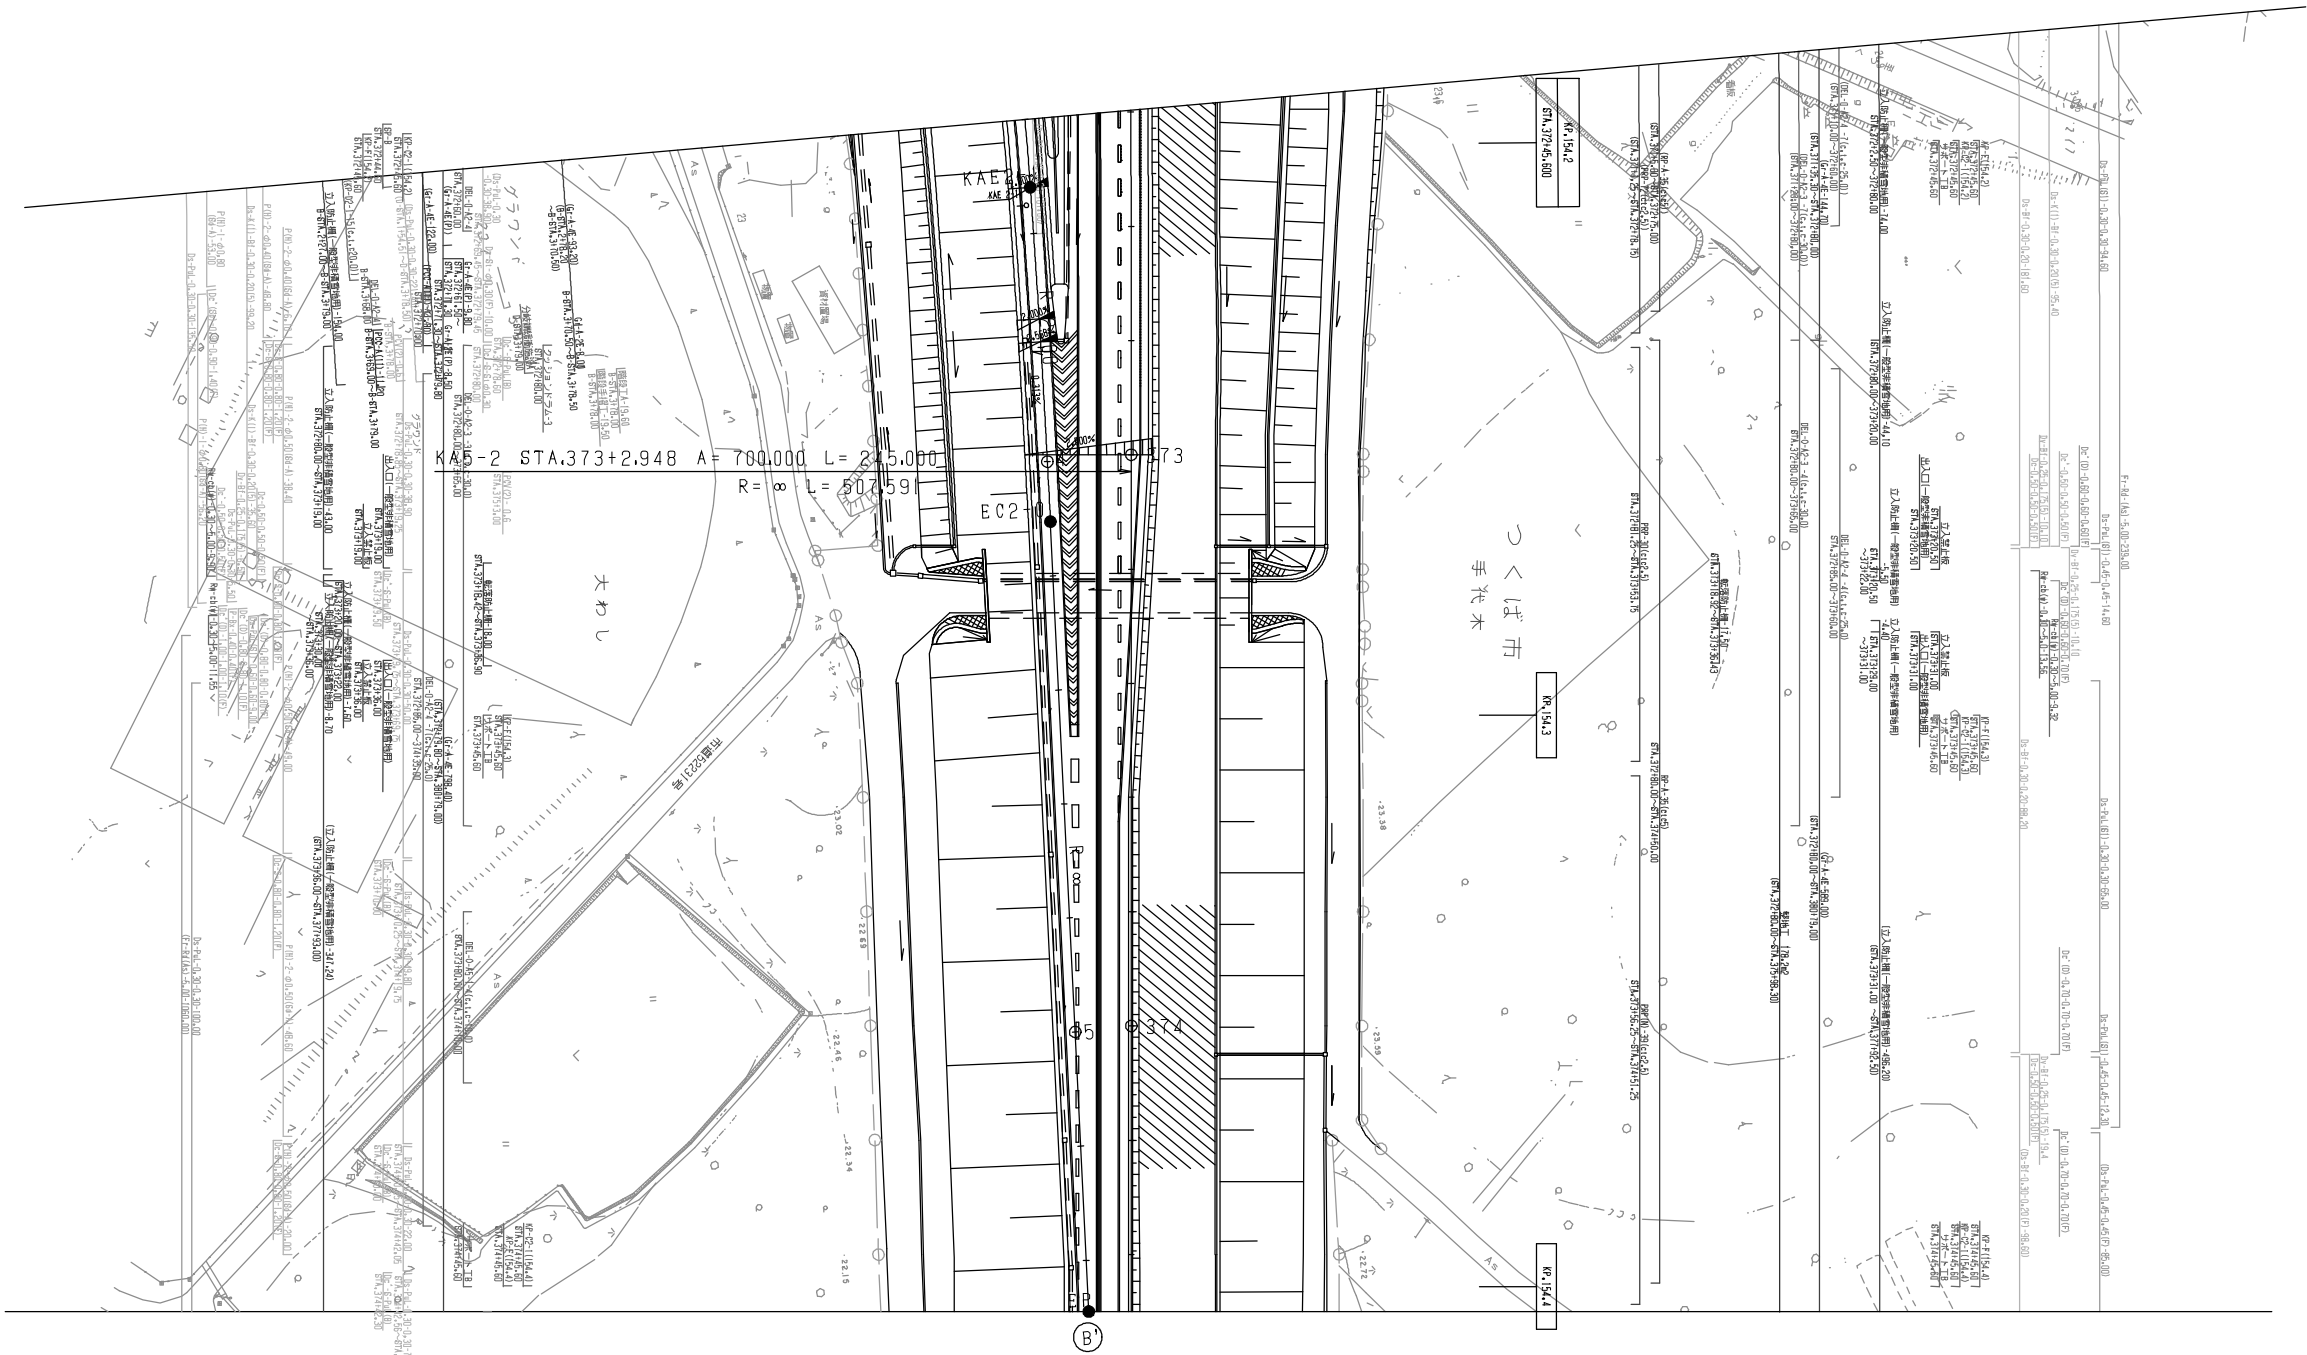


調整年月	摘要
第1回 2020年3月	

一般国道468号 首都圏中央連絡自動車道(常総～つくば中央)			
工種	管理用平面図		
名称	つくば中央インターチェンジ KP.153.694～KP.154.404 STA.367+40.00～STA.374+50.00	縮尺 1/500	3/3
東日本高速道路(株) 関東支社			

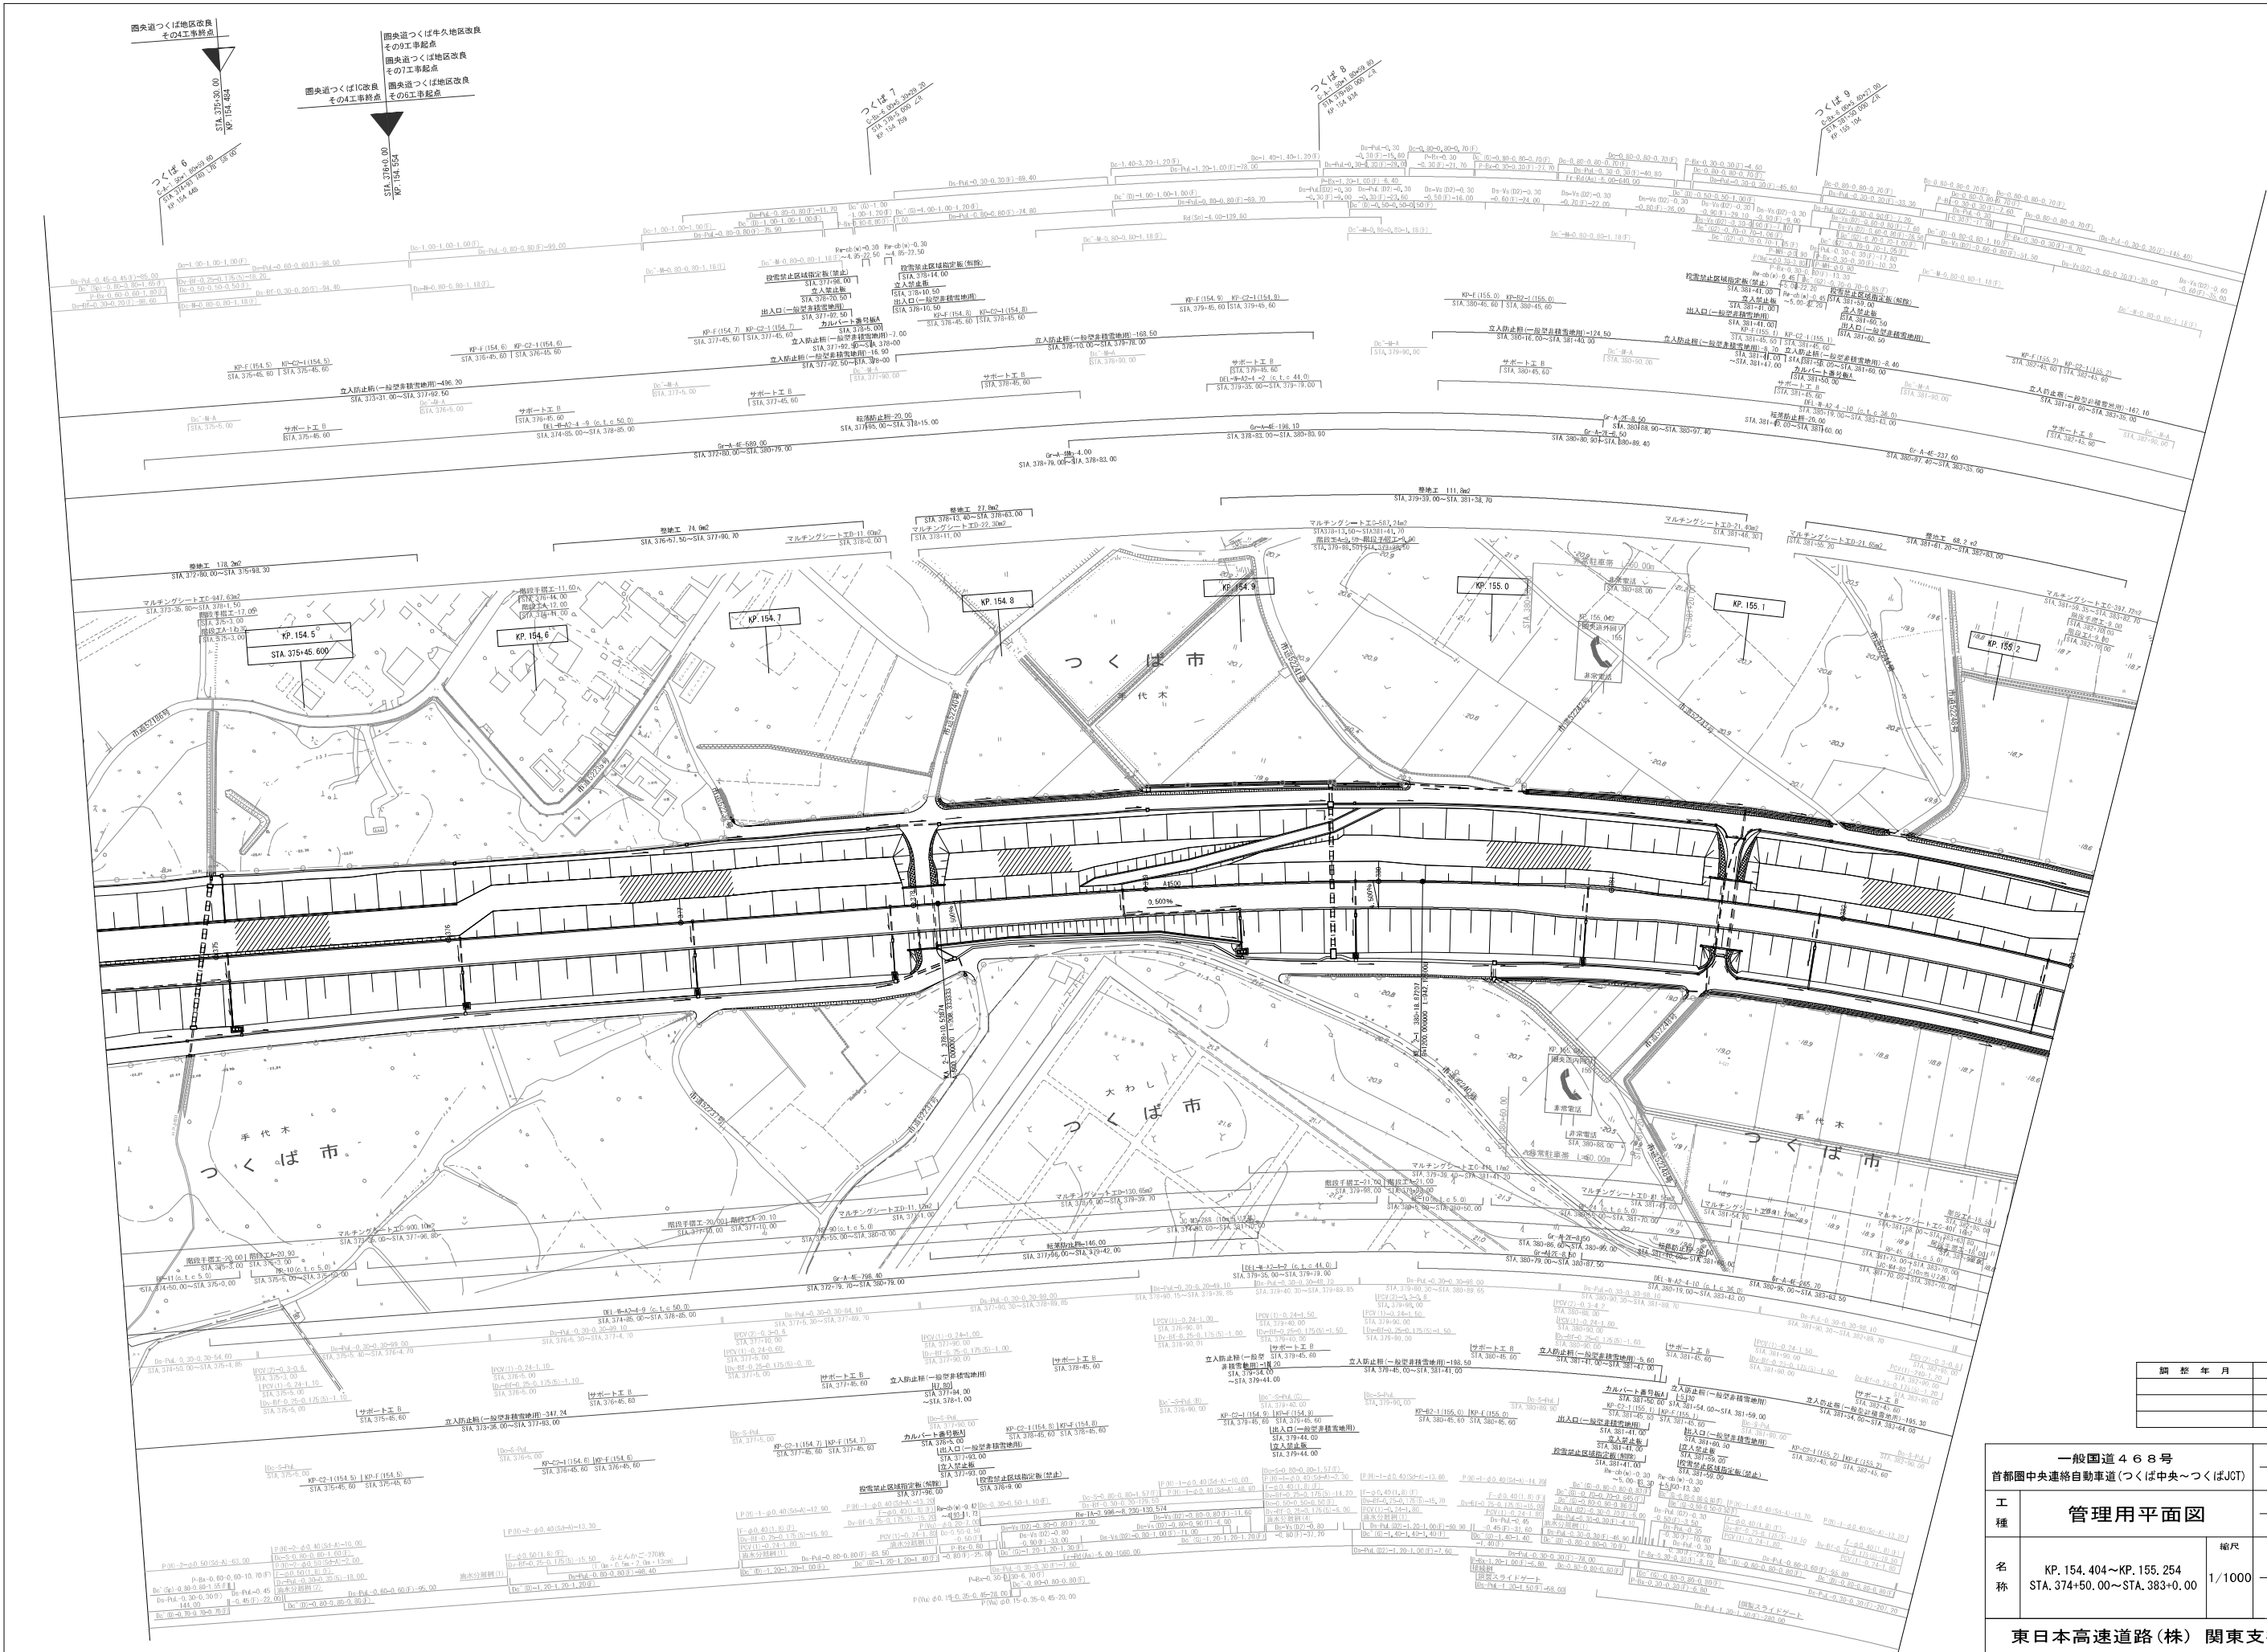

調 整 年 月	摘 要


一般国道 4 6 8 号		_____	
首都圏中央連絡自動車道（つくば中央～つくばJCT）			
工 種	管理用平面図		_____
名 称	KP. 154.404～KP. 155.254 STA. 374+50.00～STA. 383+00.00	縮尺	
		1/1000	$\frac{1}{7}$
東日本高速道路（株） 関東支社			

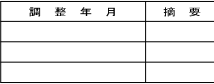

一般国道468号		—
首都圏中央連絡自動車道(つくば中央～つくばJCT)		
工 種	管理用平面図	—
名 称	KP. 155. 254～KP. 156. 054 STA. 383.0. 00～STA. 391+0. 00	縮尺 1/1000 $\frac{2}{7}$
東日本高速道路(株) 関東支社		

一般国道468号		
首都圏中央連絡自動車道(つくば中央～つくばJCT)		
工種	管理用平面図	
名称	KP.156.054～KP.156.854 STA.391+0.00～STA.399+0.00	縮尺 1/1000
		3 7
東日本高速道路(株) 関東支社		

調 整 年 月	摘 要

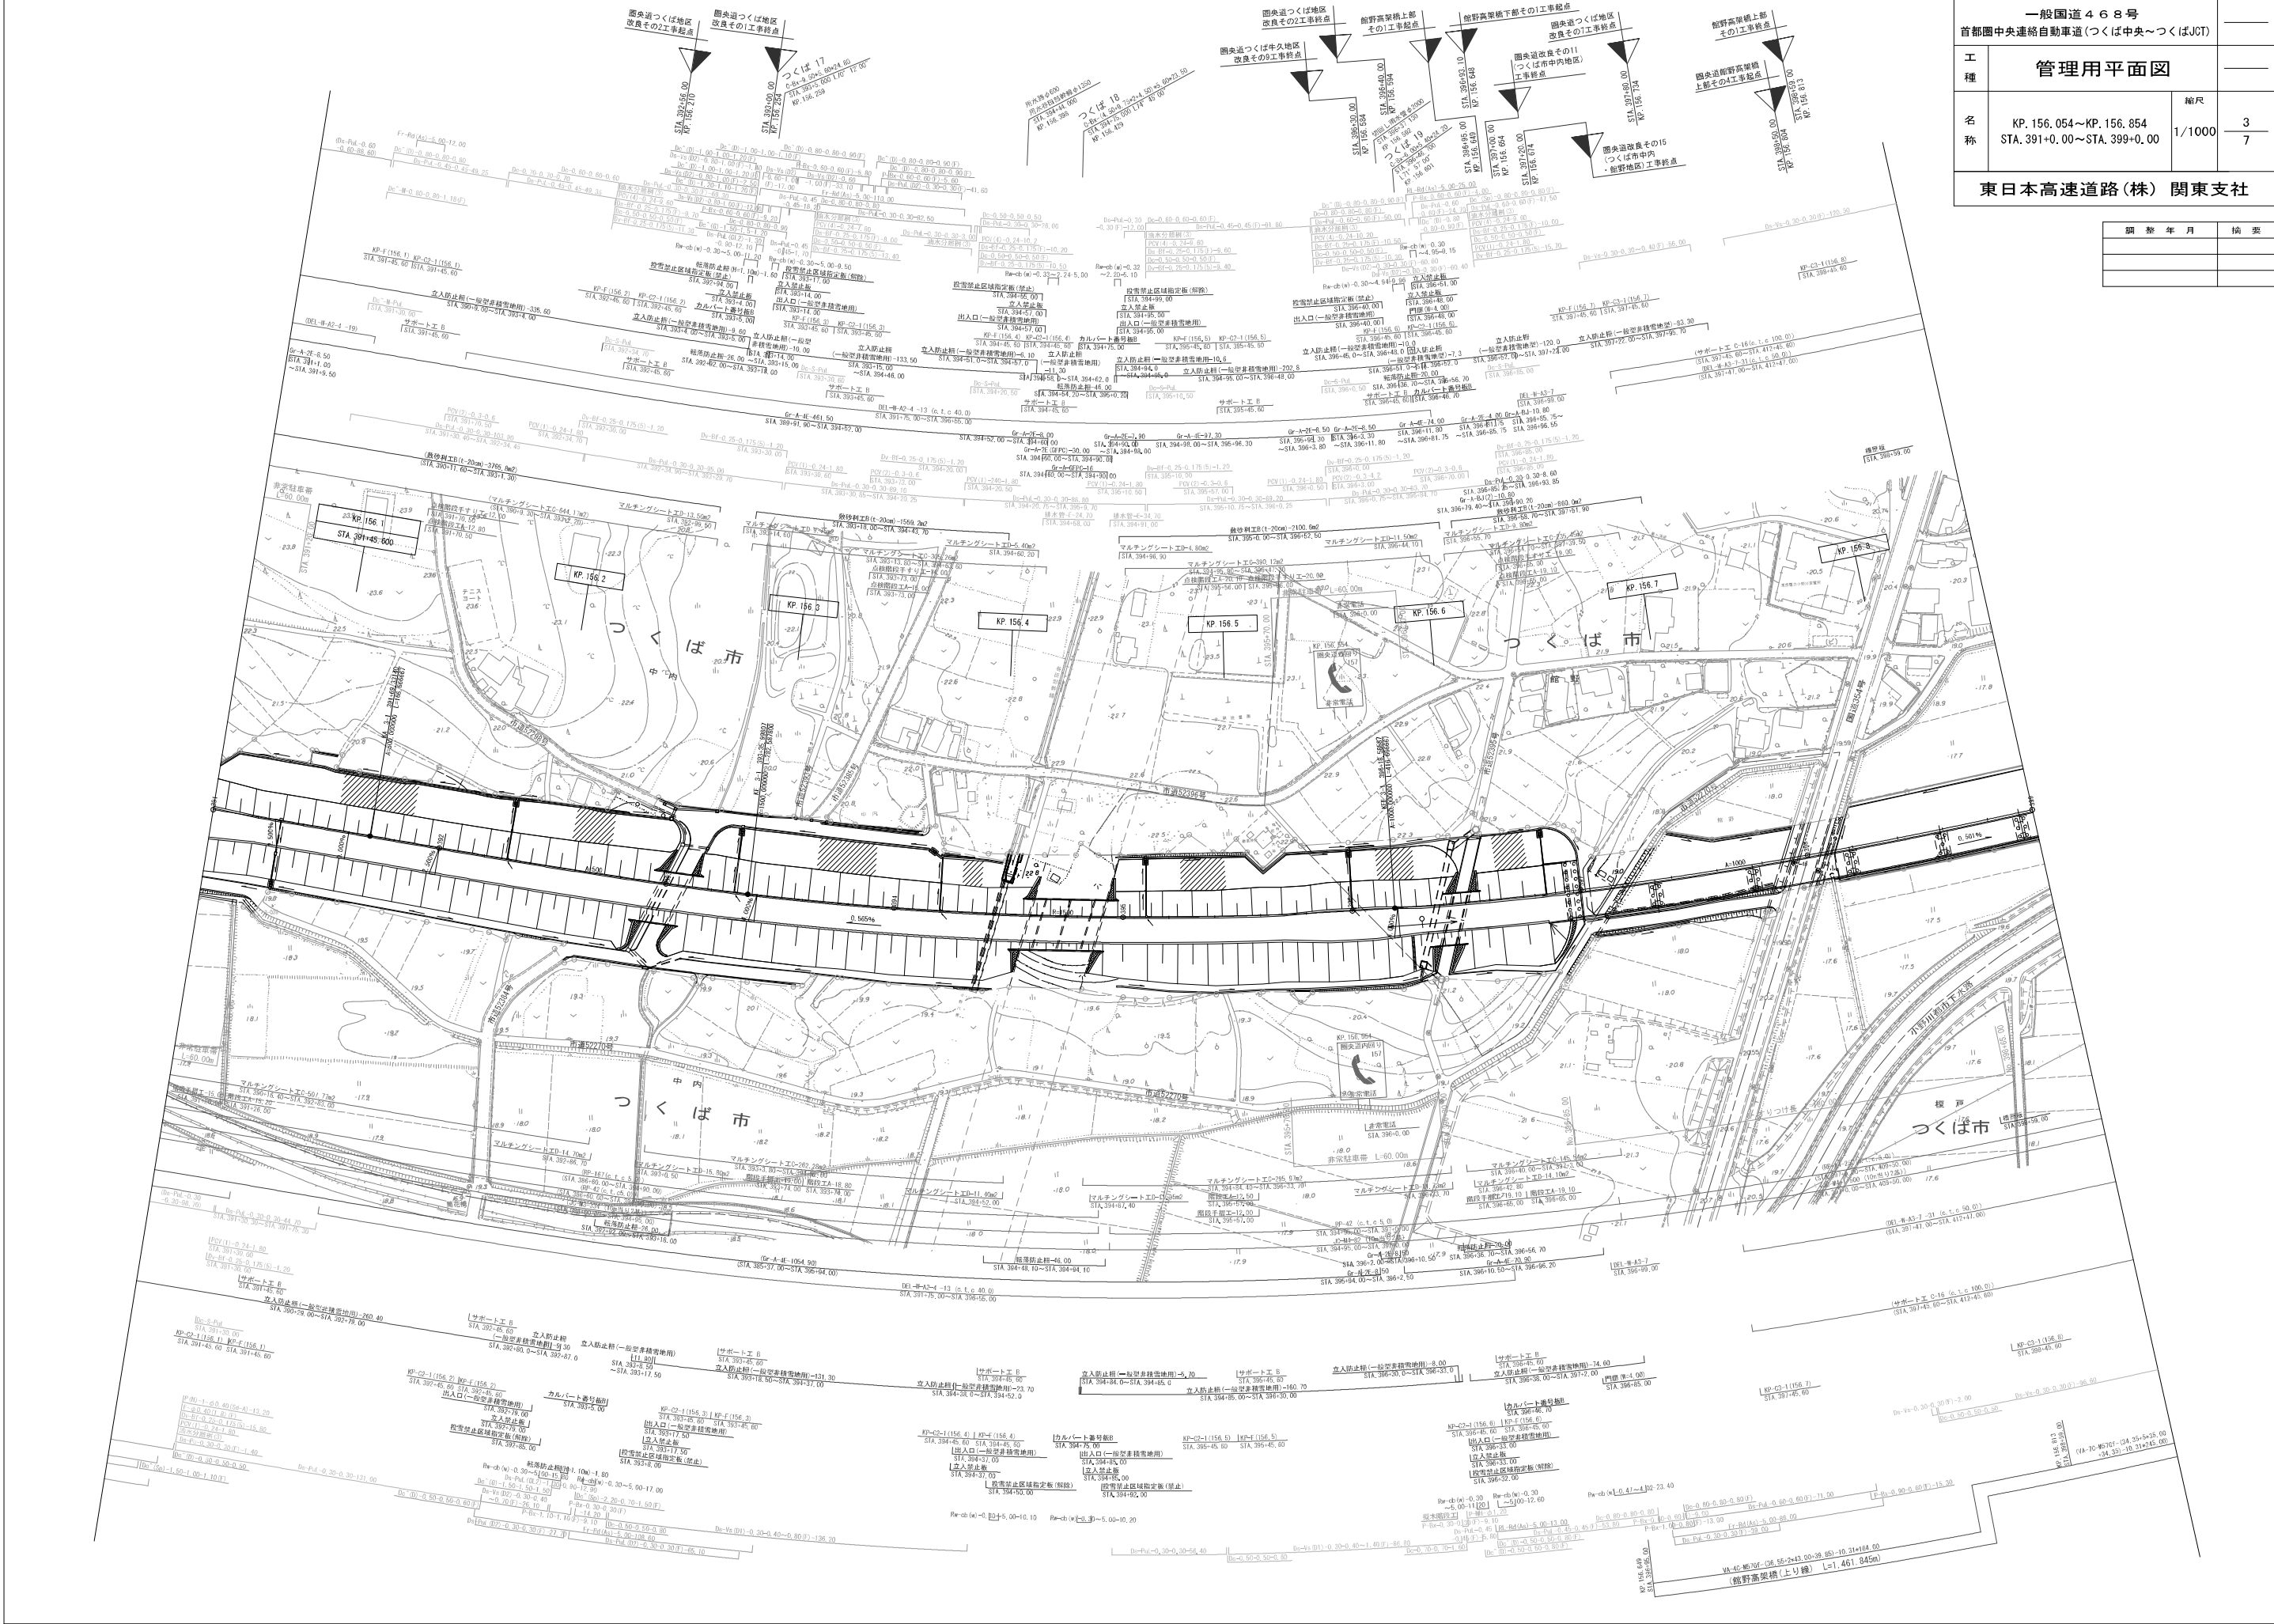

一般国道468号

首都圏中央連絡自動車道(つくば中央~つくばJCT)

工種

管理用平面図

名称

KP. 156.854~KP. 157.654
STA. 399+0.00~STA. 407+0.00


縮尺


1/1000

4
7

東日本高速道路(株) 関東支社

調 整 年 月	摘 要

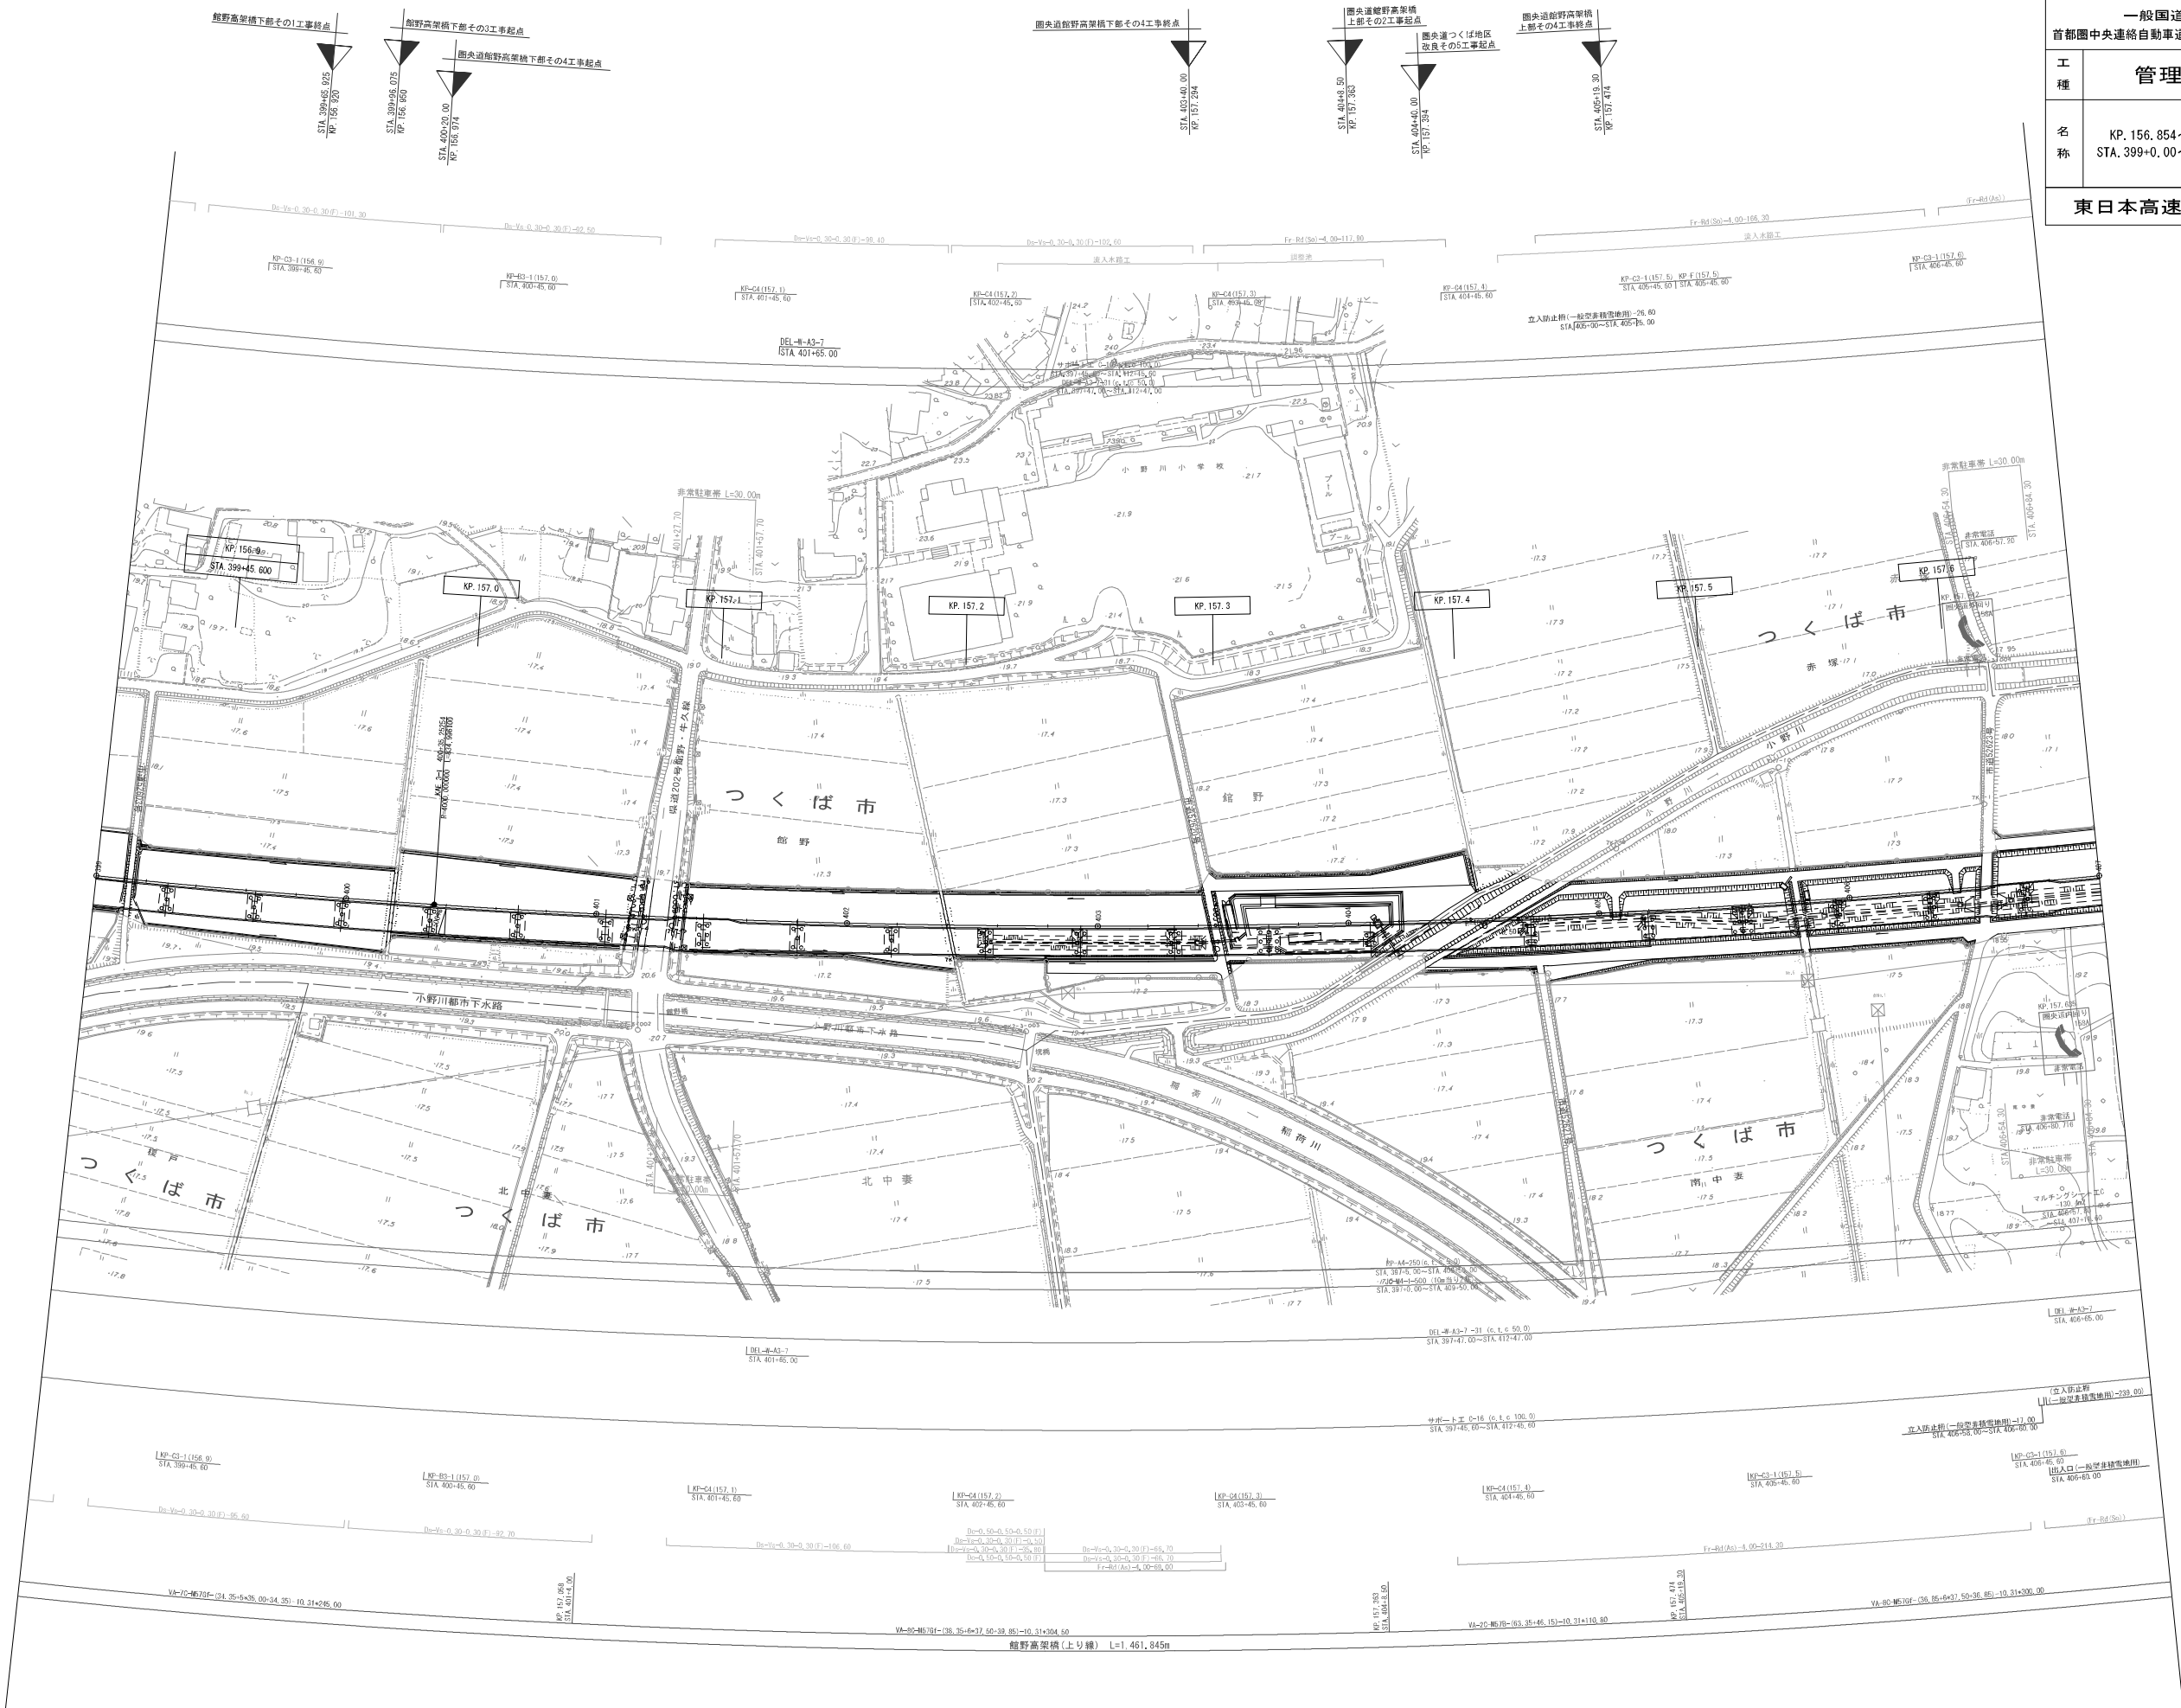

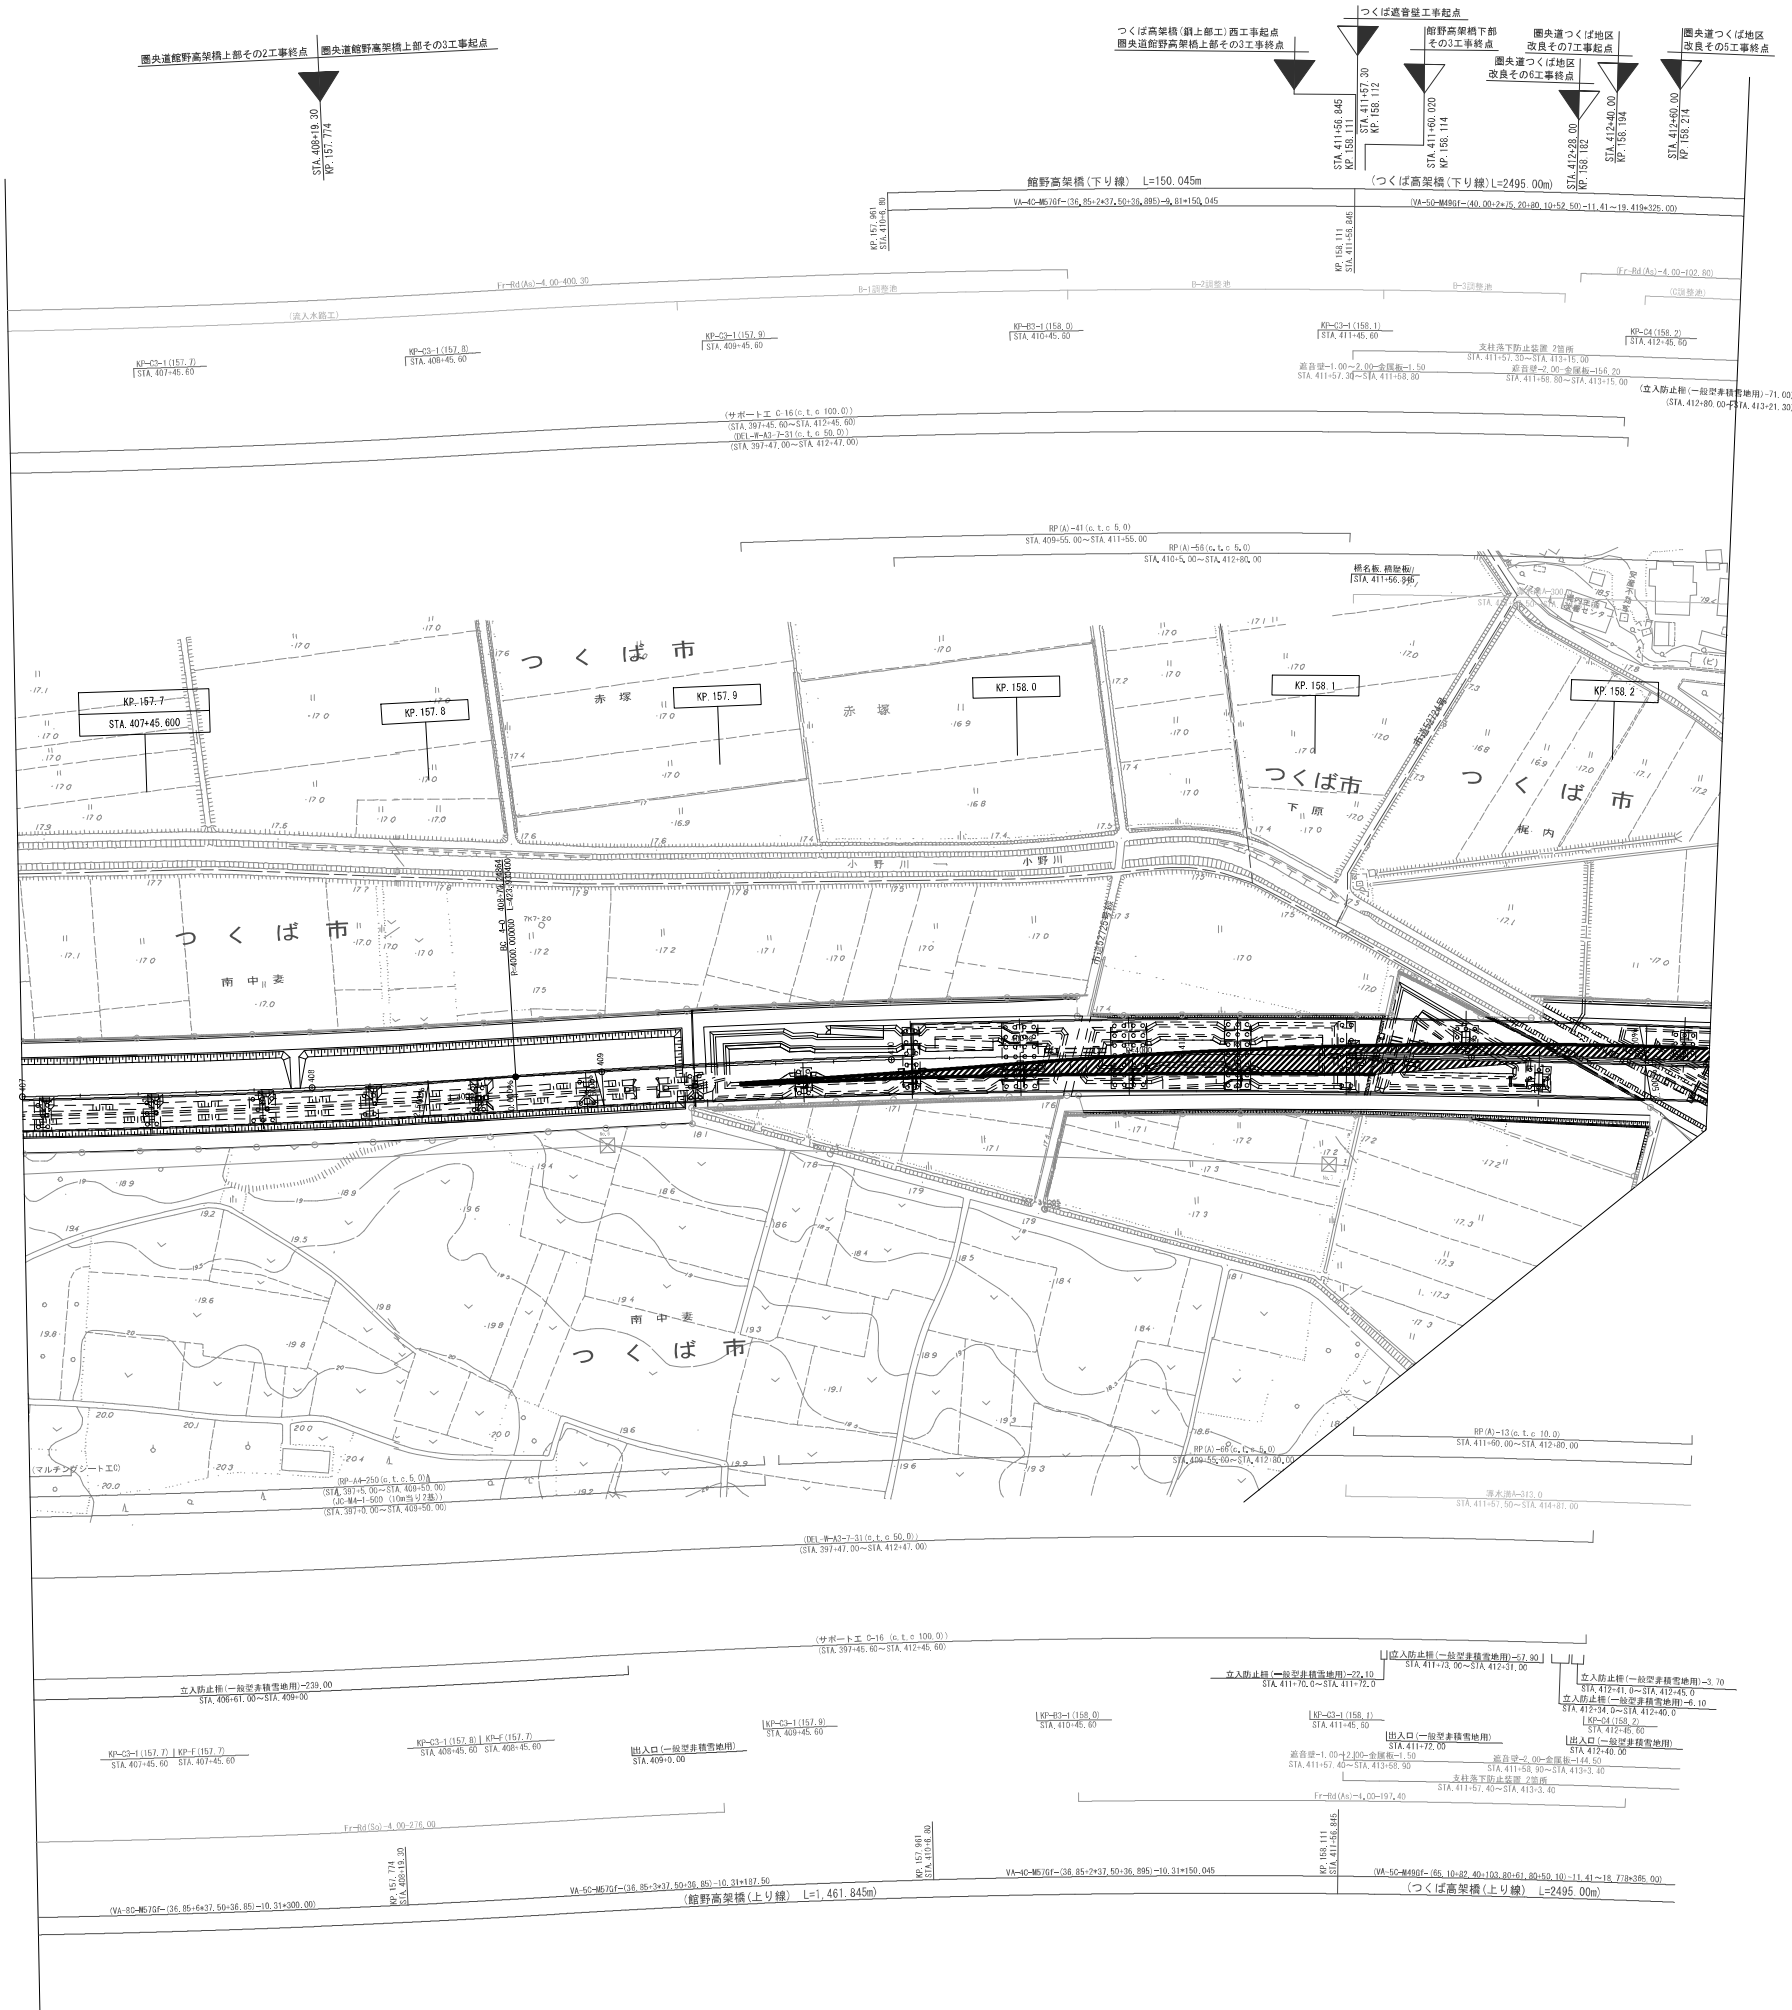



調 整 年 月	摘 要

一般国道 4 6 8 号		_____	
首都圏中央連絡自動車道(つくば中央～つくばJCT)			
工 種	管理用平面図		_____
名 称	KP. 157. 654～KP. 158. 236 STA. 407+0. 00～STA. 412+81. 845	縮尺 1/1000	$\frac{5}{7}$
	東日本高速道路(株) 関東支社		

一般国道468号			_____
首都圏中央連絡自動車道(つくば中央～つくばJCT)			
工 種	管理用平面図		_____
名 称	KP. 158.236～KP. 158.989 STA. 412+81.845～STA. 6+52.40	縮尺 1/1000	7
			7
東日本高速道路(株) 関東支社			


調 整 年 月	摘 要

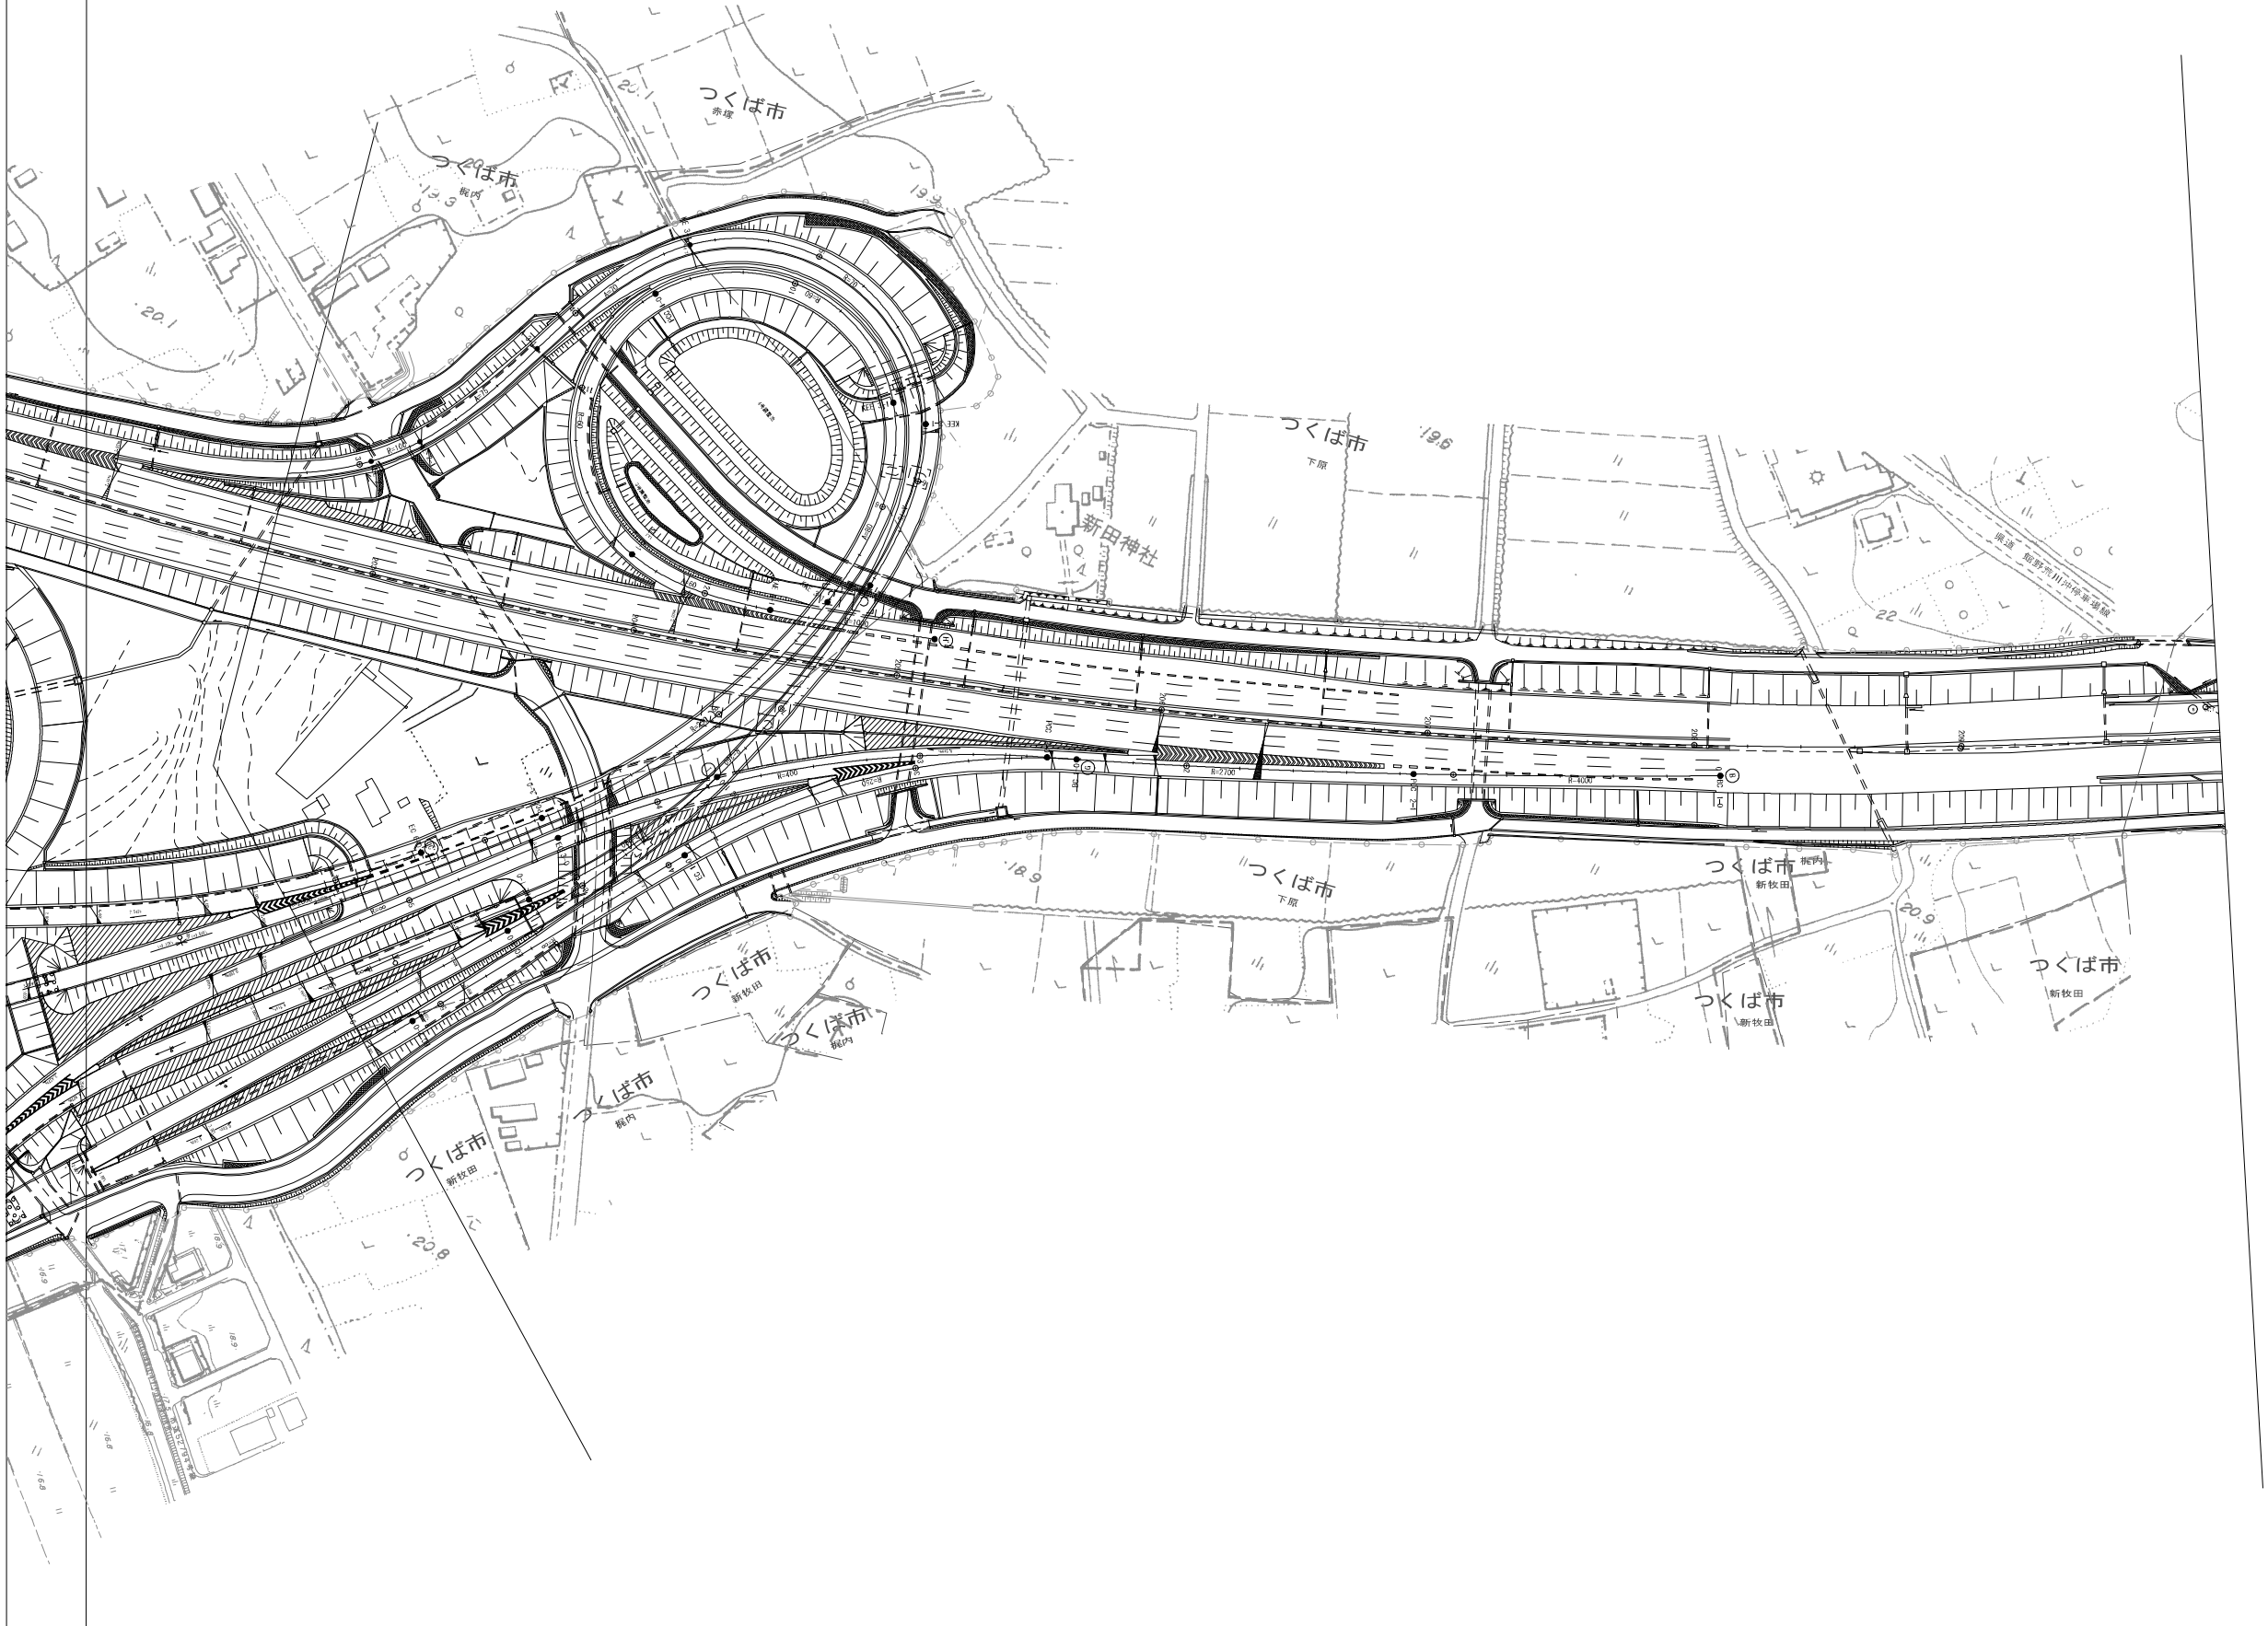

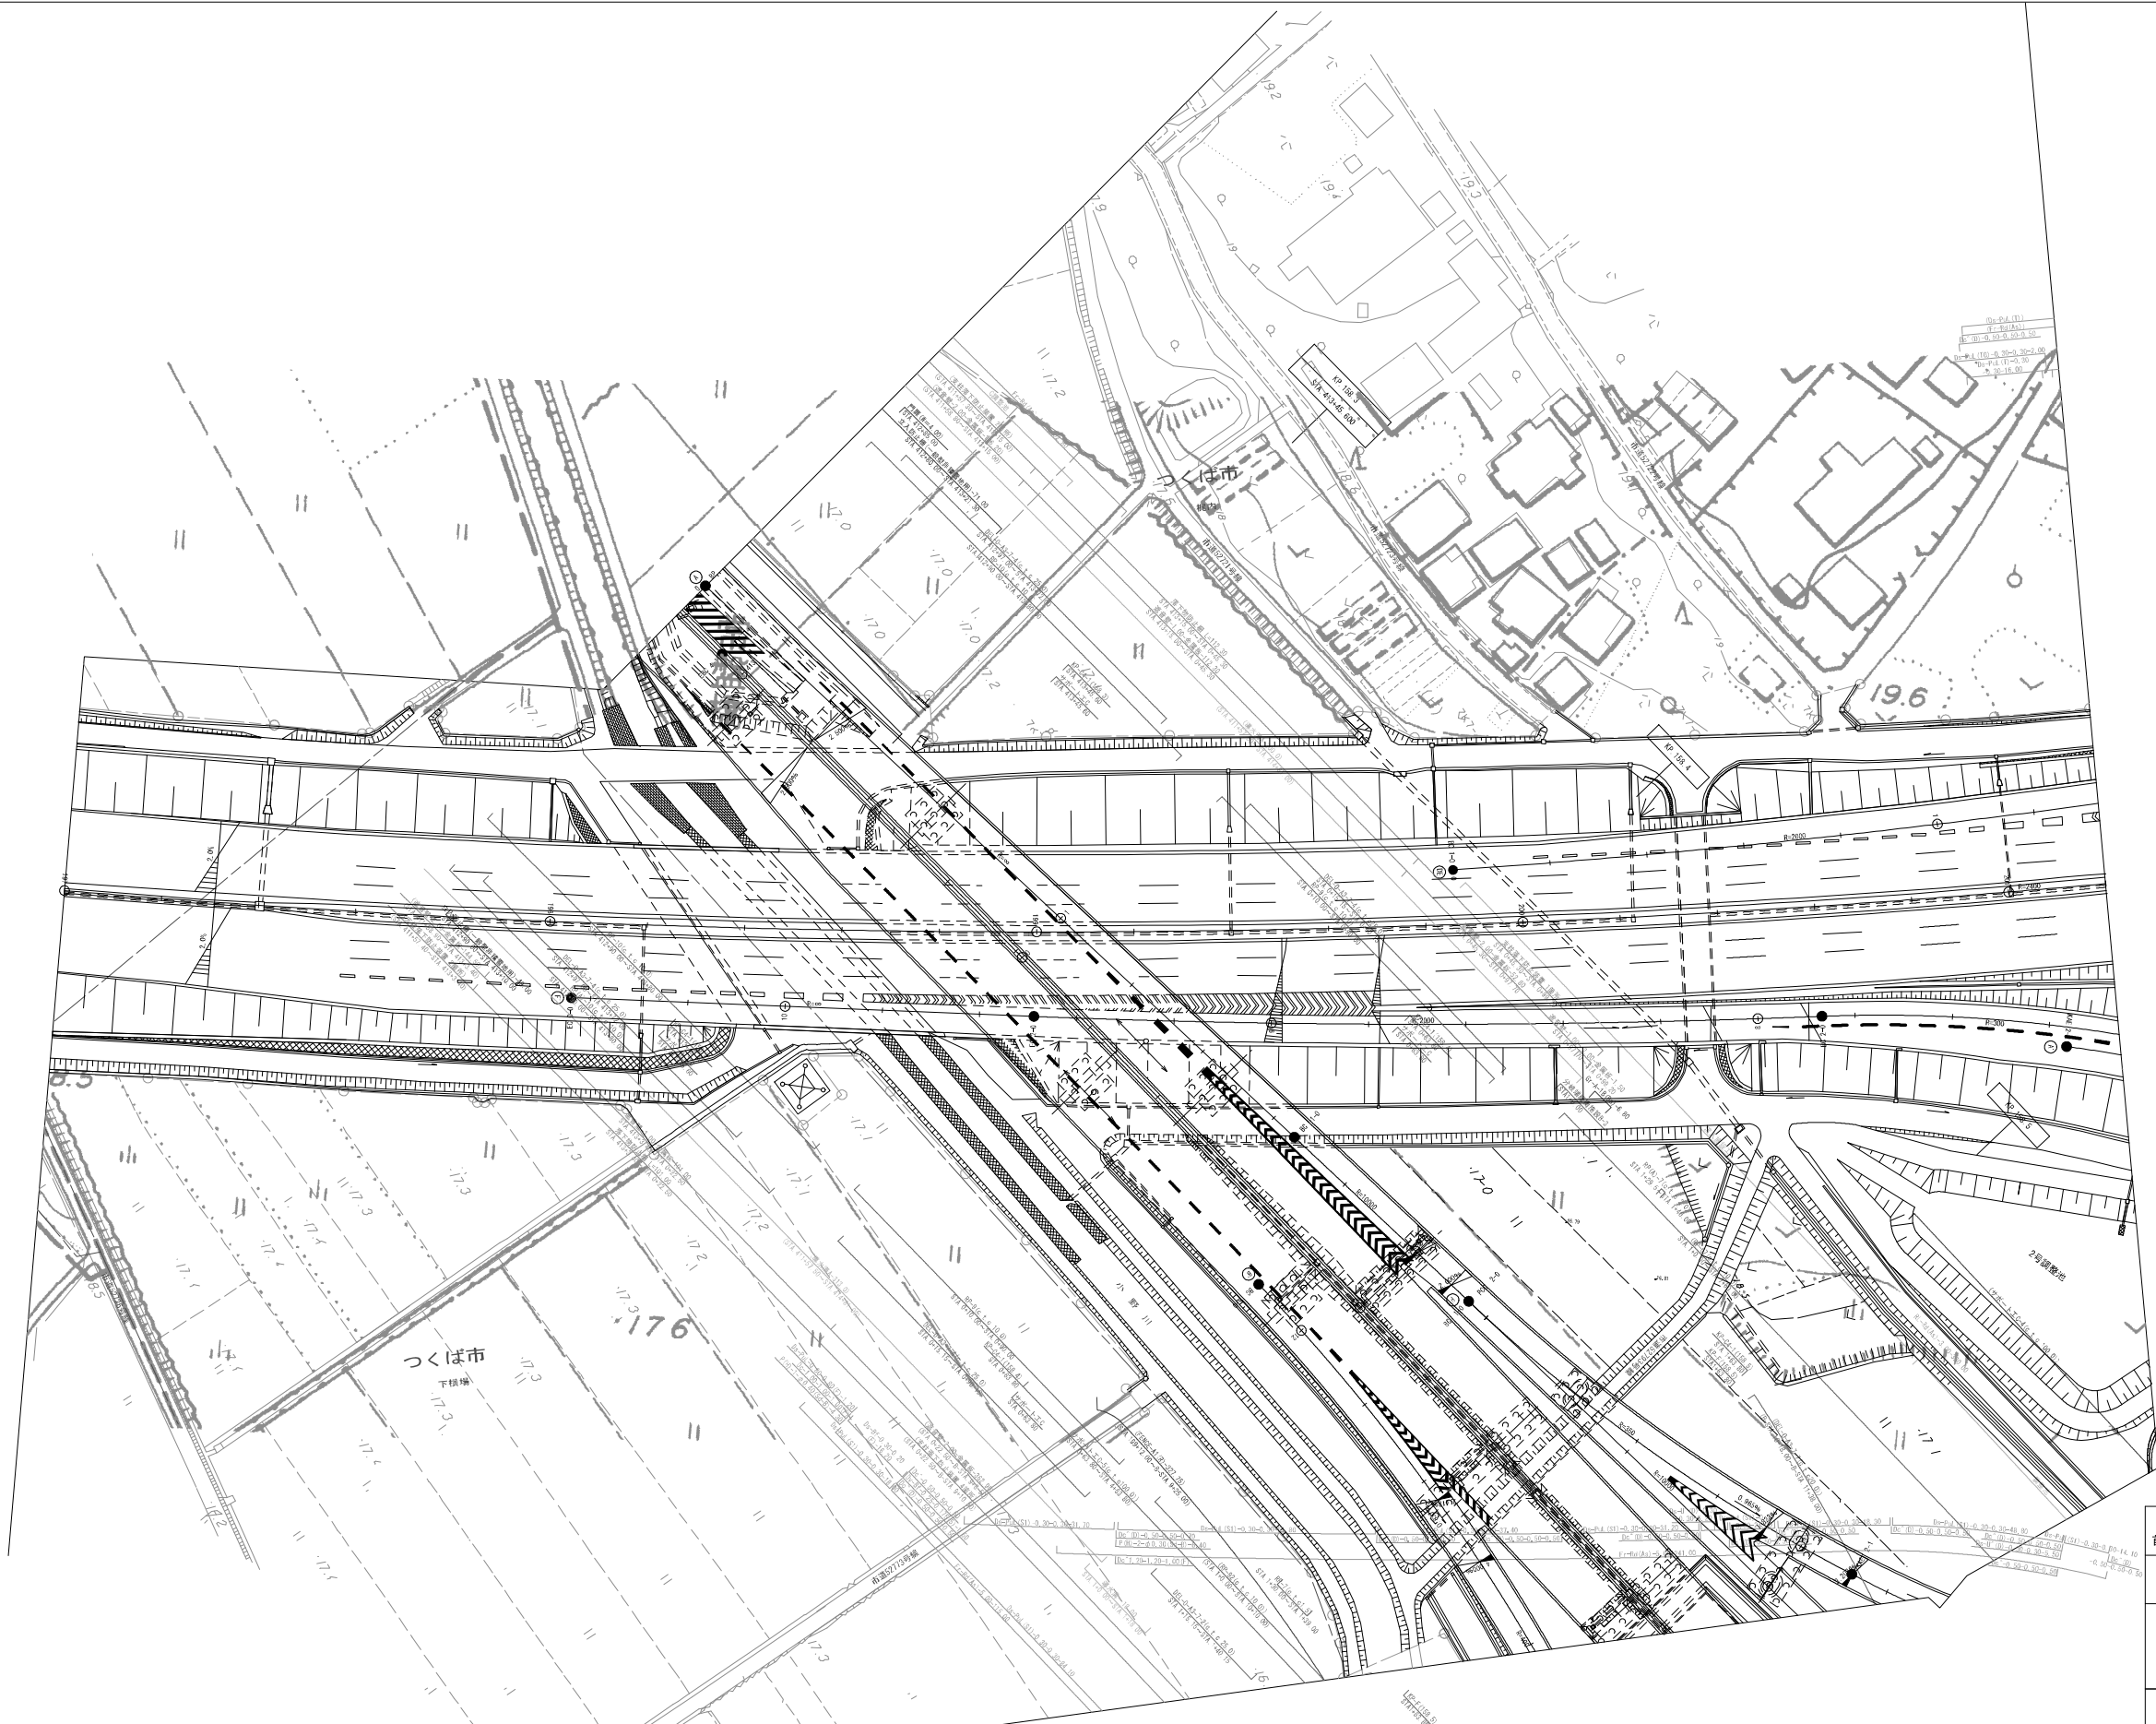


期 年 月	納 要

一般国道468号 首都圏中央連絡自動車道(つくば中央～つくばJCT)			
工 種	管理用平面図		
名 称	つくばジャンクション KP. 158, 236～KP. 158, 989 STA. 412+81.845～STA. 6+52.40	縮尺 1/500	1 5
東日本高速道路(株) 関東支社			

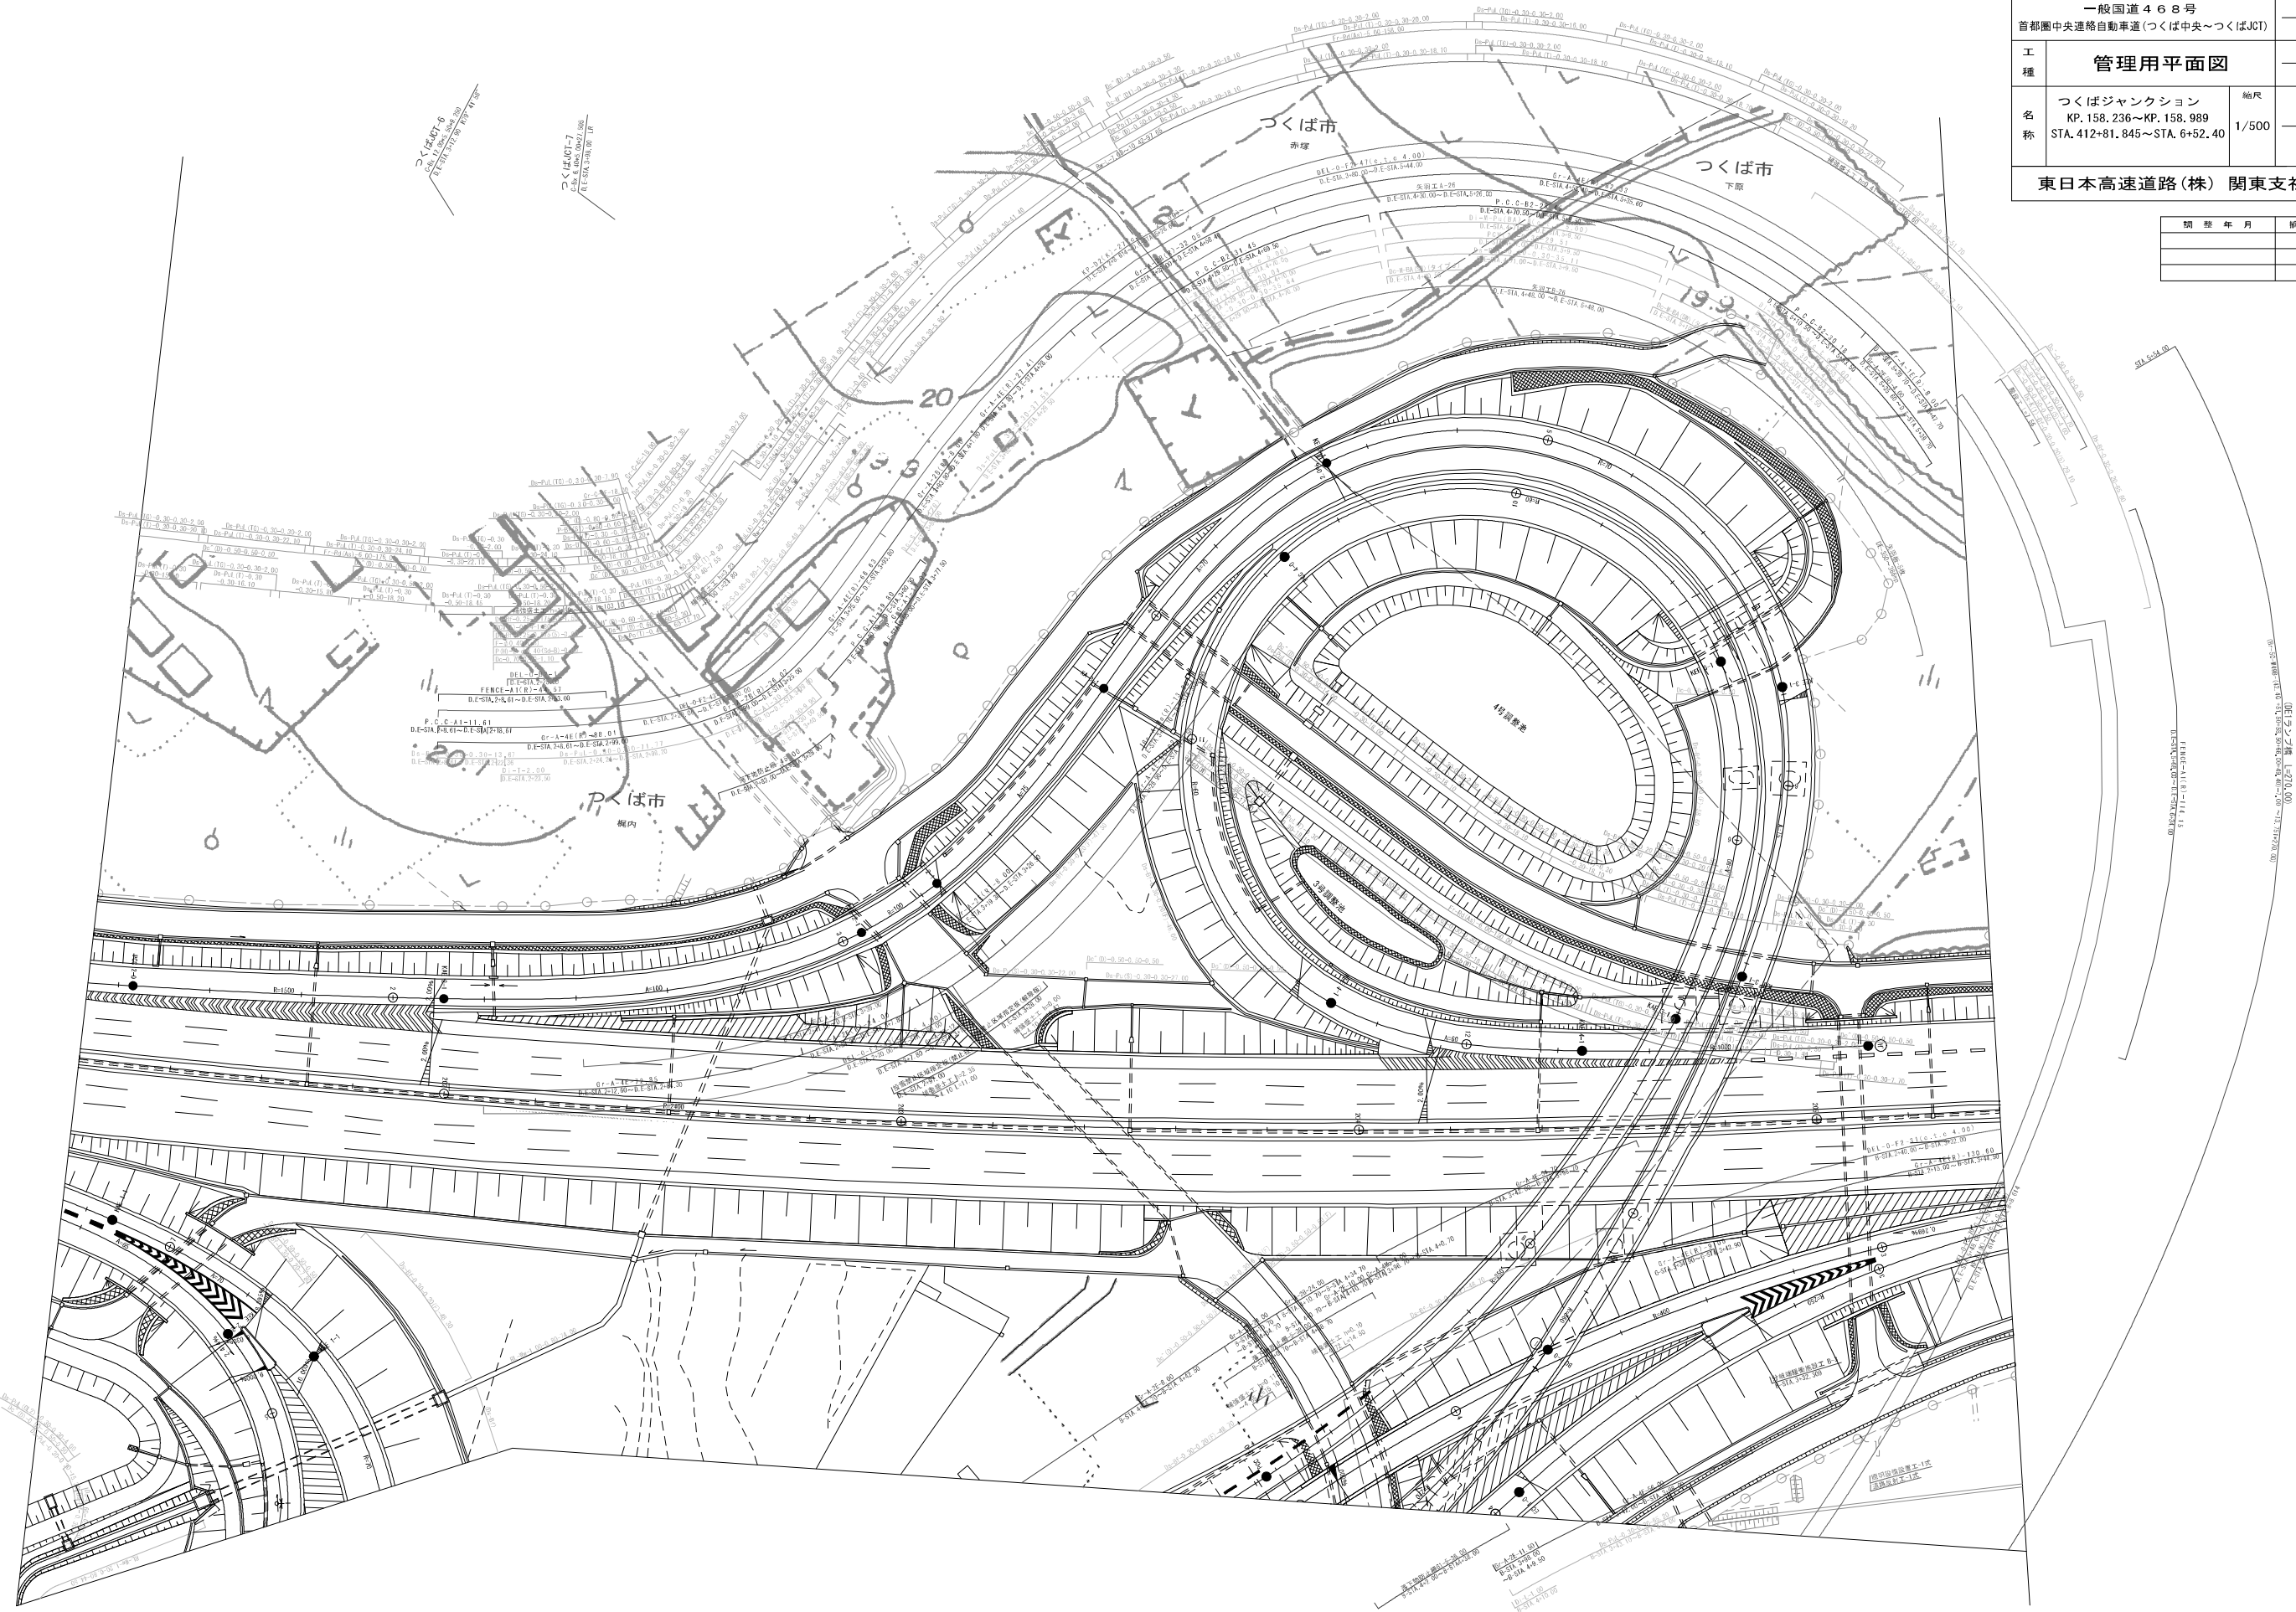

一般国道468号 首都圏中央連絡自動車道(つくば中央～つくばJCT)			
工種	管理用平面図		
名称	つくばジャンクション KP. 158, 236～KP. 158, 989 STA. 412+81.845～STA. 6+52.40	縮尺	1/500 2/5
東日本高速道路(株) 関東支社			

開	修	年	月	納	要

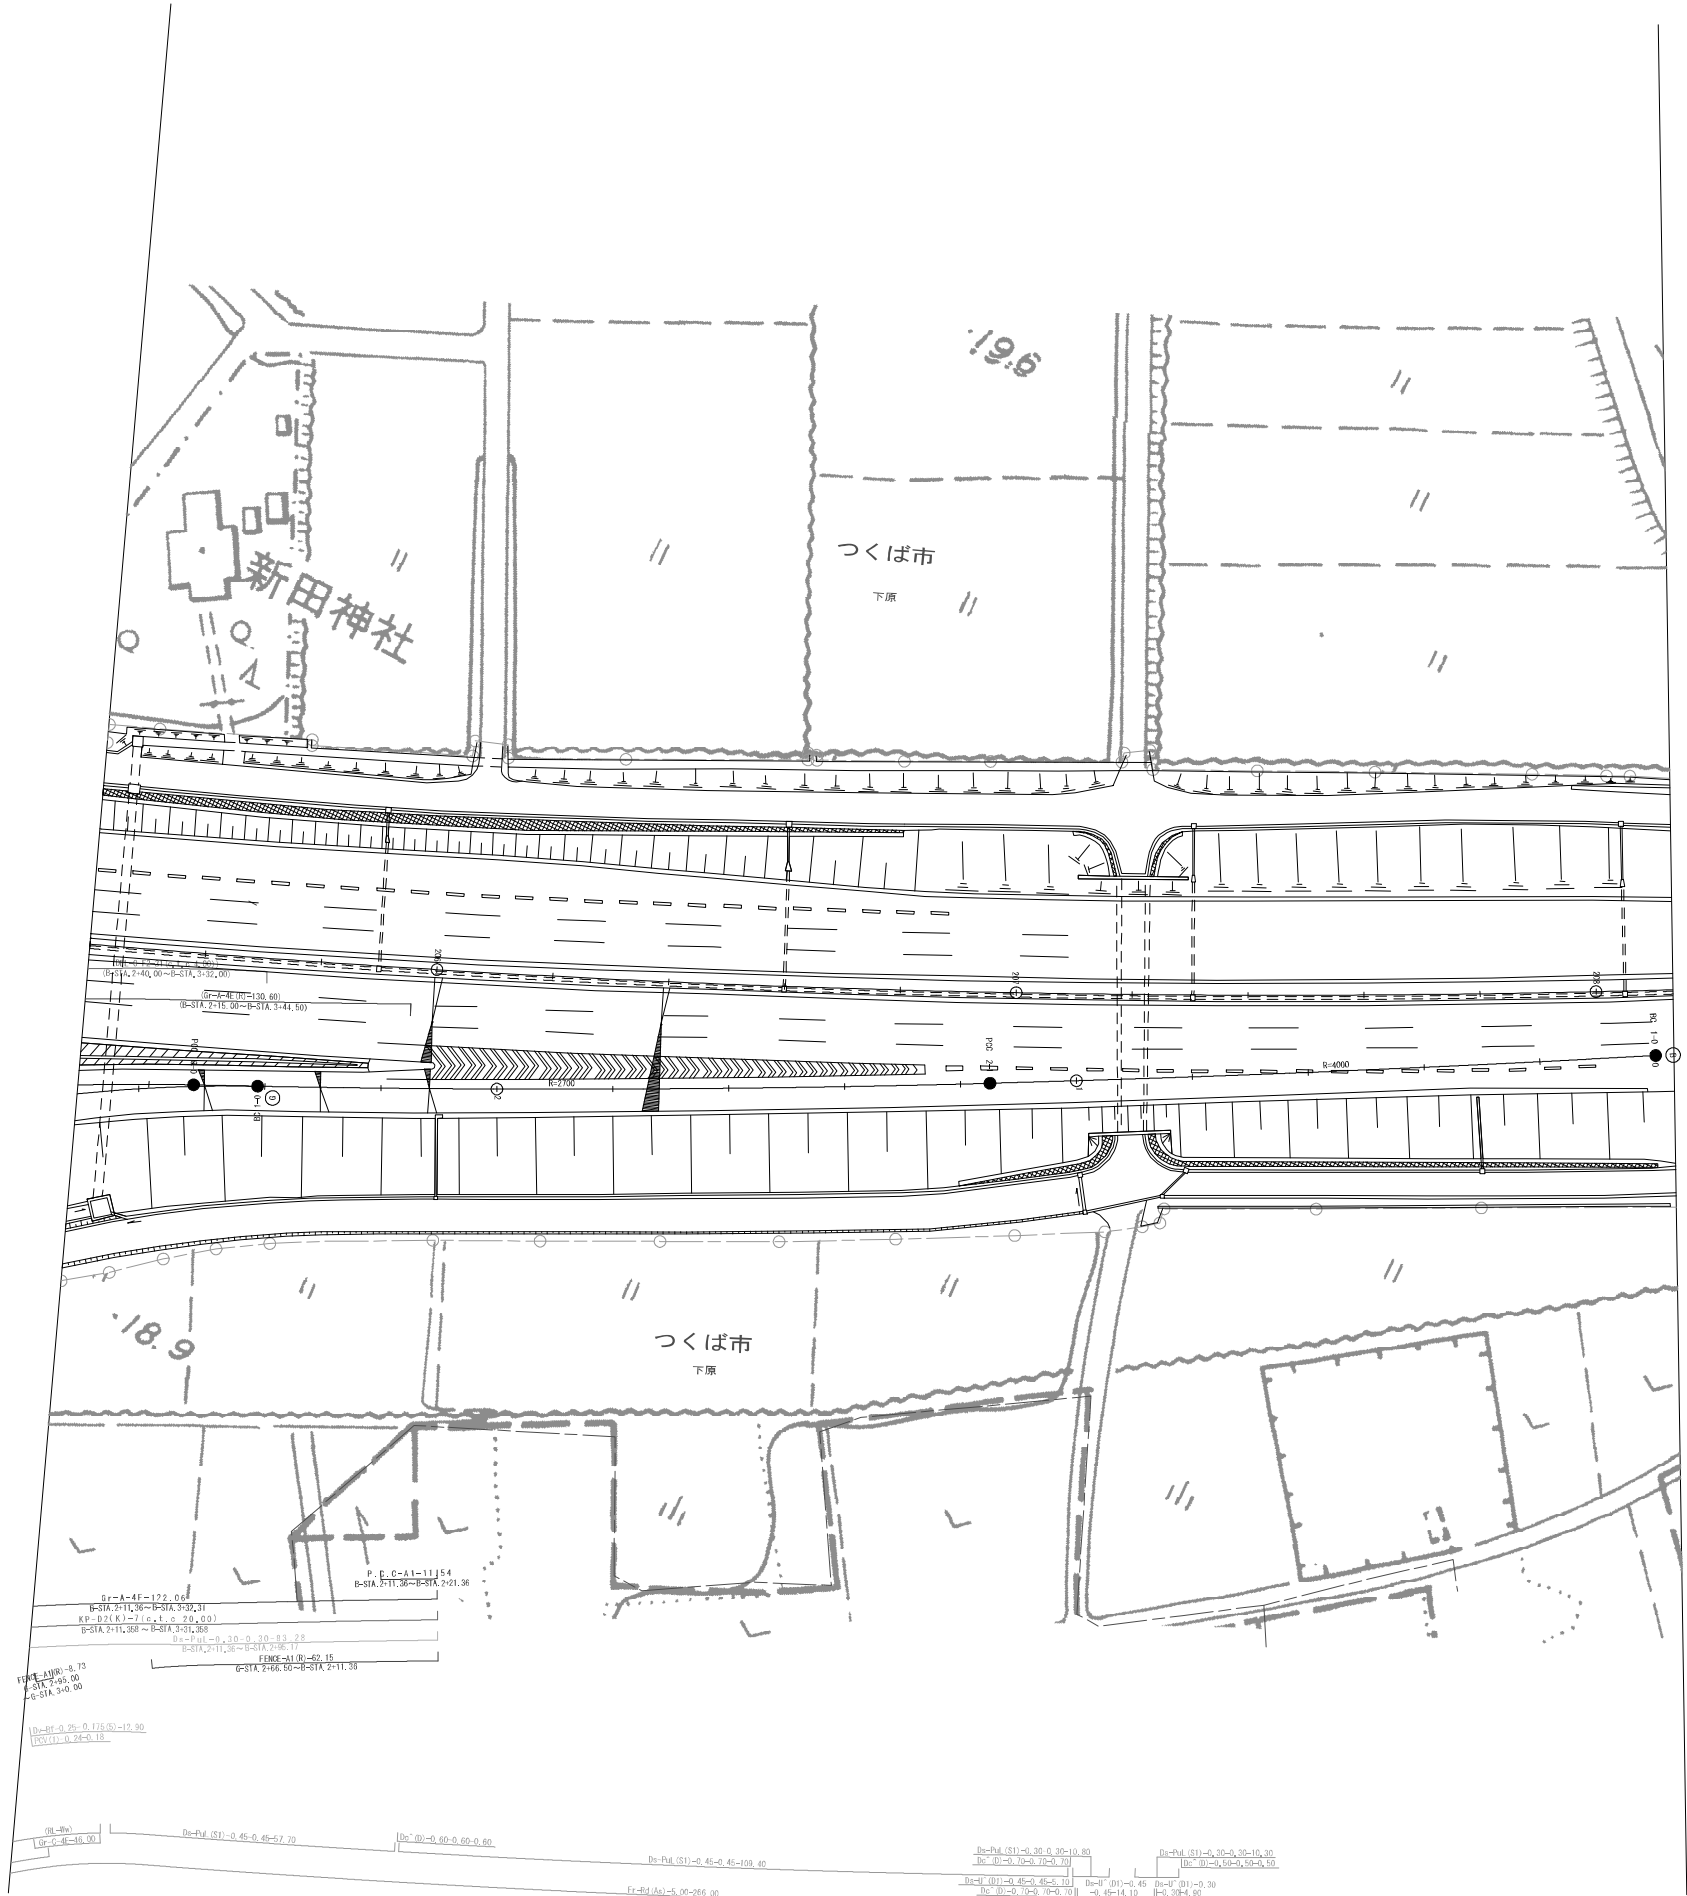



調 整 年 月	摘 要

一般国道468号		_____	
首都圏中央連絡自動車道(つくば中央~つくばJCT)			
工 種	管理用平面図		_____
名 称	つくばジャンクション KP. 158. 236~KP. 158. 989 STA. 412+81. 845~STA. 6+52. 40	縮尺 1/500	3
			5
東日本高速道路(株) 関東支社			

一般国道468号			_____	
首都圏中央連絡自動車道(つくば中央～つくばJCT)				
工 種	管理用平面図		_____	
名 称	つくばジャンクション KP.158.236～KP.158.989 STA.412+81.845～STA.6+52.40	縮尺 1/500	4	
			5	
東日本高速道路(株) 関東支社				

調 整 年 月	摘 要

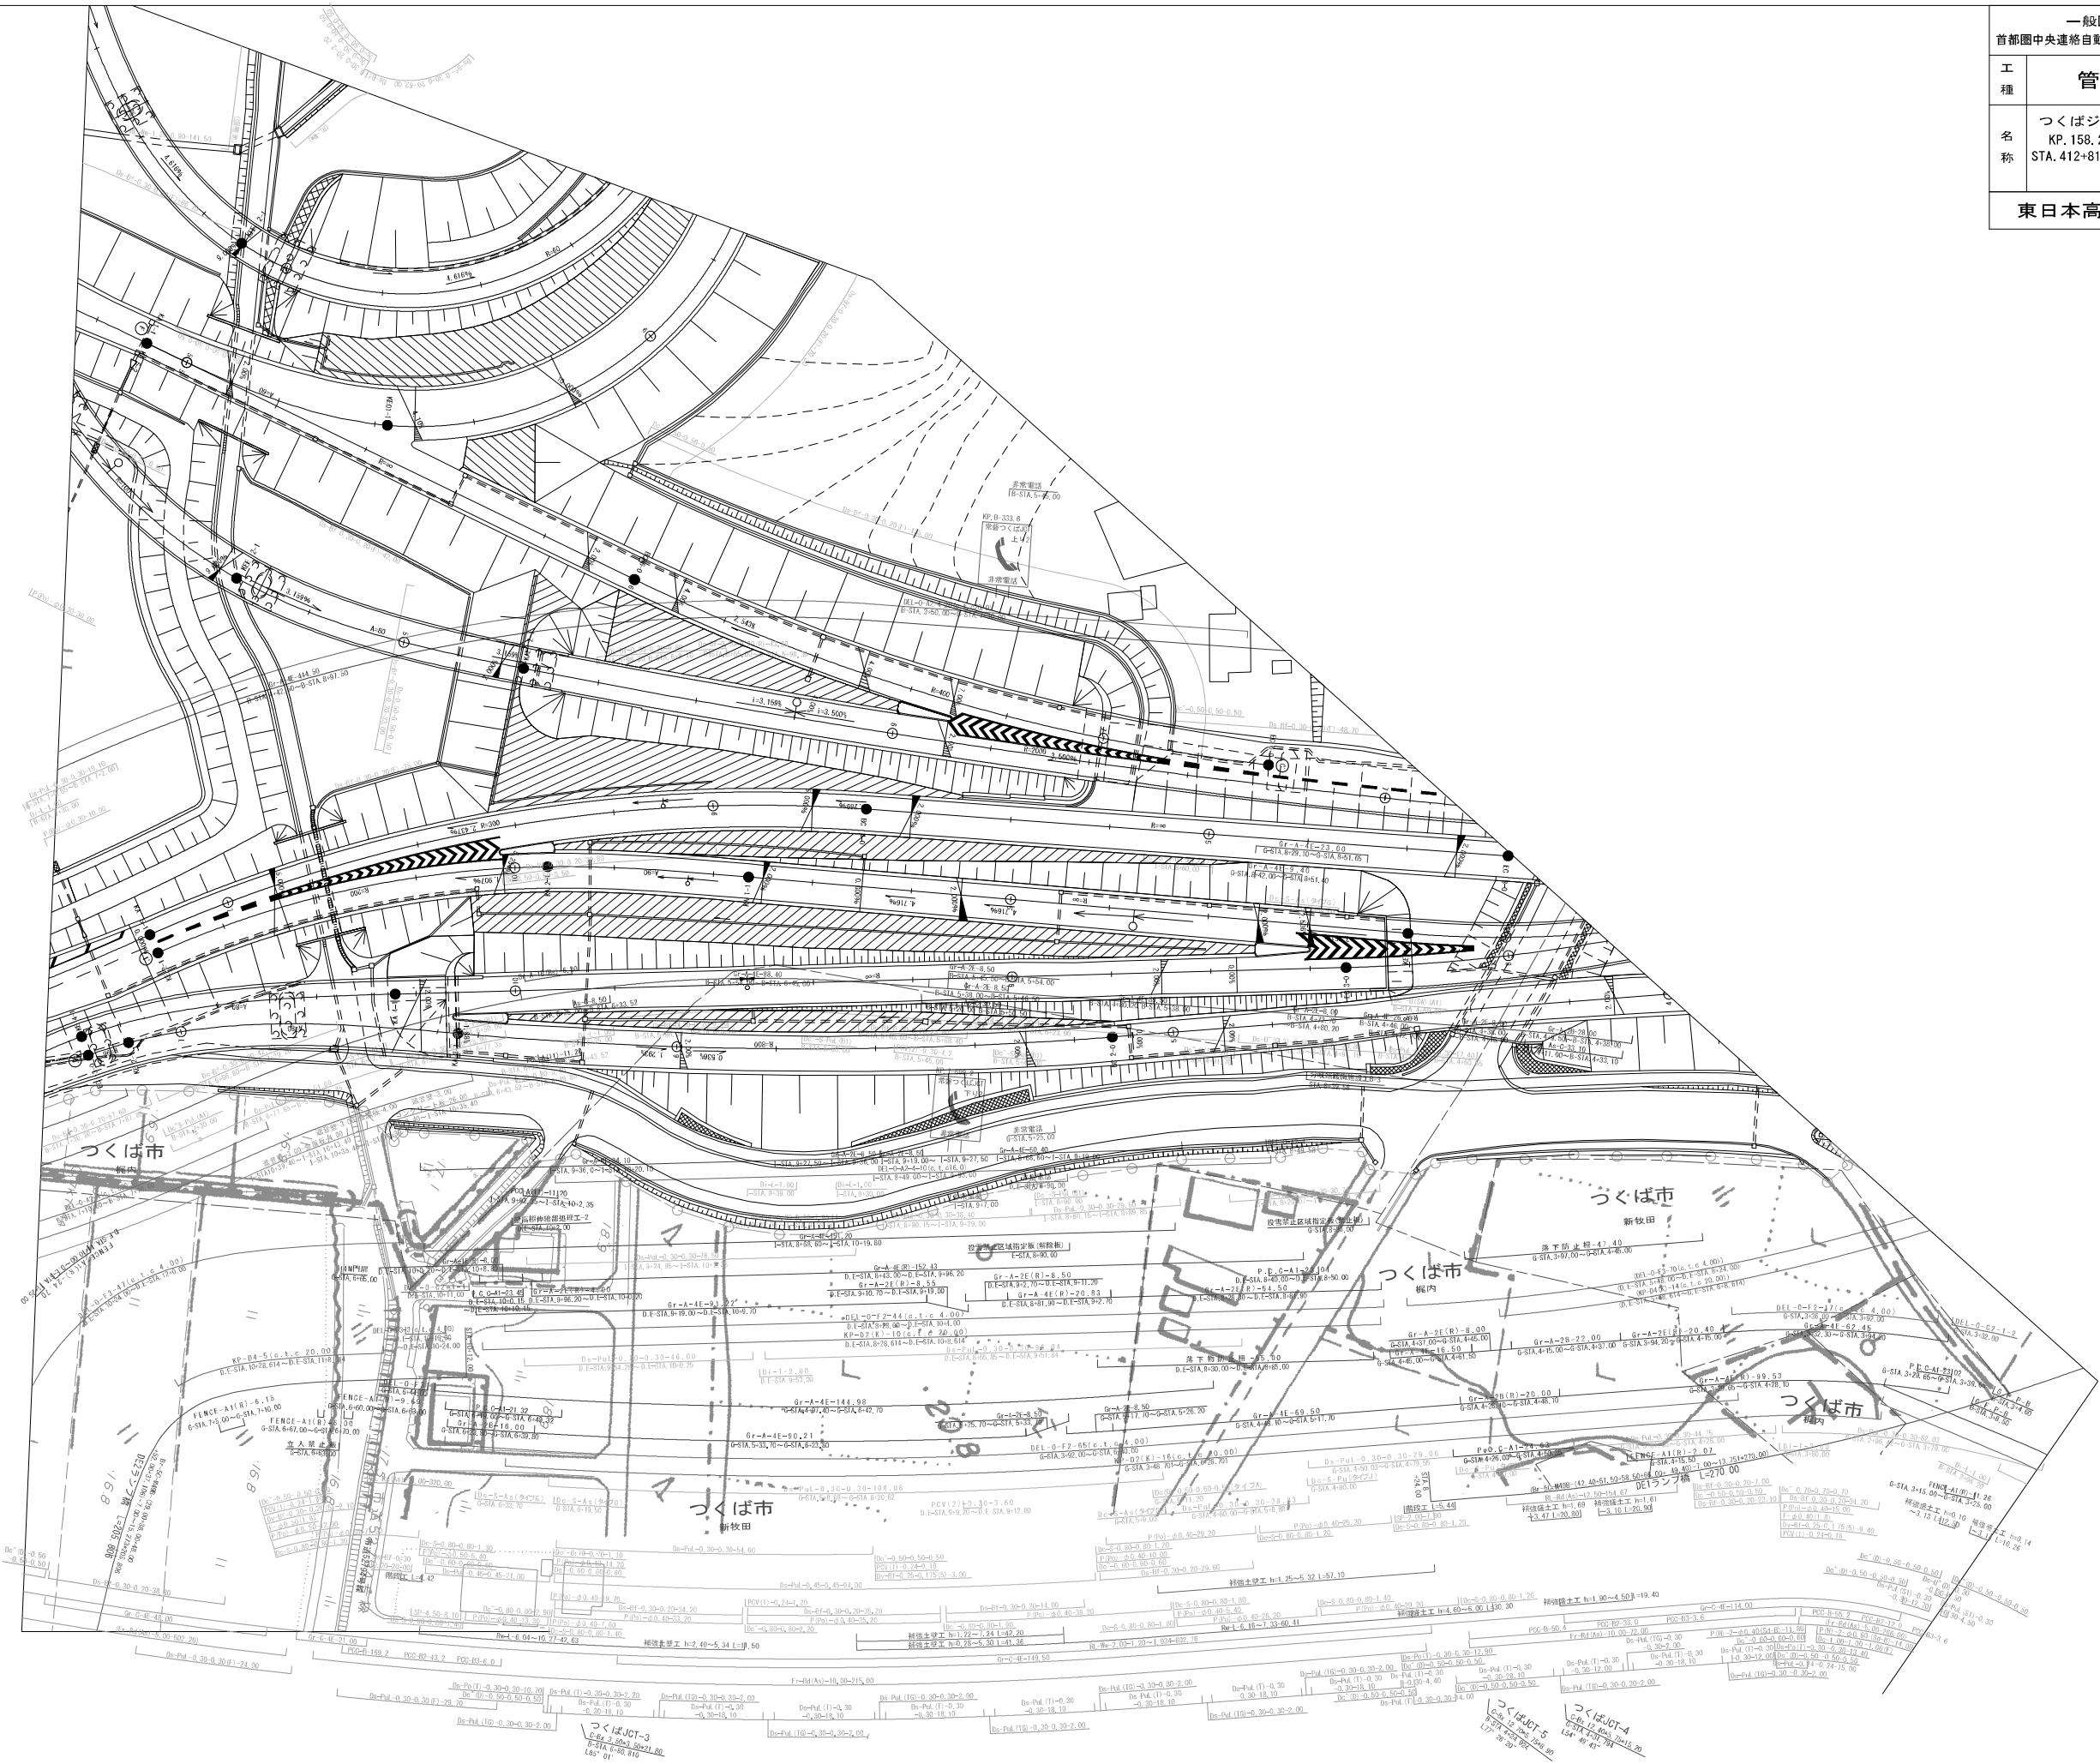


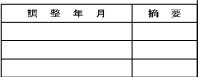

一般国道 4 6 8 号			
首都圏中央連絡自動車道(つくば中央~つくばJCT)			
工 種	管理用平面図		
名 称	つくばジャンクション KP. 158, 236~KP. 158, 989 STA. 412+81, 845~STA. 6+52, 40	配尺	$\frac{5}{5}$
	東日本高速道路(株) 関東支社		


首都圏中央連絡自動車道
(つくばJCT~つくば牛久)完成図起点


STA 6+52.40
KP 158.989

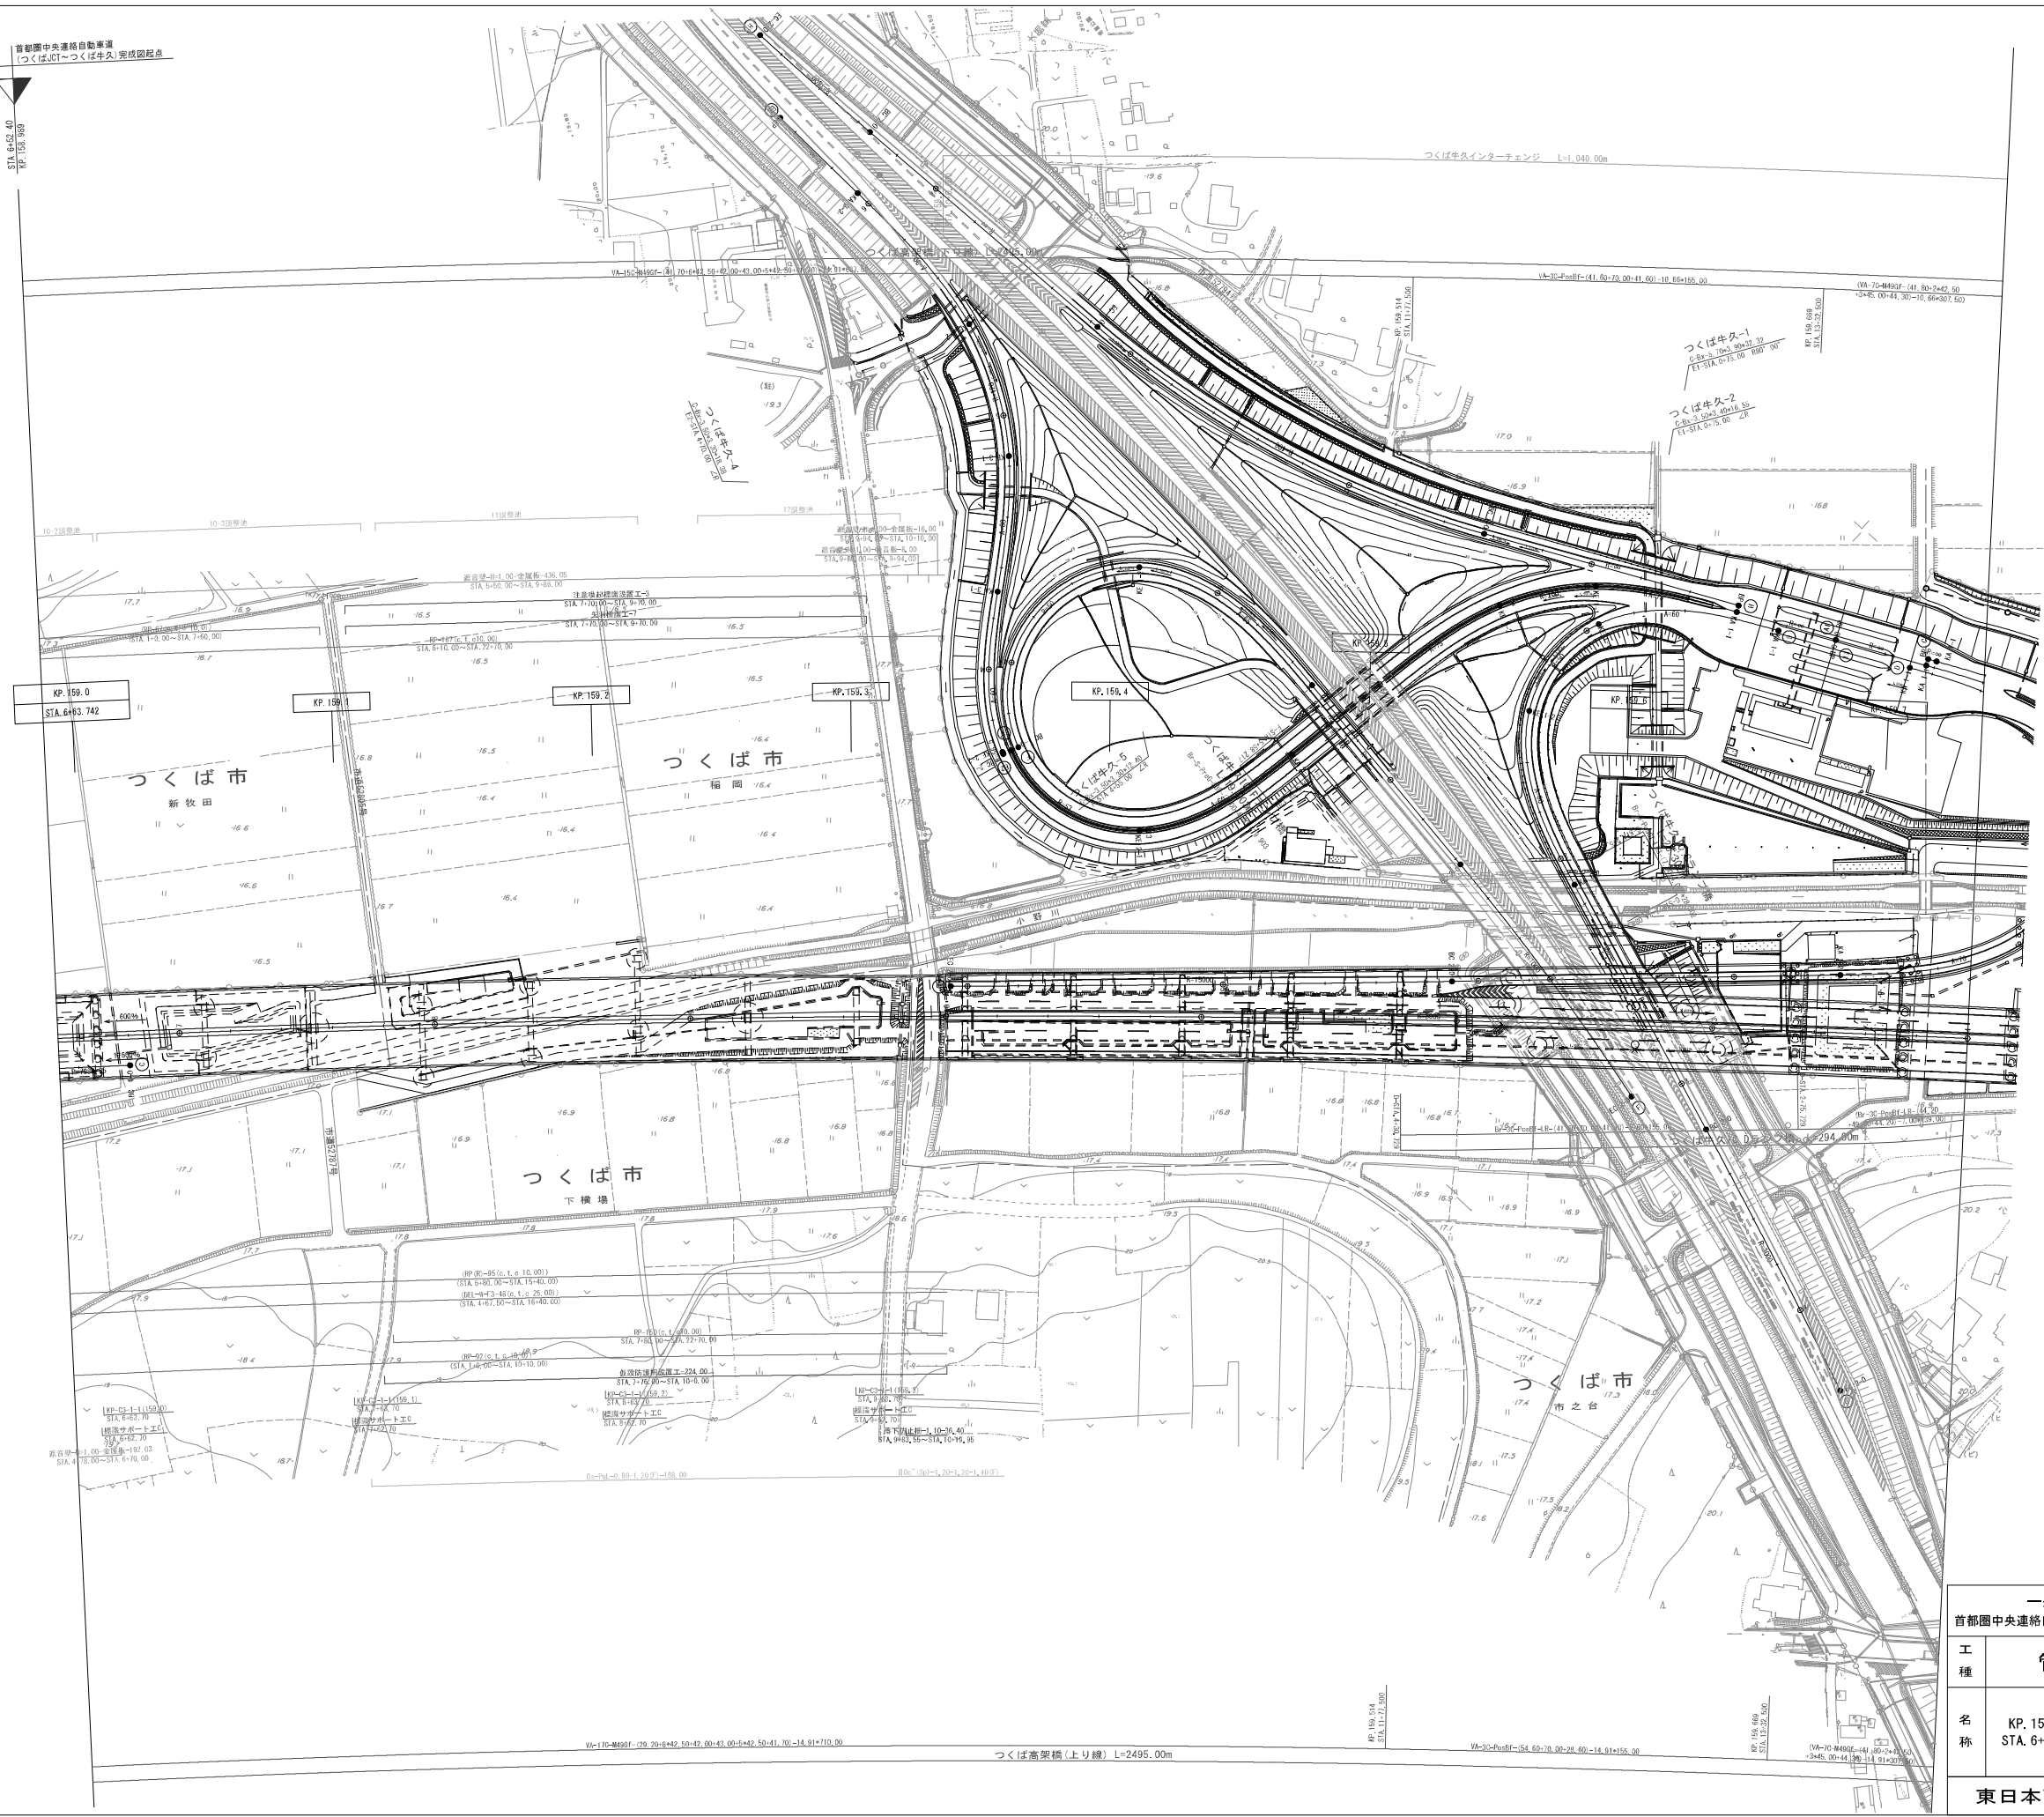

調 整 年 月	摘 要

一般国道468号 首都圏中央連絡自動車道(つくばJCT~つくば牛久)			_____
工 種	管理用平面図		_____
名 称	KP. 158.989~KP. 159.736 STA. 6+52.40~STA. 14+0.00	縮尺 1/1000	1
			2
東日本高速道路(株) 関東支社			

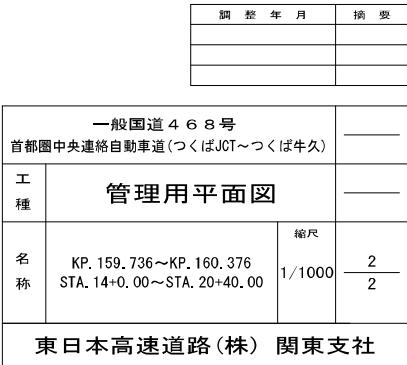

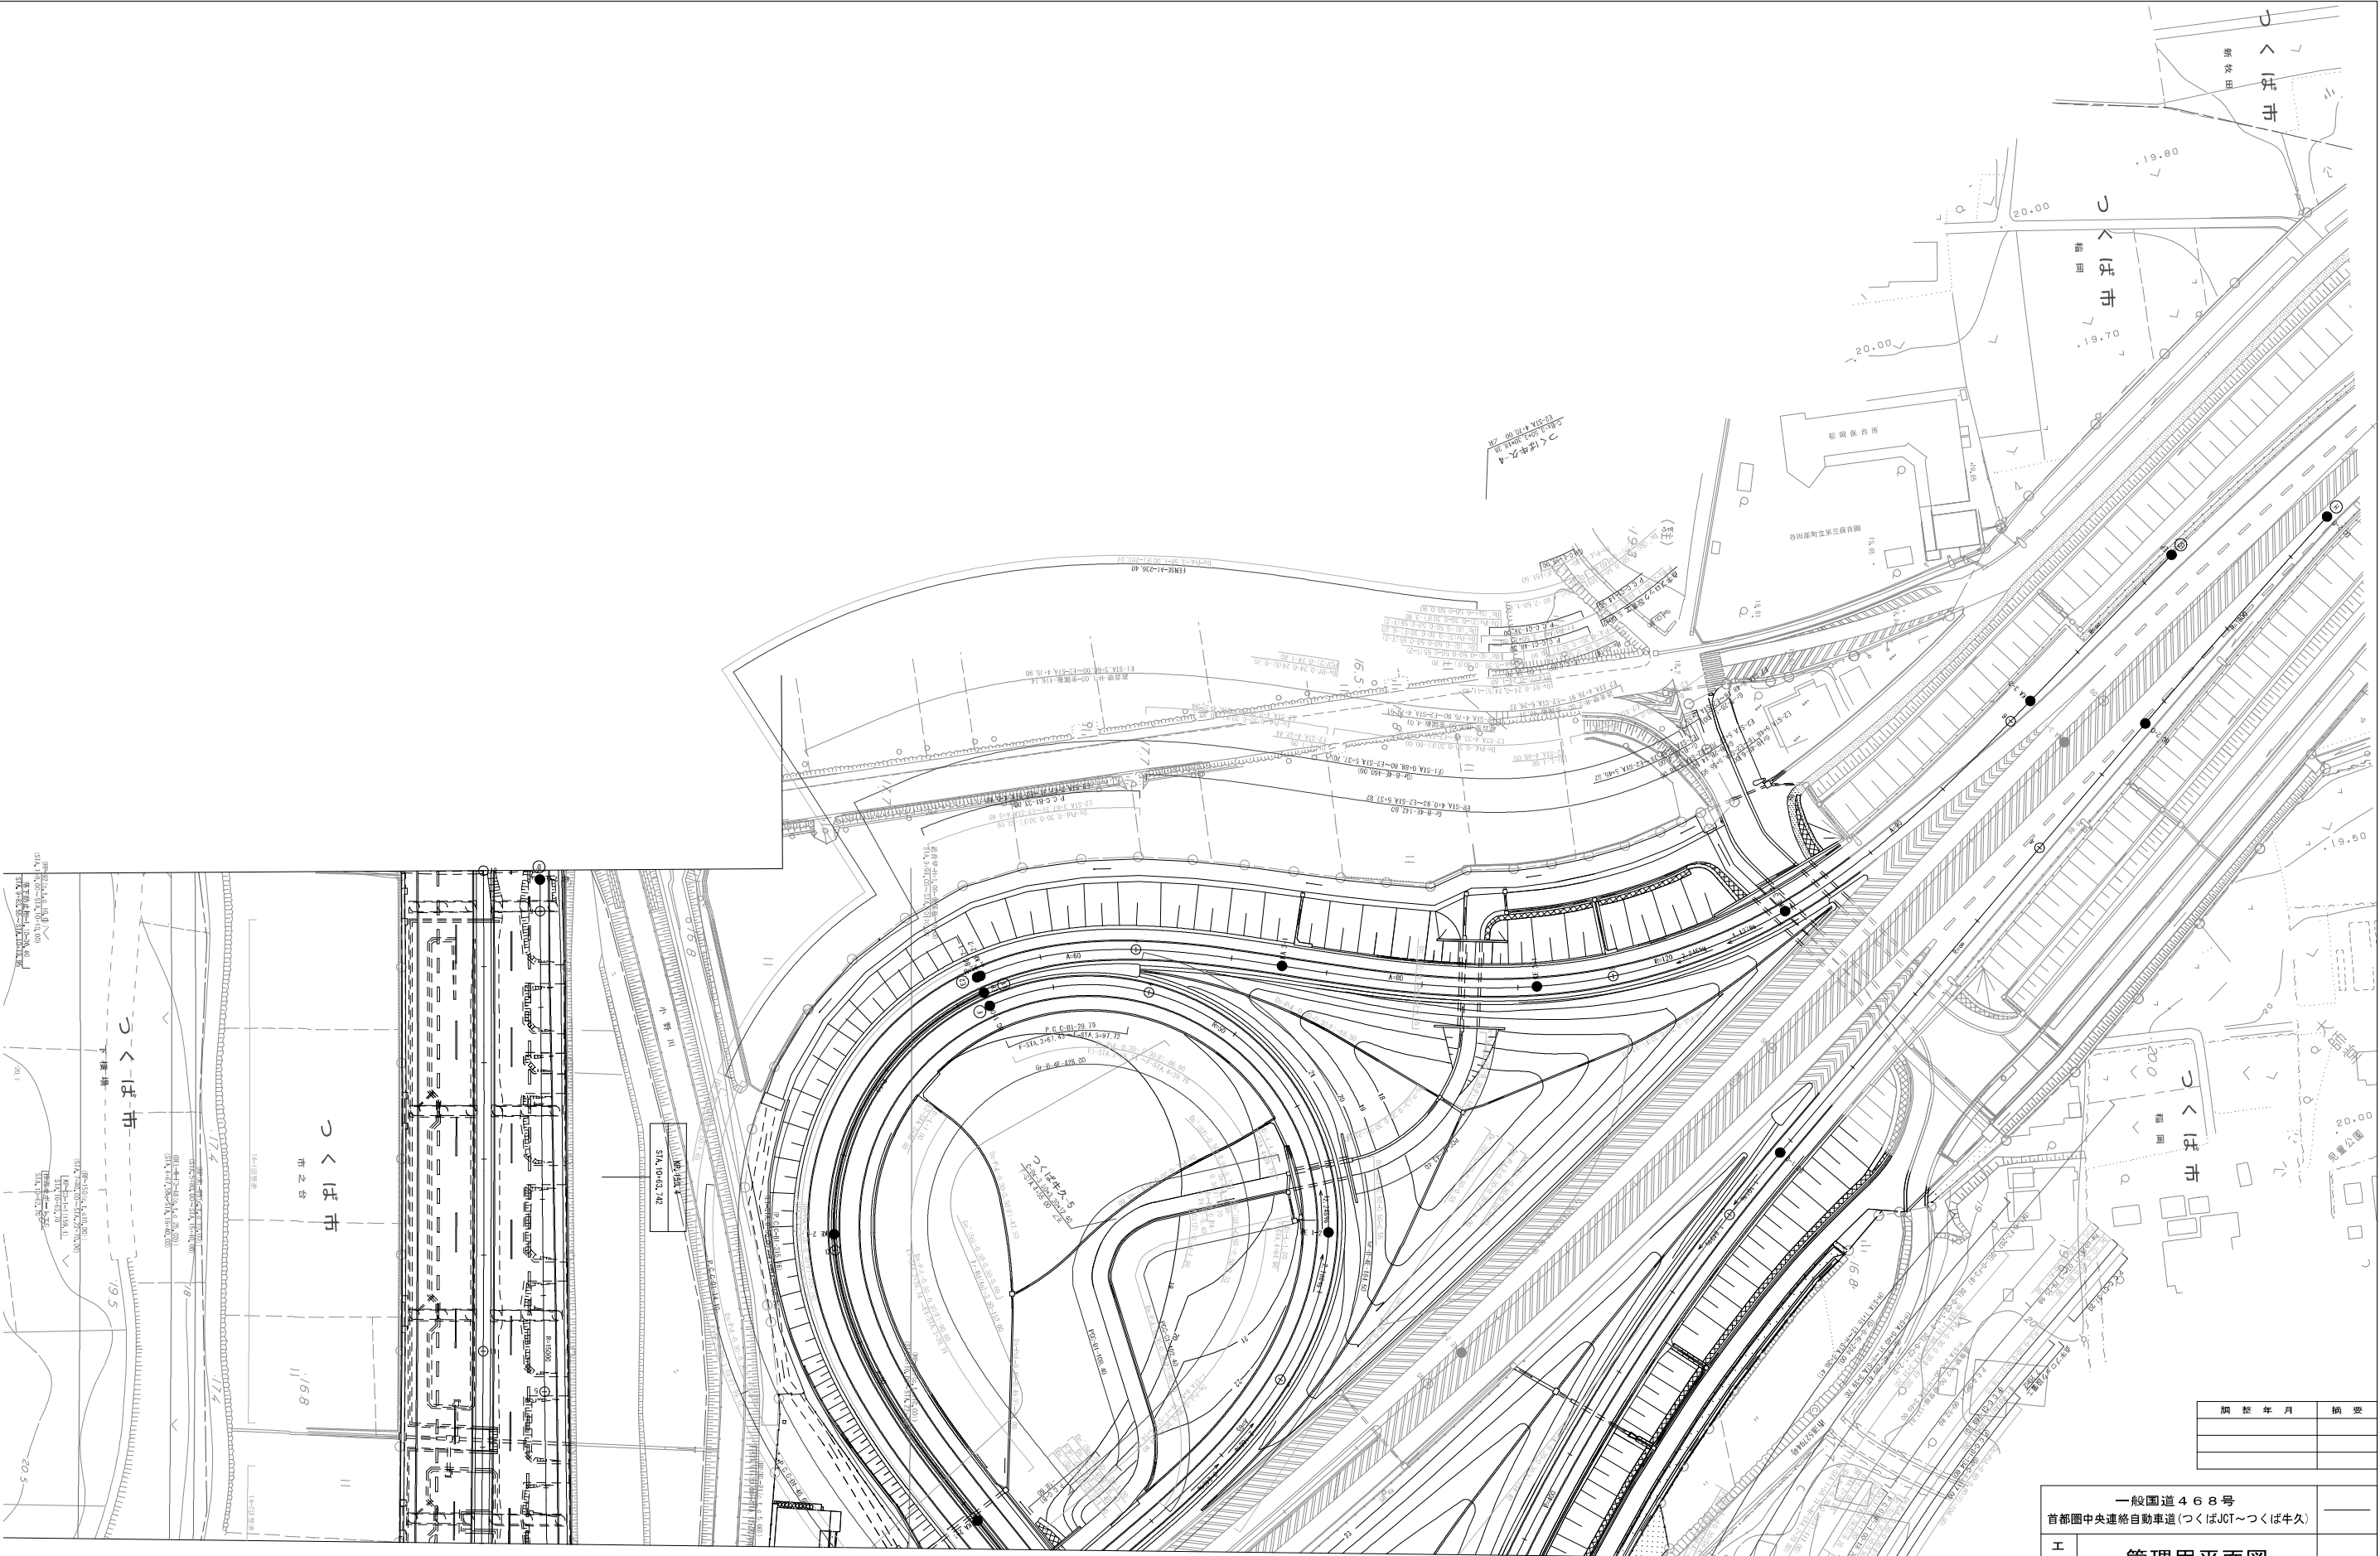


調整年月	摘要

一般国道468号 首都圏中央連絡自動車道(つくばJCT~つくば牛久)			
工種	管理用平面図		
名称	つくば牛久インターチェンジ KP. 159.336~KP. 160.376 STA. 10+0.00~STA. 20+40.00	縮尺 1/500	1 4
東日本高速道路(株) 関東支社			




調整年月	摘要

一般国道468号			_____
首都圏中央連絡自動車道(つくばJCT~つくば牛久)			
工 種	管理用平面図		_____
名 称	つくば牛久インターチェンジ KP.159.336~KP.160.376 STA.10+0.00~STA.20+40.00	縮尺	
		1/500	2
			4
東日本高速道路(株) 関東支社			

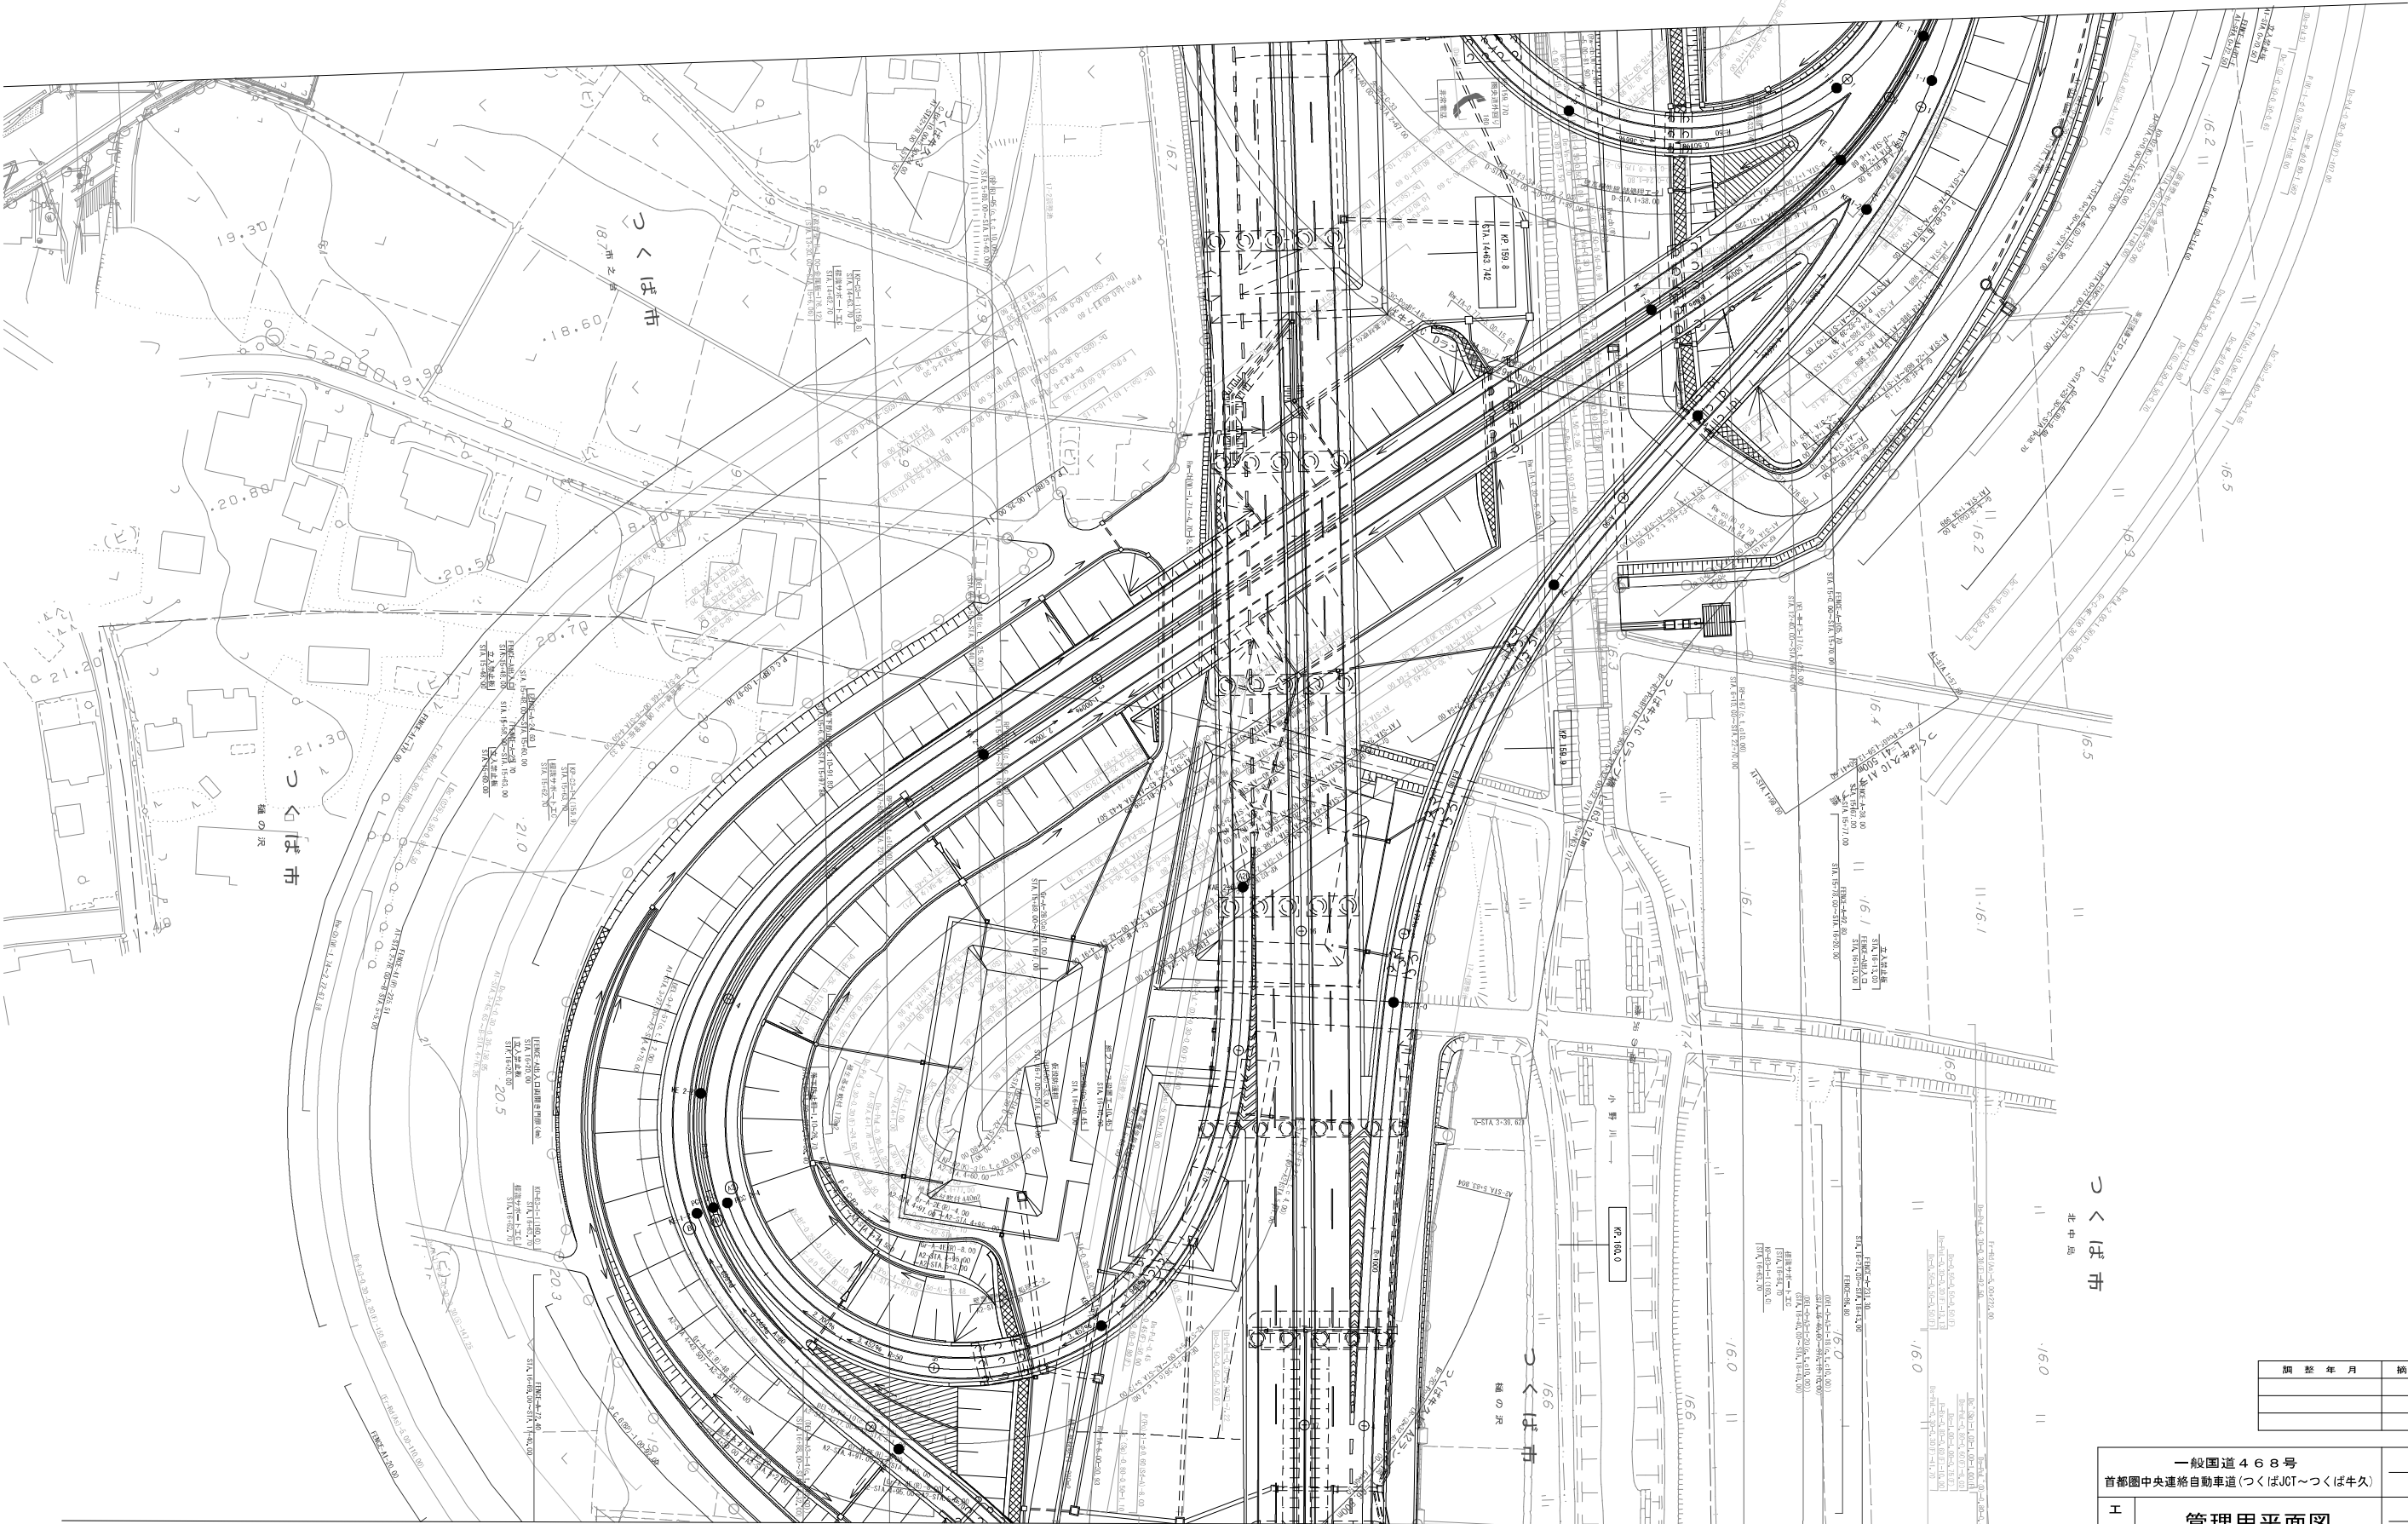


調整年月	摘要

一般国道 4 6 8 号			_____
首都圏中央連絡自動車道(つくばJCT~つくば牛久)			
工 種	管理用平面図		_____
名 称	つくば牛久インターチェンジ KP. 159.336~KP. 160.376 STA. 10+0.00~STA. 20+40.00	縮尺 1/500	3
			4
東日本高速道路(株) 関東支社			

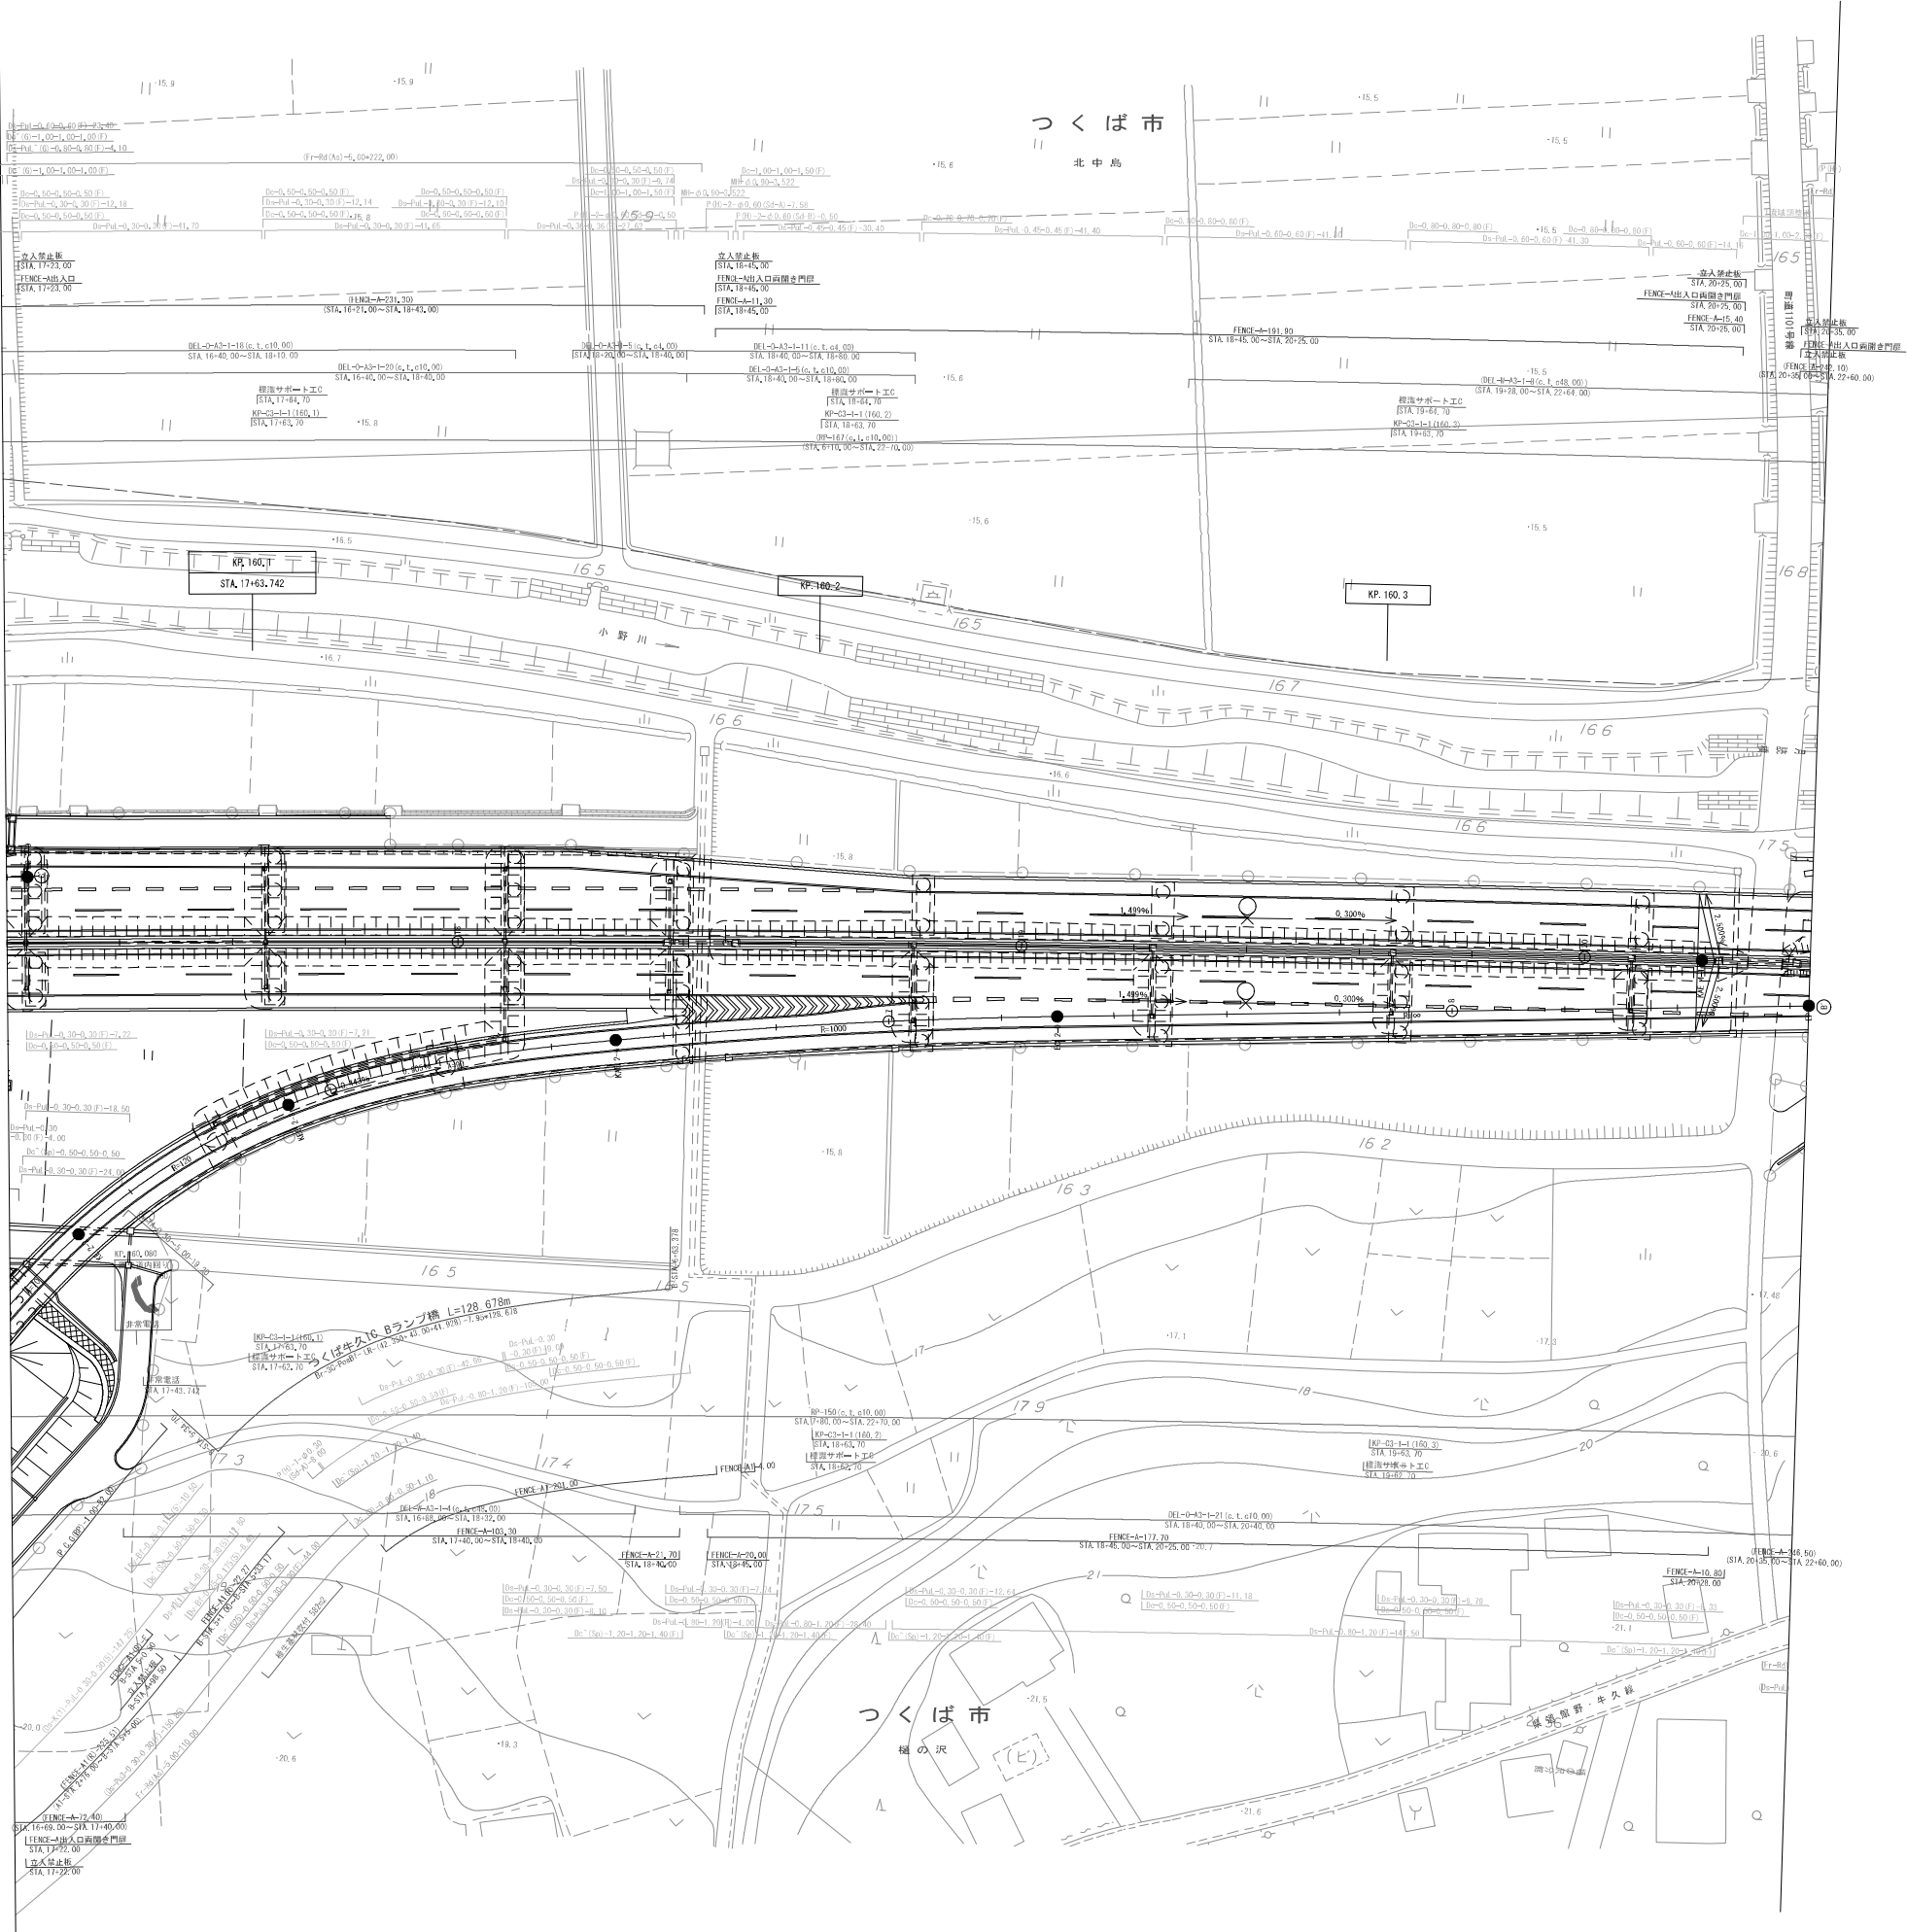

調 整 年 月	摘 要

一般国道 4 6 8 号		_____	
首都圏中央連絡自動車道(つくばJCT~つくば牛久)			
工 種	管理用平面図		_____
名 称	つくば牛久インターチェンジ KP. 159.336~KP. 160.376 STA. 10+0.00~STA. 20+40.00	縮尺 1/500	4
			4
東日本高速道路(株) 関東支社			

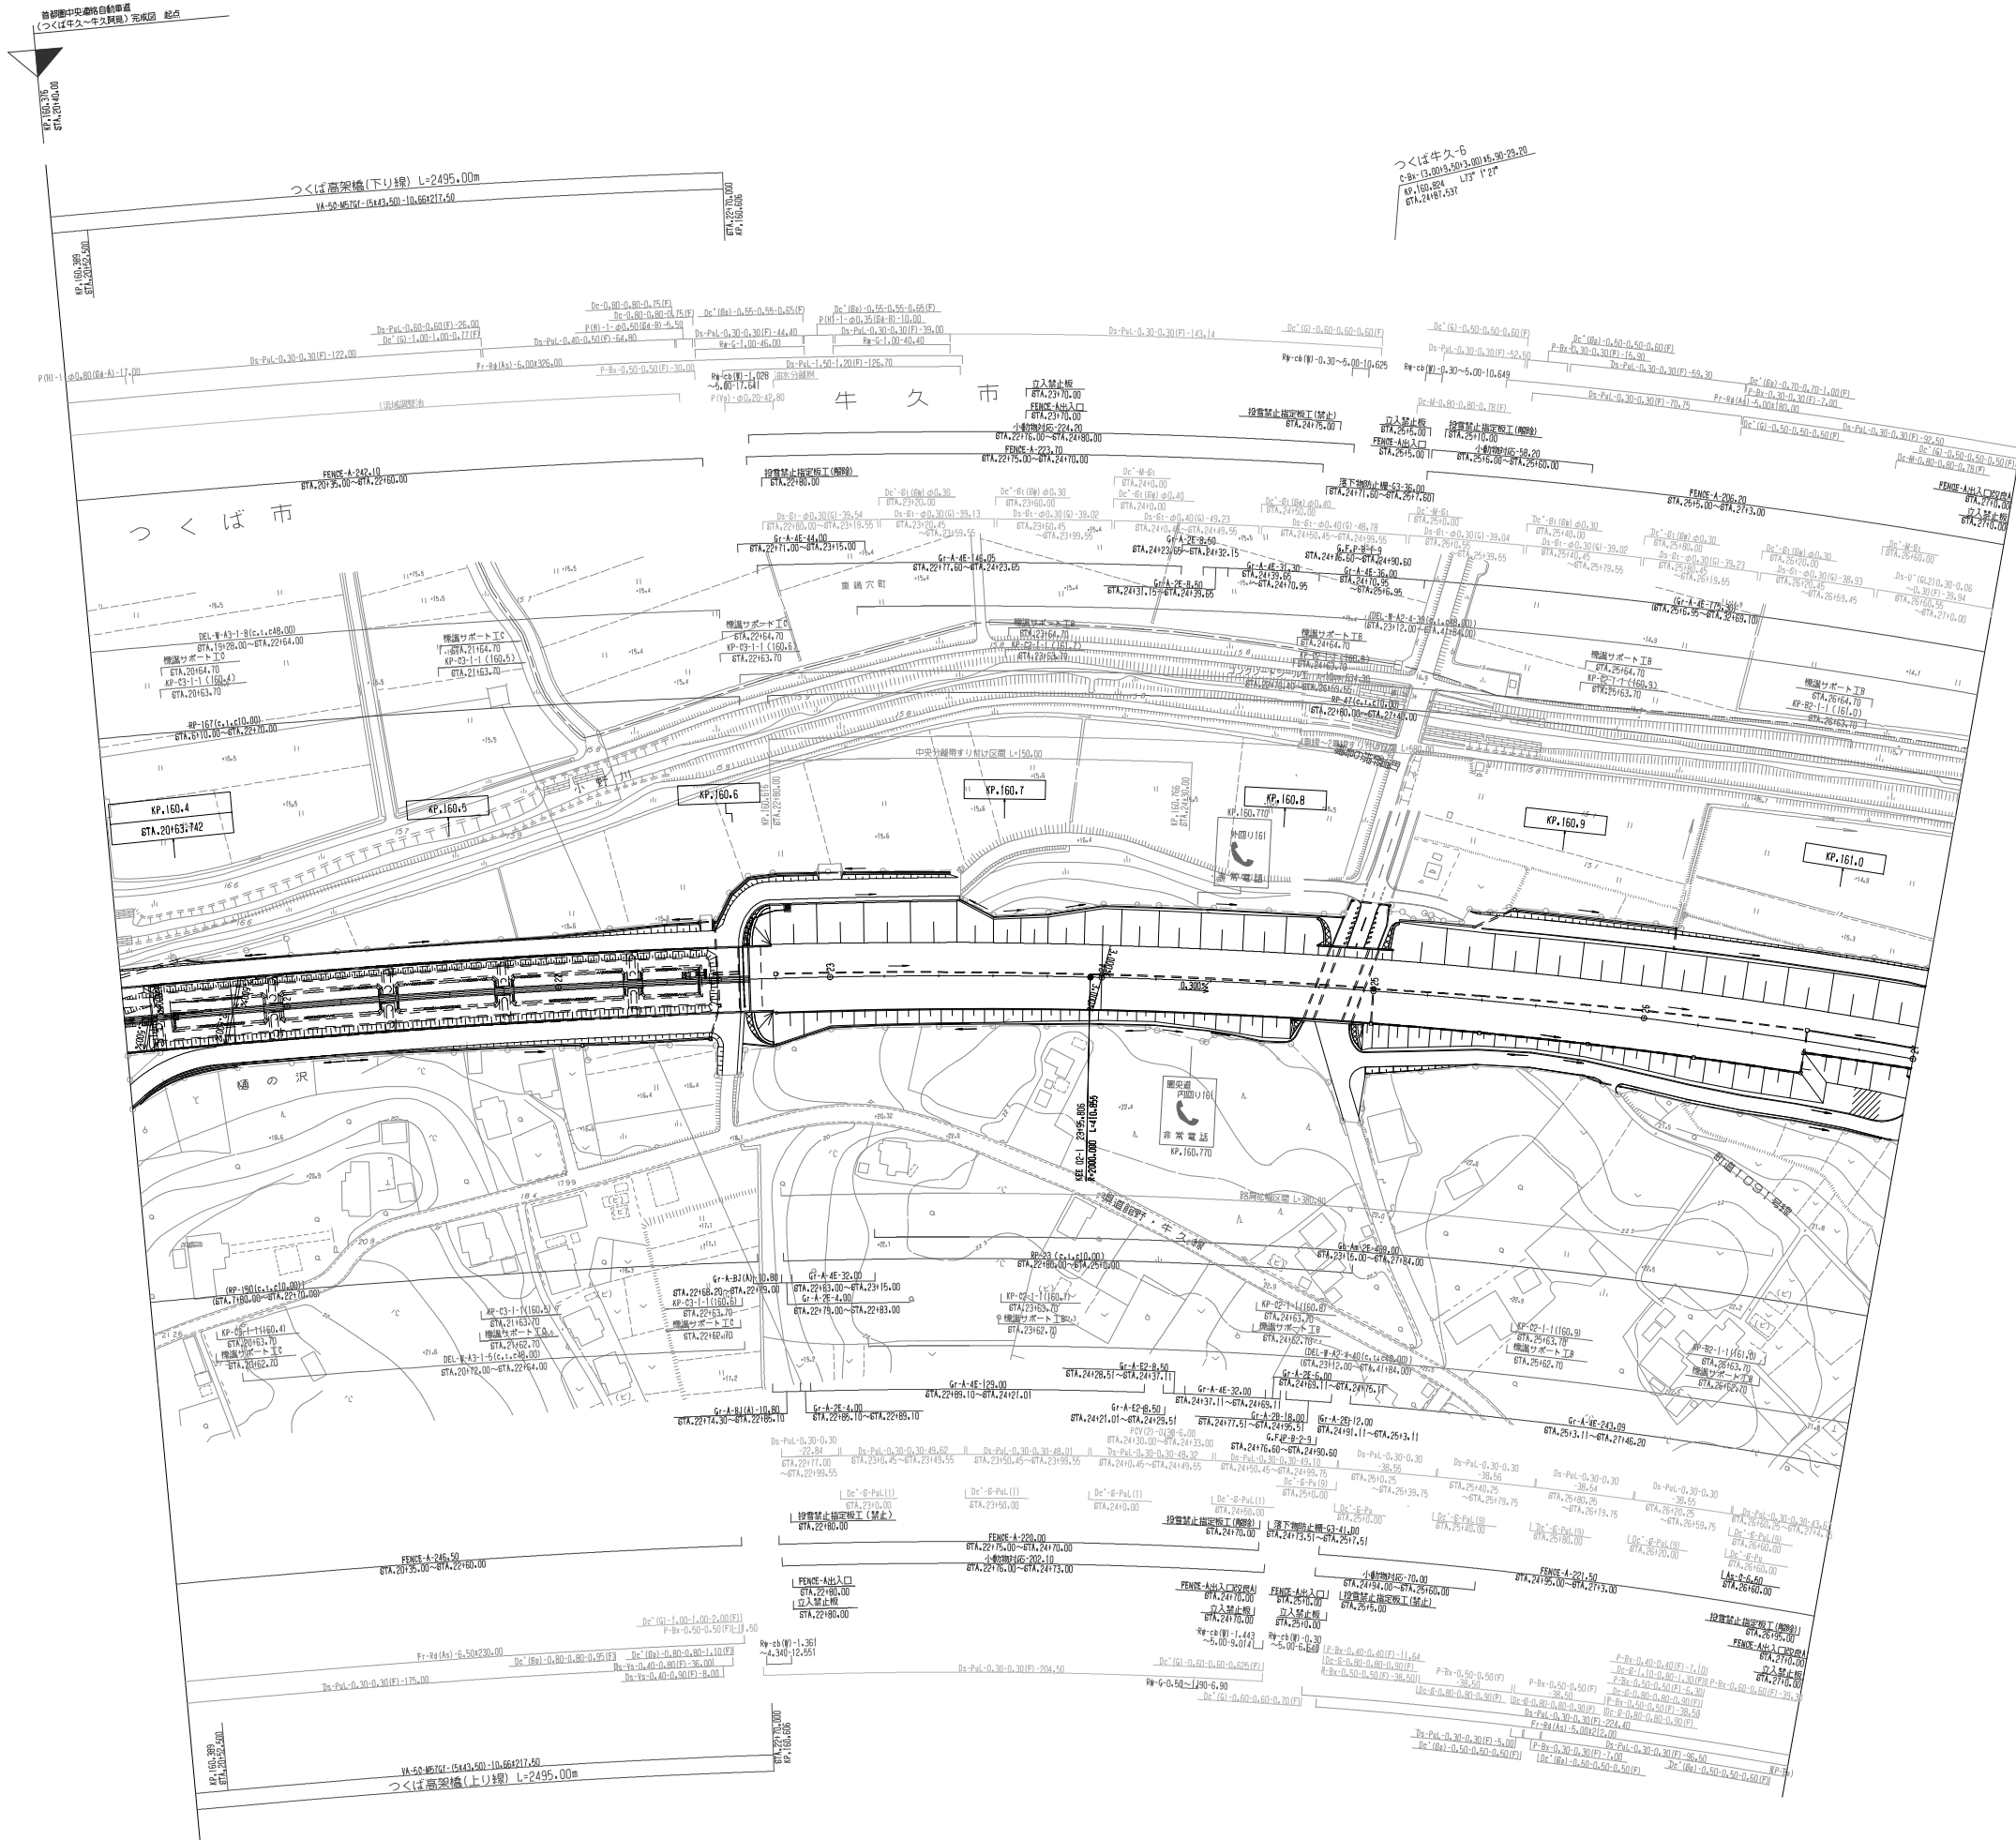

調査年月		摘要
第1回 2012年3月		

一般国道468号 首都圏中央連絡自動車道(つくば牛久〜牛久阿見)			――	
工 種 名 称	管理用平面図		――	
	KP.160.376〜KP.161.036 STA.20+40.00〜STA.27+0.00	縮尺 1000	 8	
		東日本高速道路(株) 関東支社		


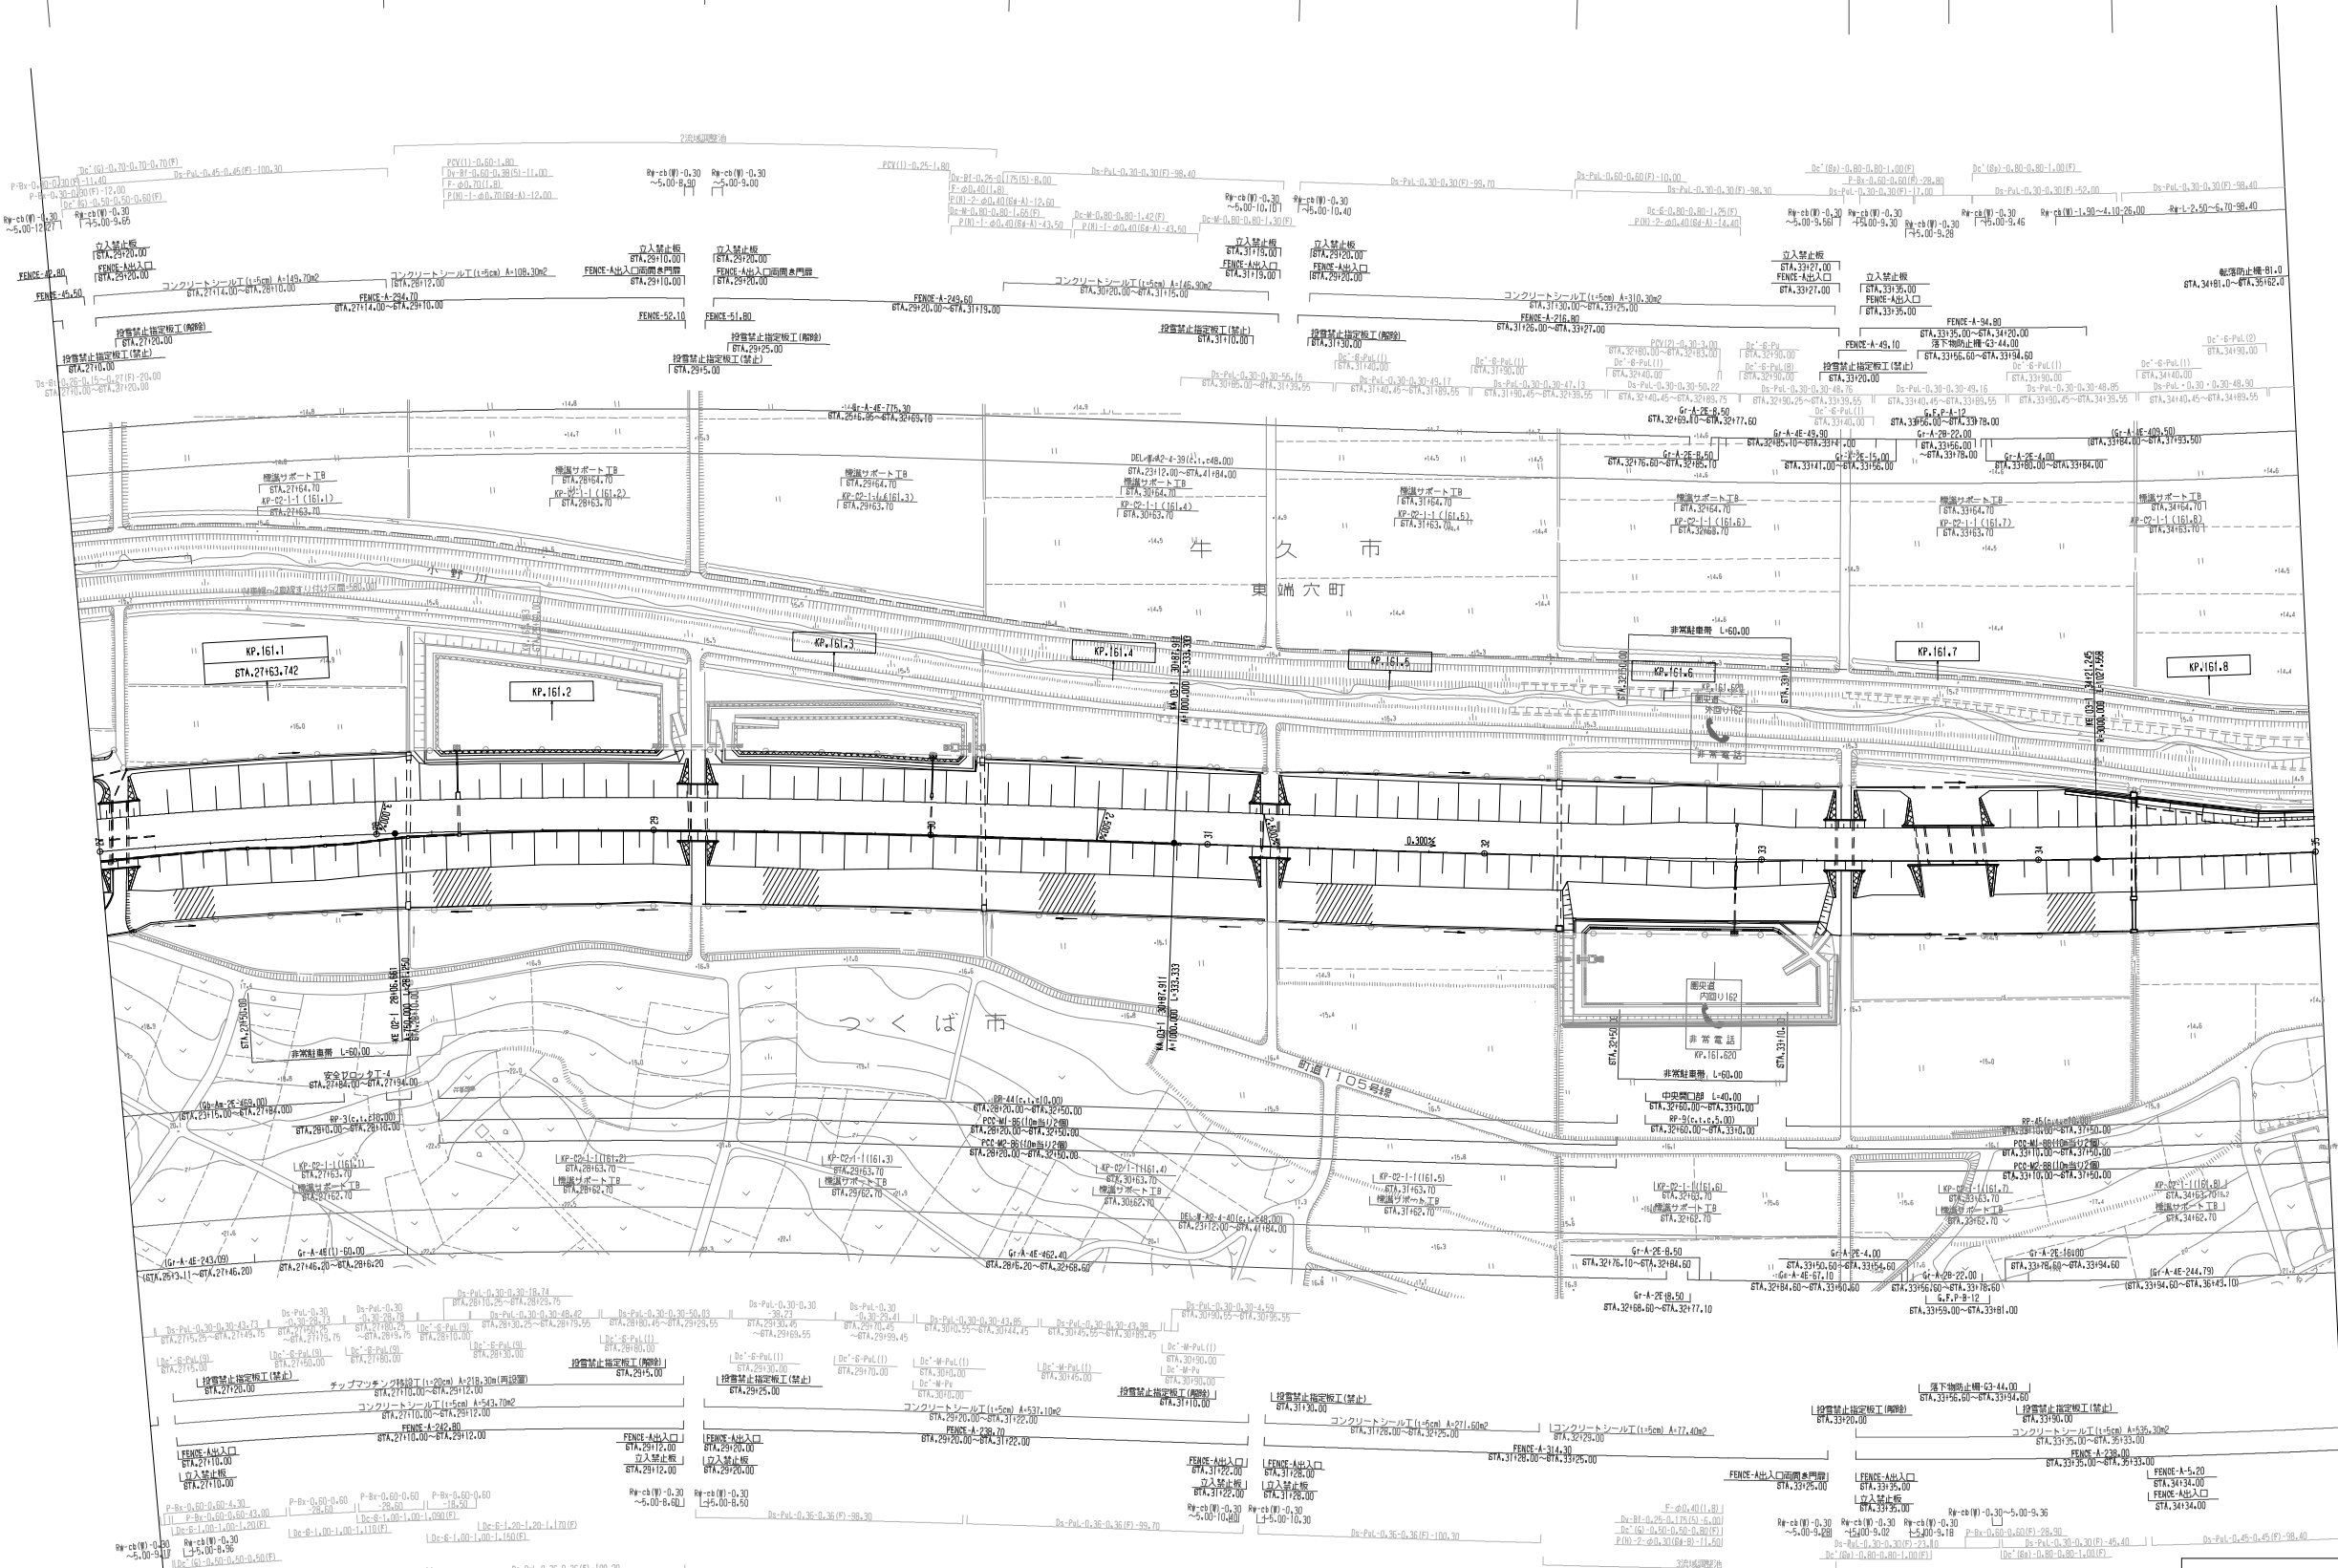

調査年月	摘要
第1回 2012年3月	


一般国道468号 首都圏中央連絡自動車道(つくば牛久〜牛久阿見)		――	
工 種	管理用平面図	――	
名 称	KP.161.036〜KP.161.836 STA.27+0.00〜STA.35+0.00	縮尺 1 1000	$\frac{2}{8}$
	東日本高速道路(株) 関東支社		

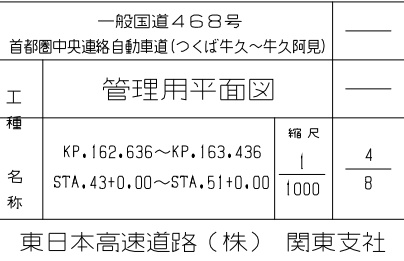

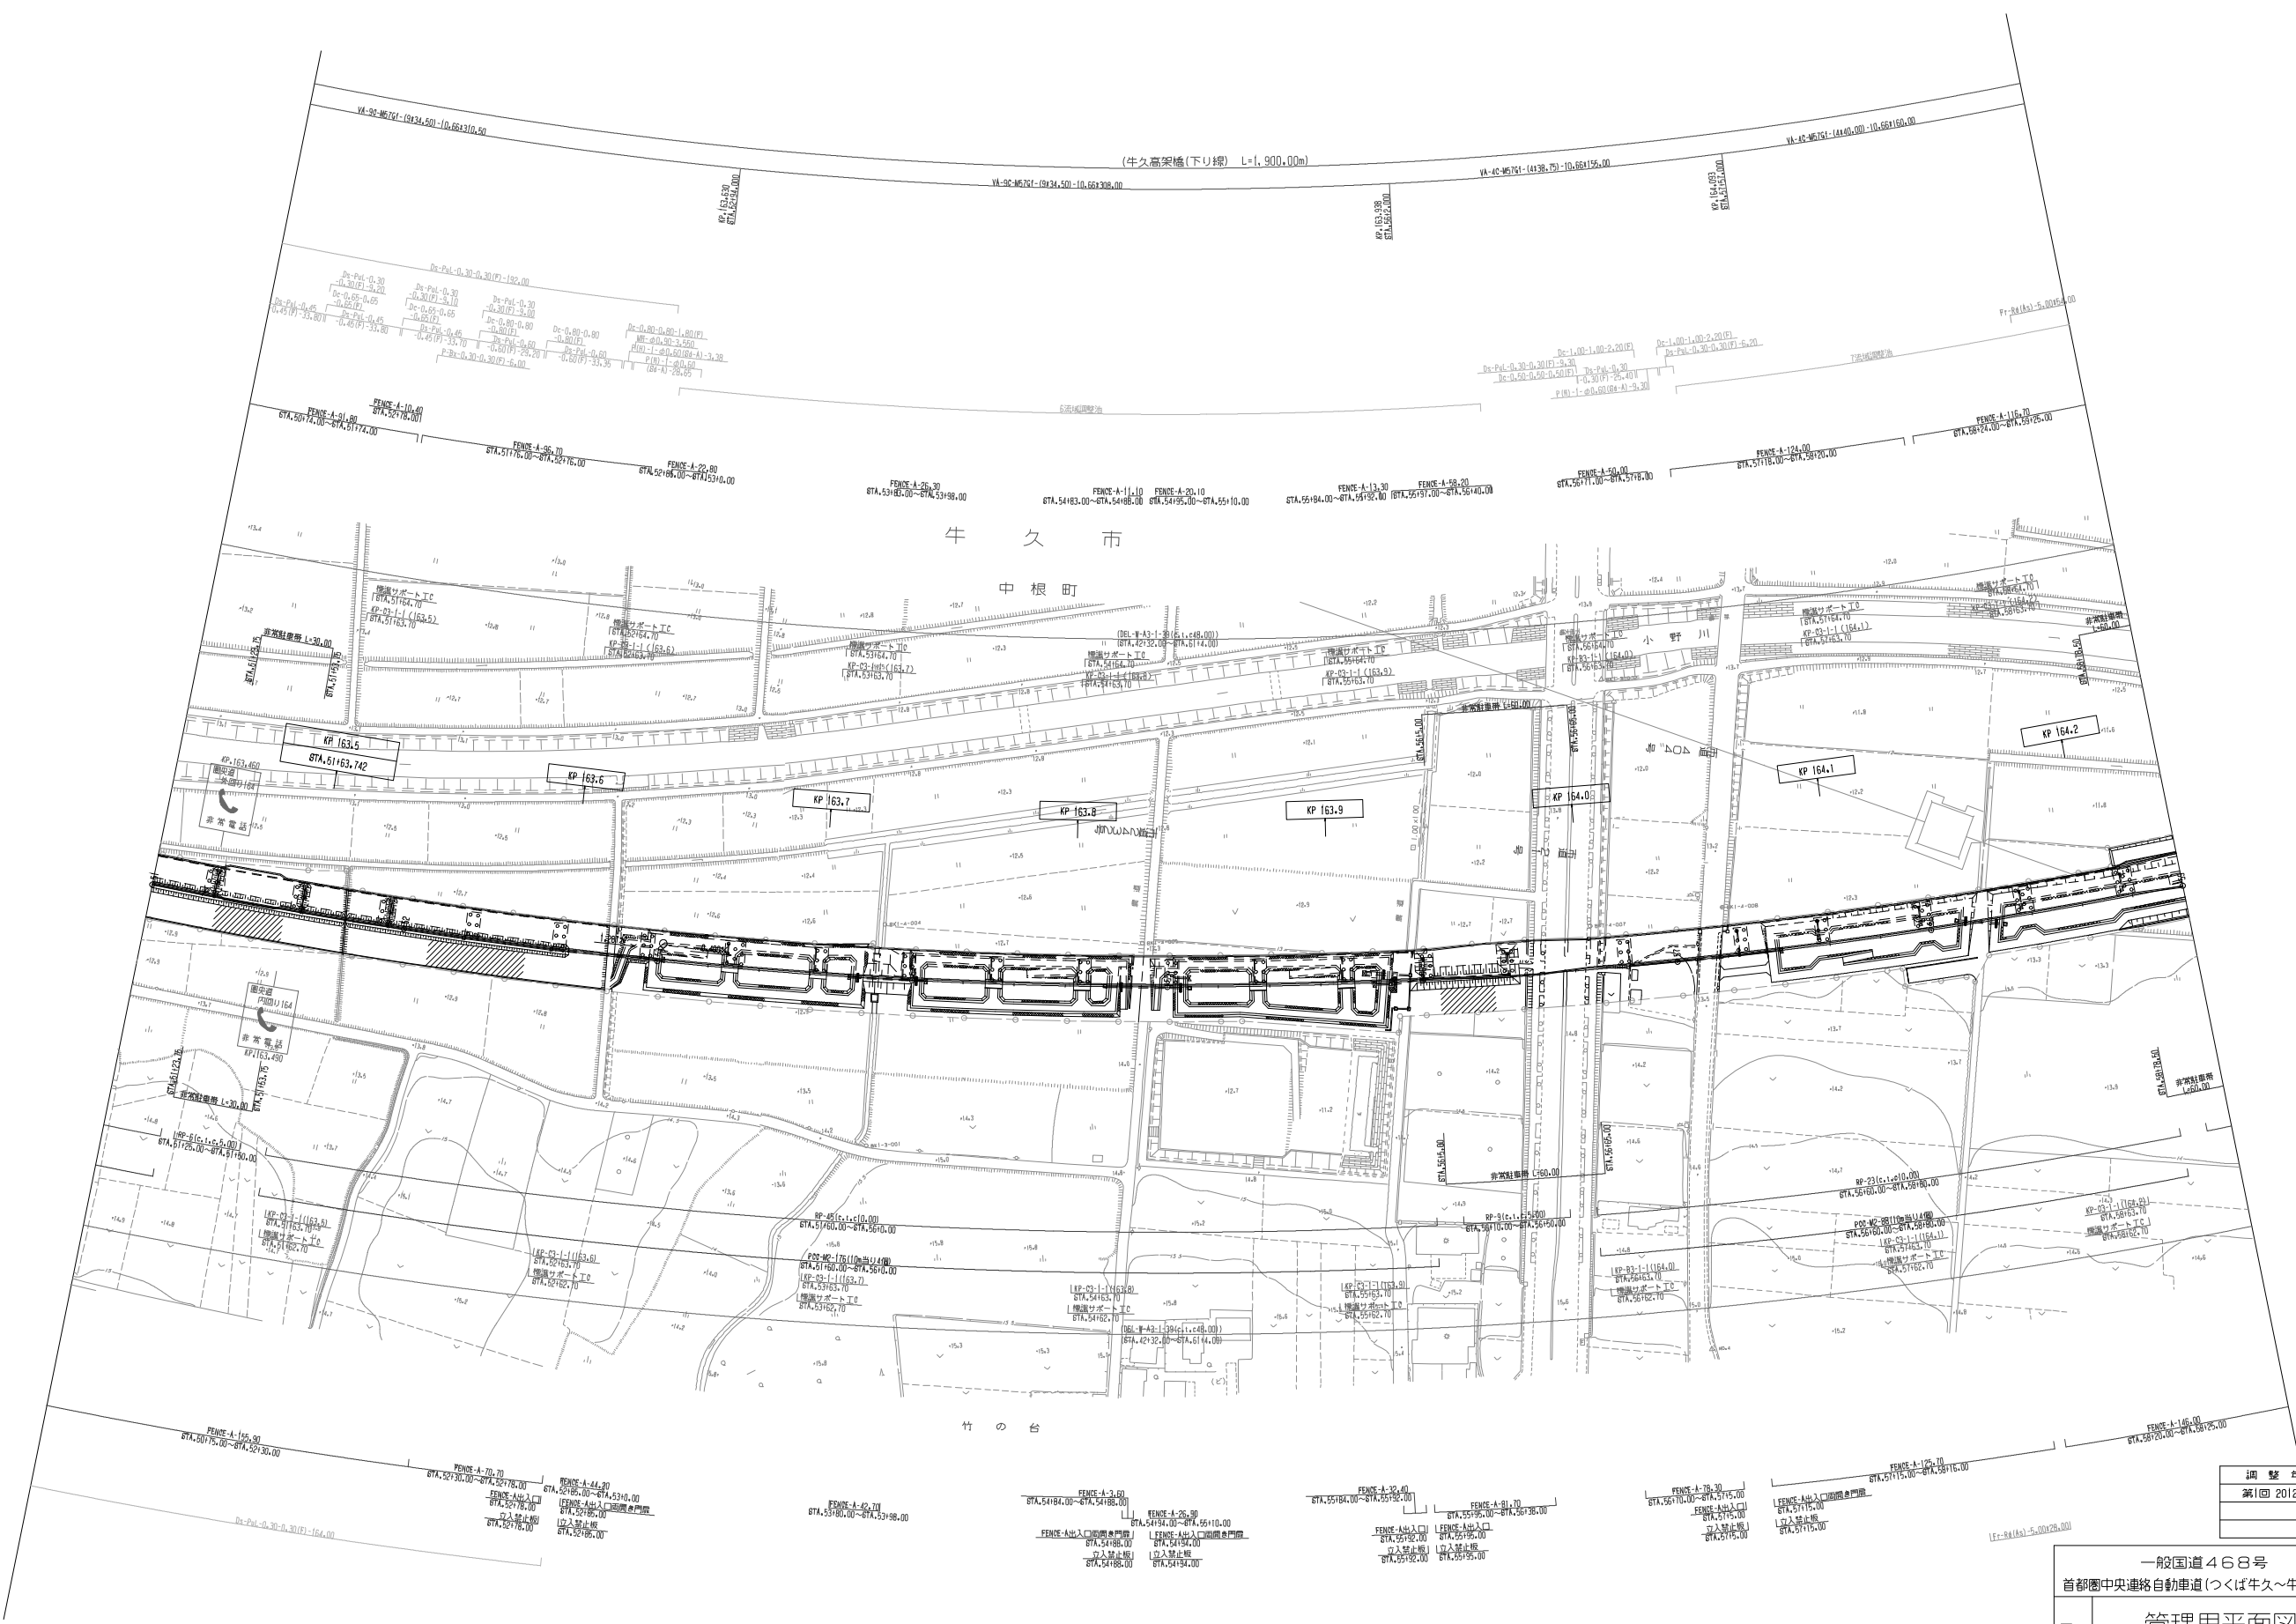

調 整 年 月	摘 要
第1回 2012年3月	

一般国道468号 首都圏中央連絡自動車道(つくば牛久～牛久阿見)			——
工	管理用平面図		——
種		縮尺	
名 称	KP.163.436～KP.164.236	1	5
	STA.51+0.00～STA.59+0.00	1000	8
東日本高速道路（株） 関東支社			

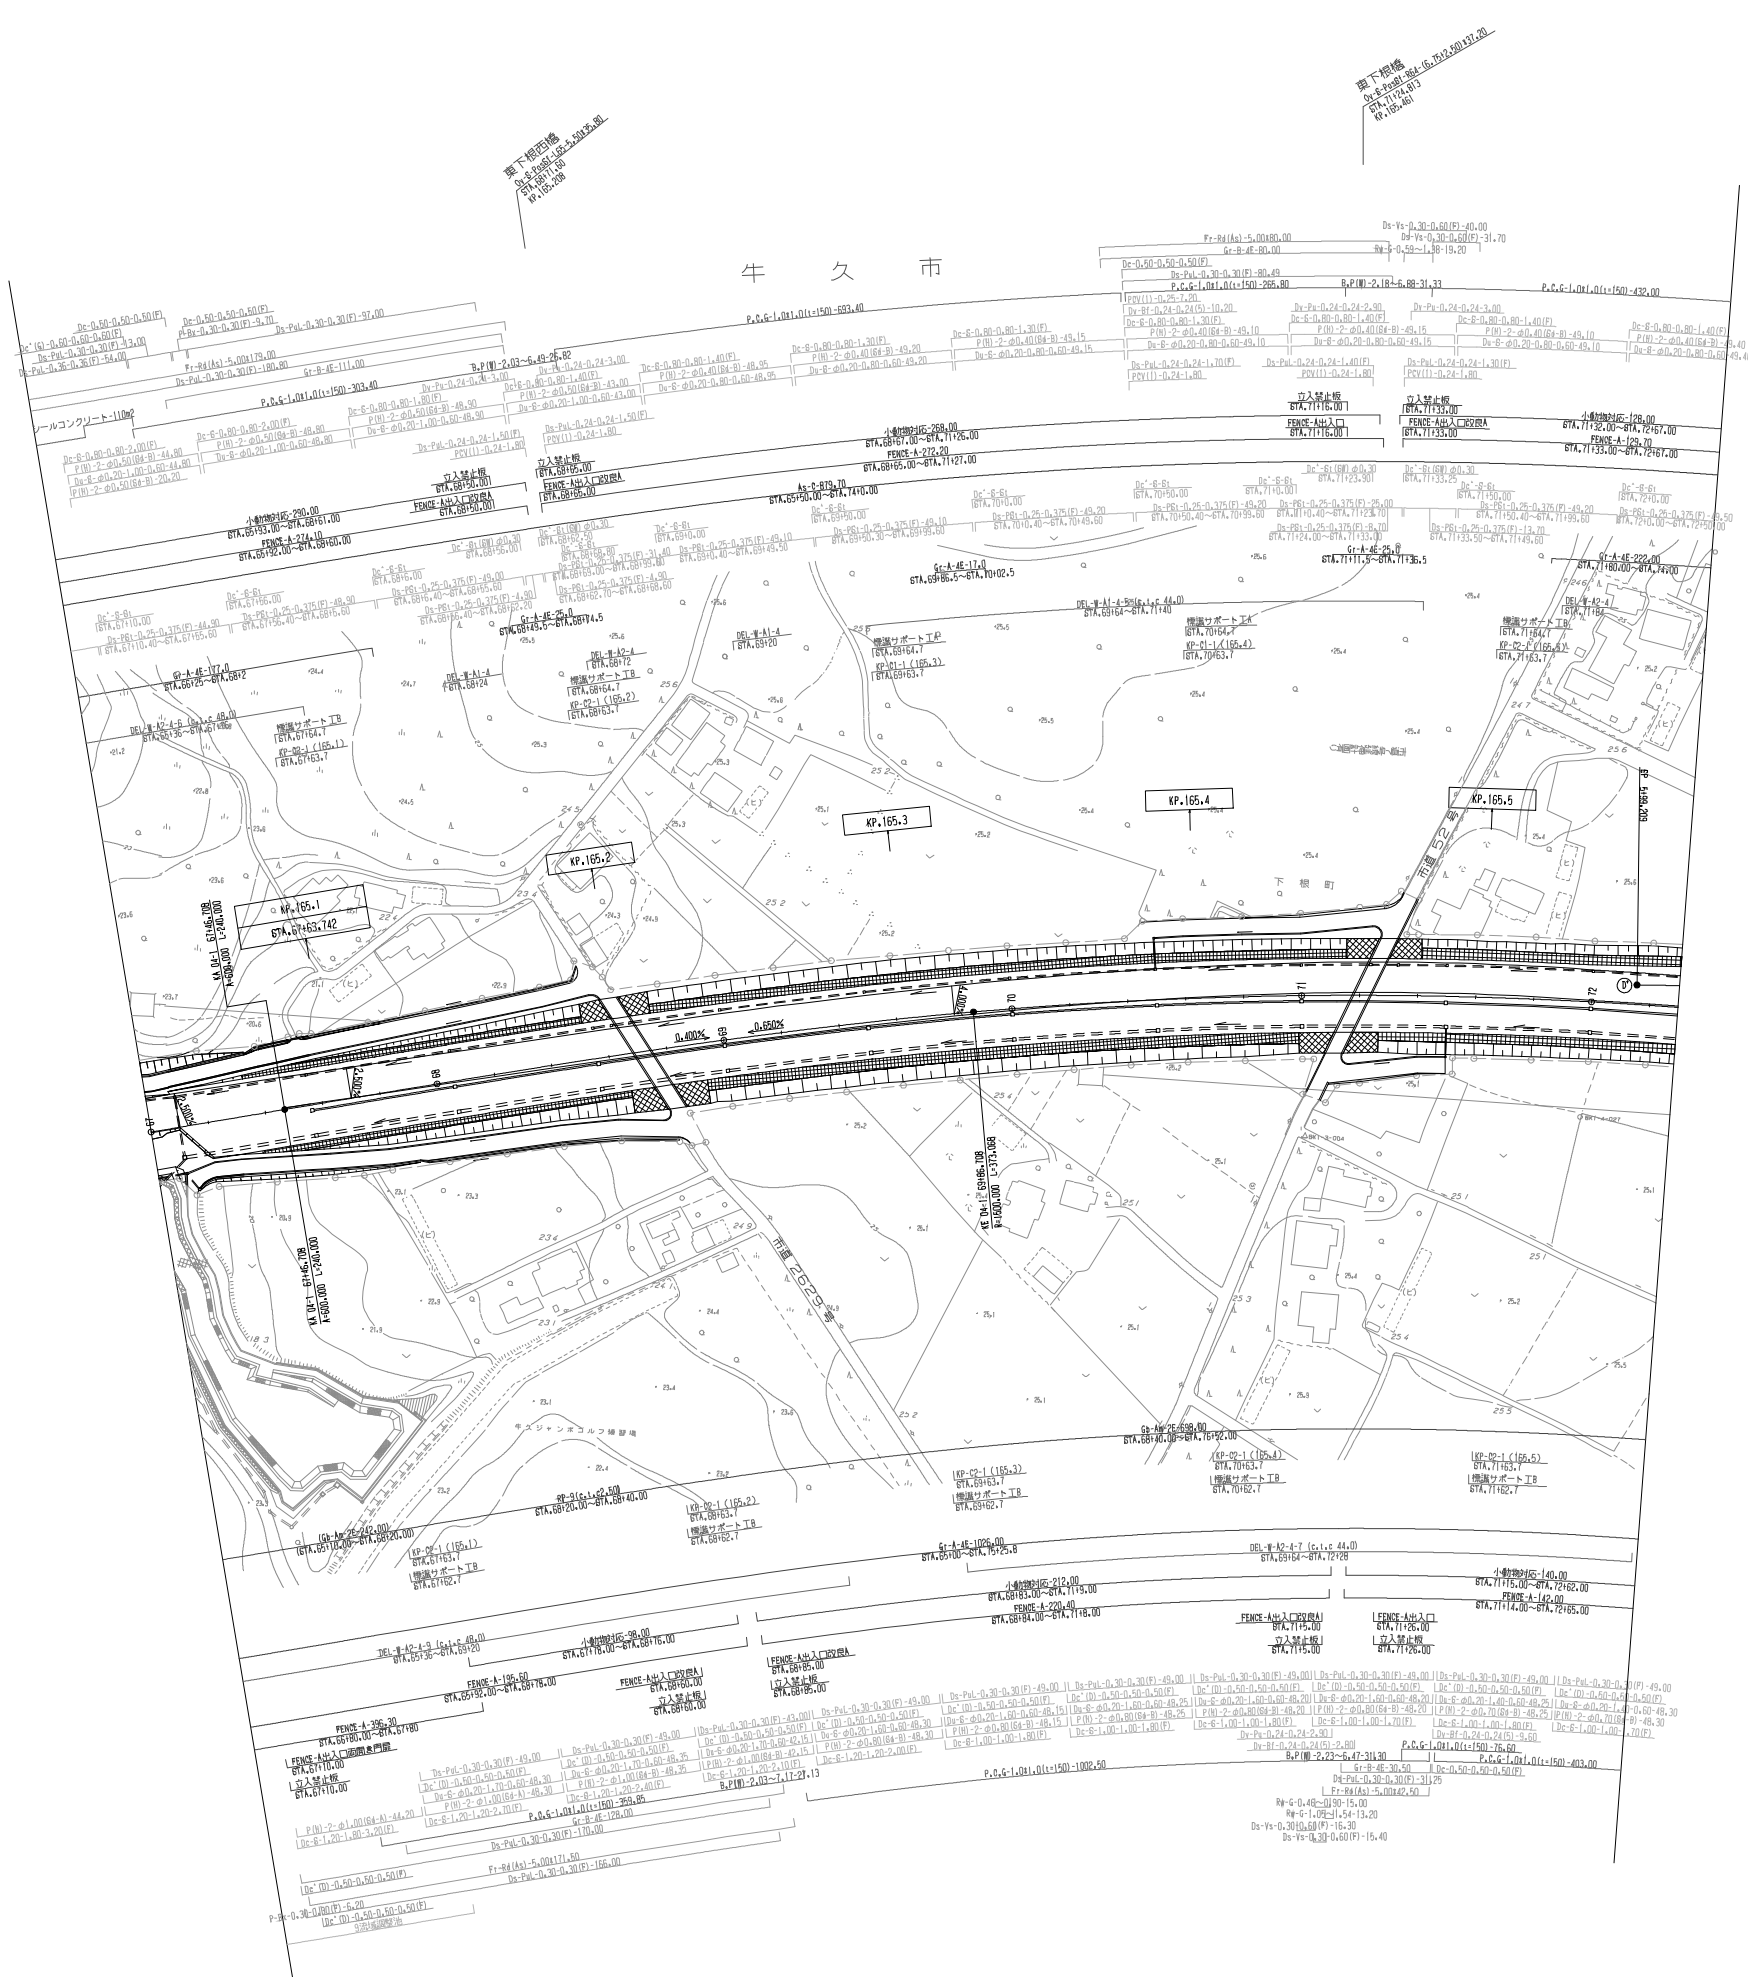


調整年月	摘要
第1回 2012年3月	

一般国道468号 首都圏中央連絡自動車道(つくば牛久～牛久阿見)			—	
工 種	管理用平面図		—	
名 称	KP.165.036～KP.165.566 STA.67+0.00～STA.72+30.00		縮 尺 1000	7 8
	東日本高速道路(株) 関東支社			




一般(国道468号)		—	
首都圏中央連絡自動車道(つばき牛久〜牛久阿見)			
工種	管理用平面図	—	
名称	牛久阿見インターチェンジ	縮尺	
	KP,165,566〜KP,166,499 STA,72+30.00〜STA,81+60.00	$\frac{1}{500}$	$\frac{1}{4}$
東日本高速道路(株) 関東支社			

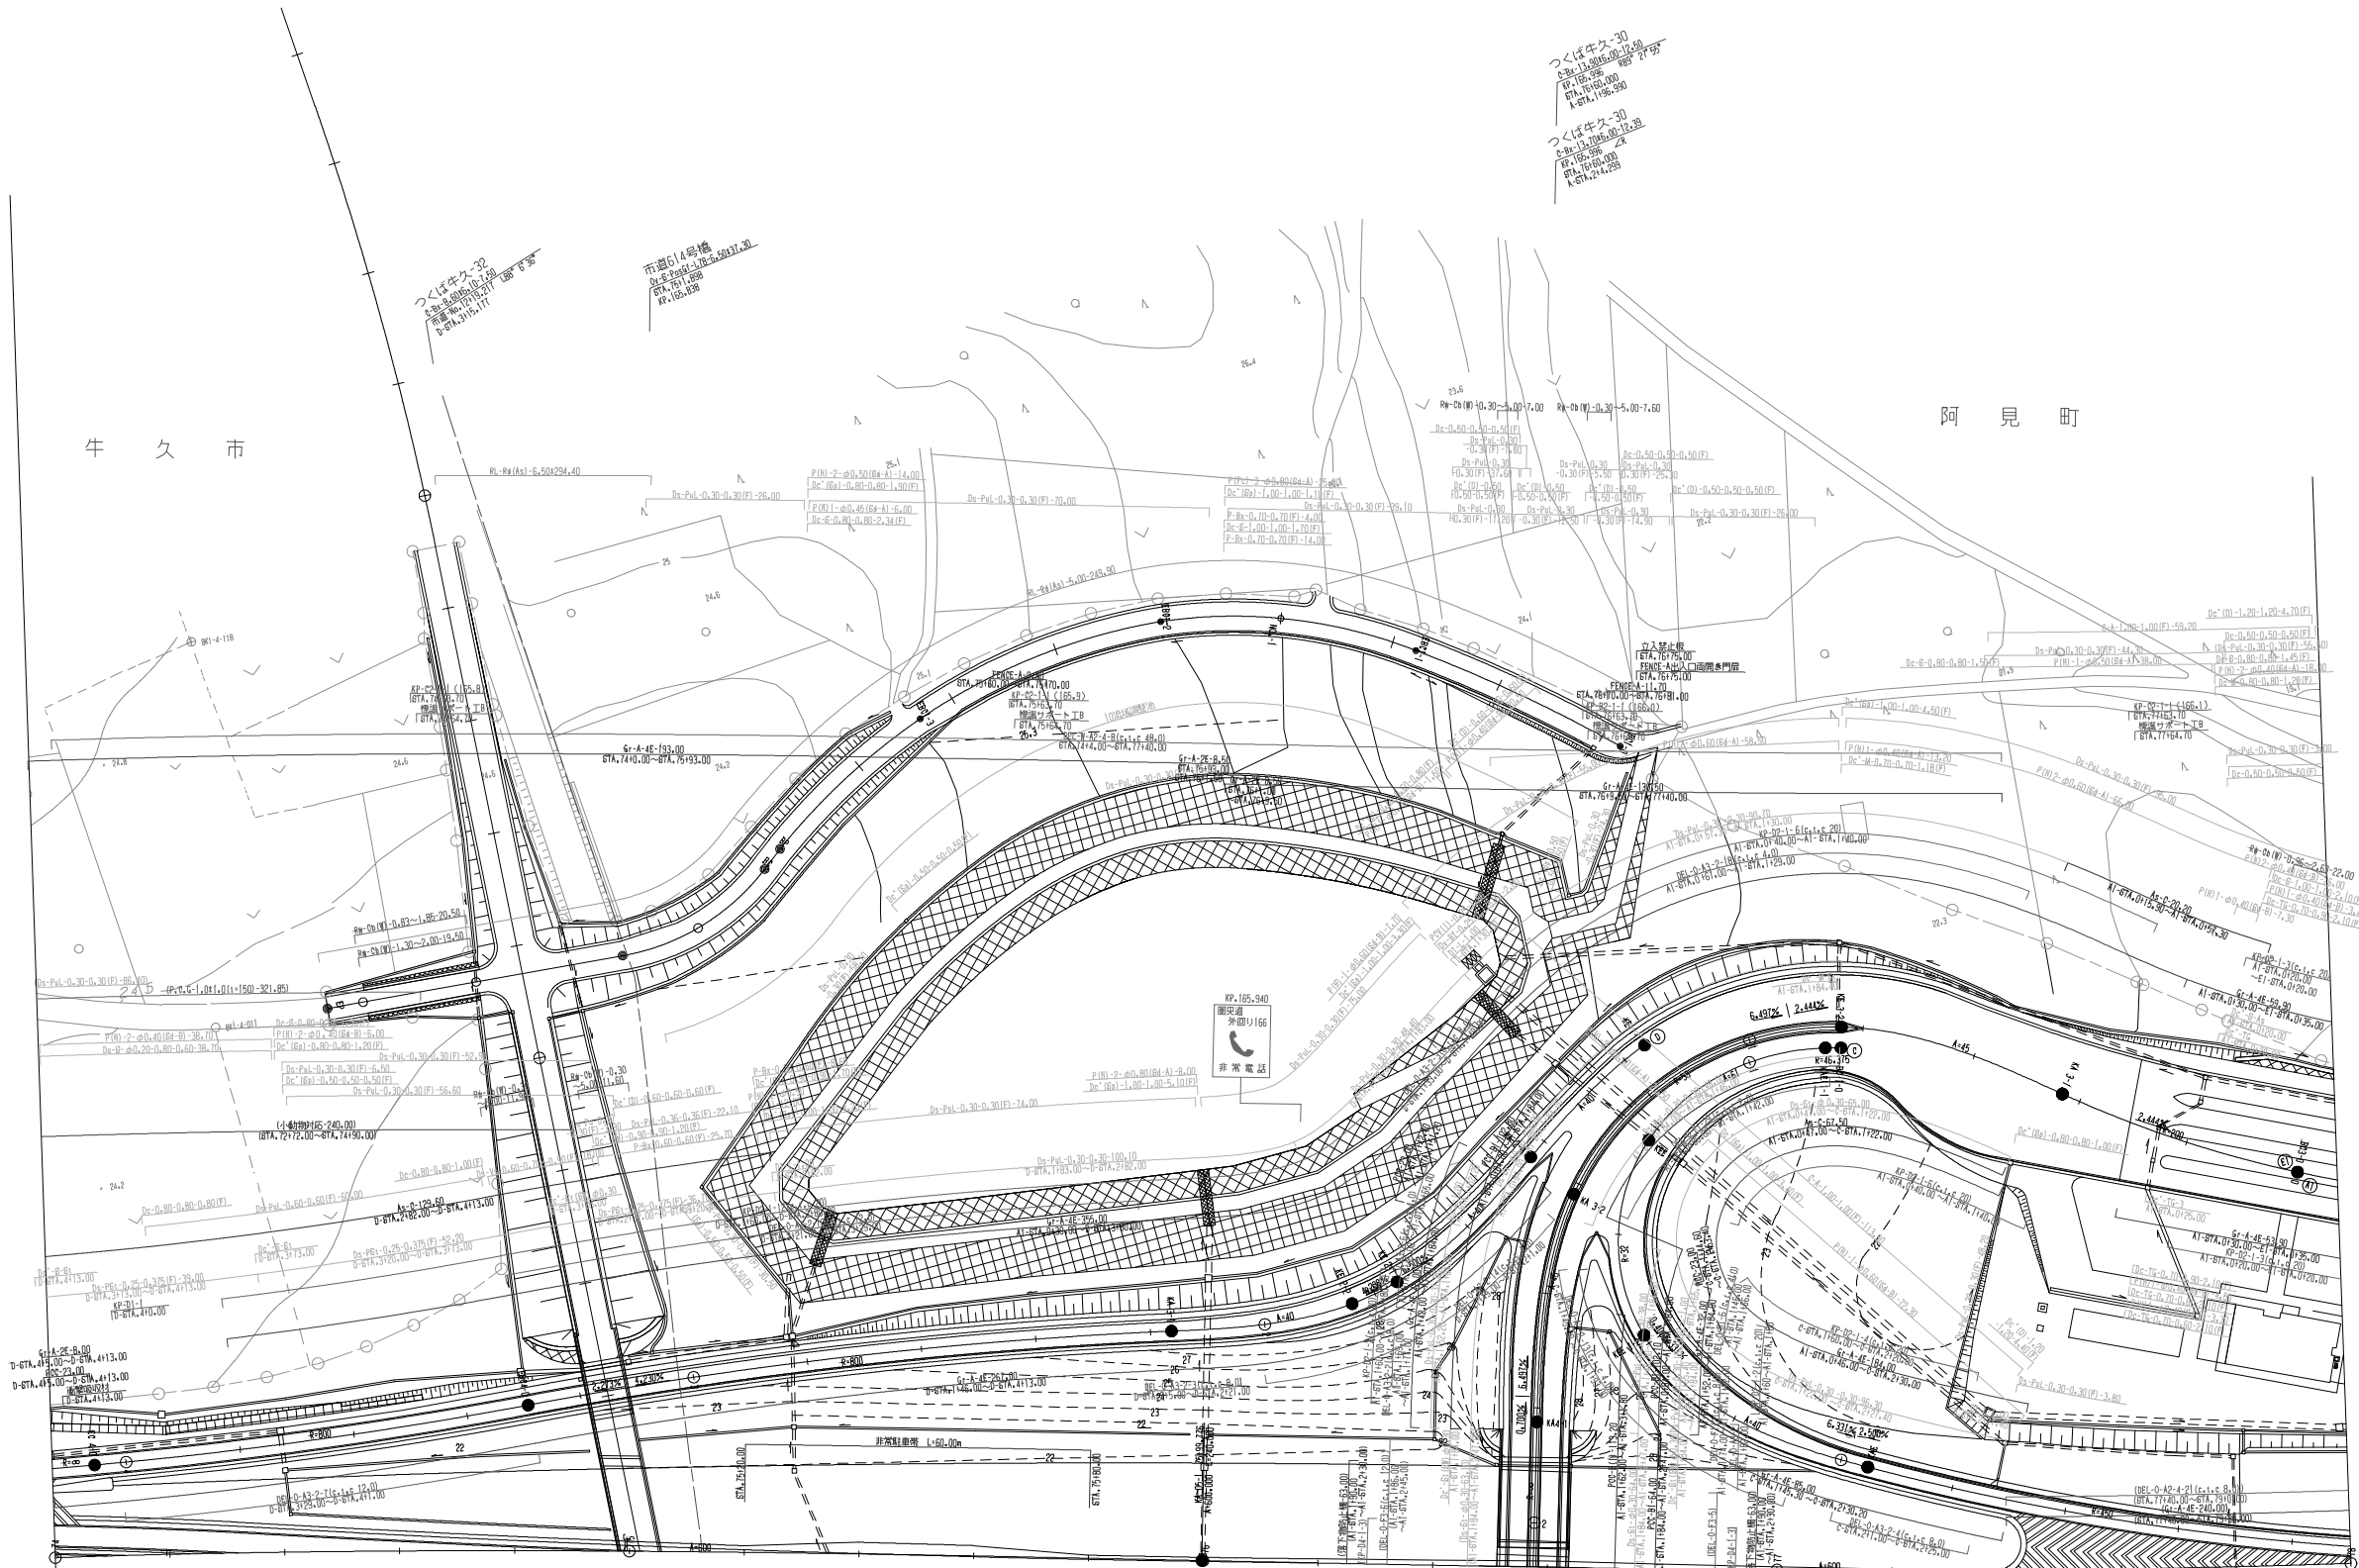


調整年月	摘要
第1回 2012年3月	

一般国道468号 首都圏中央連絡自動車道(つくば牛久～牛久阿見)			
工種	管理用平面図		
名称	牛久阿見インターチェンジ KP.165.566～KP.166.499 STA.72+30.00～STA.81+60.00	縮尺	
		1/500	2/4
東日本高速道路(株) 関東支社			

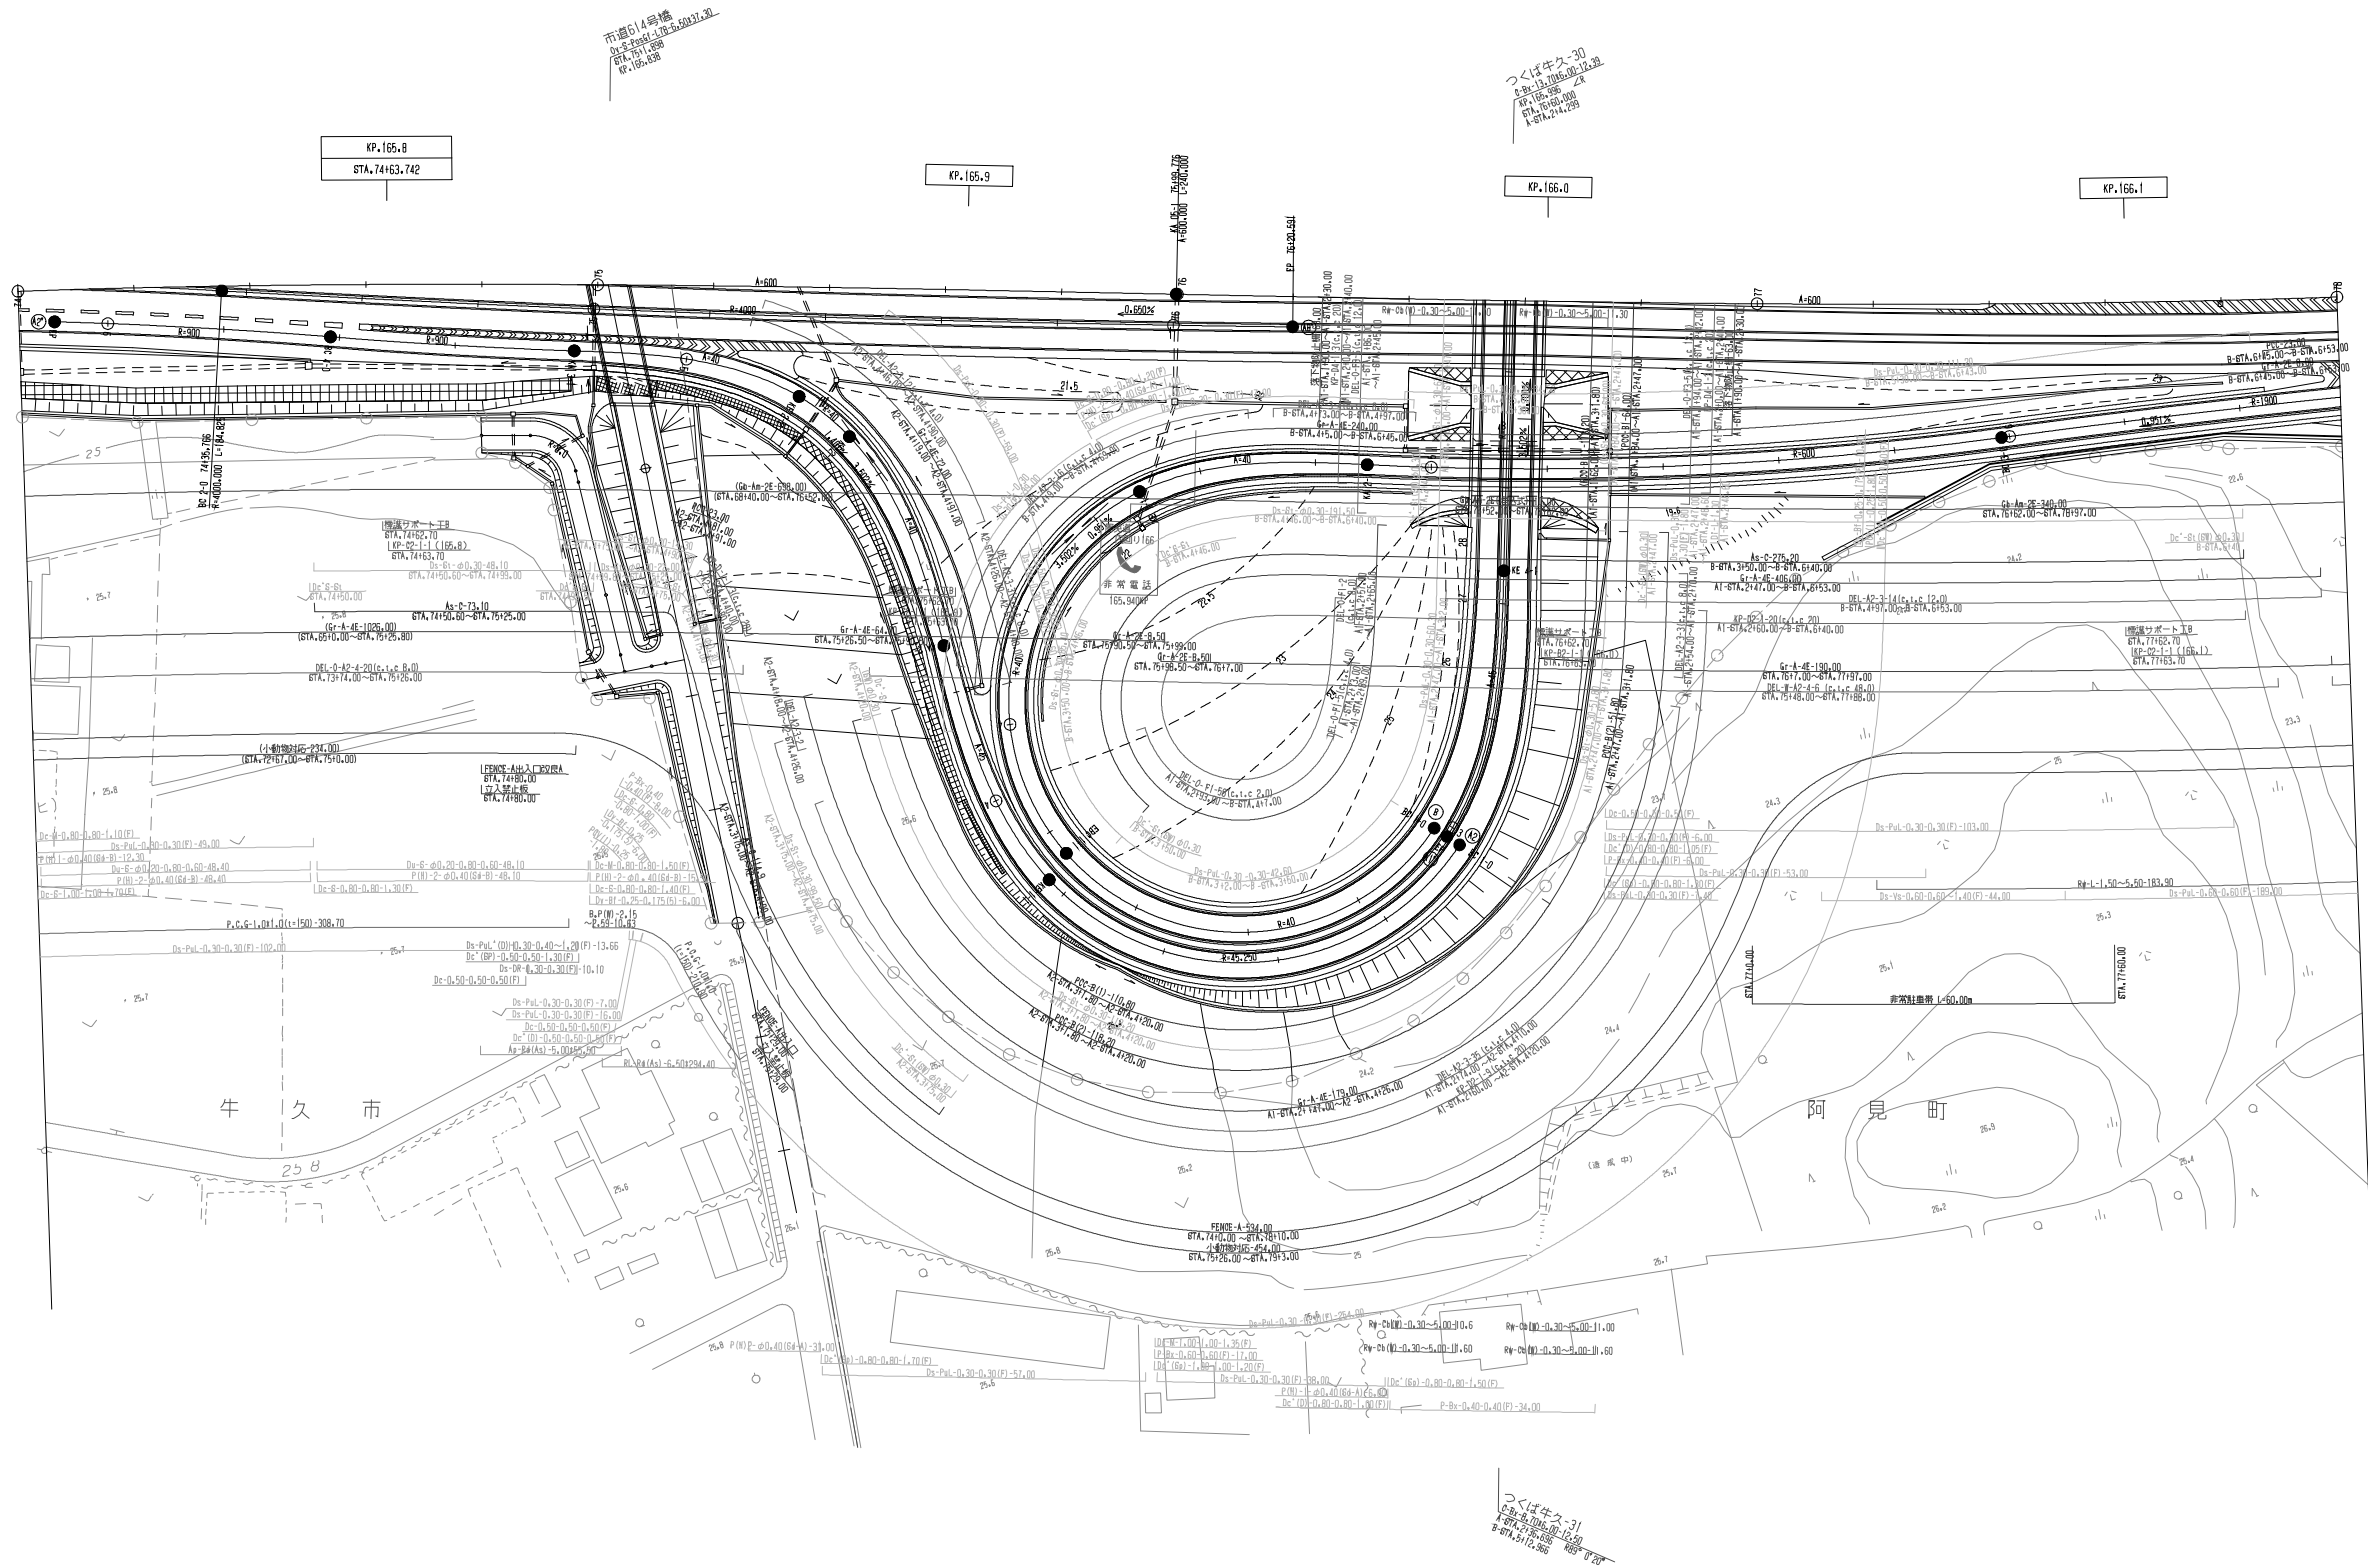


調 整 年 月	摘 要
第1回 2012年3月	
第2回 2016年2月	

一般国道468号 首都圏中央連絡自動車道(つくば牛久～牛久阿見)		――	
工 種	管理用平面図	――	
名 称	牛久阿見インターチェンジ	縮 尺	
	KP.165,566～KP.166,499	1	3
	STA.72+30.00～STA.81+60.00	500	4
東日本高速道路（株） 関東支社			

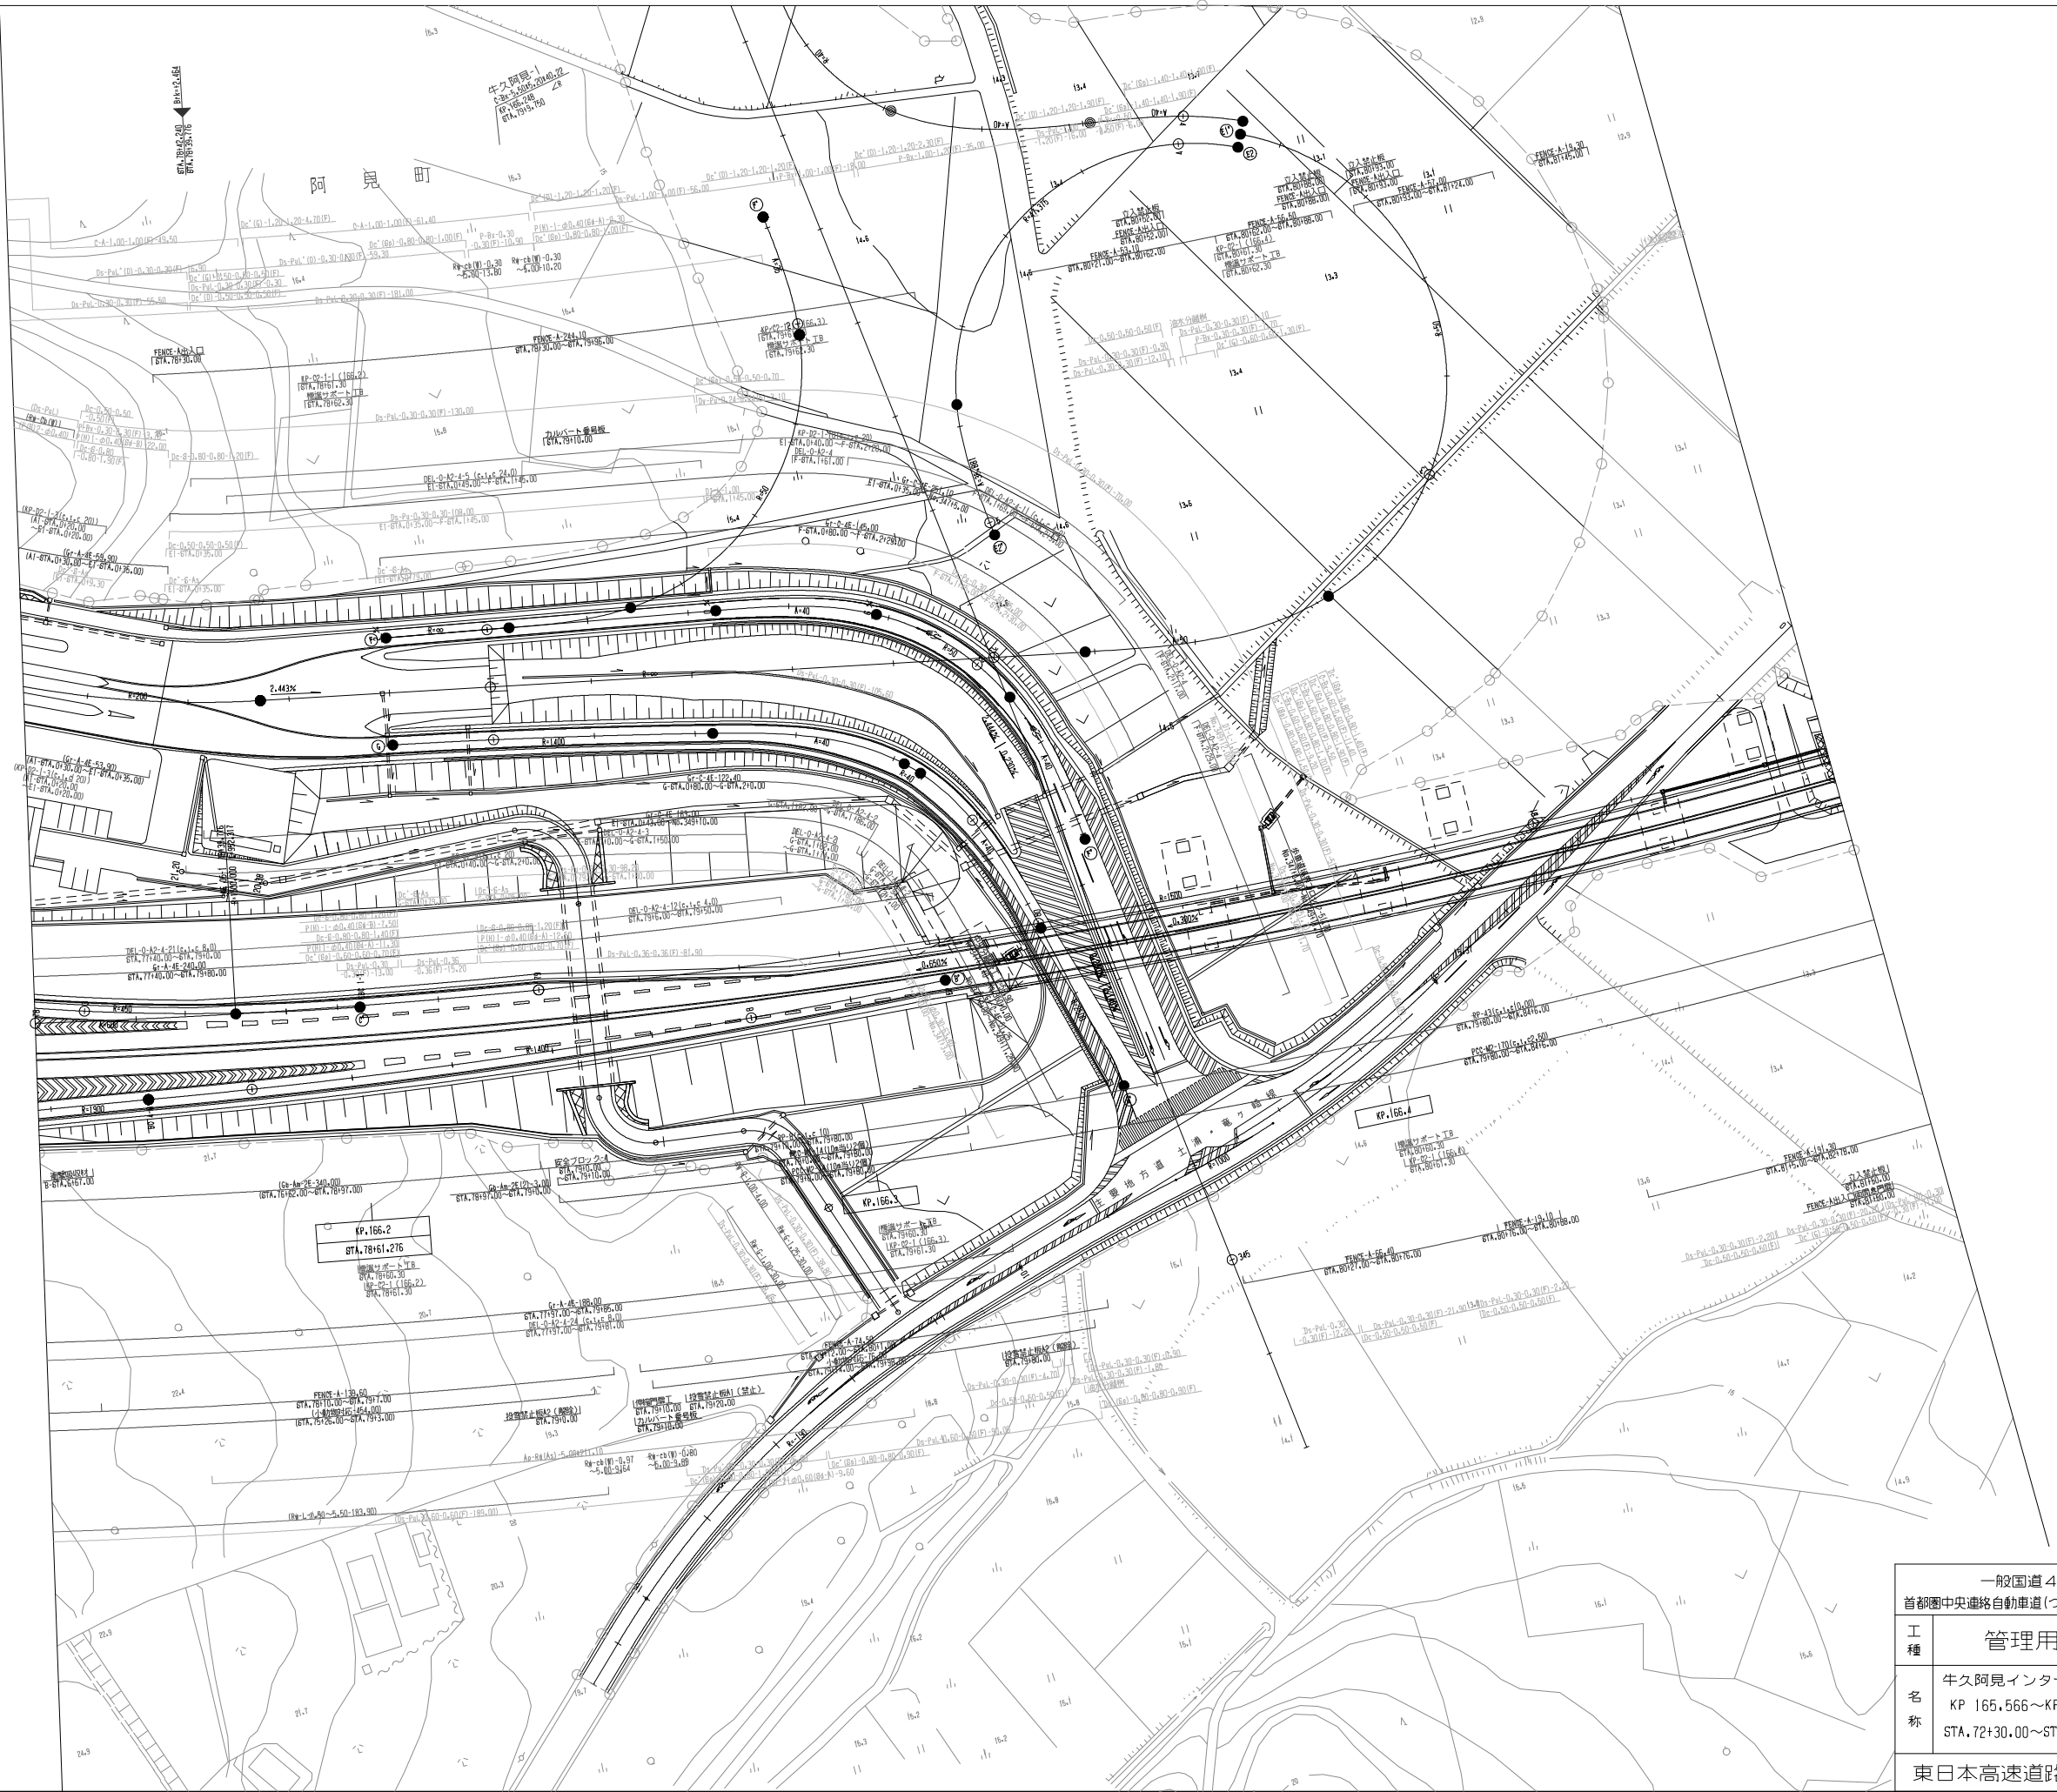


調整年月	摘要
第1回 2012年3月	

一般国道468号 首都圏中央連絡自動車道(つくば牛久〜牛久阿見)			
工種	管理用平面図		
名称	牛久阿見インターチェンジ	縮尺	—
	KP 165,566〜KP 166,499 STA. 72+30.00〜STA. 81+60.00	1 500	4 4
東日本高速道路(株) 関東支社			

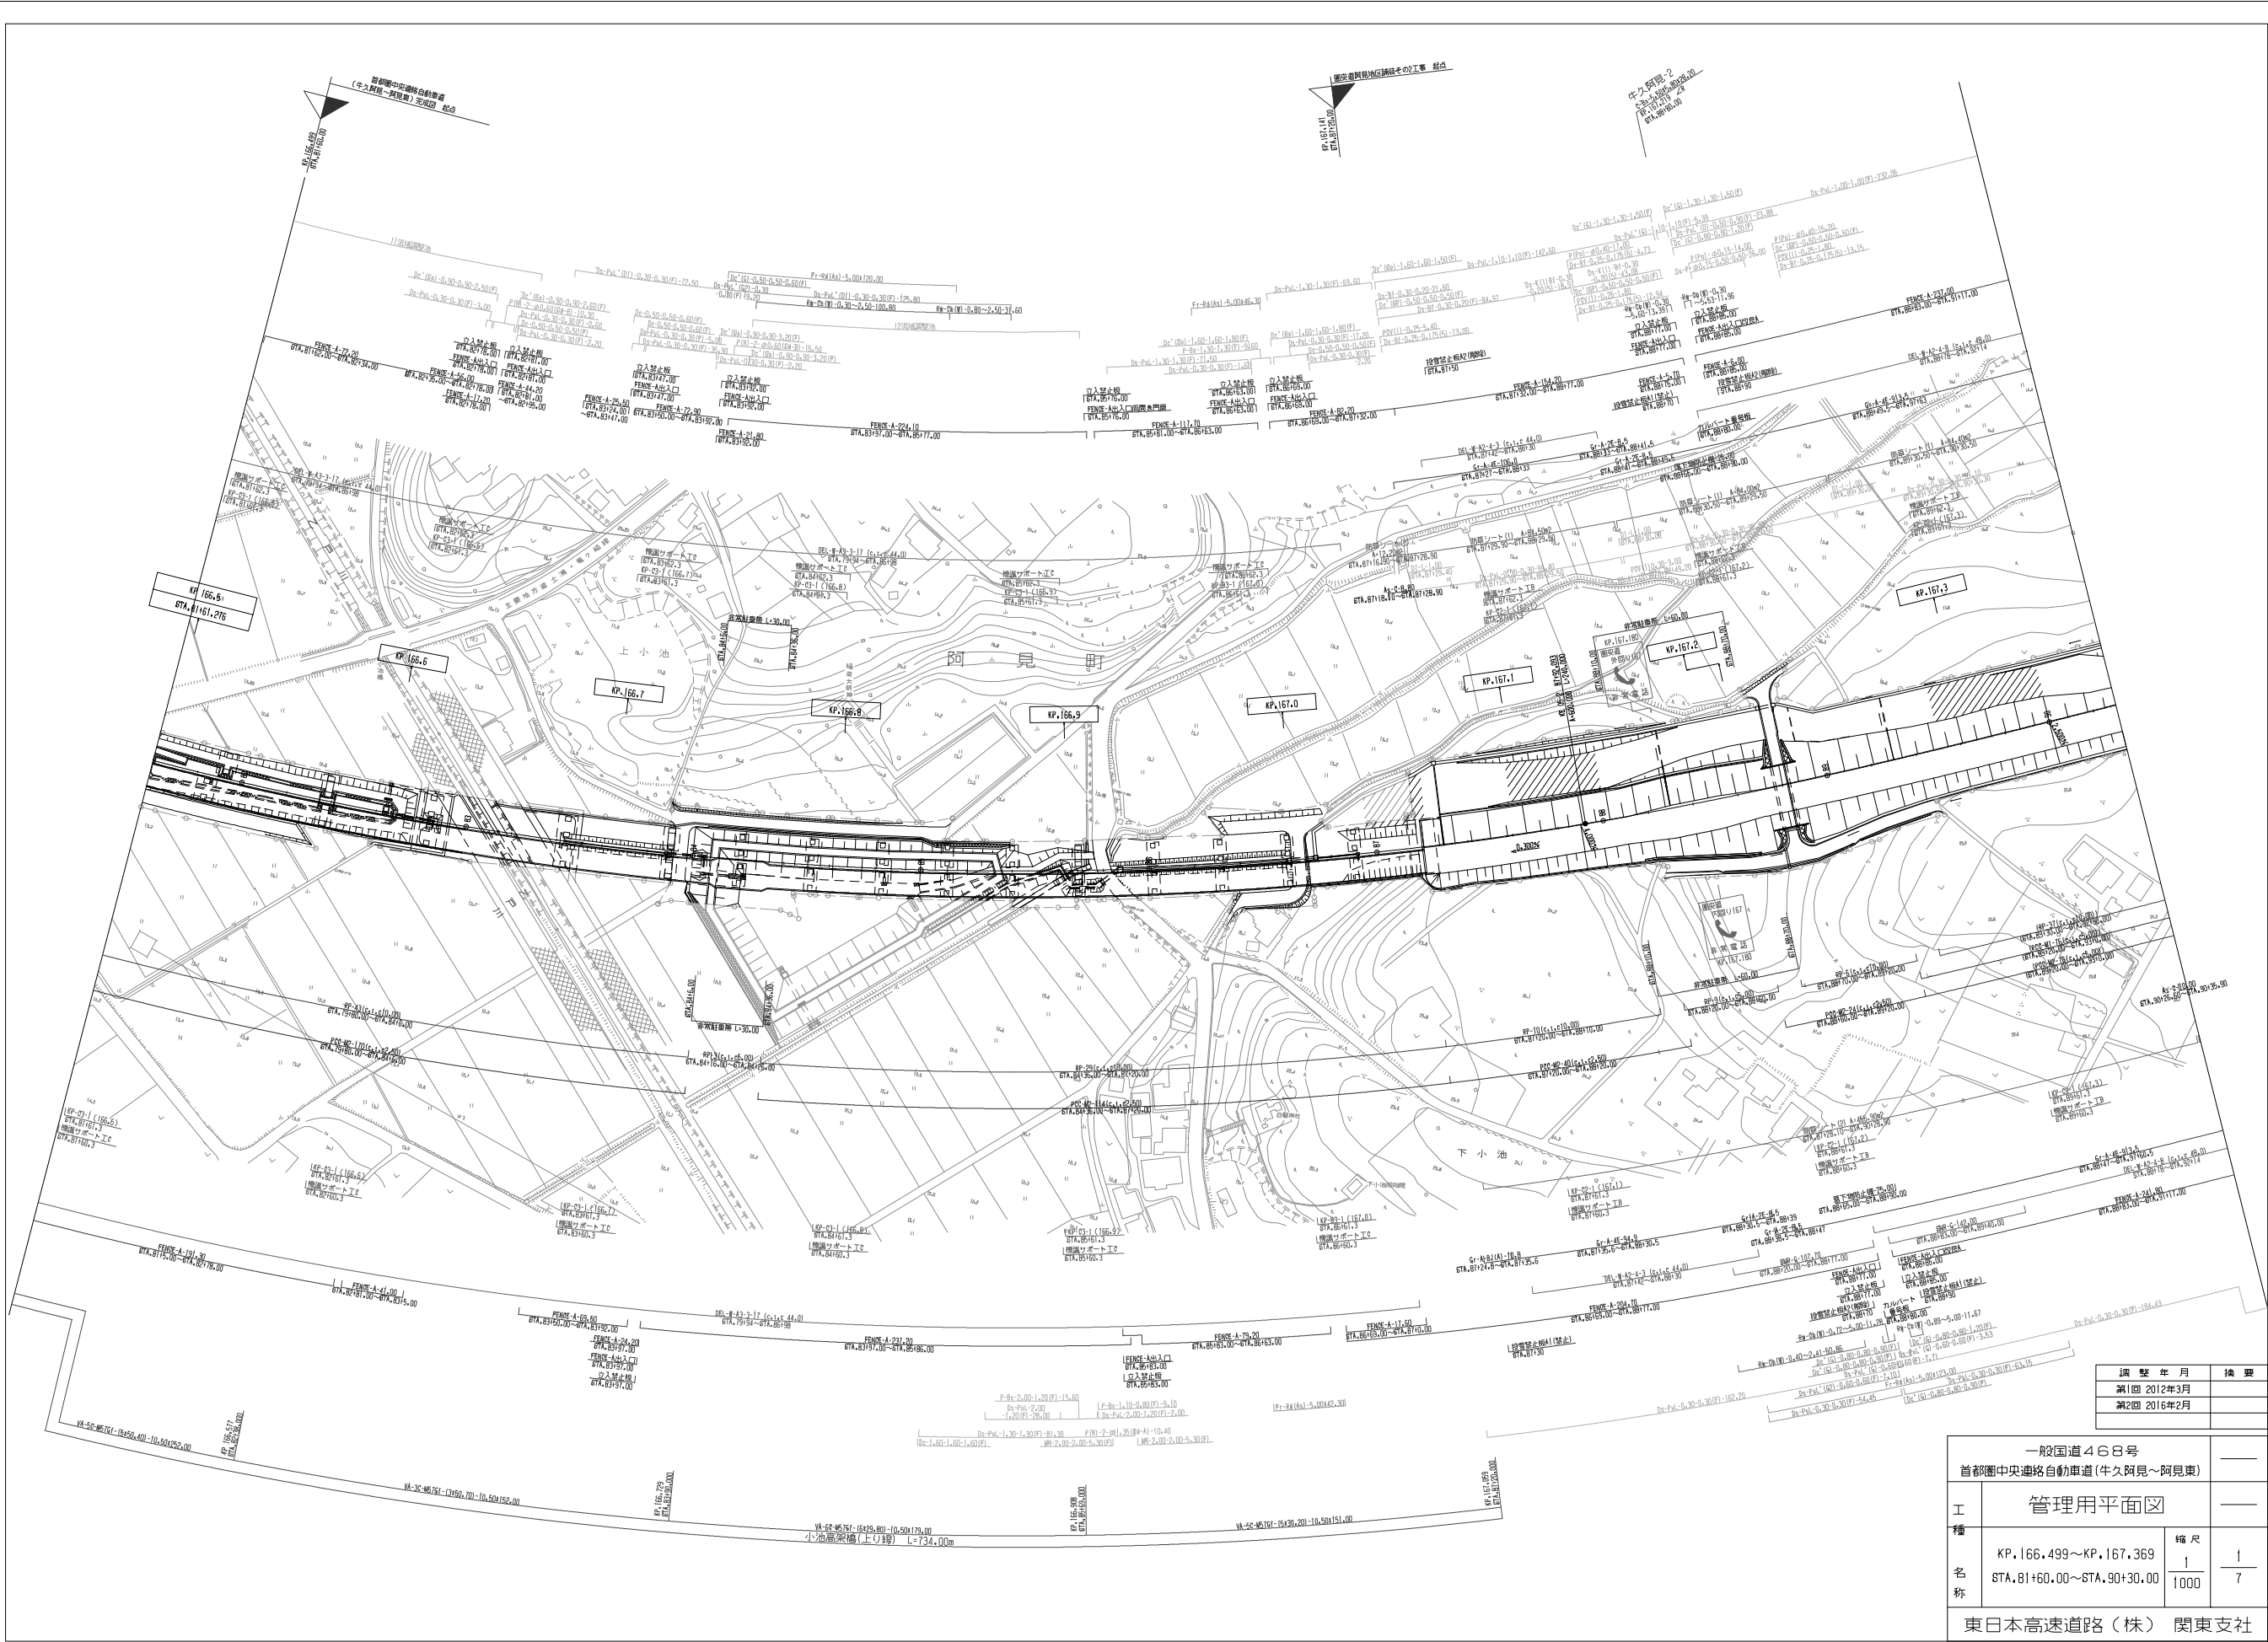


第1回 2012年3月	
第2回 2016年2月	

一般国道468号 首都圏中央連絡自動車道(牛久阿見～阿見東)		
管理用平面図		
工 種 名 称	KP.166.499～KP.167.369 STA.81+60.00～STA.90+30.00	
	縮 尺 1 1000	1 7
東日本高速道路(株) 関東支社		

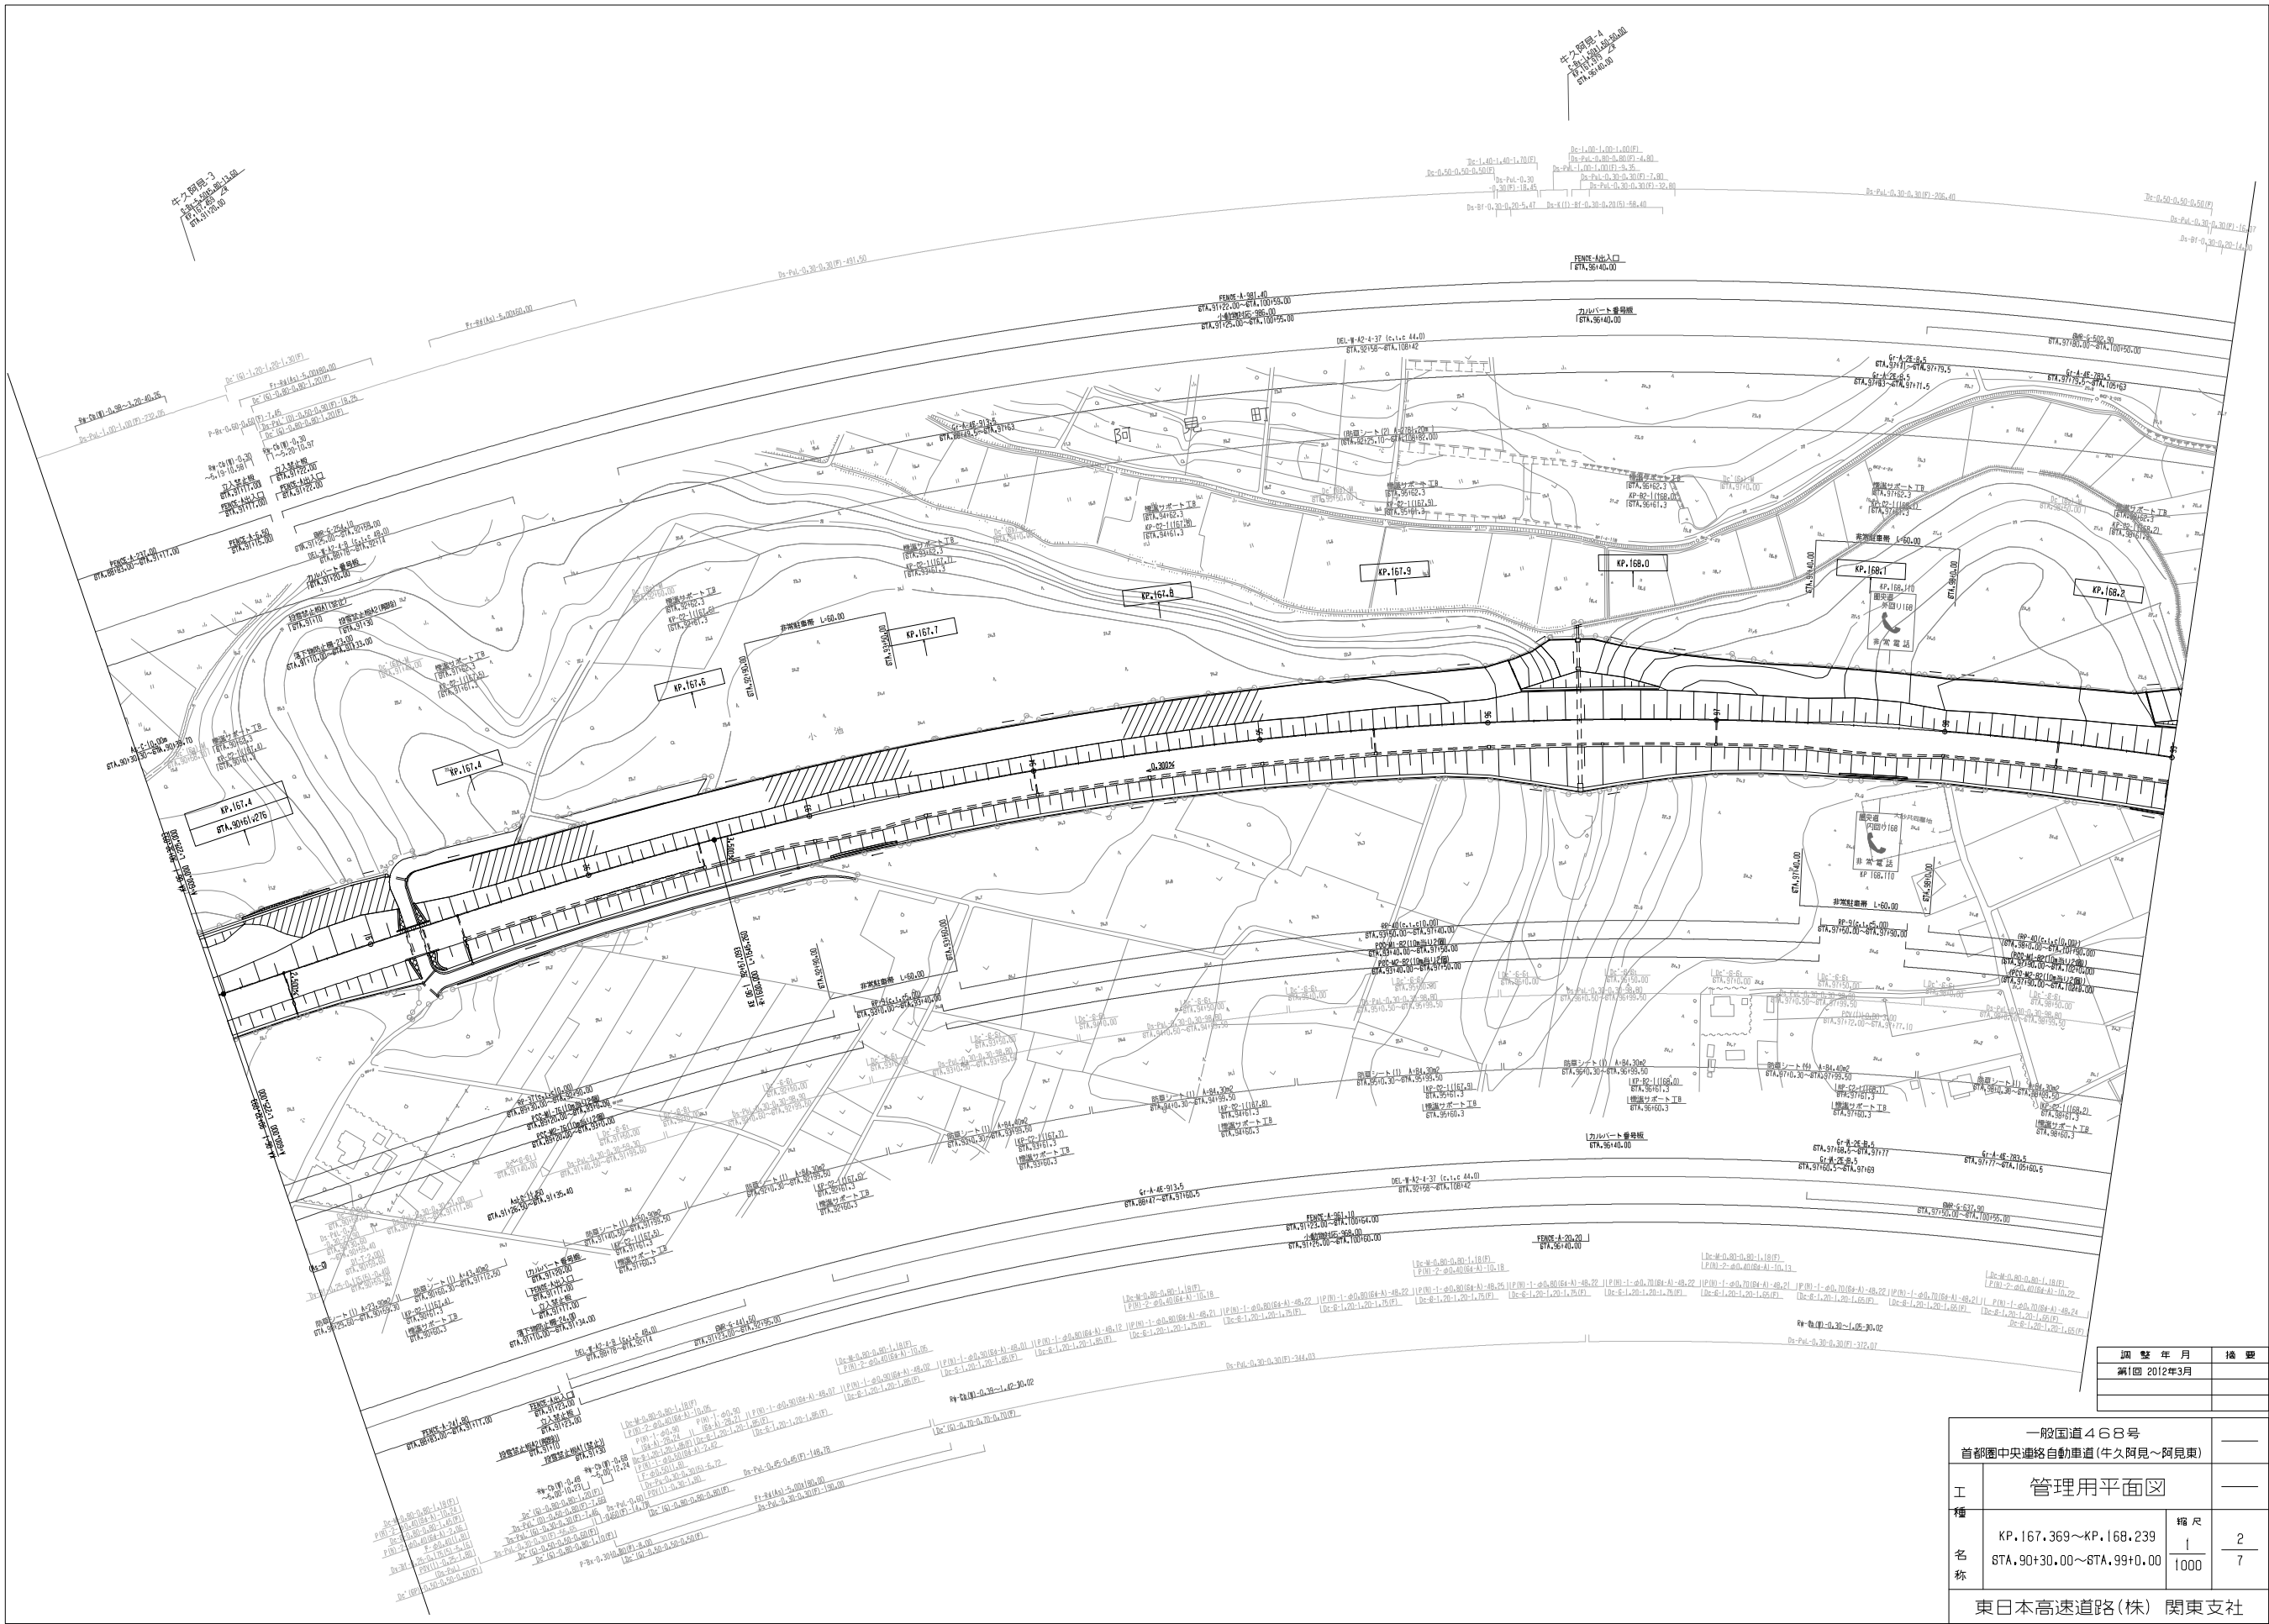

調整年	月	日
第1回	2012年	3月


一般国道468号 首都圏中央連絡自動車道(牛久阿見～阿見東)			—	
工 種 名 称	管理用平面図		—	
	KP.167.369～KP.168.239 STA.90+30.00～STA.99+00.00	幅 尺	2	
		1 1000	7	
東日本高速道路(株) 関東支社				

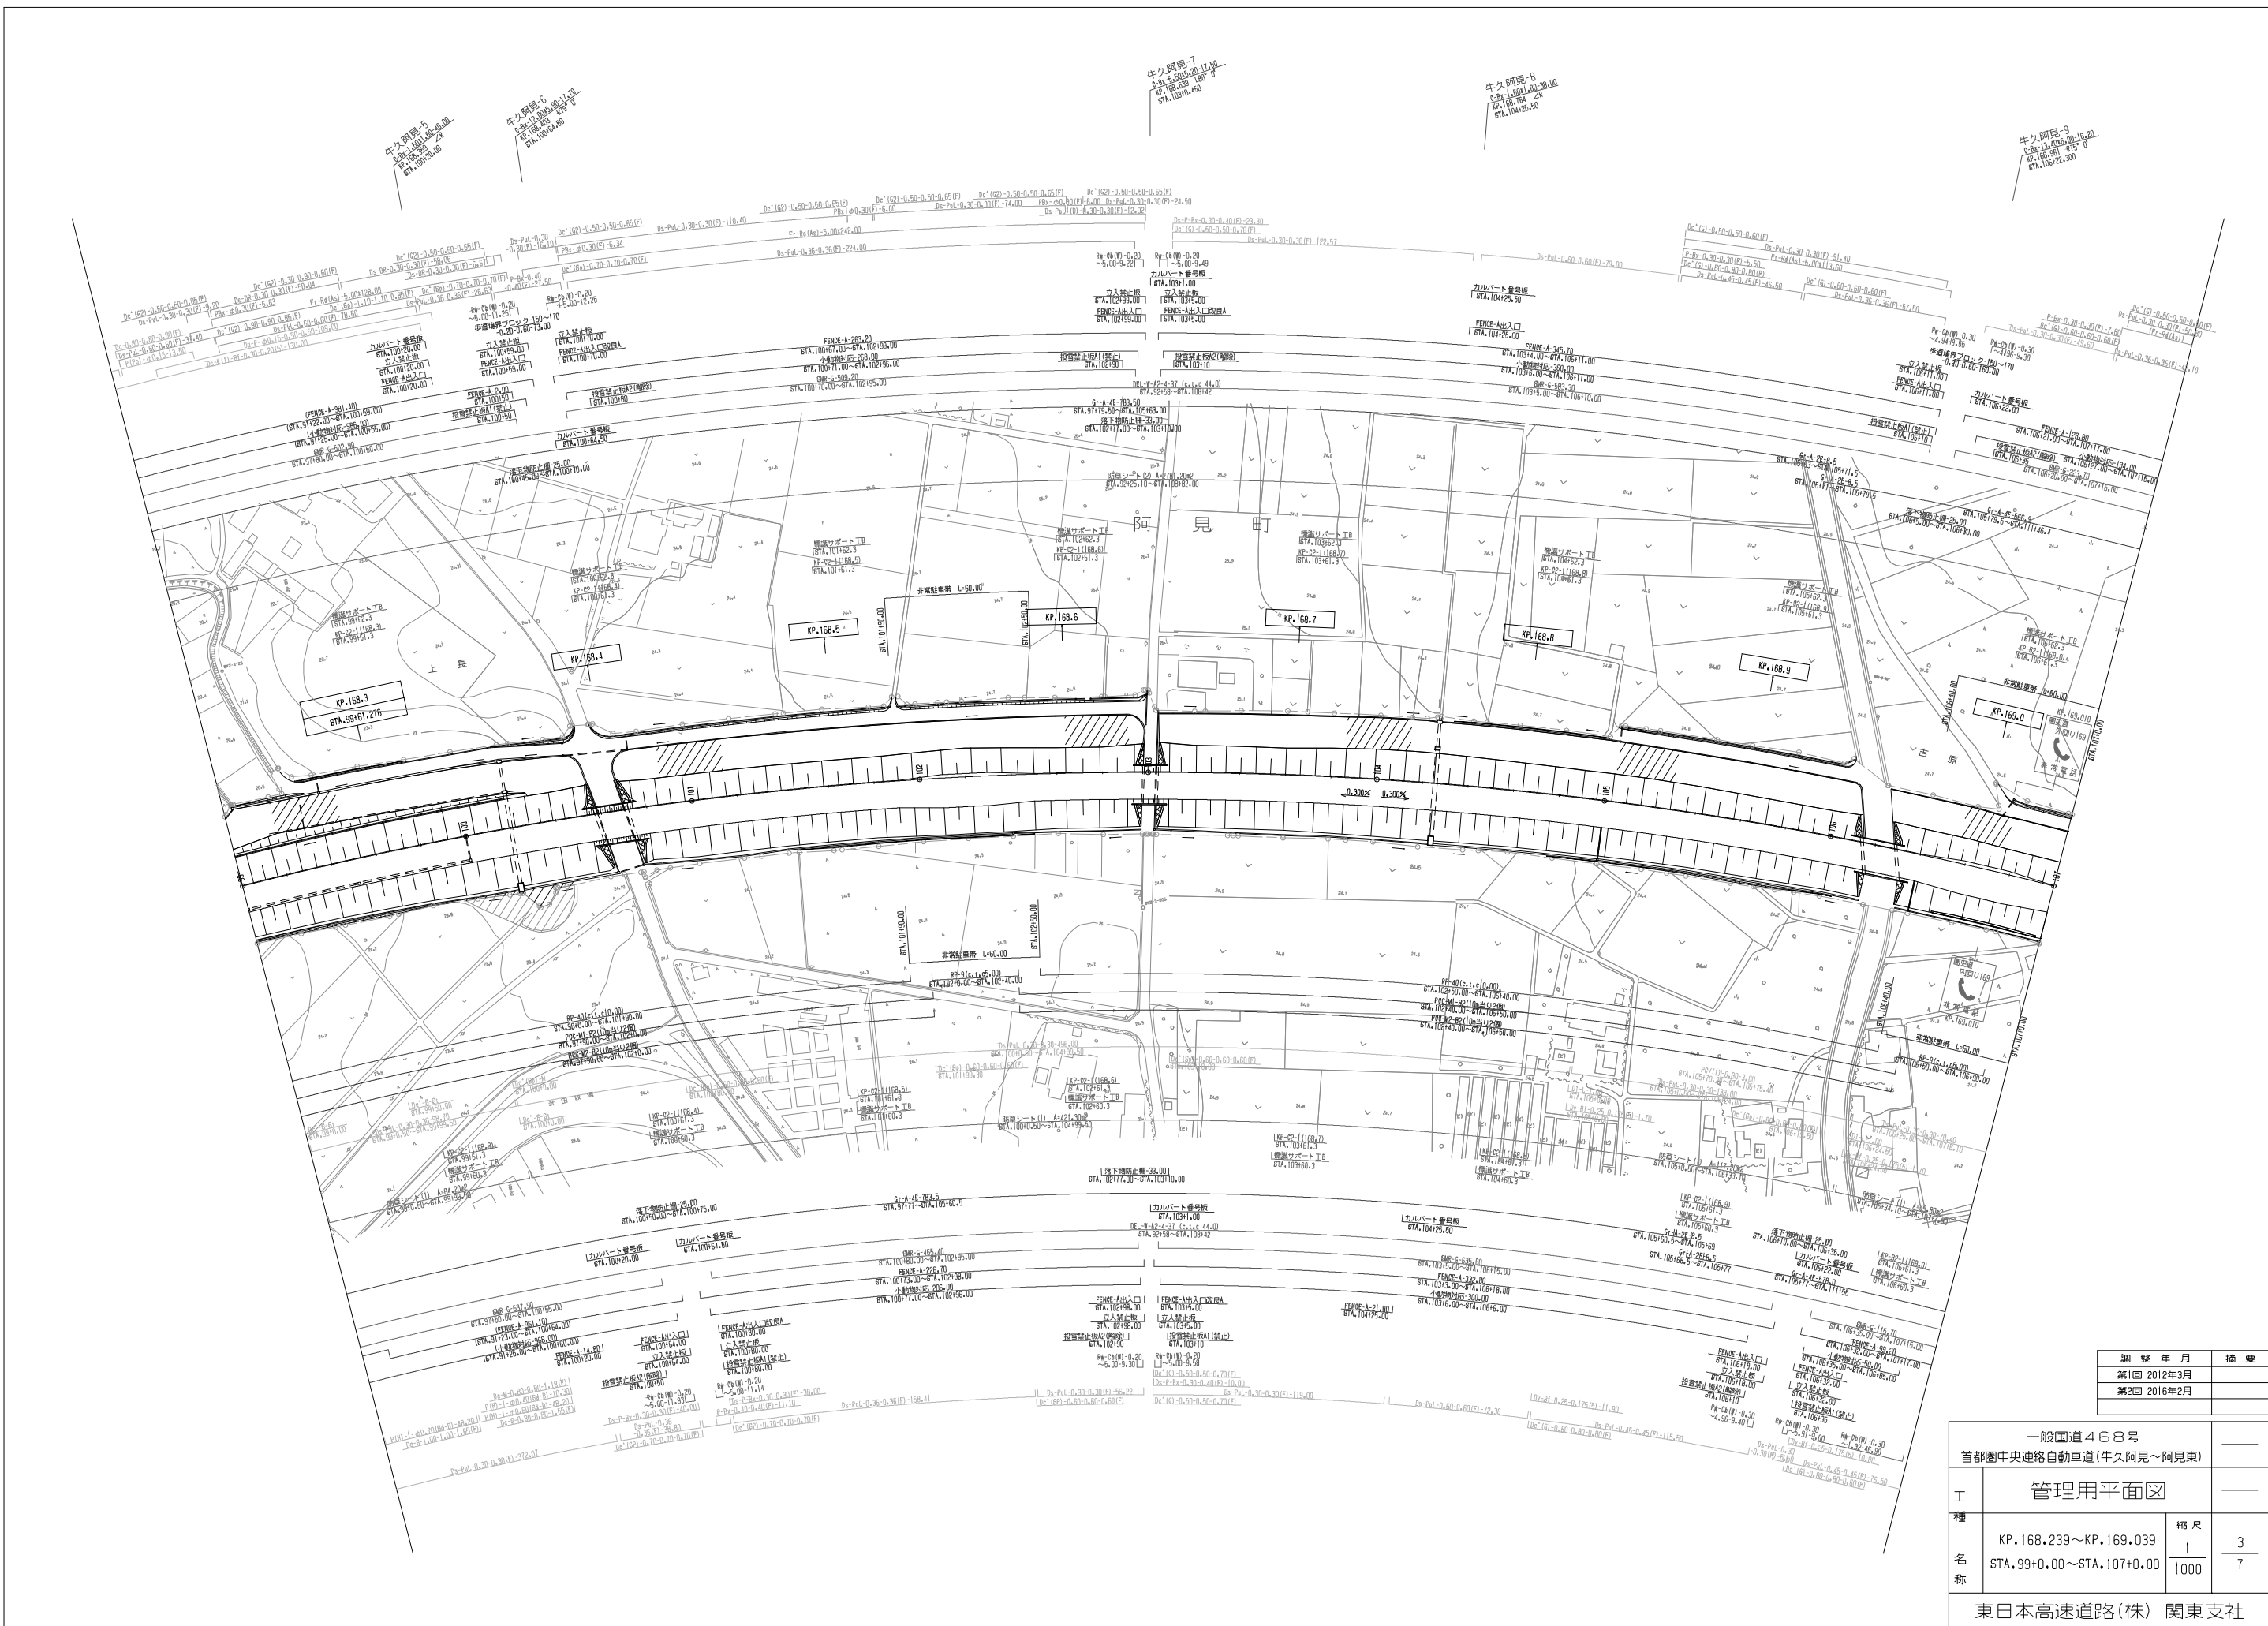

調整年月	摘要
第1回 2012年3月	
第2回 2016年2月	


一般国道468号 首都圏中央連絡自動車道(牛久阿見～阿見東)			
工 種 名 称	管理用平面図		
	KP.168.239～KP.169.039	縮尺	3
	STA.99+0.00～STA.107+0.00	1000	7
東日本高速道路(株) 関東支社			

東日本高速道路(株) 関東支社

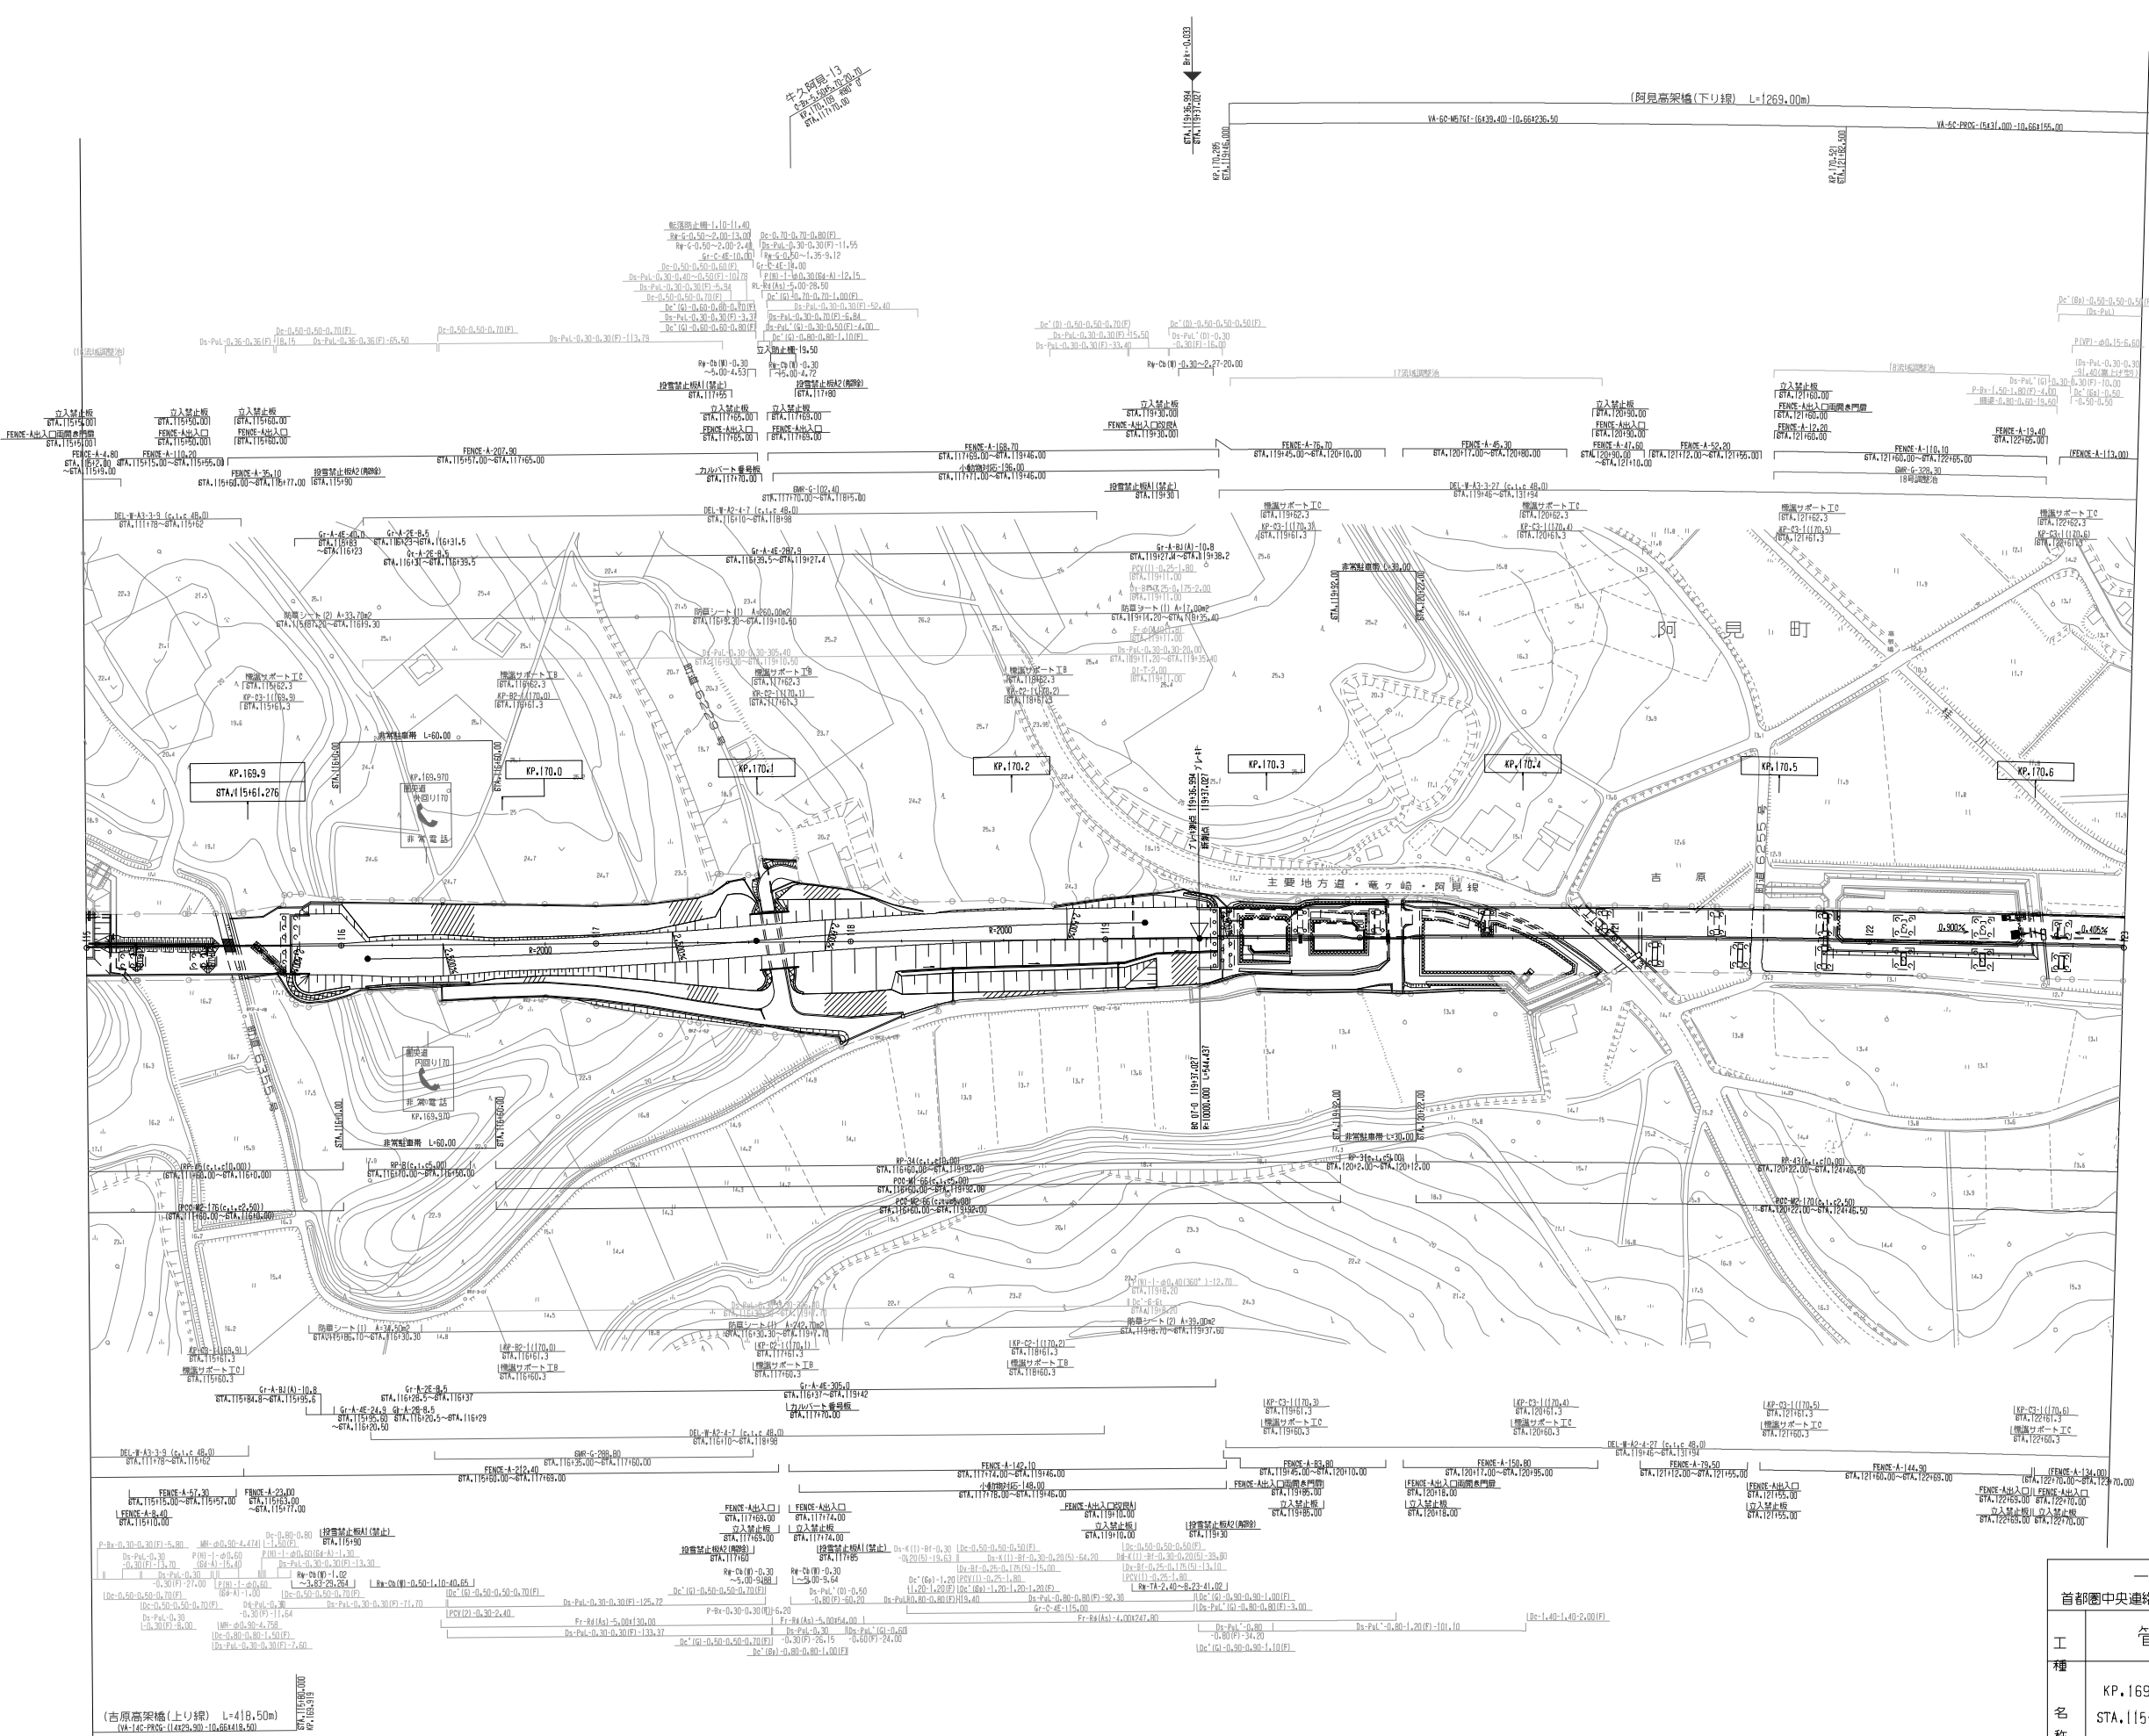


調 査 年 月	摘 要
第1回 2012年3月	

一般国道468号 首都圏中央連絡自動車道(牛久阿見～阿見東)			——	
工 種	管理用平面図		——	
名 称	KP.169.839～KP.170.639 STA.115+0.00～STA.123+0.00	縮 尺 1 1000	5 7	
東日本高速道路(株) 関東支社				

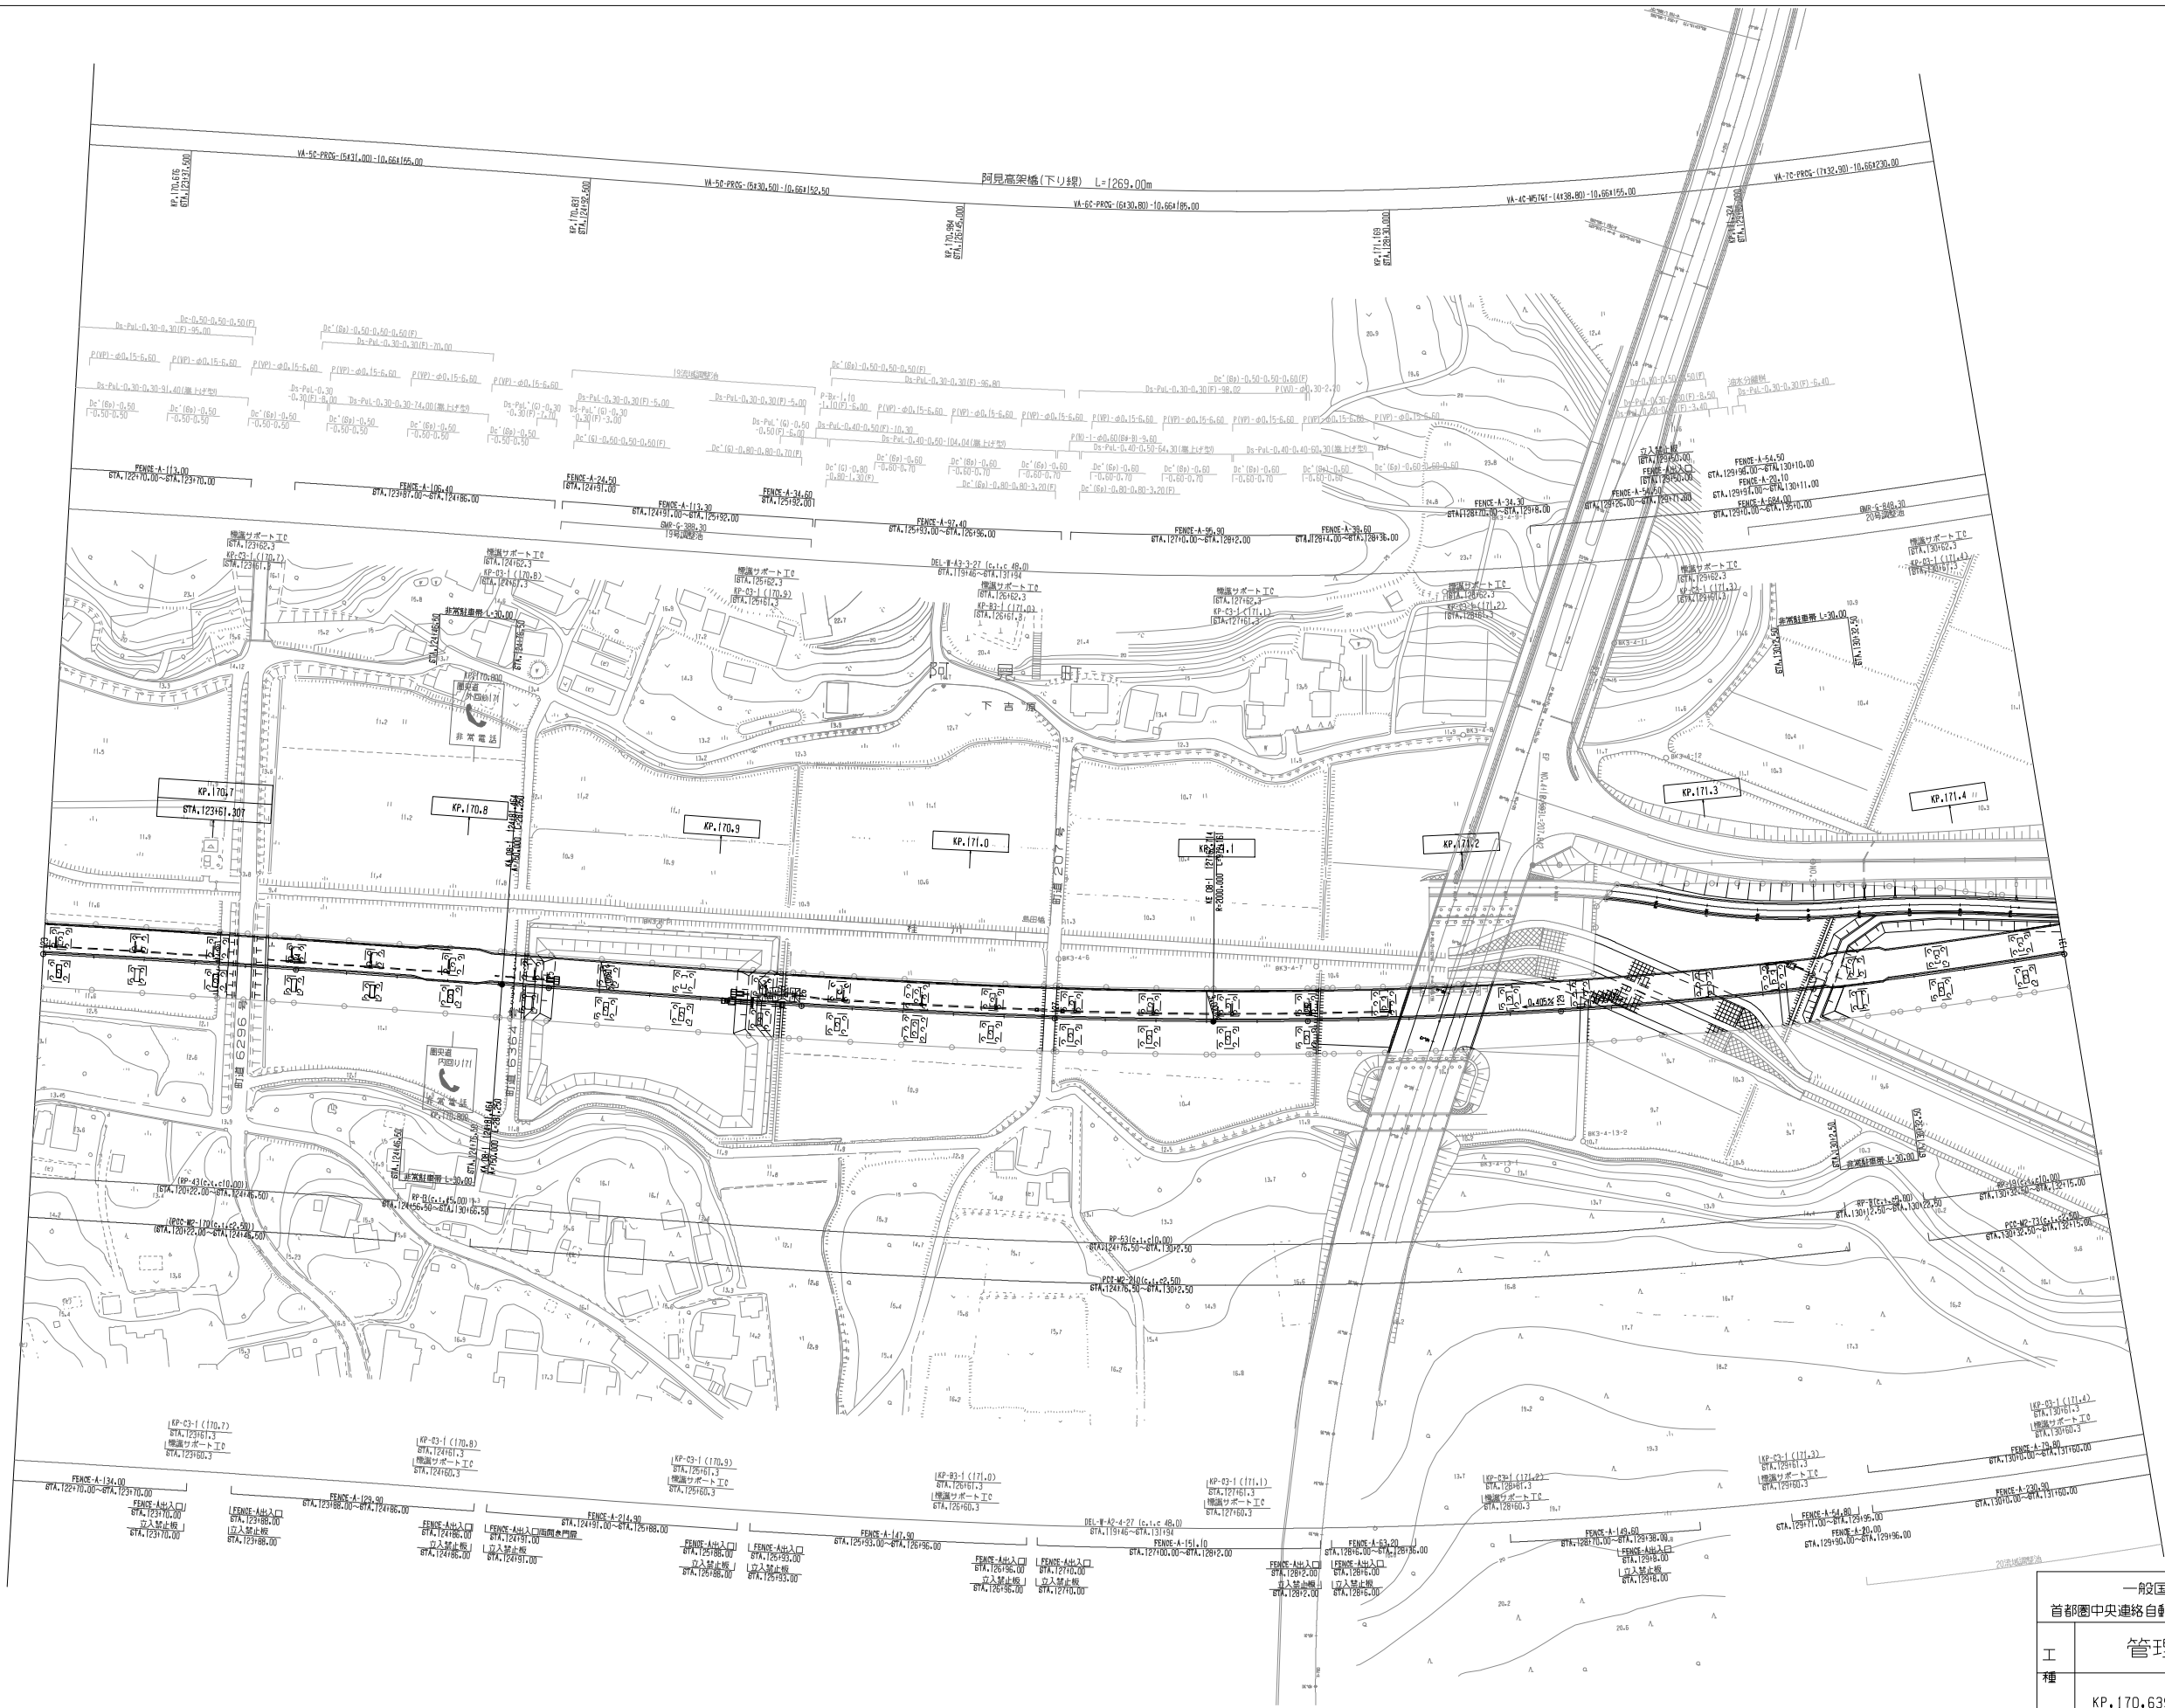


調査年月		摘要
第1回 2012年3月		
第2回 2016年2月		

一般国道468号 首都圏中央連絡自動車道(牛久阿見～阿見東)			——	
工 種 名 称	管理用平面図		——	
	KP.170.639～KP.171.439 STA.123+0.00～STA.131+0.00		縮尺 1000	6 7
東日本高速道路（株） 関東支社				

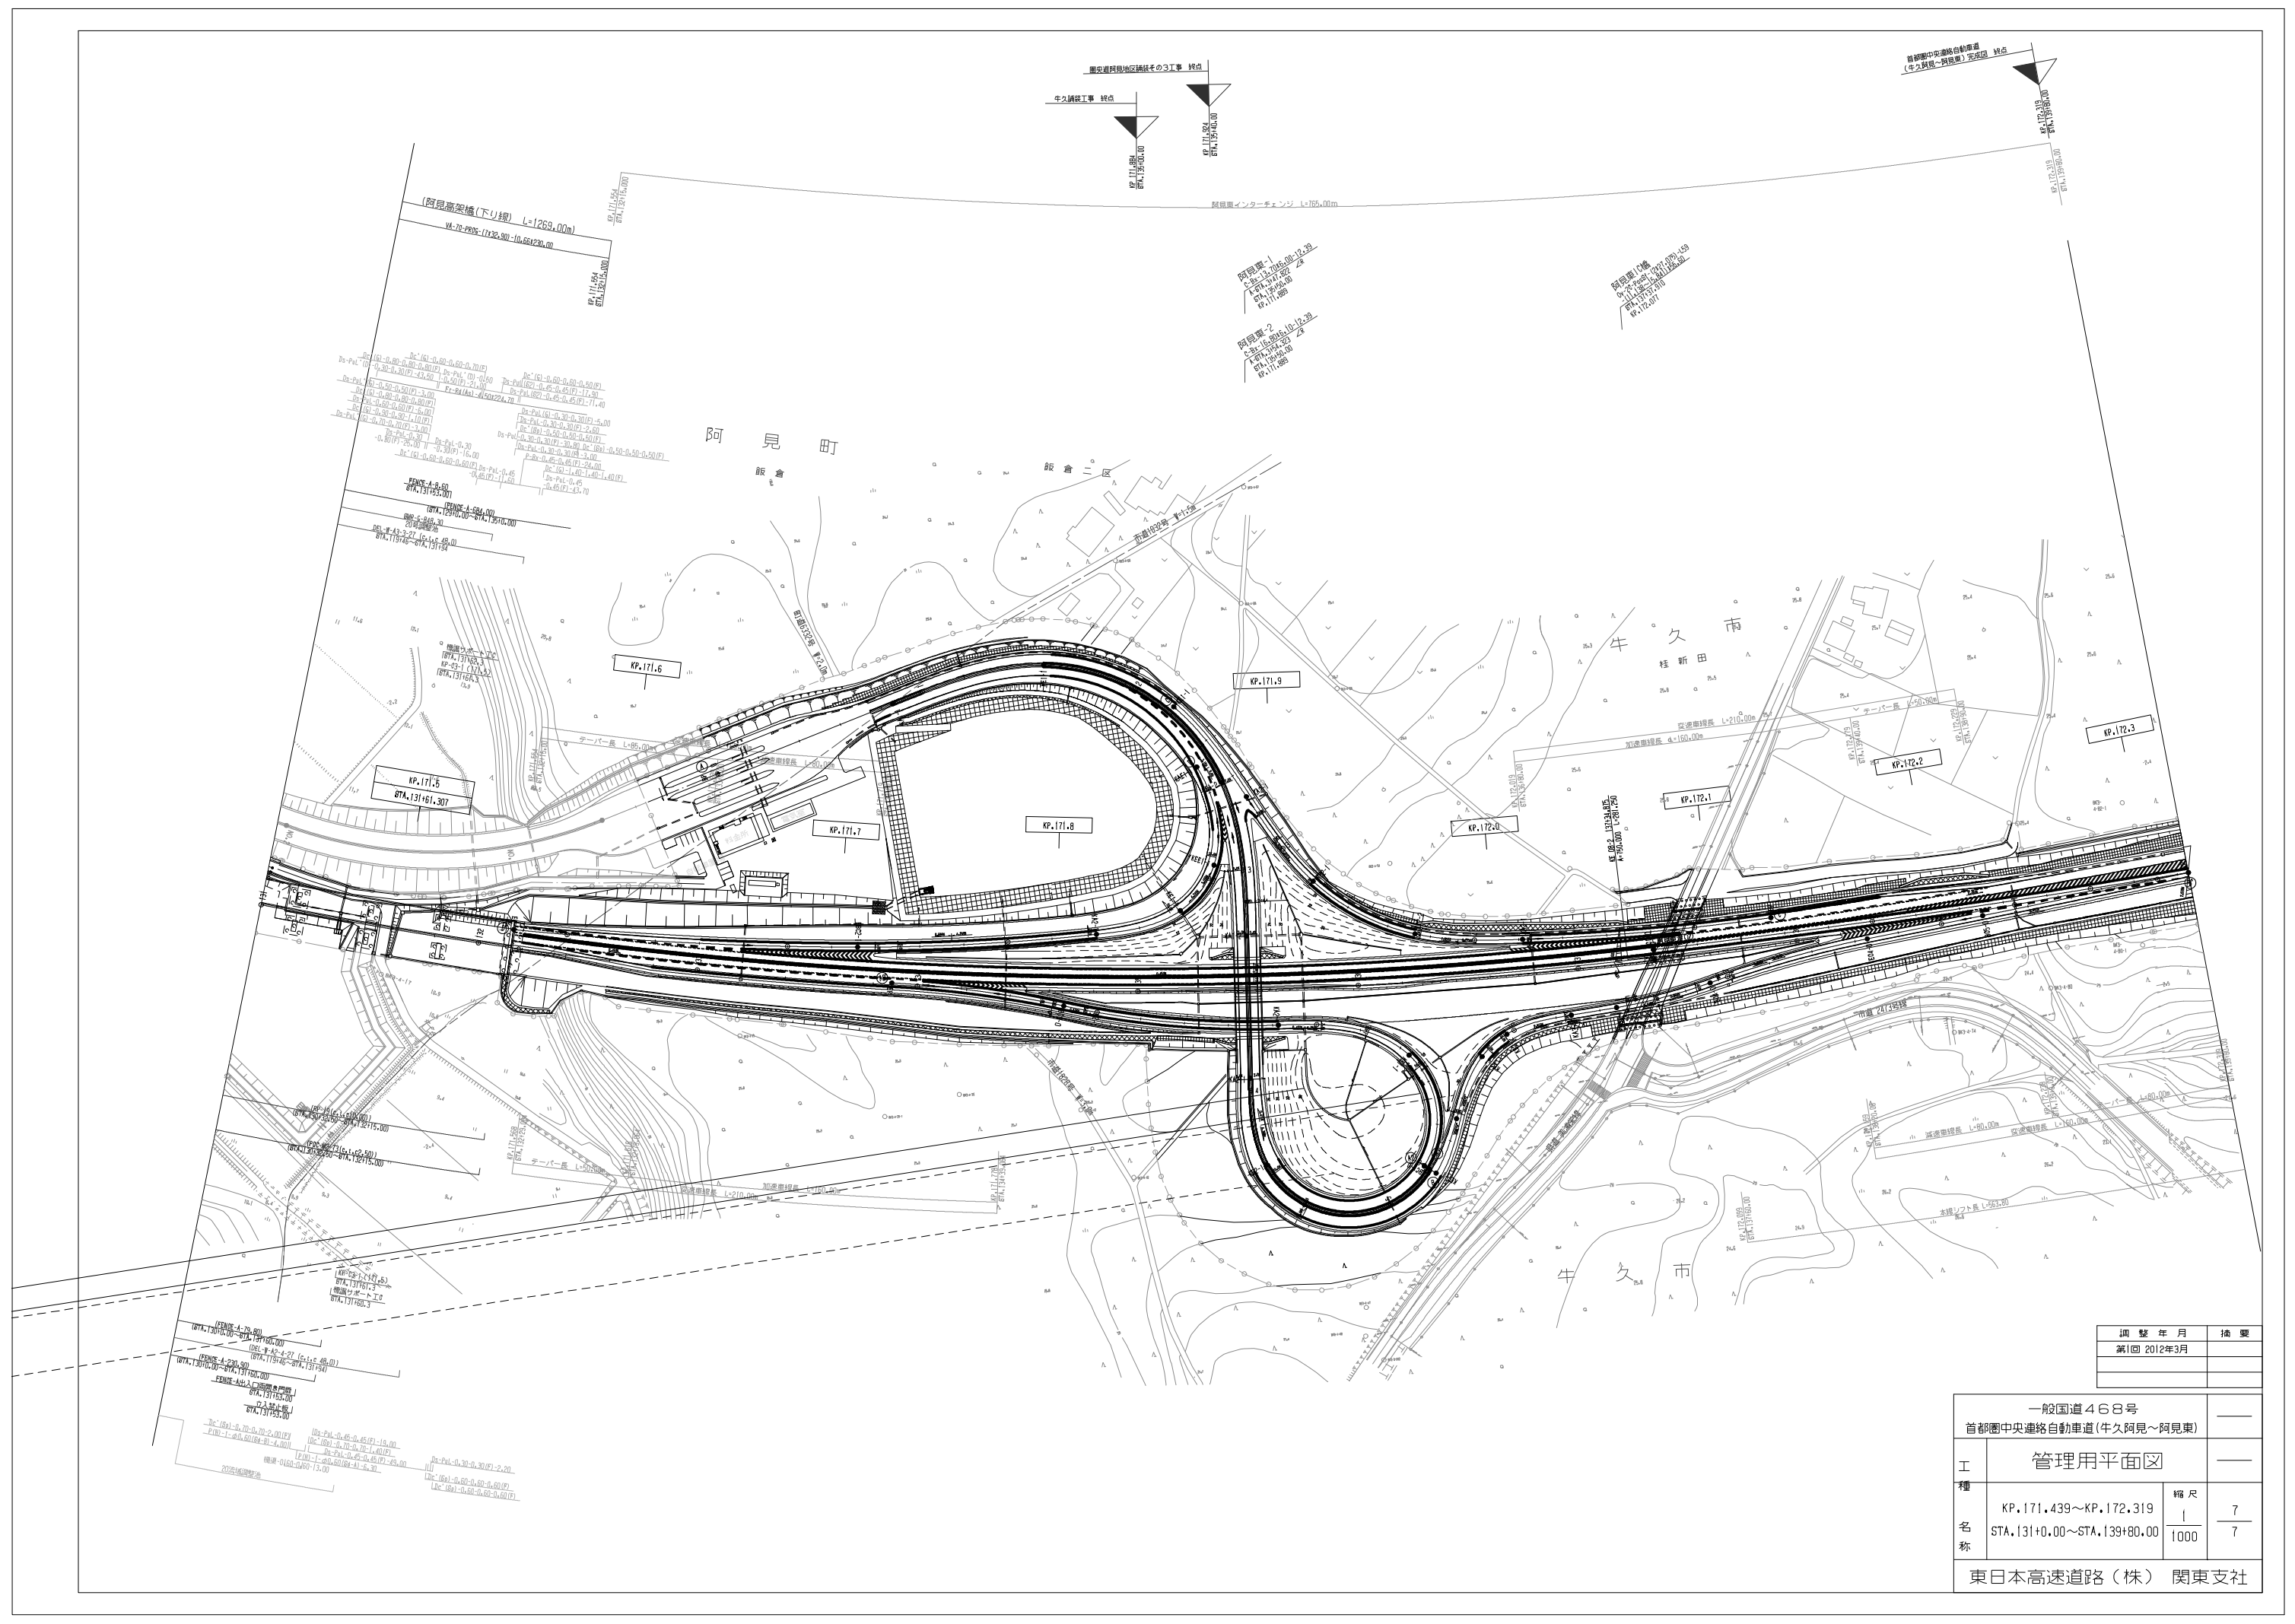


調査年月	摘要
第1回 2012年3月	

一般国道468号 首都圏中央連絡自動車道(牛久阿見〜阿見東)			――	
工 種	管理用平面図		――	
	KP.171.439〜KP.172.319 STA.131+0.00〜STA.139+80.00		縮尺 1 1000	7 7
東日本高速道路(株) 関東支社				

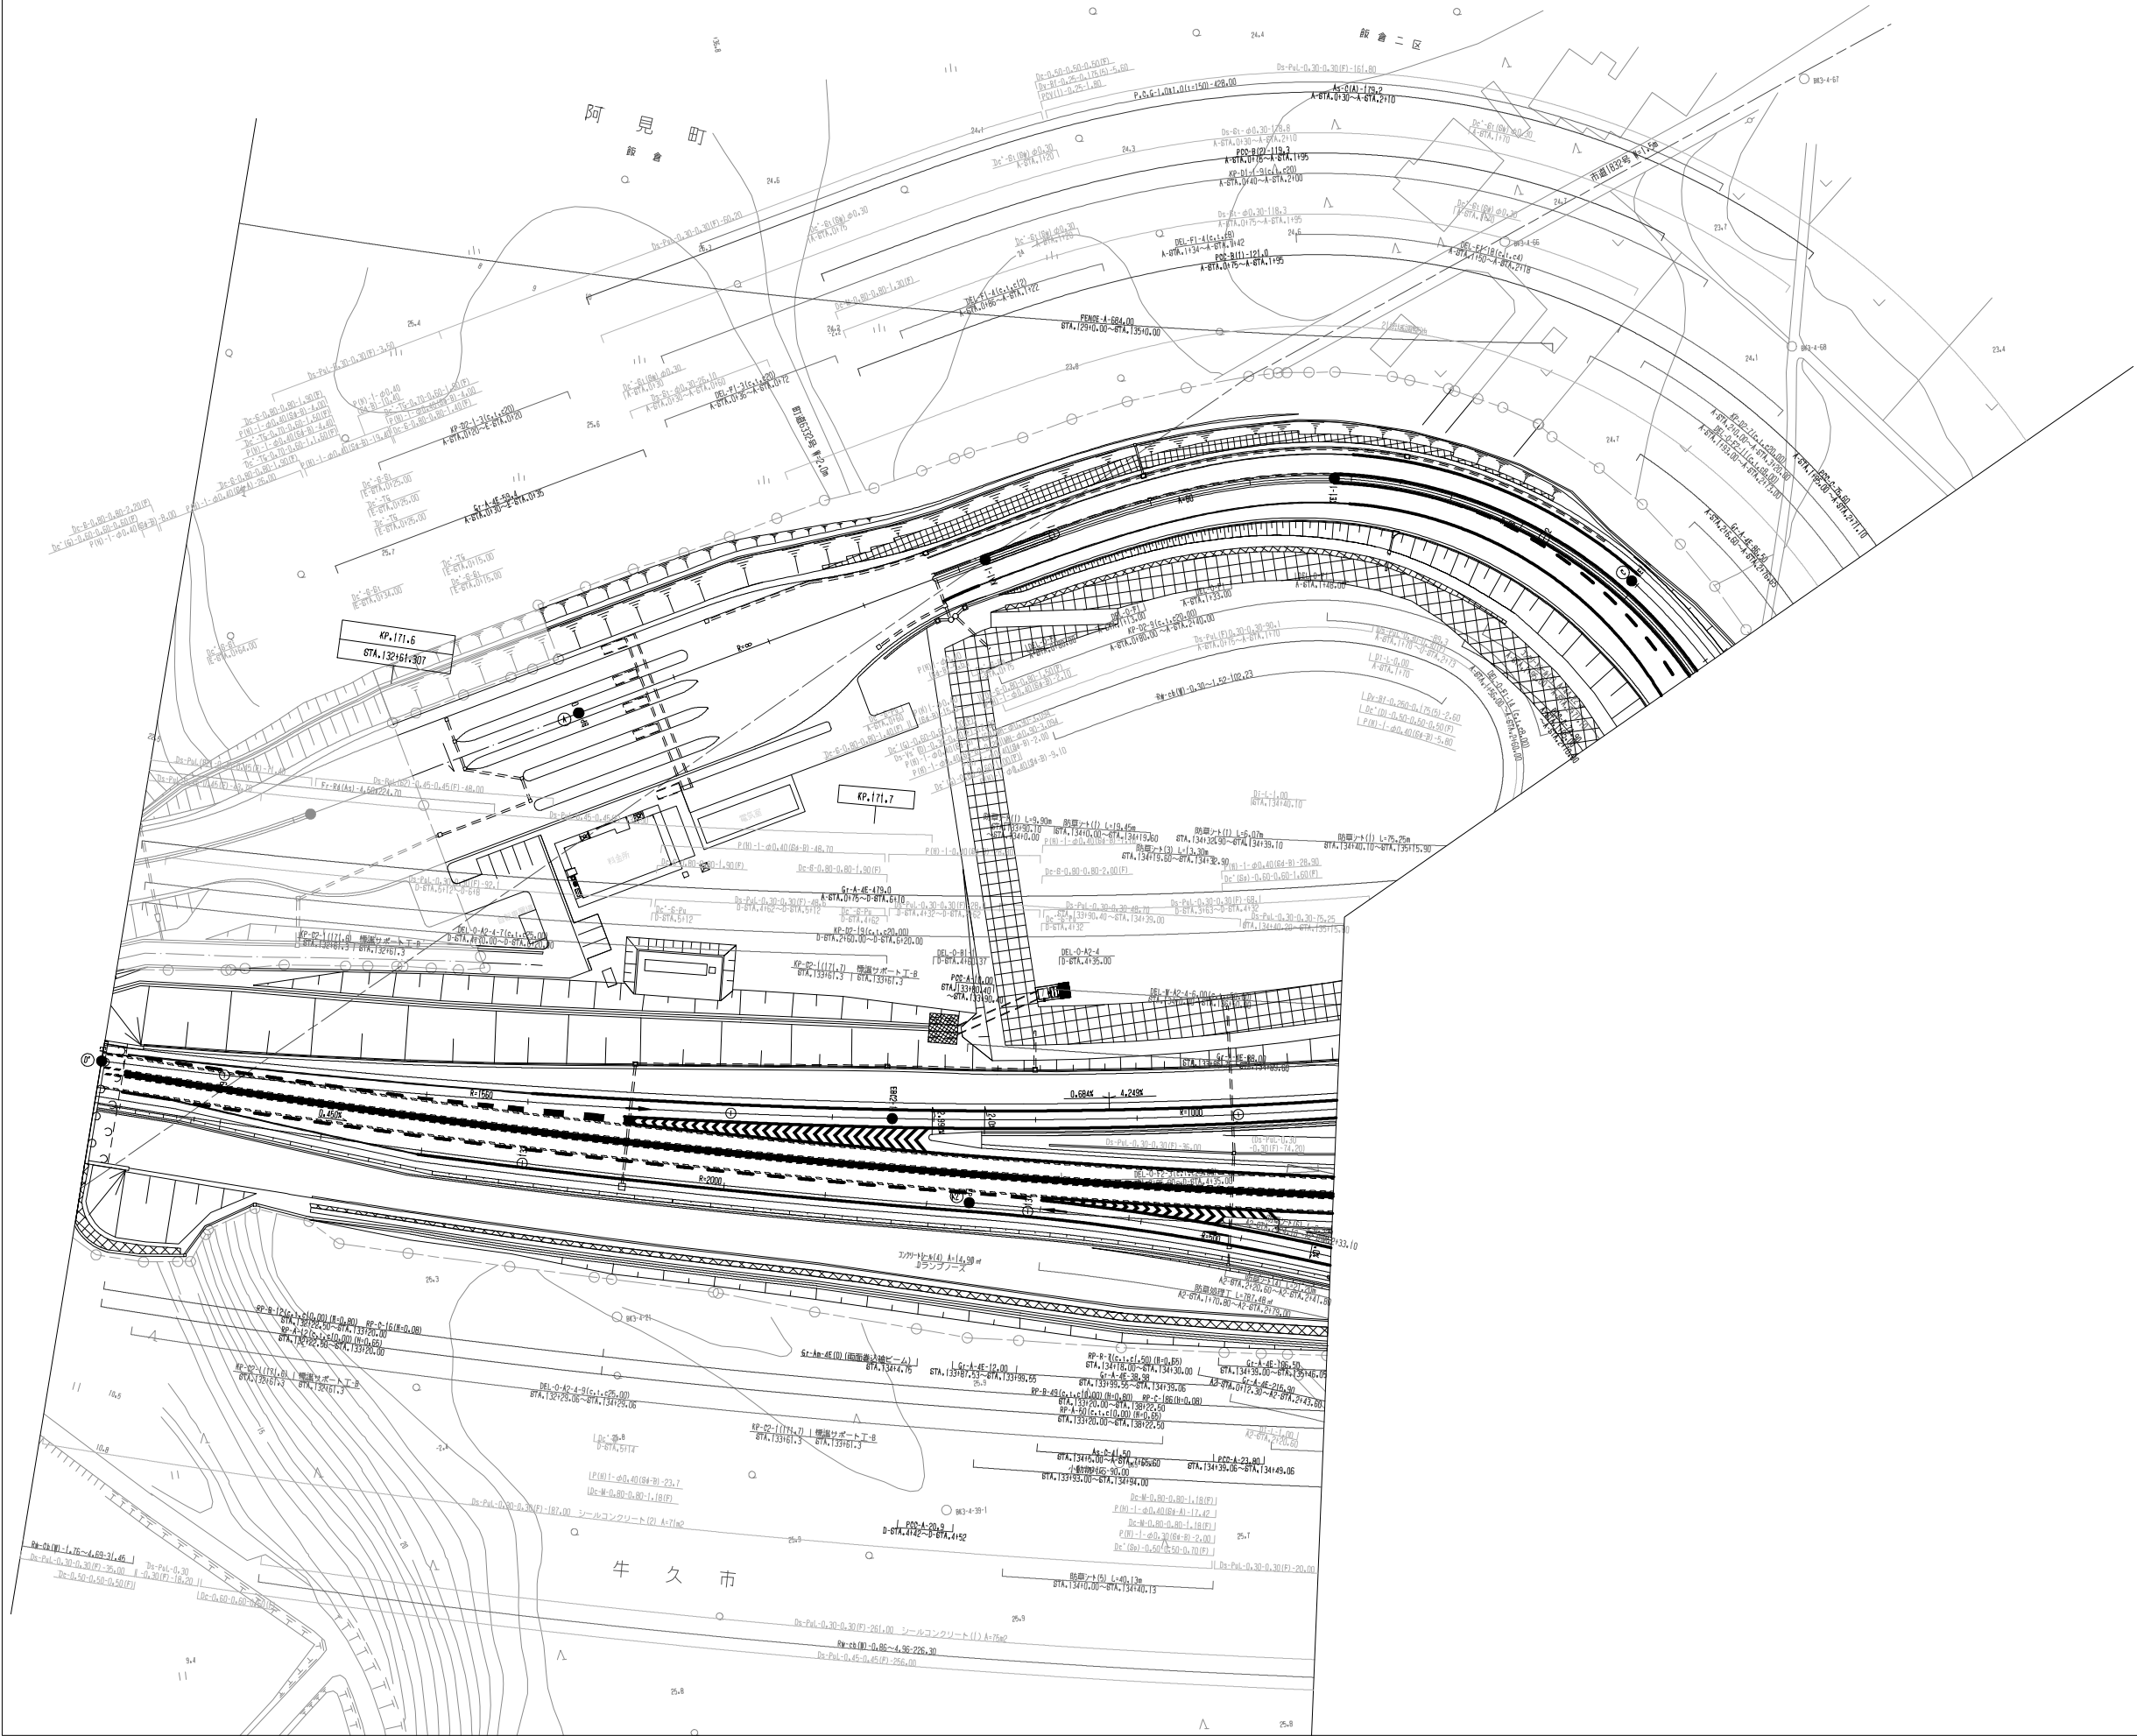


調整年月	摘要
第1回 2012年3月	

一般国道468号 首都圏中央連絡自動車道(牛久阿見～阿見東)			
工 種 名 称	管理用平面図		
	阿見東インターチェンジ	縮尺	
	KP.171.554～KP.172.319	1 500	1 3
	STA.132+15.00～STA.139+80.00		
東日本高速道路（株） 関東支社			

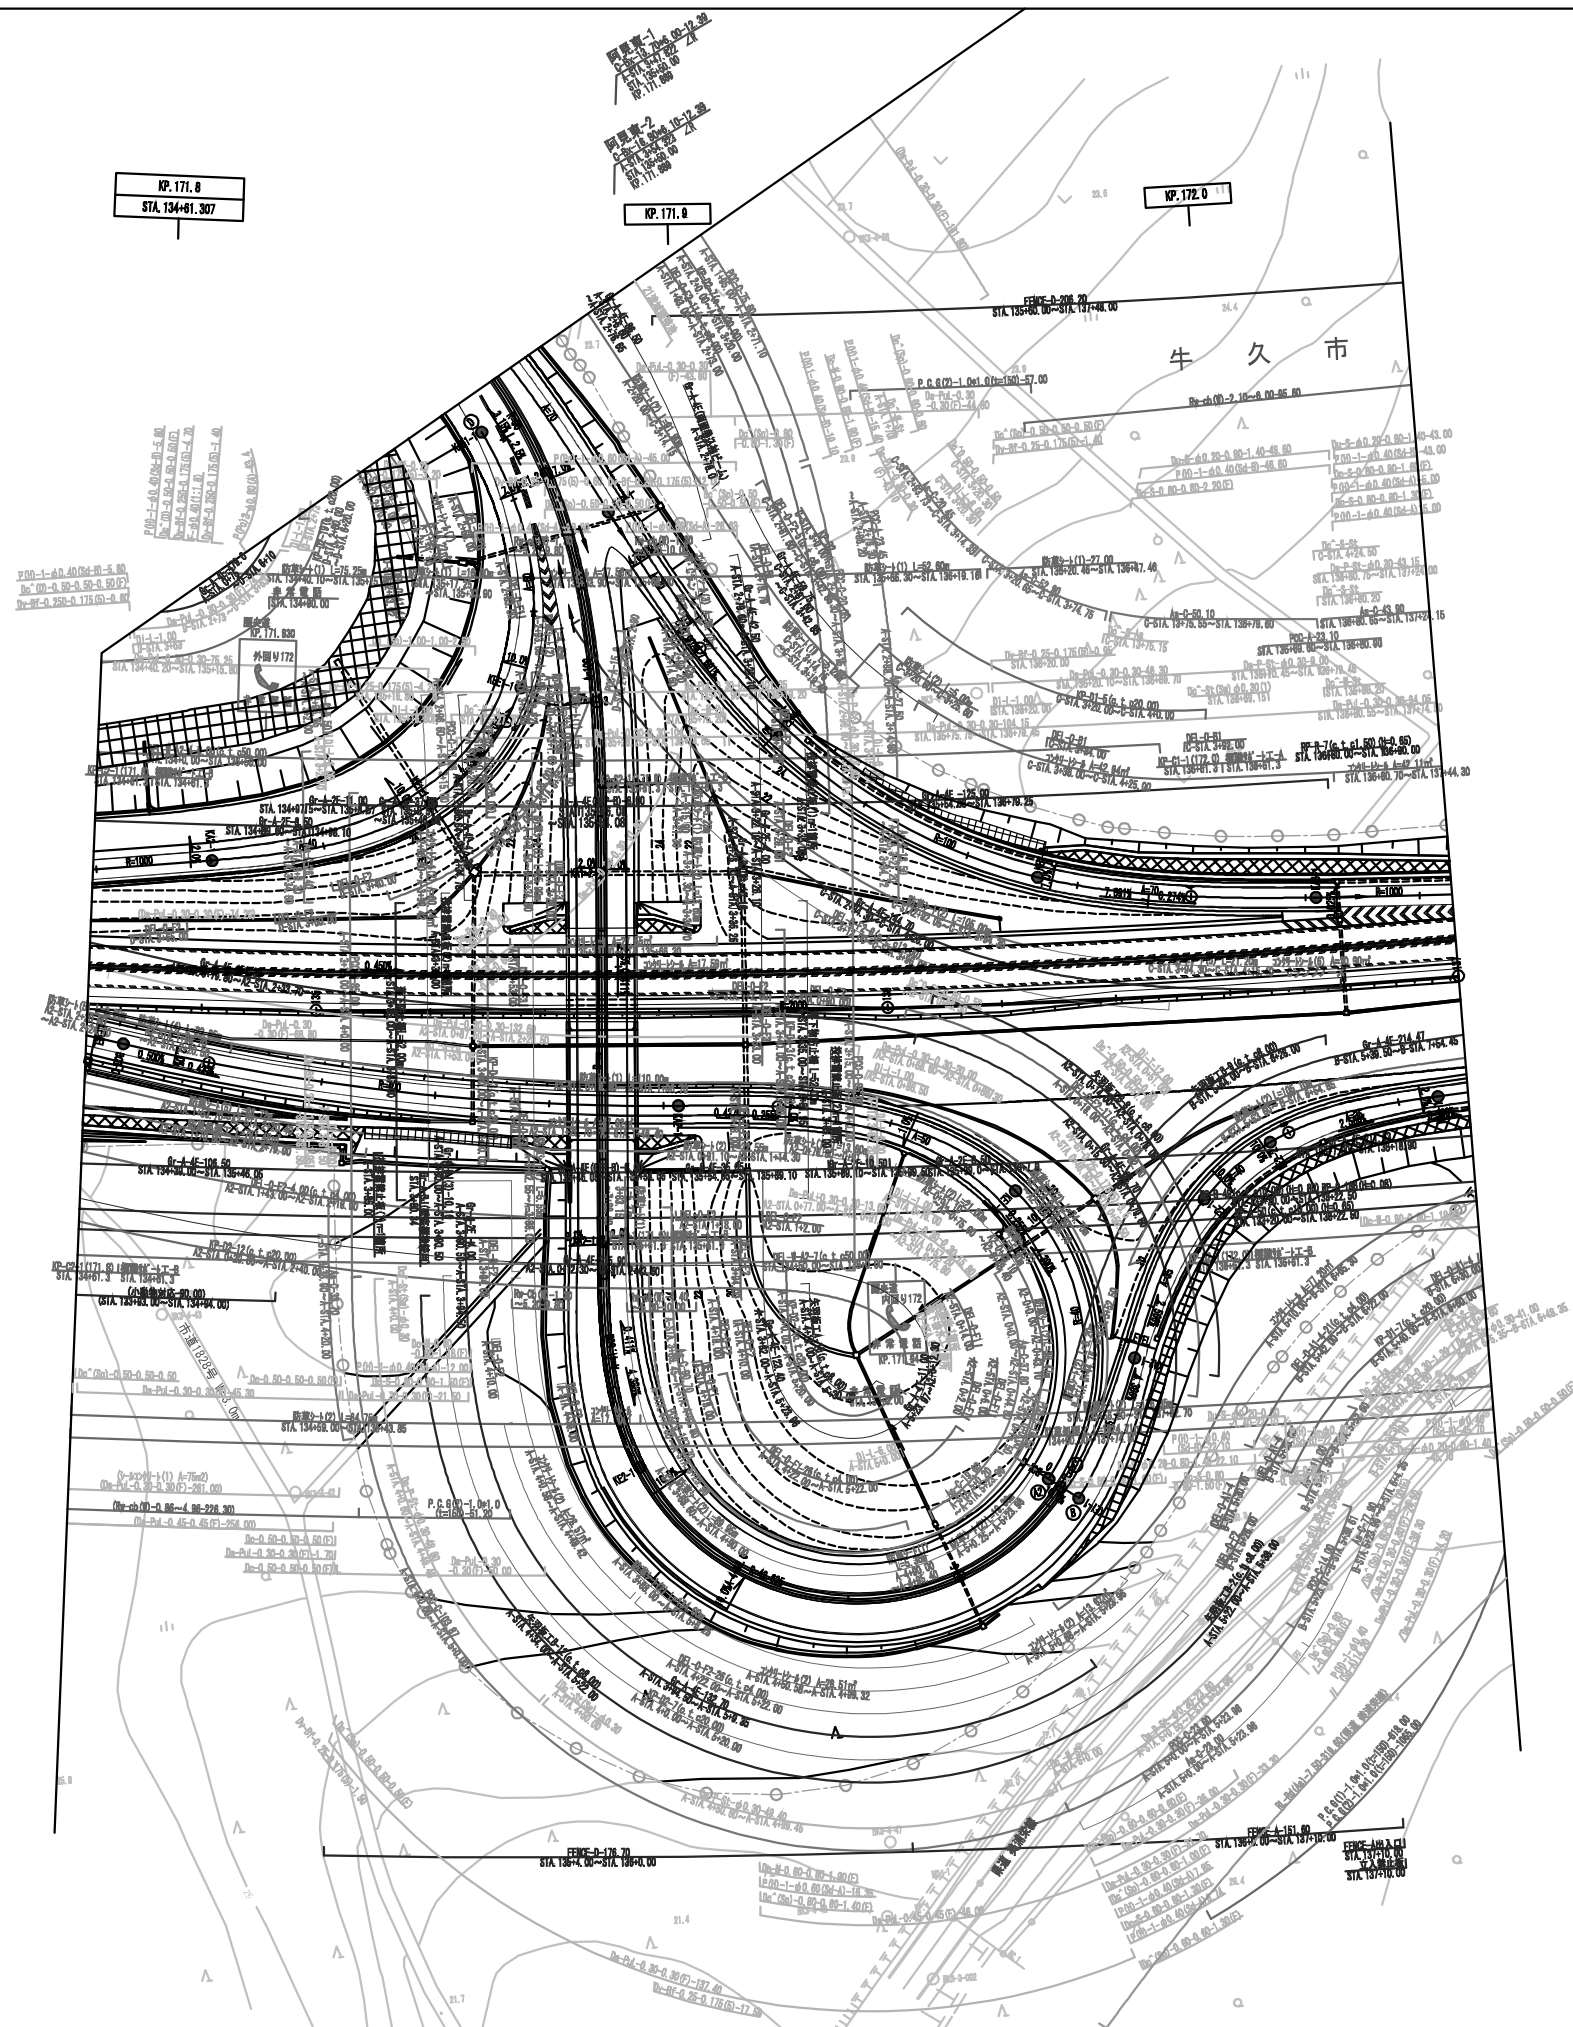


調 整 年 月	摘 要
第1回 2012年3月	

一般国道468号 首都圏中央連絡自動車道(牛久阿見～阿見東)			—	
工 種	管理用平面図		—	
名 称	阿見東インターチェンジ KP. 171.544～KP. 172.319 STA. 132+15.00～STA. 139+80.00	縮 尺		
		1 500	2 3	
東日本高速道路（株） 関東支社				

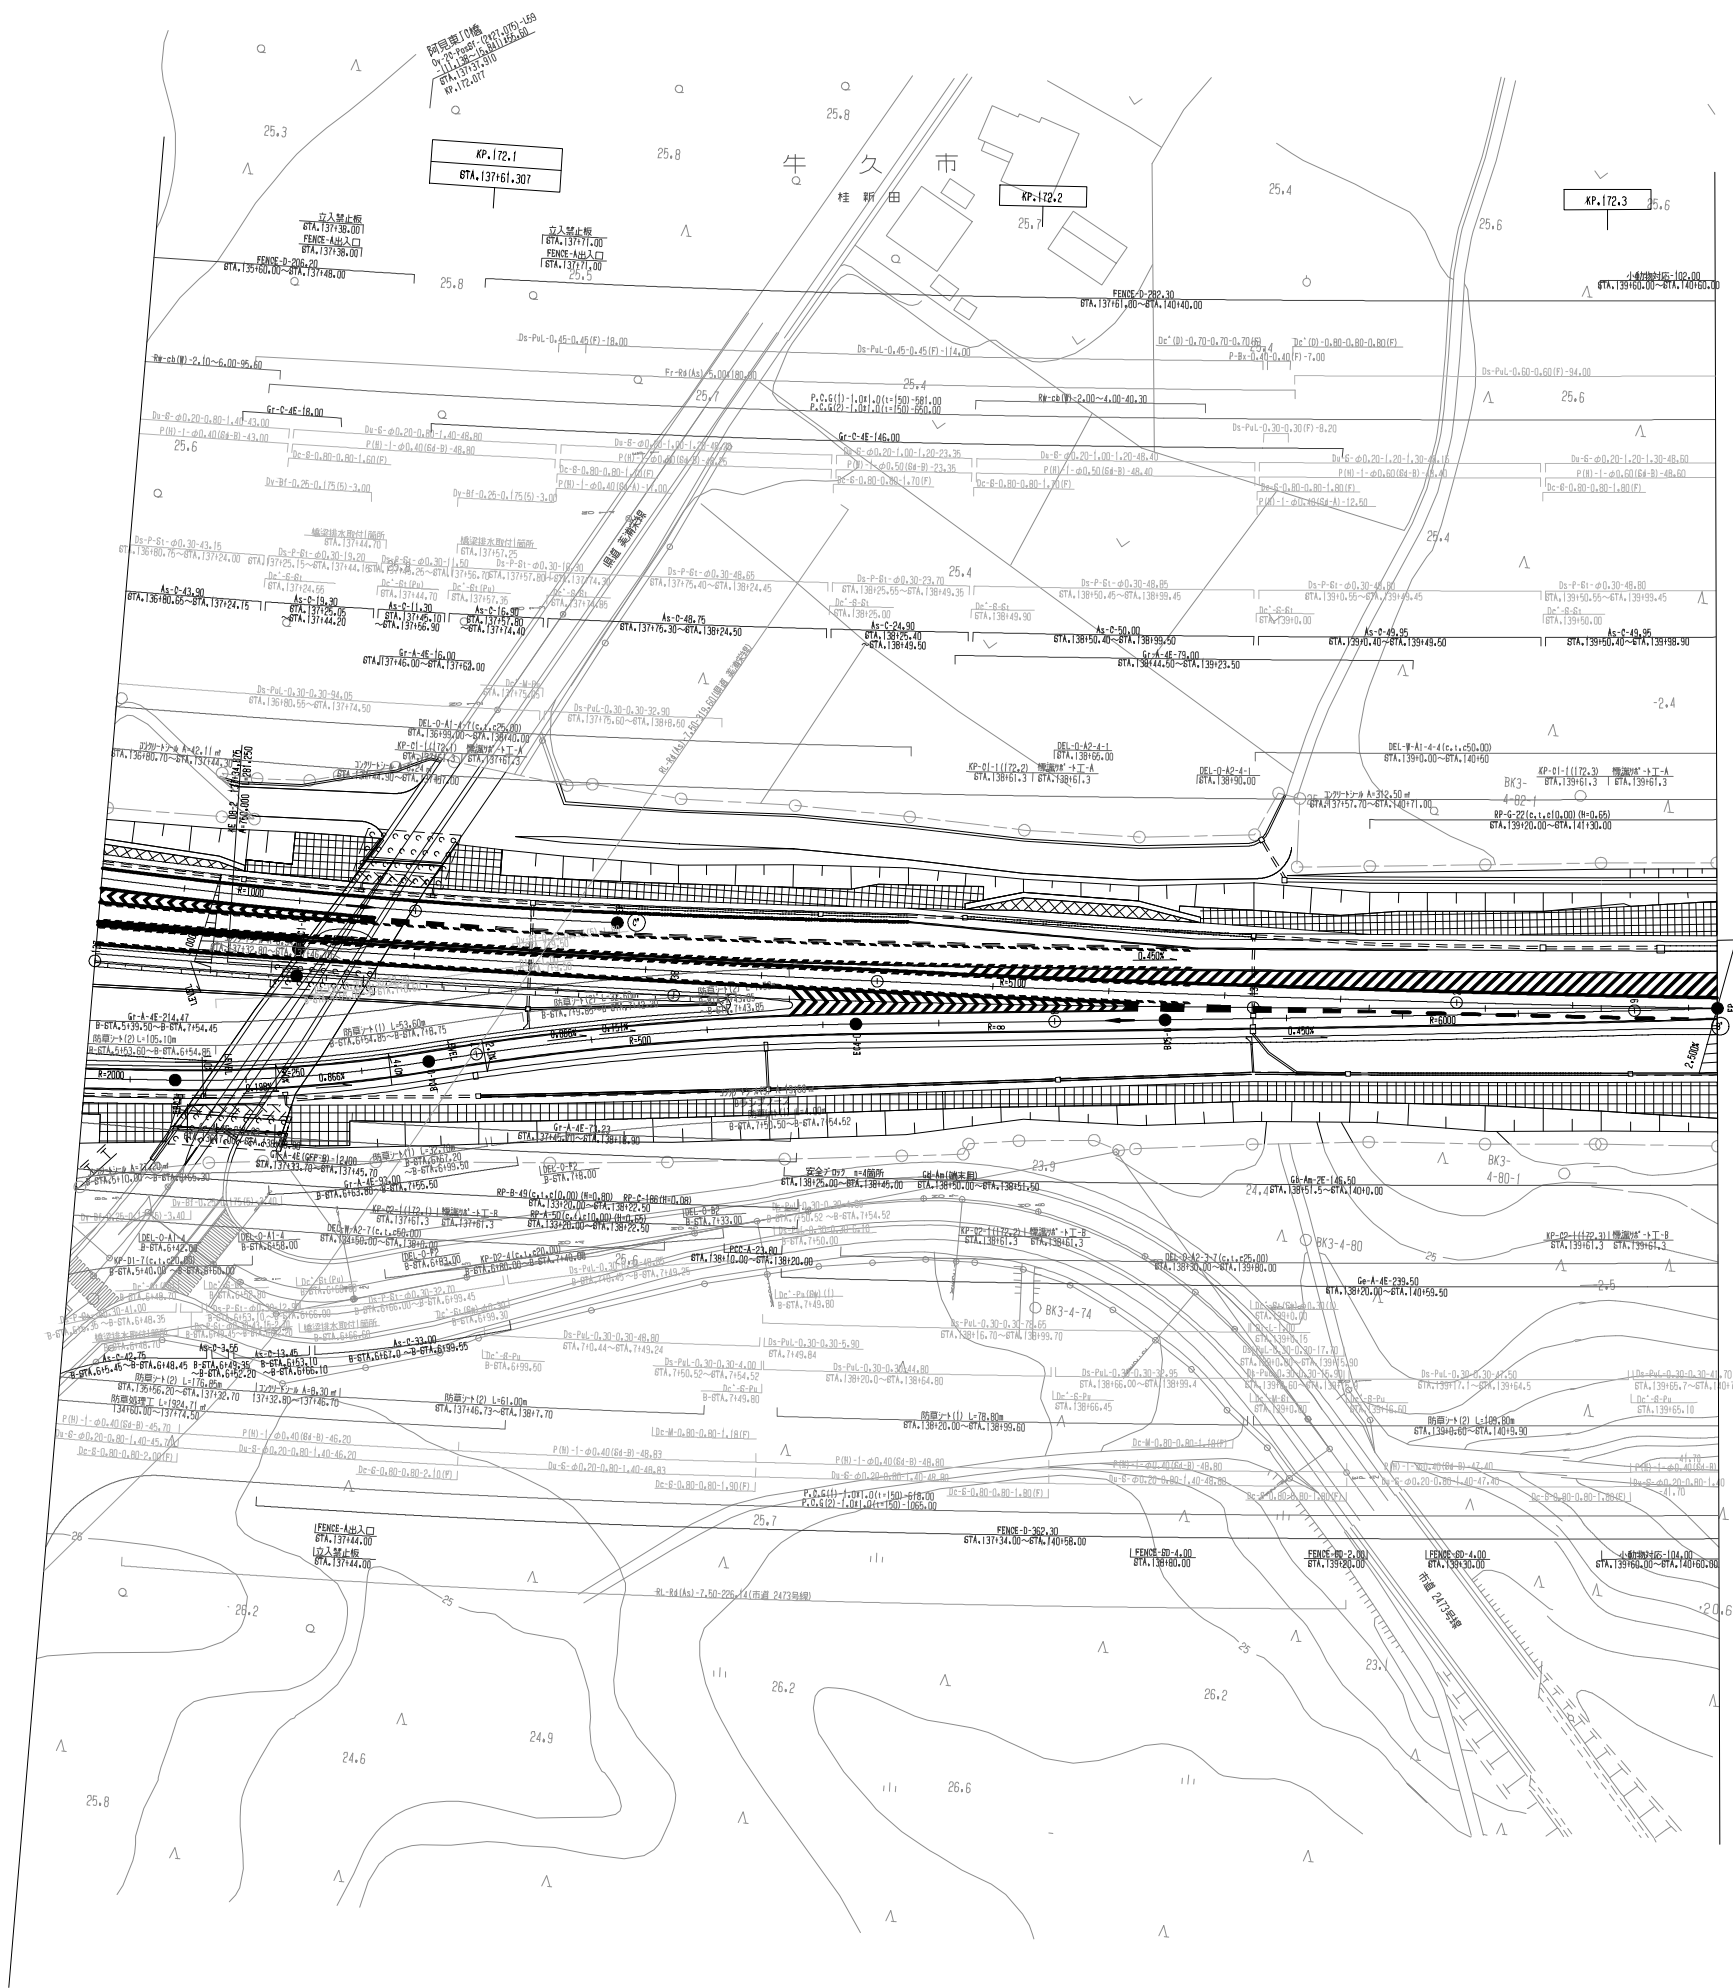


調 査 年 月	摘 要
第1回 2012年3月	

一般国道468号 首都圏中央連絡自動車道(牛久阿見～阿見東)			
工 種 名 称	管理用平面図		—
	阿見東インターチェンジ	縮 尺	—
	KP.171,544～KP.172,319	1	3
	STA.132+15.00～STA.139+80.00	500	3
東日本高速道路（株） 関東支社			

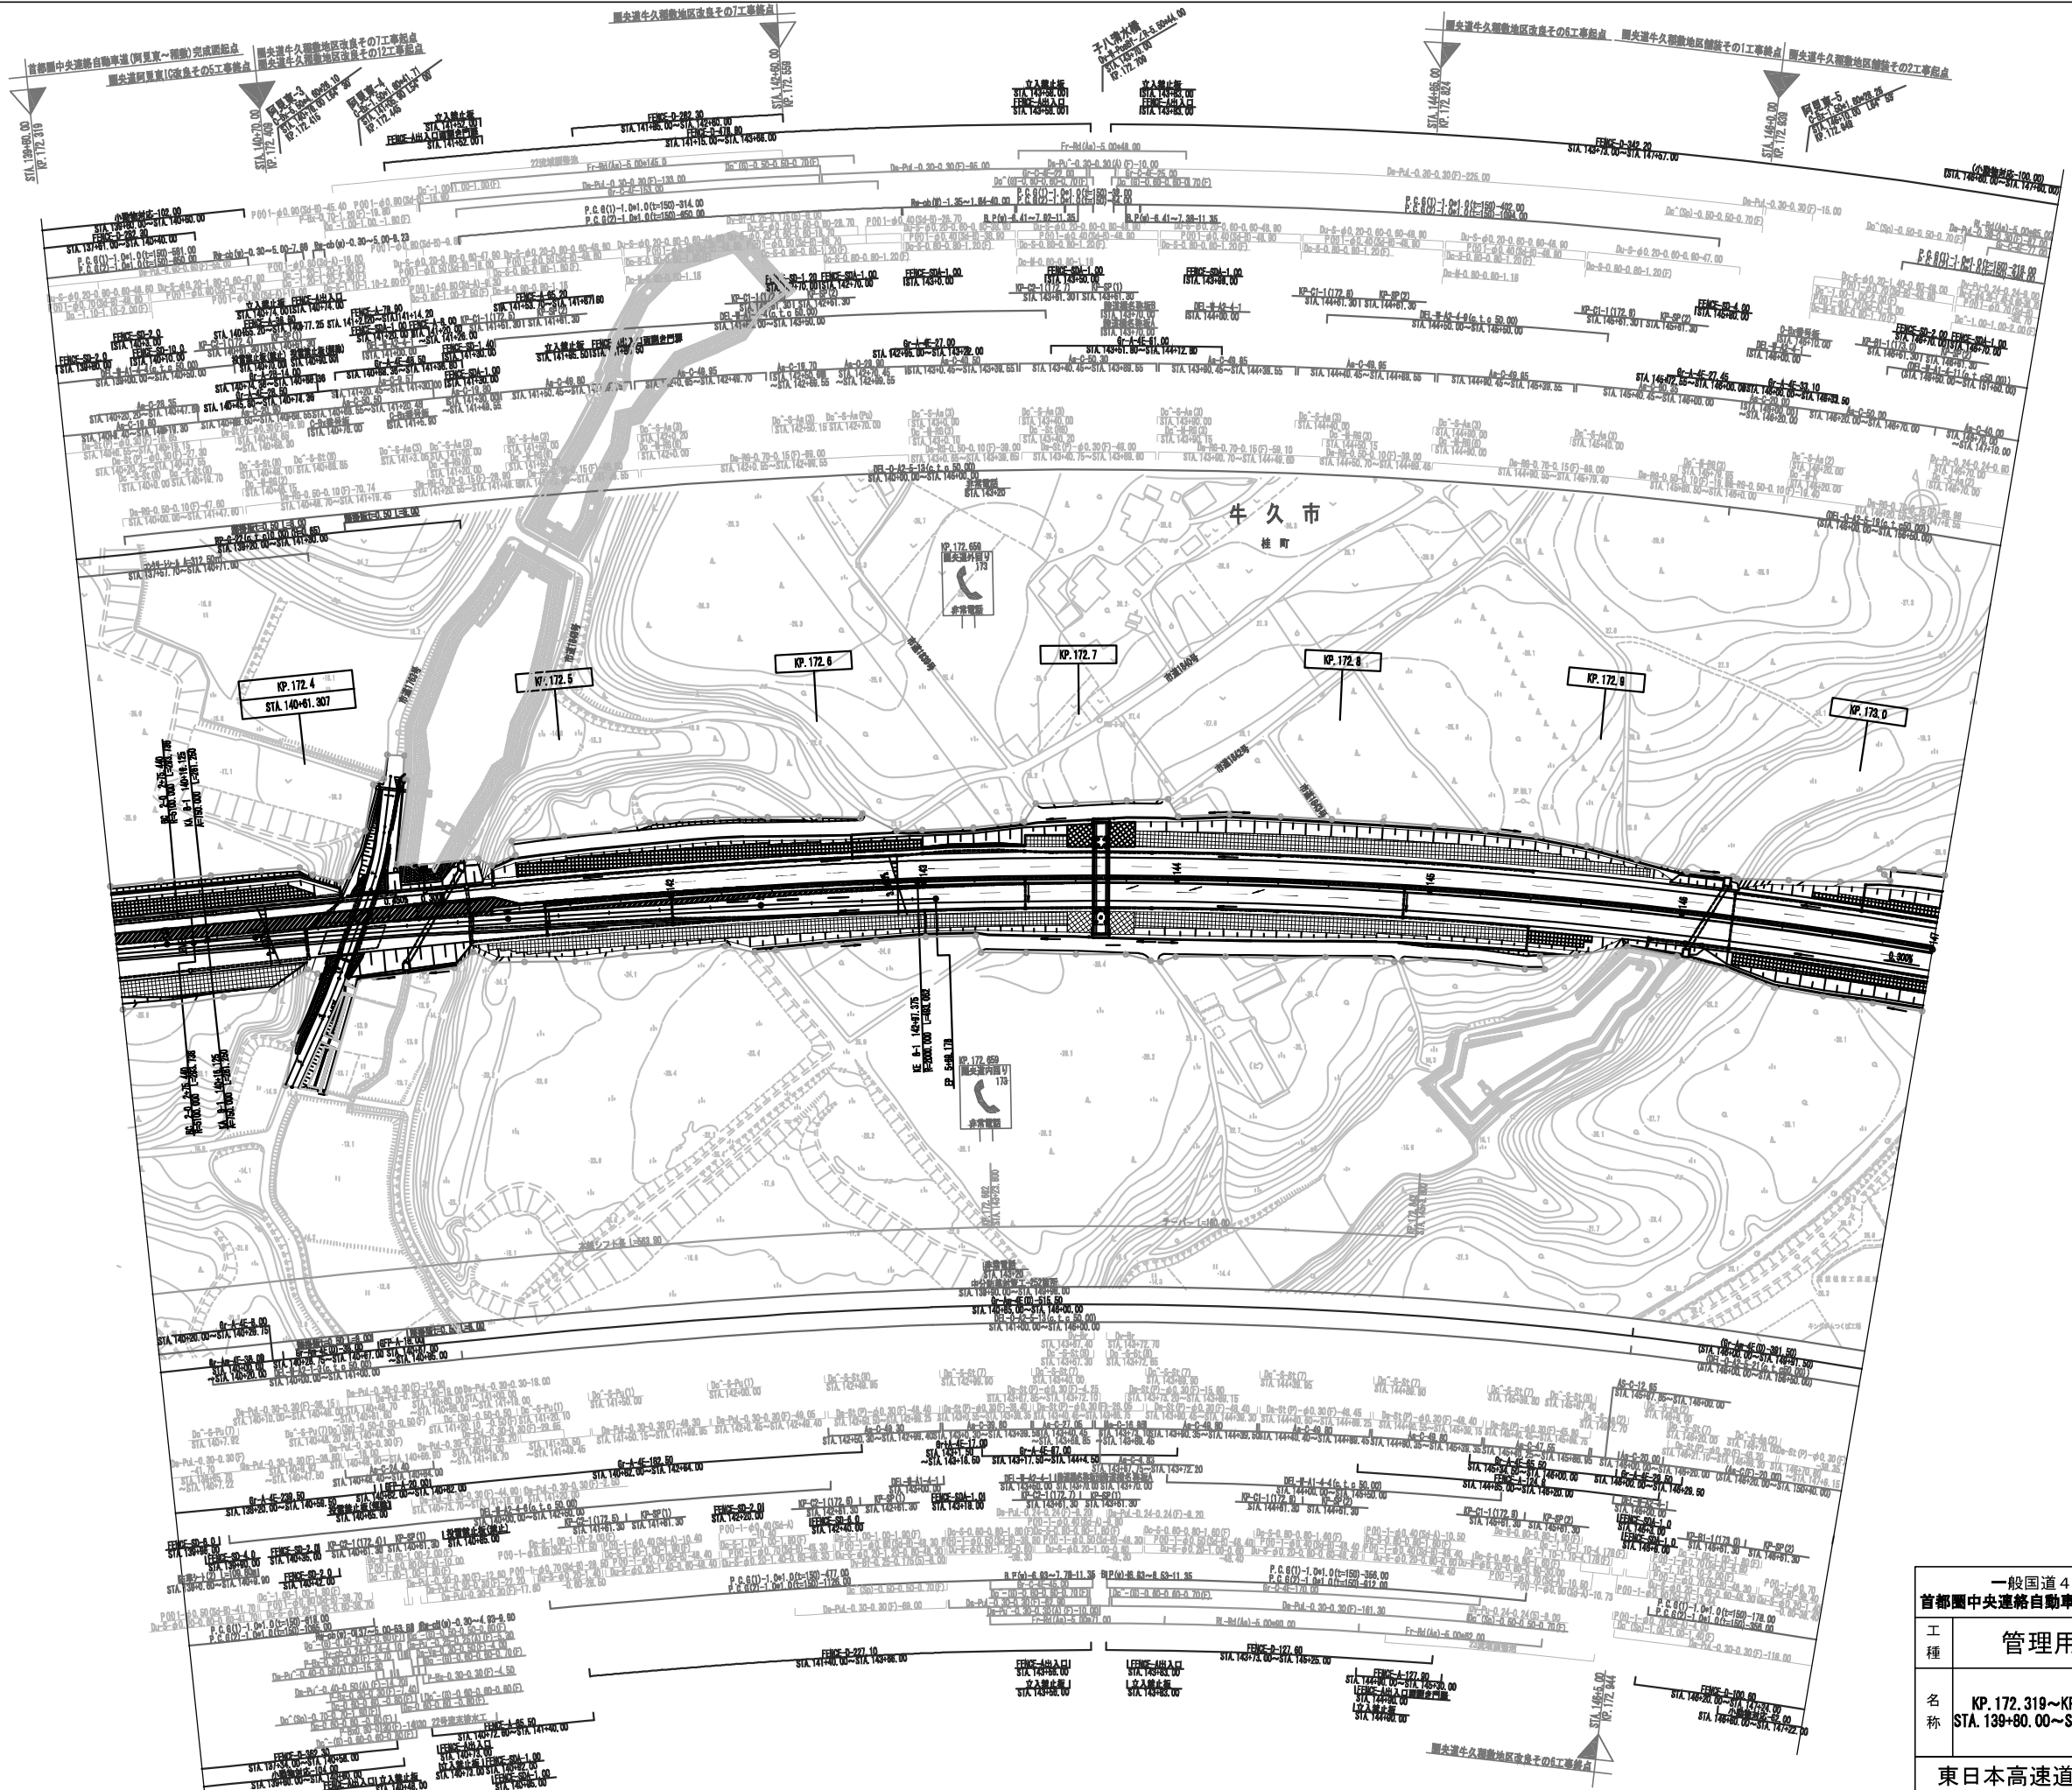

調整年月	摘要
第1回 2012年3月	

一般国道468号 首都圏中央連絡自動車道(阿見東～稚敷)			——
工 種	管理用平面図		——
名 称	KP. 172.319～KP. 173.039 STA. 139+80.00～STA. 147+0.00	縮尺	1/1000 1 8
東日本高速道路(株) 関東支社			

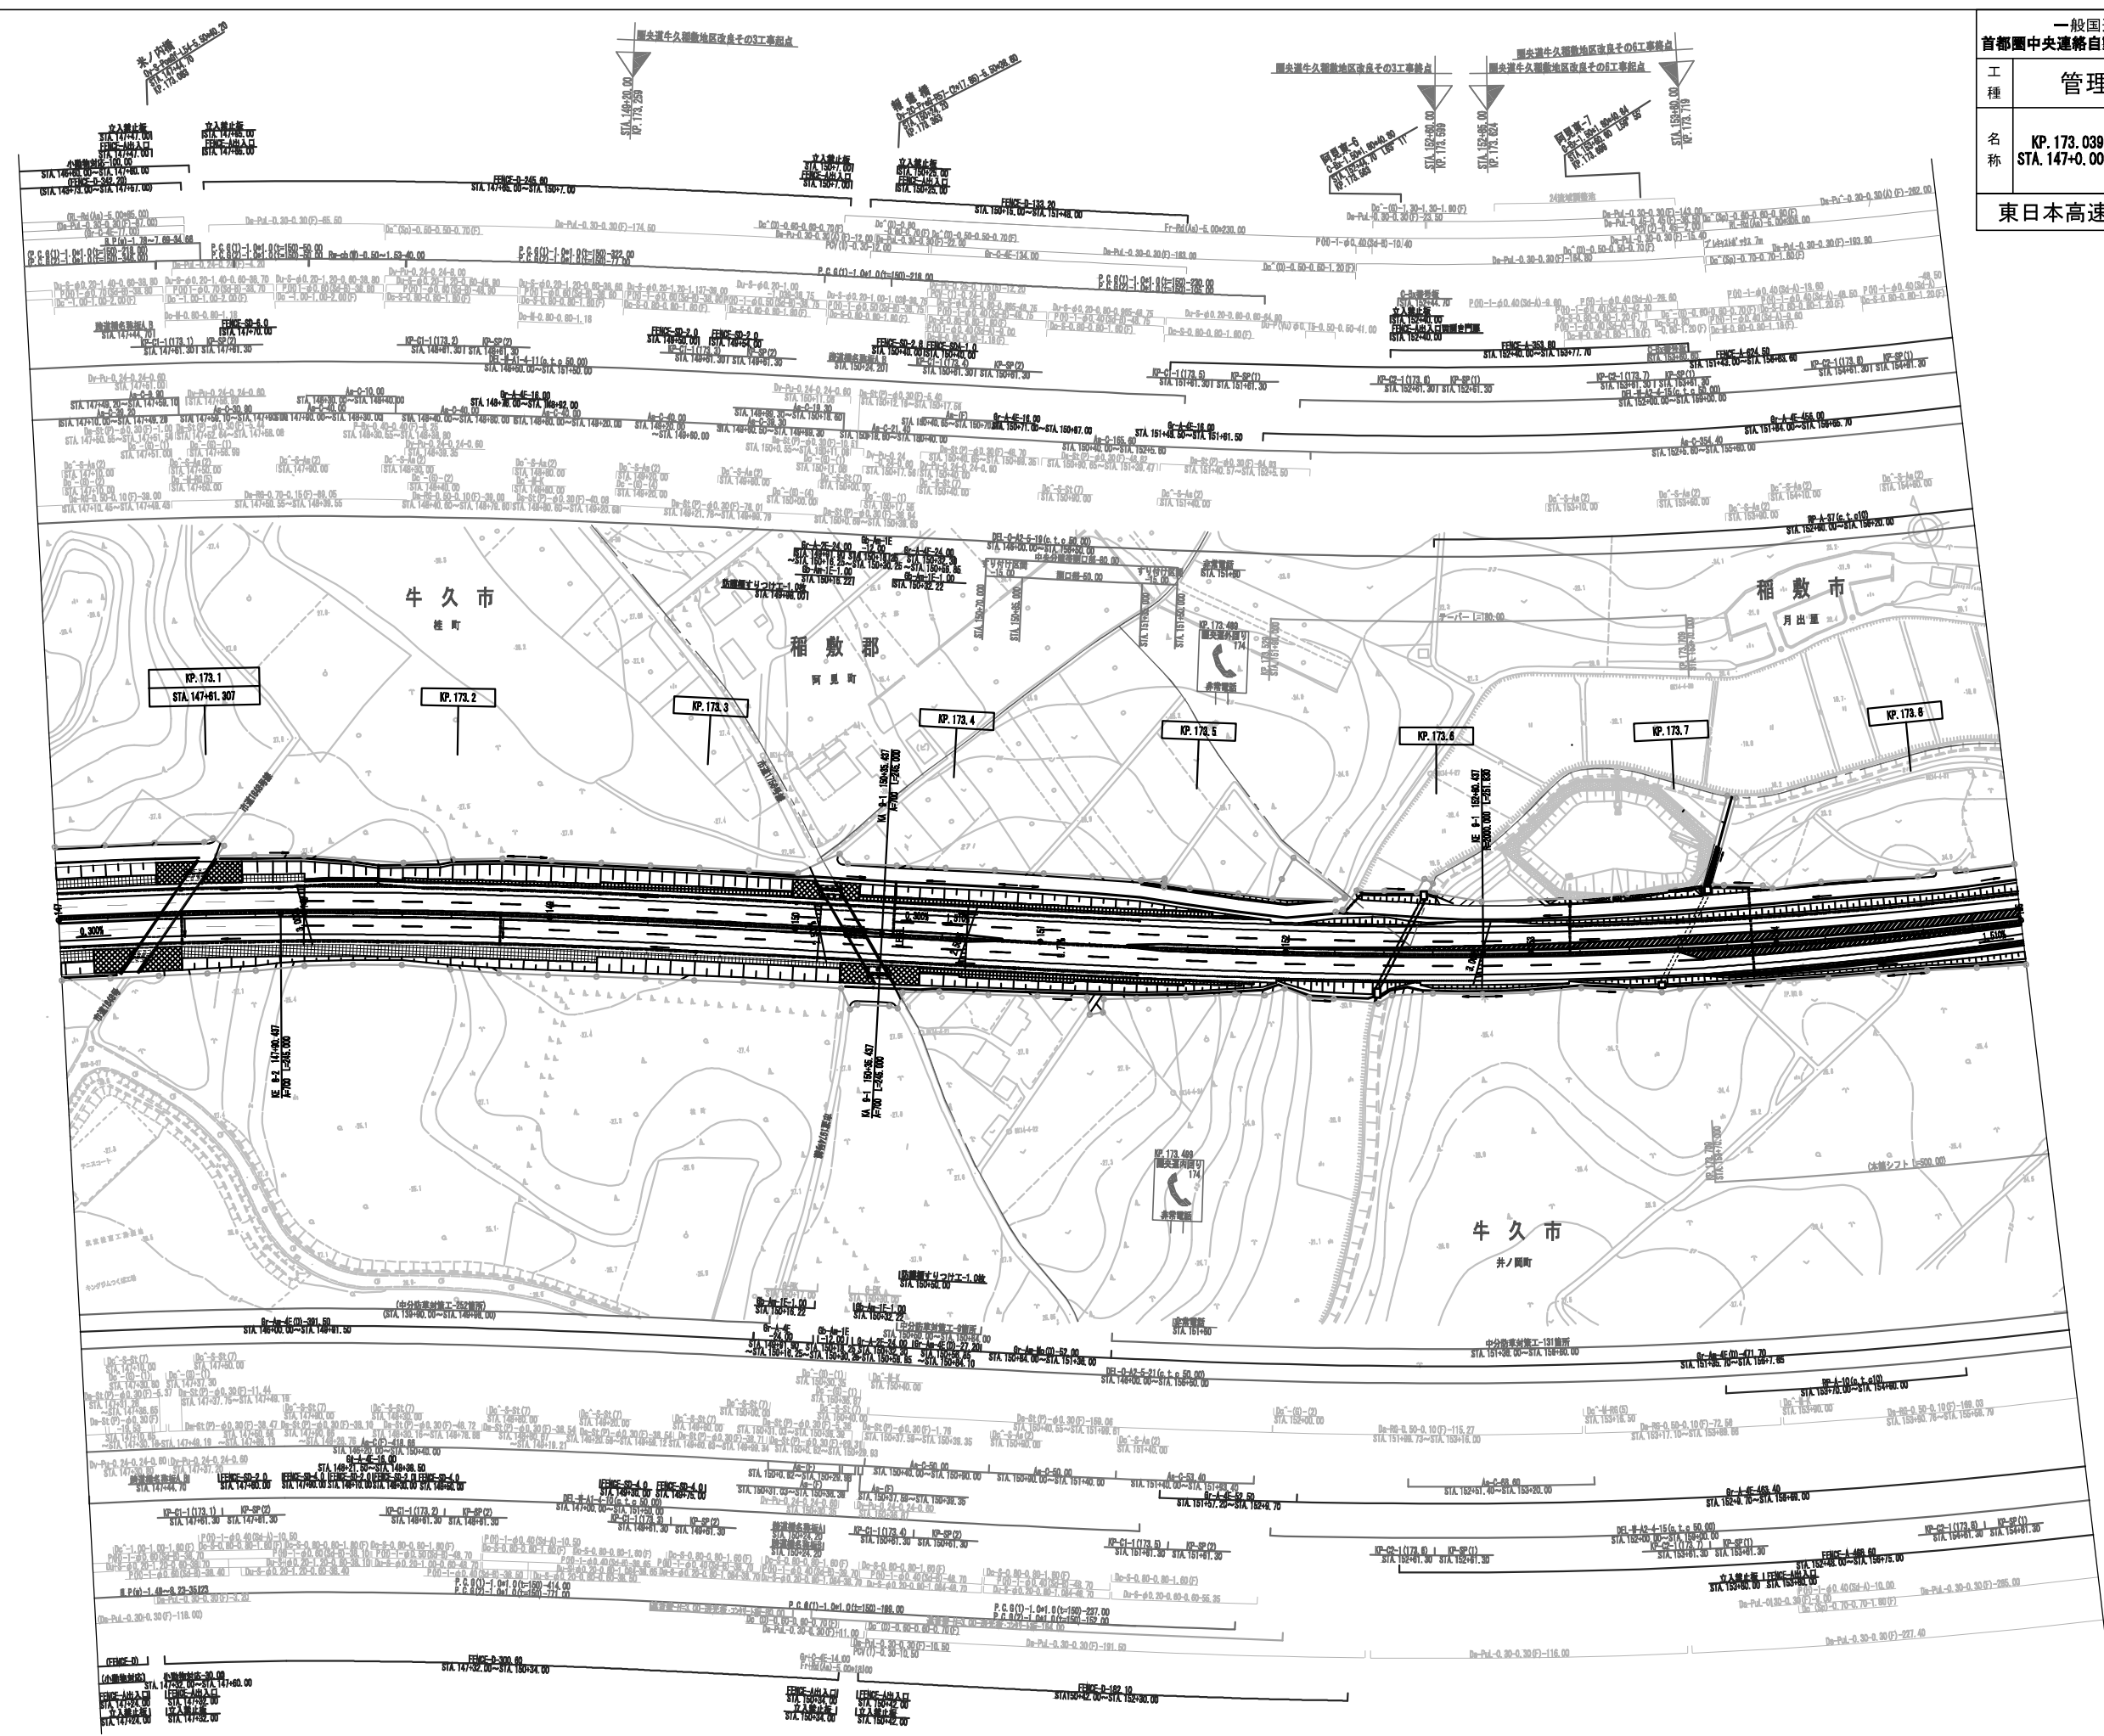


一般国道468号 首都圏中央連絡自動車道(阿見東~稲敷)		
工種	管理用平面図	
名称	KP. 173.039~KP. 173.839 STA. 147+0.00~STA. 155+0.00	縮尺 1/1000 2/8
東日本高速道路(株) 関東支社		

調整年月	摘要
第1回 2012年3月	



一般国道468号 首都圏中央連絡自動車道(阿見東～稲敷)			
工 種	管理用平面図		—
名 称	KP. 173. 839～KP. 174. 639 STA. 155+0. 00～STA. 163+0. 00	縮尺 1/1000	$\frac{3}{8}$
東日本高速道路(株) 関東支社			

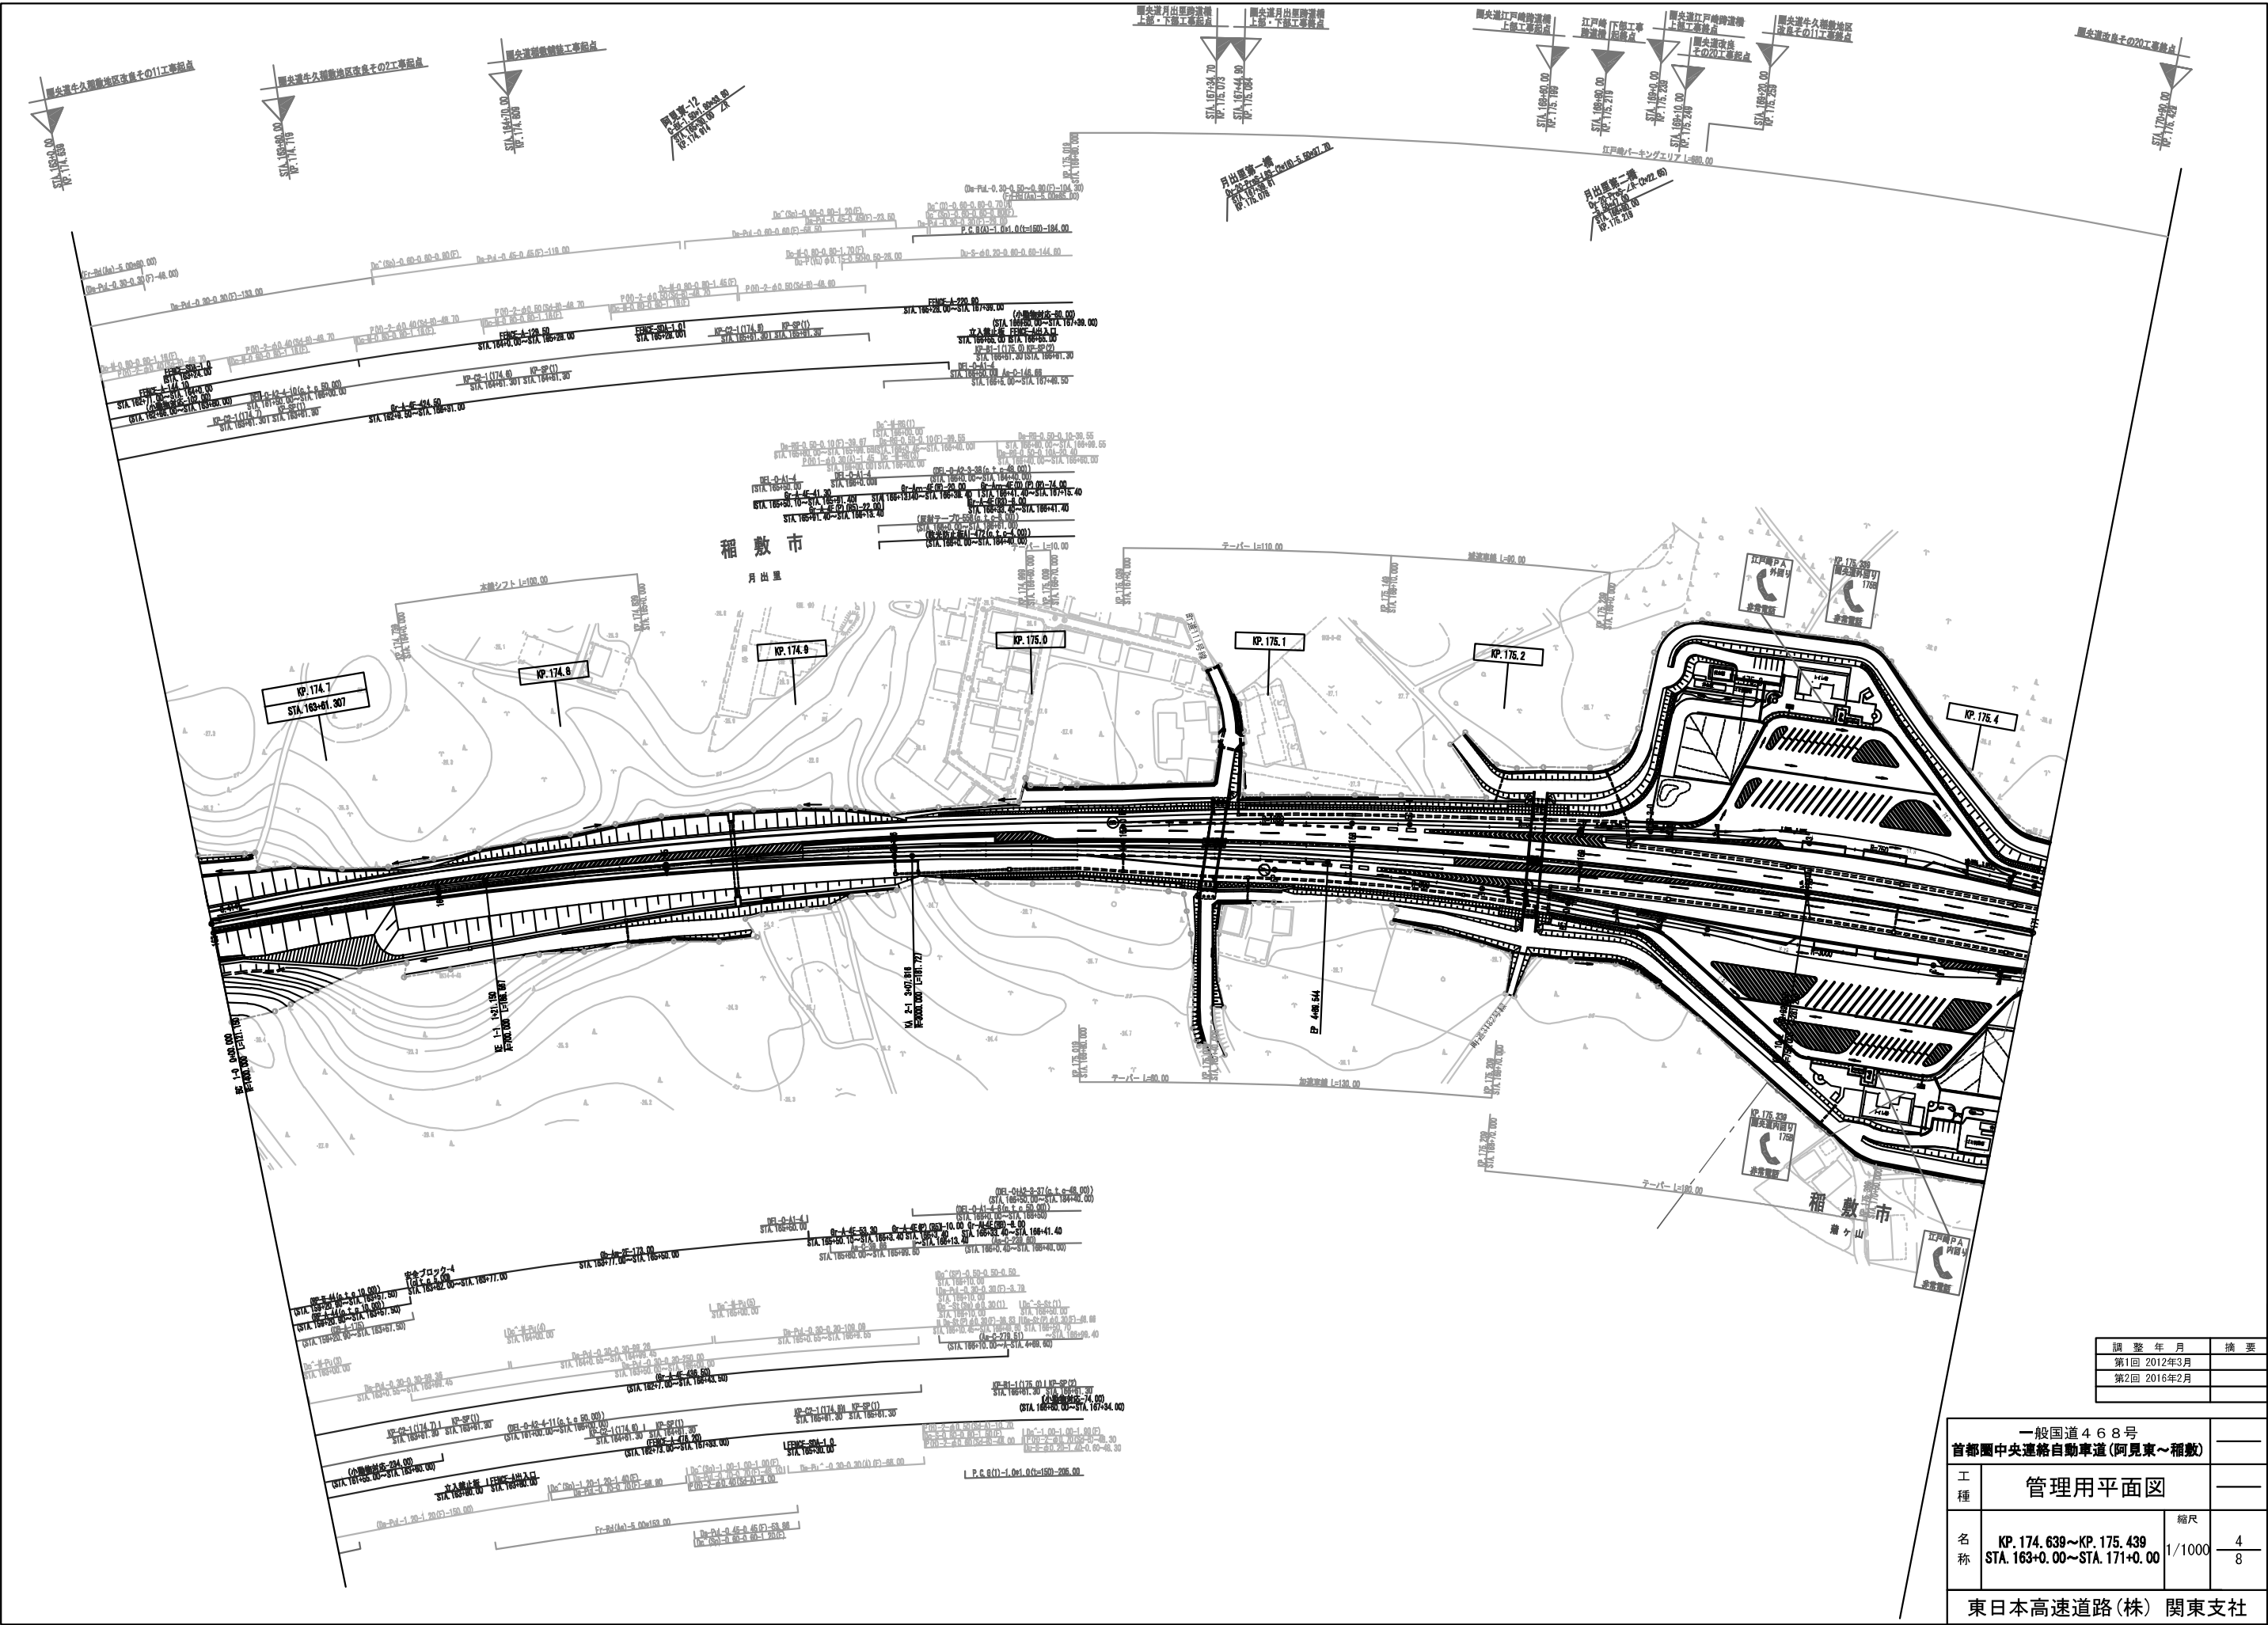


調 整 年 月	摘 要
第1回 2012年3月	
第2回 2016年2月	

一般国道468号 首都圏中央連絡自動車道(阿見東～稲敷)				——
工 種	管理用平面図			——
名 称	KP. 174.639～KP. 175.439 STA. 163+0.00～STA. 171+0.00	縮尺 1/1000	4 8	
			東日本高速道路(株) 関東支社	




一般国道468号 首都圏中央連絡自動車道(阿見東～稲敷)		—	
工 種	管理用平面図	—	
名 称	KP. 176. 239～KP. 177. 039 STA. 179+0. 00～STA. 187+0. 00	縮尺 1/1000	$\frac{6}{8}$
東日本高速道路(株) 関東支社			

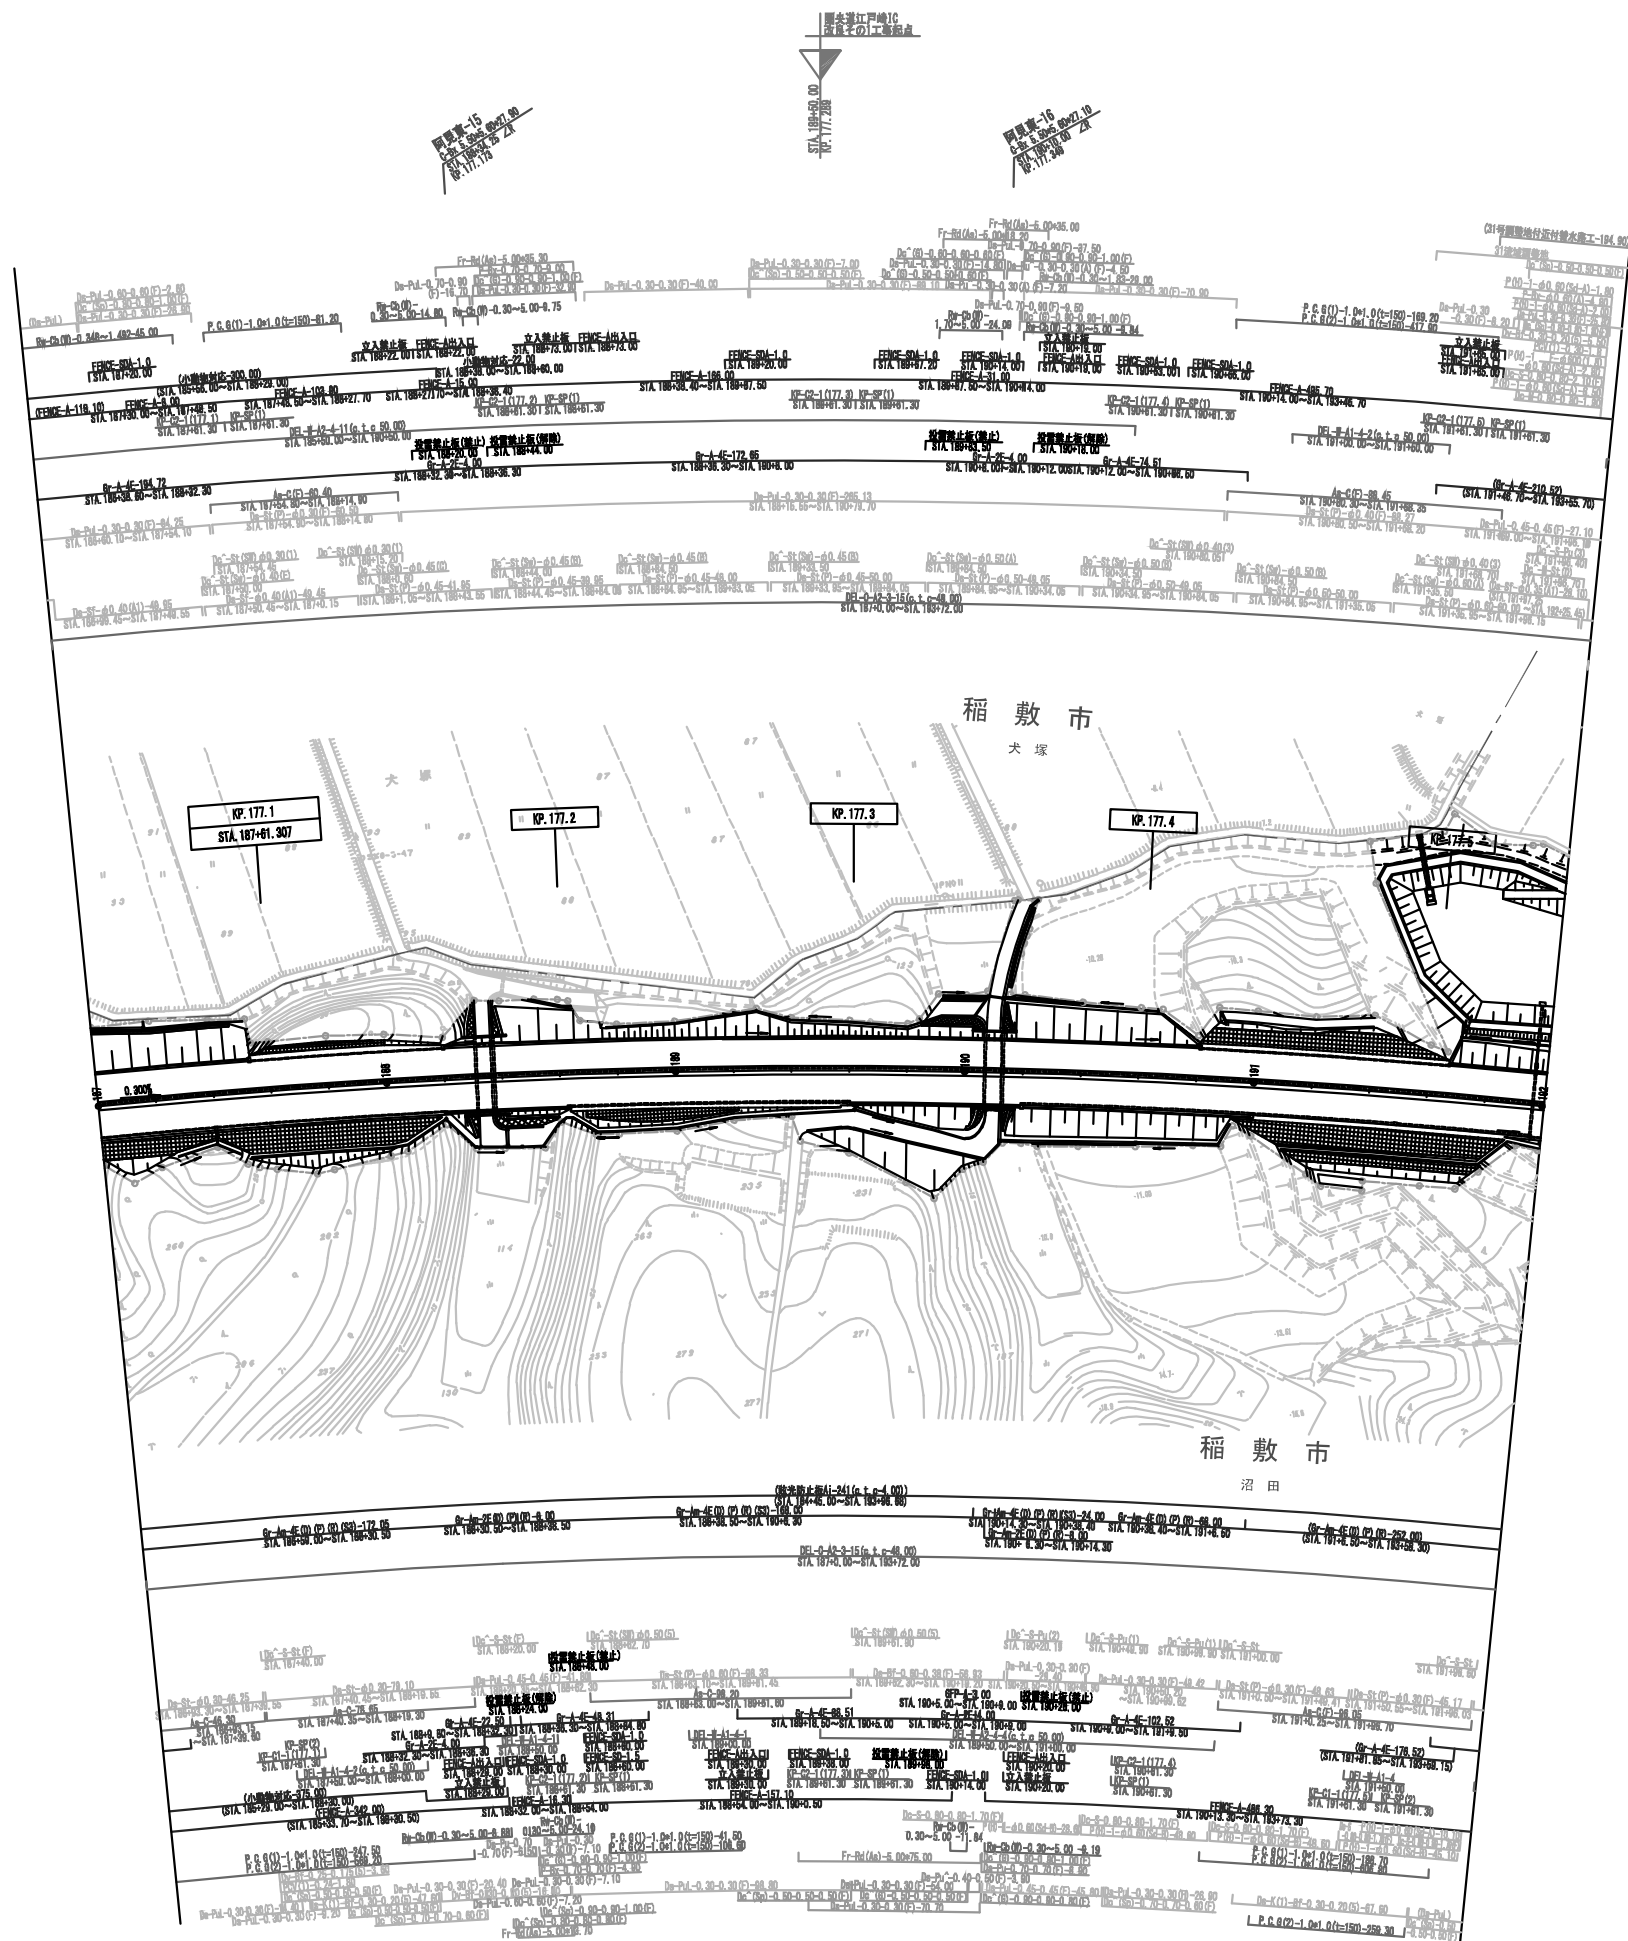

調 整 年 月	摘 要
第1回 2012年3月	
第2回 2016年2月	

一般国道468号 首都圏中央連絡自動車道(阿見東～稲敷)			—
工 種	管理用平面図		—
名 称	KP. 177.039～KP. 177.539 STA. 187+0.00～STA. 192+0.622	縮尺 1/1000	7 8
			東日本高速道路(株) 関東支社

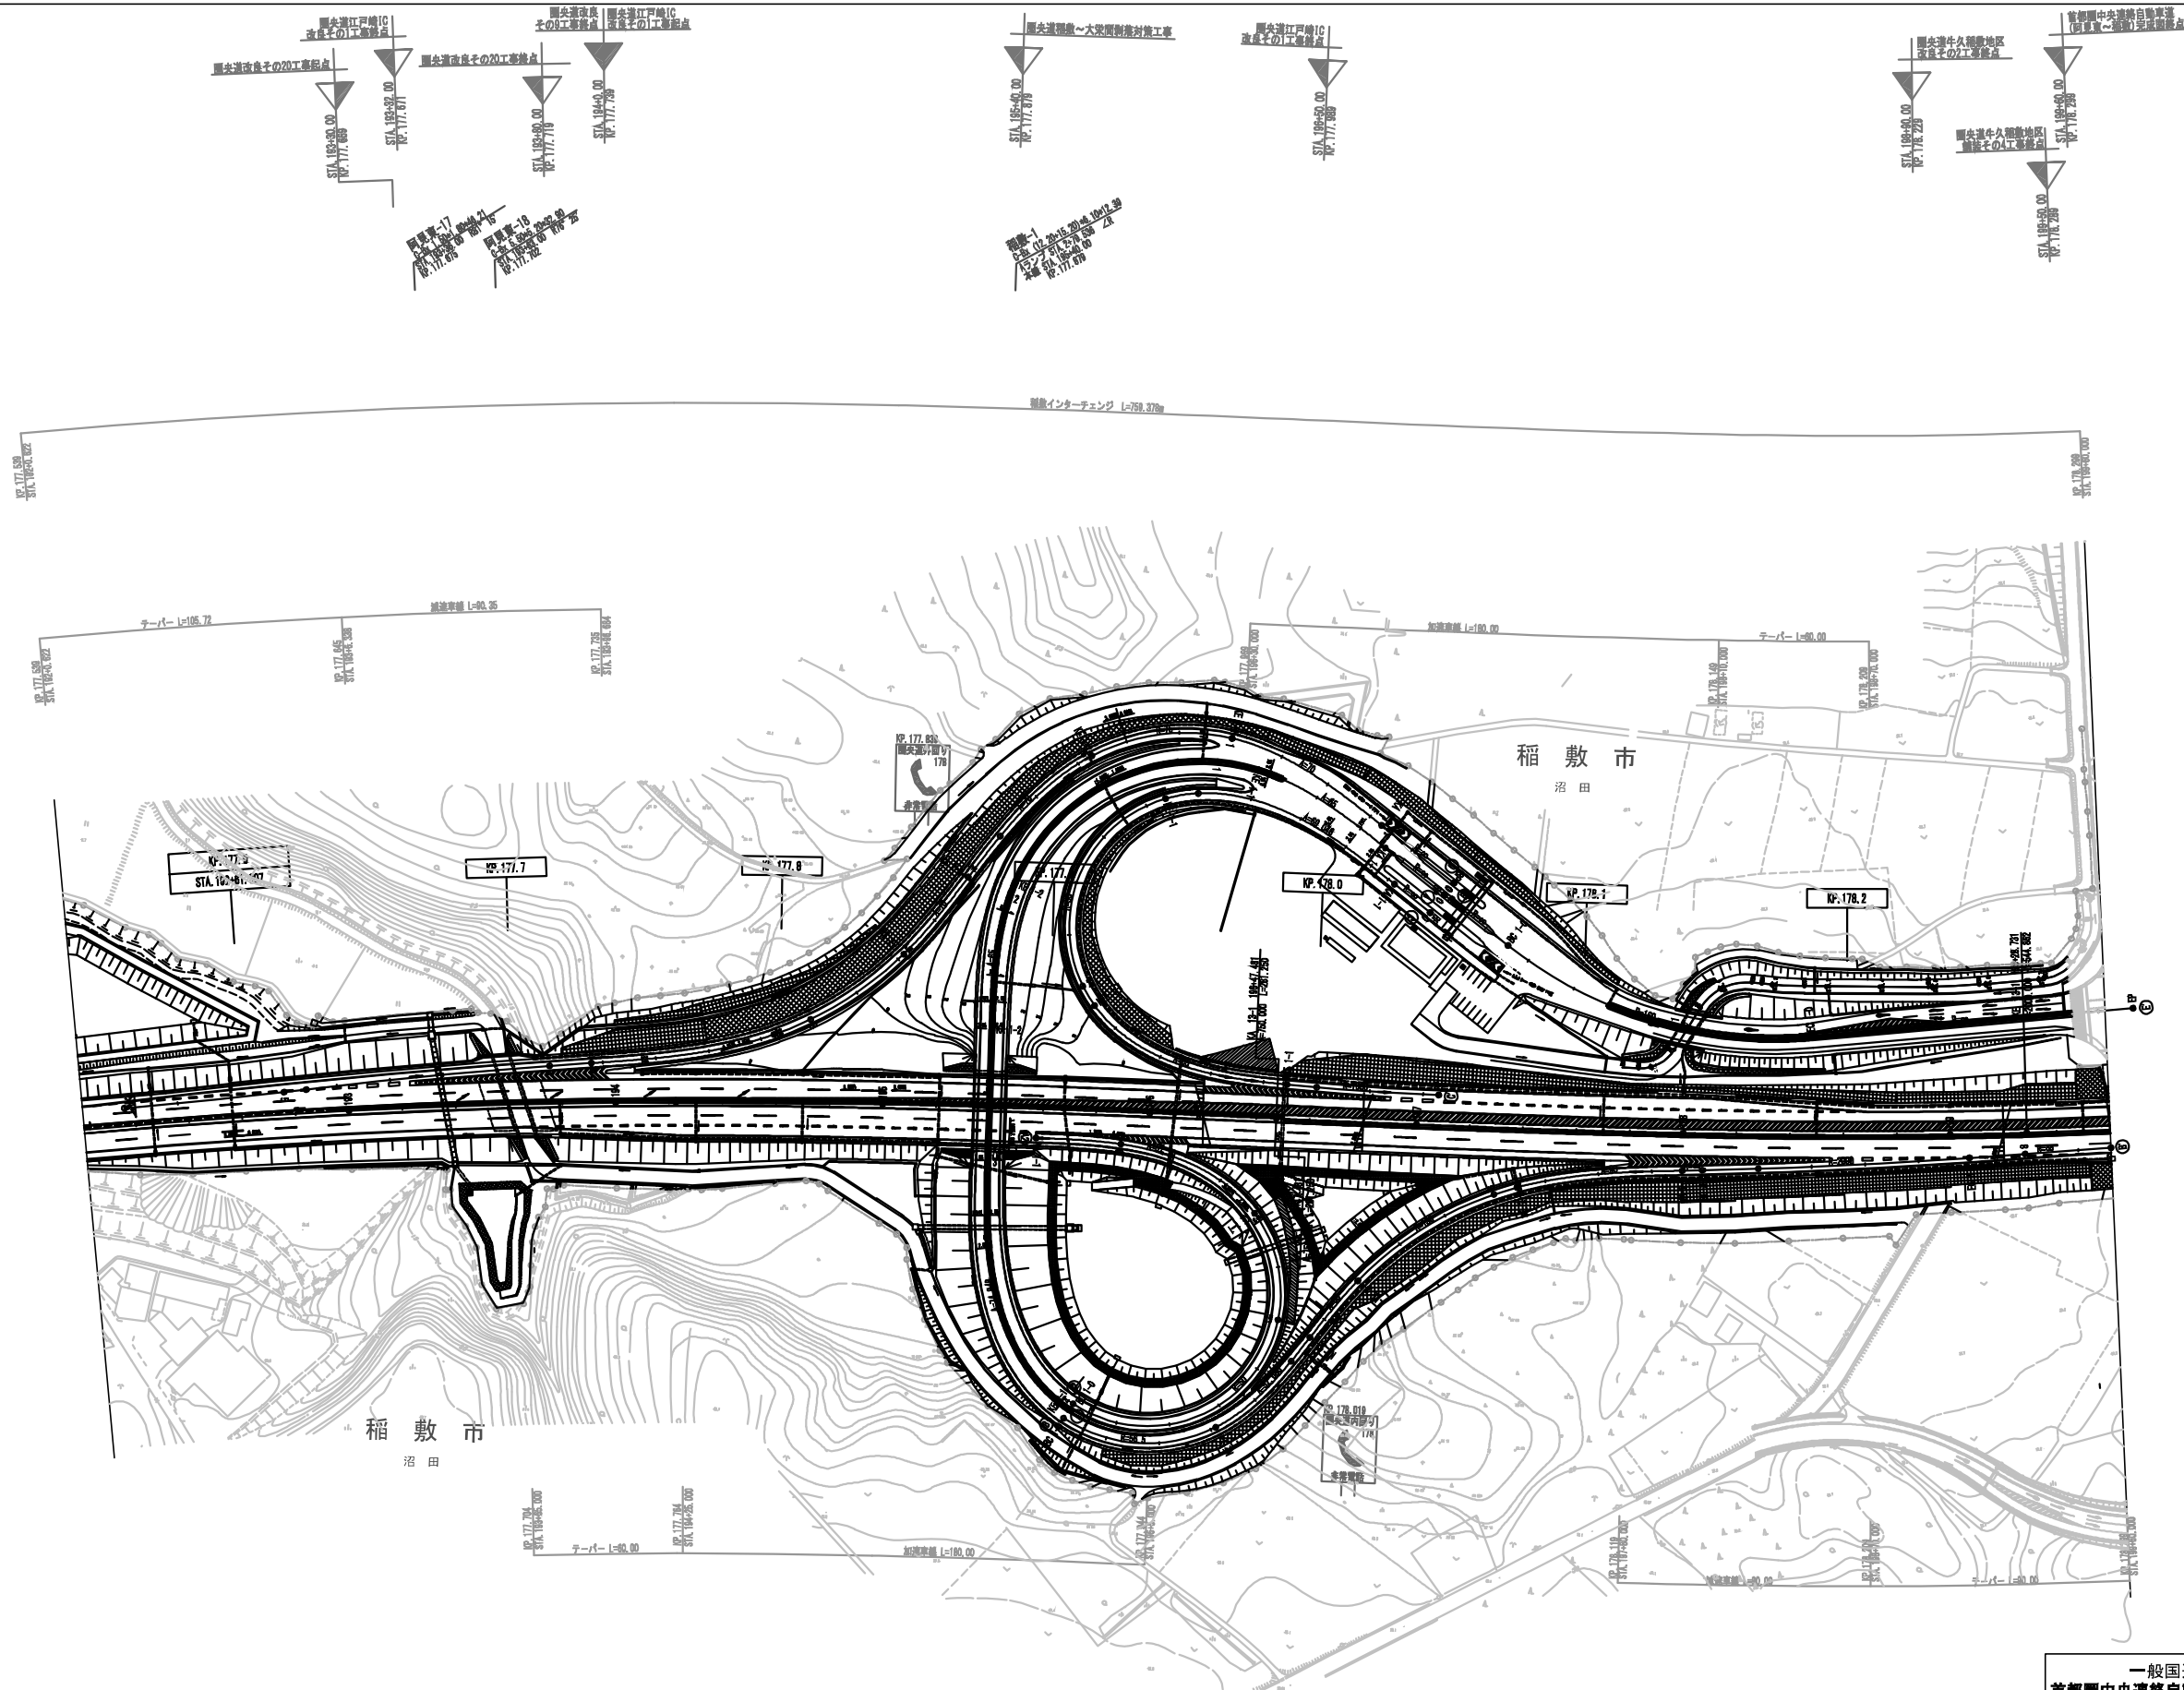

調 整 年 月	摘 要
第1回 2012年3月	
第2回 2016年2月	

一般国道468号 首都圏中央連絡自動車道(阿見東～稲敷)		
工 種	管理用平面図	
名 称	KP. 177.539～KP. 178.299 STA. 192+0.622～STA. 196+60.00	縮尺 1/1000
		8 8
東日本高速道路(株) 関東支社		