
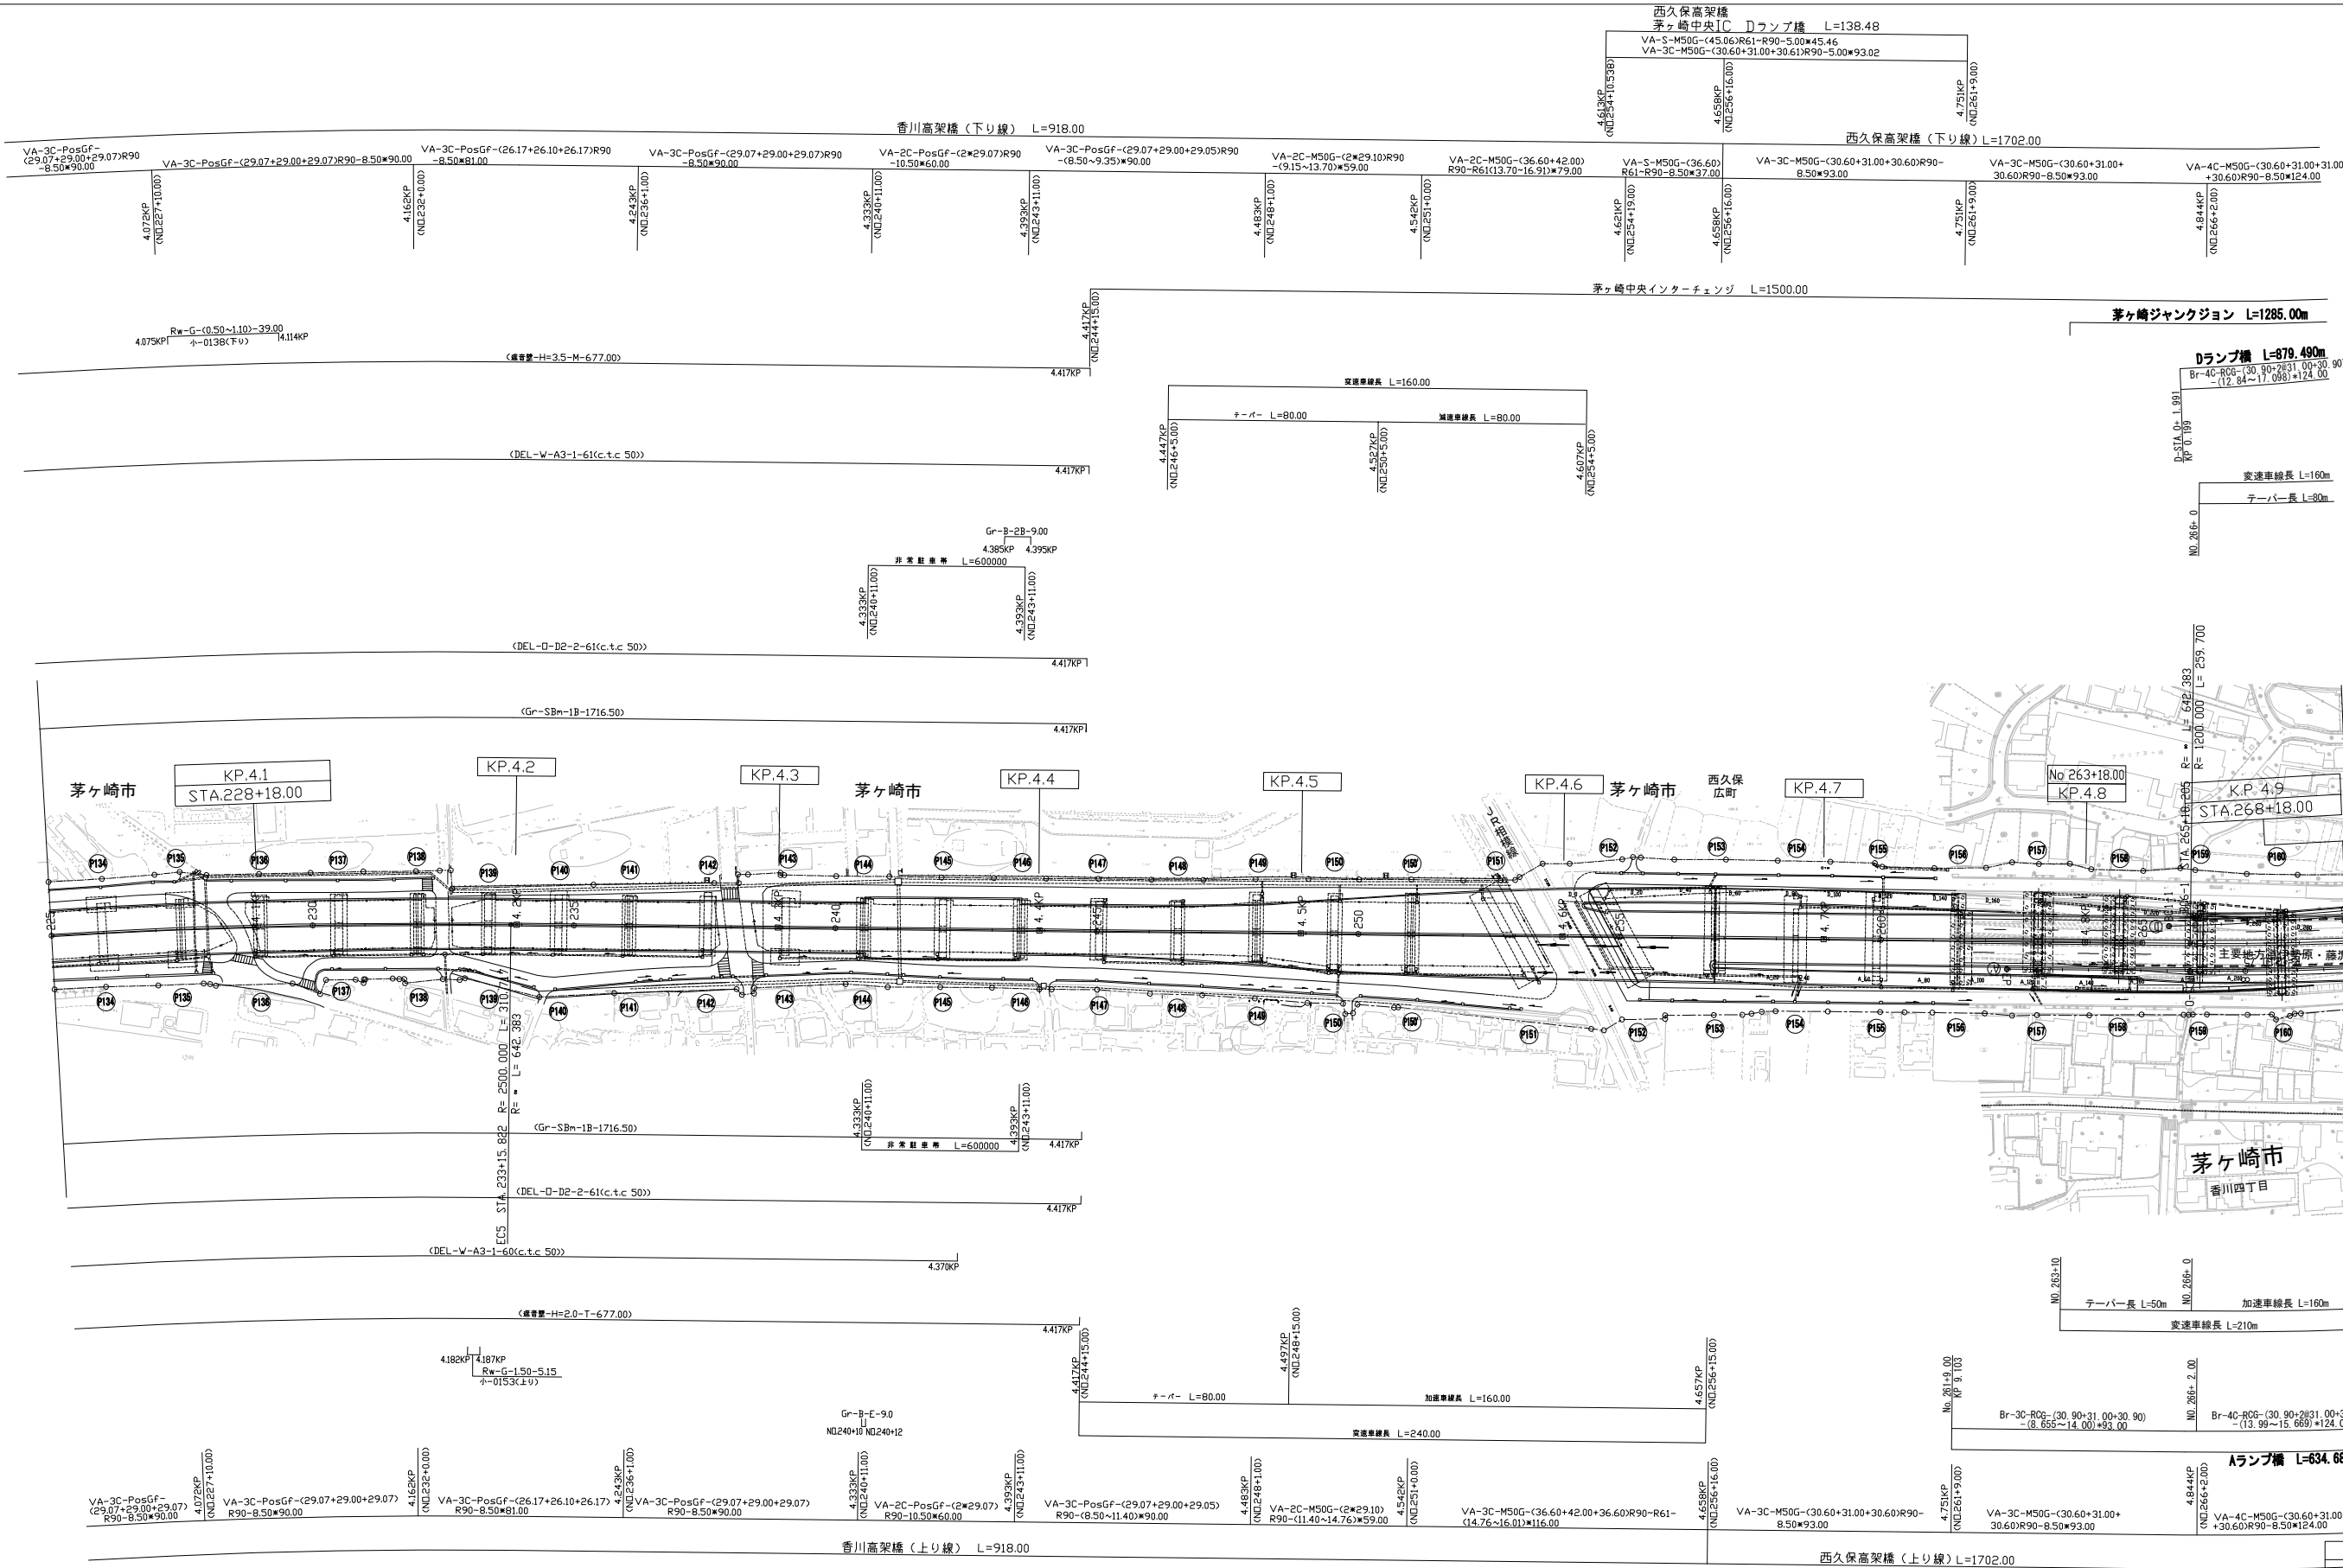
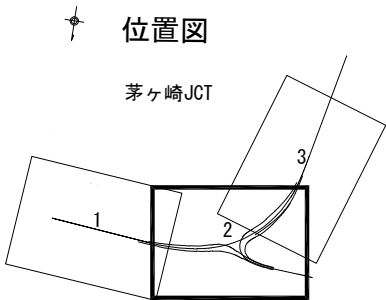


※注意
OP150～P172 について
・上記PNo. は元図面、各橋の PNo.を記している。
・現地のPNo. (711～716) は、上記PNo. + 1 等のPNo.
・現地のPNo. (ベイト) は、上記と異なりPNo.

調査年月		摘要
第1回 2017年3月		
第2回 2018年3月		
第3回 2019年3月		



首都圏中央連絡自動車道 (茅ヶ崎JCT～寒川南IC)		
工種	管理用平面図	
名称	KP. 4. 022～KP. 4. 902 STA. 225+00. 0～STA. 269+00. 0	縮尺 1/1000 1/6

中日本高速道路(株) 東京支社

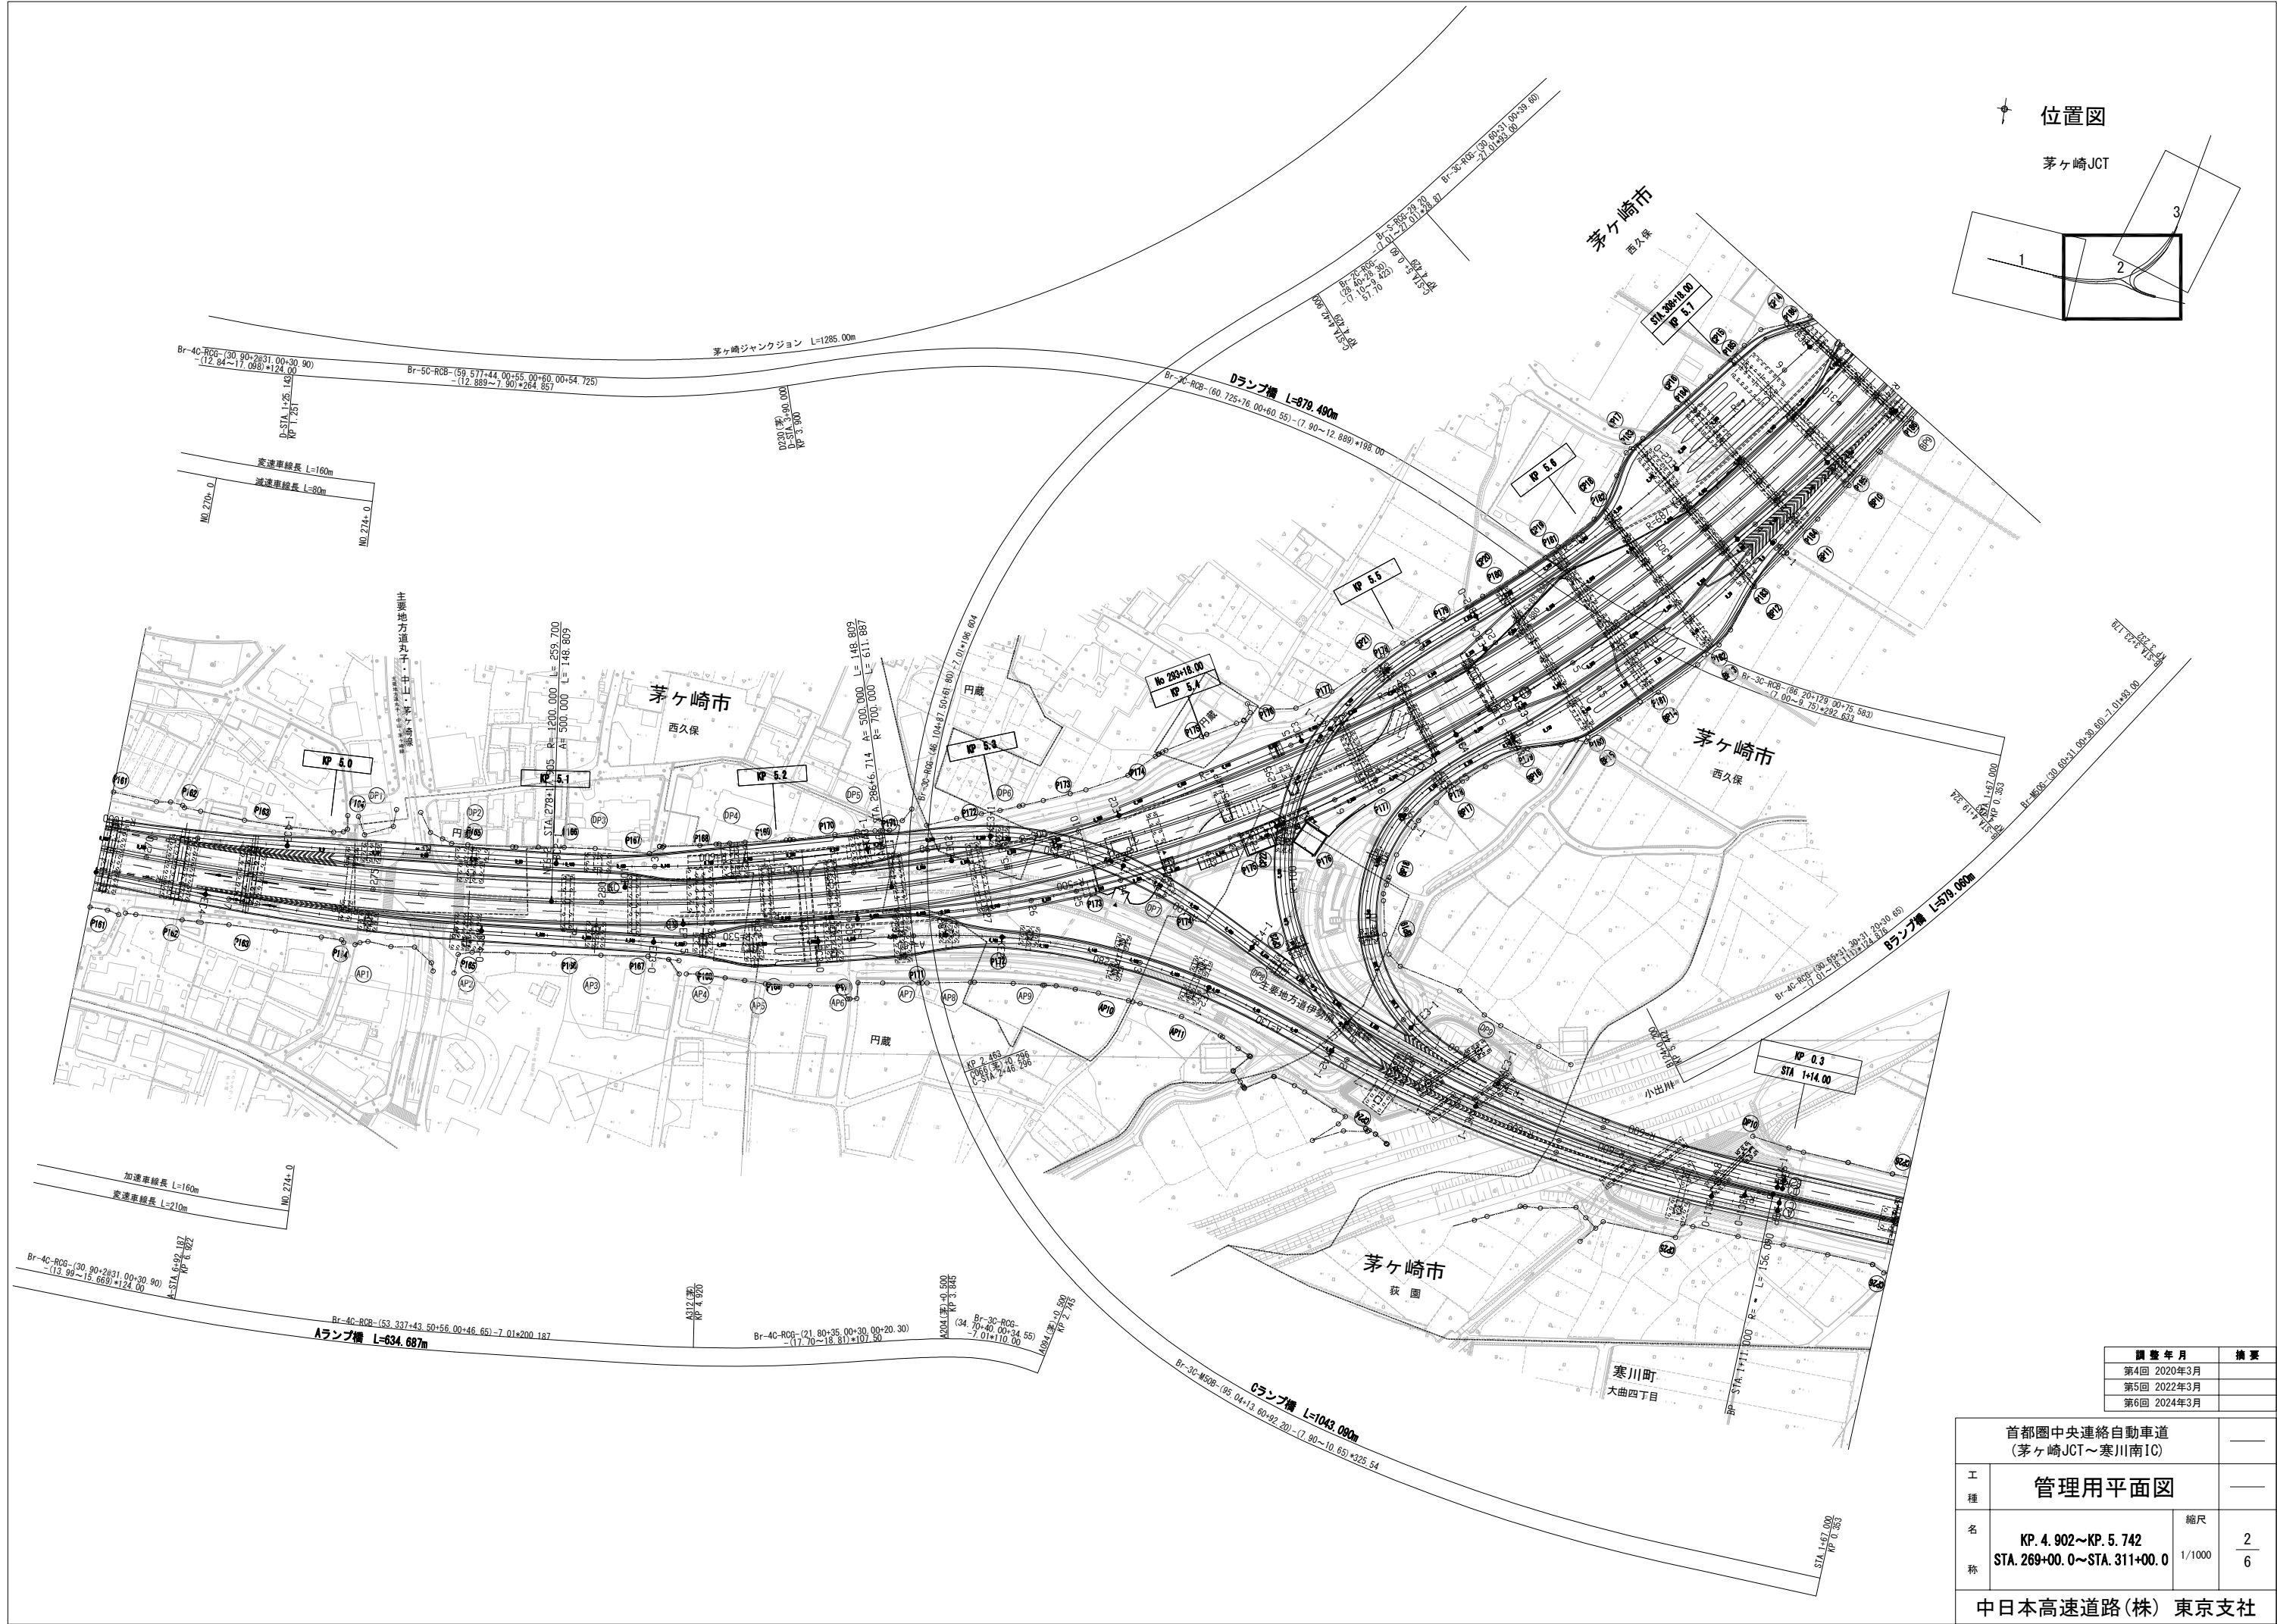



調査年月	摘要
第4回 2020年3月	
第5回 2022年3月	
第6回 2024年3月	

首都圏中央連絡自動車道 (茅ヶ崎JCT～寒川南IC)			
工種	管理用平面図		
名称	KP. 4.902～KP. 5.742 STA. 269+00.0～STA. 311+00.0	縮尺	1/1000
			2/6
中日本高速道路(株) 東京支社			

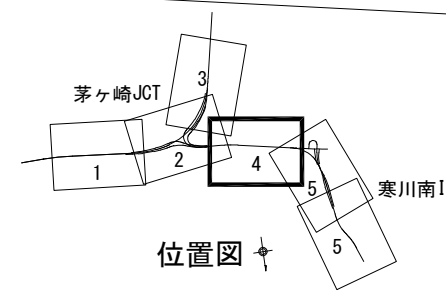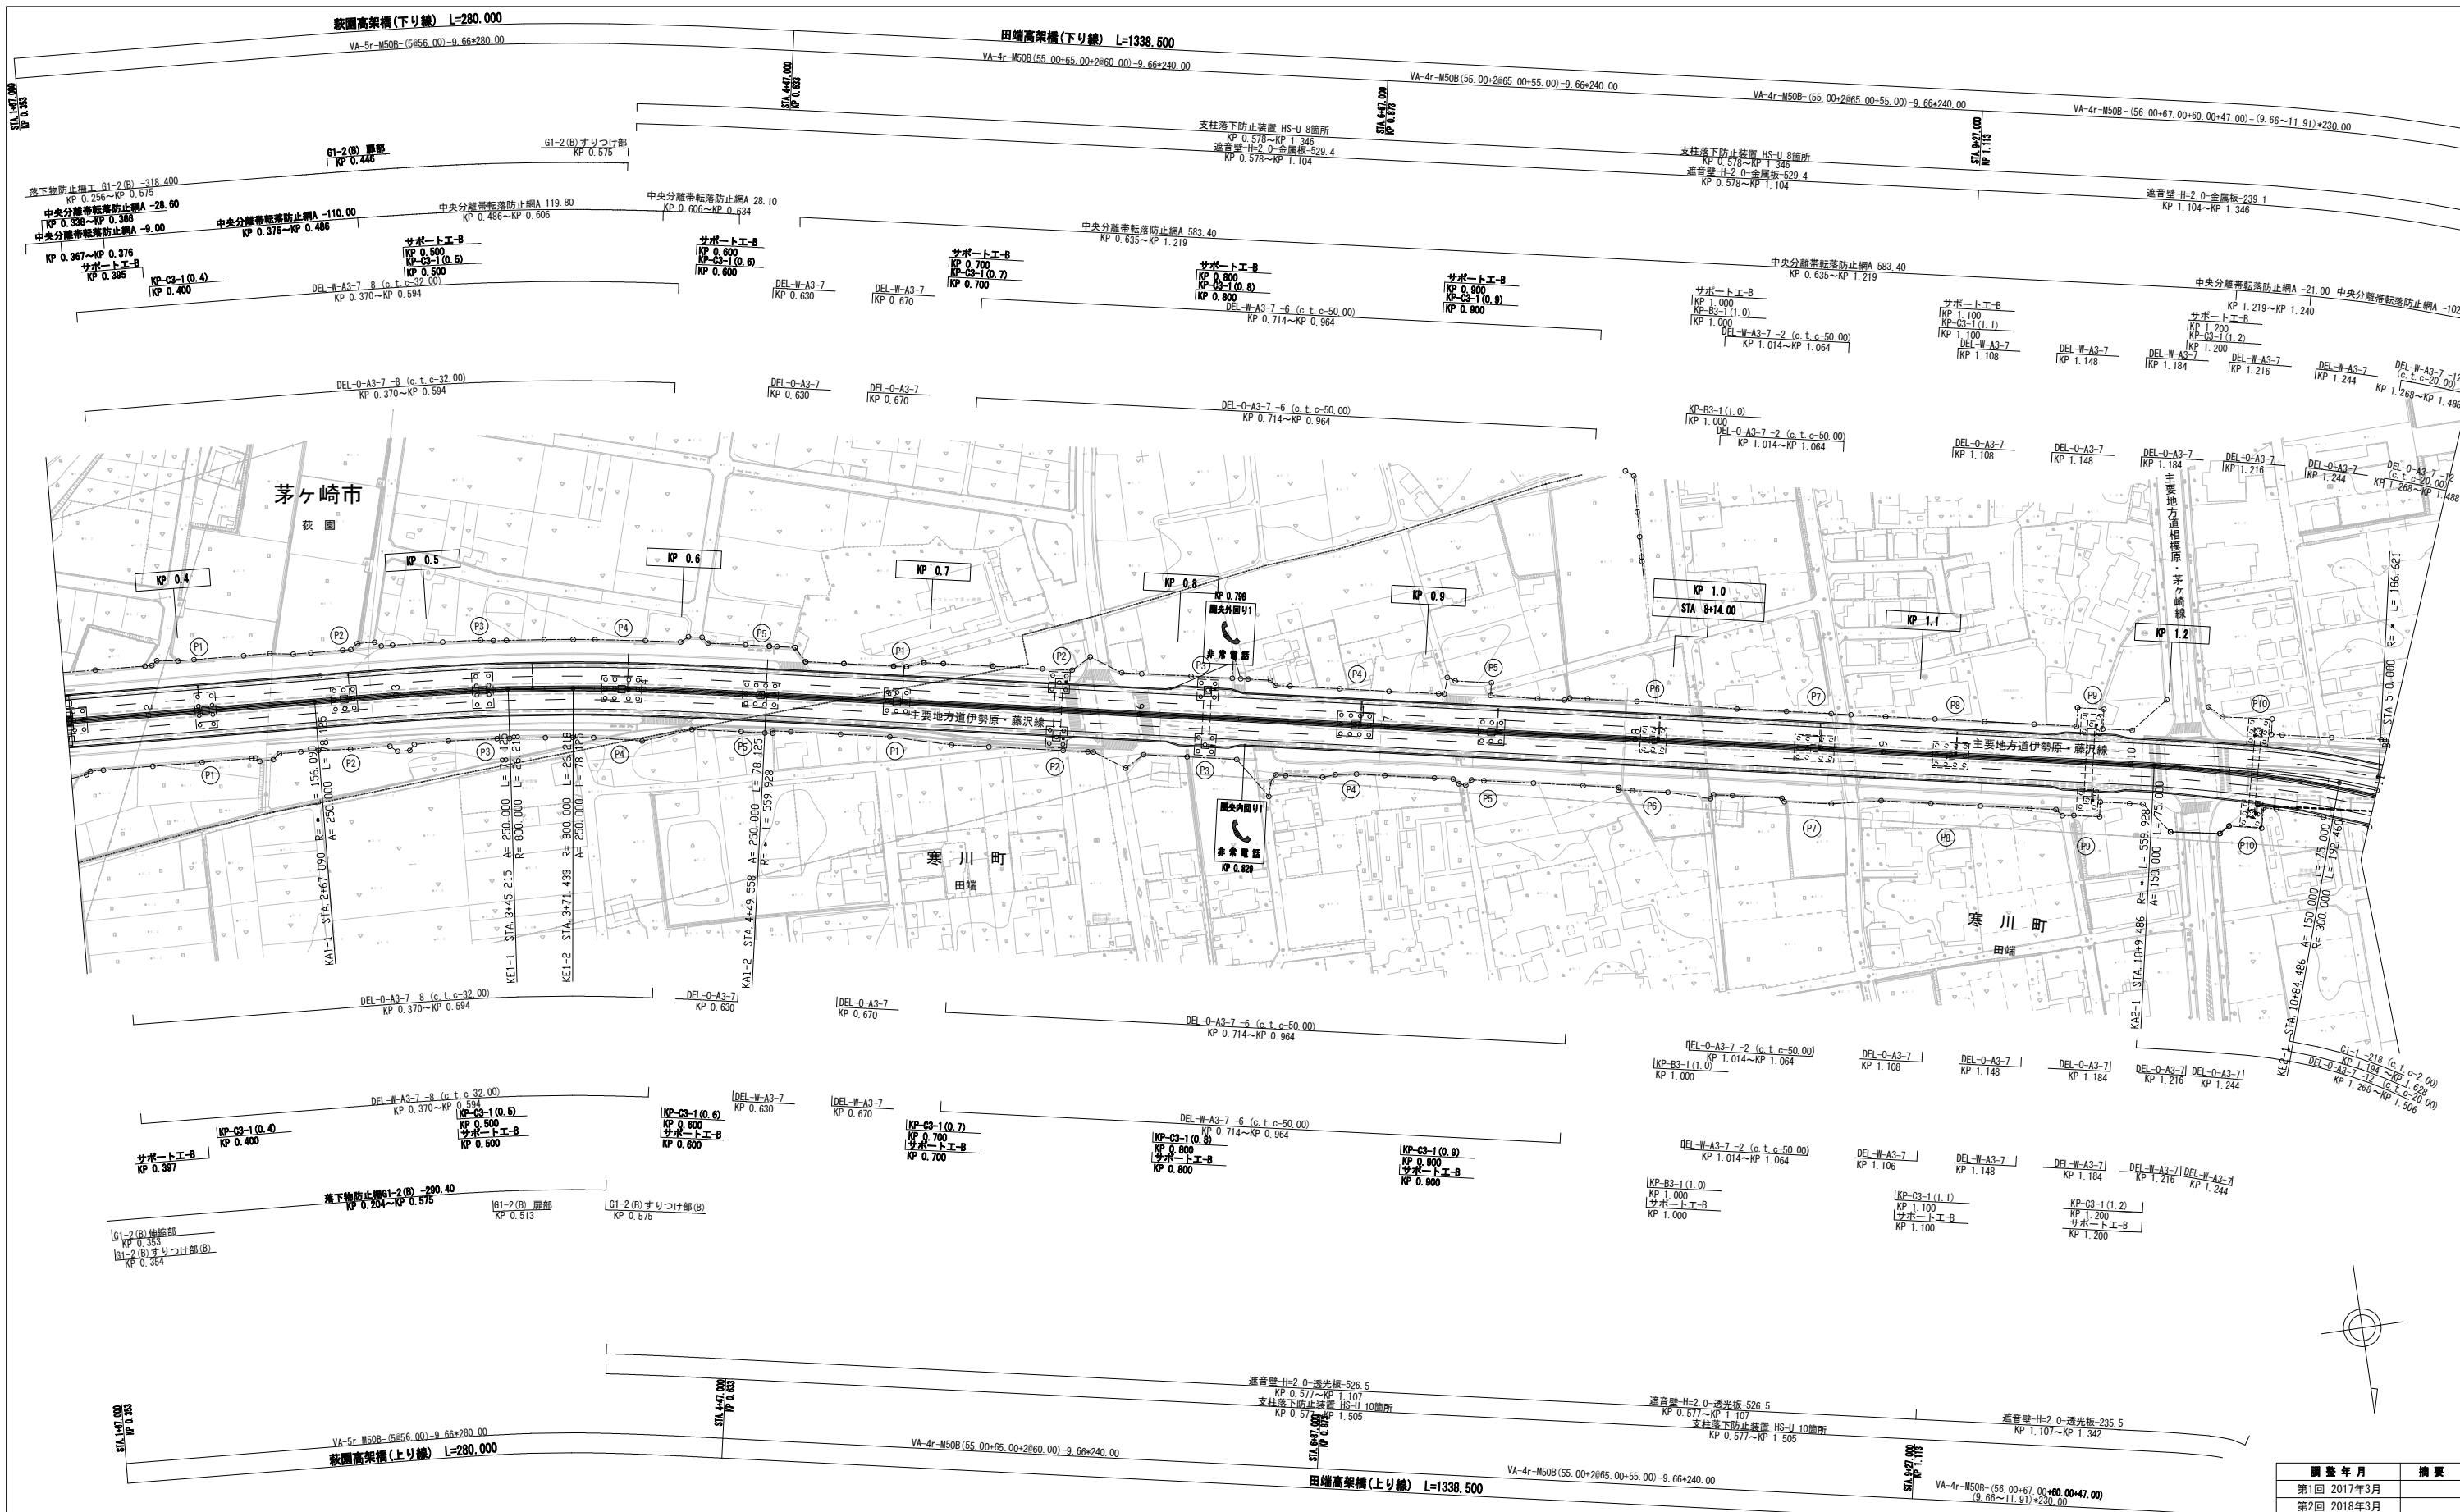


調査年月		摘要
第1回 2017年3月		
第2回 2018年3月		
第3回 2019年3月		

首都圏中央連絡自動車道 (茅ヶ崎JCT～寒川南IC)		
工種	管理用平面図	
名称	KP. 0. 353～KP. 1. 286 STA. 1+67. 00～STA. 11+00	縮尺 1/1000 4/6
中日本高速道路(株) 東京支社		

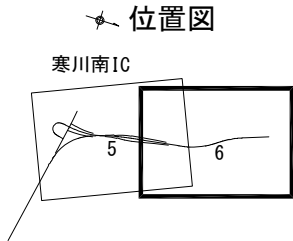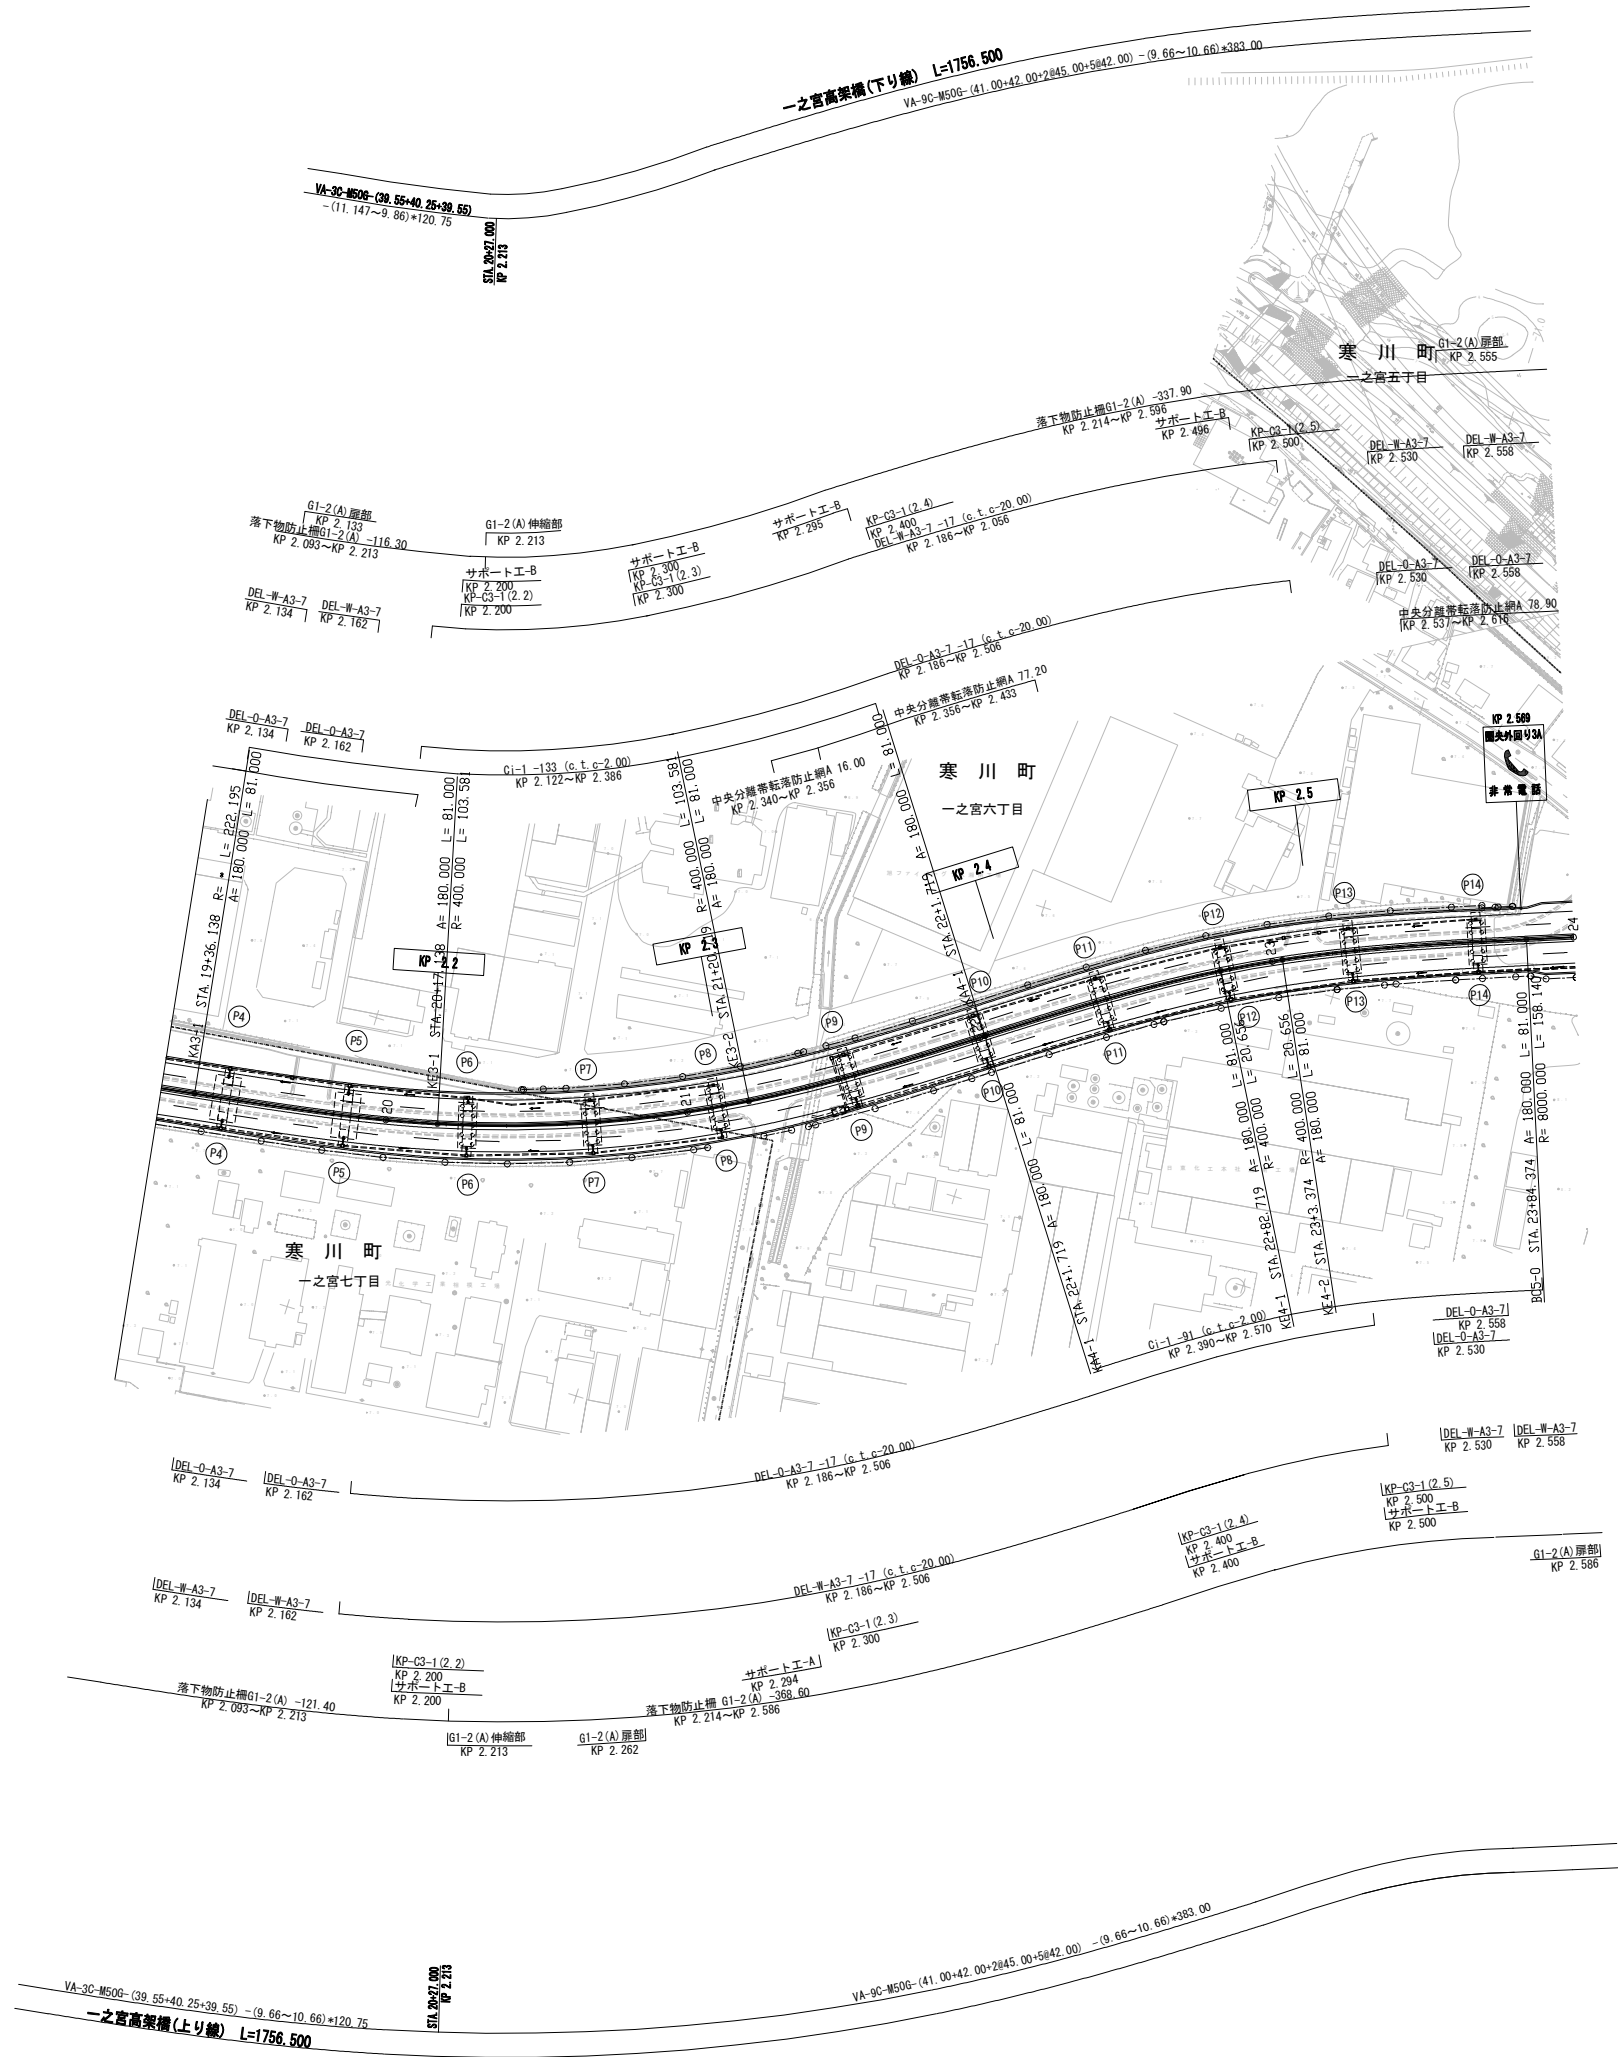


		調 査 年 月		摘 要	
		第2回 2018年3月			
		第3回 2019年3月			
		第4回 2025年3月			

首都圏中央連絡自動車道 (茅ヶ崎JCT～寒川南IC)				――		
工 種		管理用平面図			――	
名 称		KP. 2. 111～KP. 2. 586 STA. 19+25～STA. 24+00		縮尺		
				1/1000		
				6 ―― 6		
中日本高速道路(株) 東京支社						

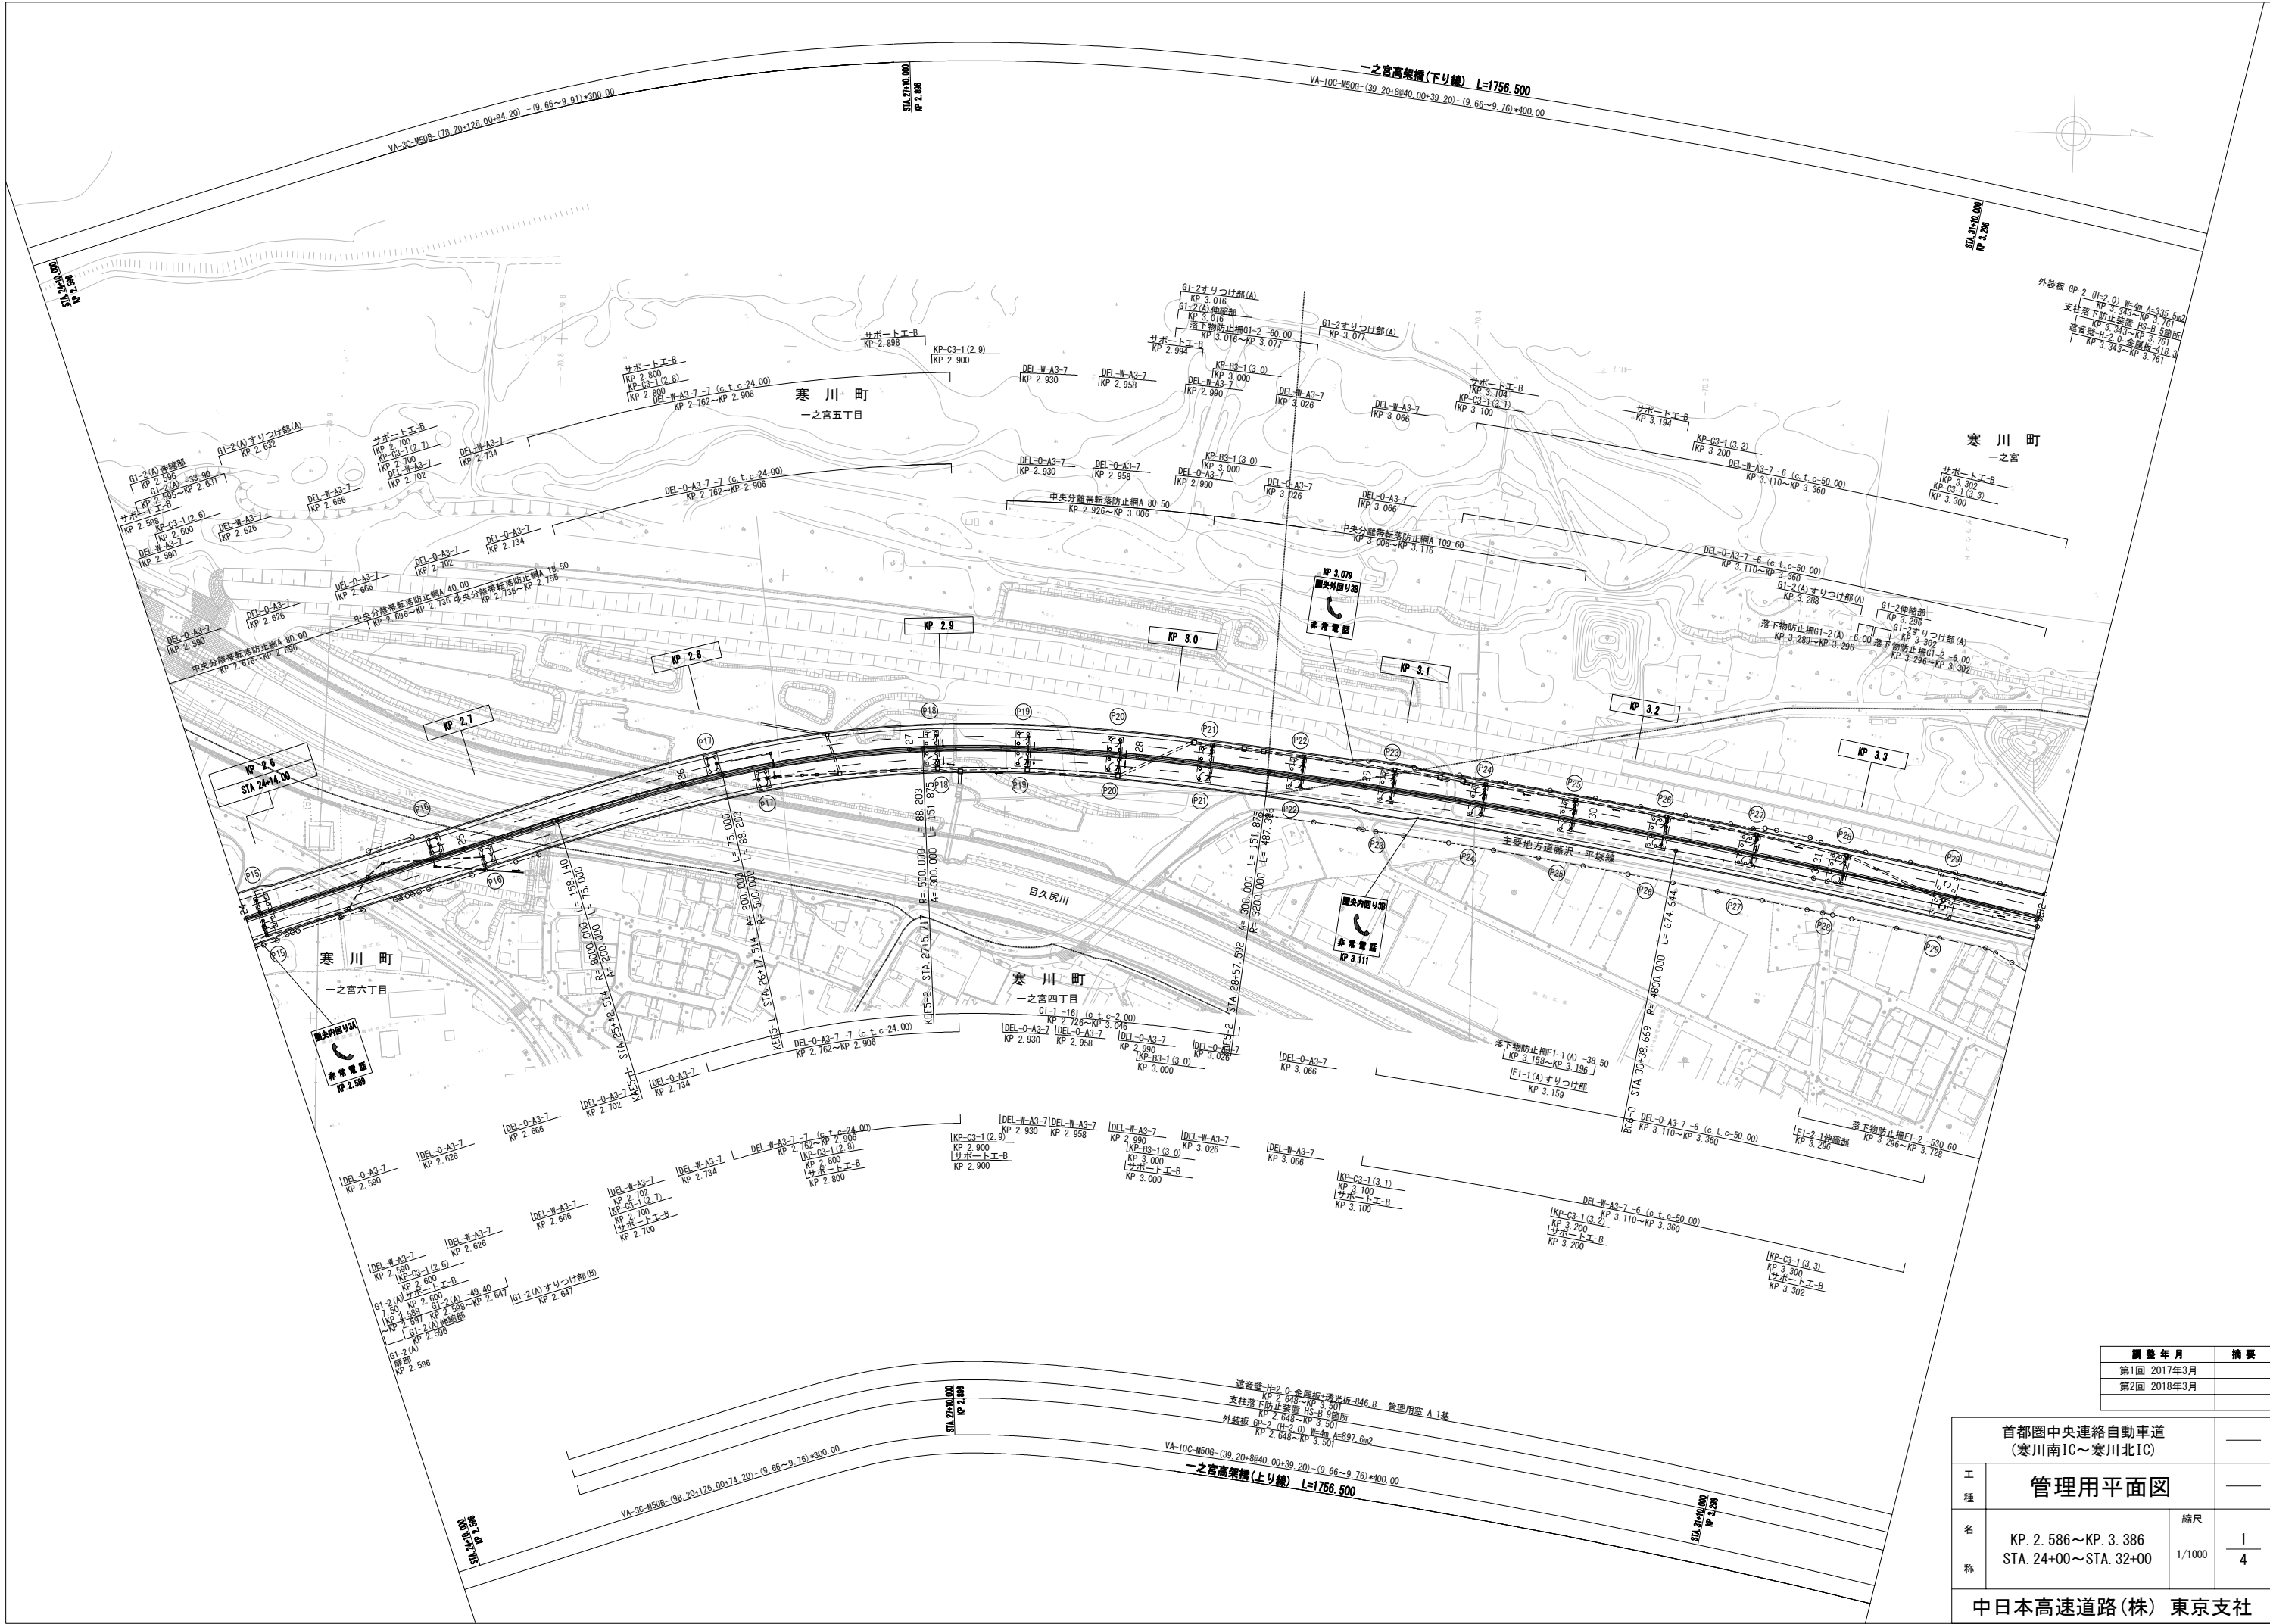


調査年月	摘要
第1回 2017年3月	
第2回 2018年3月	

首都圏中央連絡自動車道 (寒川南IC～寒川北IC)			
工種	管理用平面図		
名称	KP. 2. 586～KP. 3. 386 STA. 24+00～STA. 32+00	縮尺	1/1000
中日本高速道路(株) 東京支社			

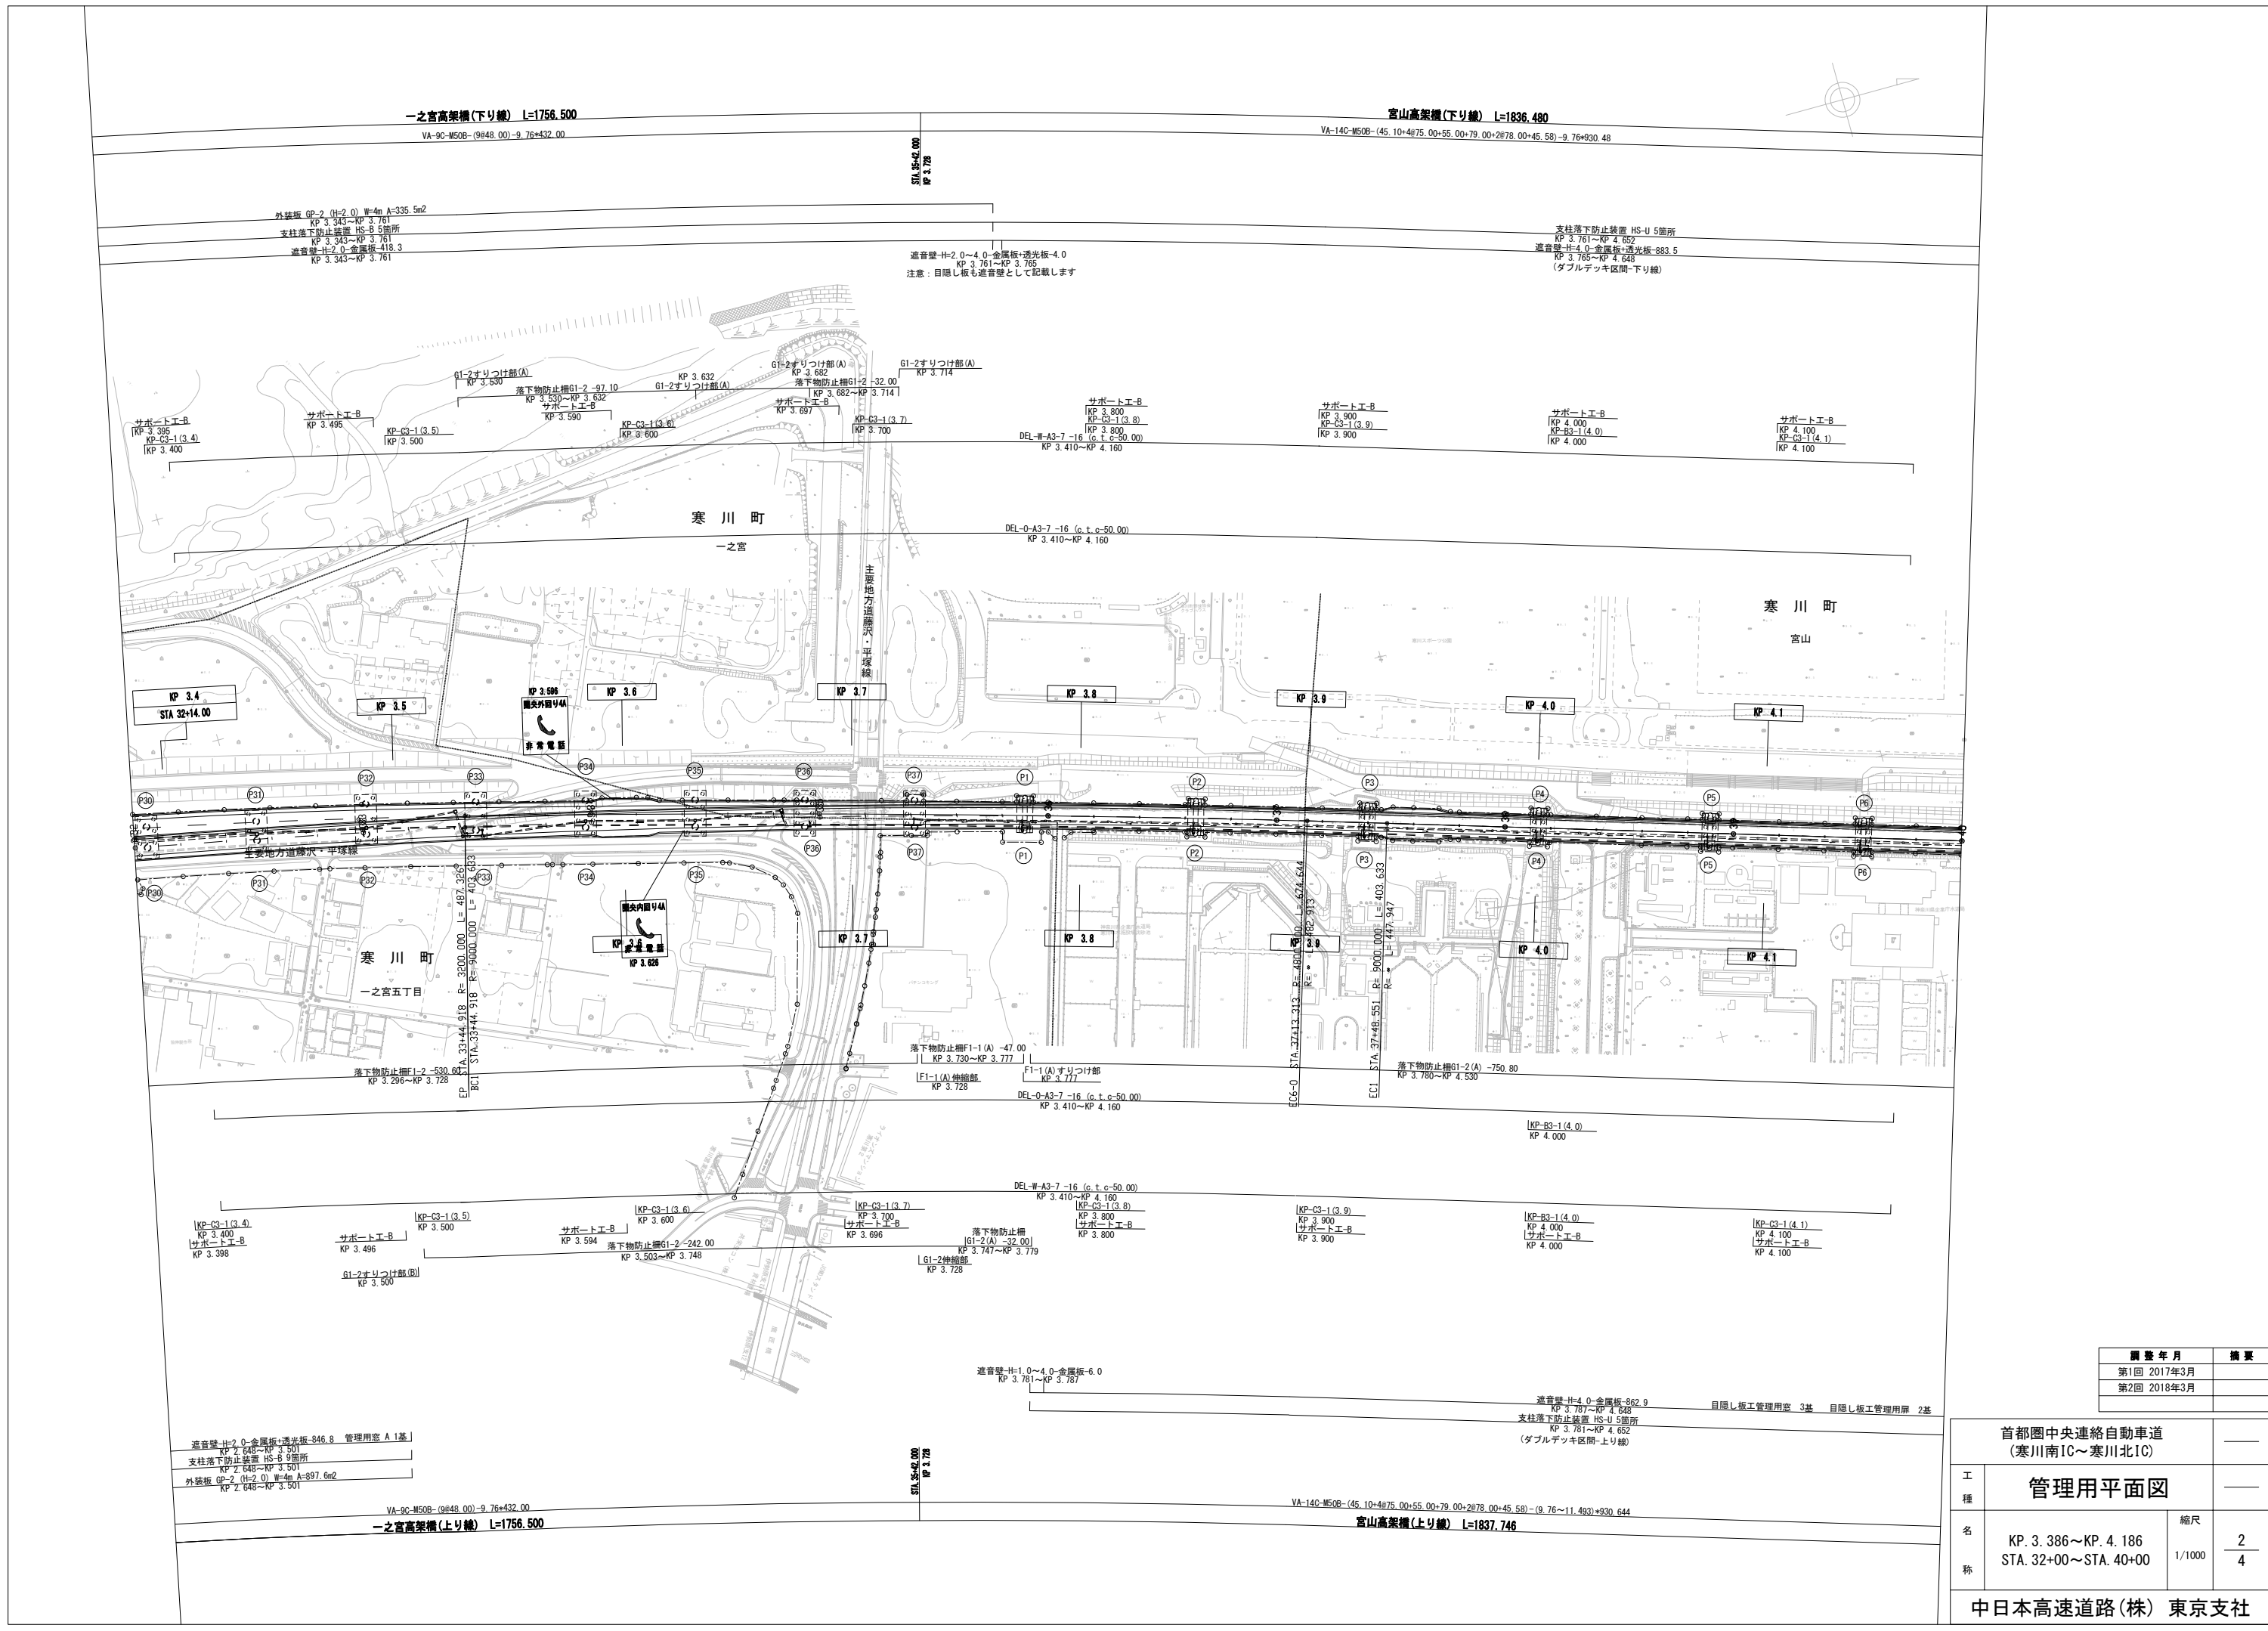

首都圏中央連絡自動車道 (寒川南IC～寒川北IC)		—
工 種	管理用平面図	—
名 称	KP. 3. 386～KP. 4. 186 STA. 32+00～STA. 40+00	縮尺 1/1000 $\frac{2}{4}$
中日本高速道路(株) 東京支社		

首都圏中央連絡自動車道 (寒川南IC～寒川北IC)			
工種	管理用平面図		
名称	KP. 4. 186～KP. 4. 986 STA. 40+00～STA. 48+00	縮尺 1/1000	3 4
中日本高速道路(株) 東京支社			
調査年月		摘要	
第1回 2017年3月			
第2回 2018年3月			

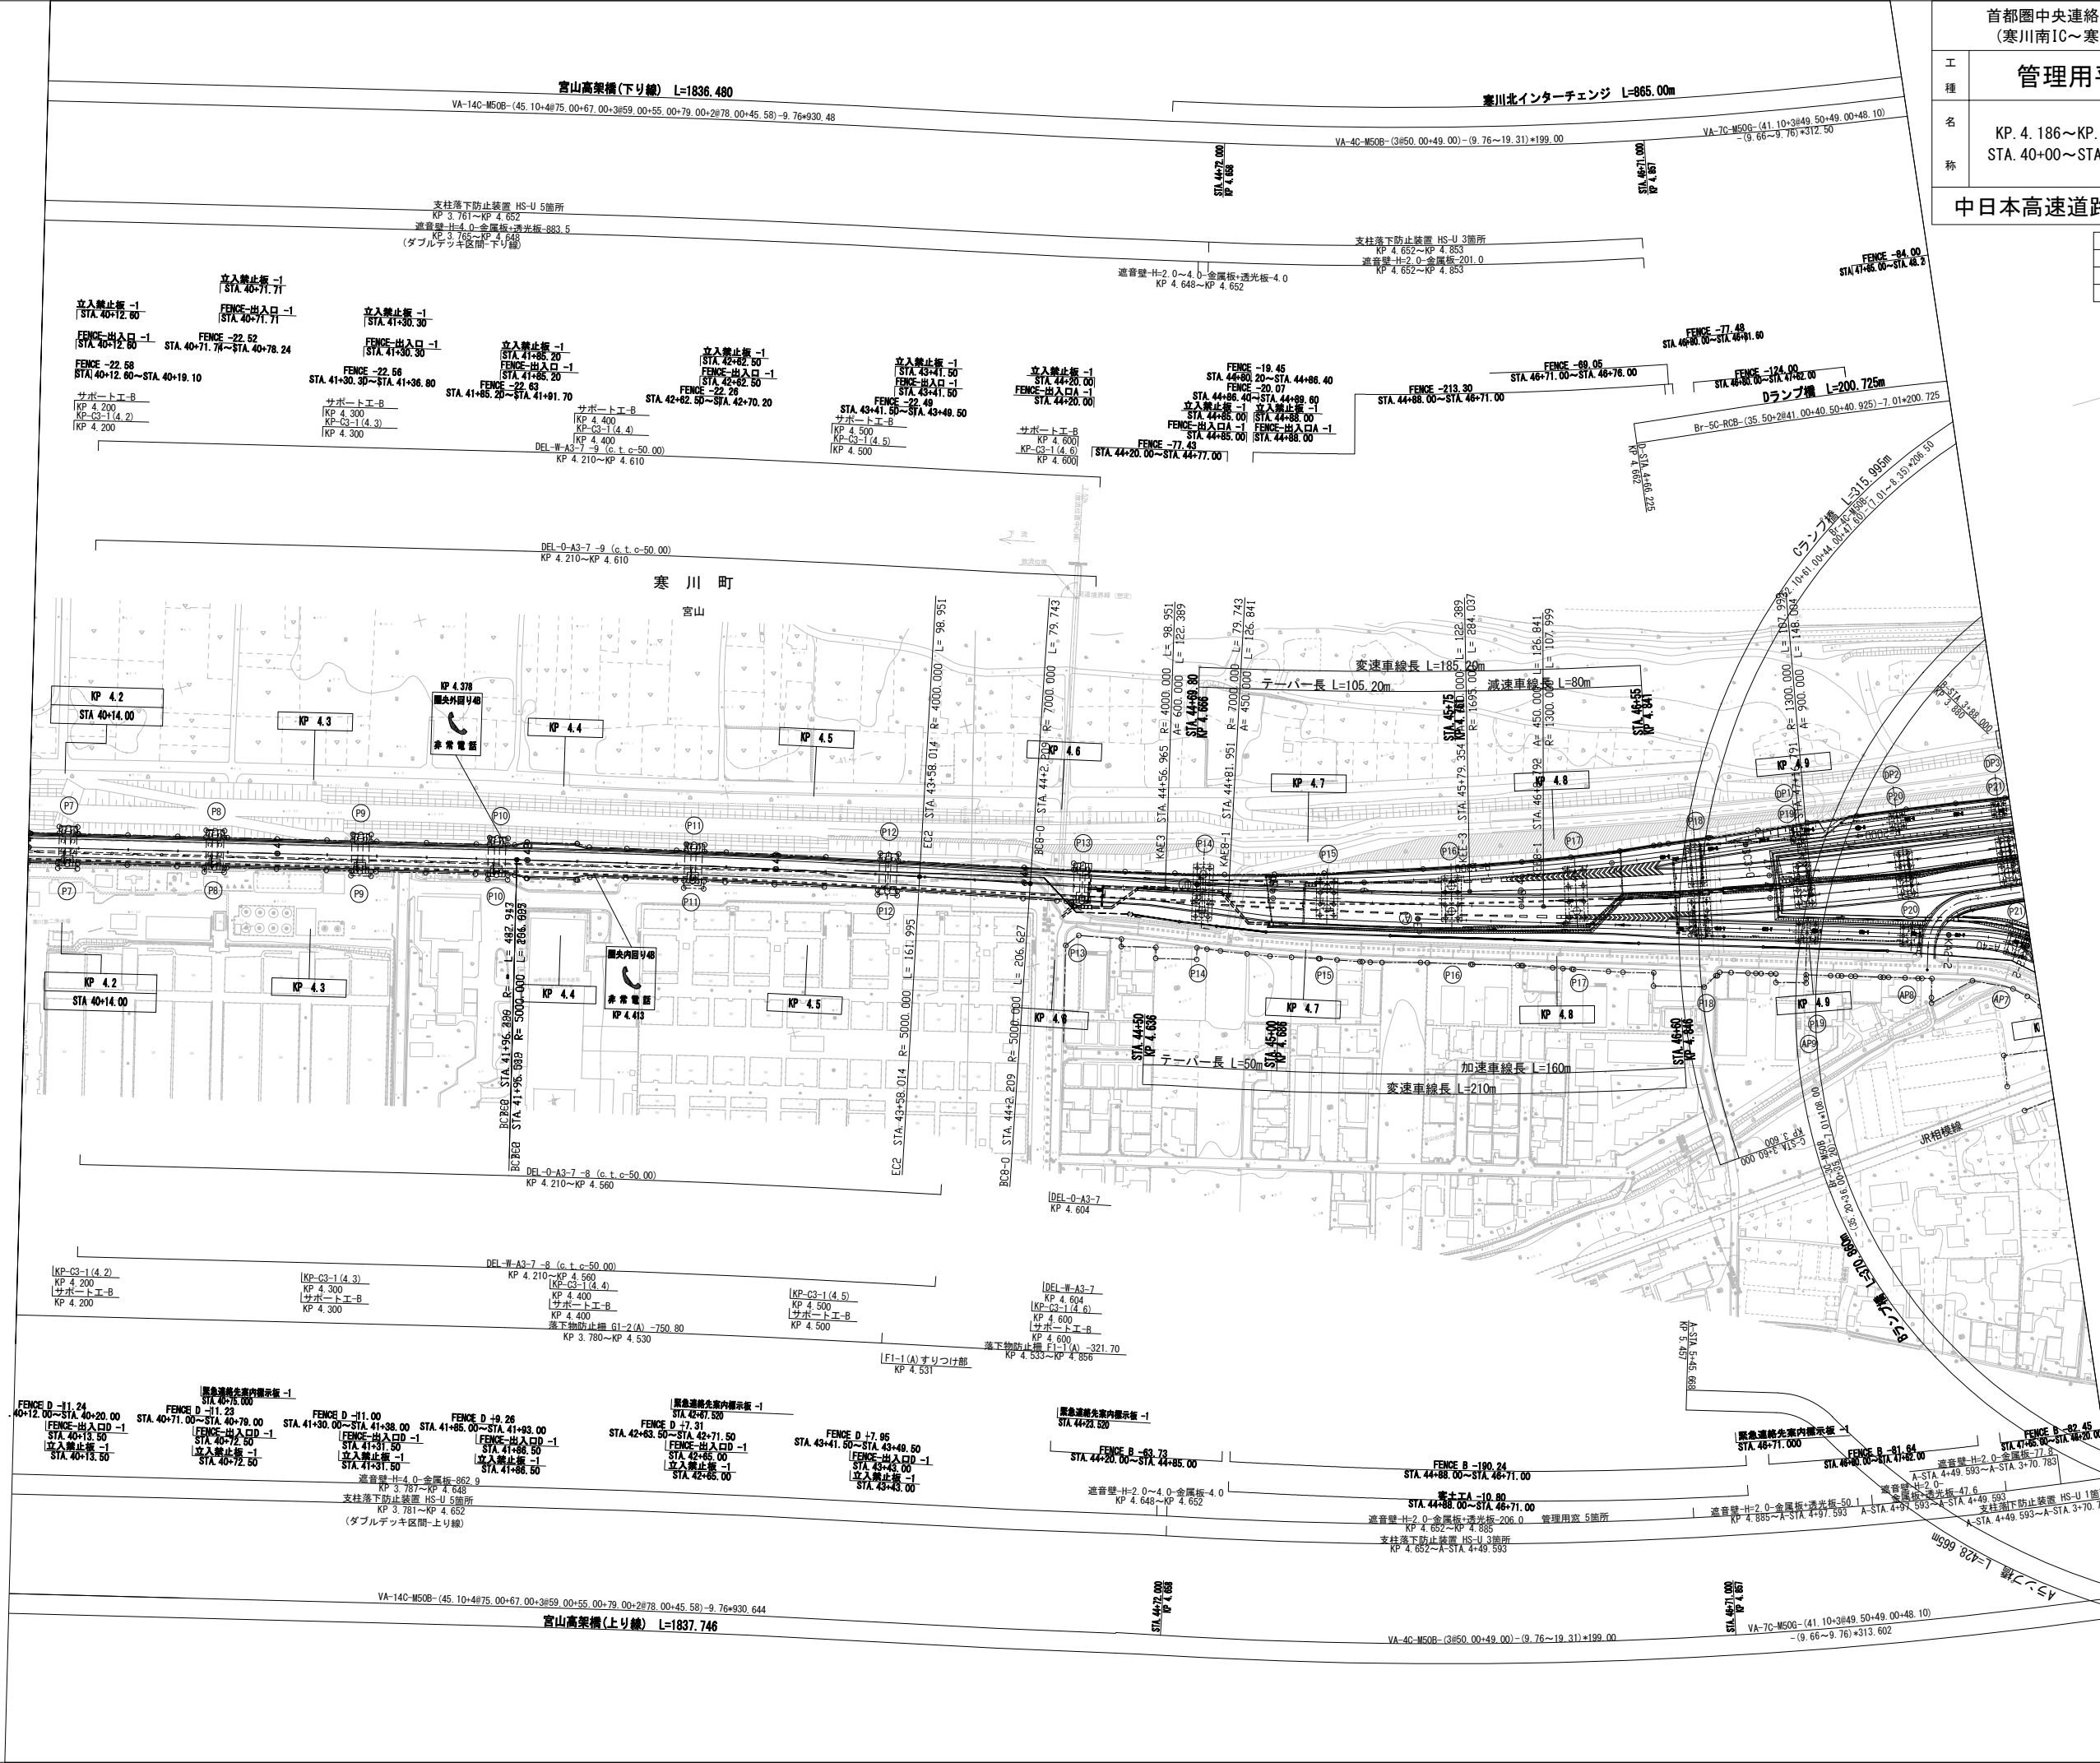



首都圏中央連絡自動車道 (寒川南IC～寒川北IC)		—	
工 種	管理用平面図	—	
名 称	管理用平面図 KP. 4. 986～KP. 5. 786 STA. 48+00～STA. 56+00	縮尺 1/1000	$\frac{4}{4}$

中日本高速道路(株) 東京支社

首都圏中央連絡自動車道
(寒川北IC～海老名JCT)

工種

管理用平面図

名

管理用平面図
KP. 5. 786～KP. 6. 586
STA. 56+00～STA. 64+00

縮尺


1/1000


1/7

称

中日本高速道路(株) 東京支社


調整年月	摘要
第1回 2017年3月	
第2回 2018年3月	

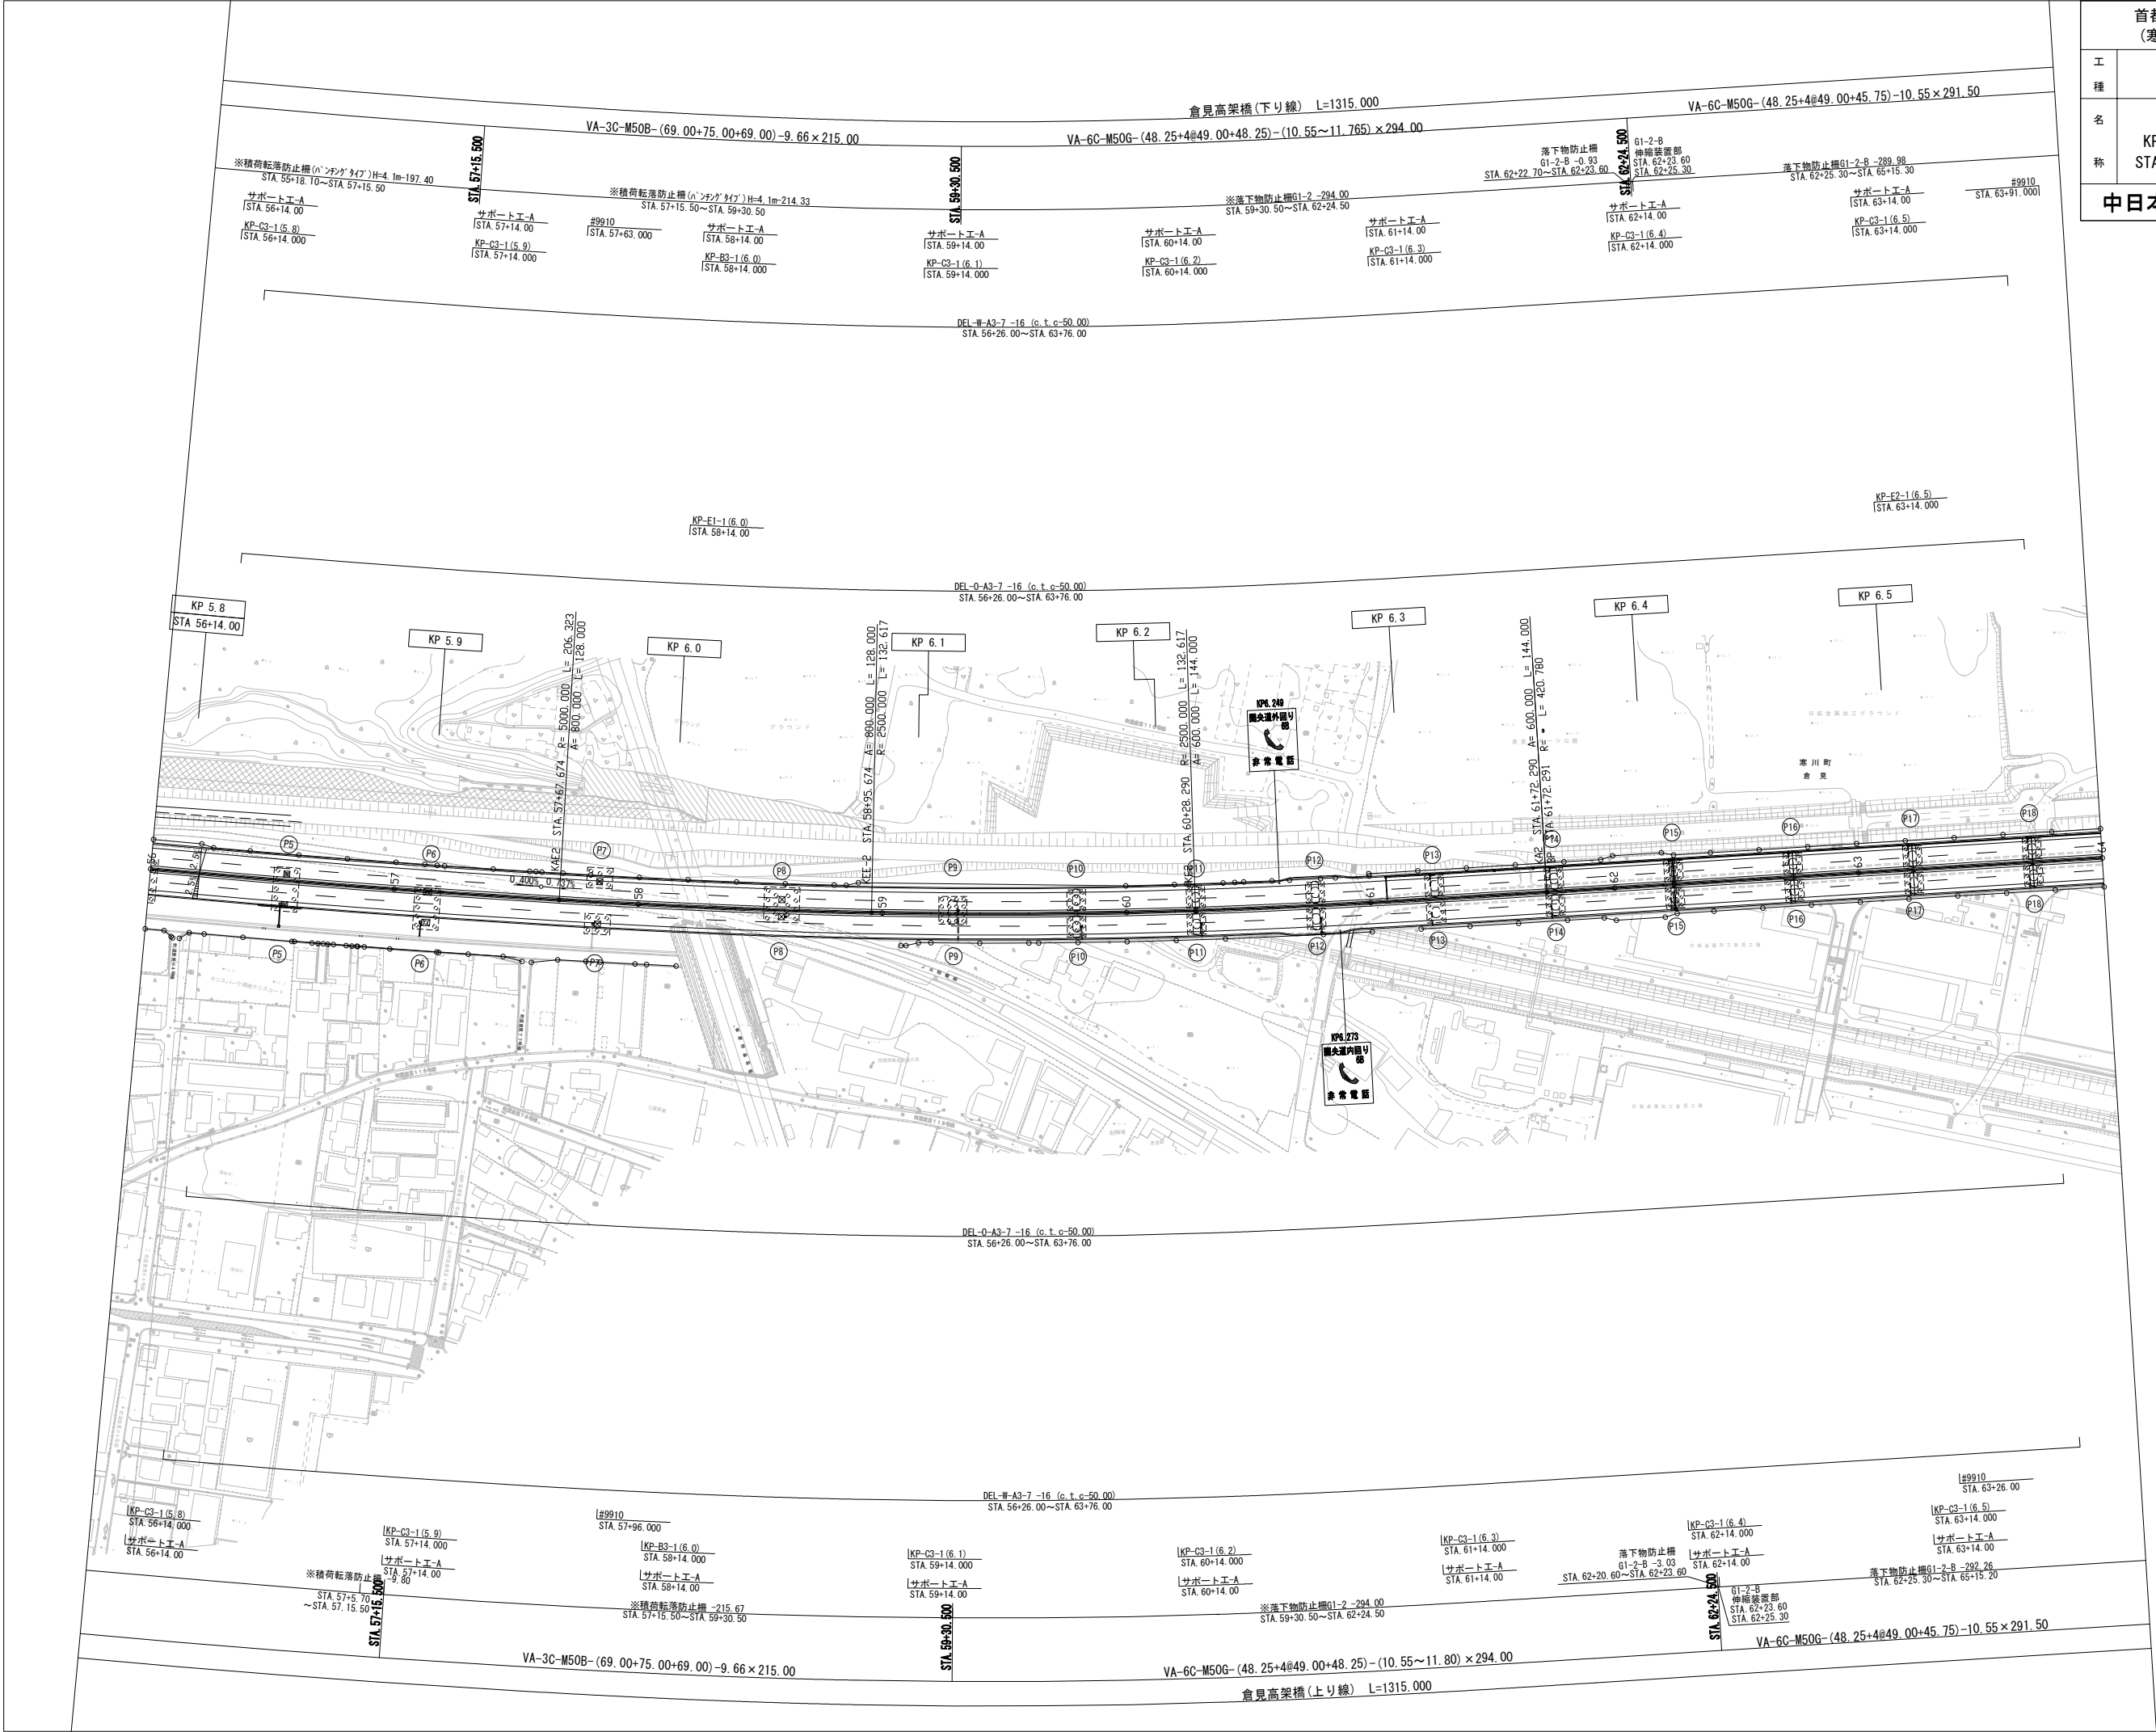

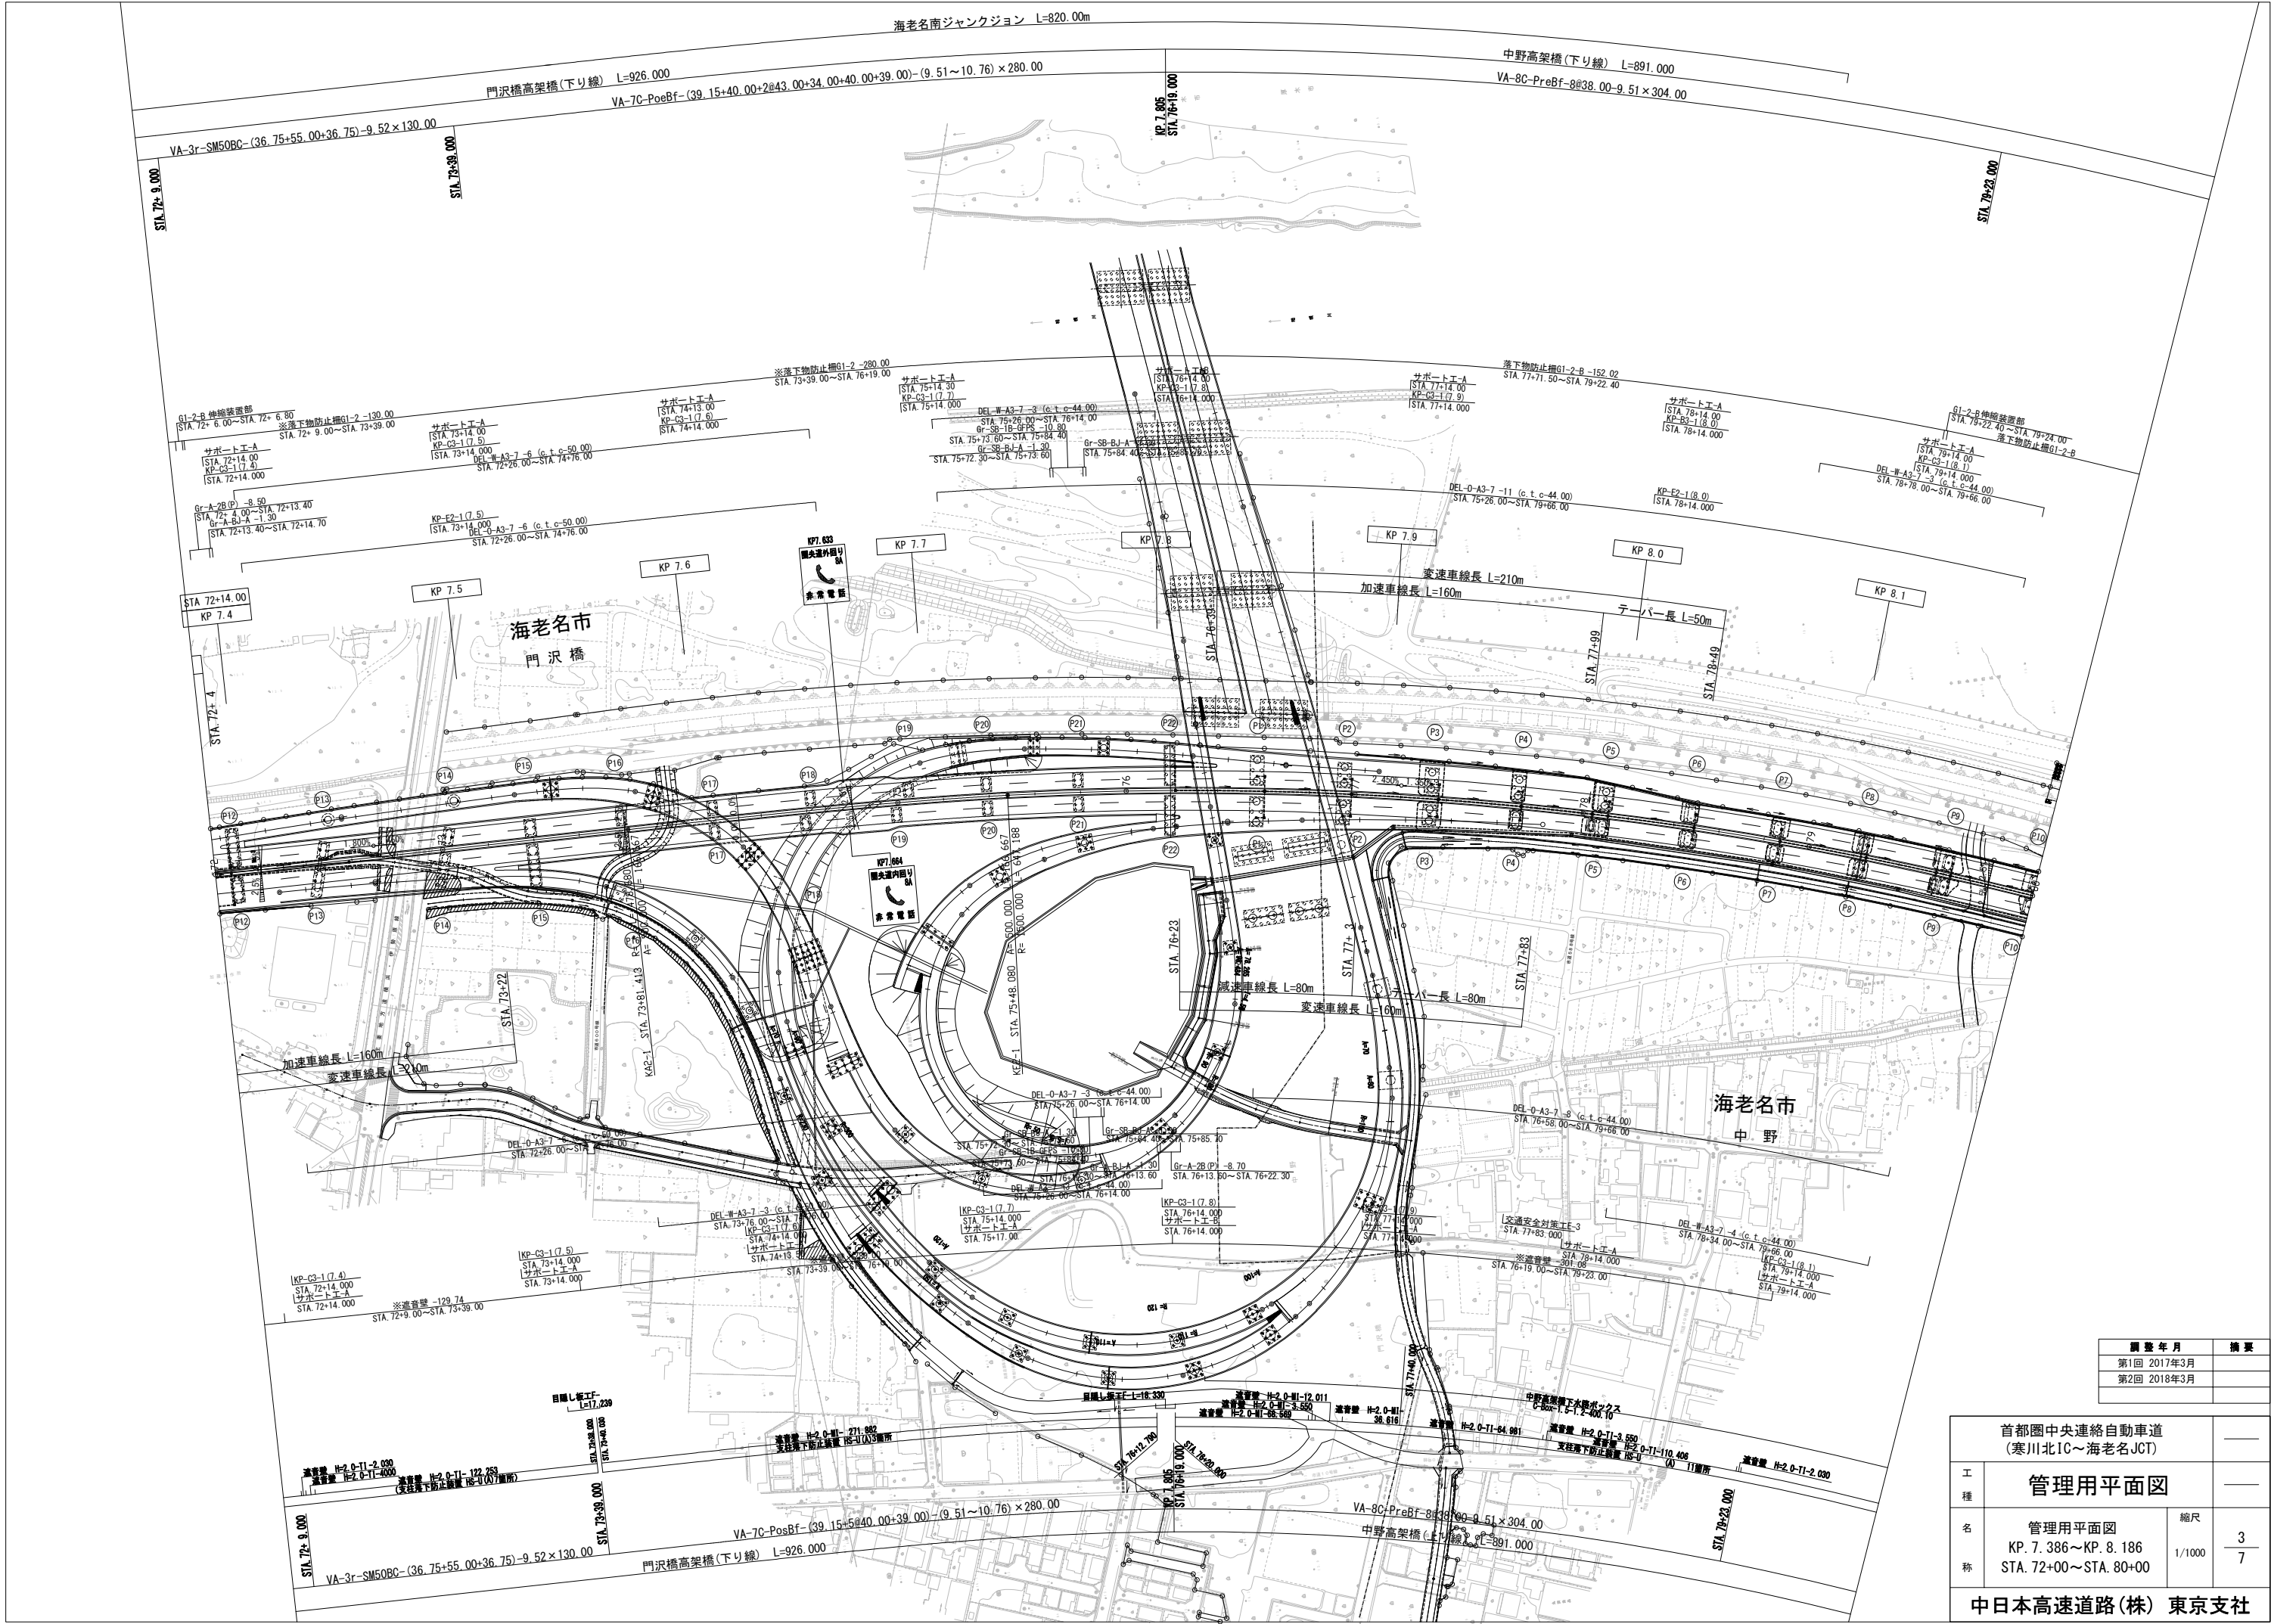



調査年月	概要
第1回 2017年3月	
第2回 2018年3月	

首都圏中央連絡自動車道 (寒川北IC～海老名JCT)		
工種	管理用平面図	
名称	管理用平面図 KP. 7.386～KP. 8.186 STA. 72+00～STA. 80+00	縮尺 1/1000 3/7
中日本高速道路(株) 東京支社		

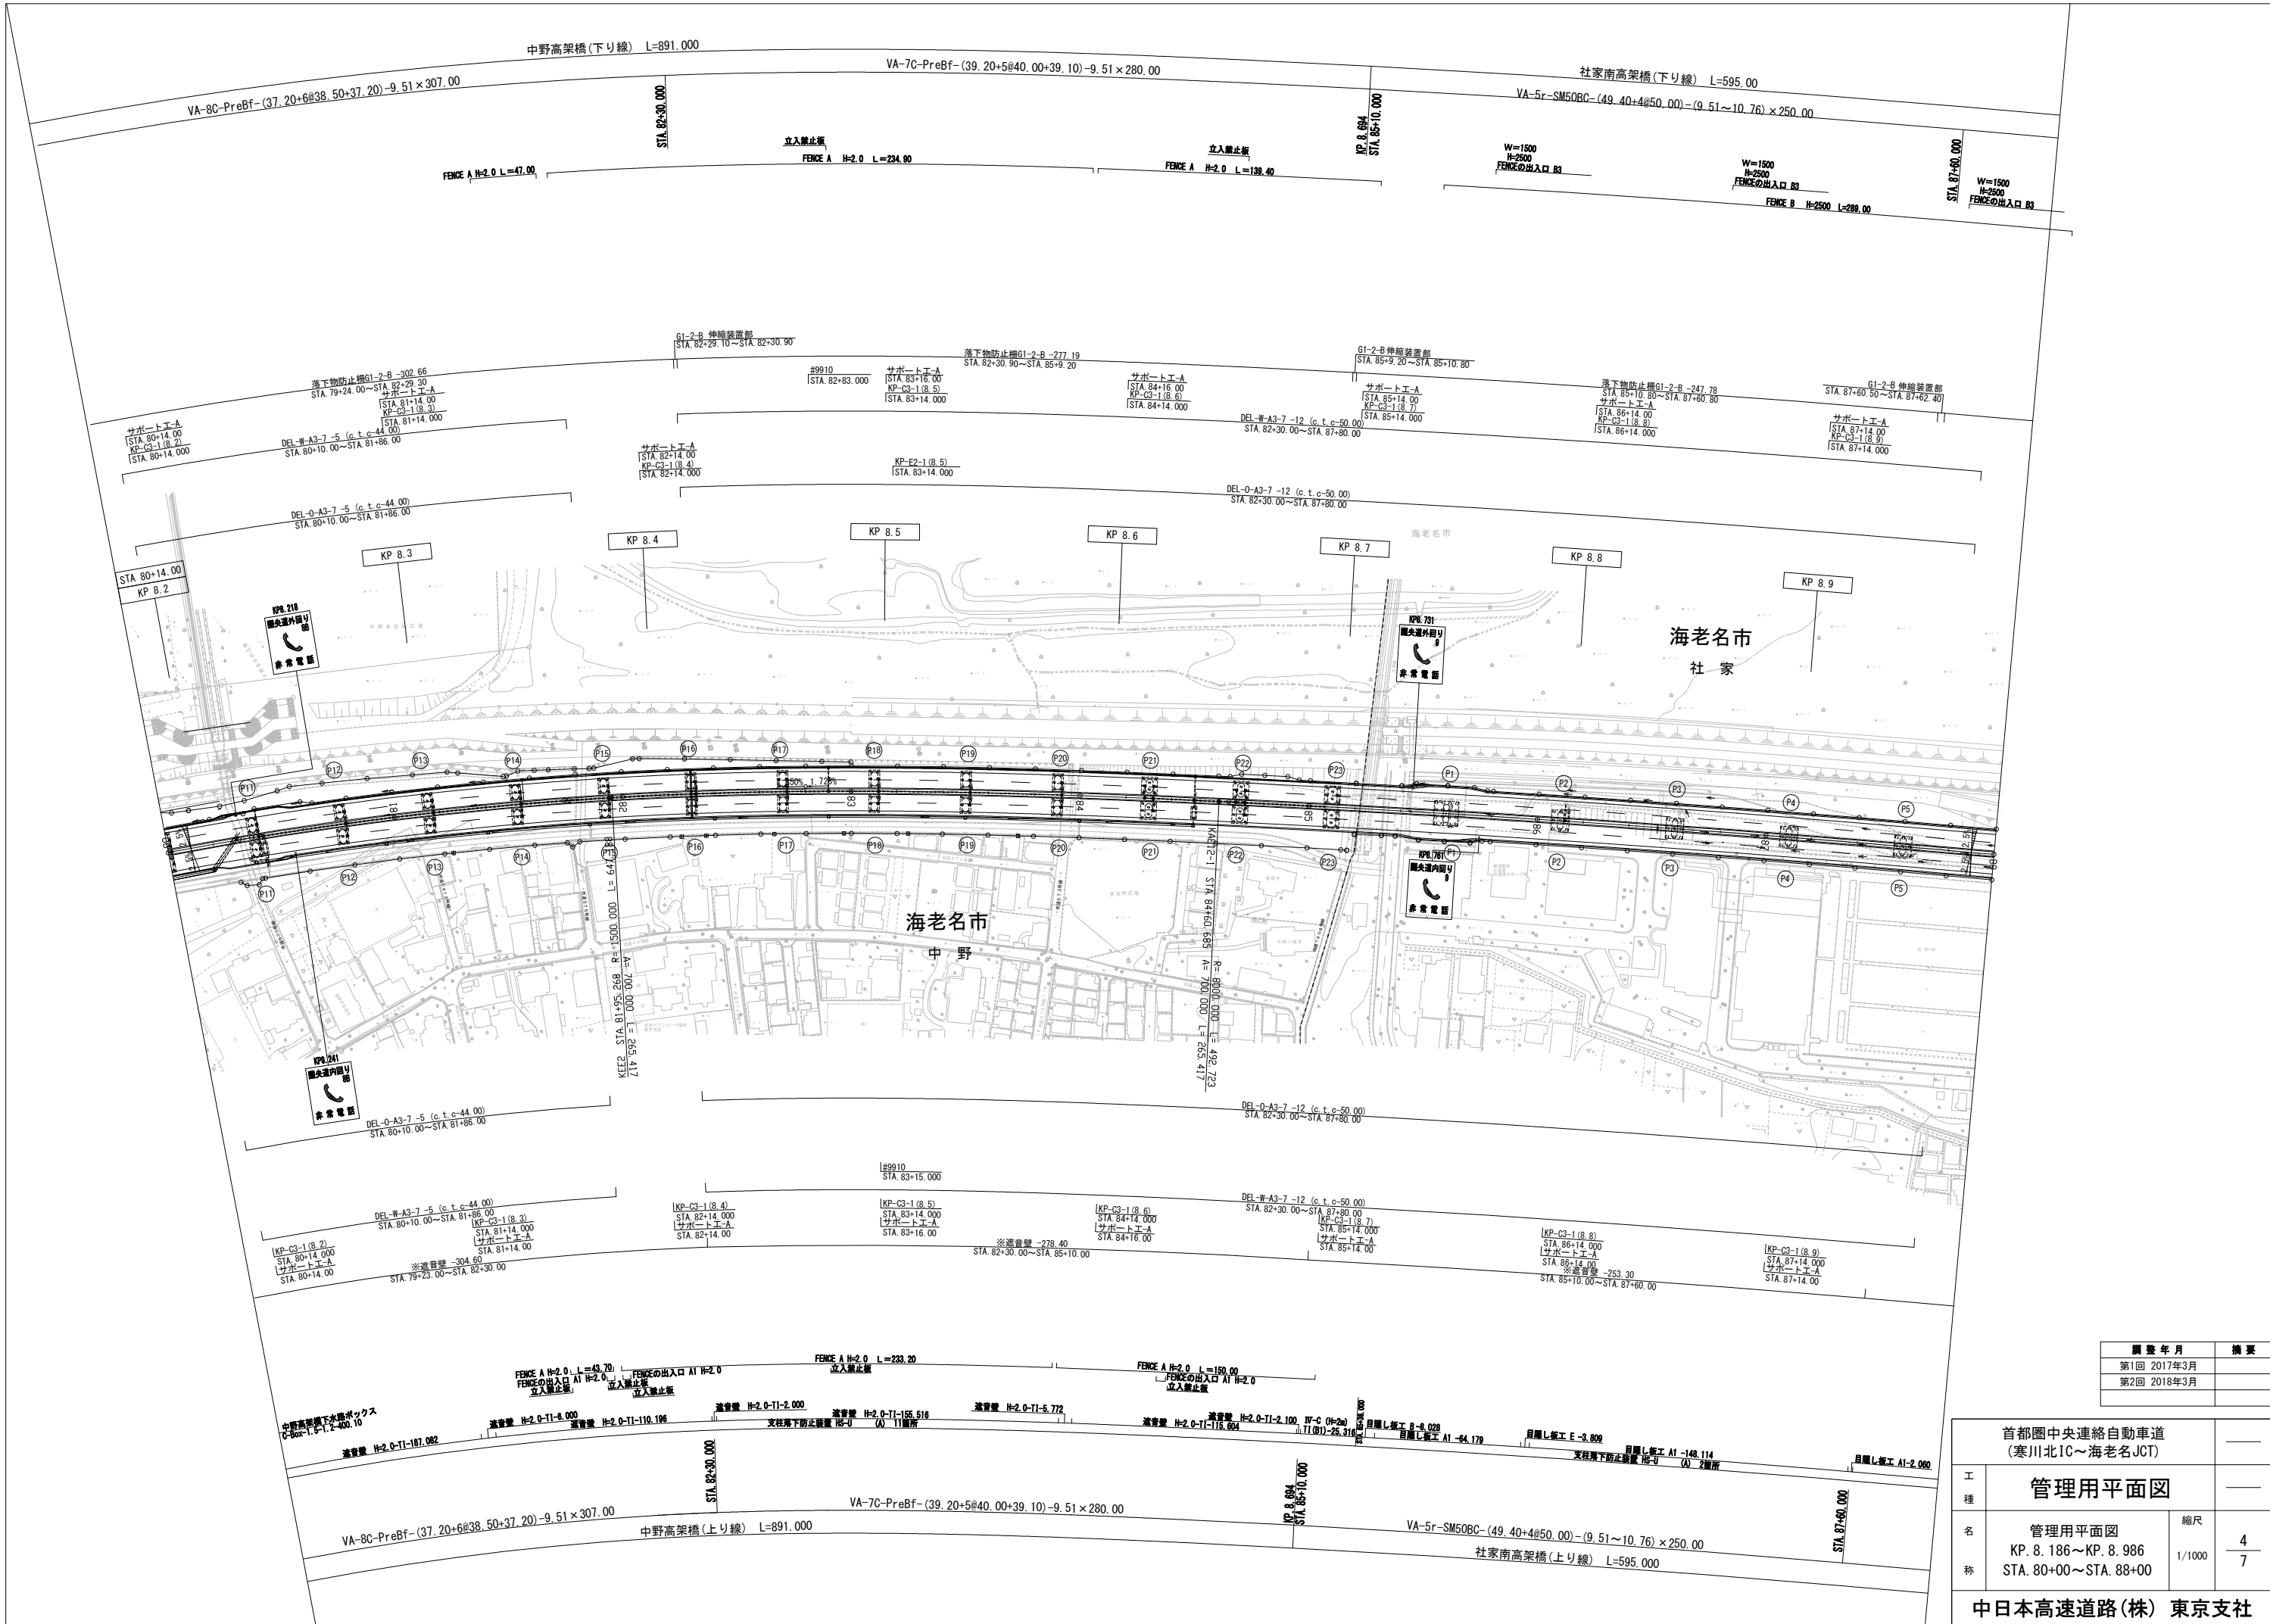


調査年月	概要
第1回 2017年3月	
第2回 2018年3月	

首都圏中央連絡自動車道 (寒川北IC～海老名JCT)			
工種	管理用平面図		
名称	管理用平面図 KP. 8. 186～KP. 8. 986 STA. 80+00～STA. 88+00	縮尺 1/1000	4 7
中日本高速道路(株) 東京支社			

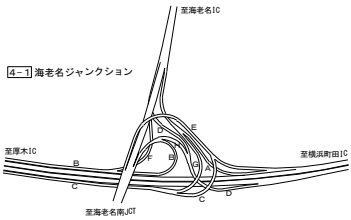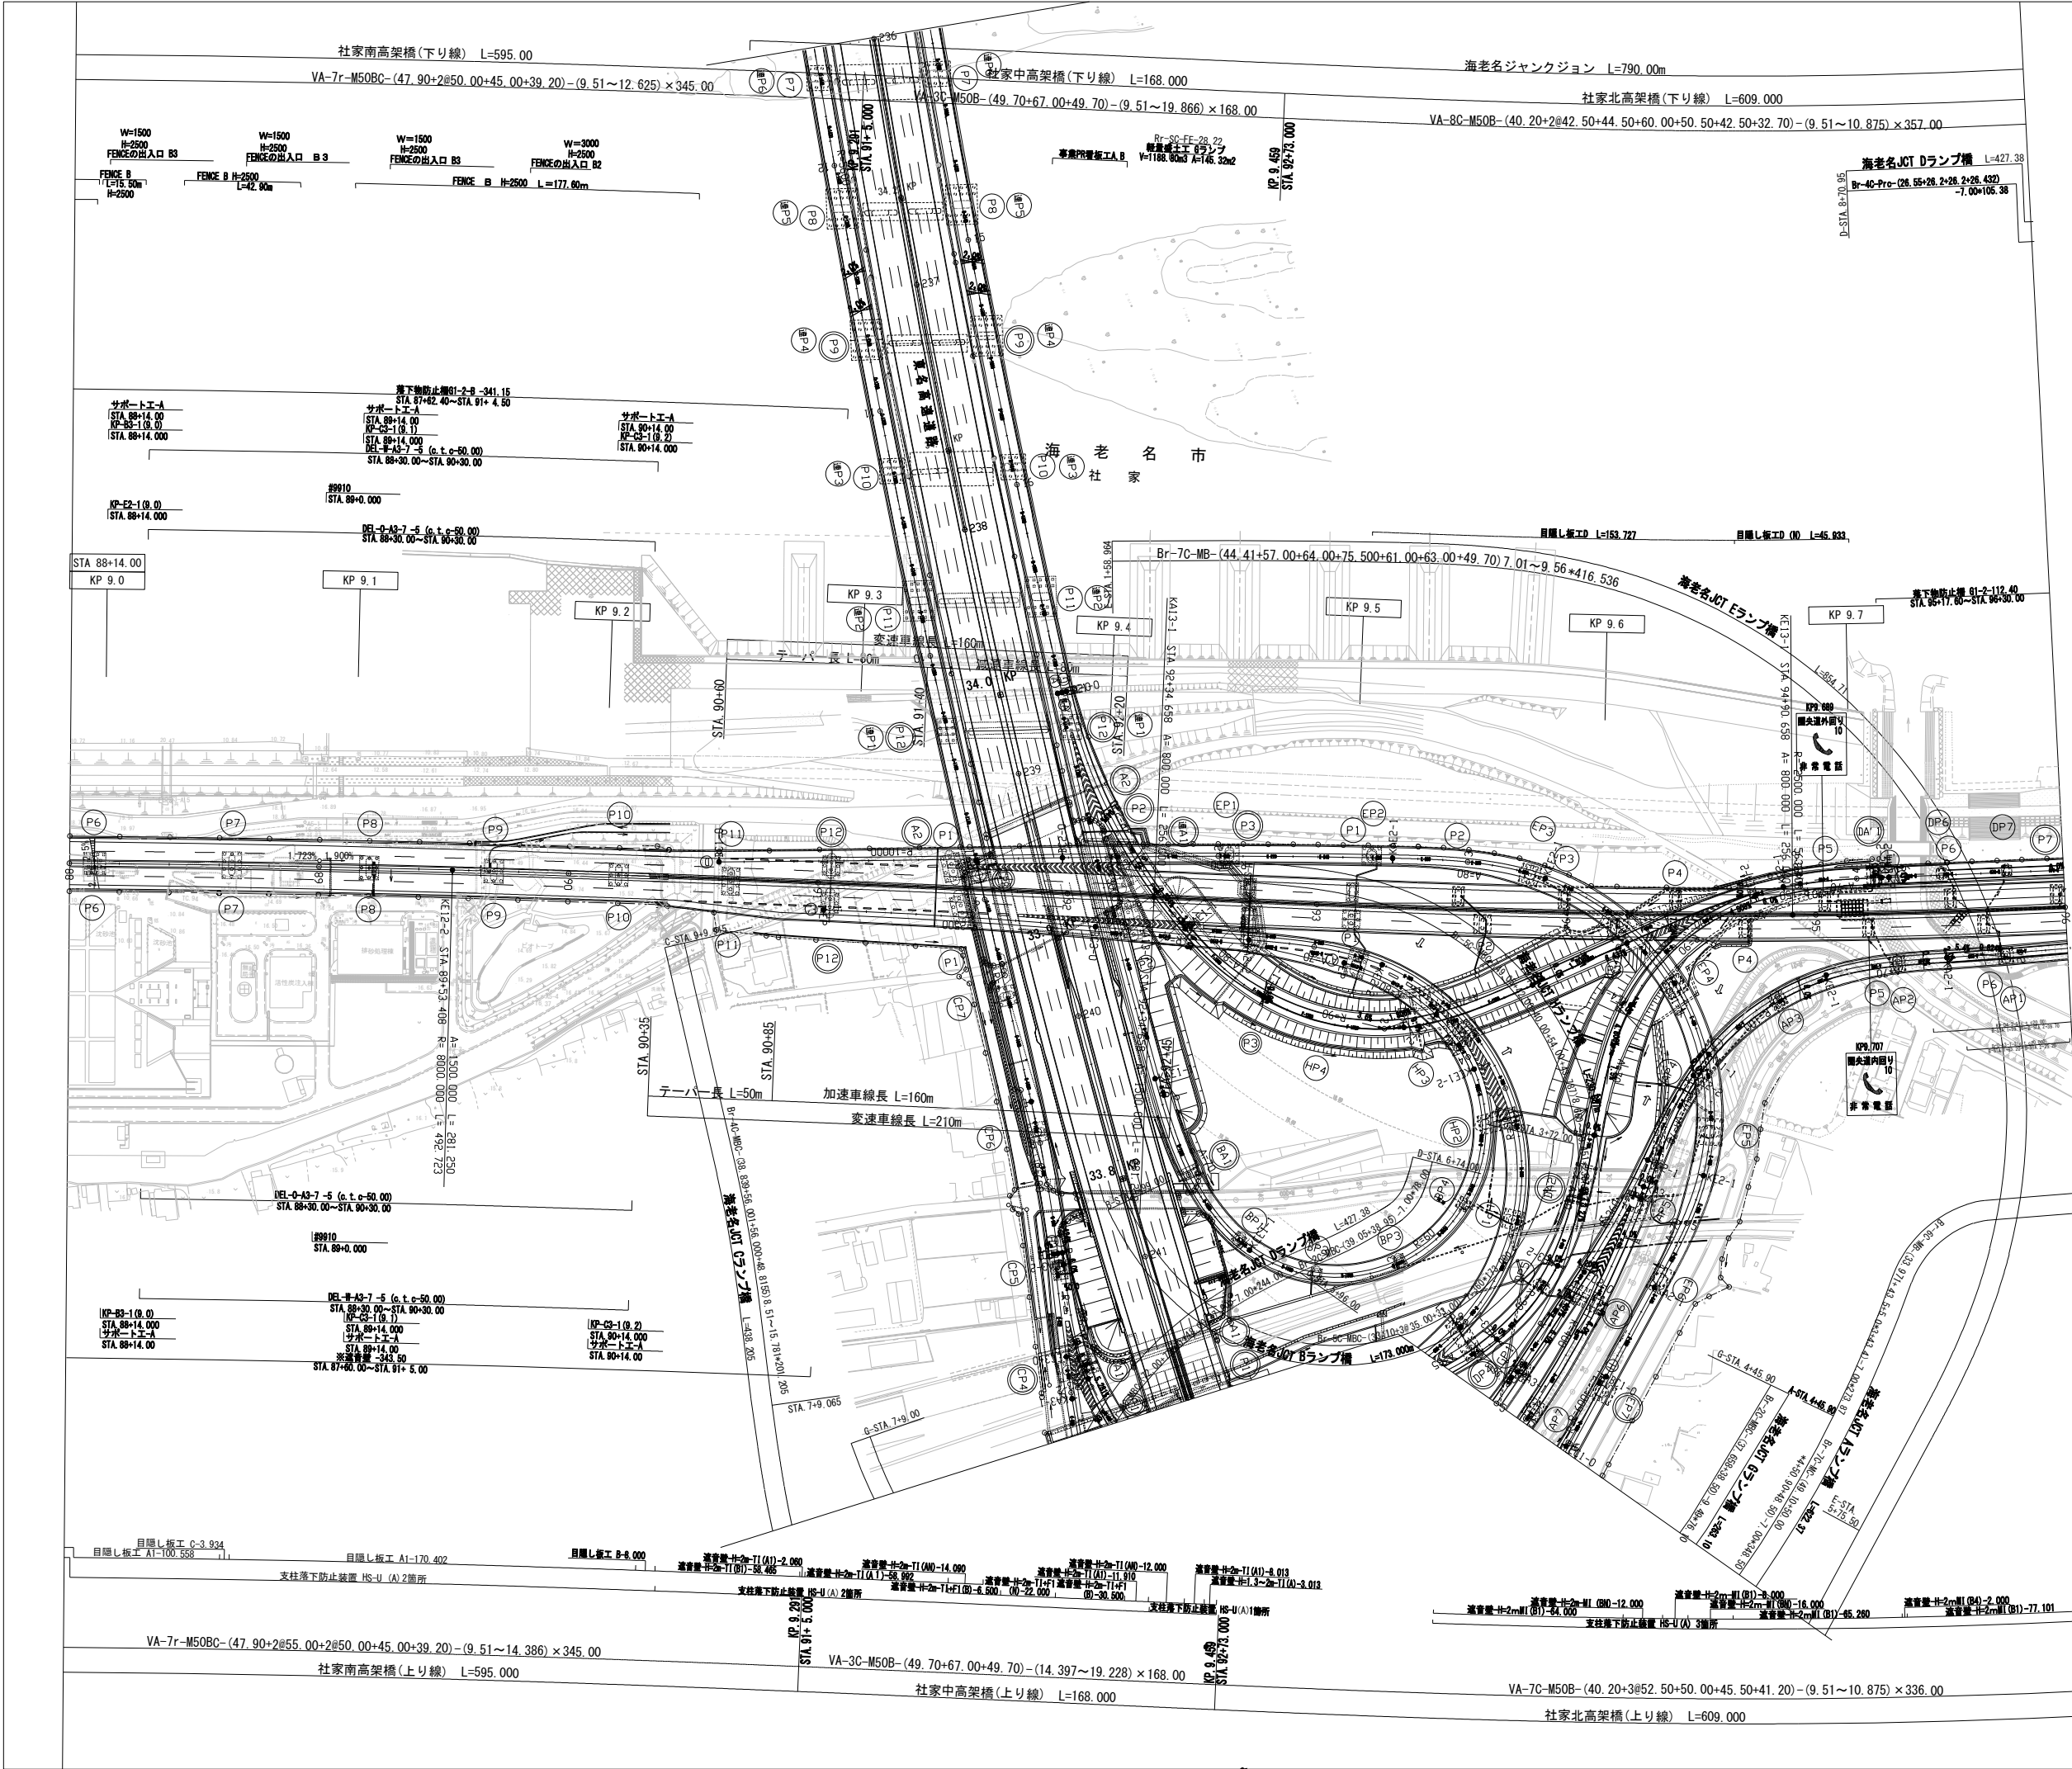

調査年月	摘要
第3回 2020年3月	
第4回 2023年3月	
第5回 2024年3月	

首都圏中央連絡自動車道 (寒川北IC～海老名JCT)		
工種	管理用平面図	
名称	管理用平面図 KP. 8. 986～KP. 9. 786 STA. 88+00～STA. 96+00	縮尺 1/1000 5/7
中日本高速道路(株) 東京支社		


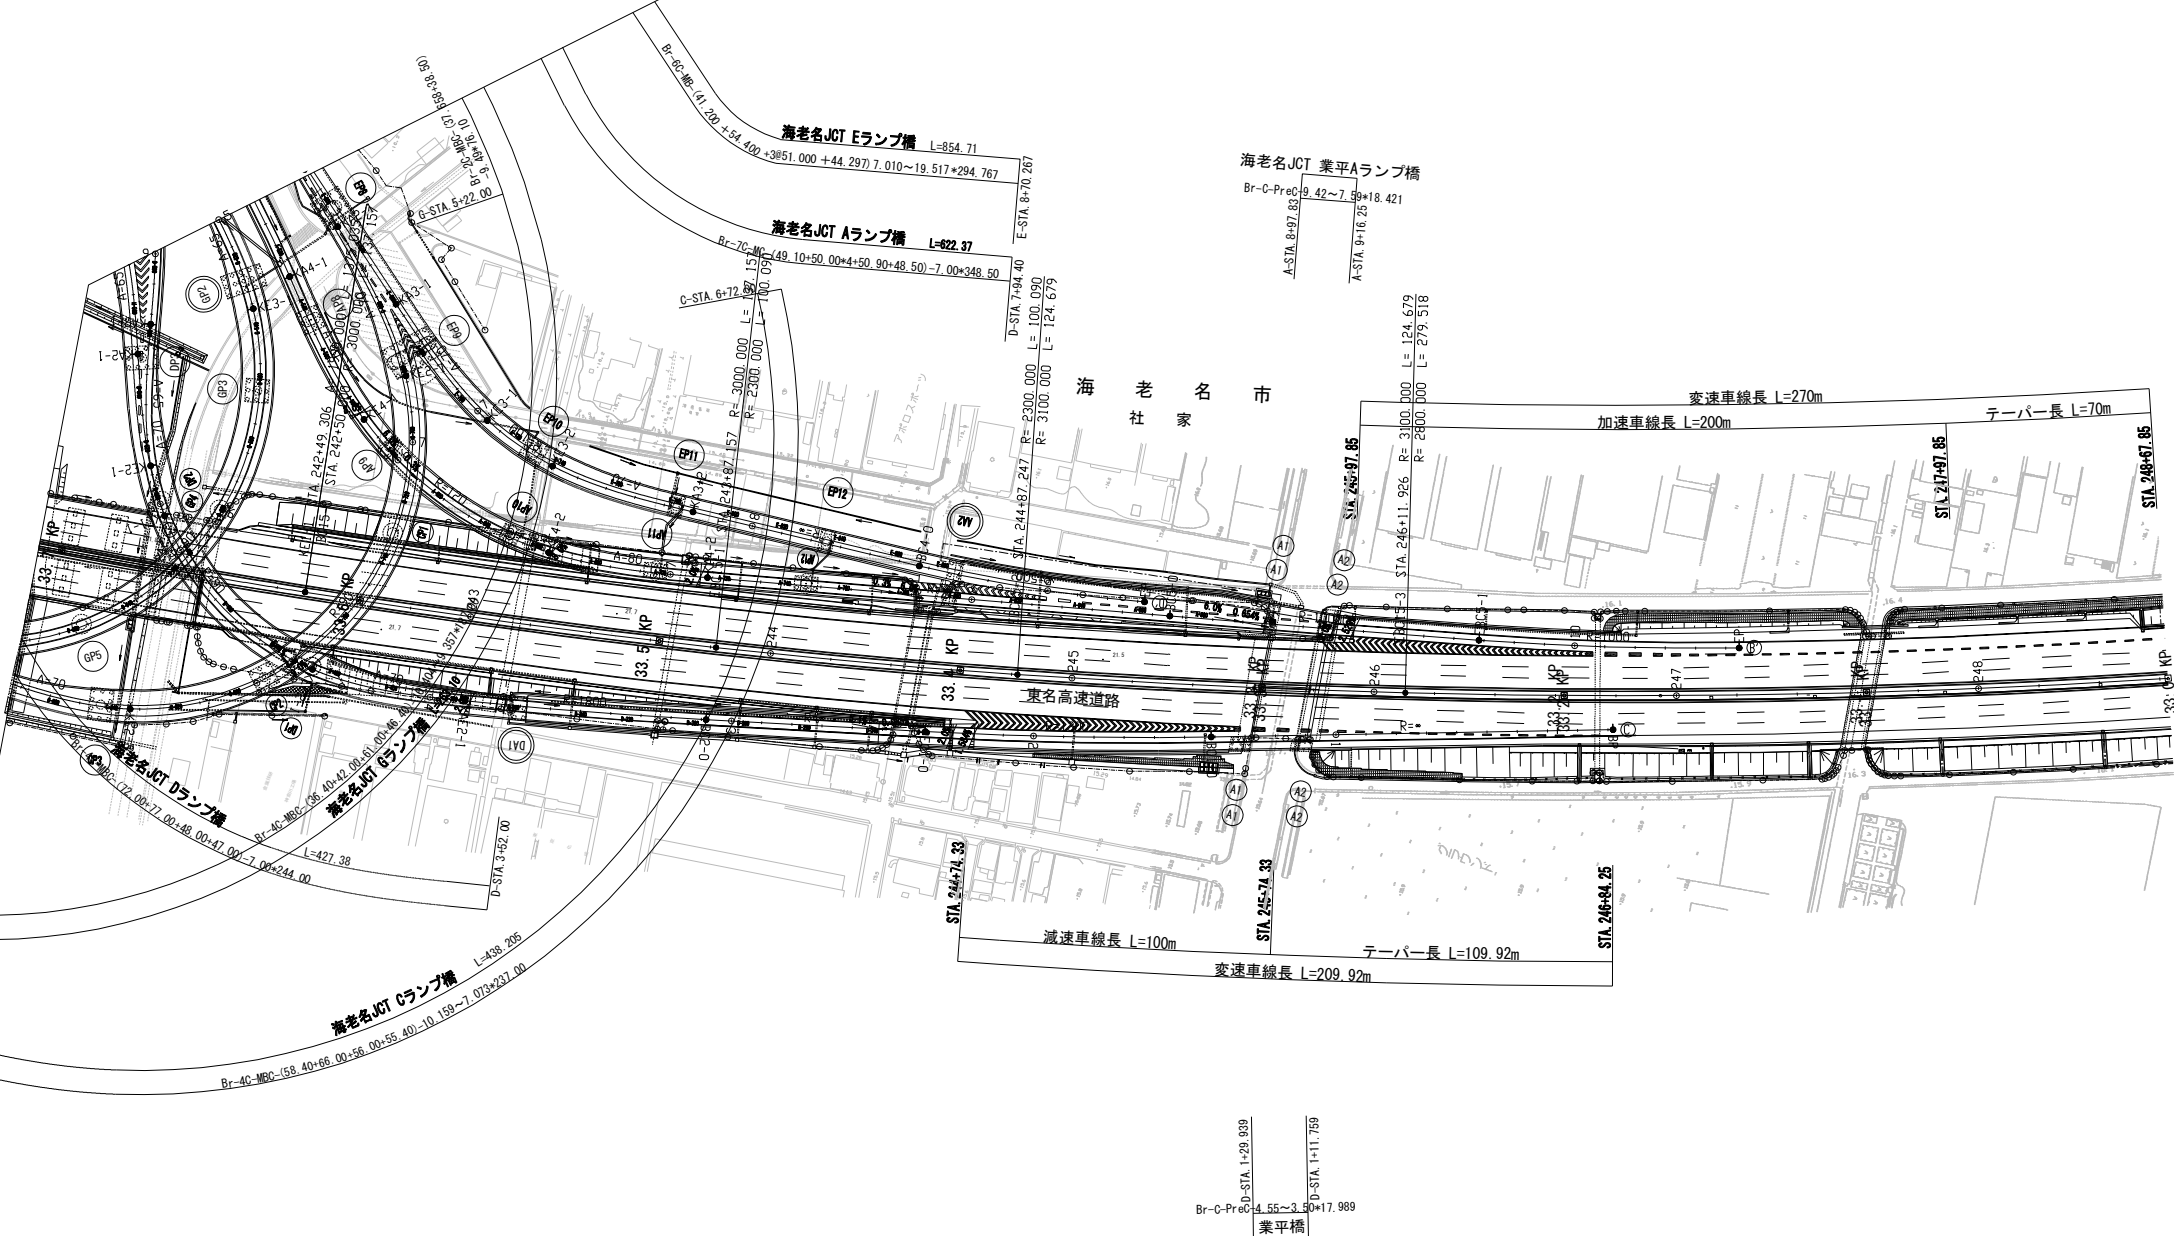


調 整 年 月	摘 要
第3回 2020年3月	
第4回 2023年3月	
第5回 2024年3月	


首都圏中央連絡自動車道 (寒川北IC～海老名JCT)		—
工 種	管理用平面図	—
名 称	管理用平面図 KP. 8. 986～KP. 9. 786 STA. 88+00～STA. 96+00	縮尺 1/1000 $\frac{6}{7}$
中日本高速道路(株) 東京支社		

首都圏中央連絡自動車道 (寒川北IC～海老名JCT)完成図			
工 種	管理用平面図		
名 称	管理用平面図 KP. 9. 786～KP. 10. 586 STA. 96+00～STA. 104+00	縮尺 1/1000	$\frac{7}{7}$
中日本高速道路(株) 東京支社			

調 整 年 月	摘 要
第1回 2017年3月	
第2回 2018年3月	
第3回 2024年3月	

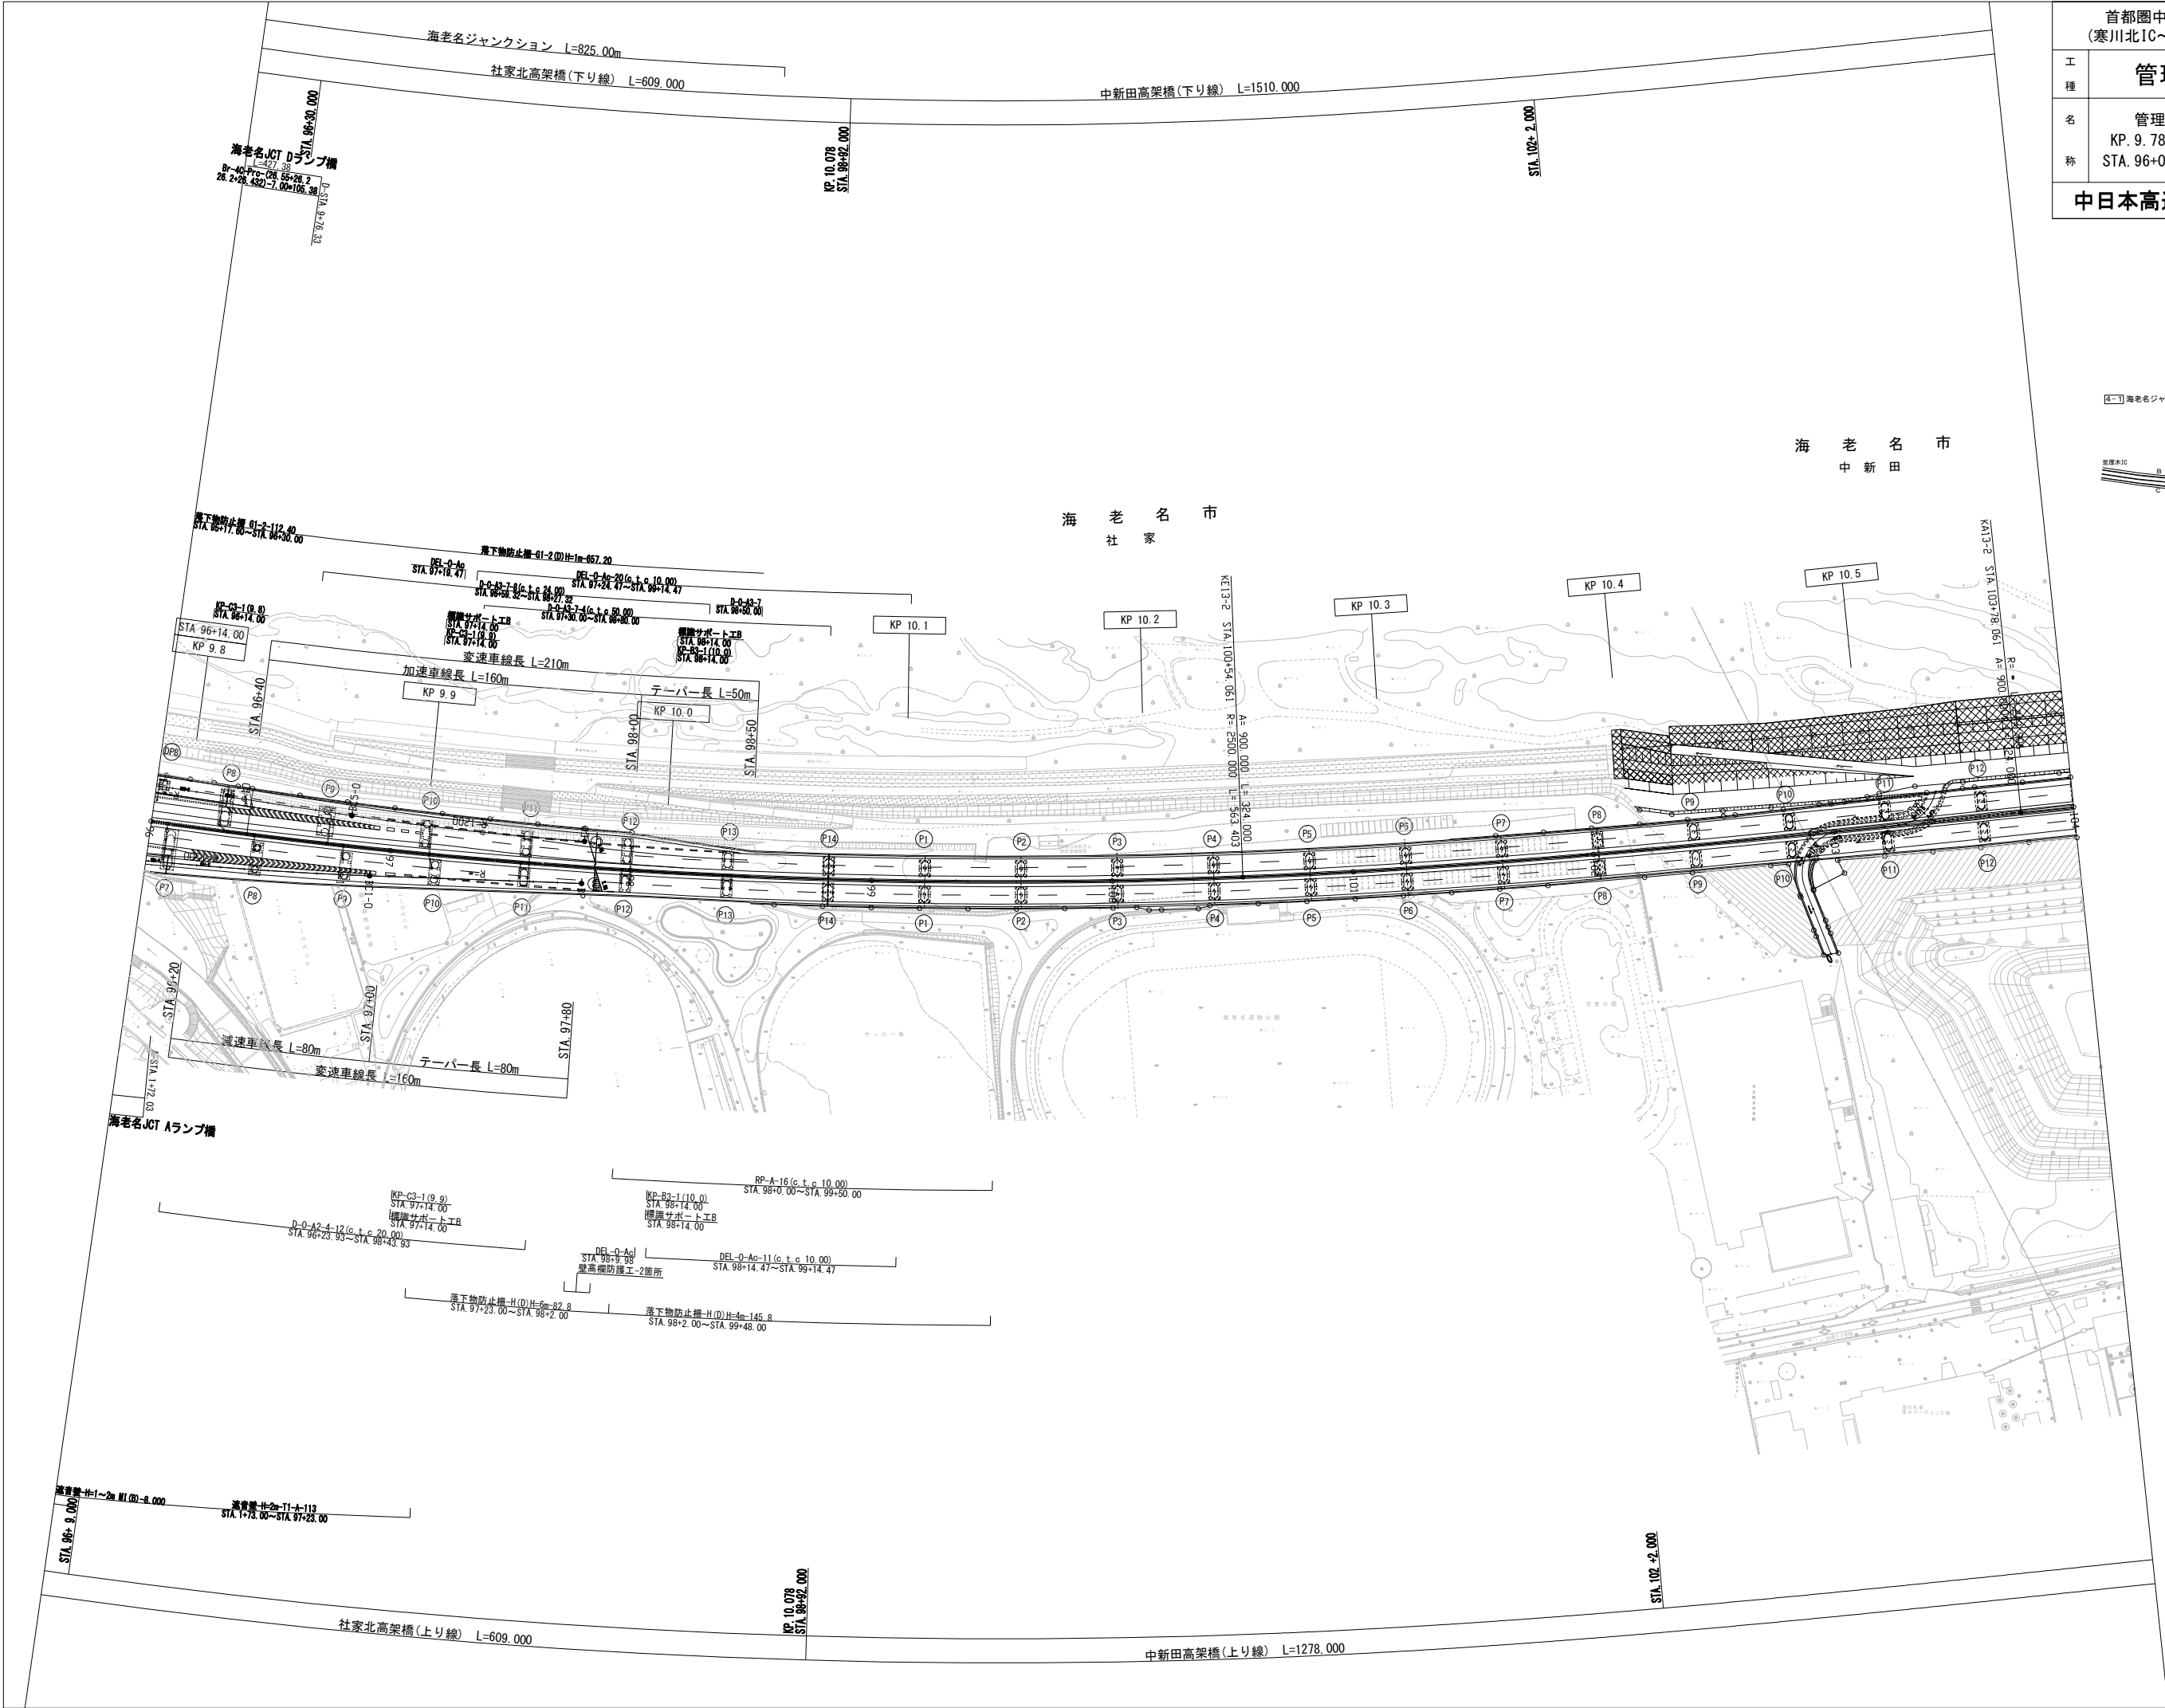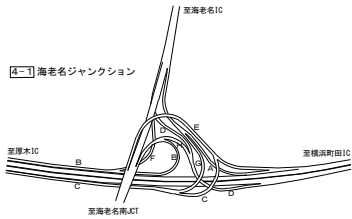

4-1 海老名ジャンクション

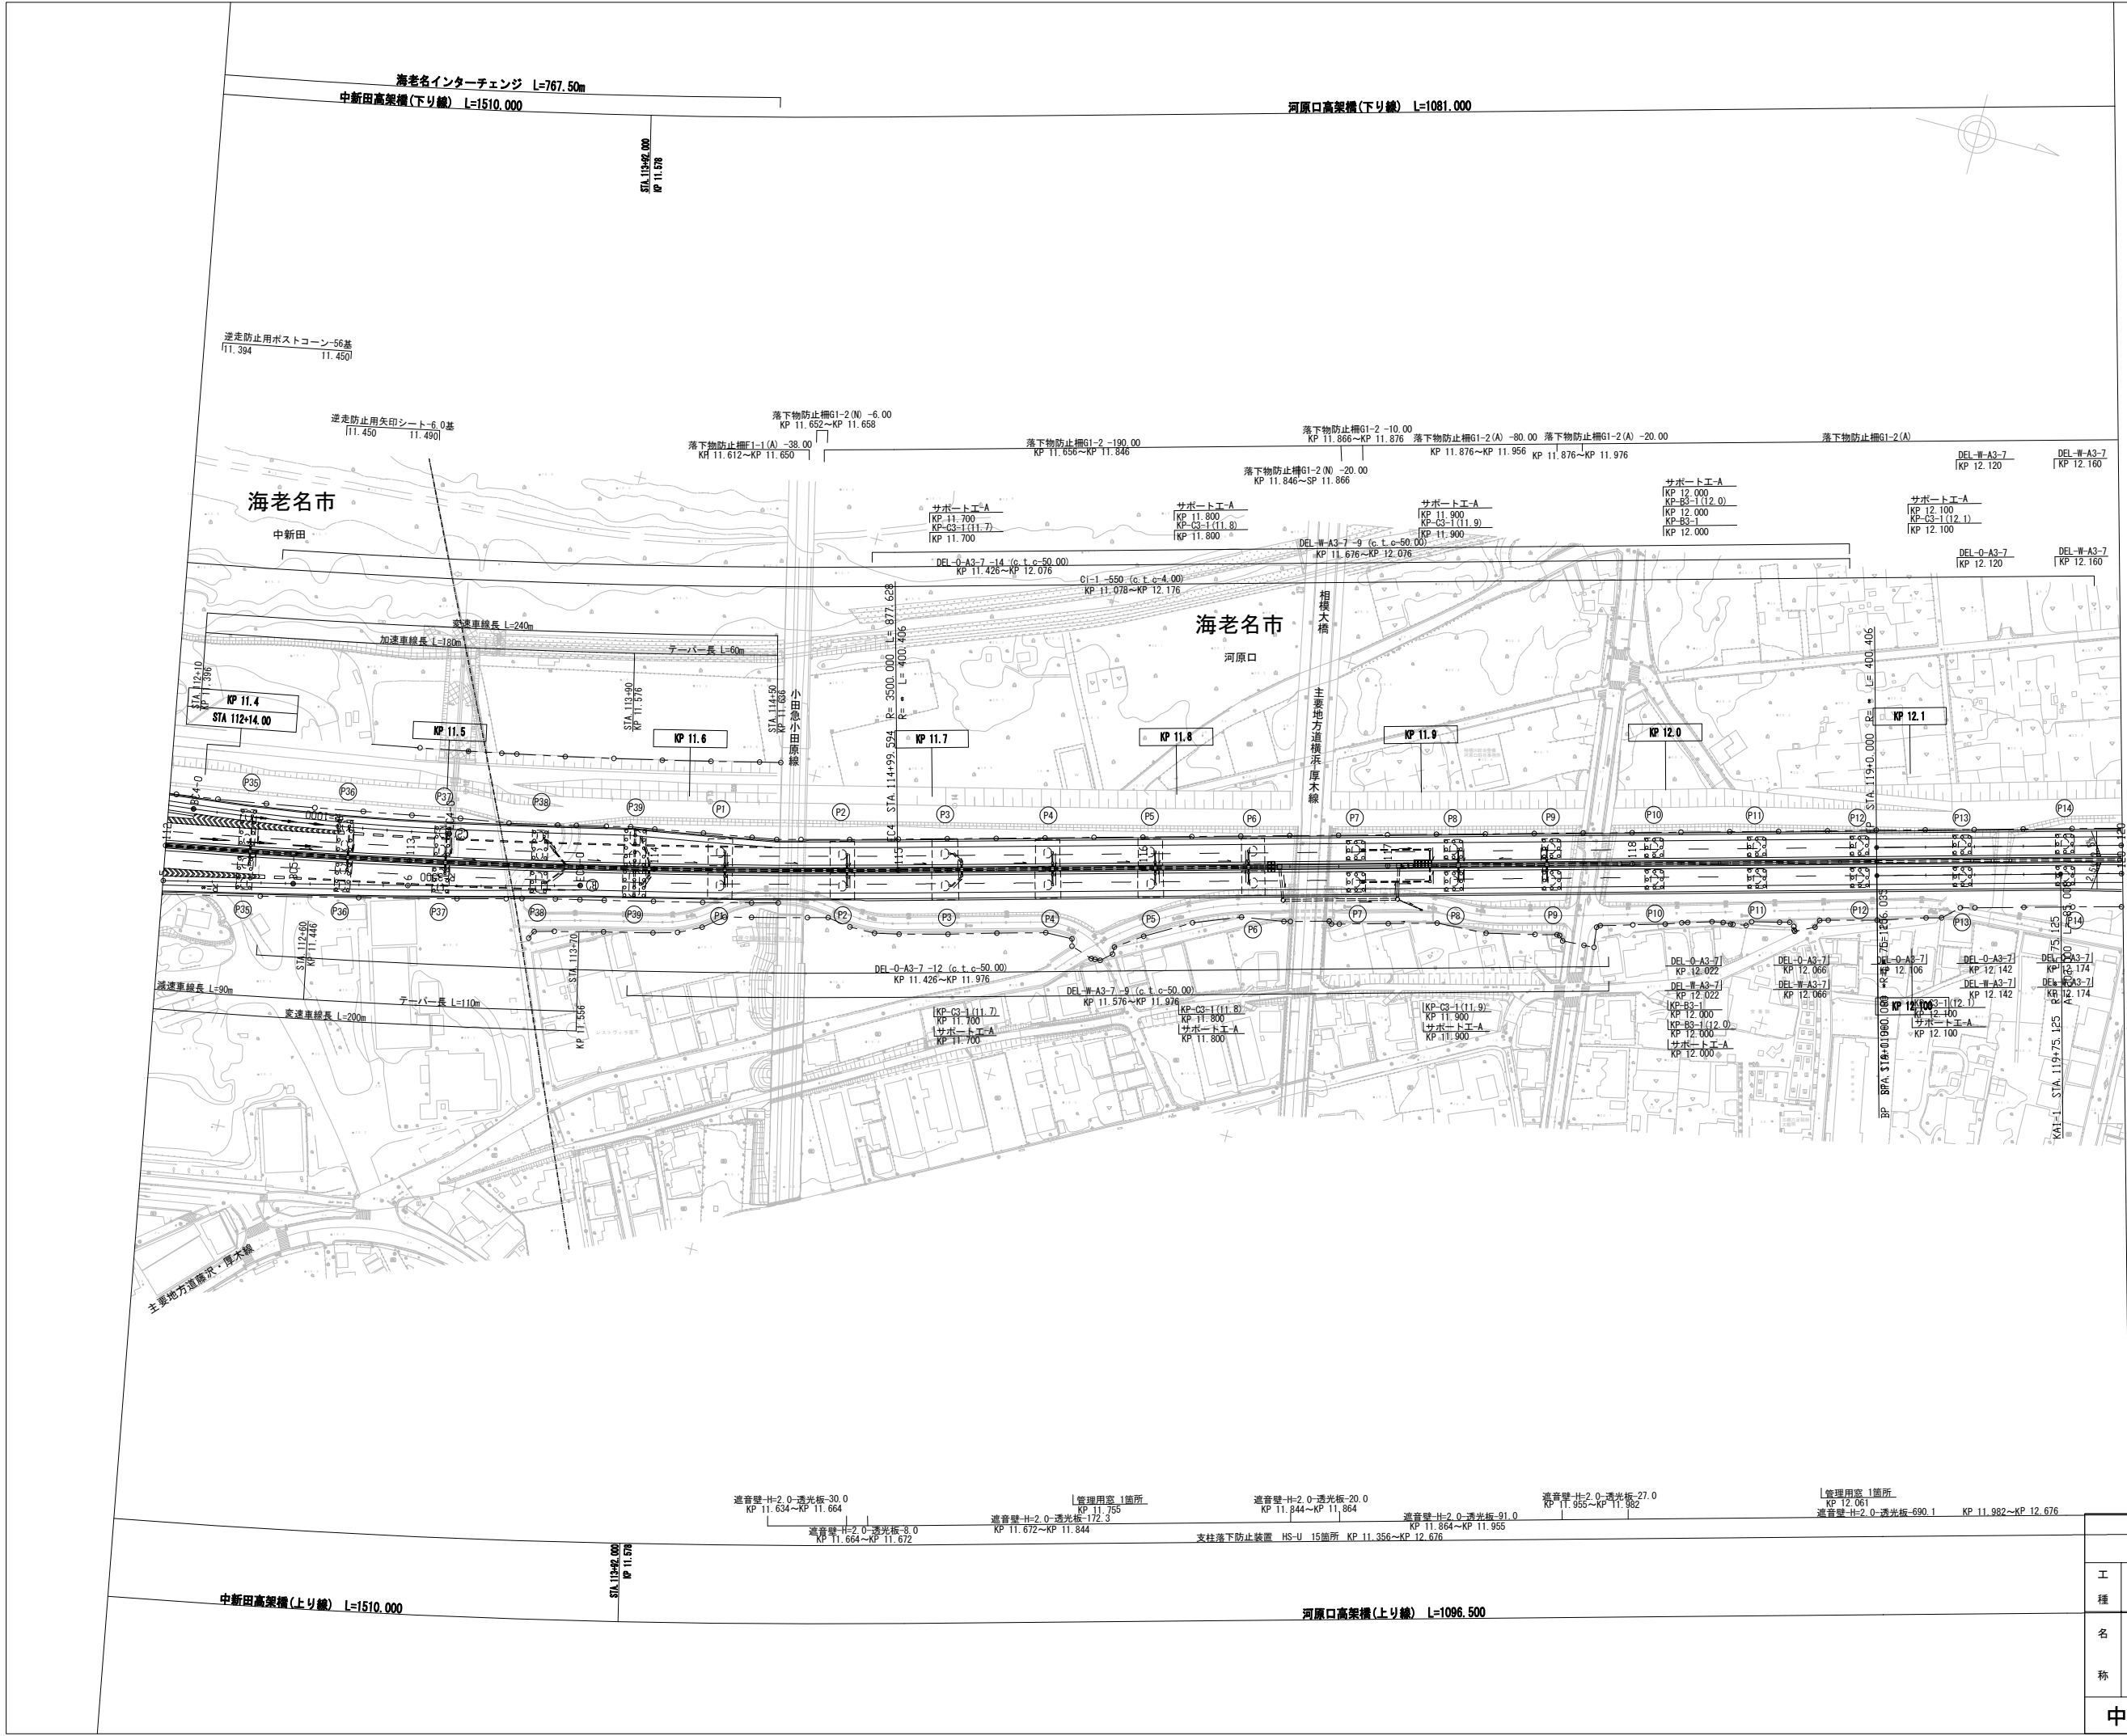

調査年月	摘要
第1回 2017年3月	
第2回 2018年3月	

首都圏中央連絡自動車道 (海老名IC~圏央厚木IC)			
工種	管理用平面図		
名称	KP. 11. 386~KP. 12. 186 STA. 112+00~STA. 120+00	縮尺	1/1000 1/8
中日本高速道路(株) 東京支社			




首都圏中央連絡自動車道 (海老名IC～圏央厚木IC)		—	
工 種	管理用平面図	—	
名 称	KP. 12. 186～KP. 12. 986 STA. 120+00～STA. 128+00	縮尺 1/1000	$\frac{2}{8}$

中日本高速道路(株) 東京支社




首都圏中央連絡自動車道 (海老名IC～圏央厚木IC)		—	
工 種	管理用平面図		—
名 称	KP. 12. 986～KP. 13. 786 STA. 128+00～STA. 136+00	縮尺 1/1000	$\frac{3}{8}$
中日本高速道路(株) 東京支社			

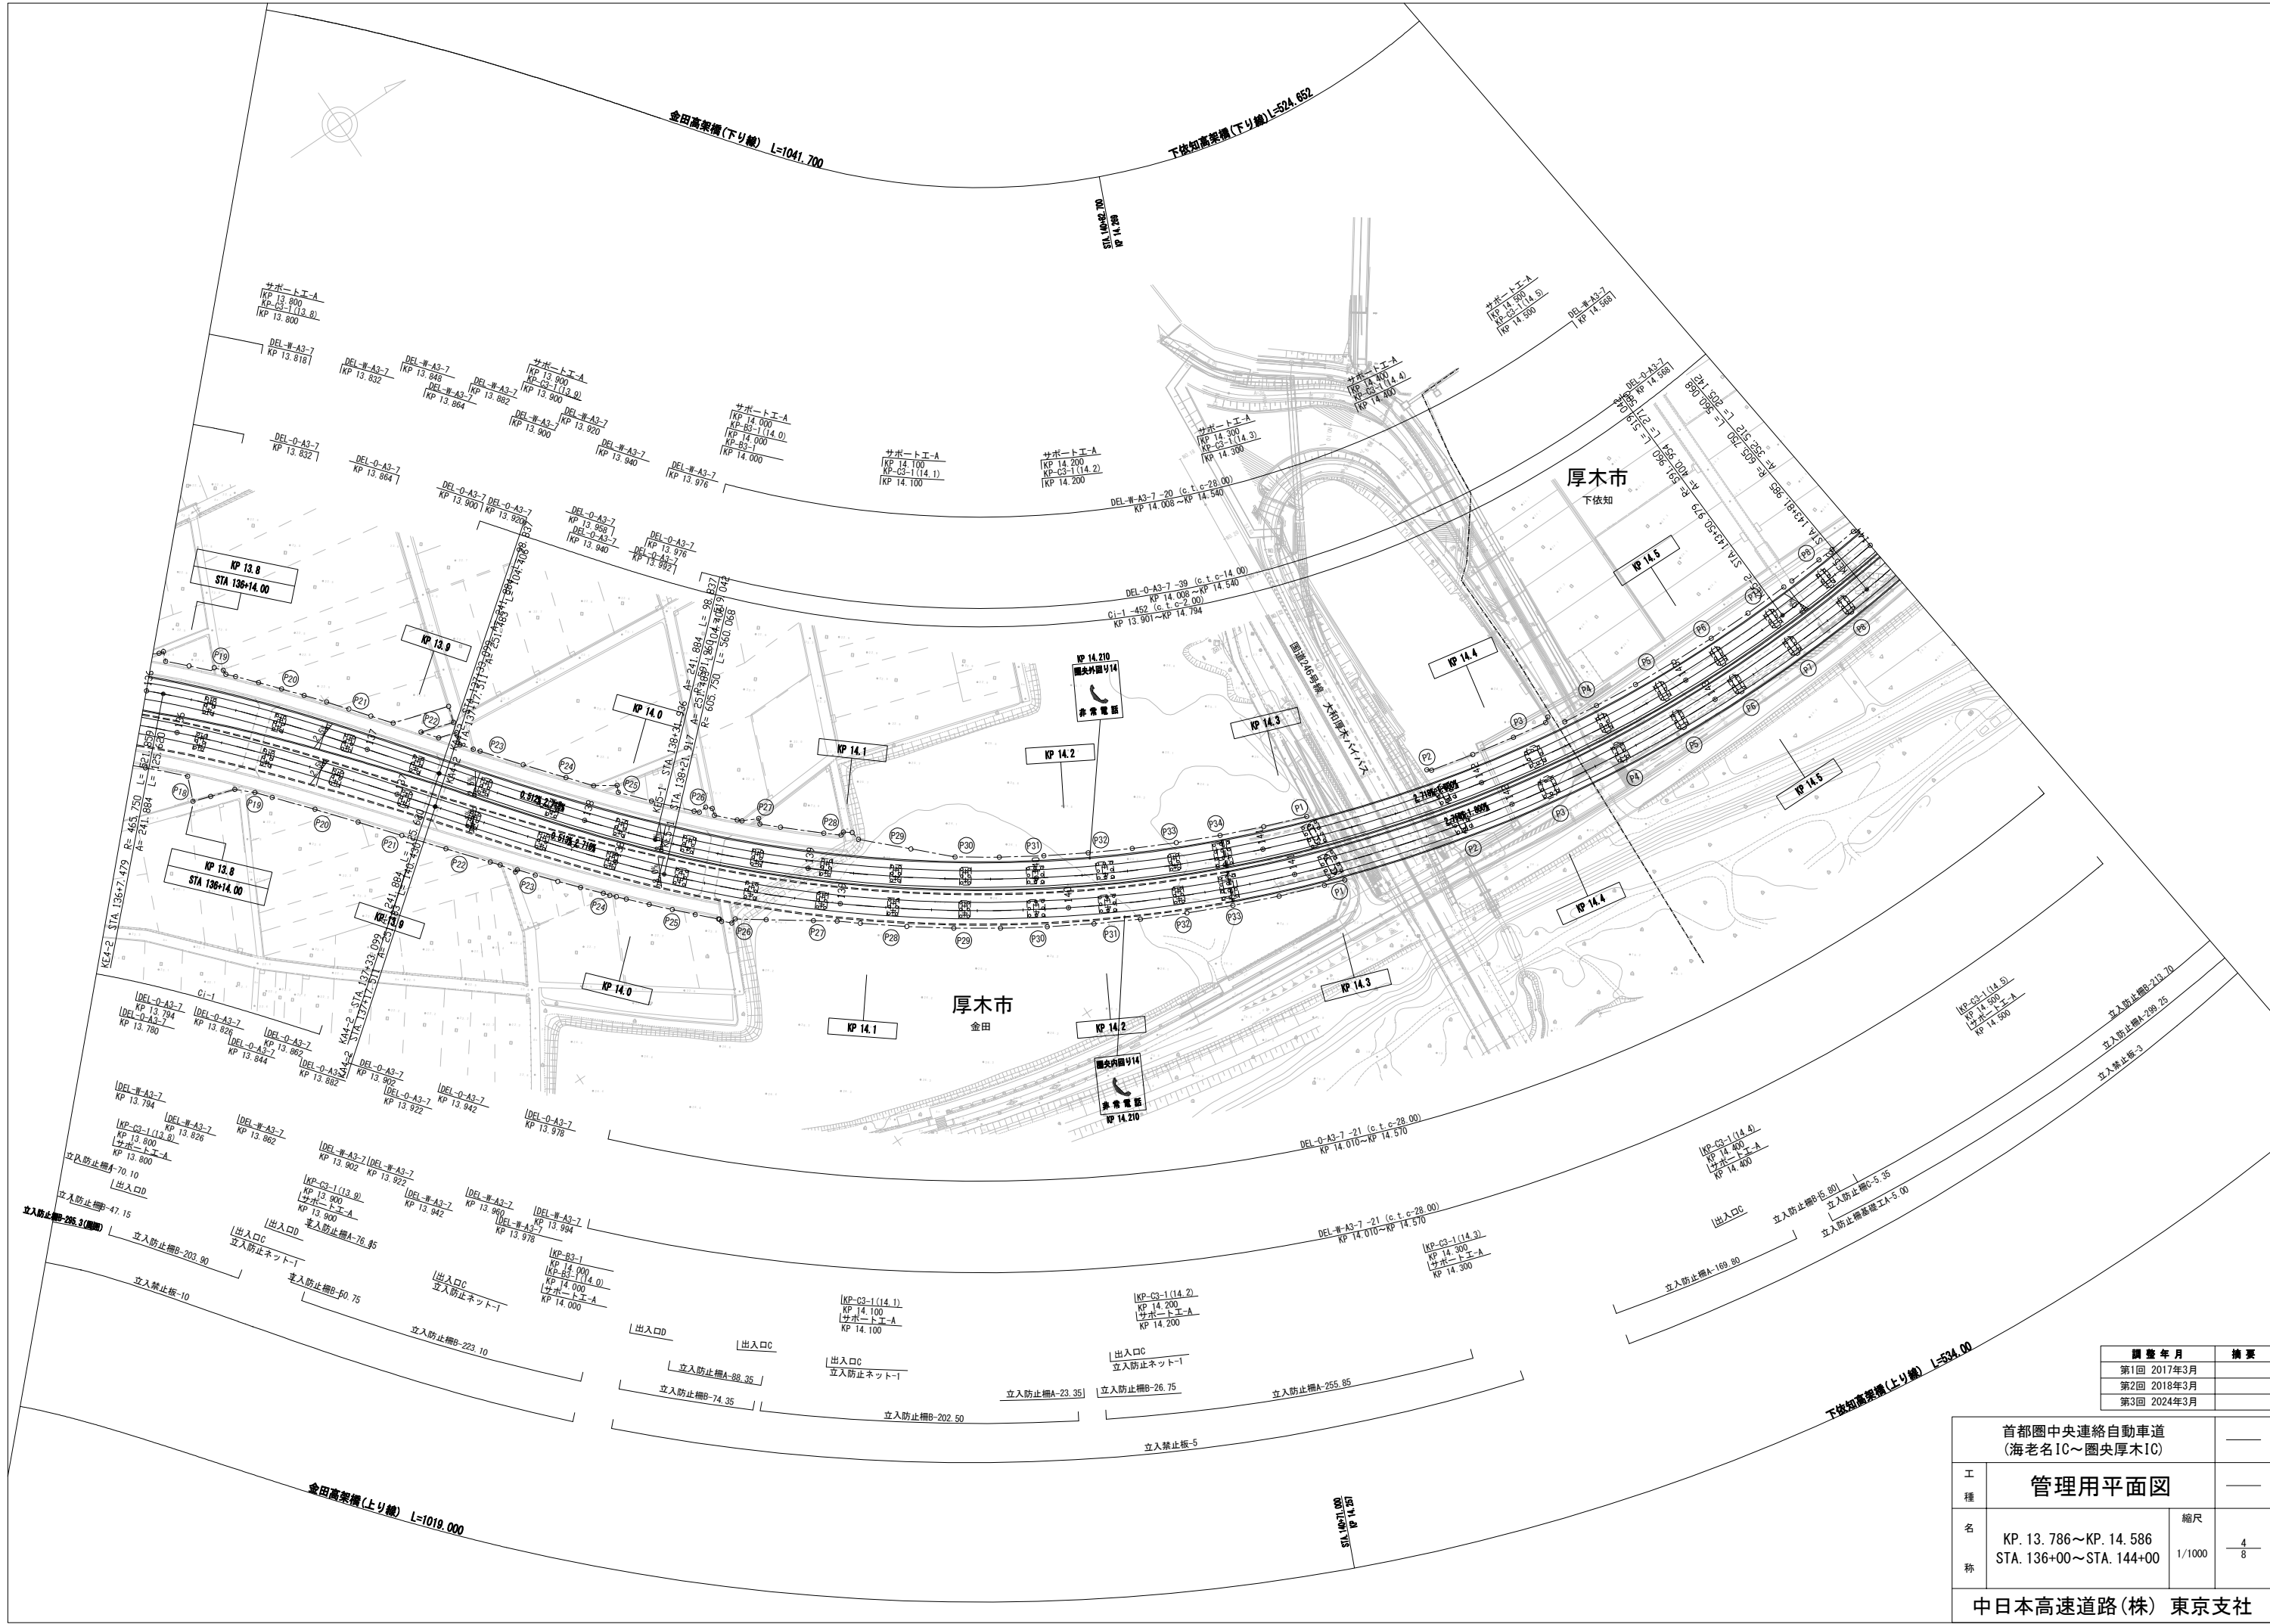


調査年月	摘要
第1回 2017年3月	
第2回 2018年3月	
第3回 2024年3月	

首都圏中央連絡自動車道 (海老名IC～圏央厚木IC)			
工種	管理用平面図		
名称	KP. 13. 786～KP. 14. 586 STA. 136+00～STA. 144+00	縮尺	1/1000 4/8
中日本高速道路(株) 東京支社			

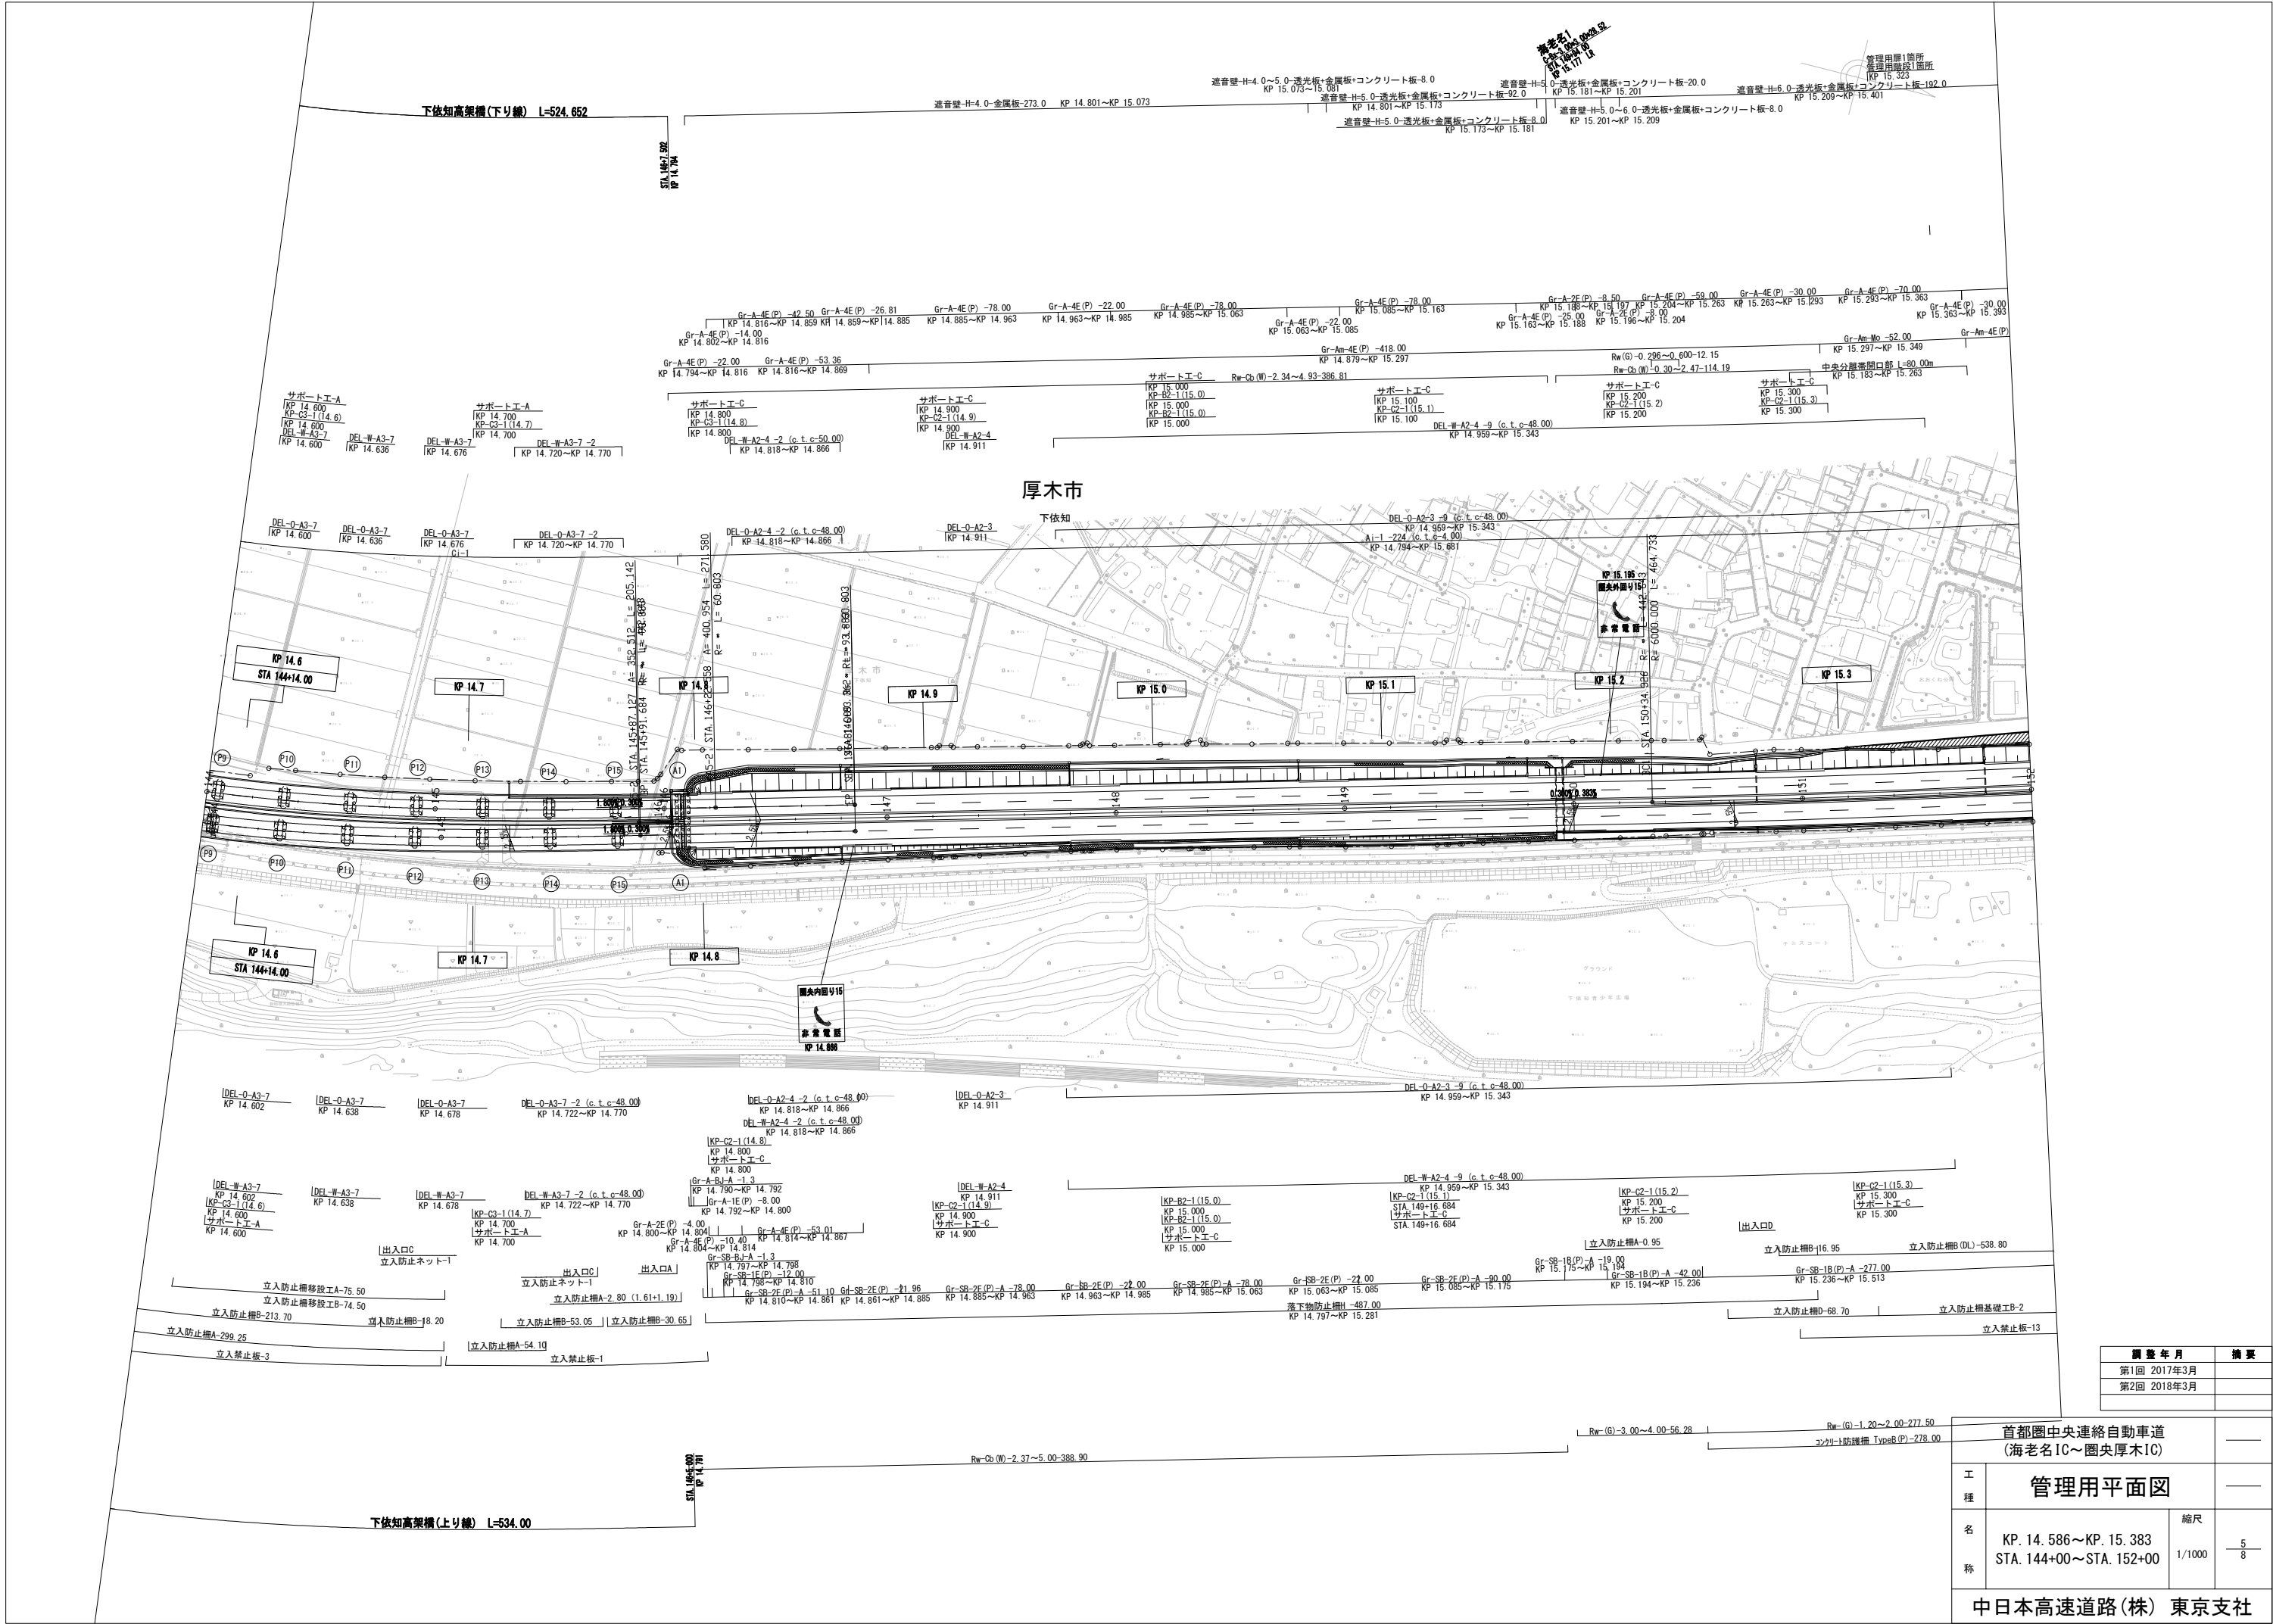


調査年月	摘要
第1回 2017年3月	
第2回 2018年3月	

首都圏中央連絡自動車道 (海老名IC~圏央厚木IC)			
工種	管理用平面図		
名称	KP. 14. 586~KP. 15. 383 STA. 144+00~STA. 152+00	縮尺	1/1000 5/8
中日本高速道路(株) 東京支社			

 


中日本高速道路(株) 東京支社

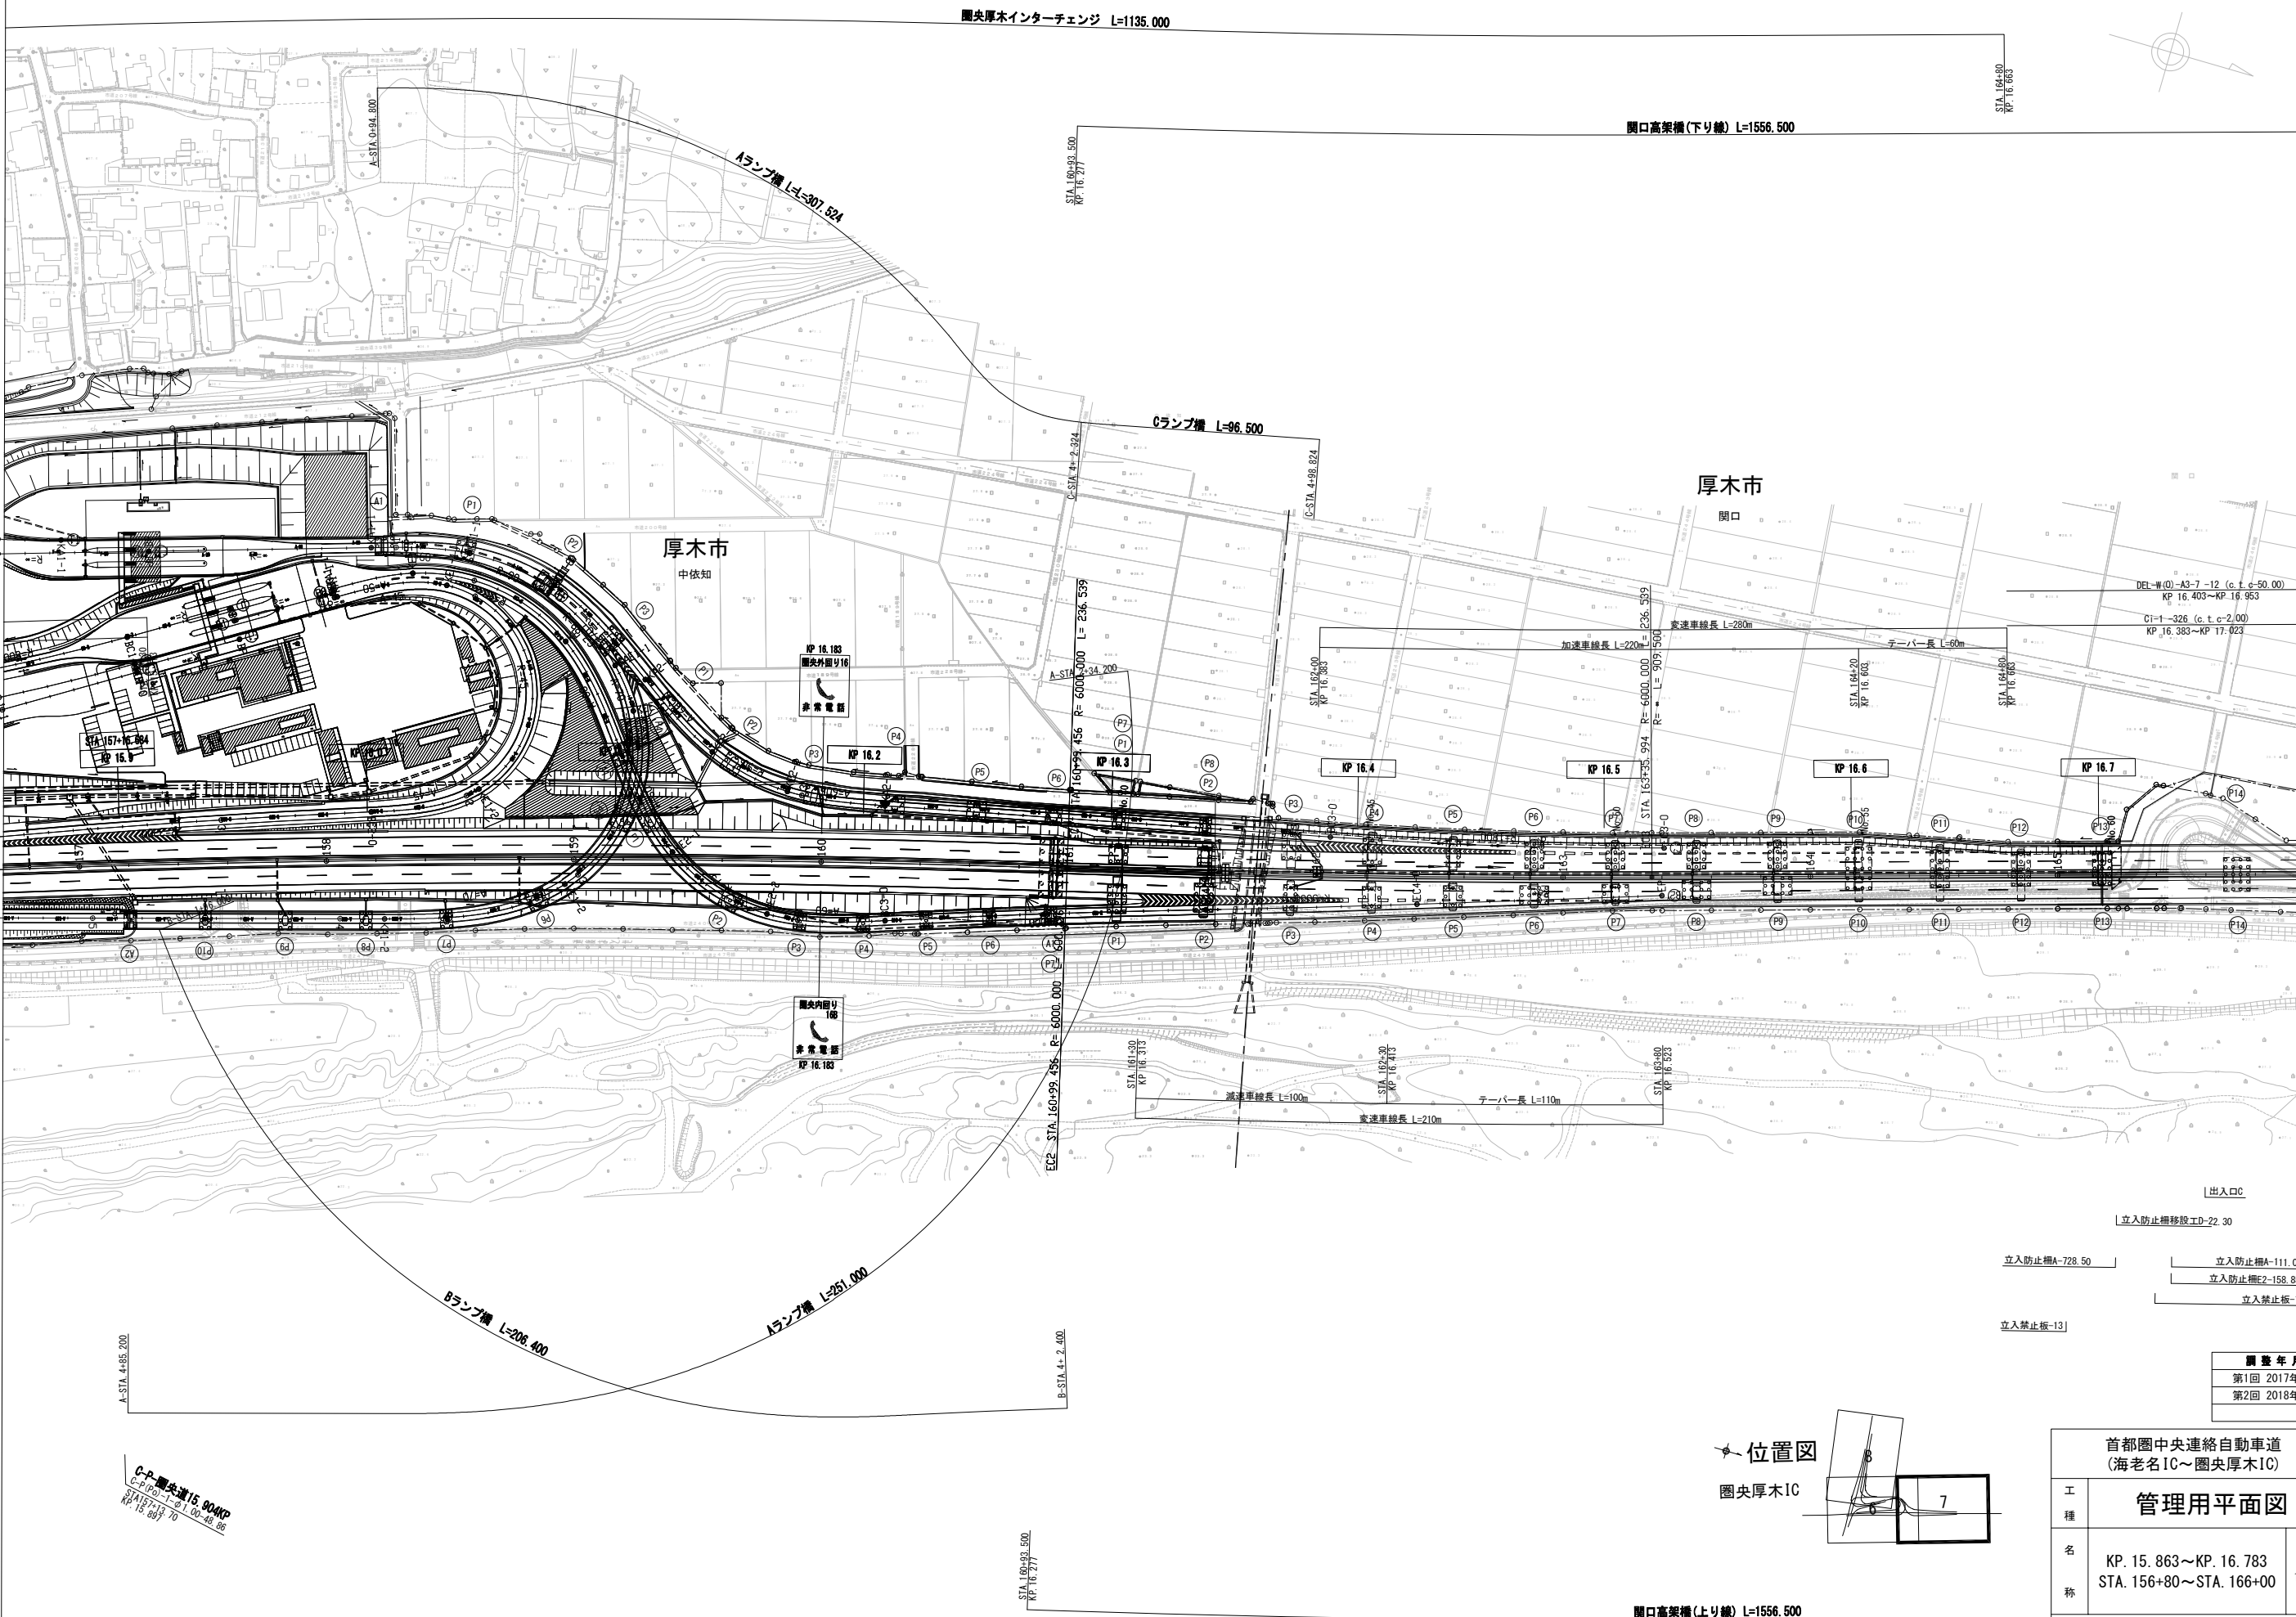

位置図

図央厚木IC

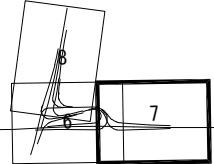

出入口C	
立入防止柵移設工D-22.30	
立入防止柵A-728.50	立入防止柵A-111.05
立入防止柵E2-158.85	
立入禁止板-12	
立入禁止板-13	

調査年月	摘要
第1回 2017年3月	
第2回 2018年3月	

首都圏中央連絡自動車道 (海老名IC～図央厚木IC)			
工種	管理用平面図		
名称	KP. 15.863～KP. 16.783 STA. 156+80～STA. 166+00	縮尺	1/1000 $\frac{7}{8}$
中日本高速道路(株) 東京支社			