



一般国道468号 首都圏中央連絡自動車道(坂東～常総)		—	
工 種	管理用平面図	—	—
名 称	KP.134.716~KP.135.516 STA.180+00~STA.188+00	縮尺 1/1000	$\frac{1}{12}$
東日本高速道路(株) 関東支社			

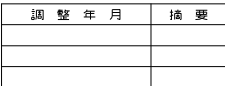


一般国道468号 首都圏中央連絡自動車道(坂東～常総)		—	
工 種	管理用平面図	—	
名 称	KP.135.516～KP.136.316 STA.188+00～STA.196+00	縮尺 1/1000	$\frac{2}{12}$
東日本高速道路(株) 関東支社			

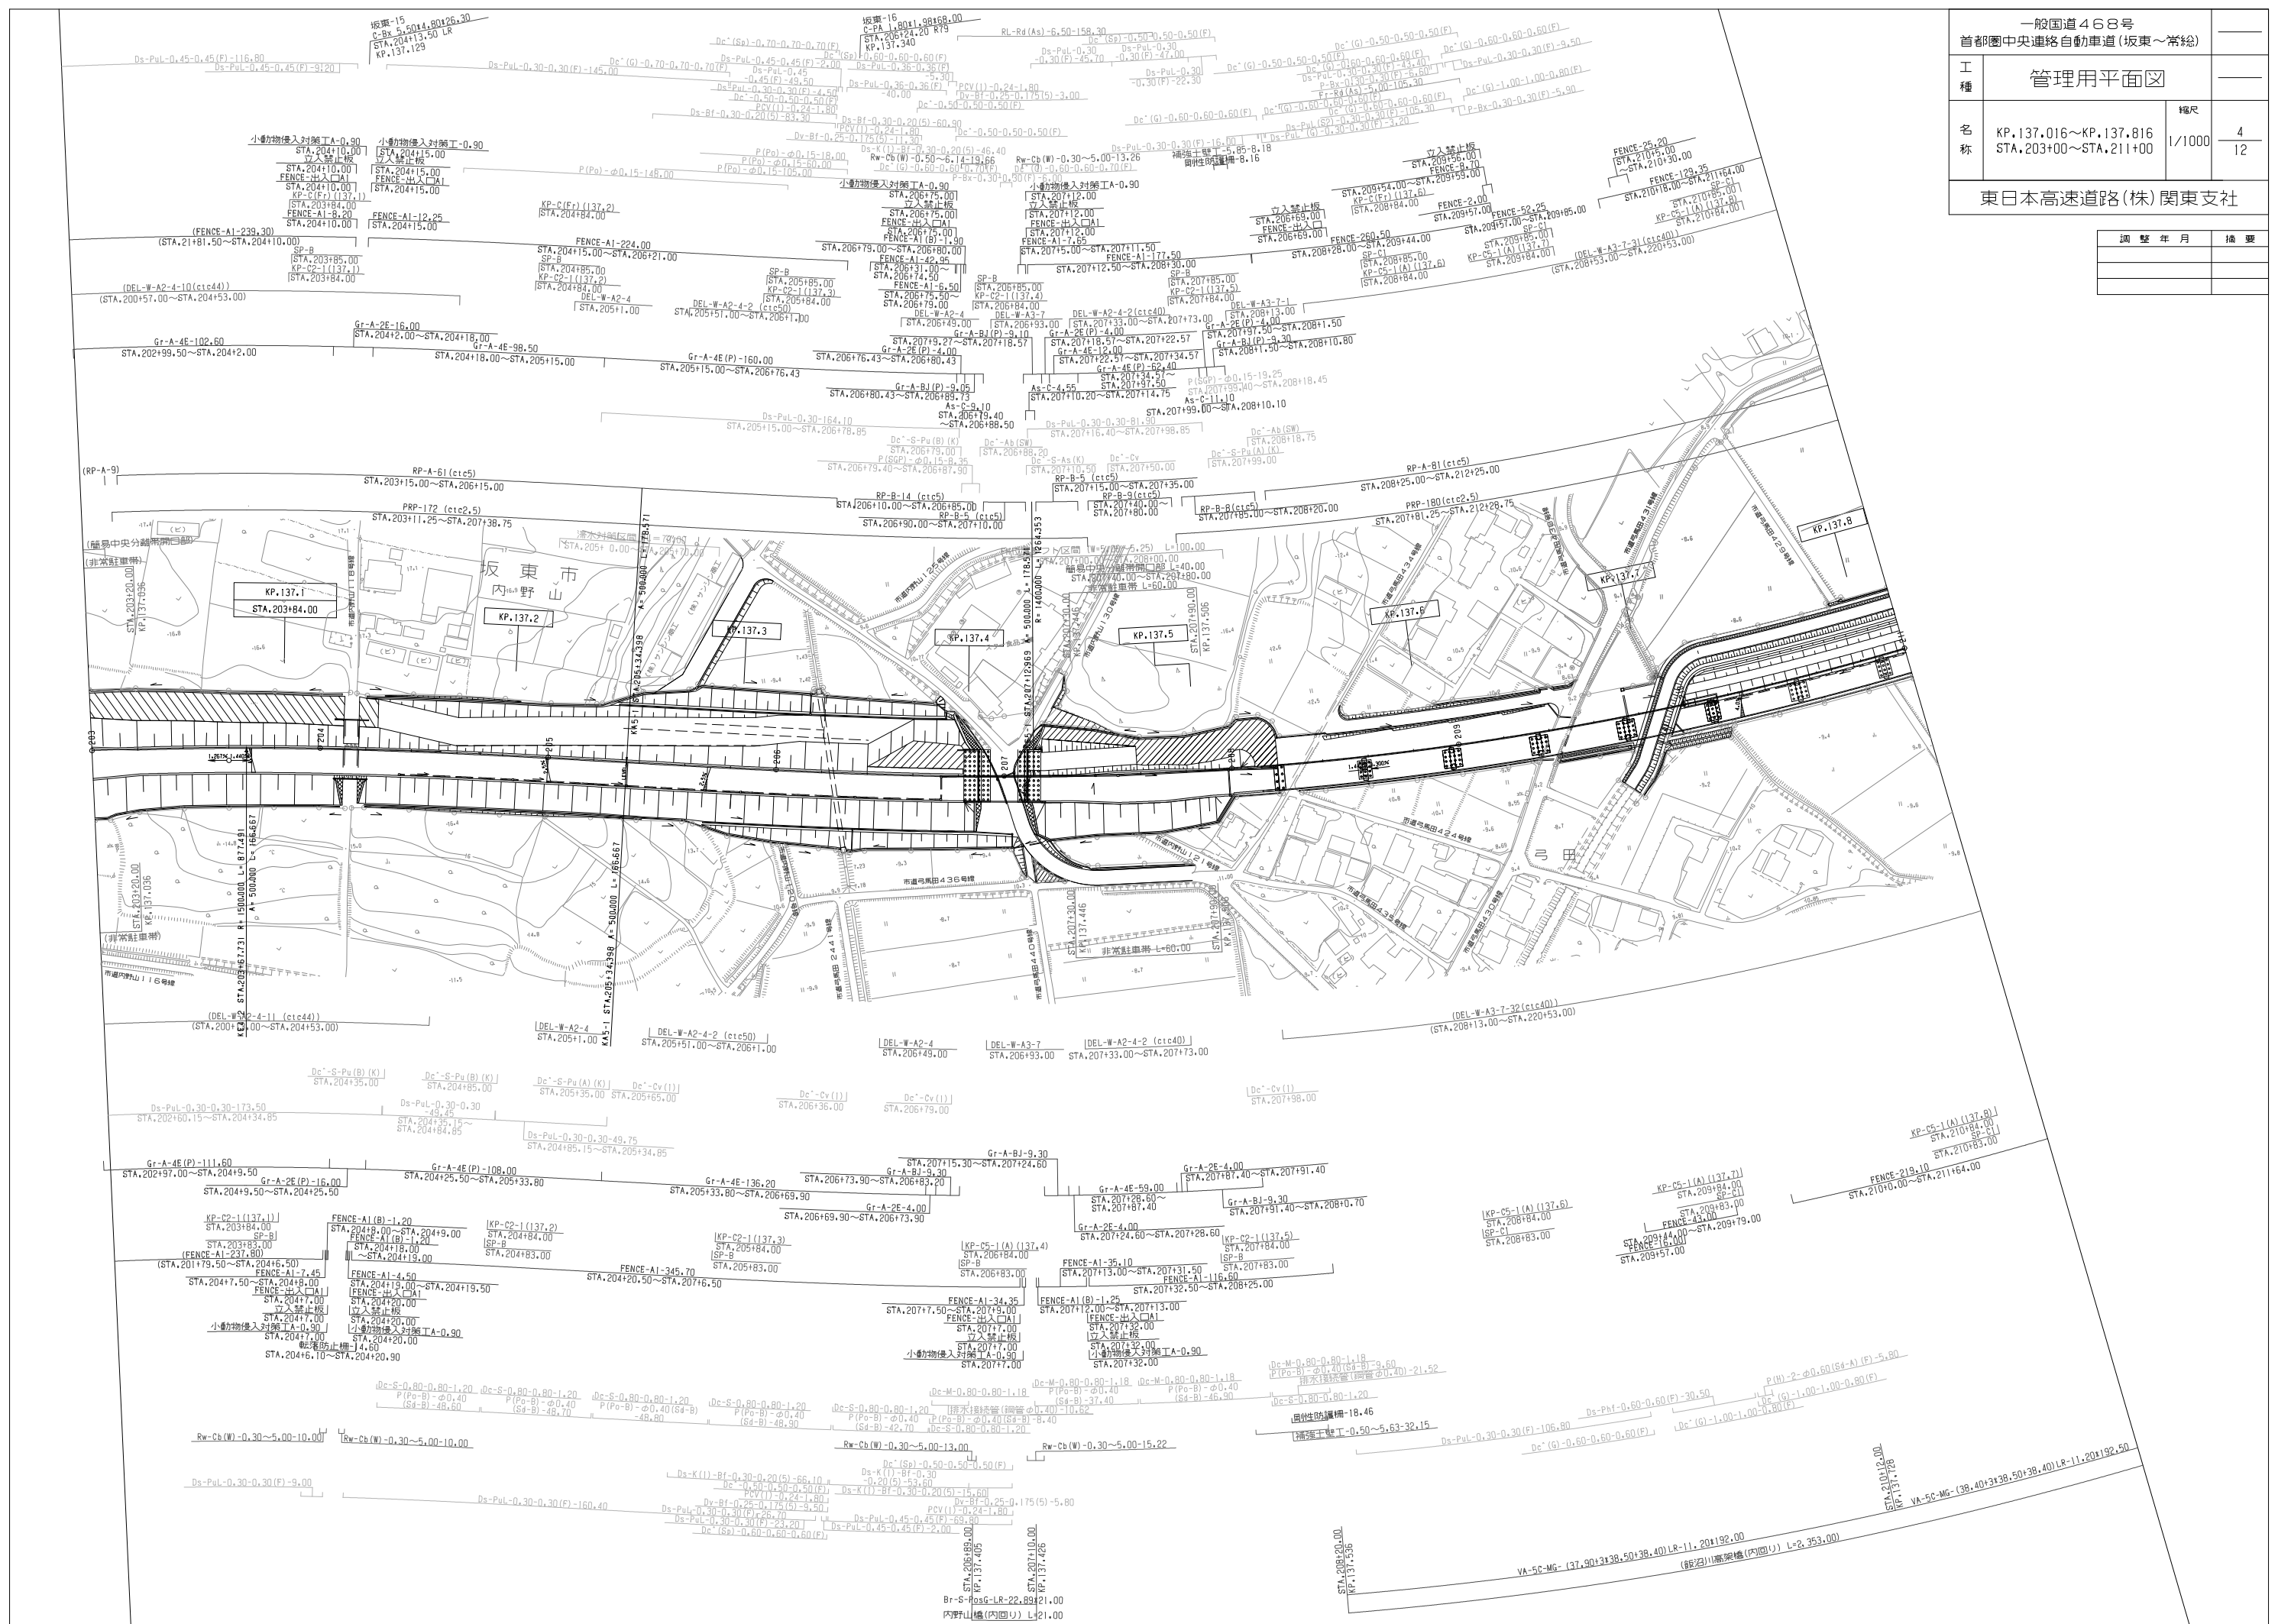


一般国道468号 首都圏中央連絡自動車道(坂東～常総)		—
工 種	管理用平面図	—
名 称	KP.137.016～KP.137.816 STA.203+00～STA.211+00	縮尺 1/1000 $\frac{4}{12}$
東日本高速道路(株)関東支社		

調 整 年 月	摘 要


調 整 年 月	摘 要

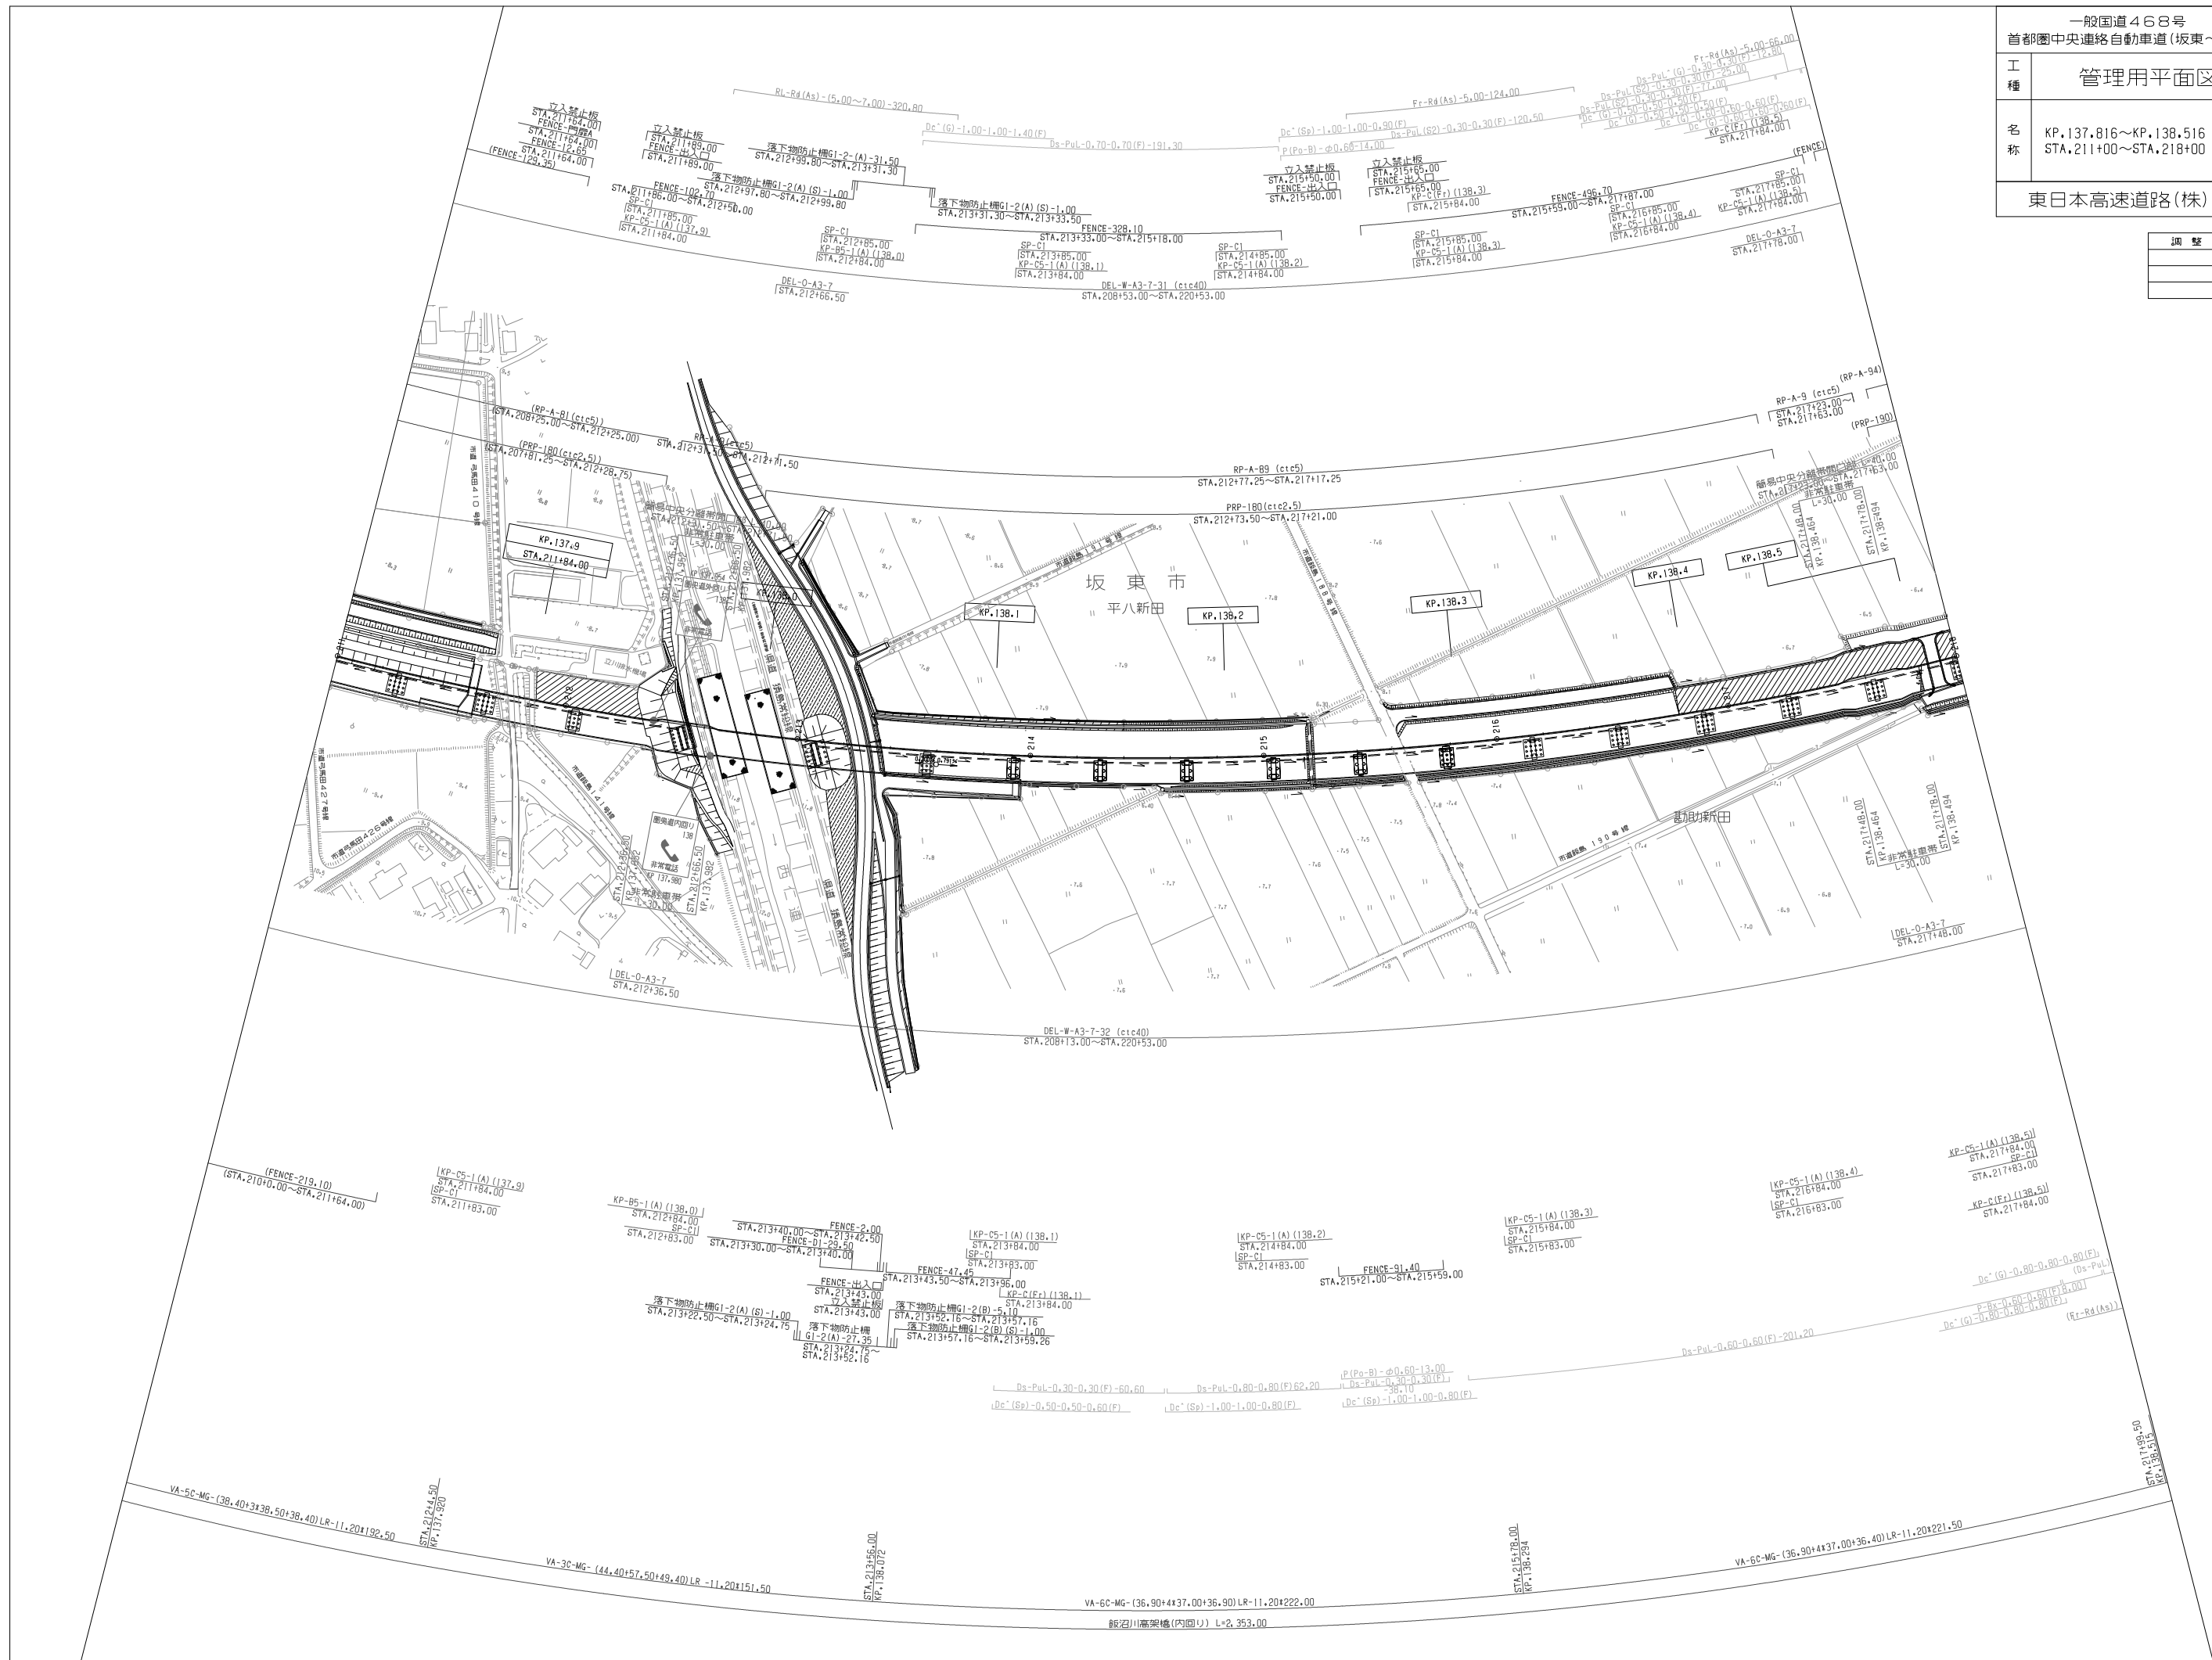

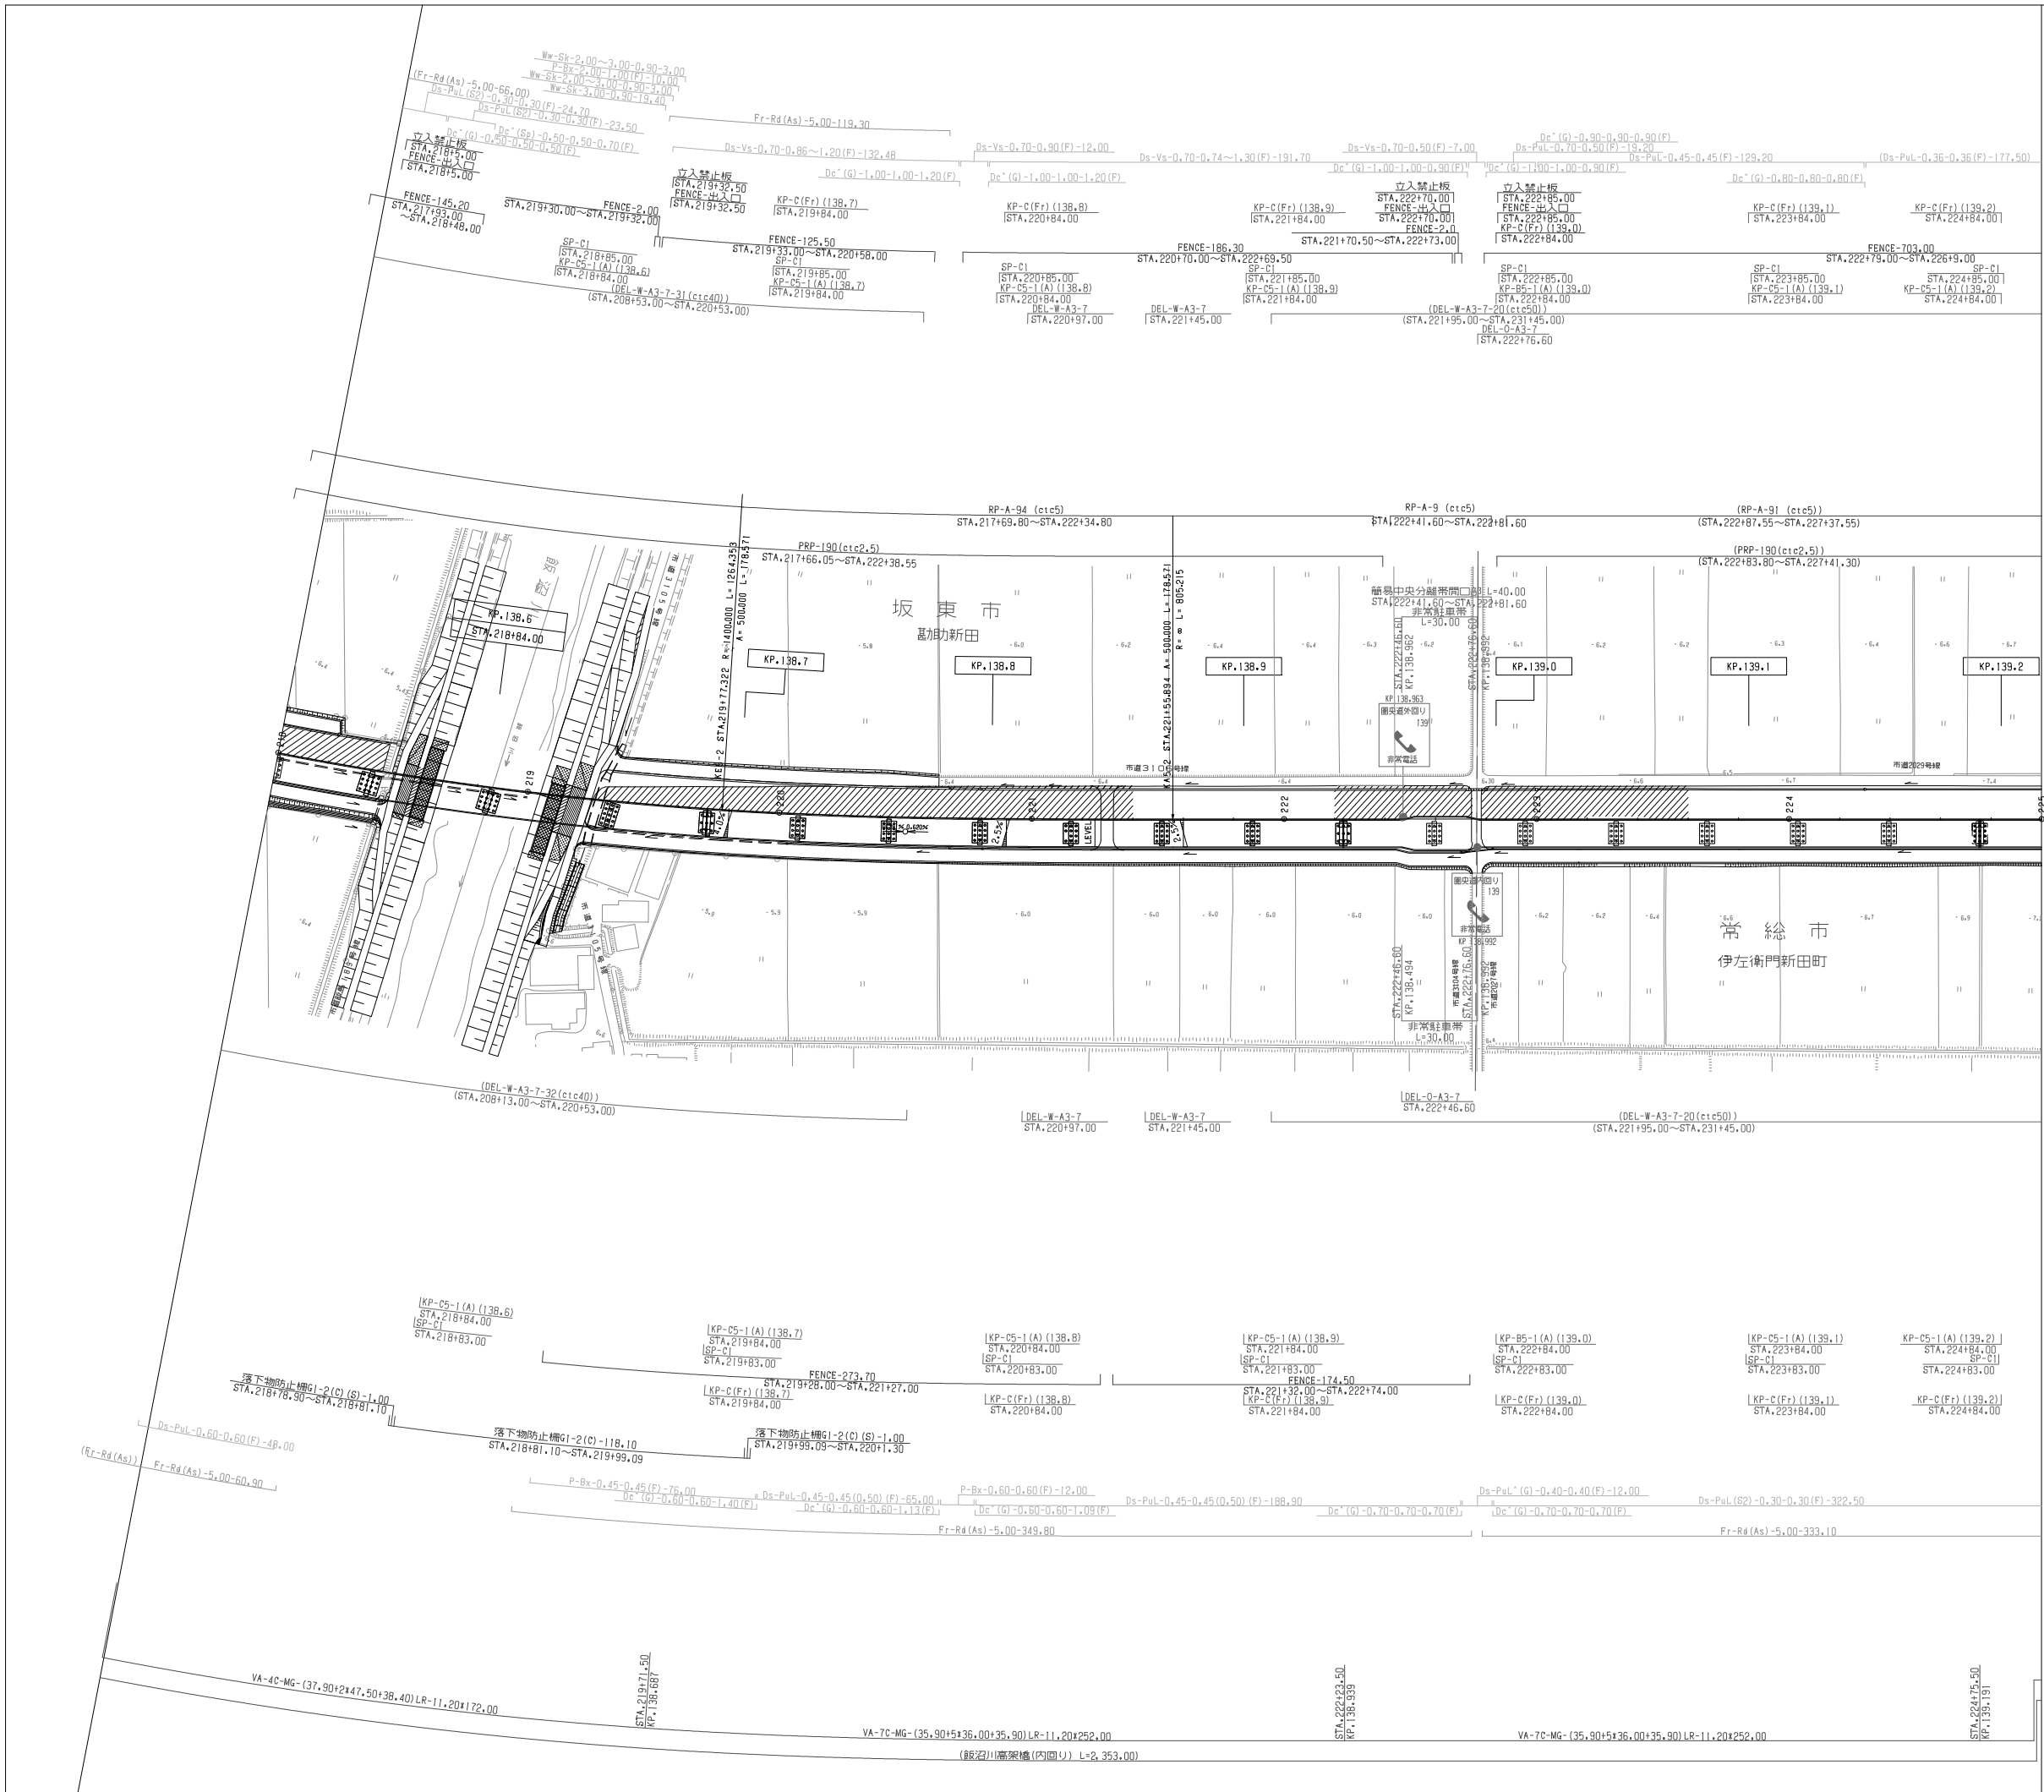



調整年月	摘要

一般国道468号 首都圏中央連絡自動車道(坂東～常総)			
工種	管理用平面図		
名称	KP.138.516～KP.139.216 STA.218+00～STA.225+00	縮尺 1/1000	6 12
東日本高速道路(株) 関東支社			

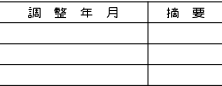


一般国道468号 首都圏中央連絡自動車道(坂東～常総)		—	
工 種	管理用平面図		—
名 称	KP.139.216~KP.140.016 STA.225+00~STA.233+00	縮尺 1/1000	$\frac{7}{12}$
東日本高速道路(株)関東支社			

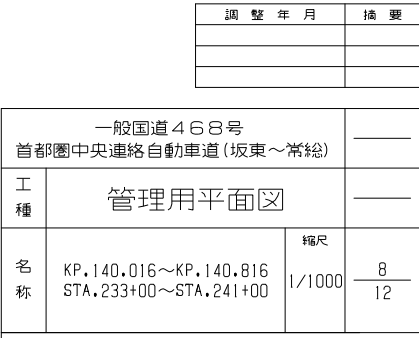


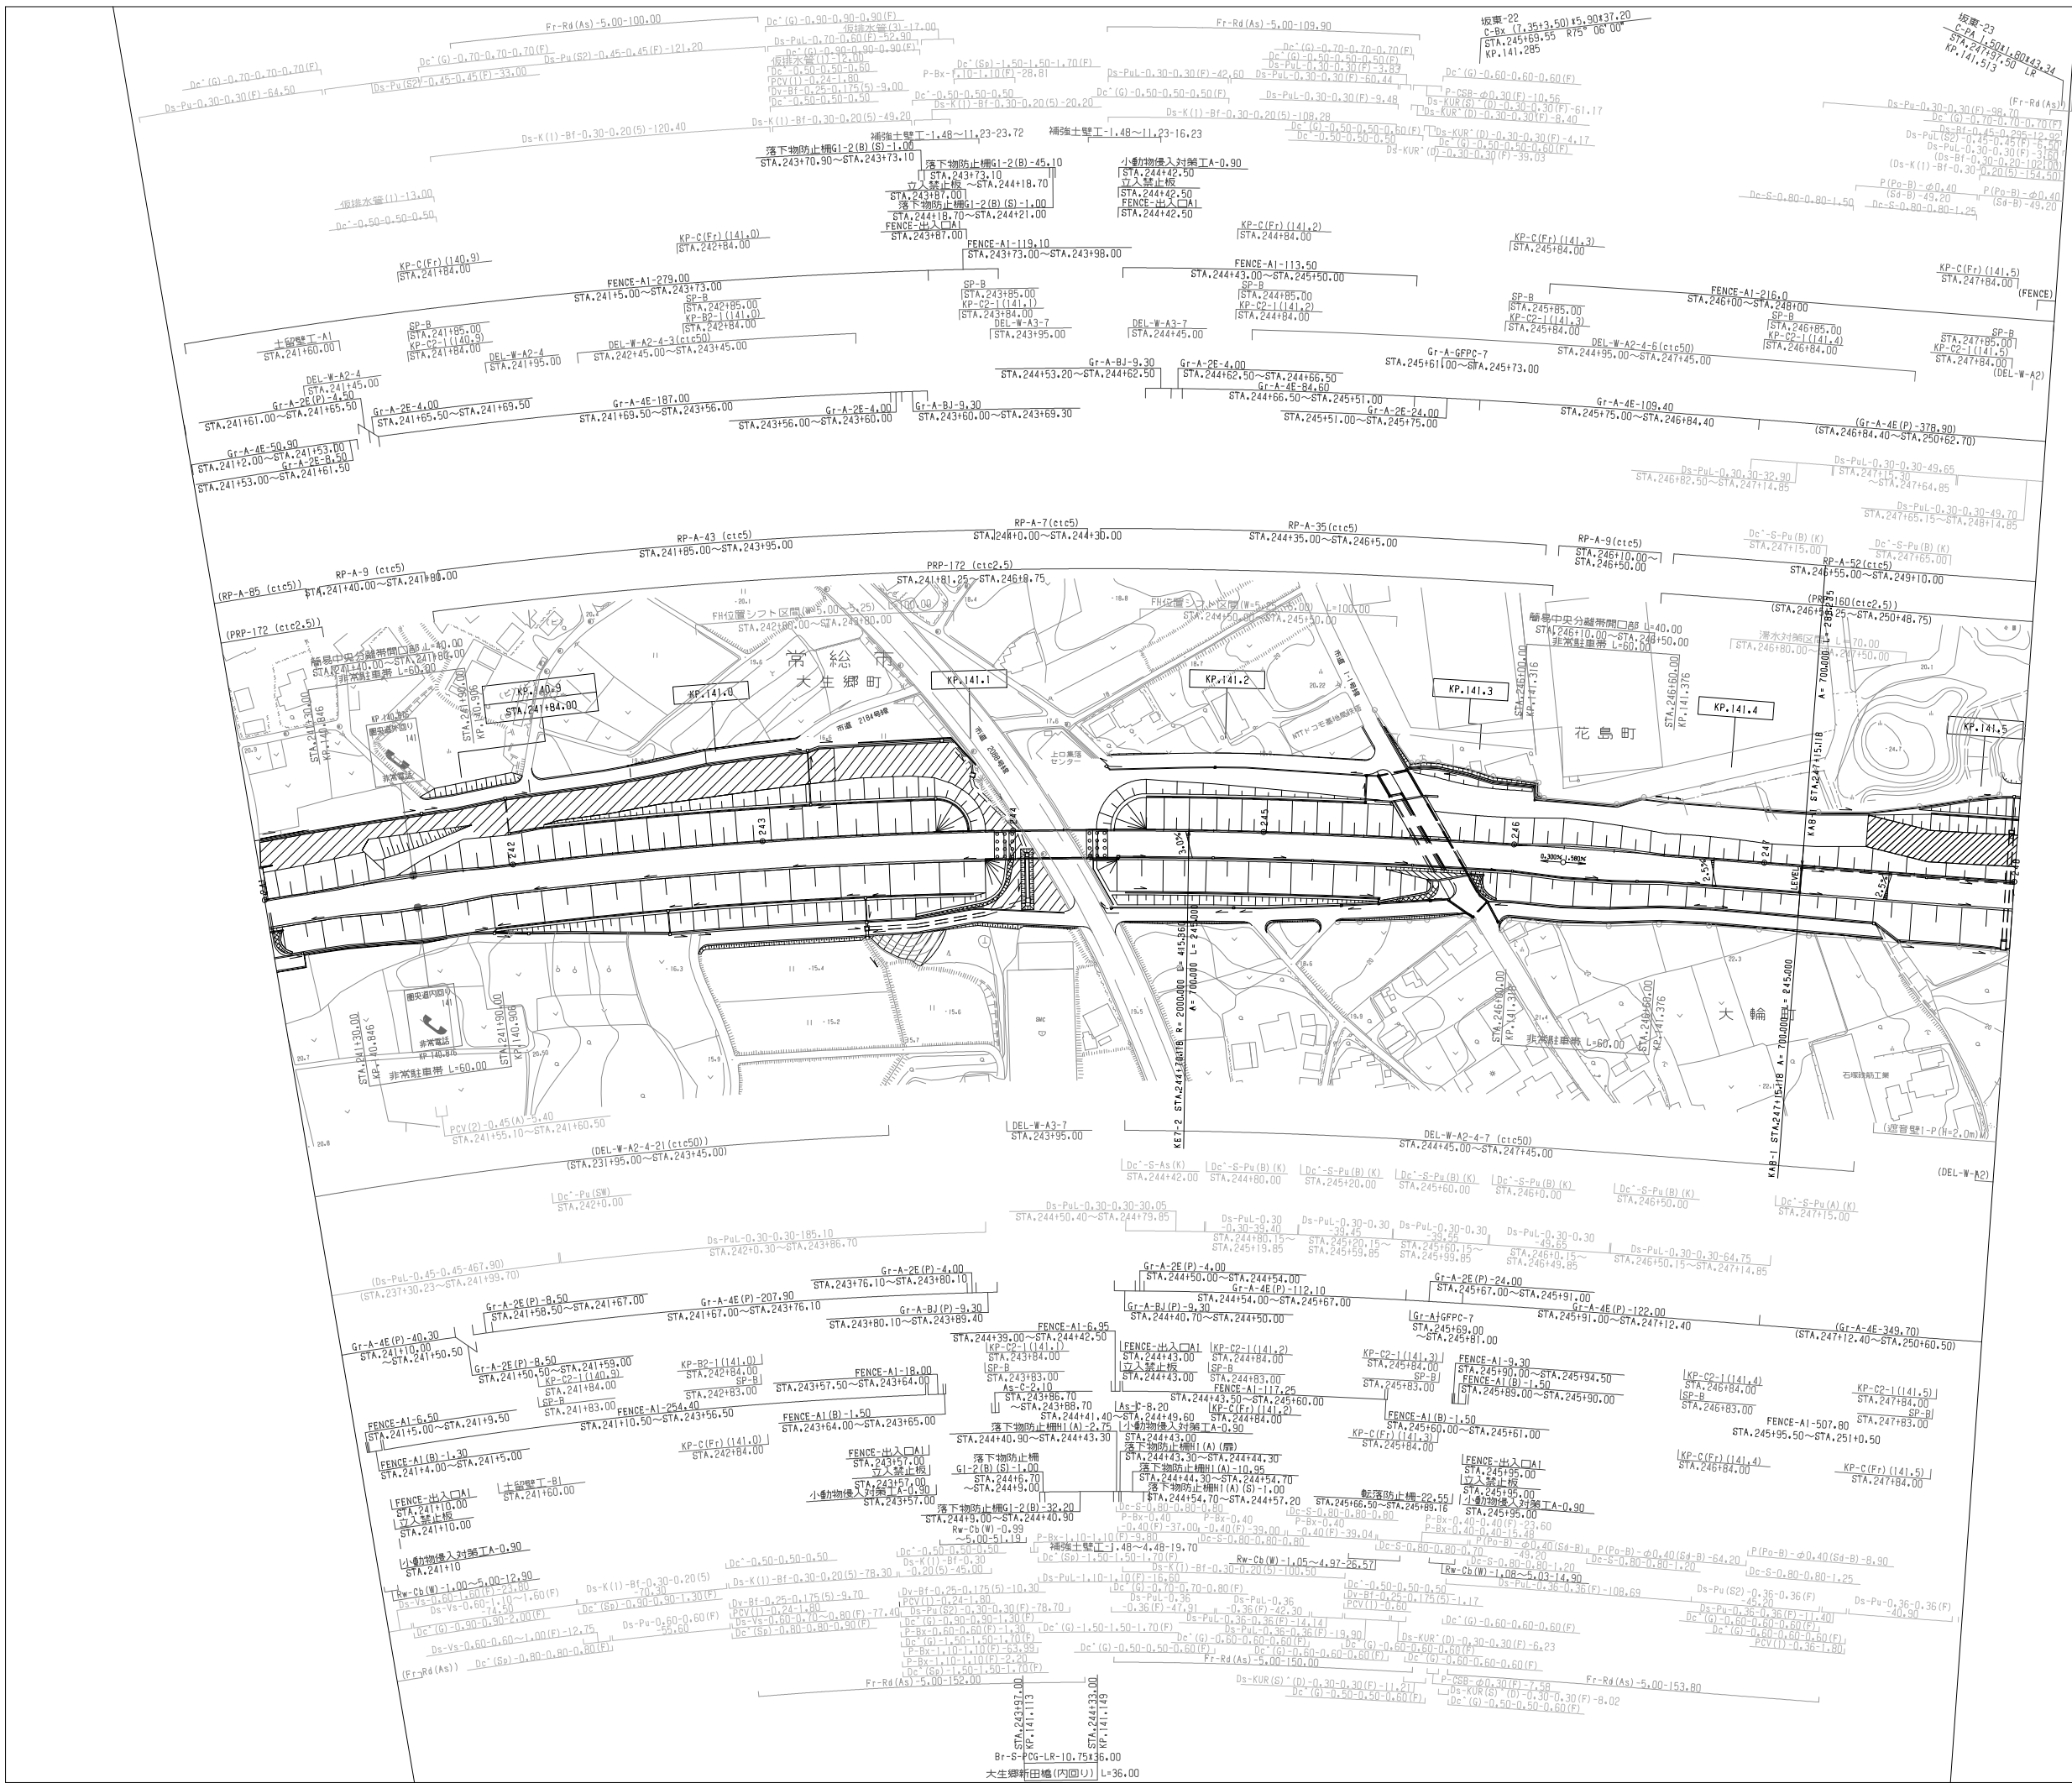


調整年月	摘要

一般国道468号 首都圏中央連絡自動車道(坂東～常総)			
工種	管理用平面図		
名称	KP.140.816~KP.141.516 STA.241+00~STA.248+00	縮尺 1/1000	9 12
東日本高速道路(株) 関東支社			

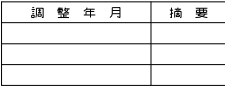東日本高速道路(株) 関東支社

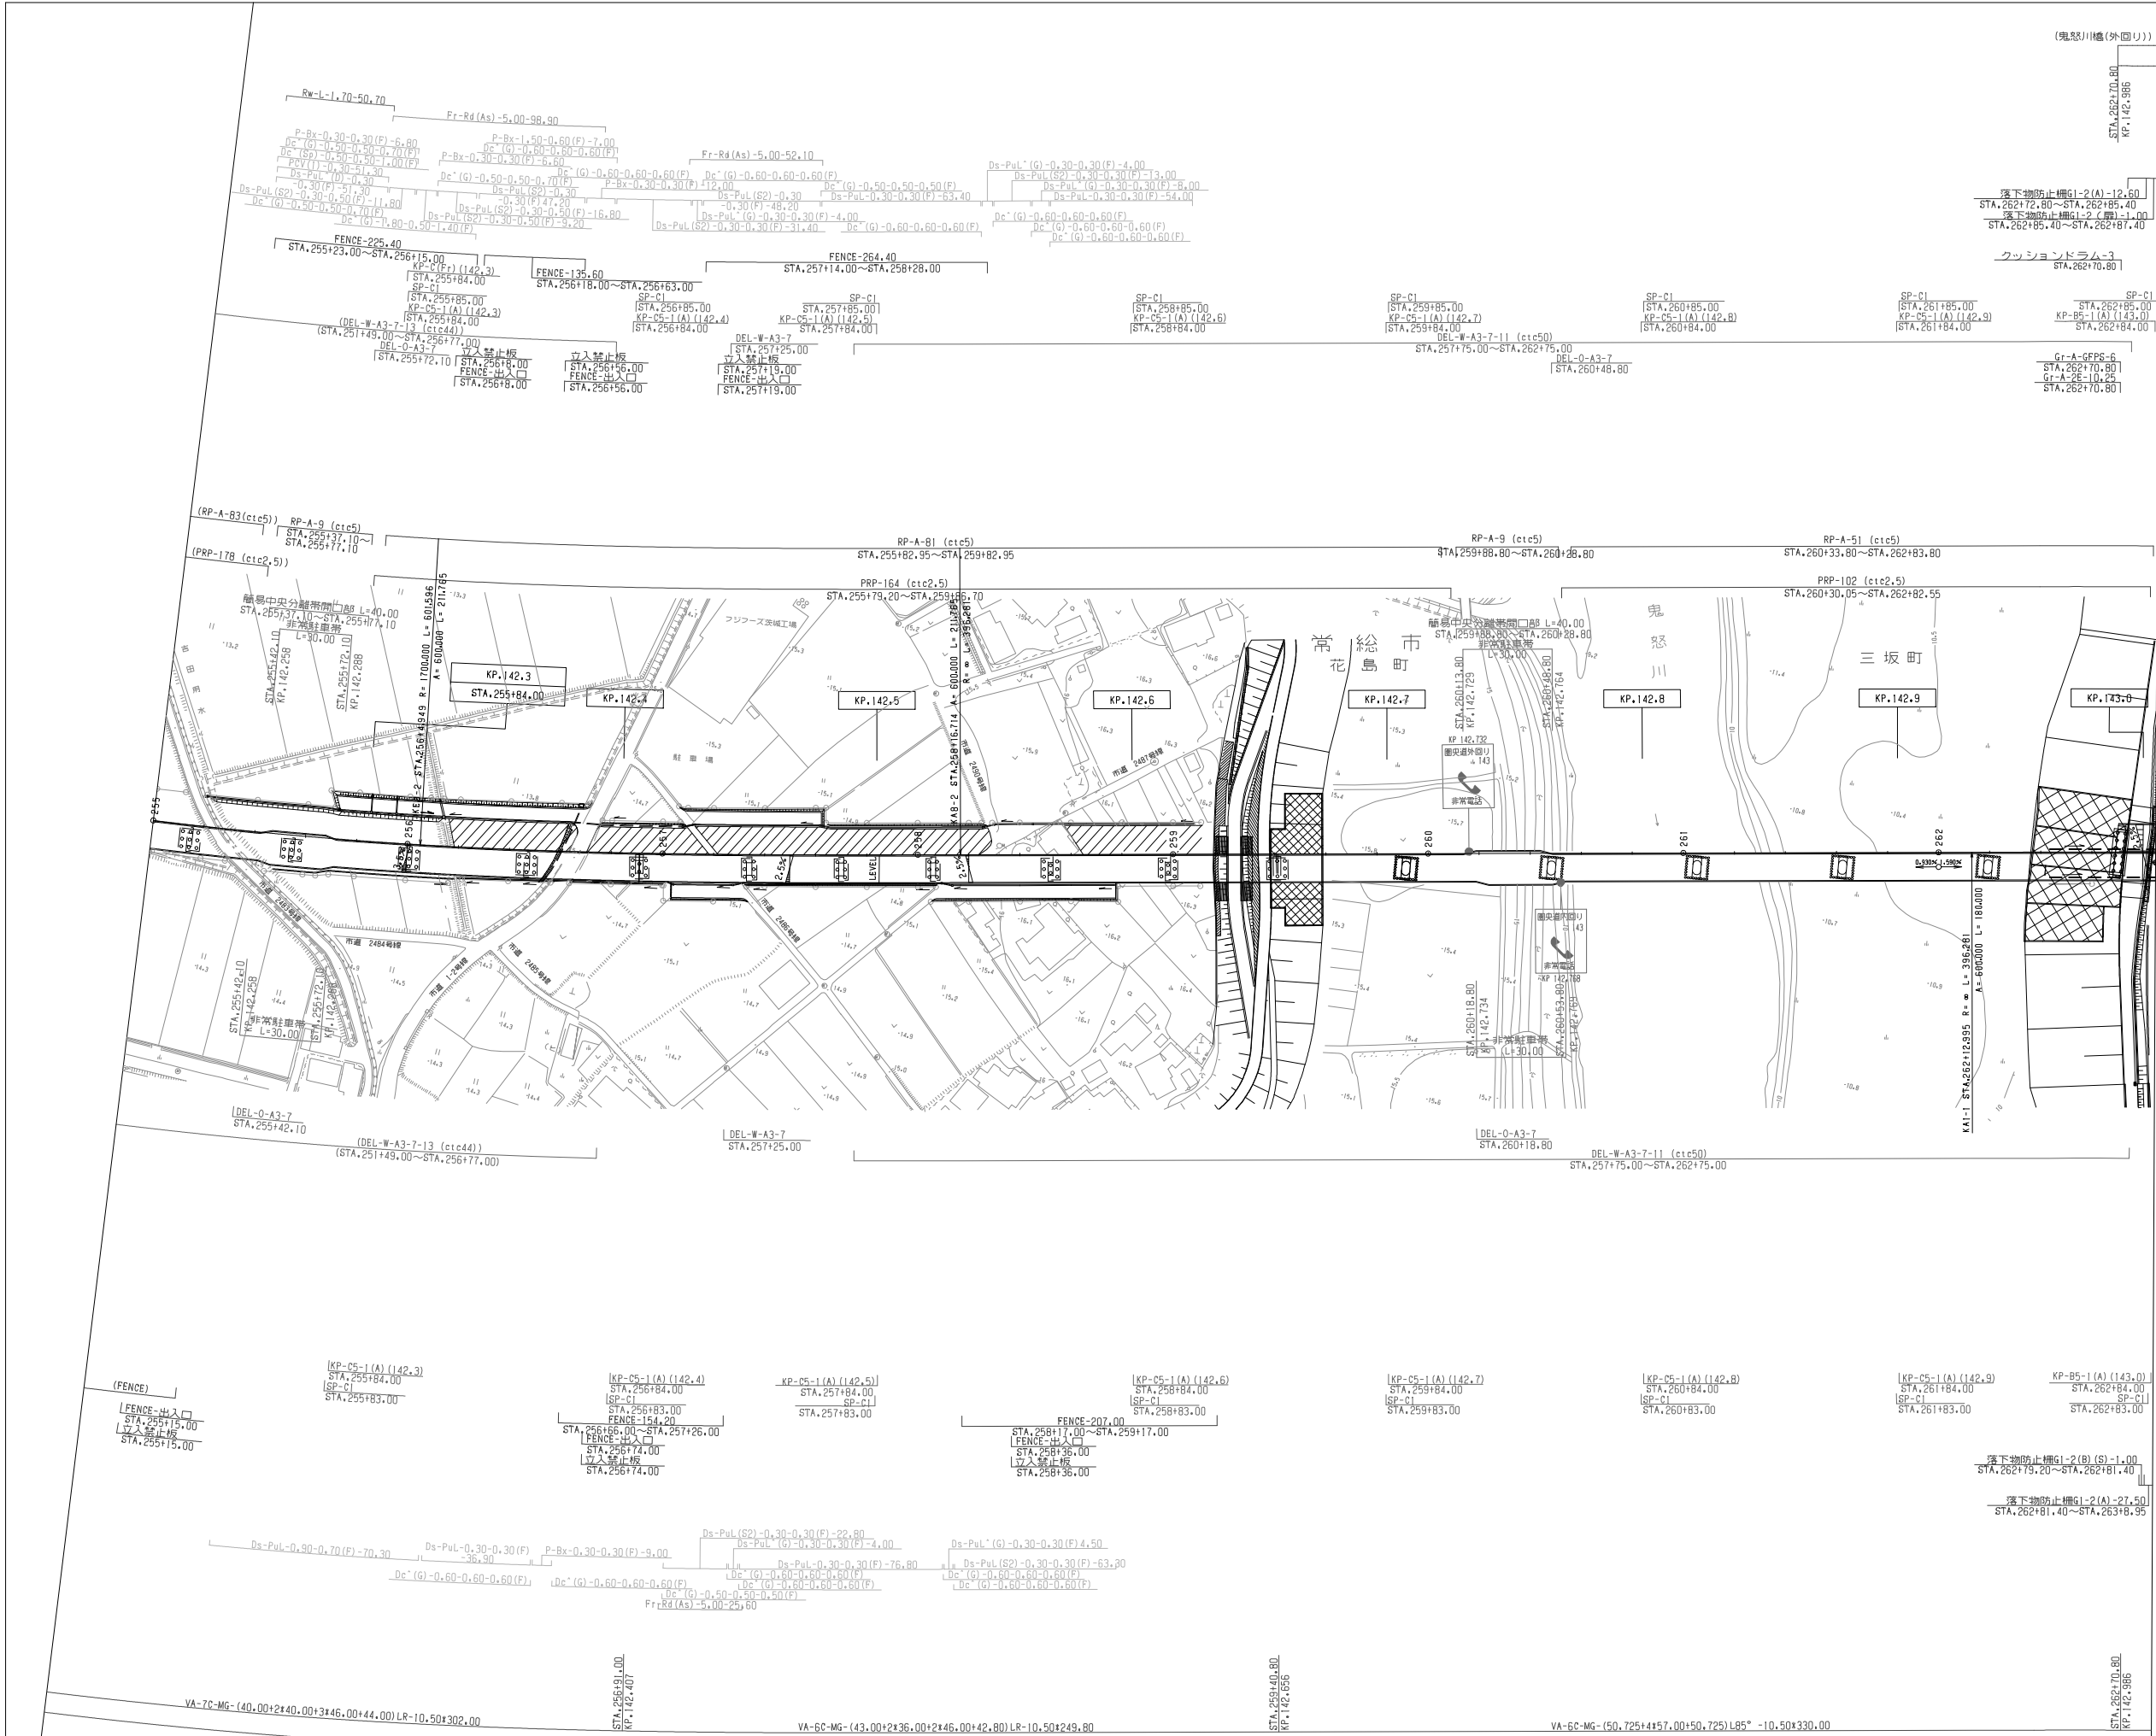



調整年月		摘要
一般国道468号 首都圏中央連絡自動車道(坂東～常総)		
工種	管理用平面図	
名称	KP.142.216～KP.143.001 STA.255+00～STA.262+85	縮尺 1/1000 11 12
東日本高速道路(株)関東支社		

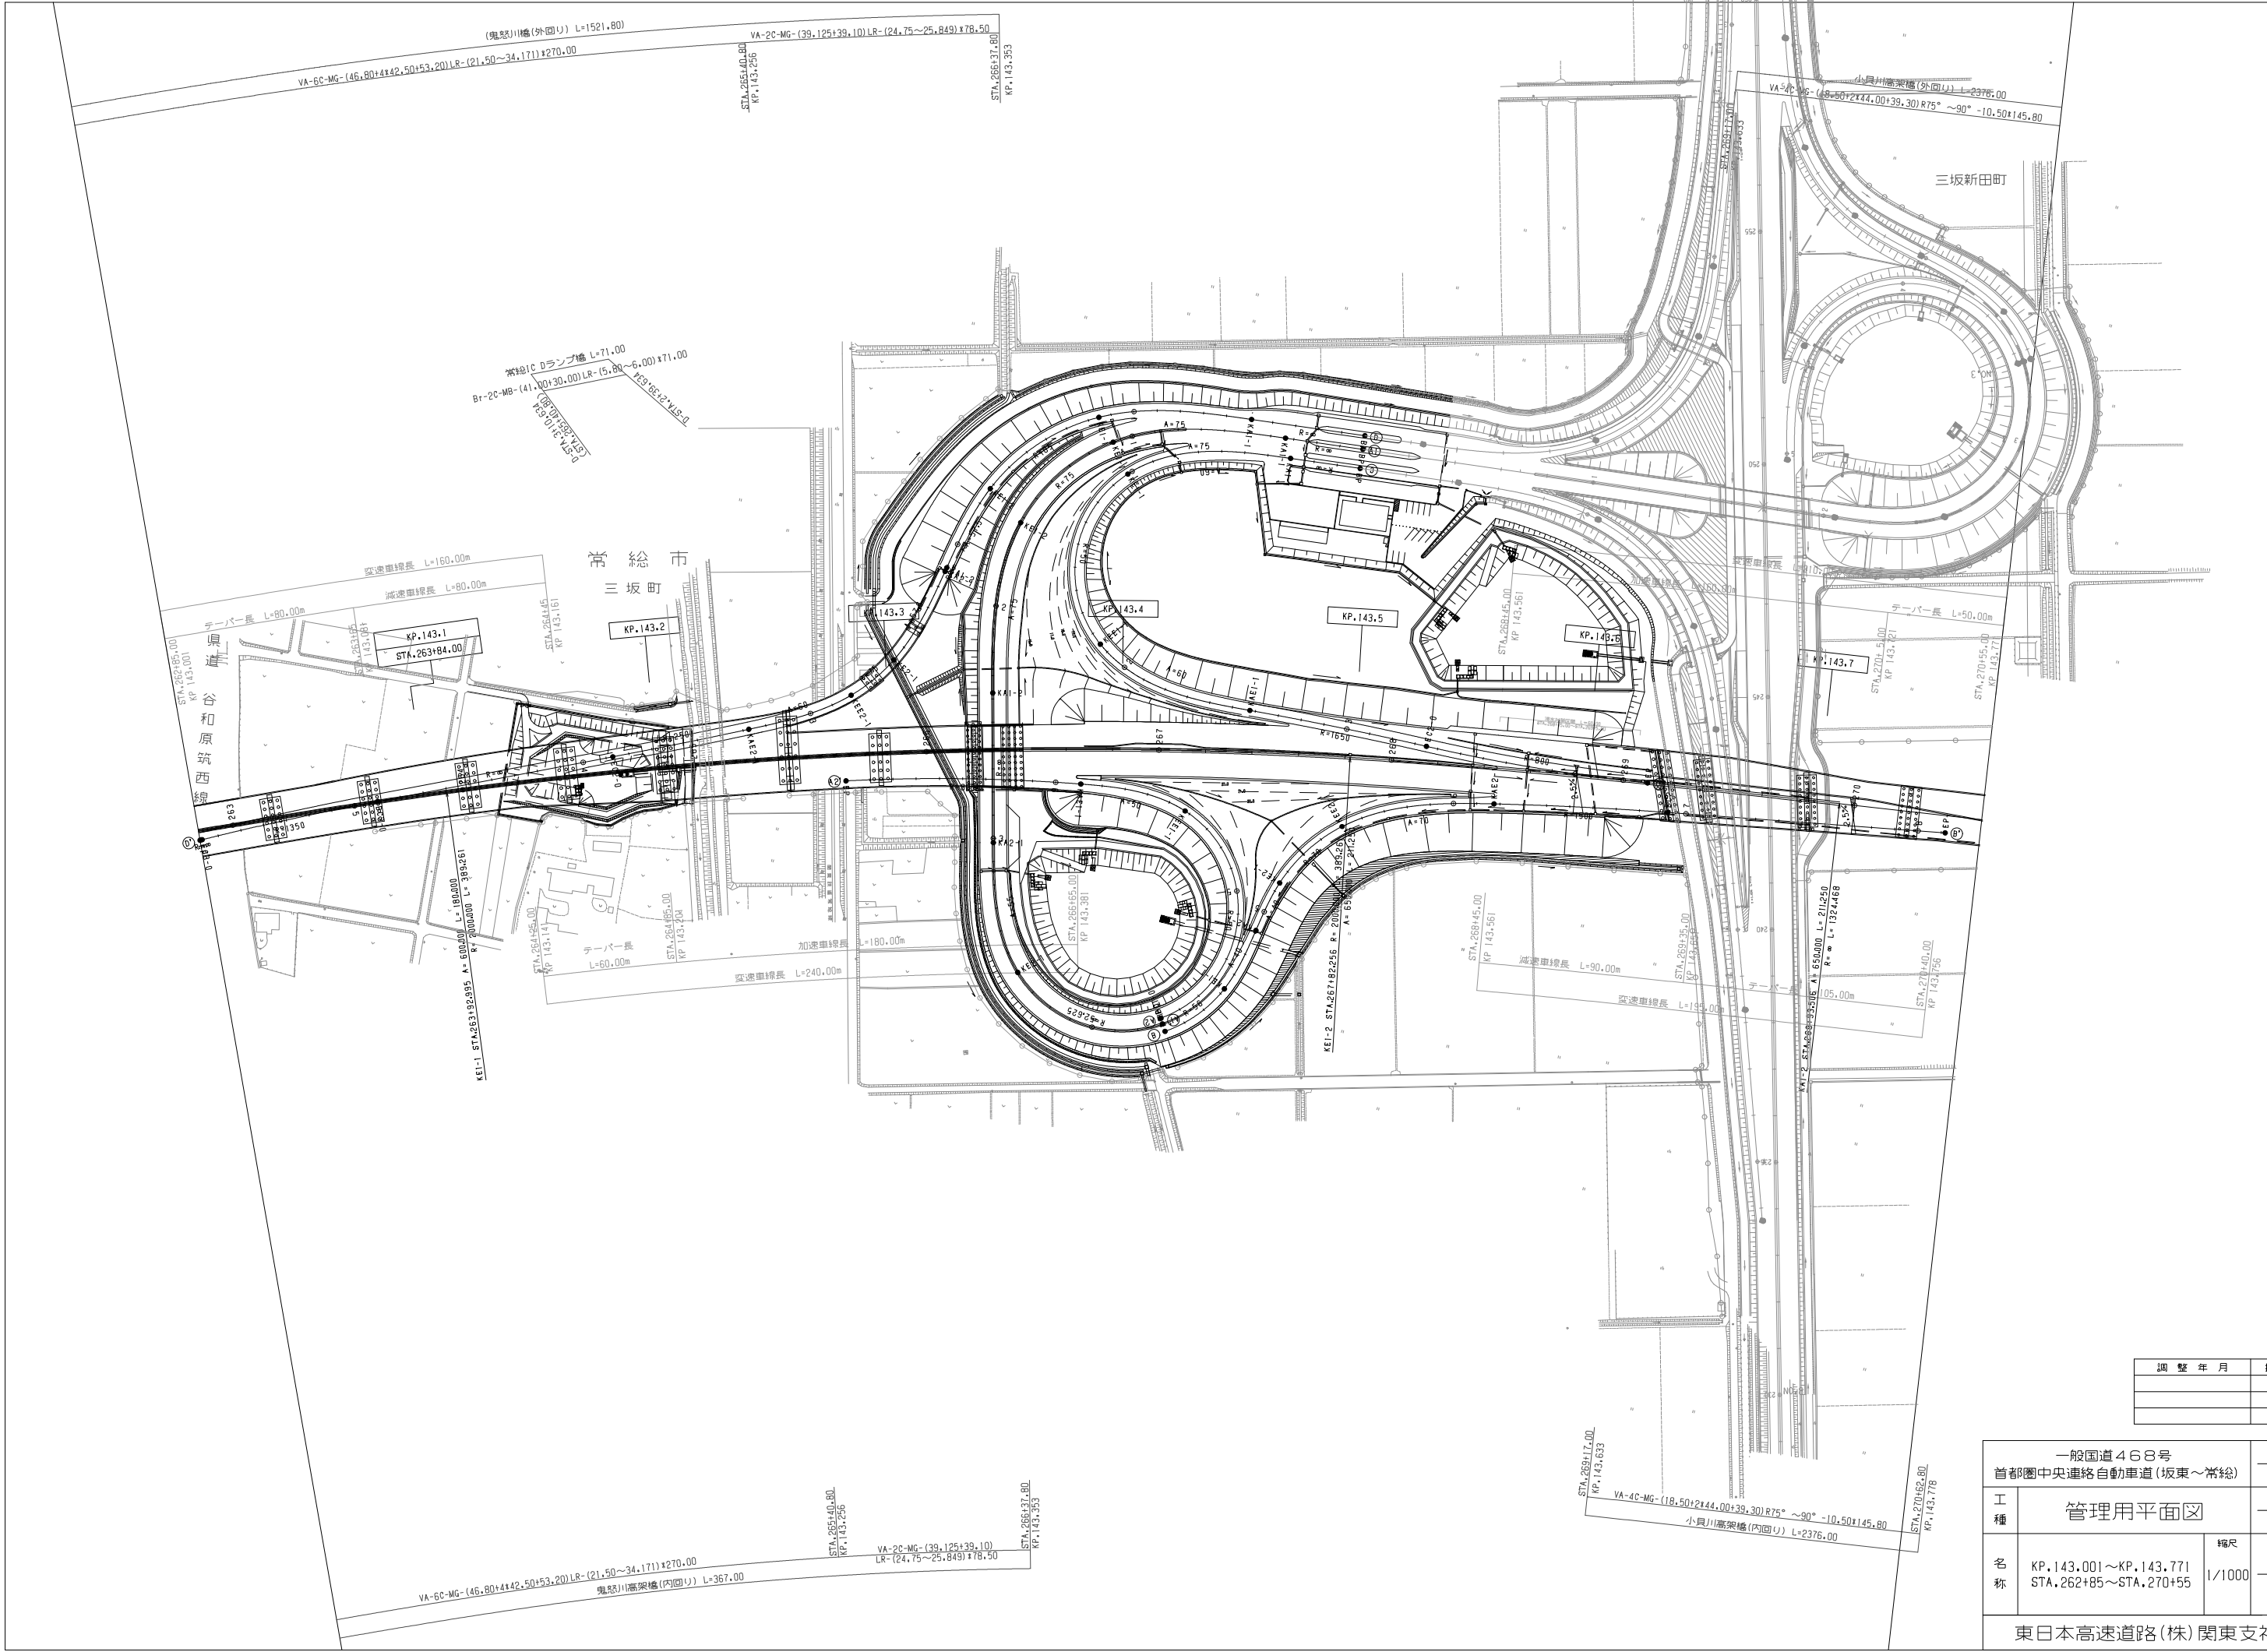

調整年月	摘要


一般国道468号 首都圏中央連絡自動車道(坂東～常総)			
工種	管理用平面図		
名称	KP.143.001～KP.143.771 STA.262+85～STA.270+55	縮尺 1/1000	12 12
東日本高速道路(株) 関東支社			

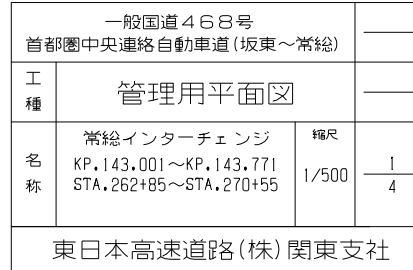

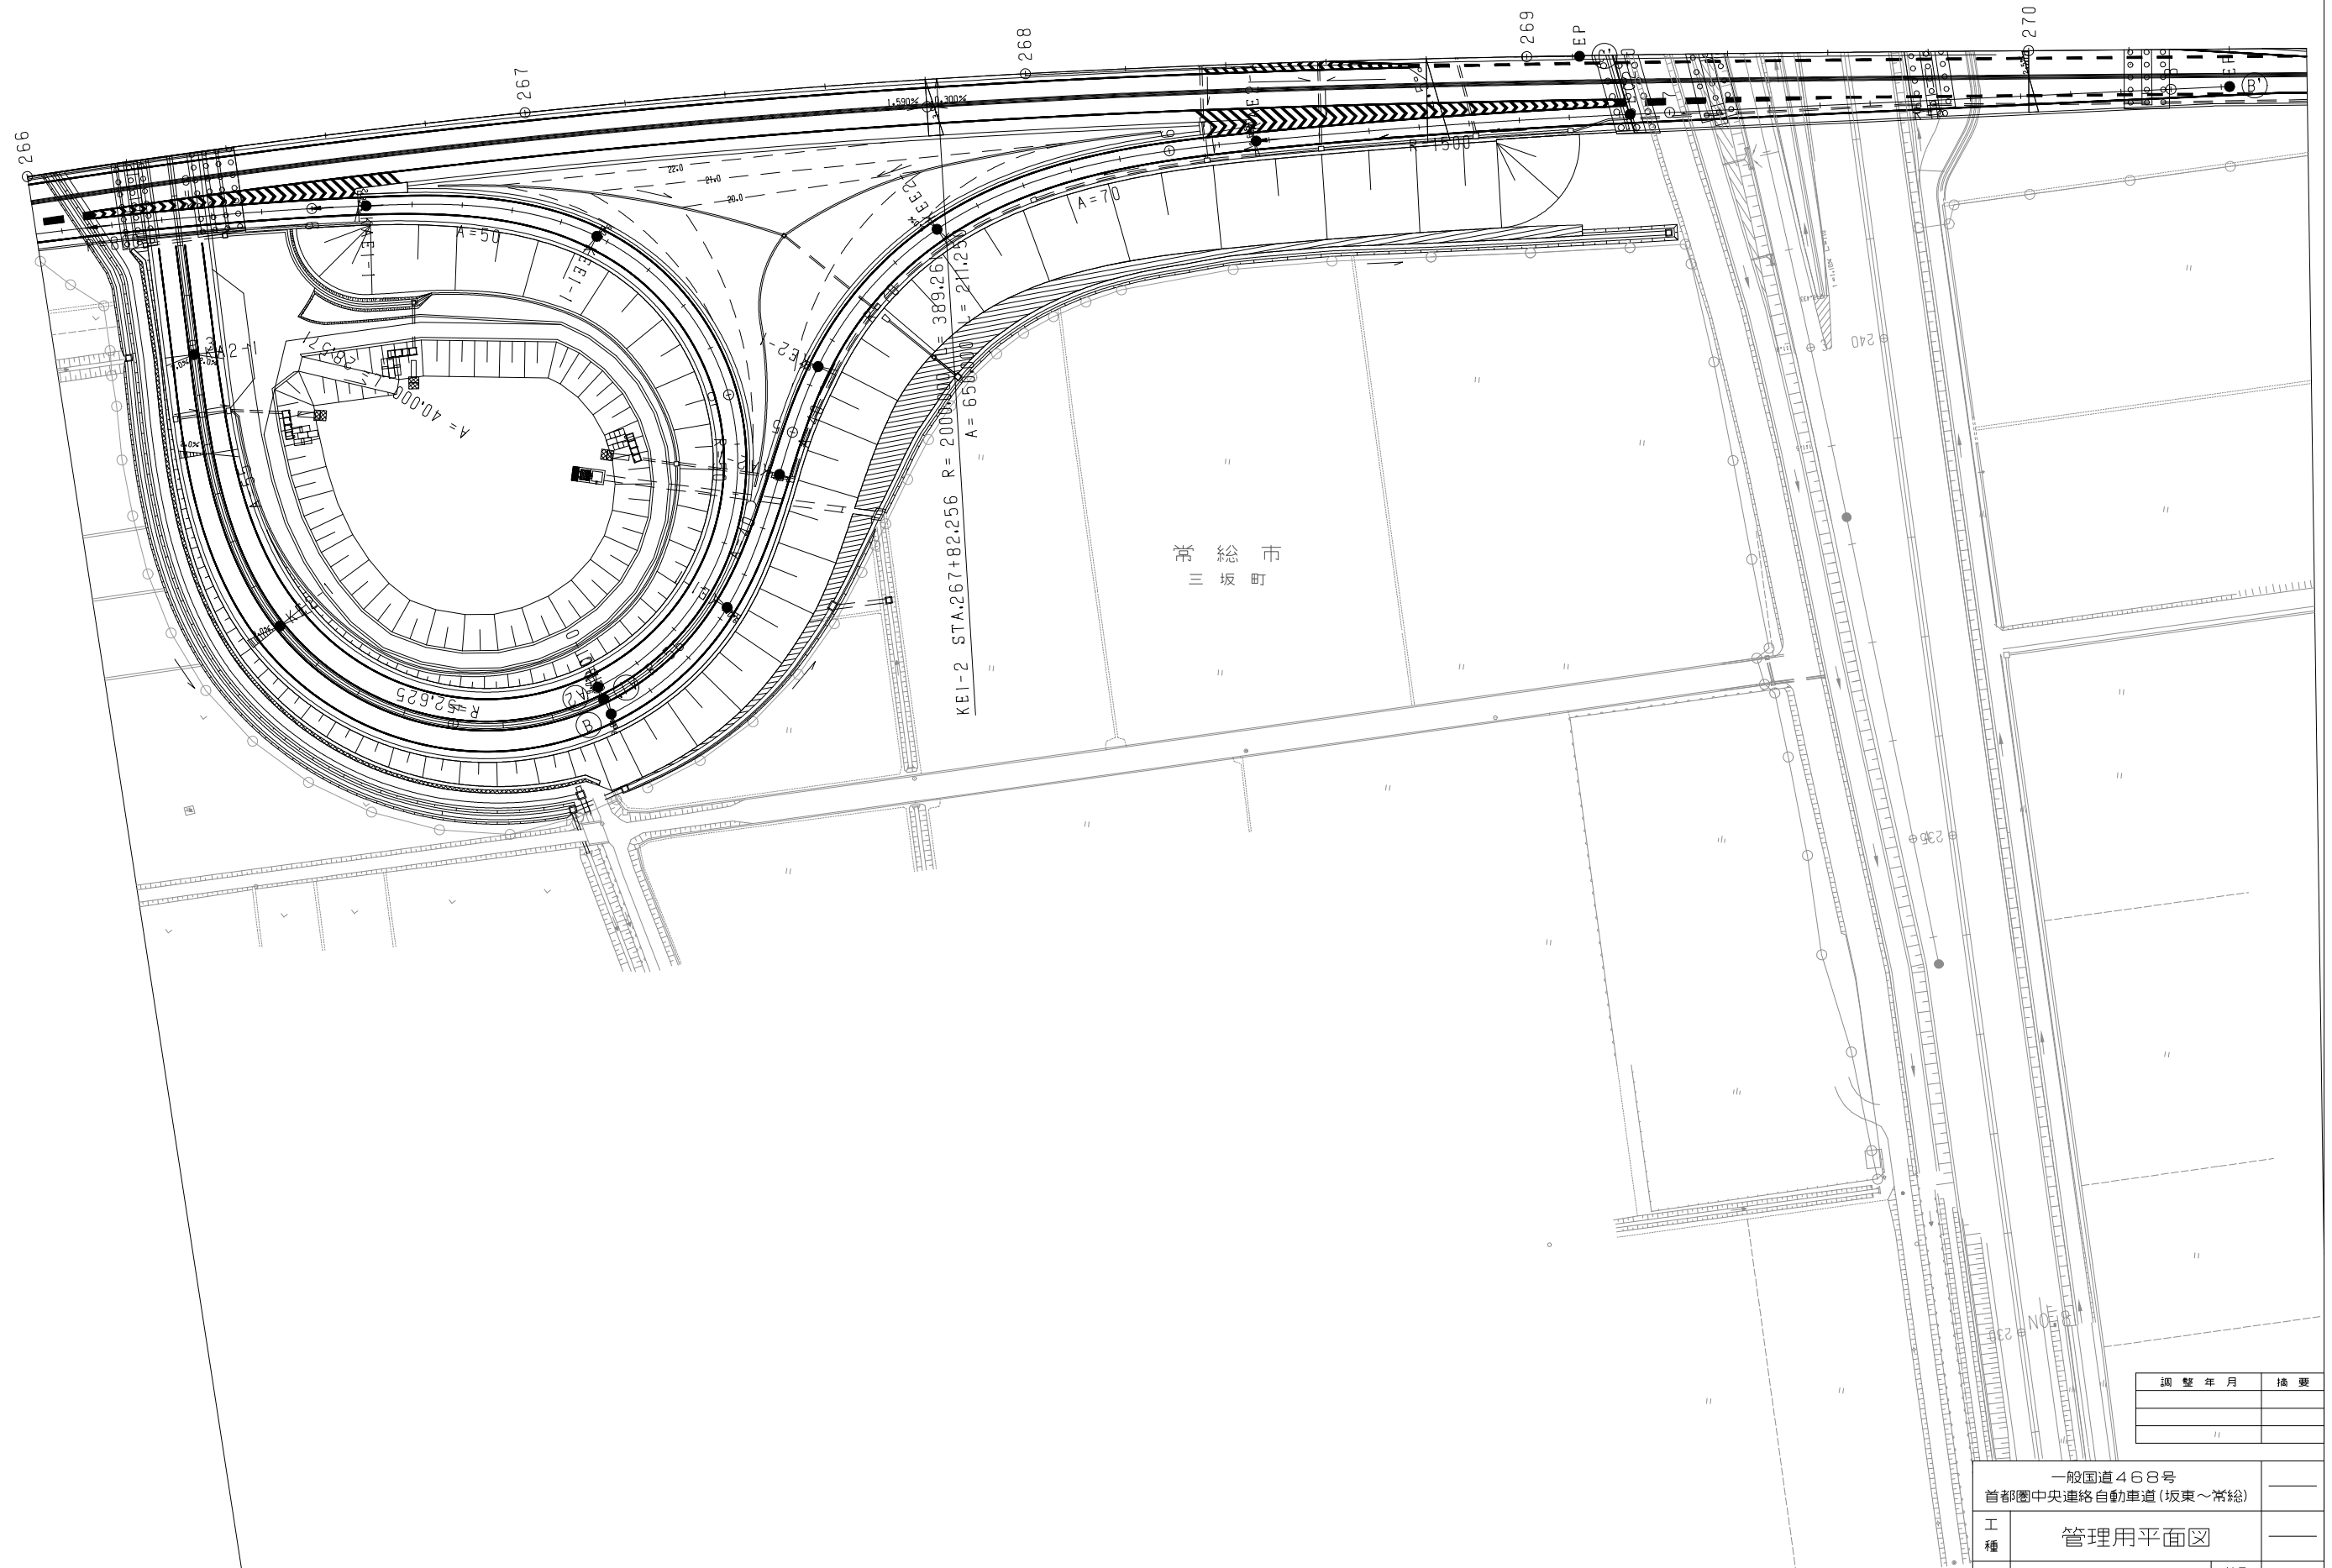


調整年月	摘要

一般国道468号 首都圏中央連絡自動車道(坂東～常総)		
工種	管理用平面図	
名称	常総インターチェンジ KP.143.001～KP.143.771 STA.262+85～STA.270+55	縮尺 1/500
		2 4
東日本高速道路(株)関東支社		

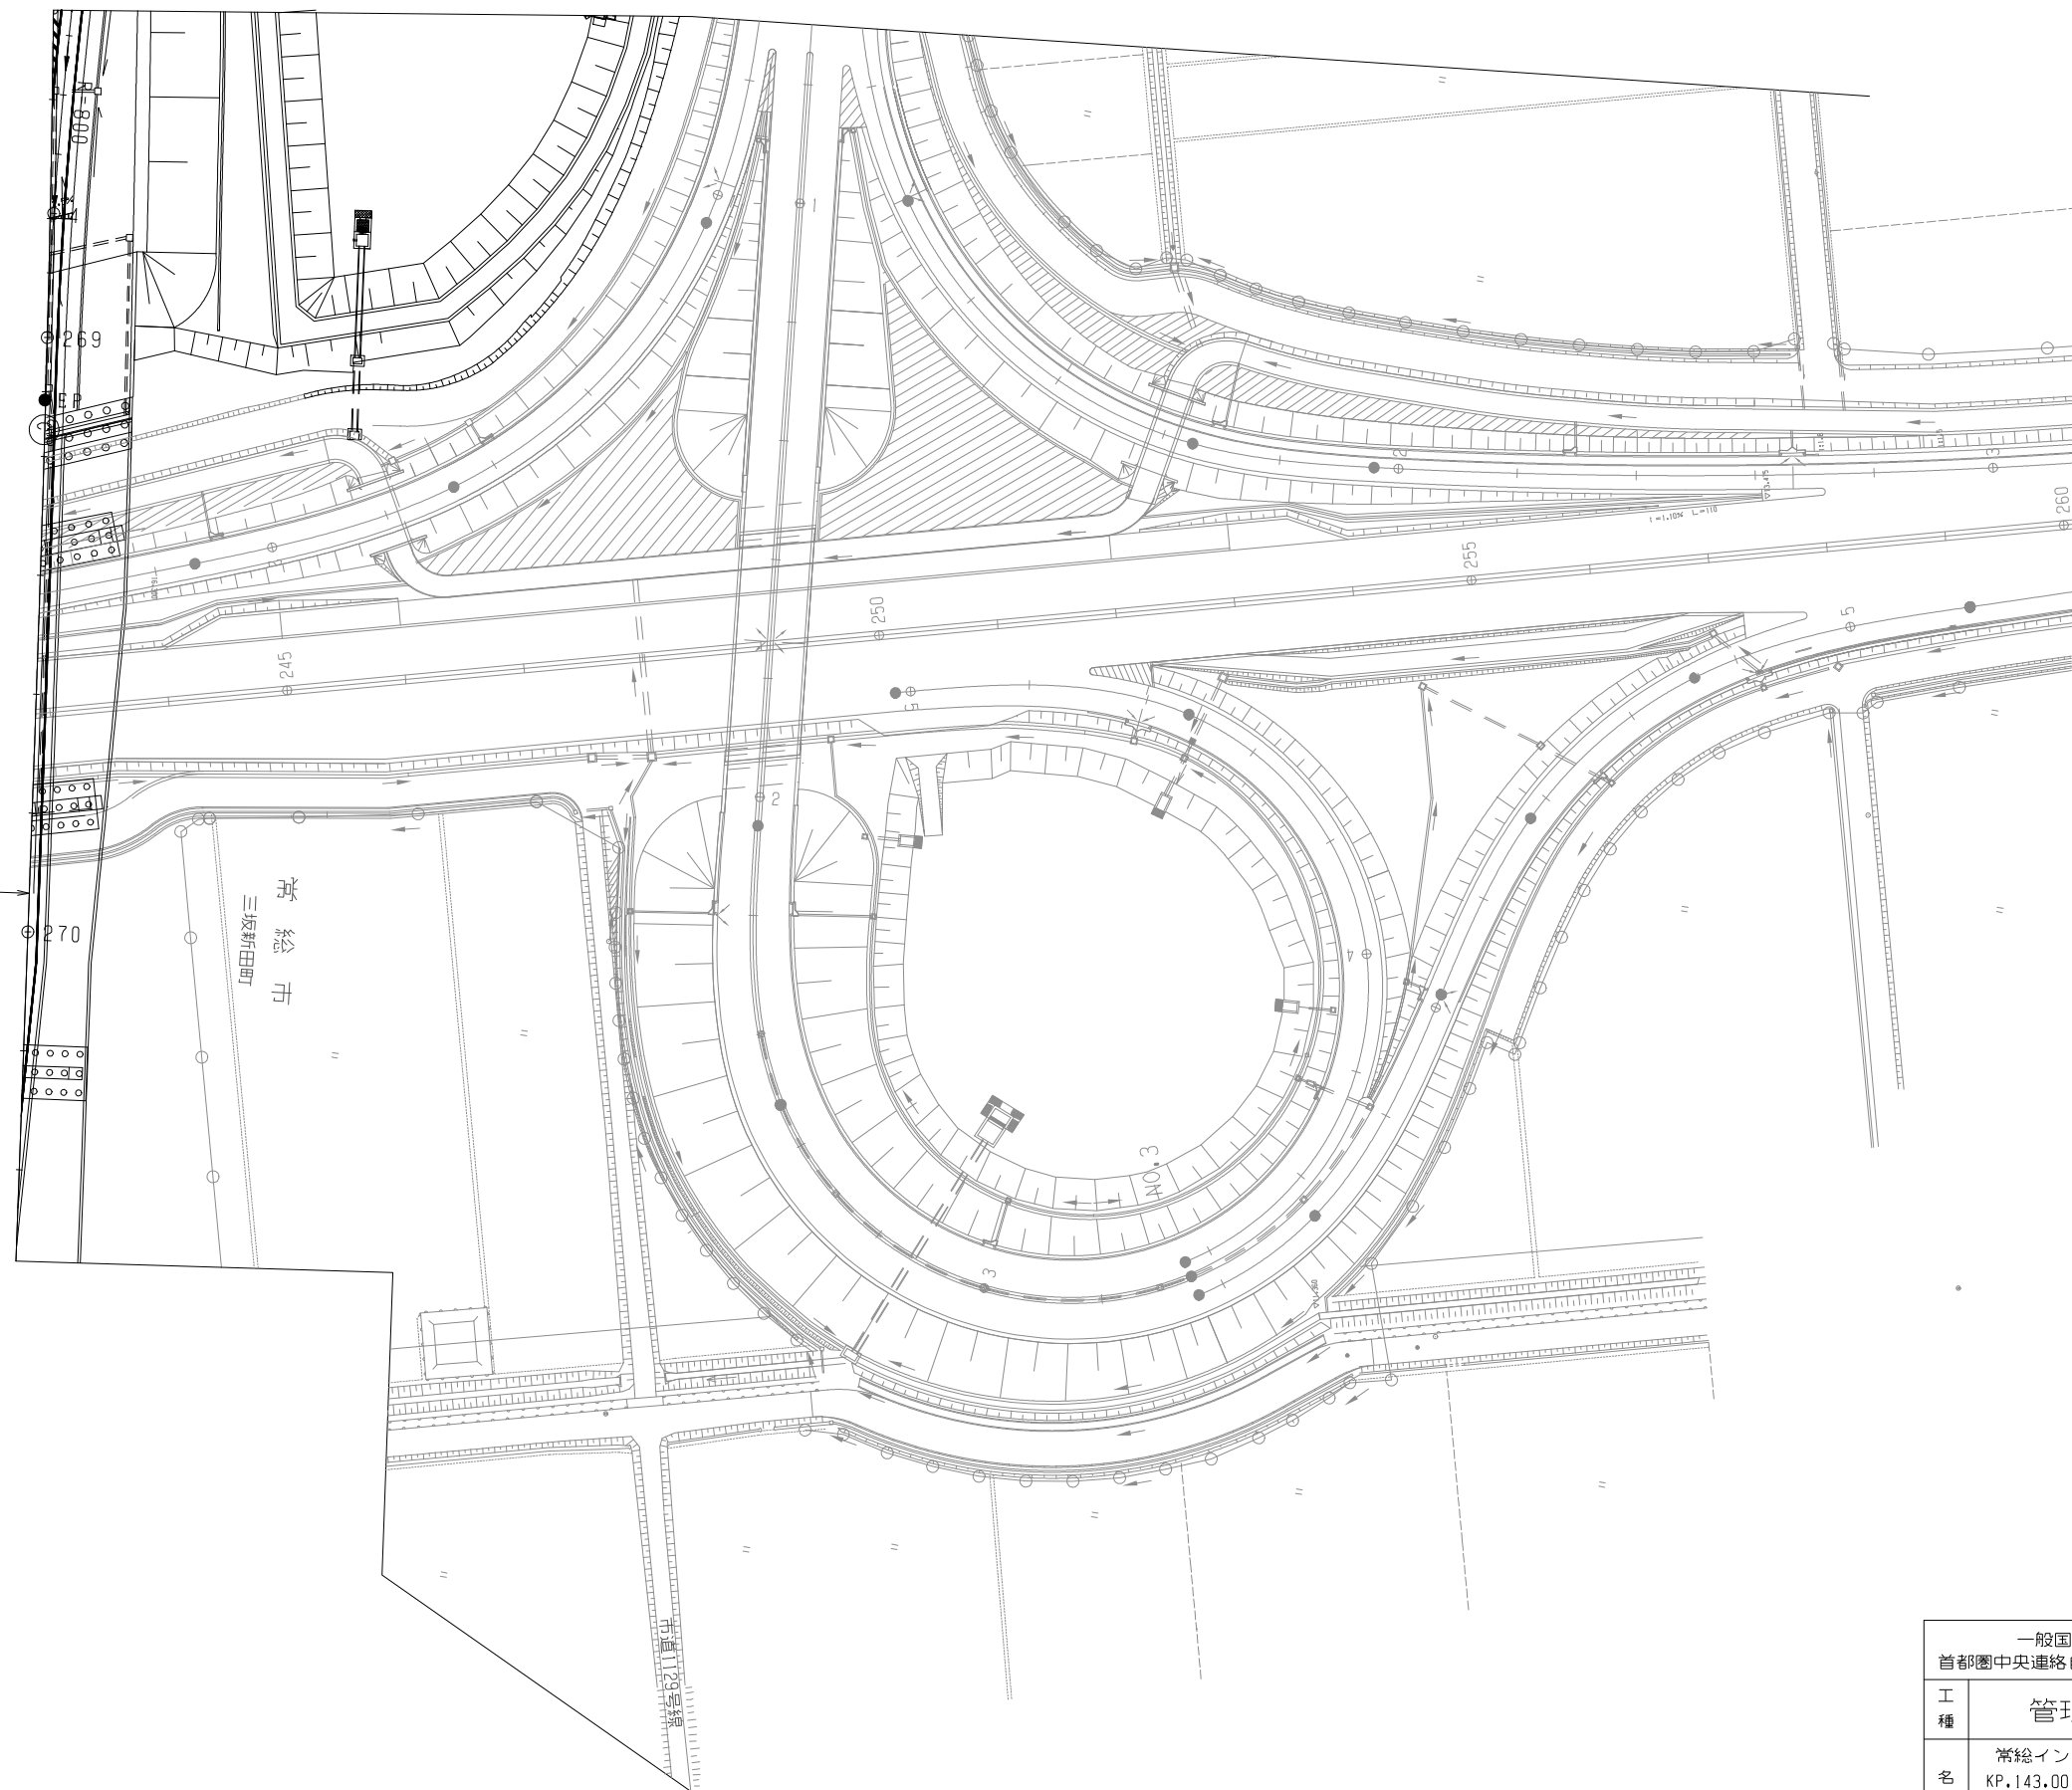


1-2 ST	A,269+93,506	A = 650,000	L = 211,250
		R = ∞	L = 1324,468

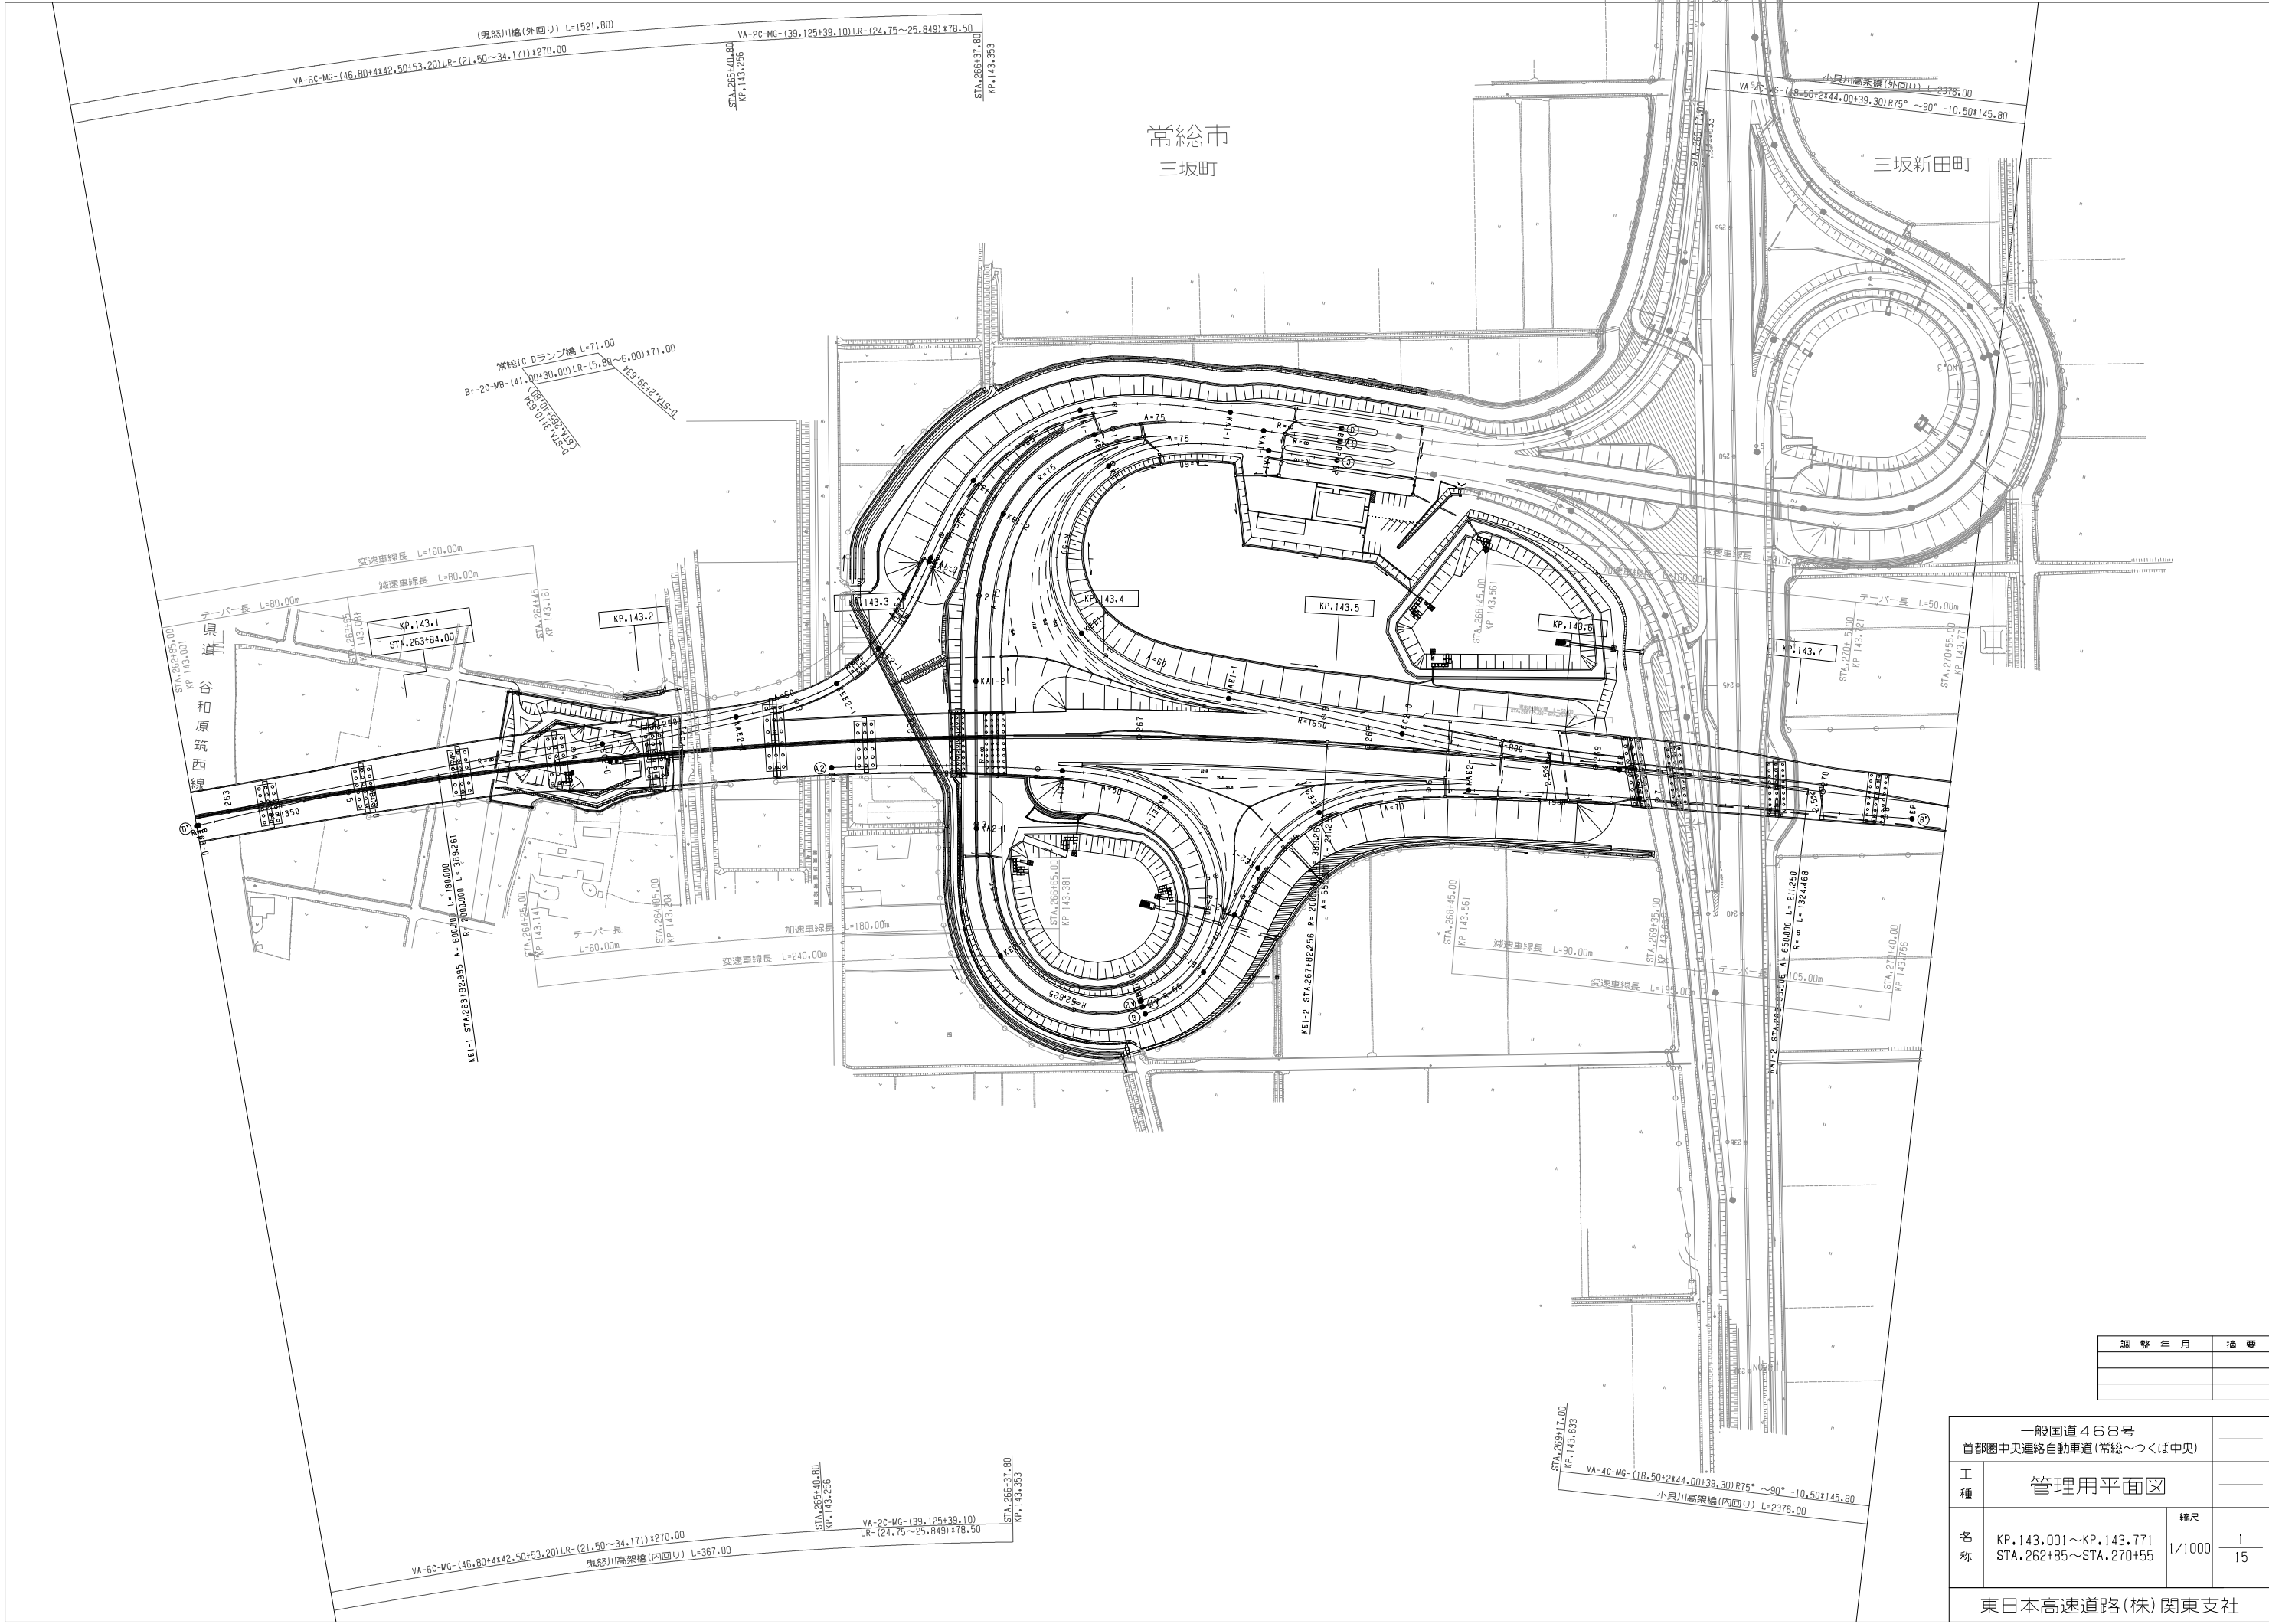


調整年月	摘要

一般国道468号 首都圏中央連絡自動車道(常総〜つくば中央)			
工種	管理用平面図		
名称	KP.143.001~KP.143.771 STA.262+85~STA.270+55	縮尺 1/1000	1 15
東日本高速道路(株) 関東支社			

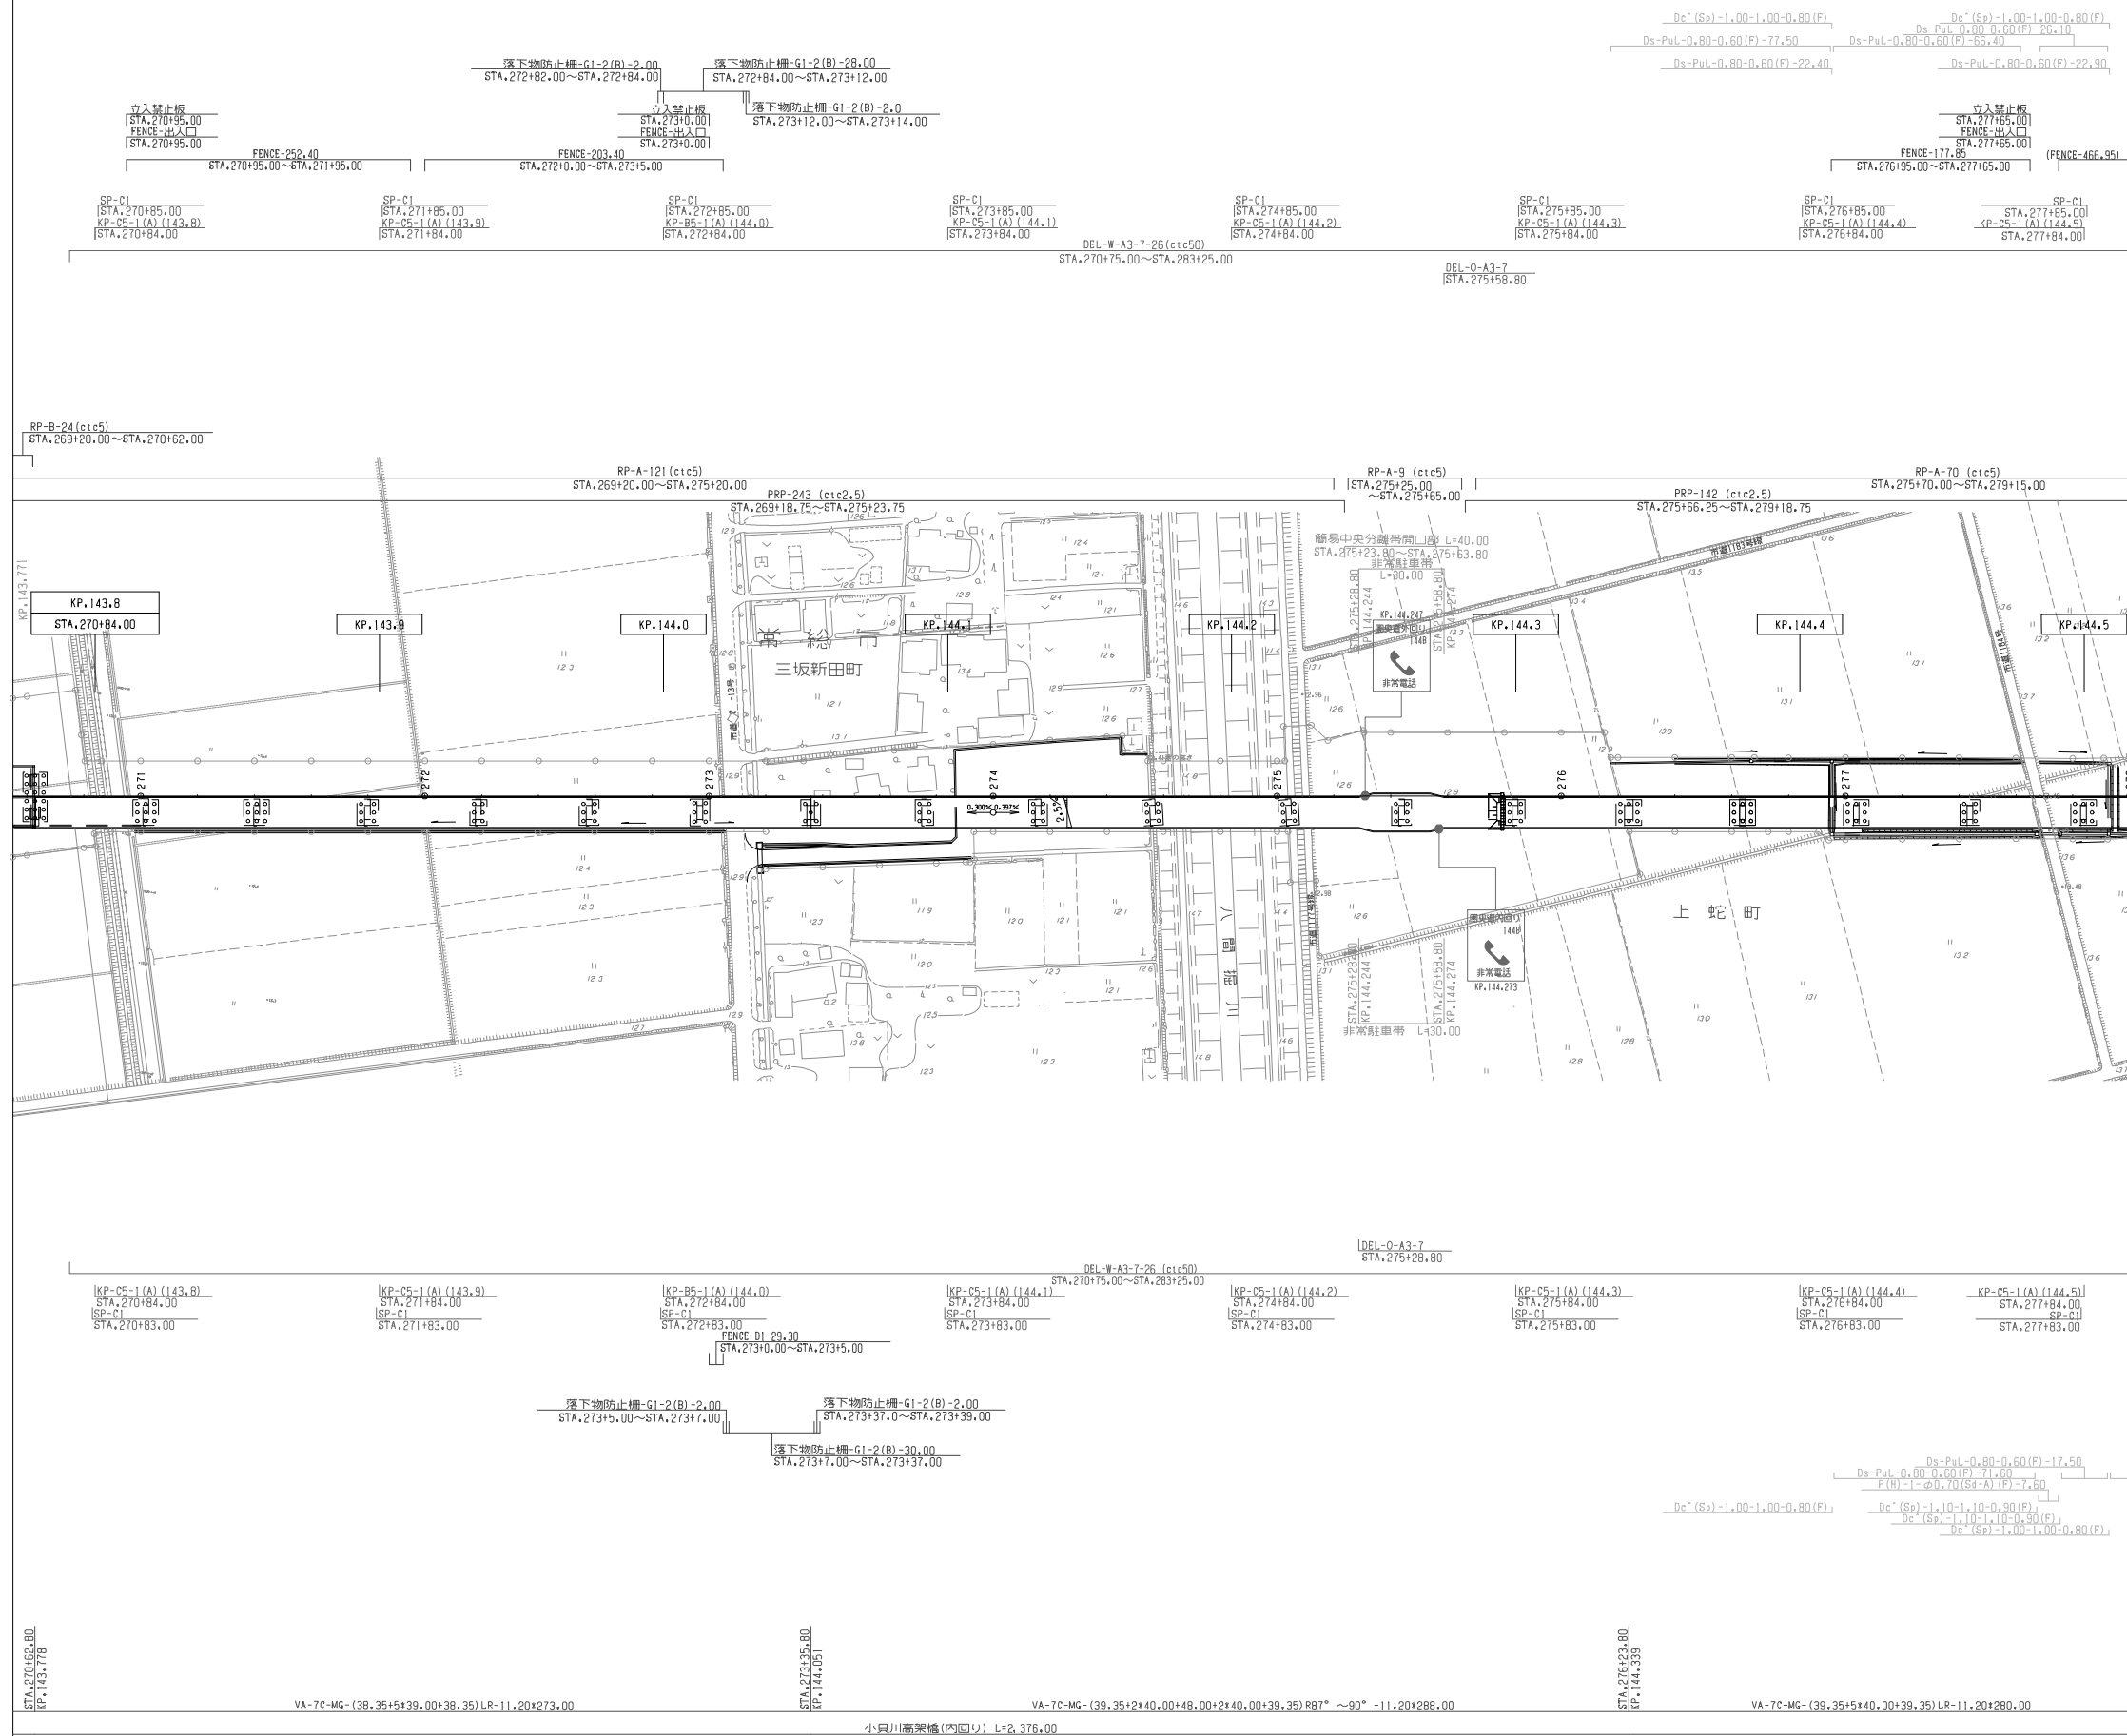


調 整 年 月	摘 要

一般国道468号 首都圏中央連絡自動車道(常総～つくば中央)		—	
工 種	管理用平面図		—
名 称	KP.143.771~KP.144.516 STA.270+55~STA.278+00	縮尺 1/1000	$\frac{2}{15}$
東日本高速道路(株) 関東支社			

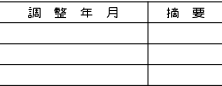


一般国道468号 首都圏中央連絡自動車道(常総～つくば中央)		—	
工 種	管理用平面図	—	
名 称	KP.144.516~KP.145.216 STA.278+00~STA.285+00	縮尺 1/1000	$\frac{3}{15}$
東日本高速道路(株) 関東支社			

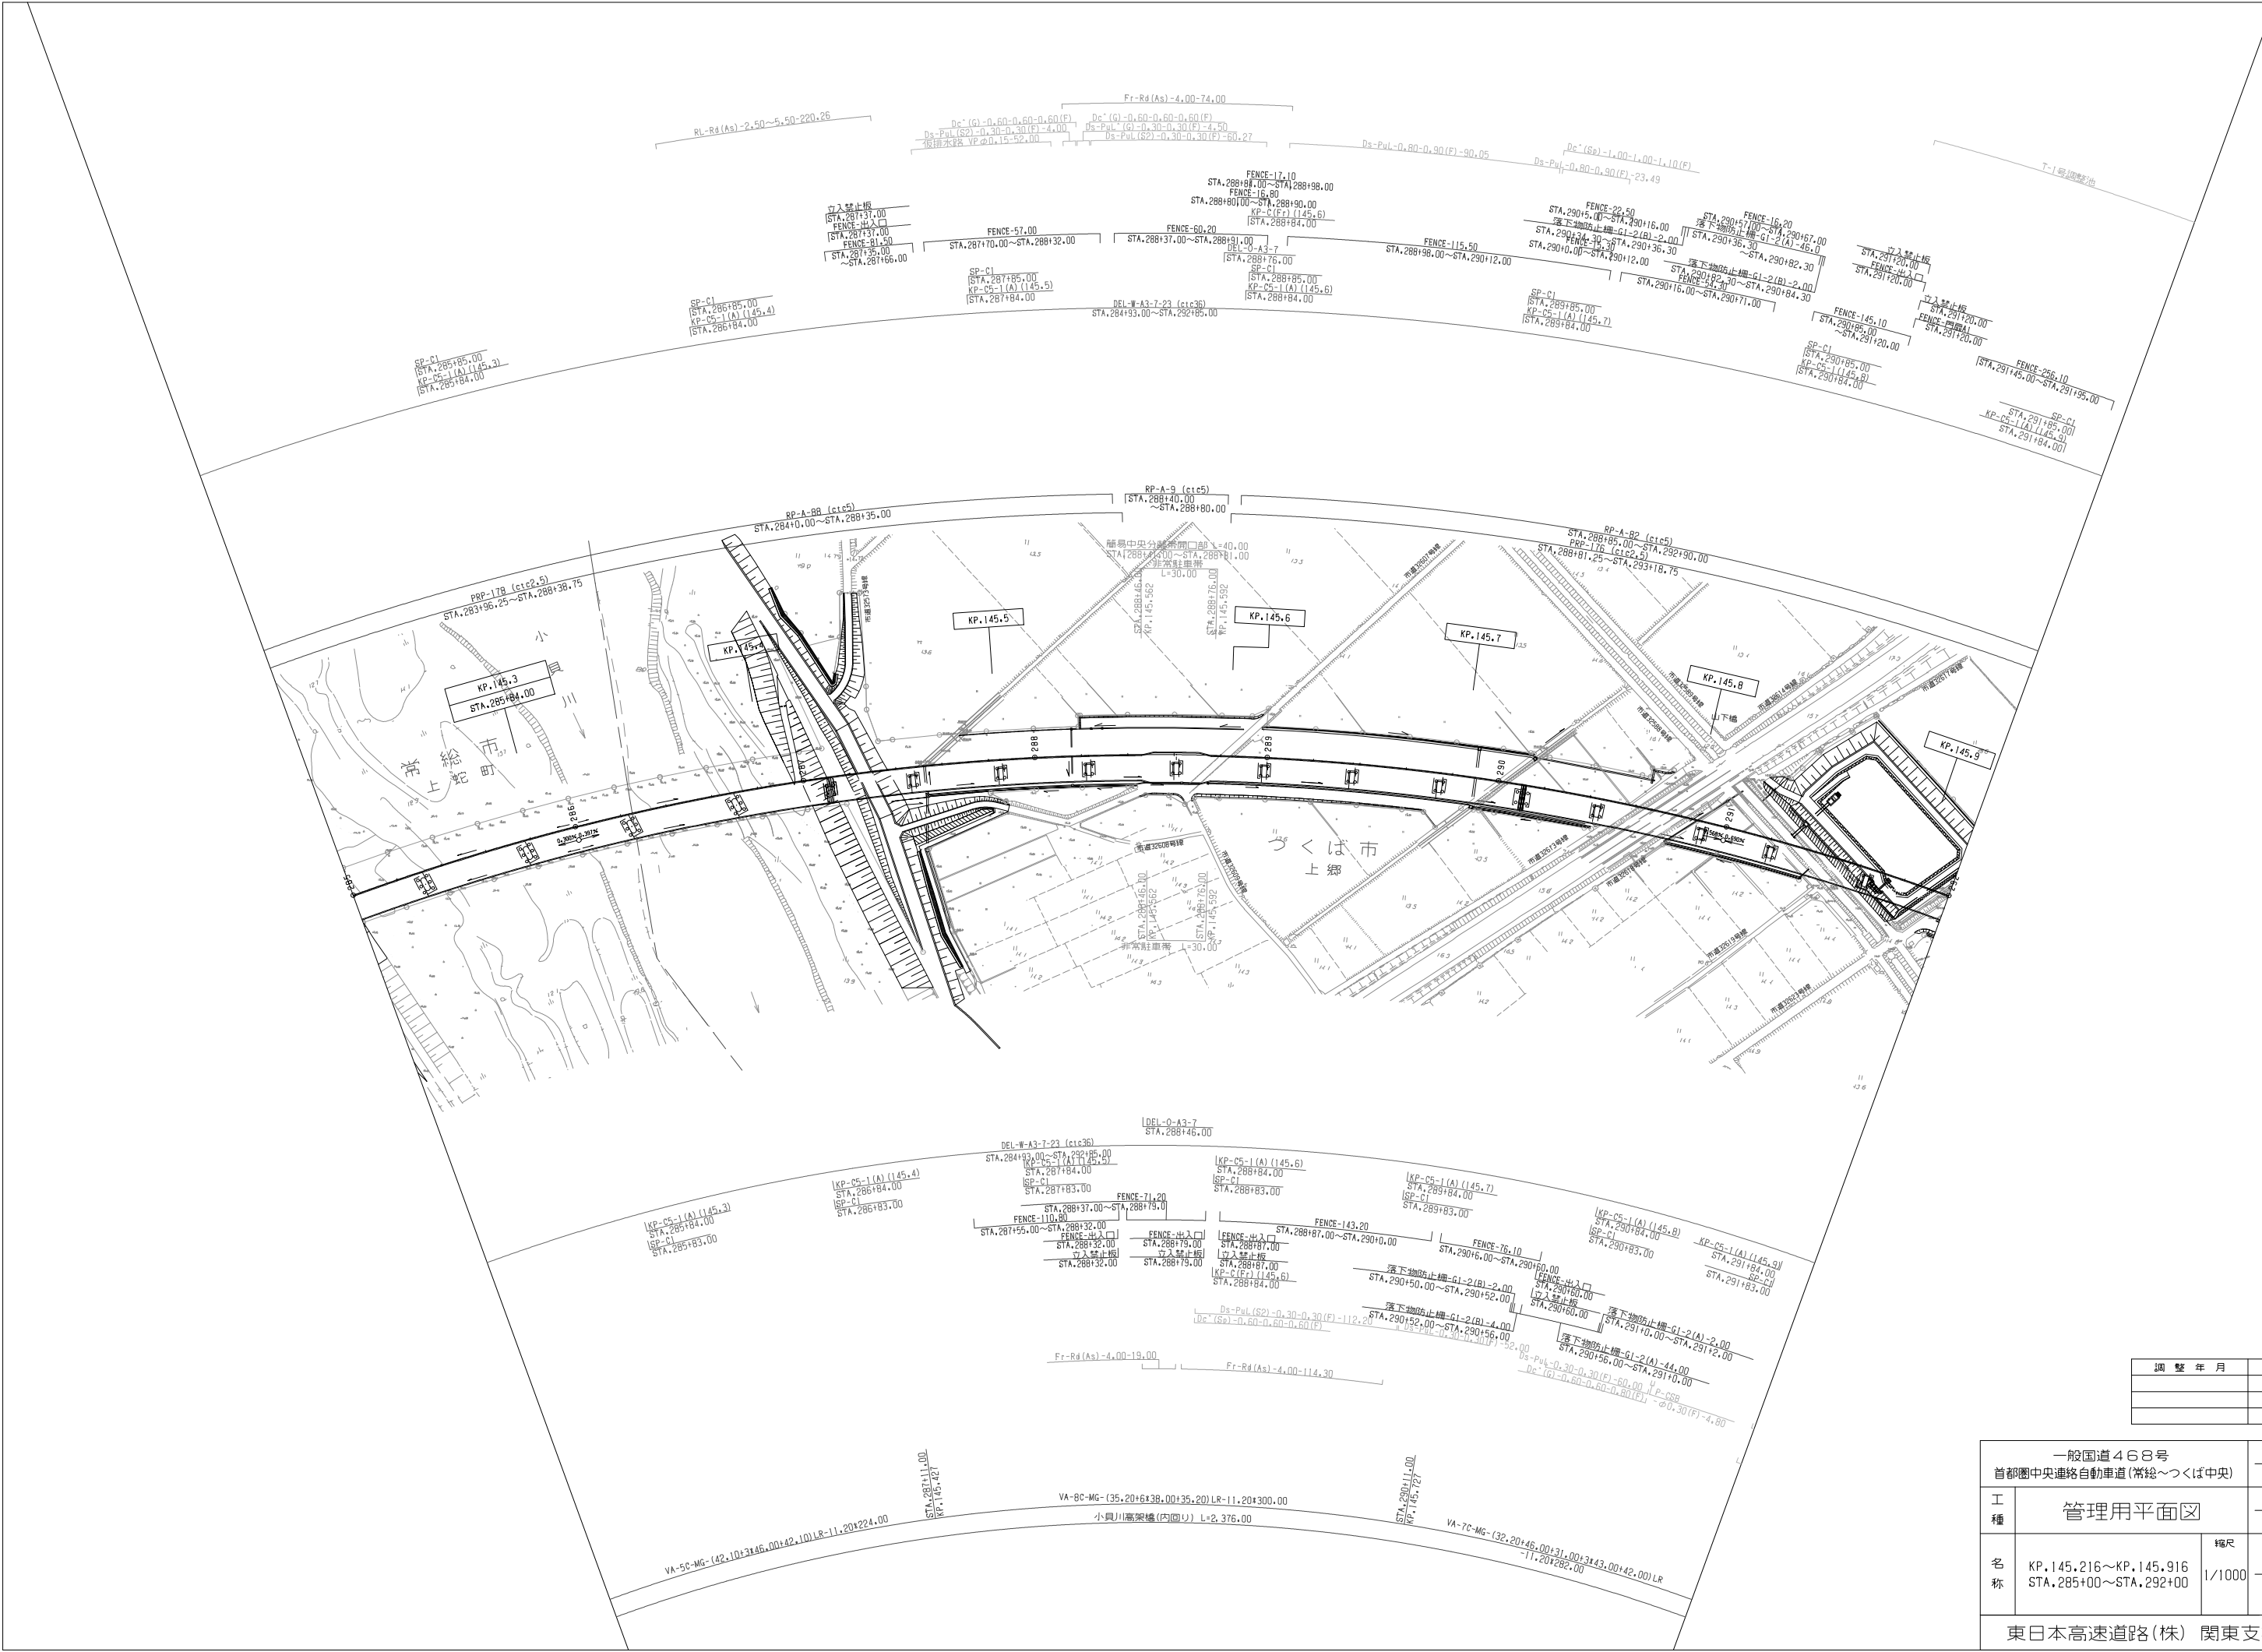

調整年月	摘要

一般国道468号 首都圏中央連絡自動車道(常総～つくば中央)			
工種	管理用平面図		
名称	KP.145.216～KP.145.916 STA.285+00～STA.292+00	縮尺 1/1000	4 15
東日本高速道路(株) 関東支社			

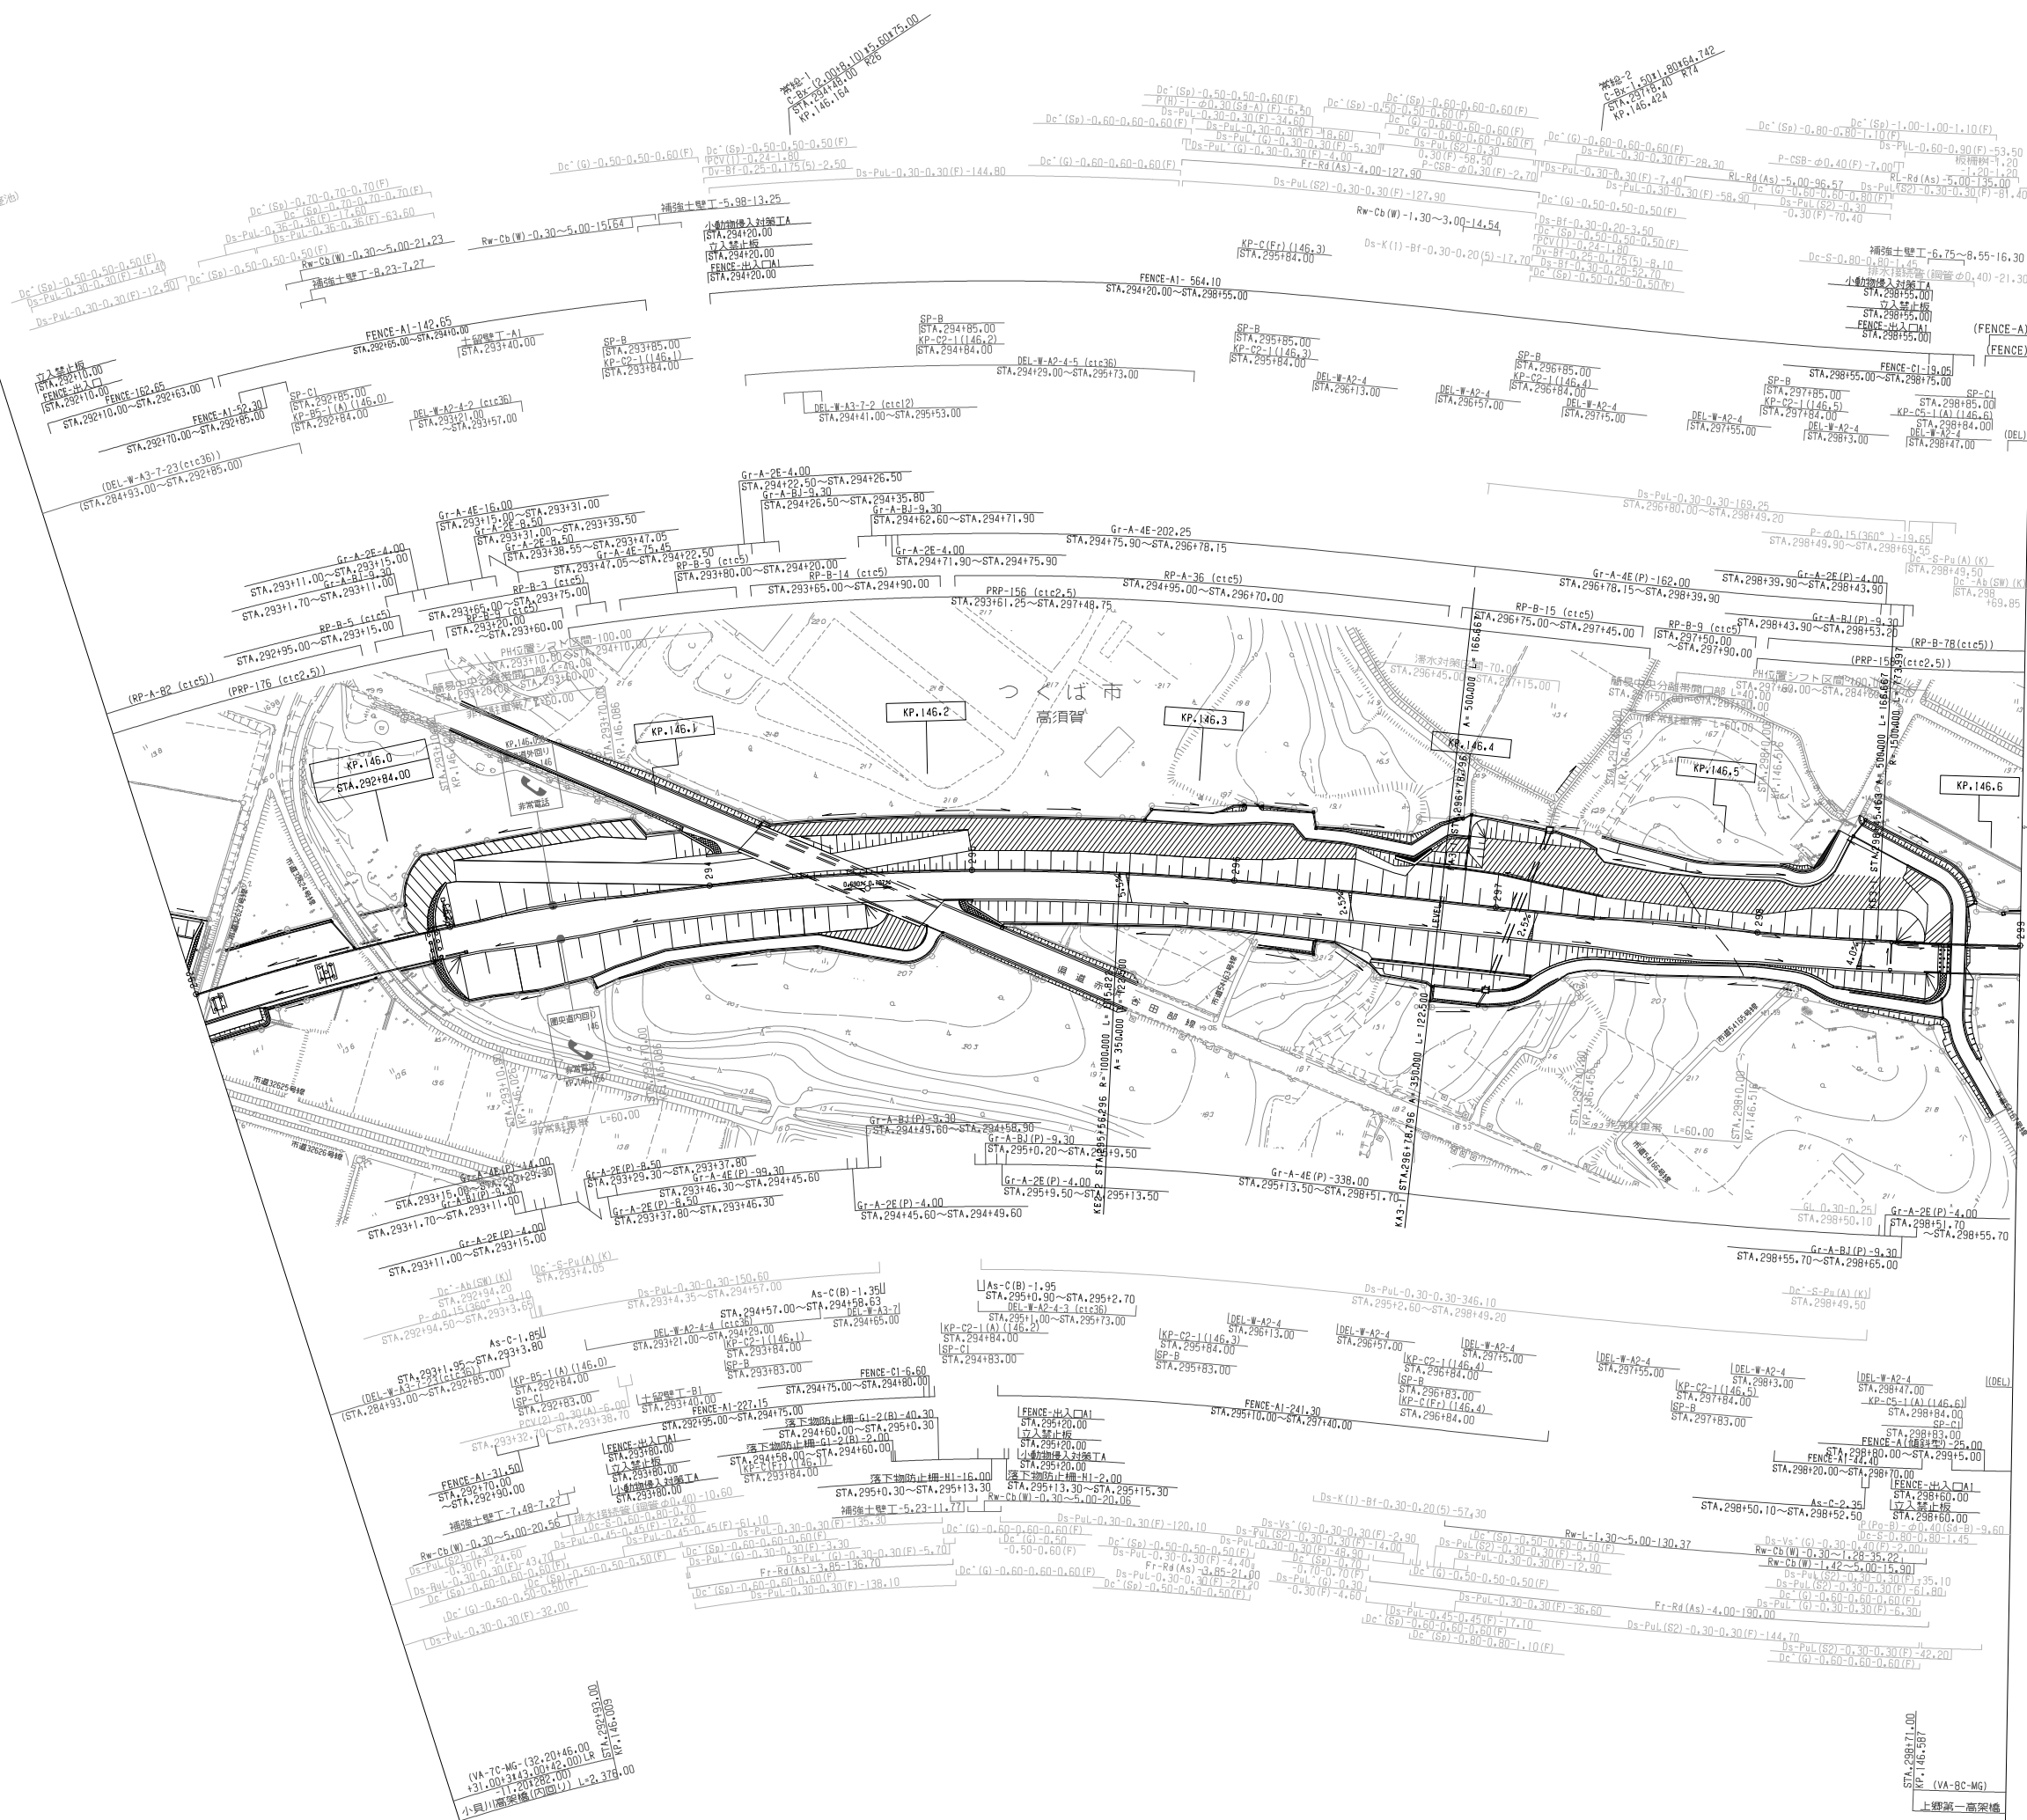


調 整 年 月	摘 要


一般国道468号 首都圏中央連絡自動車道(常総つくば中央)			
工 種	管理用平面図		
名 称	KP.145.916~KP.146.616 STA.292+00~STA.299+00	縮尺 1/1000	5 15
東日本高速道路(株) 関東支社			

KE3-1	298+45.46263	7831.6536	16584.30217	8= 1500.00000	773.99719	129-51-58.32
KE3-2	306+19.45982	7289.12583	17124.75577	A= 500.00000	166.66666	120-18-06.07

一般国道468号 首都圏中央連絡自動車道(常総～つくば中央)		_____	
工 種	管理用平面図	_____	
名 称	KP.146.616～KP.147.316 STA.299+00～STA.306+00	縮尺 1/1000	$\frac{6}{15}$
東日本高速道路(株) 関東支社			


調査年月	摘要

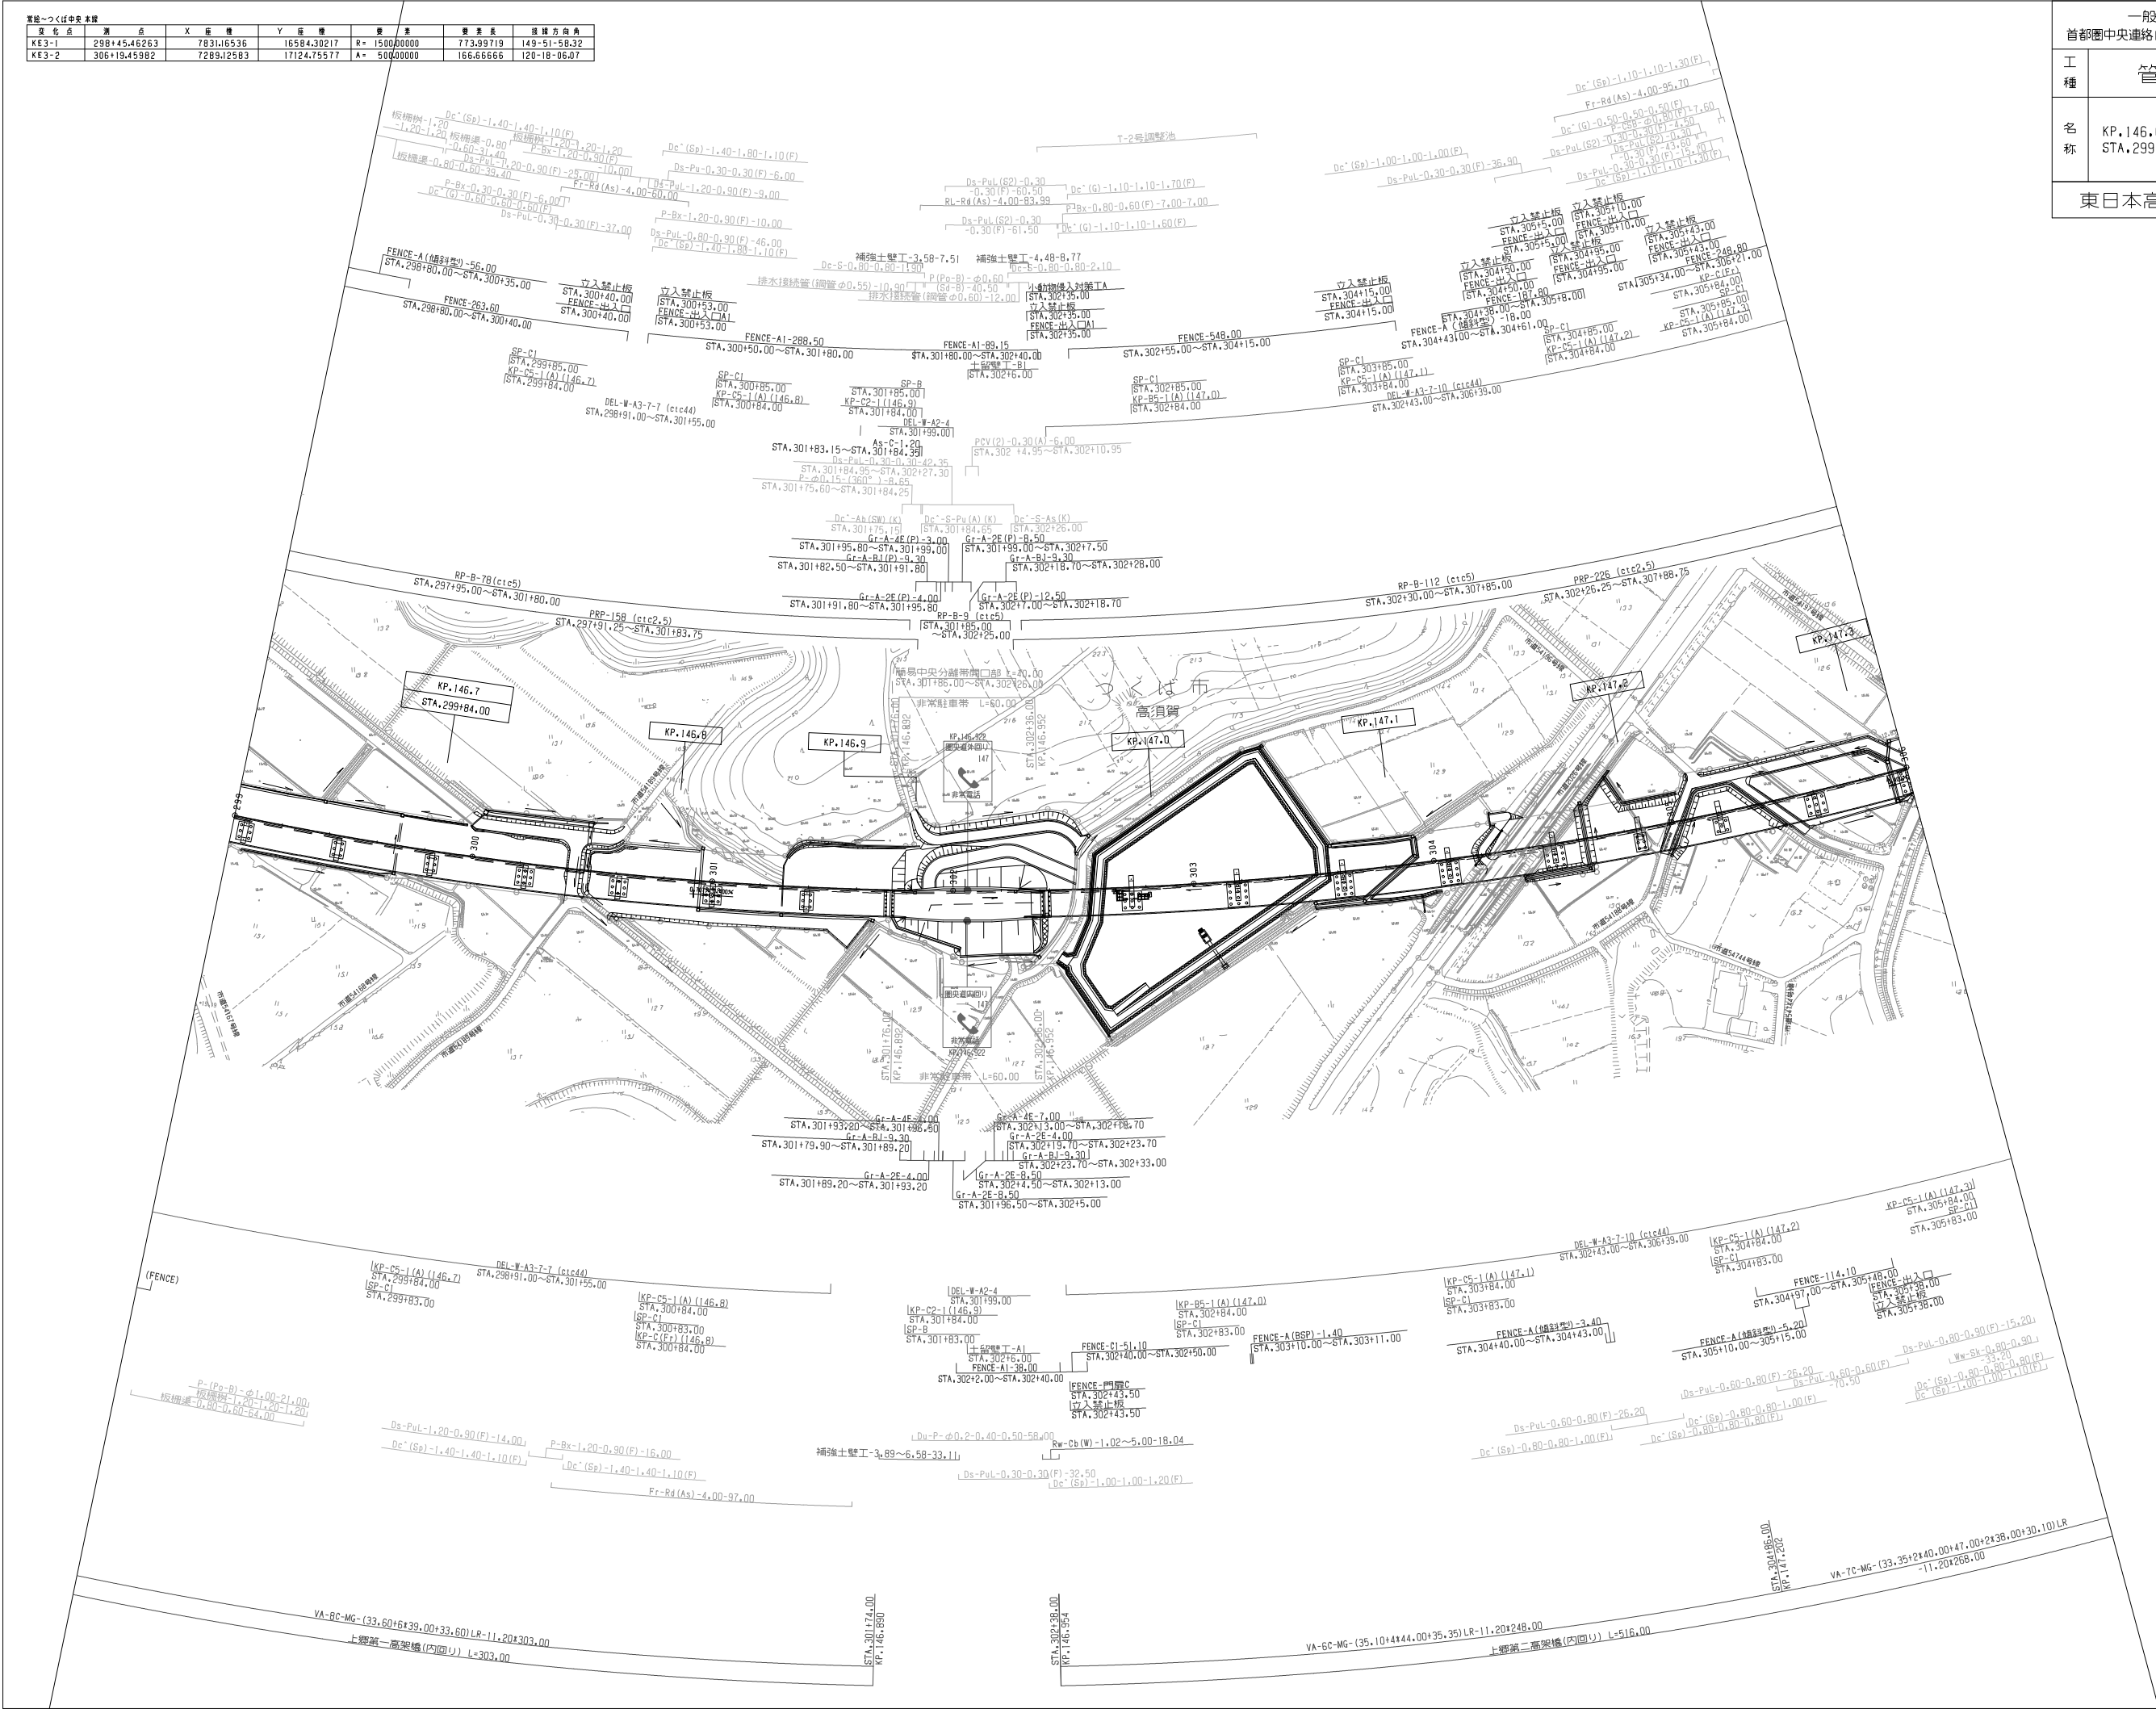

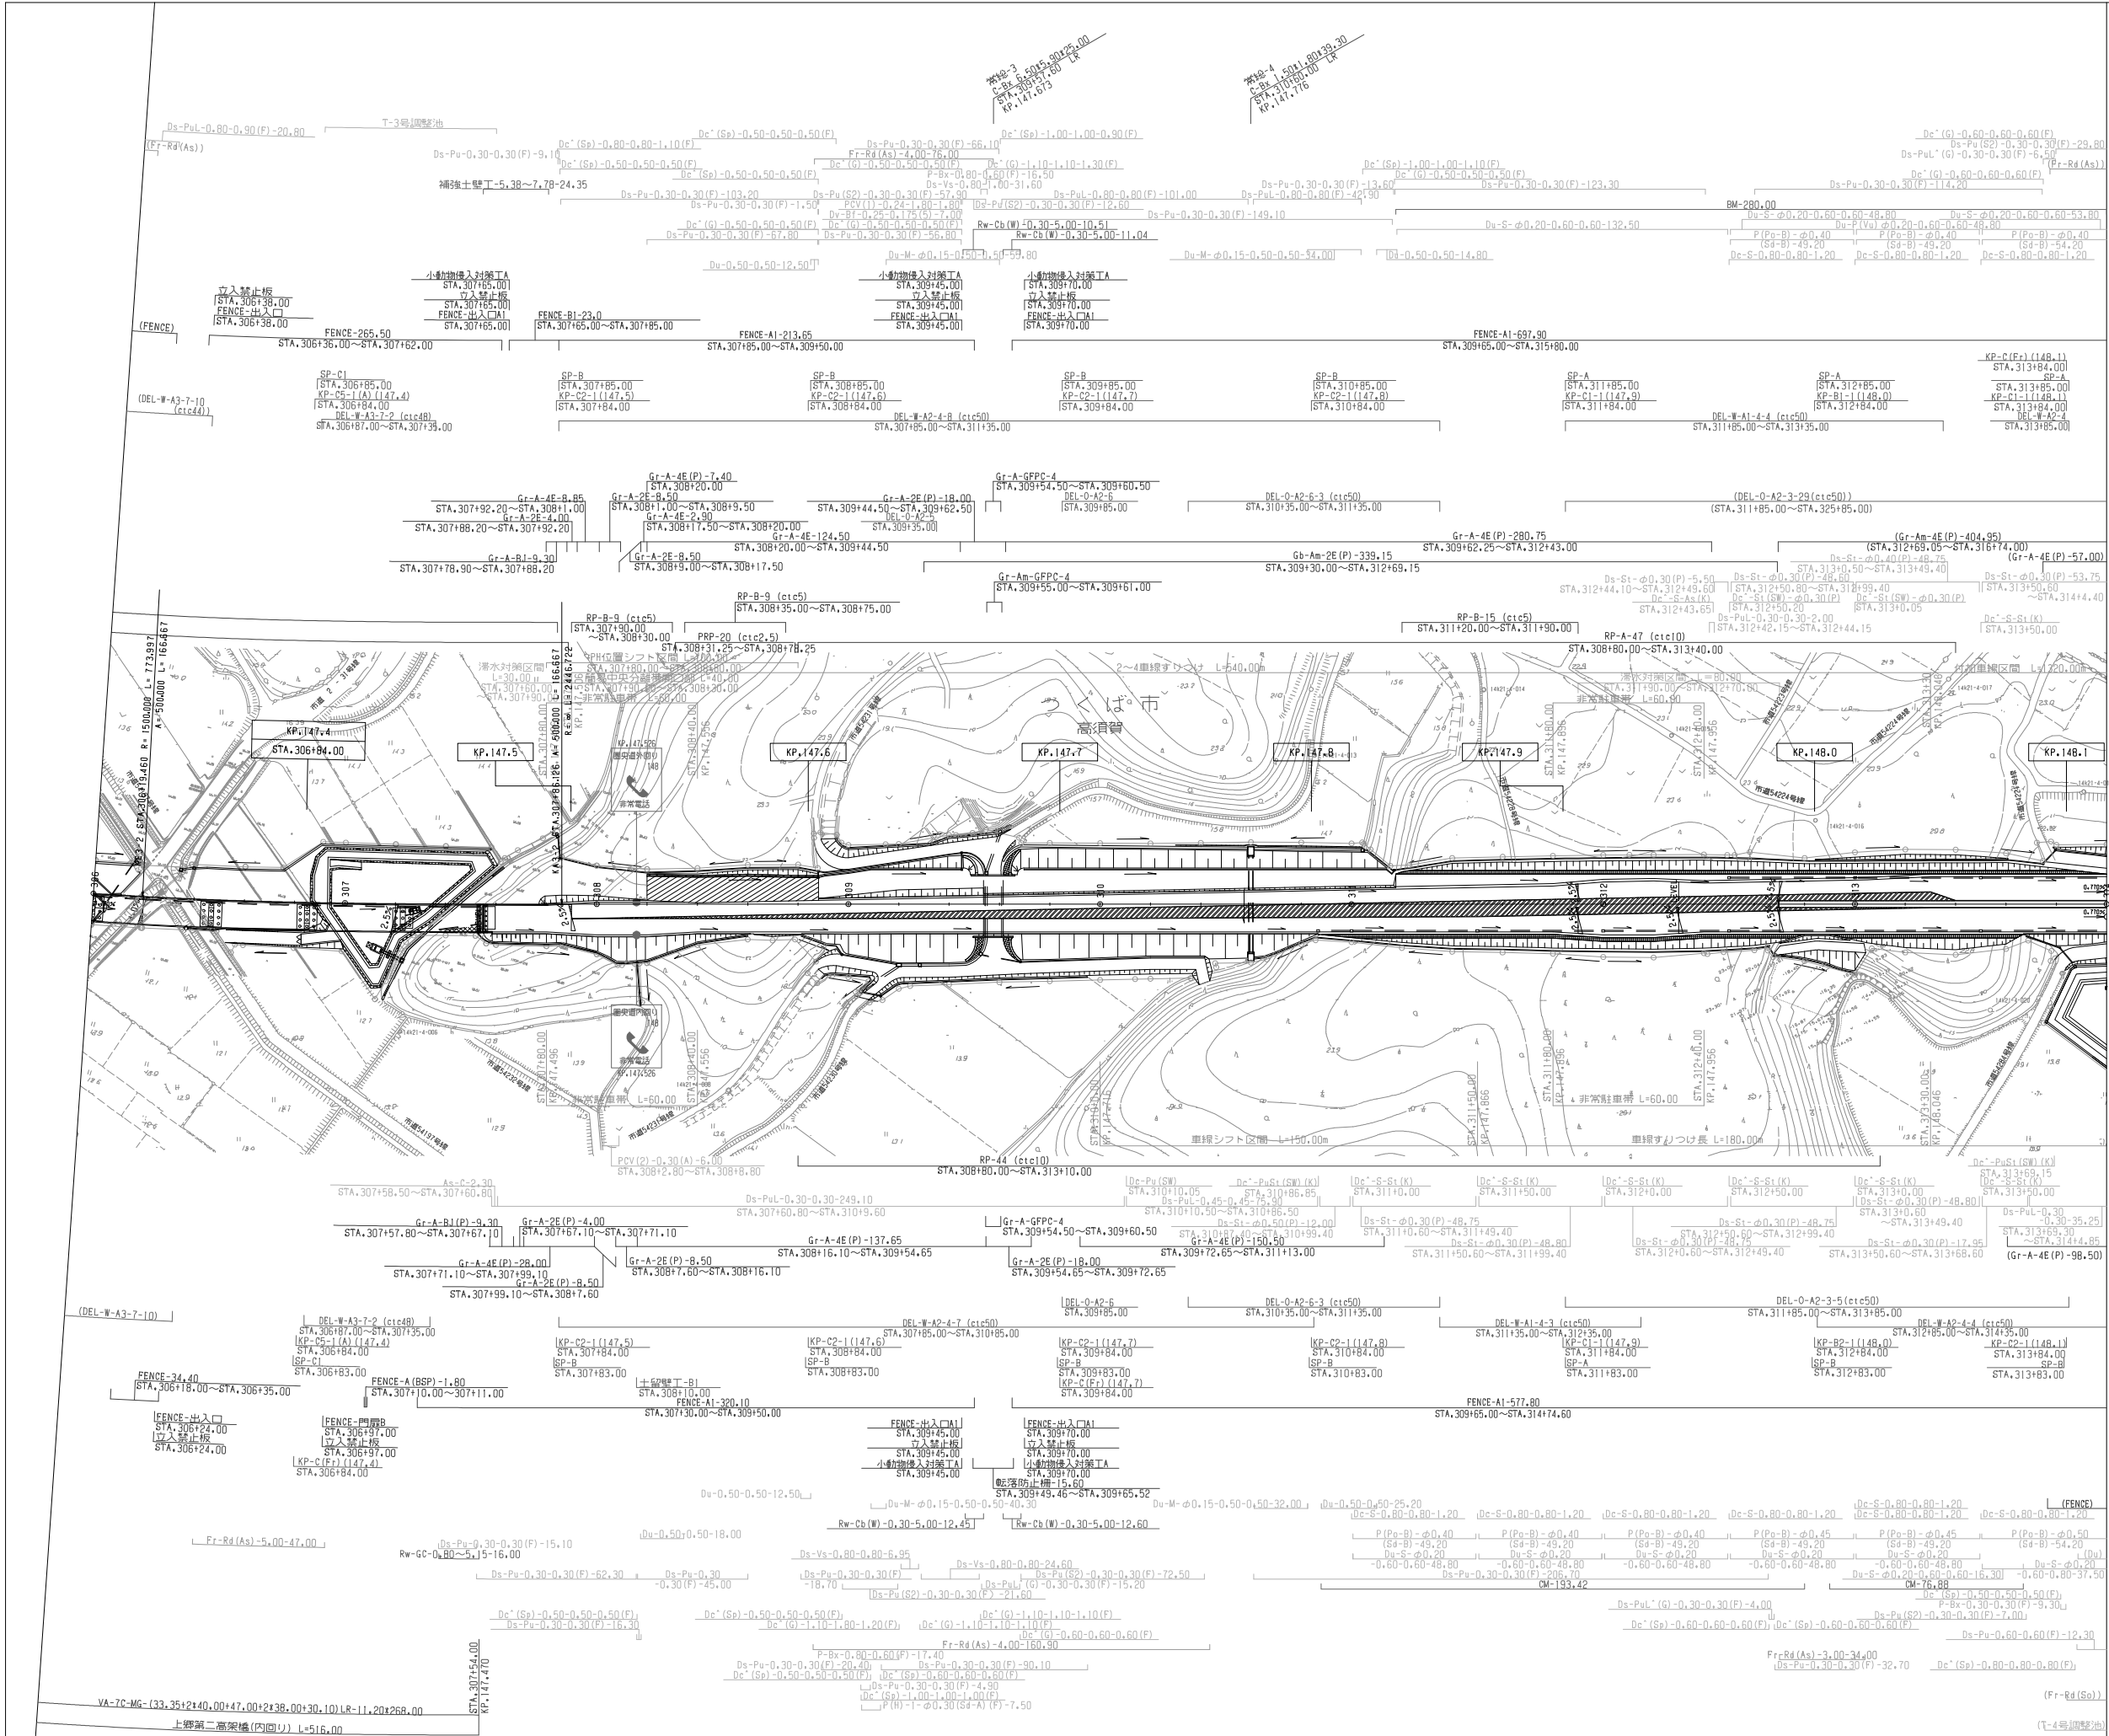


調整年月	摘要


一般国道468号 首都圏中央連絡自動車道(常総〜つくば中央)			
工種	管理用平面図		
名称	KP.147.316〜KP.148.116 STA.306+00〜STA.314+00	縮尺 1/1000	7 15
東日本高速道路(株) 関東支社			

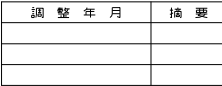

一般国道468号 首都圏中央連絡自動車道(常総~つくば中央)		—
工 種	管理用平面図	—
名 称	KP.148.116~KP.148.916 STA.314+00~STA.322+00	縮尺 1/1000 $\frac{8}{15}$
東日本高速道路(株) 関東支社		

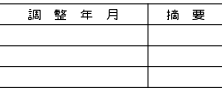


一般国道468号 首都圏中央連絡自動車道(常総〜つくば中央)		—	
工 種	管理用平面図	—	
名 称	KP.148.916~KP.149.716 STA.322+00~STA.330+00	縮尺 1/1000	$\frac{9}{15}$
東日本高速道路(株) 関東支社			

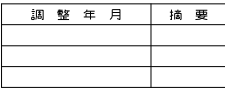


一般国道468号 首都圏中央連絡自動車道(常総～つくば中央)		—	
工 種	管理用平面図	—	
名 称	KP.149.716~KP.150.416 STA.330+00~STA.337+00	縮尺 1/1000	$\frac{10}{15}$
東日本高速道路(株) 関東支社			

一般国道468号 首都圏中央連絡自動車道(常総～つくば中央)		_____	
工 種	管理用平面図	_____	
名 称	KP.150.416～KP.151.116 STA.337+00～STA.344+00	縮尺 1/1000	$\frac{11}{15}$
東日本高速道路(株) 関東支社			


調 査 年 月	摘 要

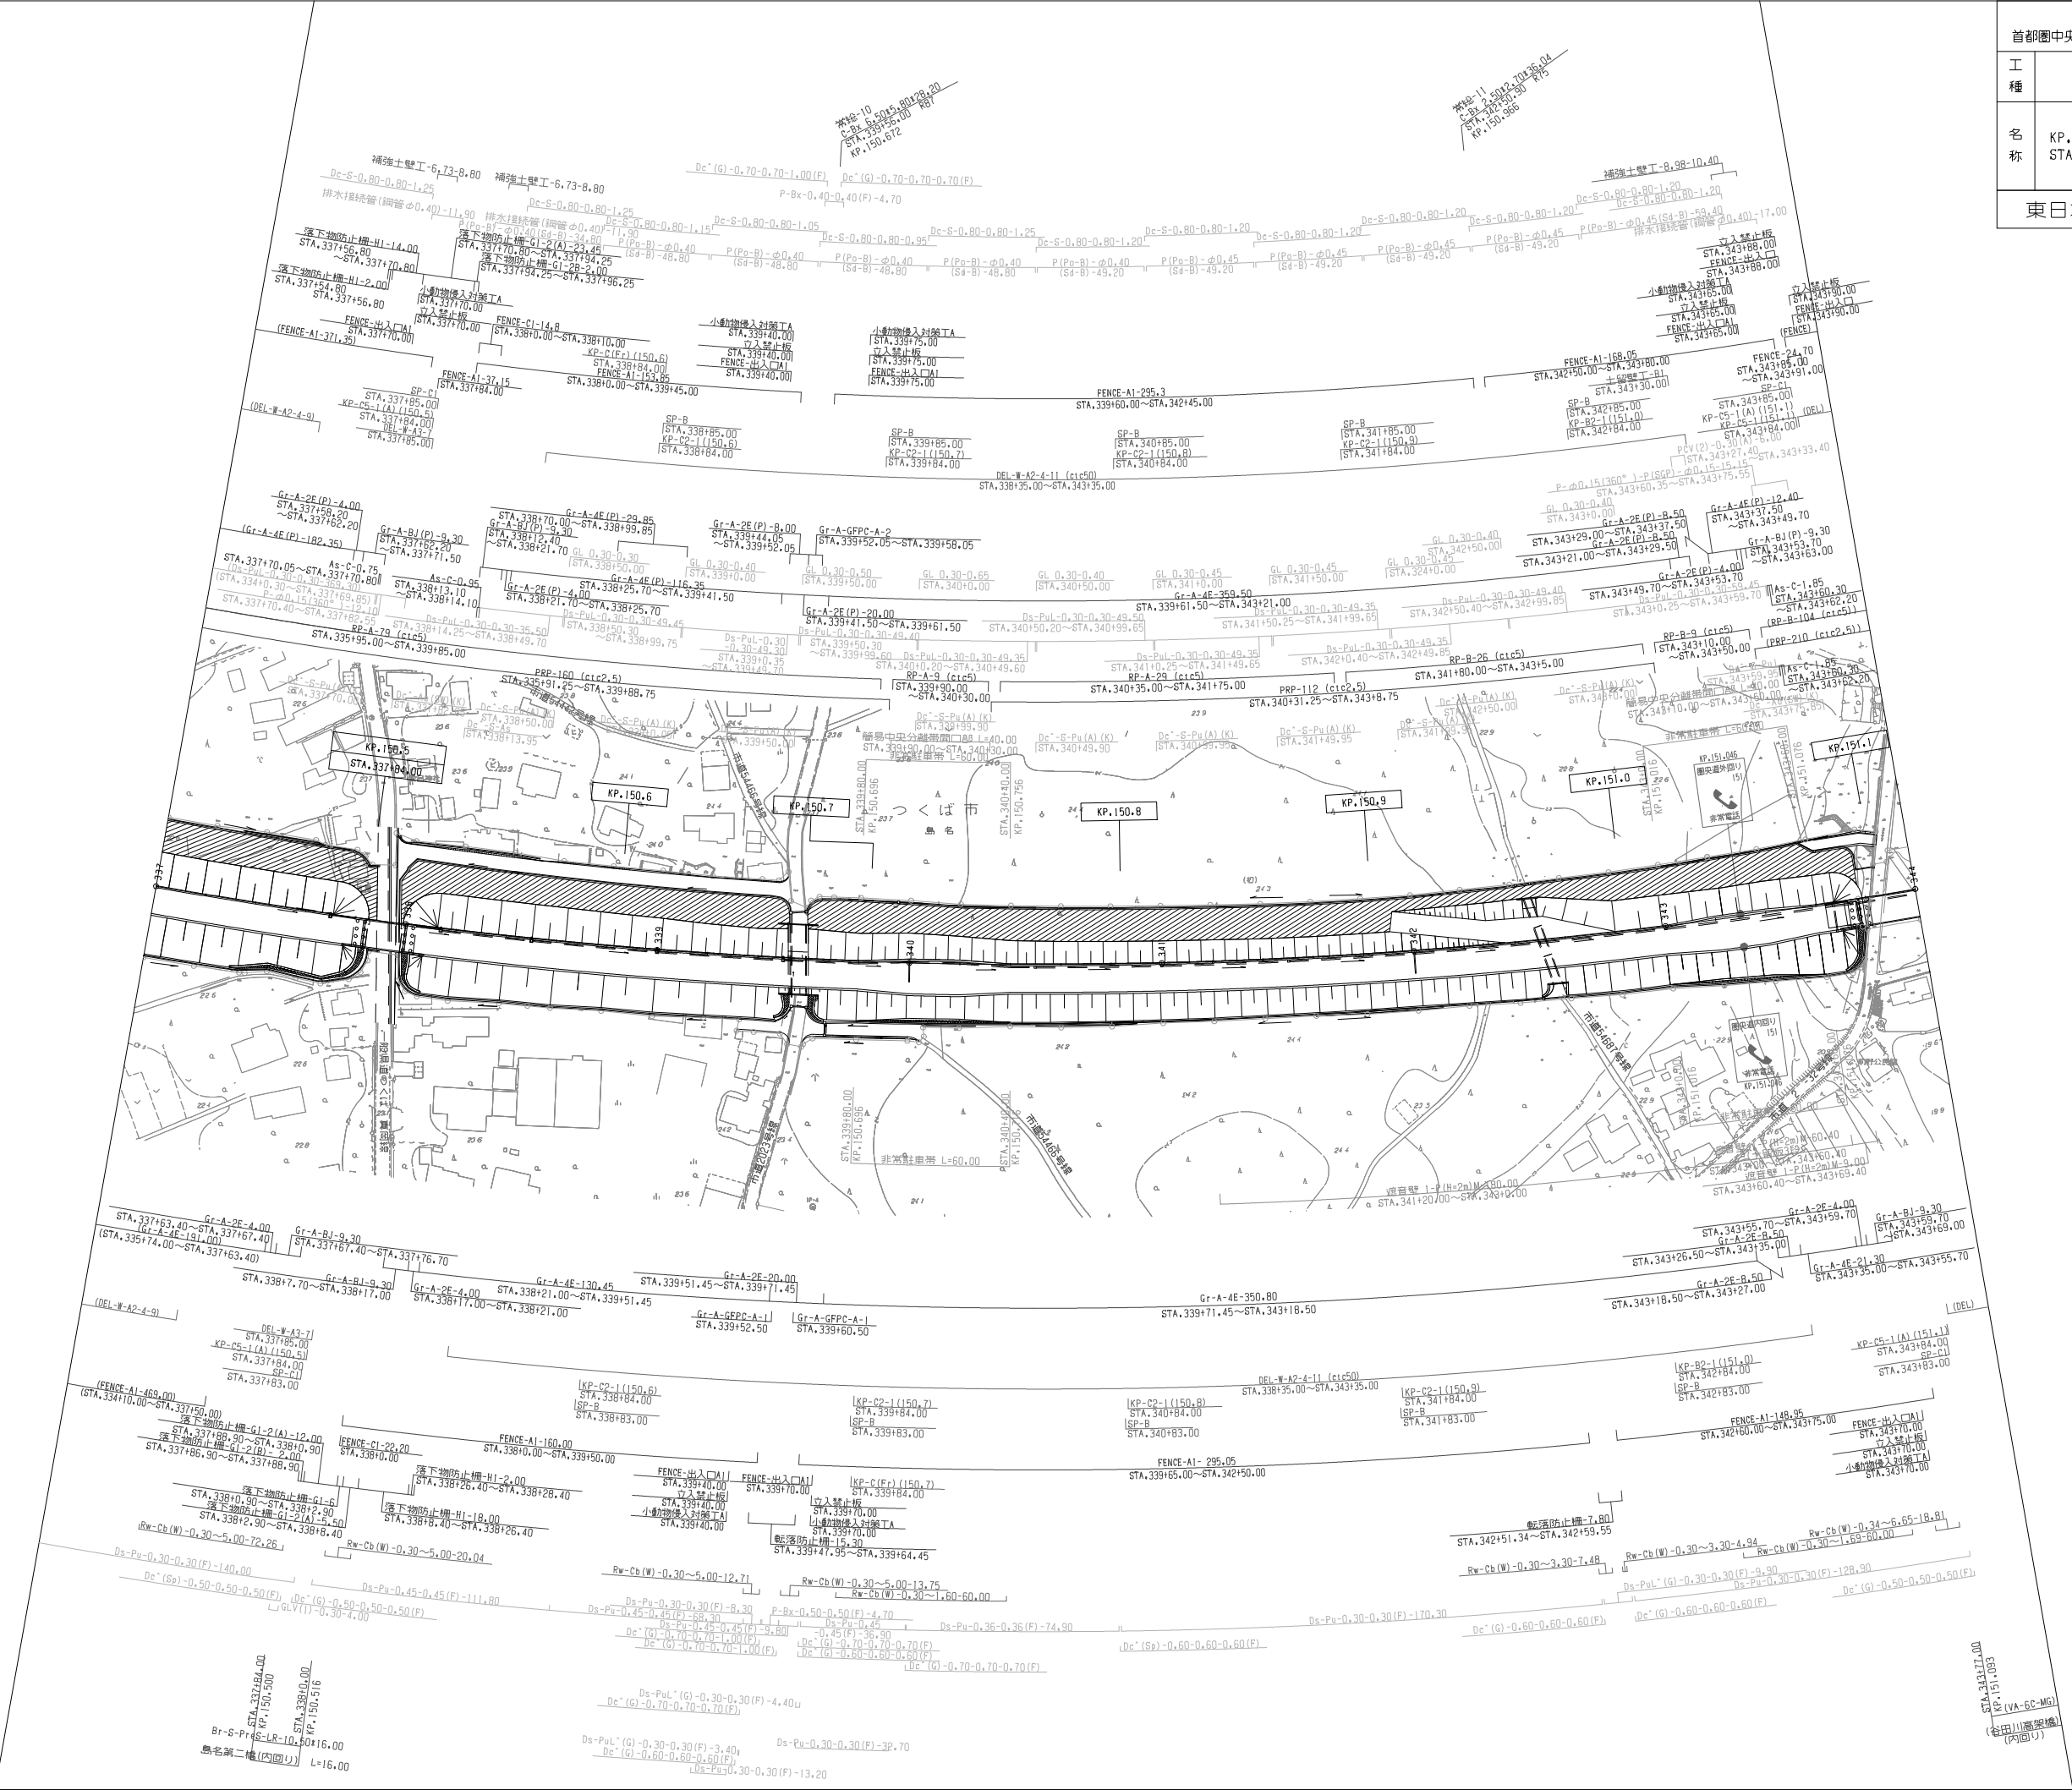

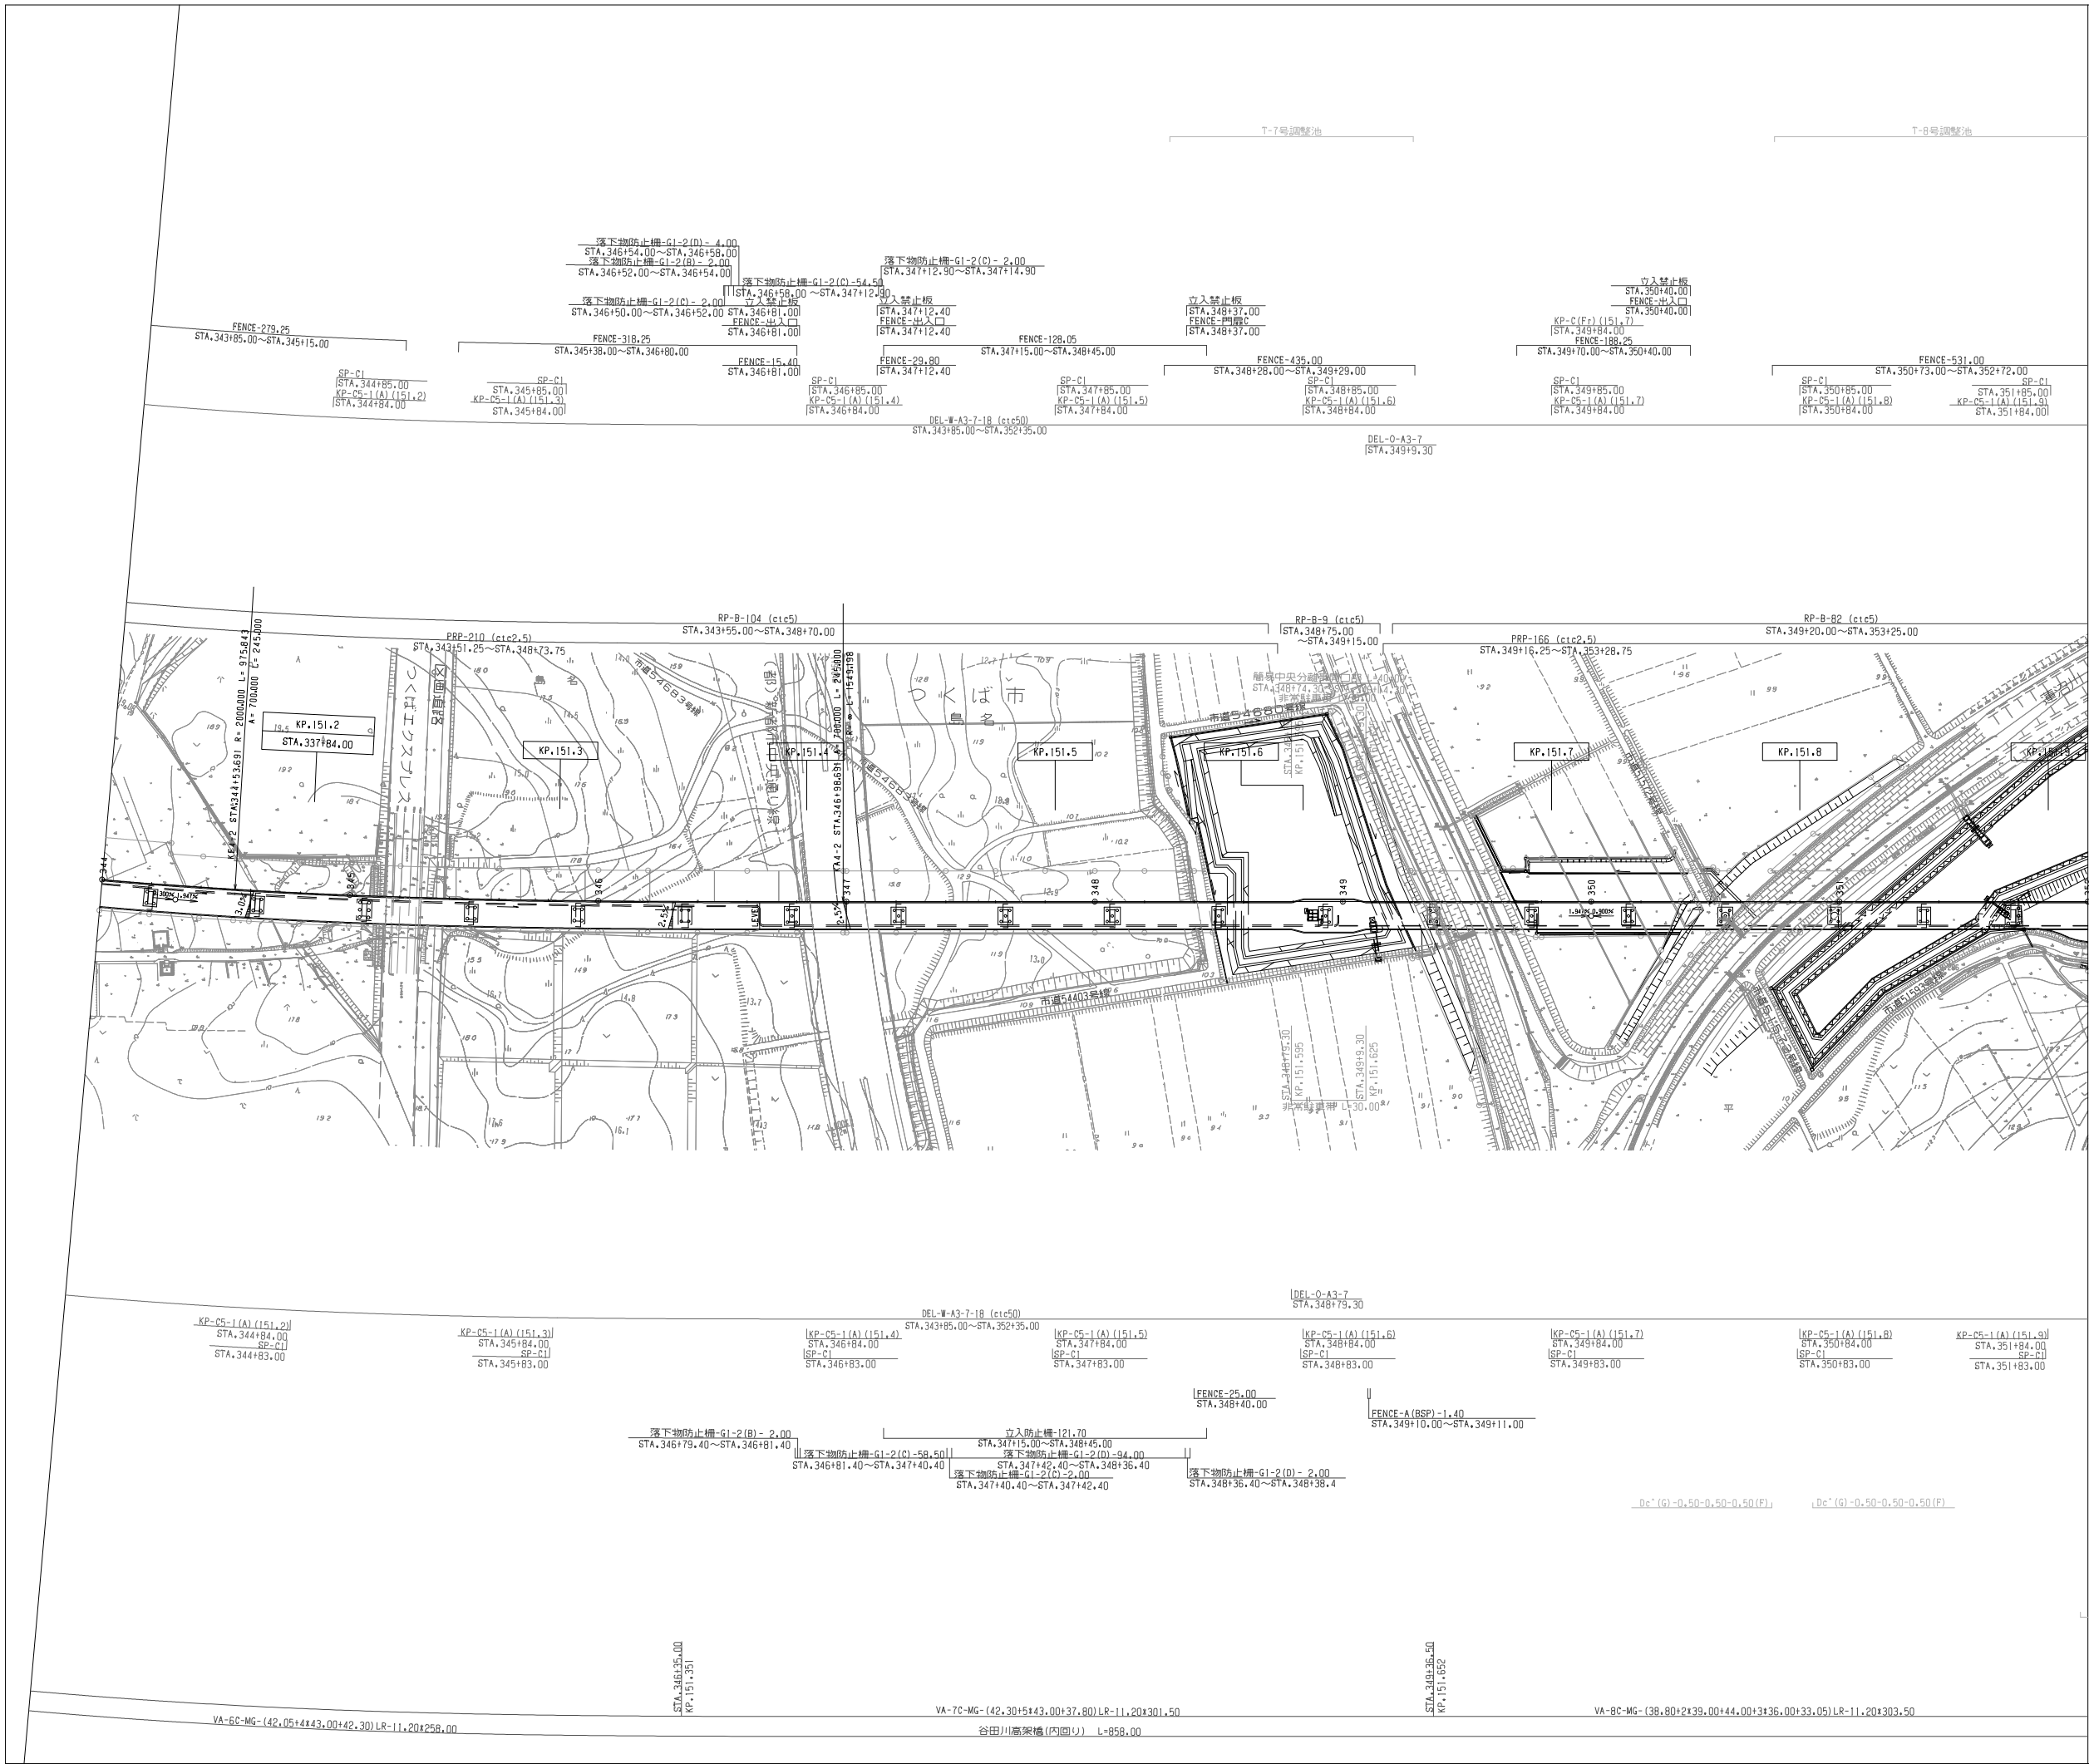


調整年月	摘要

一般国道468号 首都圏中央連絡自動車道(常総~つくば中央)			
工種	管理用平面図		
名称	KP.151.116~KP.151.916 STA.344+00~STA.352+00	縮尺 1/1000	12 15
東日本高速道路(株) 関東支社			

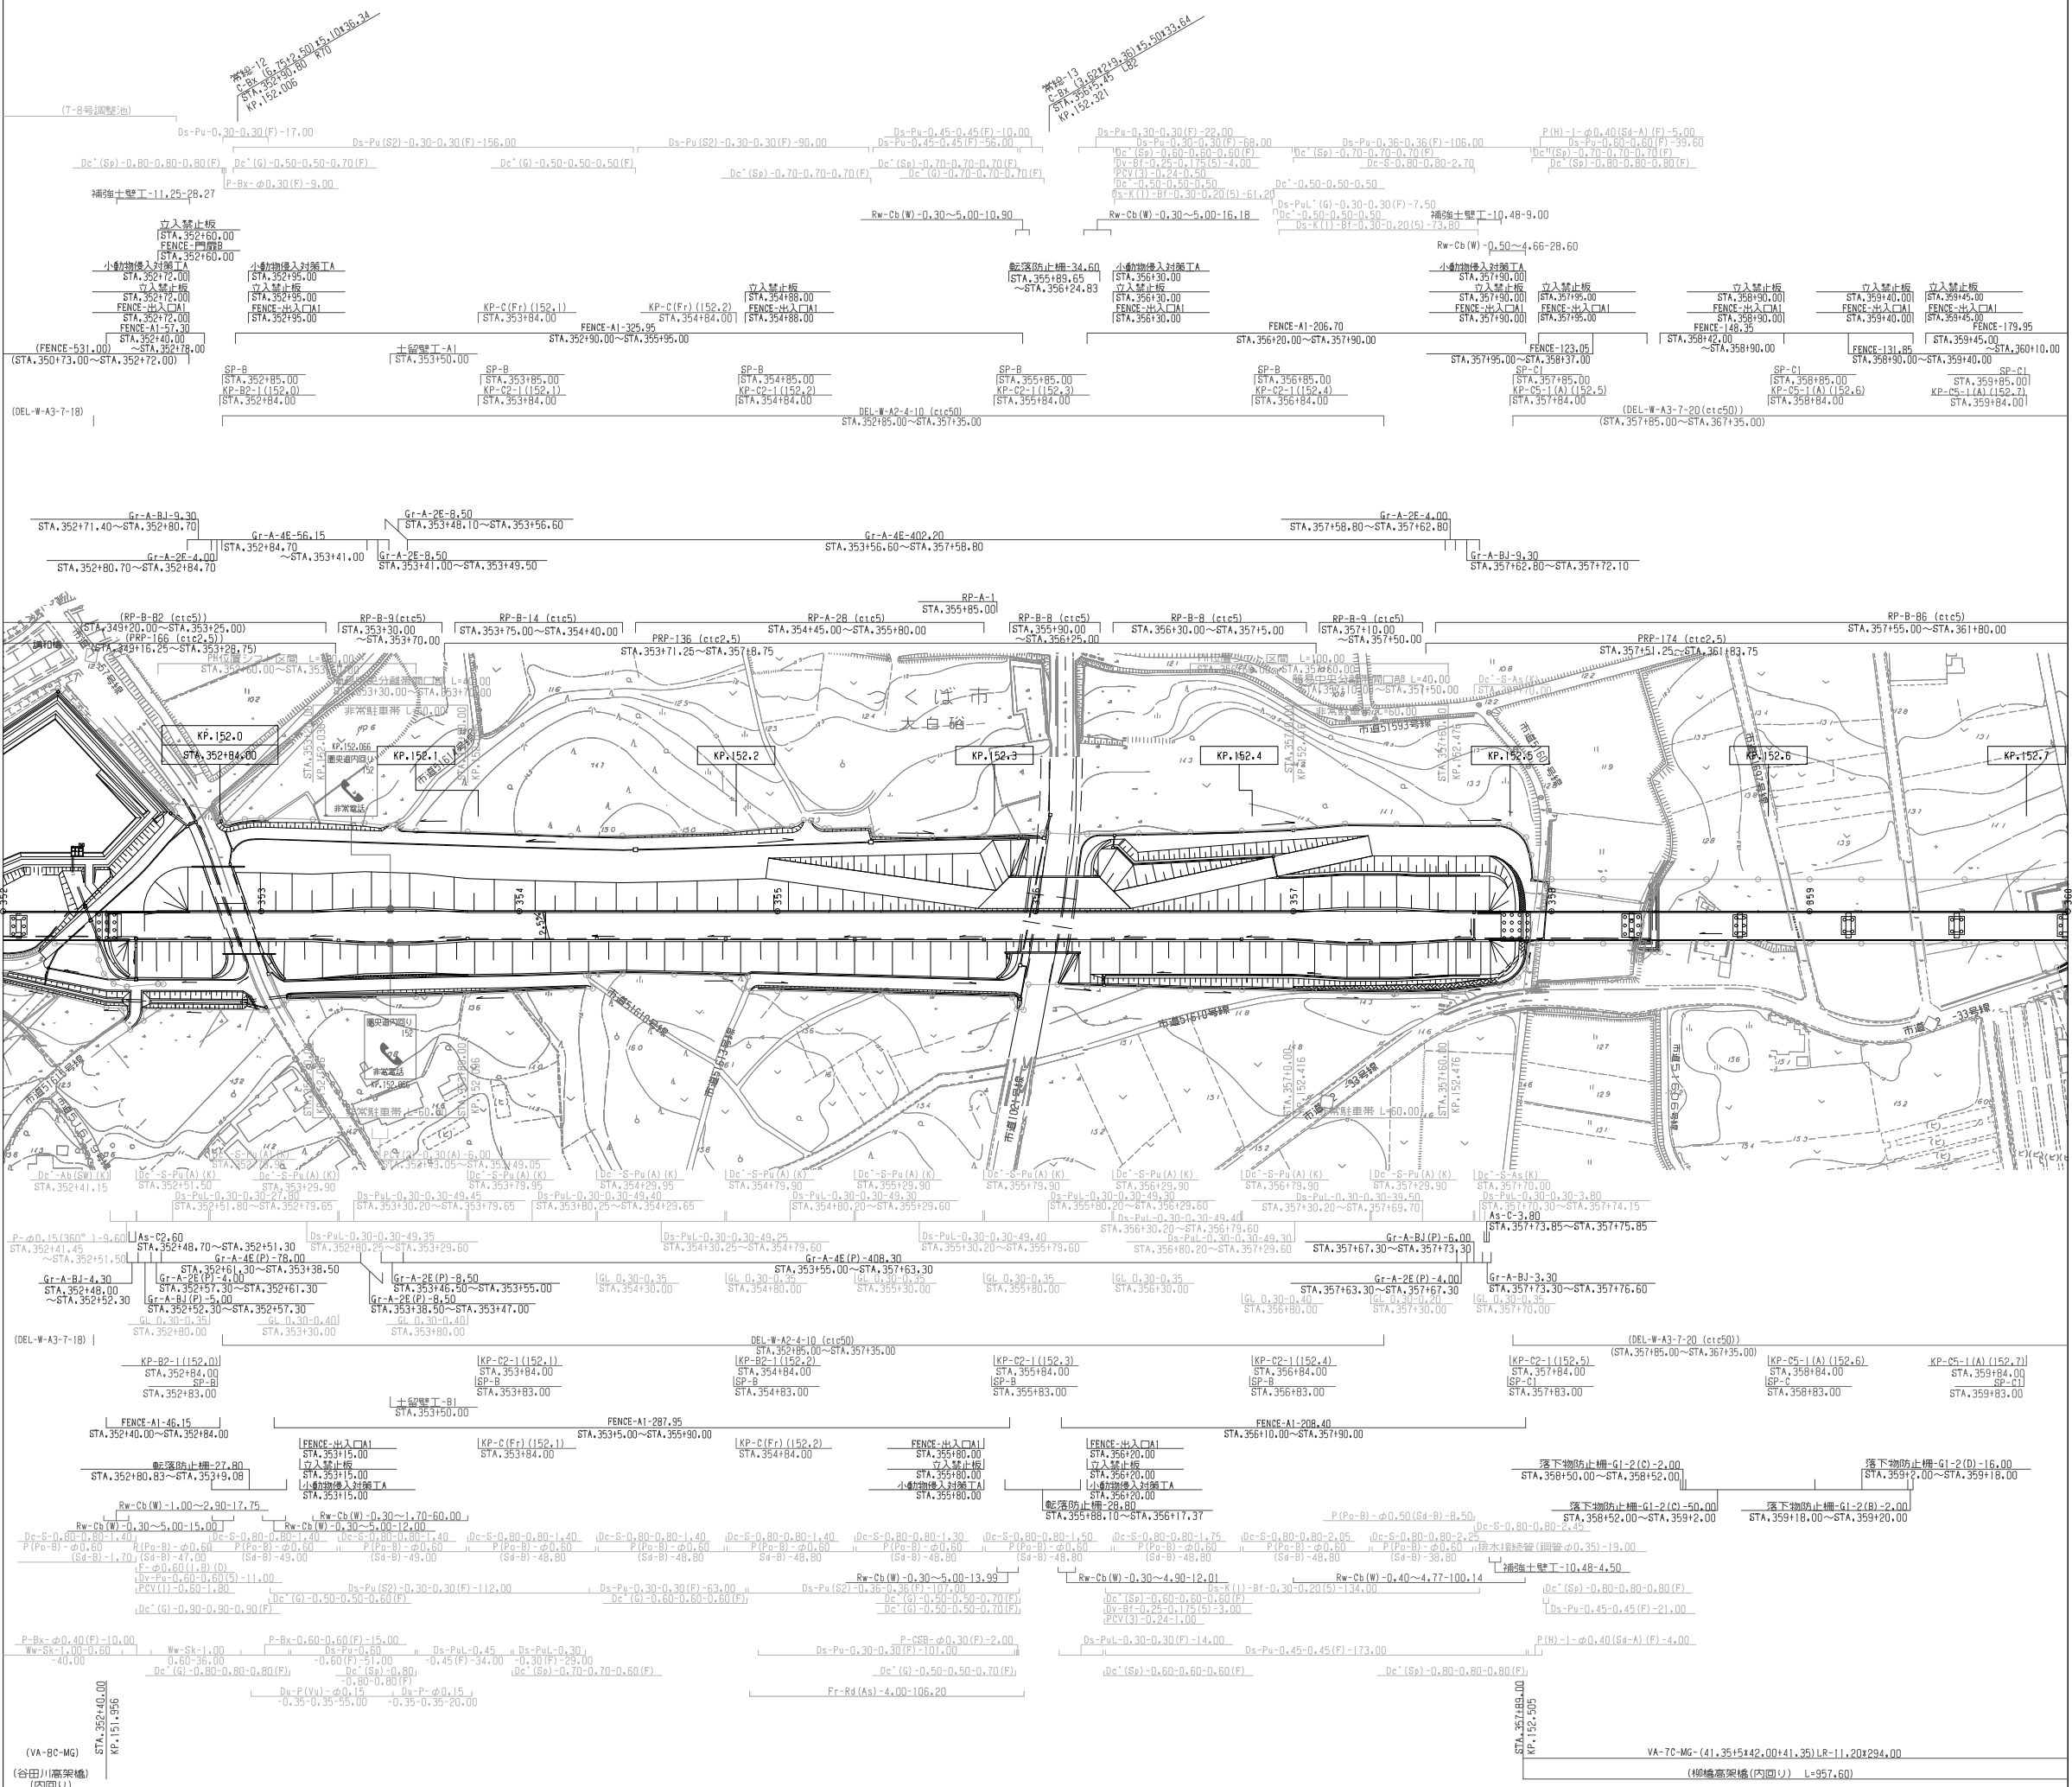


調 整 年 月	摘 要

一般国道468号 首都圏中央連絡自動車道(常総～つくば中央)			—
工 種	管理用平面図		—
名 称	KP.151.916～KP.152.716 STA.352+00～STA.360+00	縮尺 1/1000	13
			15
東日本高速道路(株) 関東支社			

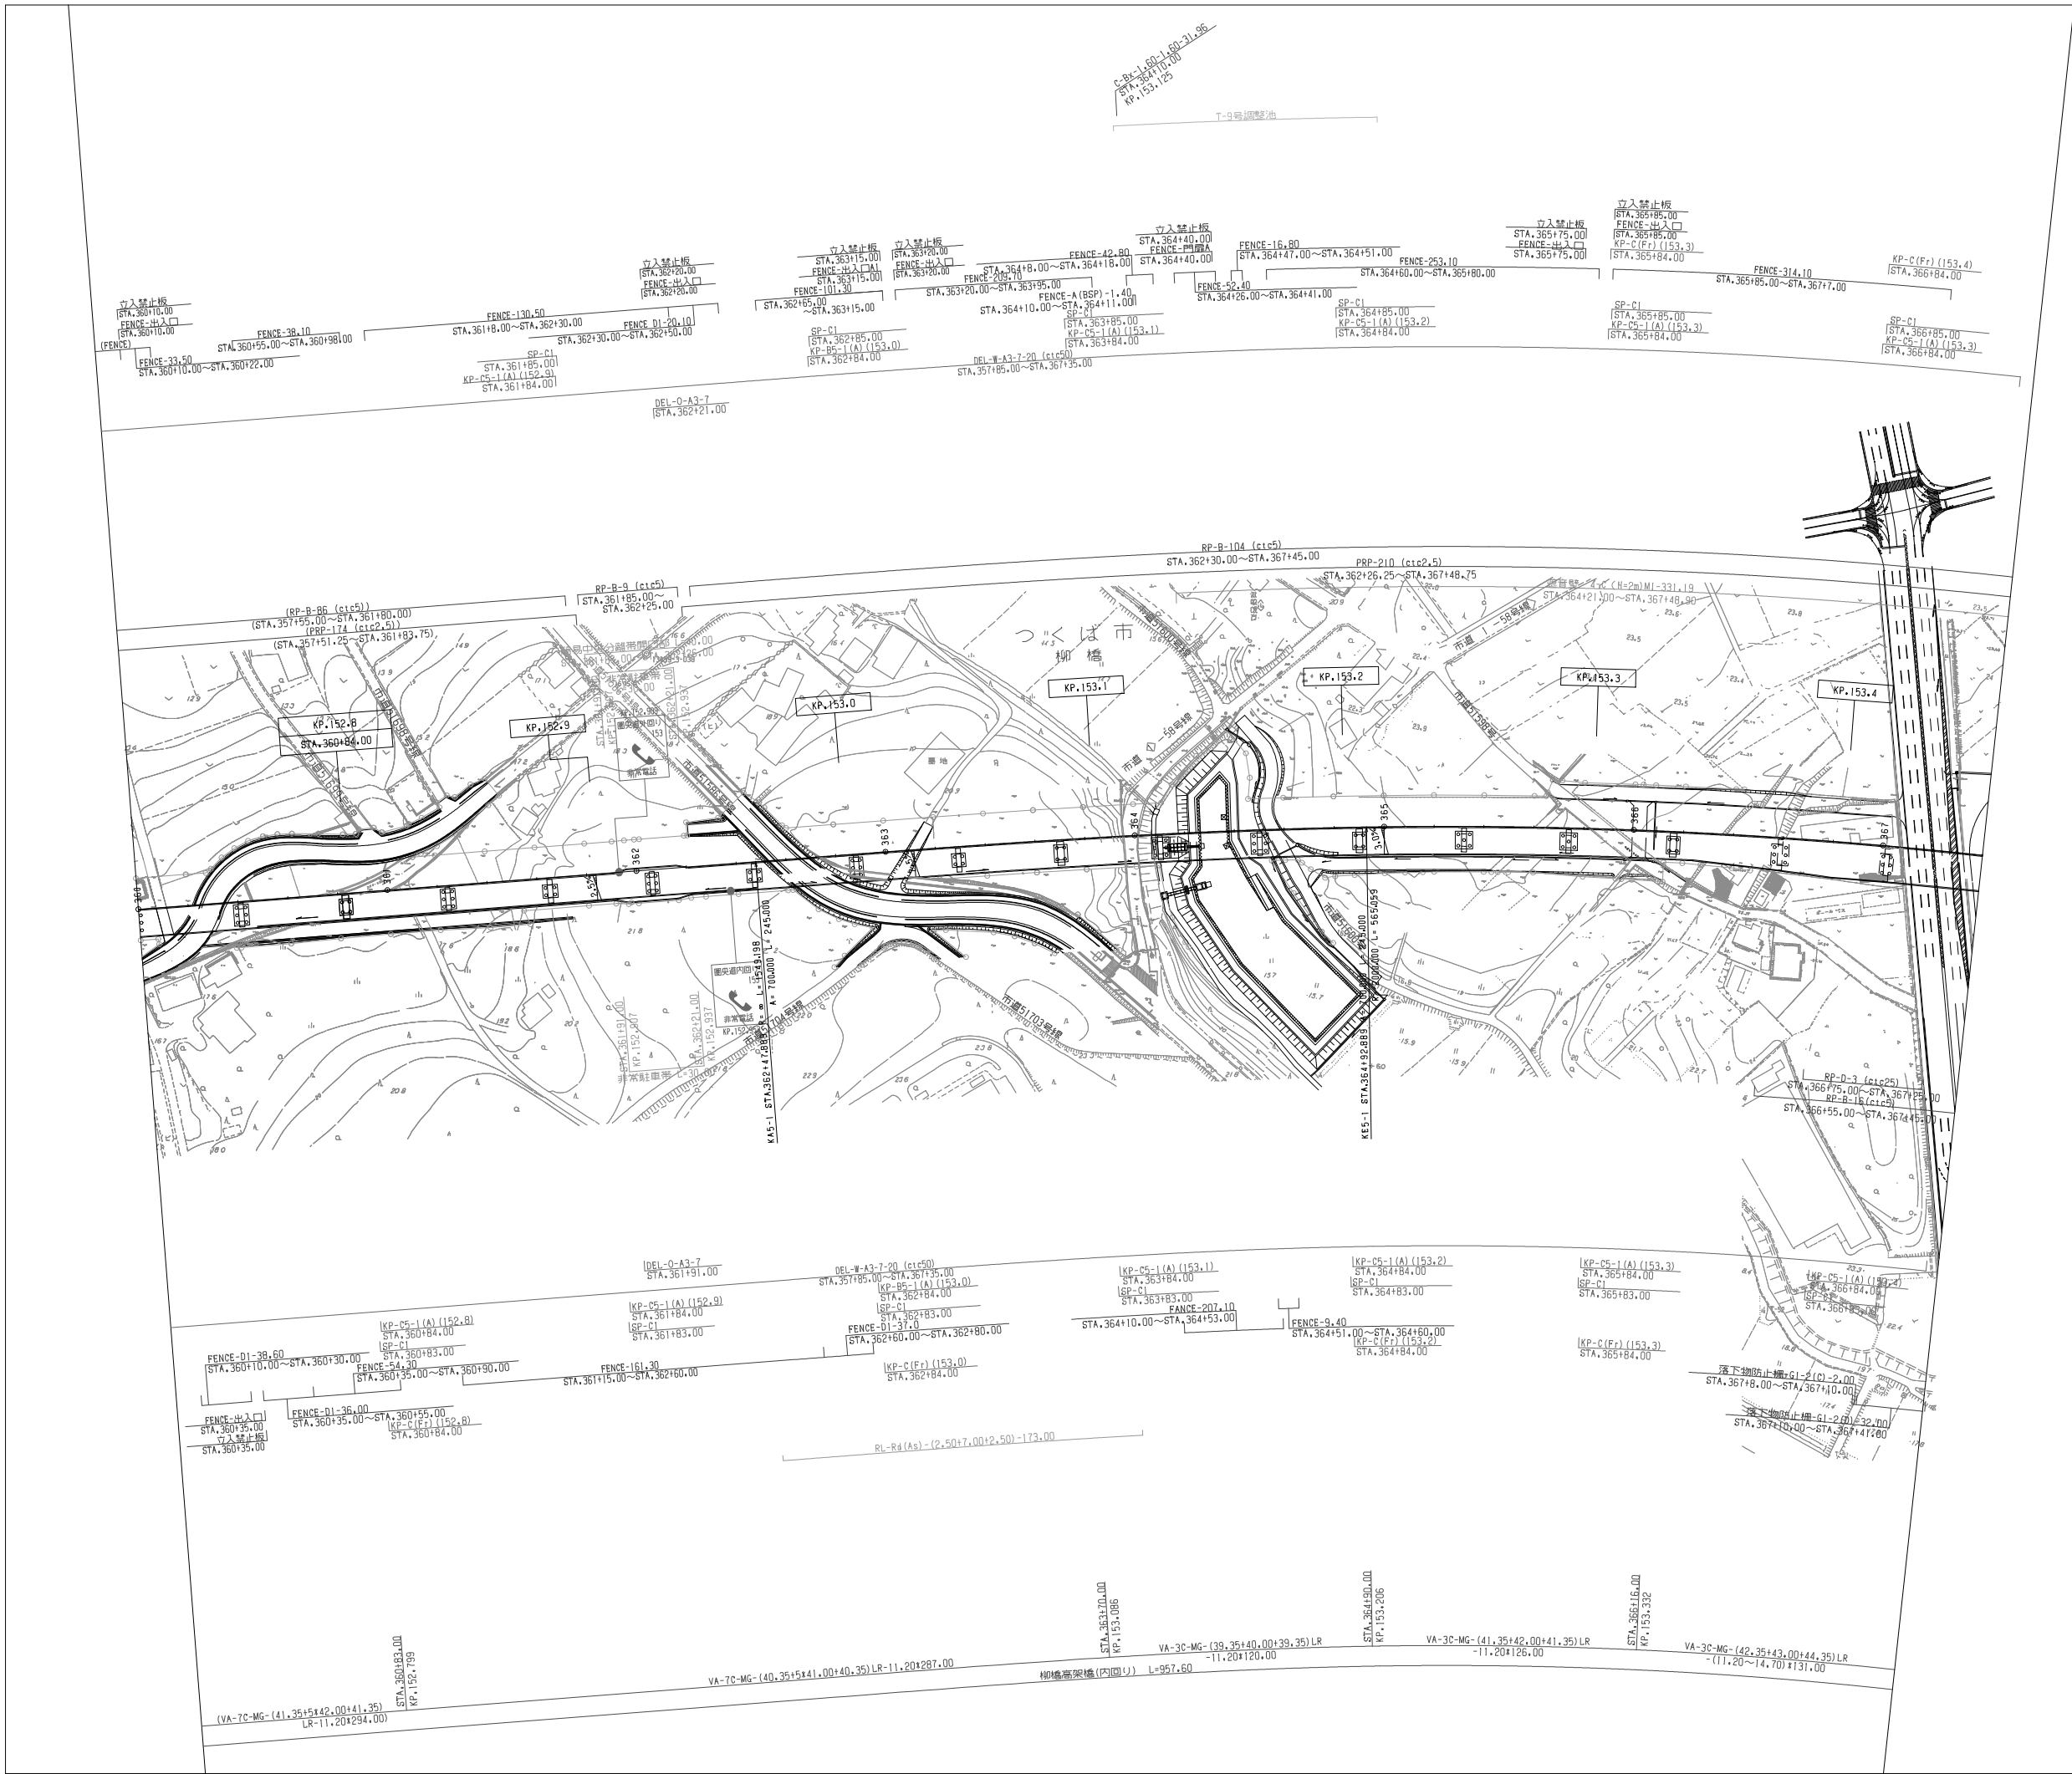

調 整 年 月	摘 要

一般国道468号 首都圏中央連絡自動車道(常総～つくば中央)			
工 種	管理用平面図		
名 称	KP.152.716～KP.153.456 STA.360+00～STA.367+40	縮尺 1/1000	14 15
東日本高速道路(株) 関東支社			

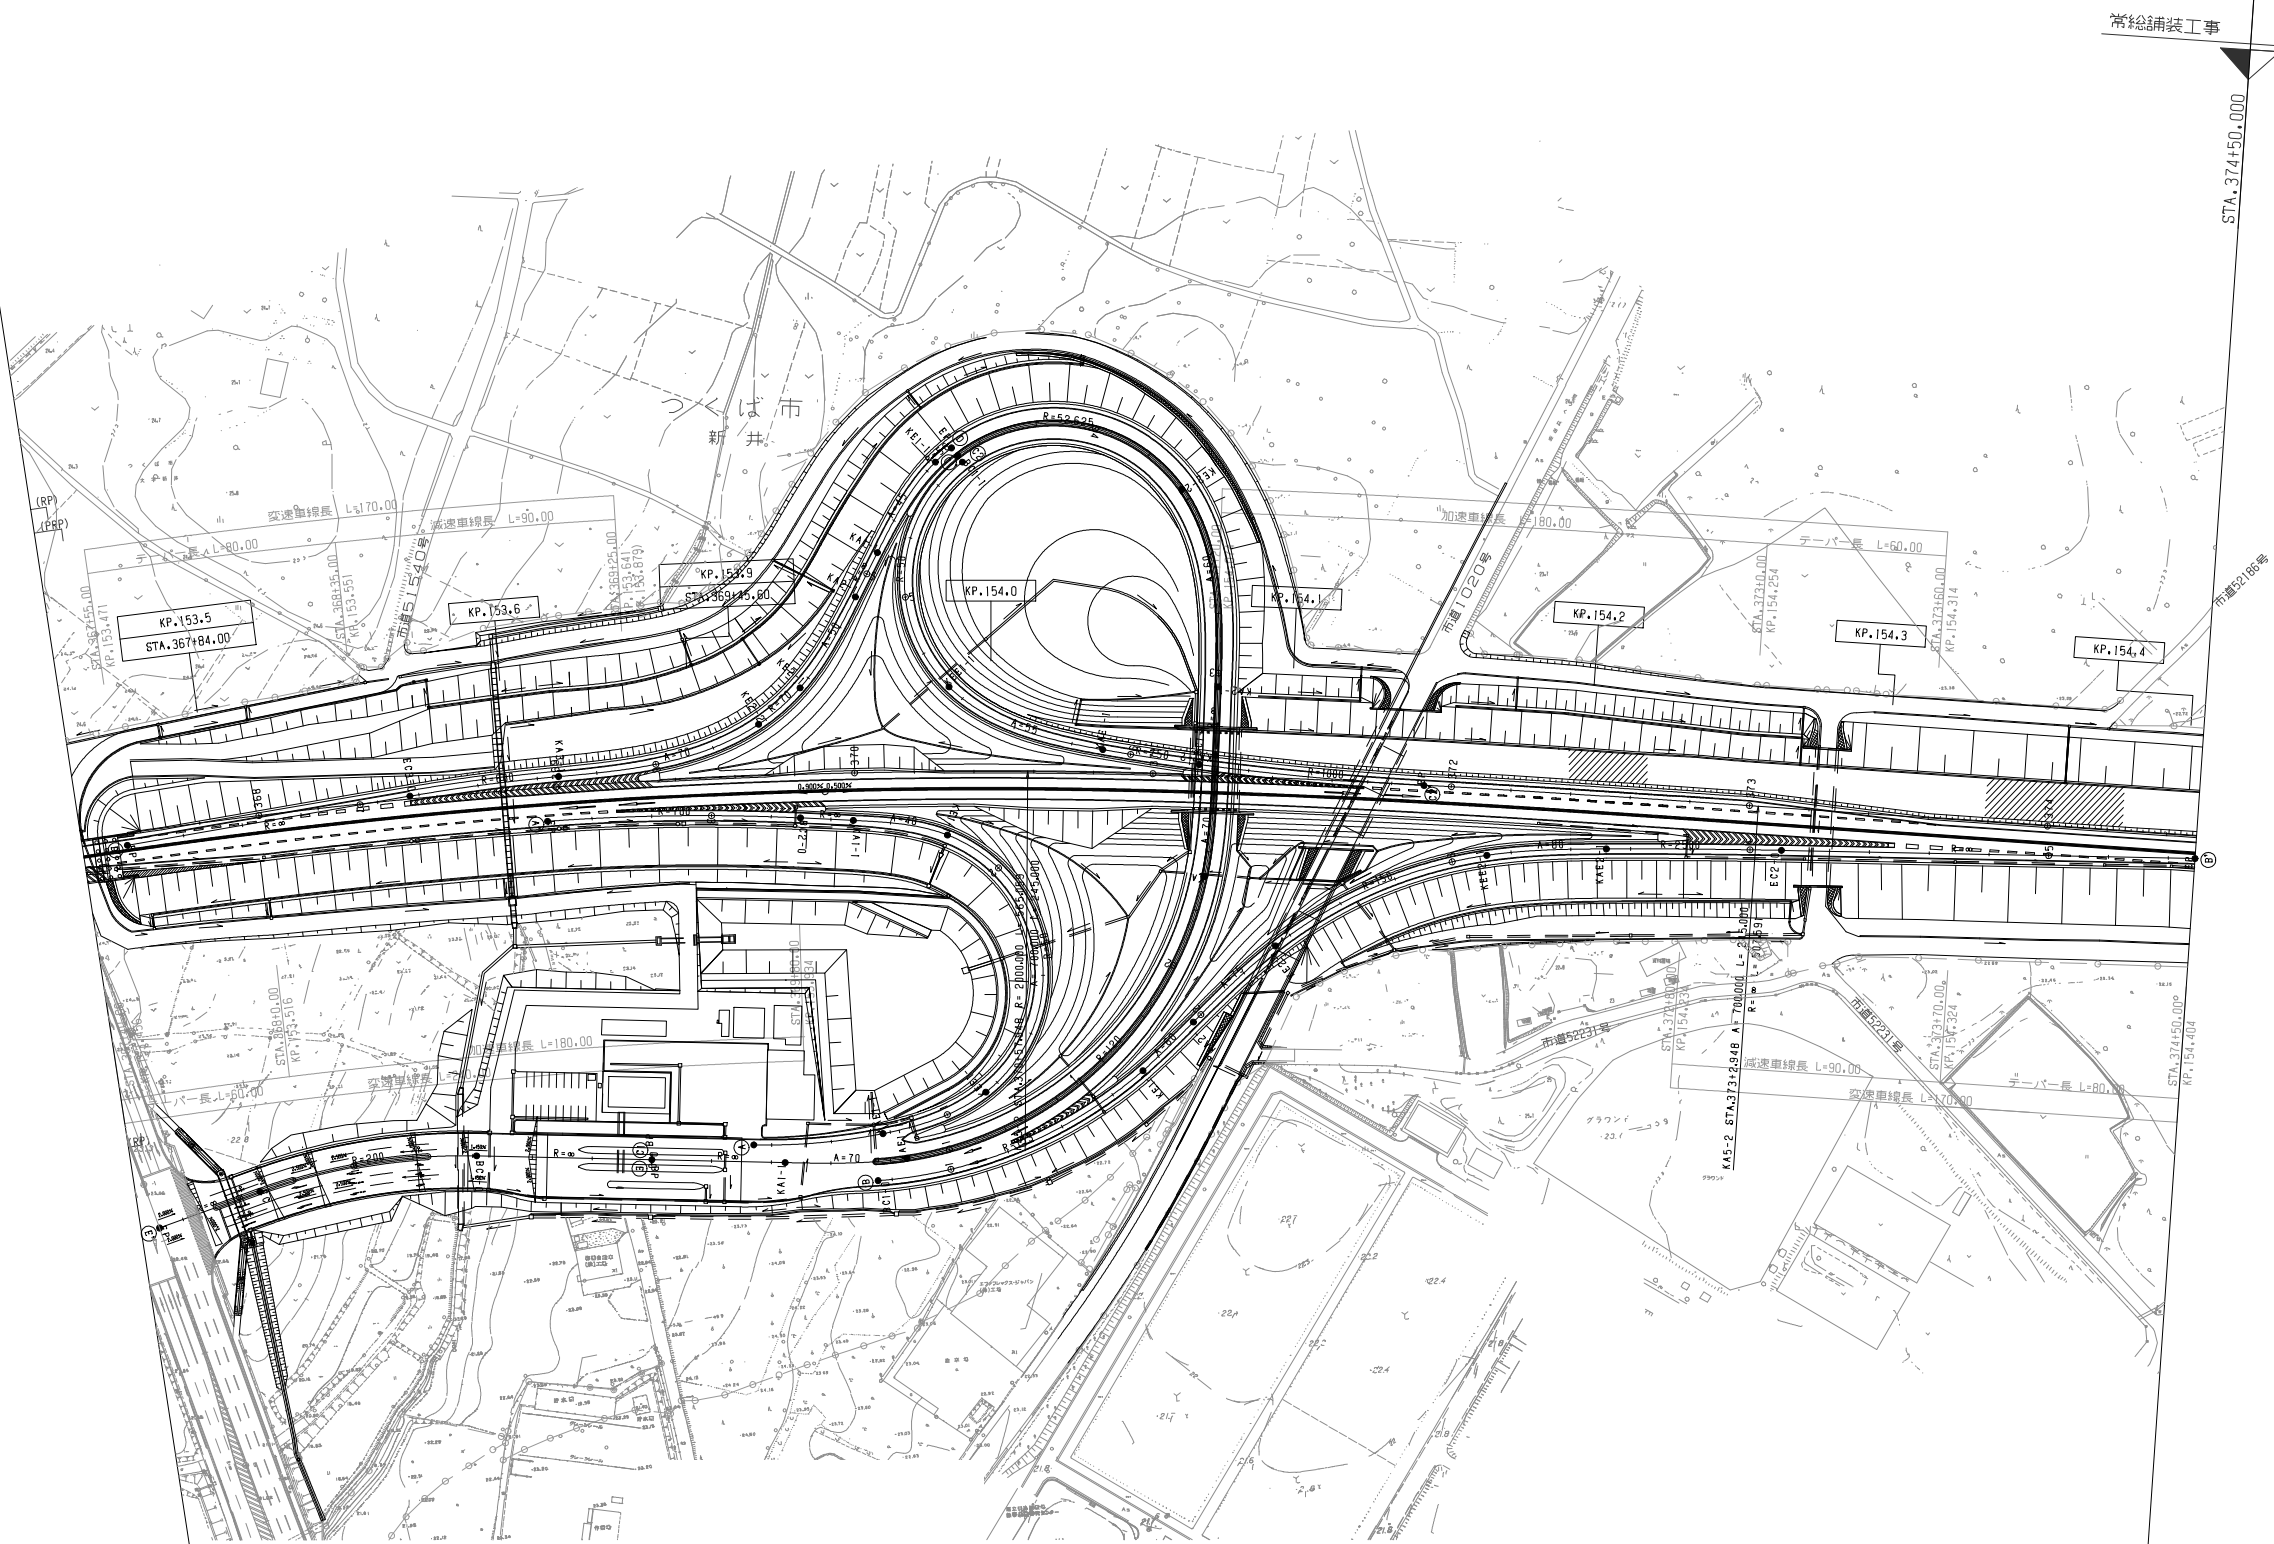


調 整 年 月	摘 要
第1回 2020年3月	

一般国道468号 首都圏中央連絡自動車道(常総～つくば中央)		_____	
工 種	管理用平面図	_____	
名 称	KP.153.456～KP.154.404 STA.367+40～STA.374+50	縮尺	
		1/1000	$\frac{15}{15}$
東日本高速道路(株) 関東支社			




調整年月	摘要

一般国道468号 首都圏中央連絡自動車道(常総〜つくば中央)		_____	
工 種	管理用平面図	_____	
名 称	常総インターチェンジ KP.143.001〜KP.143.771 STA.262+85〜STA.270+55	縮尺 1/500	$\frac{1}{4}$
	東日本高速道路(株) 関東支社		

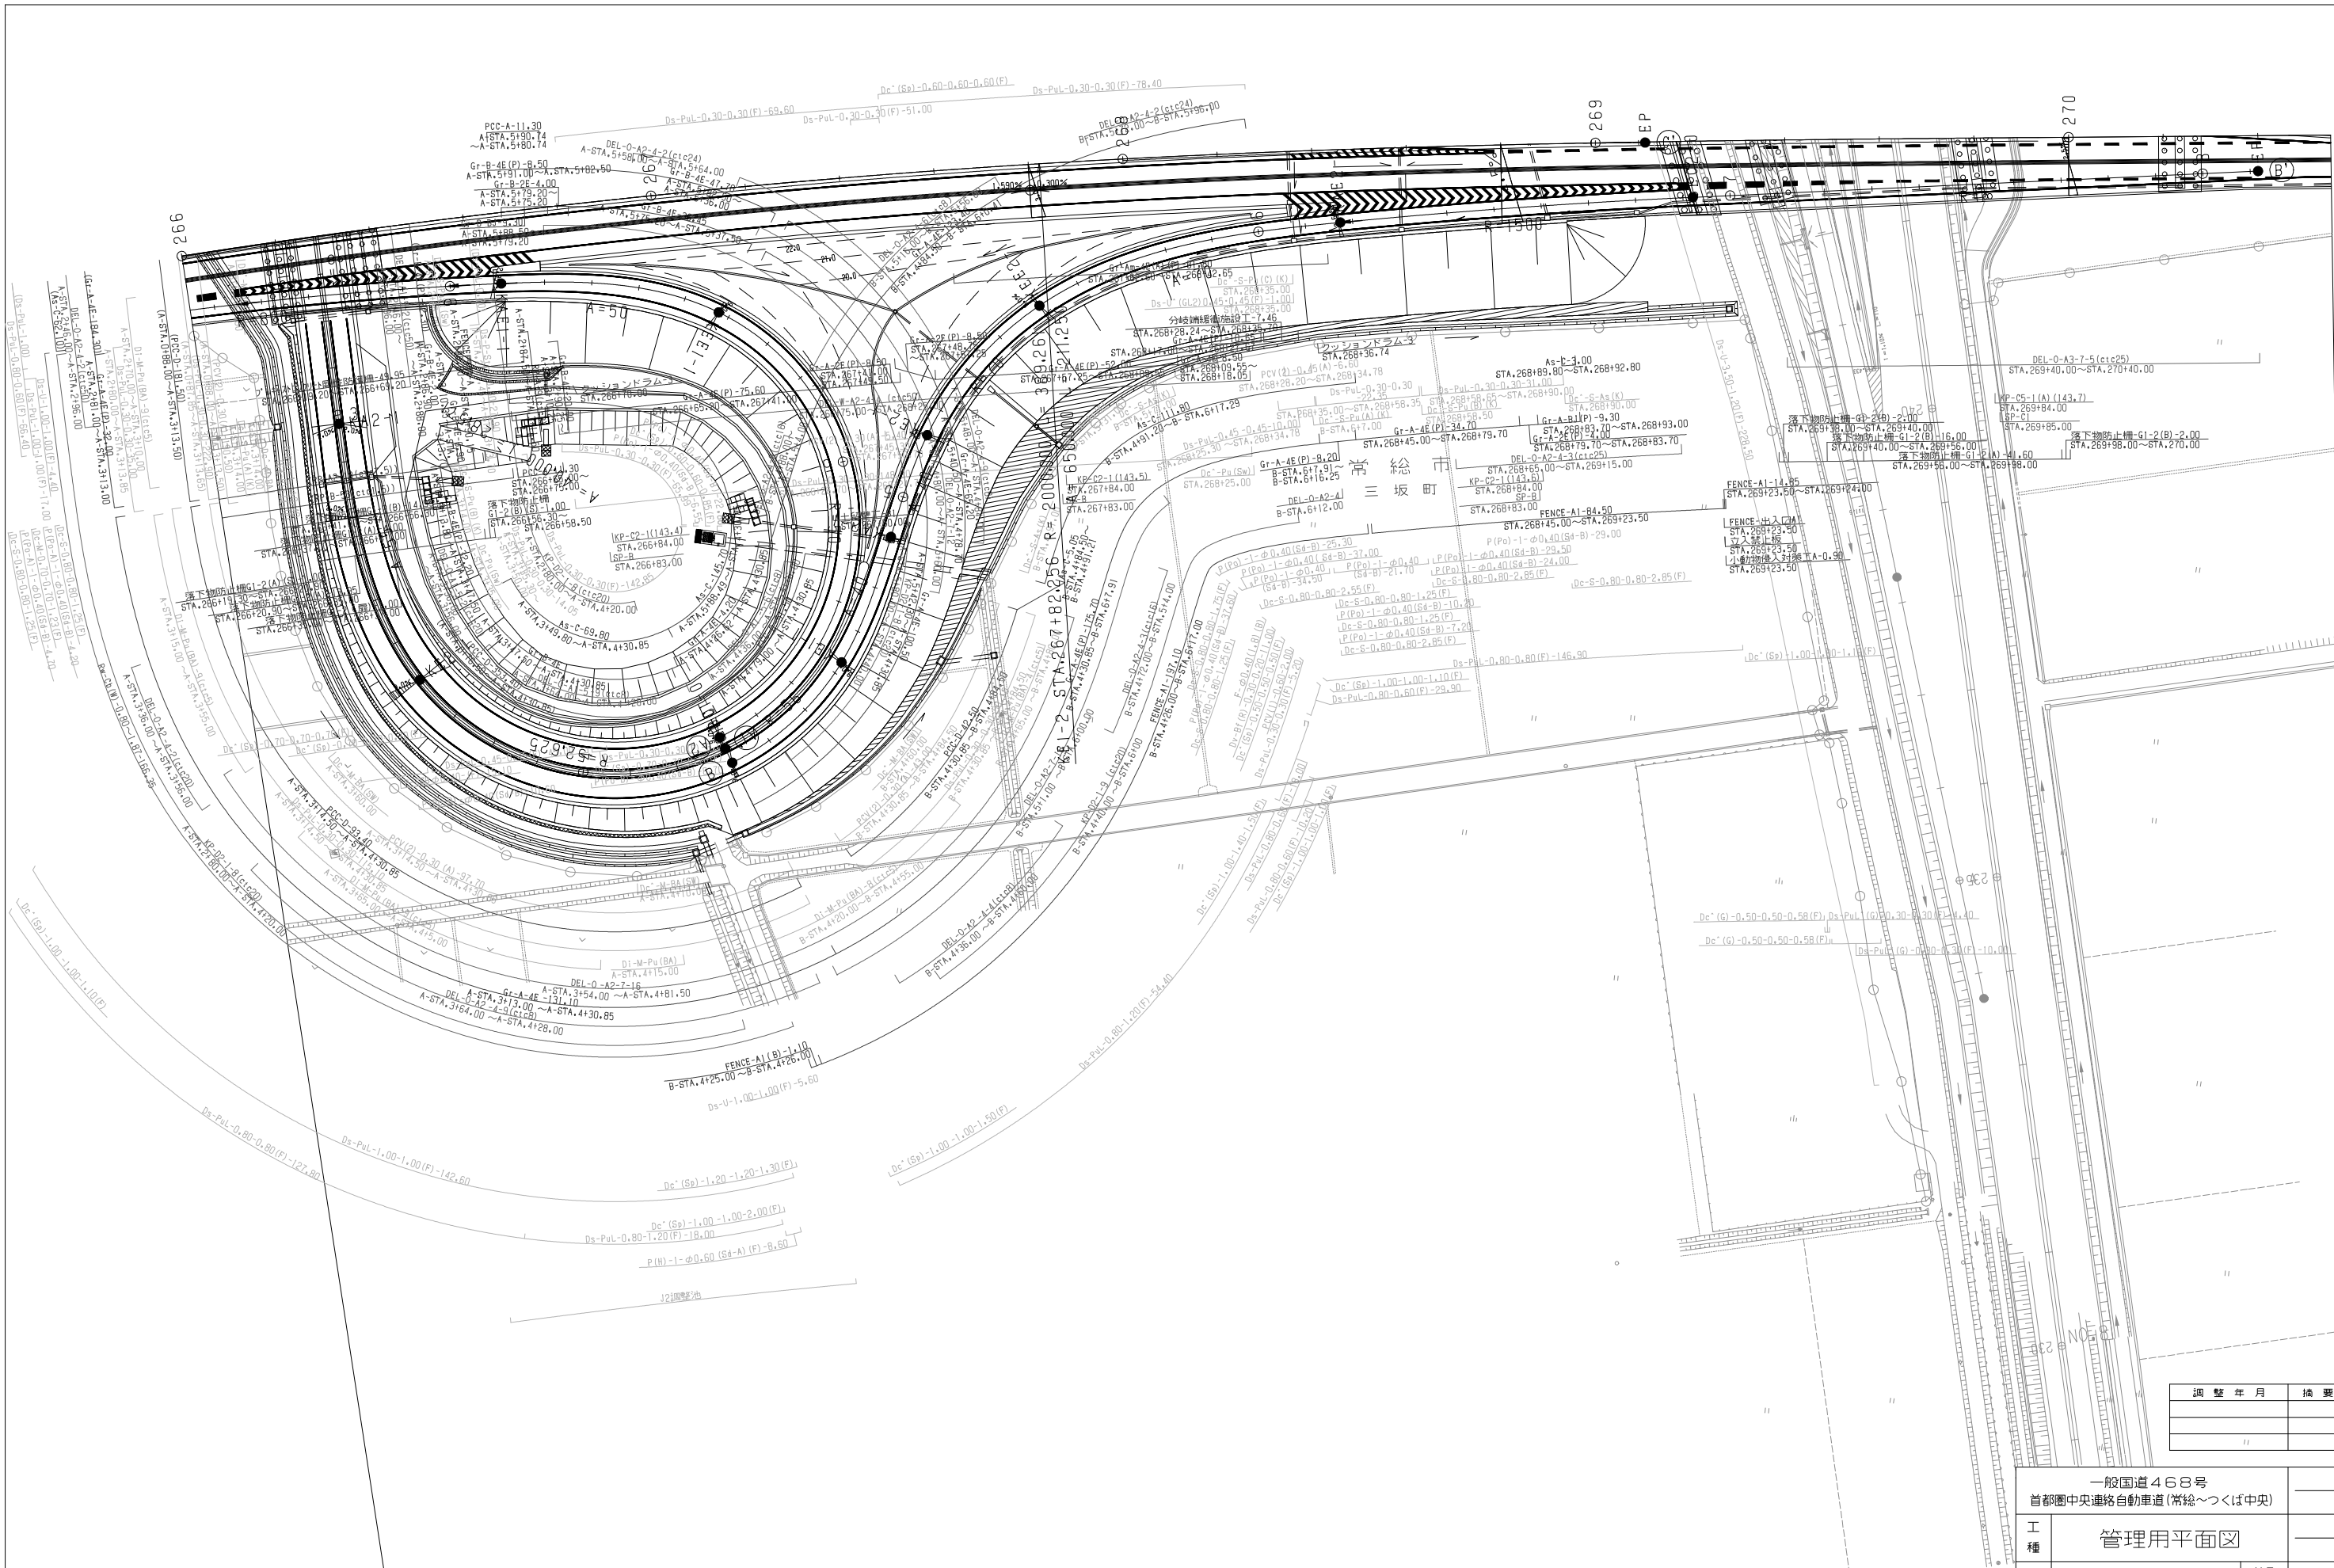


調整年月	摘要

一般国道468号 首都圏中央連絡自動車道(常総つくば中央)			_____
工 種	管理用平面図		_____
名 称	常総インターチェンジ KP.143.001〜KP.143.771 STA.262+85〜STA.270+55	縮尺 1/500	<u>2</u>
			4
東日本高速道路(株) 関東支社			

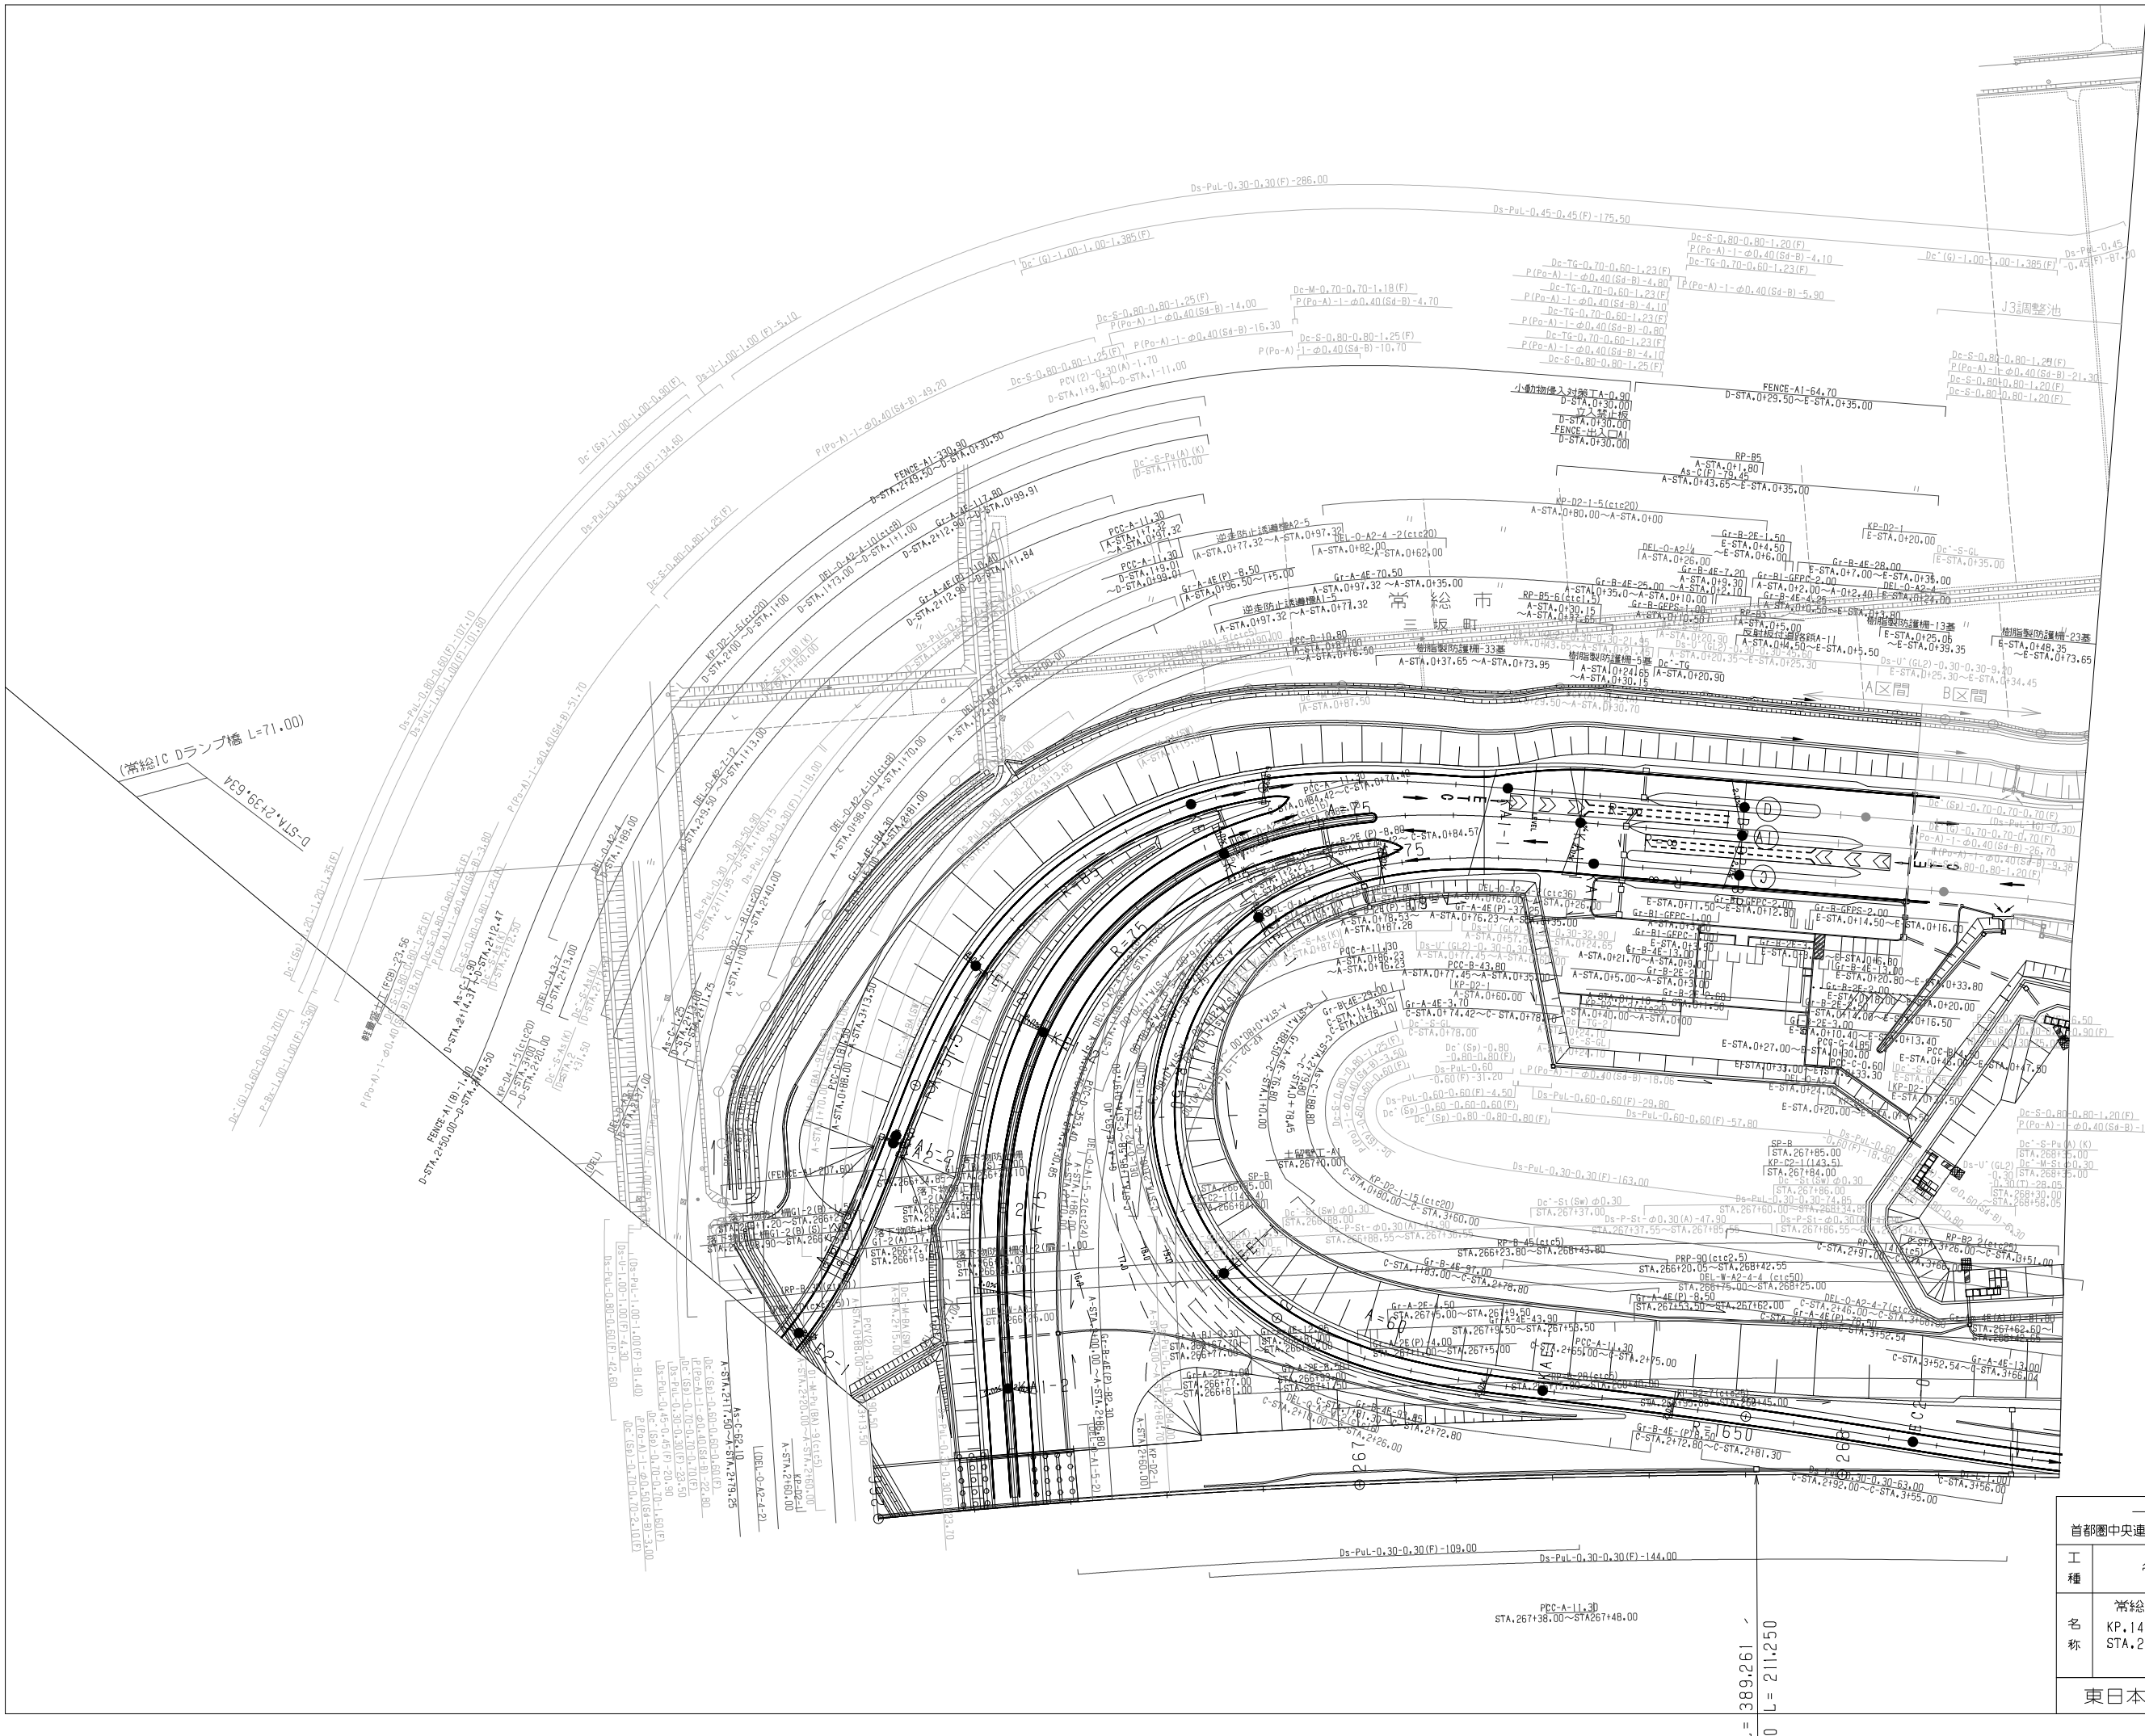

調整年月	摘要

一般国道468号 首都圏中央連絡自動車道(常総つくば中央)		
工種	管理用平面図	
名称	常総インターチェンジ	縮尺
	KP.143.001~KP.143.771 STA.262+85~STA.270+55	1/500
東日本高速道路(株) 関東支社		

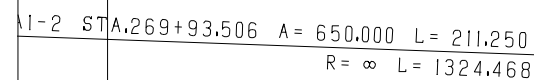

一般国道468号 首都圏中央連絡自動車道(常総～つくば中央)		—	
工 種	管理用平面図		—
名 称	常総インターチェンジ KP.143.001～KP.143.771 STA.262+85～STA.270+55	縮尺 1/500	$\frac{4}{4}$
東日本高速道路(株)関東支社			

附録1C 水鏡						
変位点	測点	X座標	Y座標	変量	変量長	接続方向角
KE5-1	364+92.88913	6095.08747	22643.47024	R= 2000.00000	565.05862	85-39-12.14
KE5-2	370+57.94775	6098.28072	23205.44735	A= 700.00000	245.00000	101-50-27.99
KA5-2	373+02.94775	5998.27033	23442.84206	R= ∞	507.59104	105-21-01.71
KA6-1	378+10.53879	6098.89946	23932.42457			105-21-01.71

A-RAMP(つくば中央IC)						
変位点	測点	X座標	Y座標	変量	変量長	接続方向角
BC1-0	0+34.000	5953.93440	23098.78428	R= 200.000	43.500	
KA1-1	0+77.500	5949.05385	23133.92339	A= 50.000	37.500	
KE1-1	1+15.000	5955.82968	23170.44973	R= 50.000	105.496	
KE1-1	2+20.496	6042.70466	23174.88354	A= 40.000	32.000	
KA1-1	2+52.496	6053.72929	23144.99754	R= ∞	17.728	
BC2-0	2+76.224	6058.06077	23127.80684	R= 700.000	84.696	
EP	3+54.920	6073.74159	23044.62765			


B-RAMP(つくば中央IC)						
変位点	測点	X座標	Y座標	変量	変量長	接続方向角
BC1-0	0+75.284	5933.94420	23129.19825	R= 153.000	97.648	
KE1-1	1+72.932	5952.41369	23223.40395	A= 60.000	23.529	
KA2-1	1+96.461	5964.98801	23243.28431	A= 75.000	37.500	
KE2-1	2+33.961	5984.50940	23275.27201	R= 150.000	77.845	
KE2-1	3+11.806	6000.18794	23350.63272	A= 80.000	40.107	
KA2-1	3+51.813	5994.35156	23390.27677	R= 2500.000	58.608	
EC2-0	4+10.521	5982.26087	23447.62269	R= ∞	138.463	
EP	5+48.984	5952.09552	23582.76299			


C1-RAMP(つくば中央IC)						
変位点	測点	X座標	Y座標	変量	変量長	接続方向角
BP	0+00.000	5955.83999	23056.36251	R= ∞	44.628	
KA1-1	0+44.628	5946.03961	23099.90112	A= 70.000	40.833	
KE1-1	0+85.461	5939.35305	23140.13003	R= 120.000	146.147	
KE1-2	2+31.608	6012.00448	23256.61081	A= 70.000	40.833	
KA1-2	2+72.442	6051.07391	23268.30079	R= ∞	22.918	
KA2-1	2+95.420	6073.42551	23273.62944	A= 60.000	68.409	
KE2-2	3+63.828	6140.54718	23274.84862	R= 52.625	84.887	
EP	4+48.715	6166.48158	23203.44309			

C2-RAMP(つくば中央IC)						
変位点	測点	X座標	Y座標	変量	変量長	接続方向角
BC1-0	4+48.716	6164.12732	23204.59480	R= 50.000	85.334	
KE1-1	5+34.050	6091.29752	23185.27770	A= 55.000	56.467	
KA1-1	5+98.517	6060.50804	23231.54356	R= 750.000	32.779	
EB1-1	6+23.296	6049.19033	23262.30395	A= 1000.000	75.615	
EP	6+98.911	6027.36331	23334.68133			

D-RAMP(つくば中央IC)						
変位点	測点	X座標	Y座標	変量	変量長	接続方向角
BC1-0	4+48.716	6169.50844	23201.94085	R= 56.000	7.174	
KE1-1	4+55.890	6165.93223	23195.72728	A= 45.000	36.161	
KA1-1	4+92.051	6140.87111	23170.69269	R= ∞	16.569	
KA2-1	5+08.620	6126.99835	23160.51258	A= 50.000	35.714	
KE2-1	5+44.334	6100.86023	23136.32687	R= 70.000	18.515	
KE2-2	5+62.849	6091.65829	23120.32263	A= 70.000	70.000	
KA3-1	6+32.849	6087.79252	23051.20534	R= 600.000	56.213	
EC3-0	6+93.062	6091.23319	23001.12505	R= ∞	96.000	
EP	7+79.062	6093.80099	22905.15940			


E-RAMP(つくば中央IC)						
変位点	測点	X座標	Y座標	変量	変量長	接続方向角
BP	0+00.000	5955.83999	23056.36251	R= ∞	58.687	
BC1-0	0+58.687	5968.72775	22999.10813	R= 200.000	73.956	
EC1-0	1+32.643	5971.41238	22925.62179	R= ∞	35.686	
EP	1+68.329	5966.13691	22890.32788			

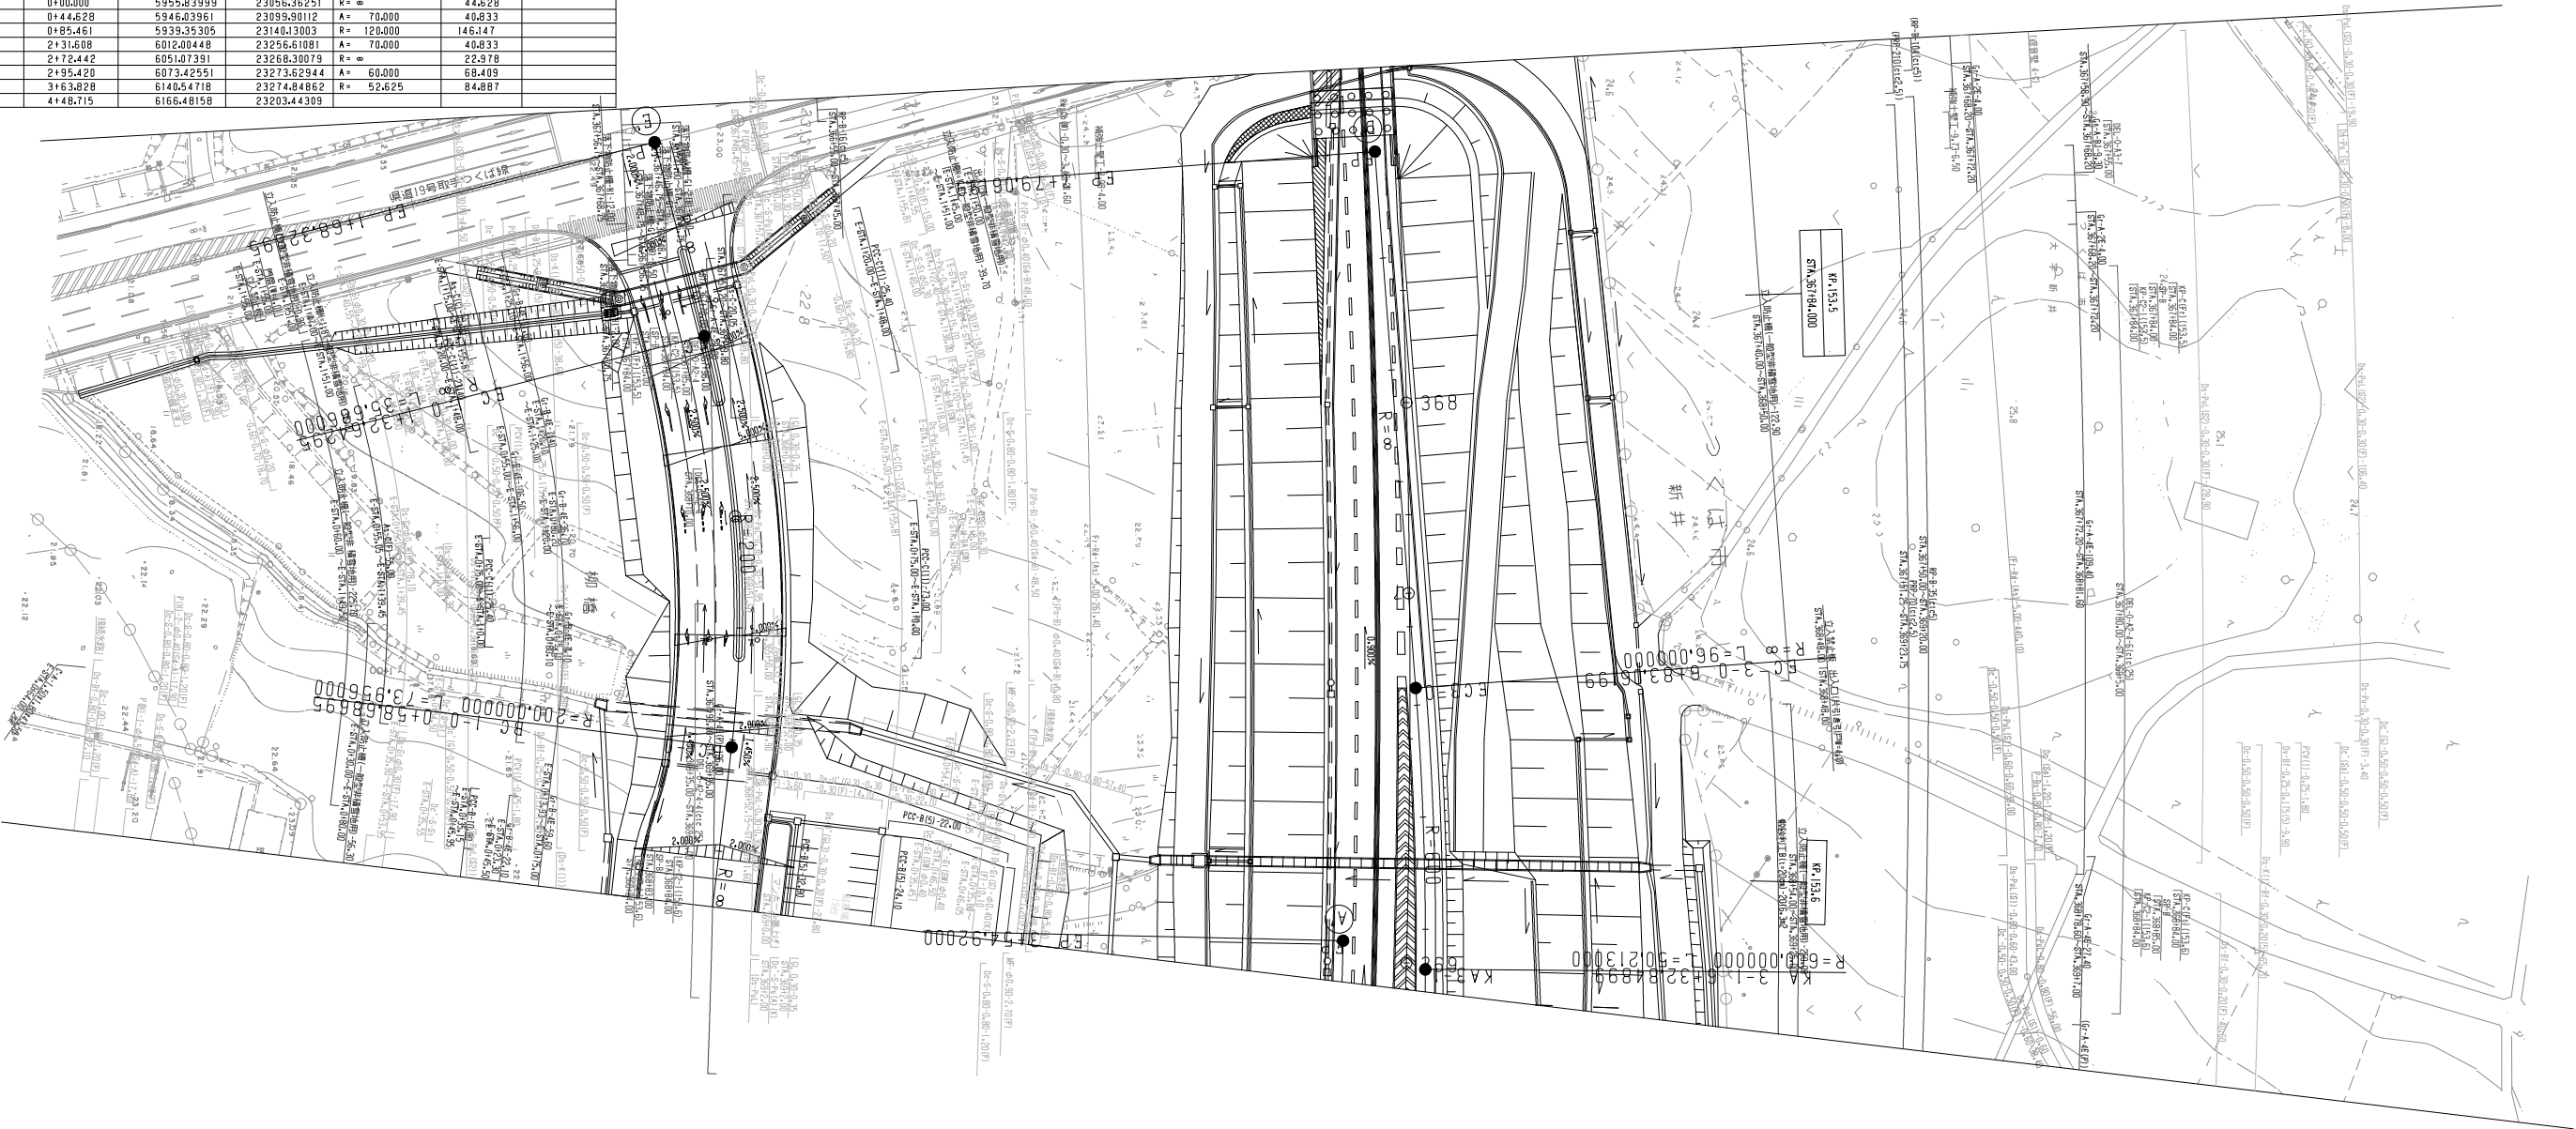

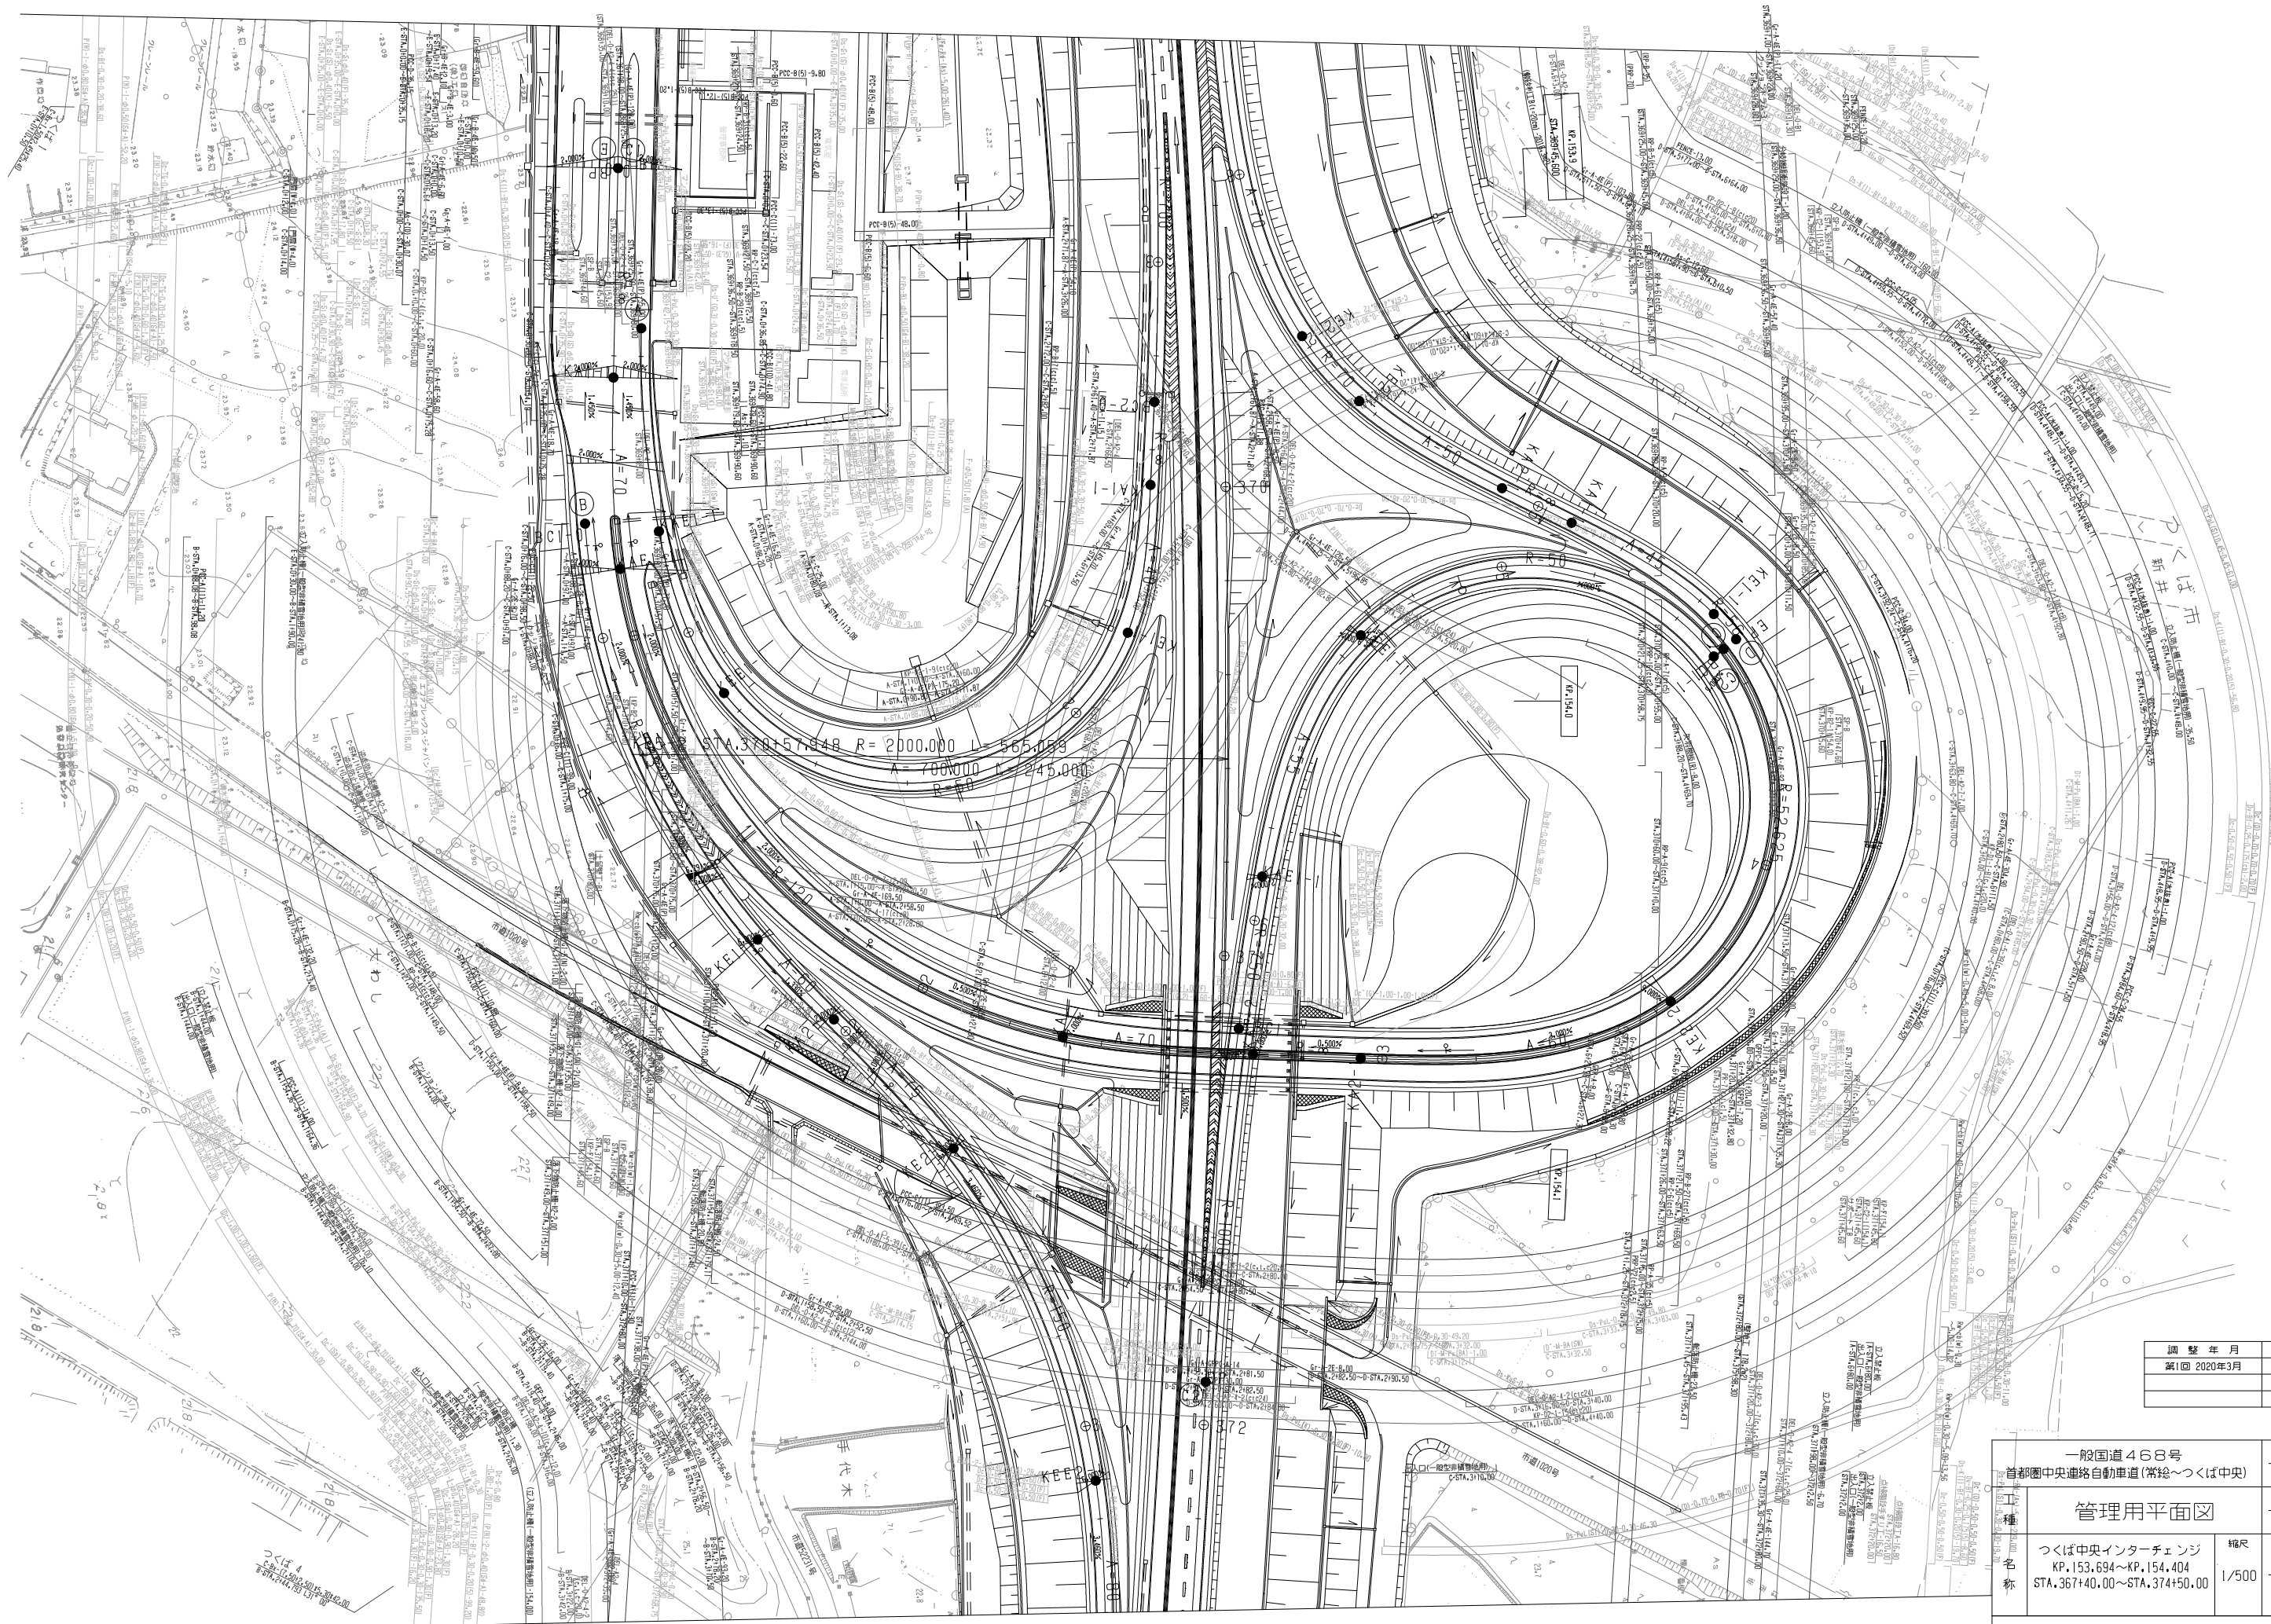


調整年月	摘要
第1回 2020年3月	

一般国道468号 首都圏中央連絡自動車道(常総～つくば中央)	
管理用平面図	
種 名 称	つくば中央インターチェンジ KP.153.694~KP.154.404 STA.367+40.00~STA.374+50.00
縮尺	1/500
	2 3

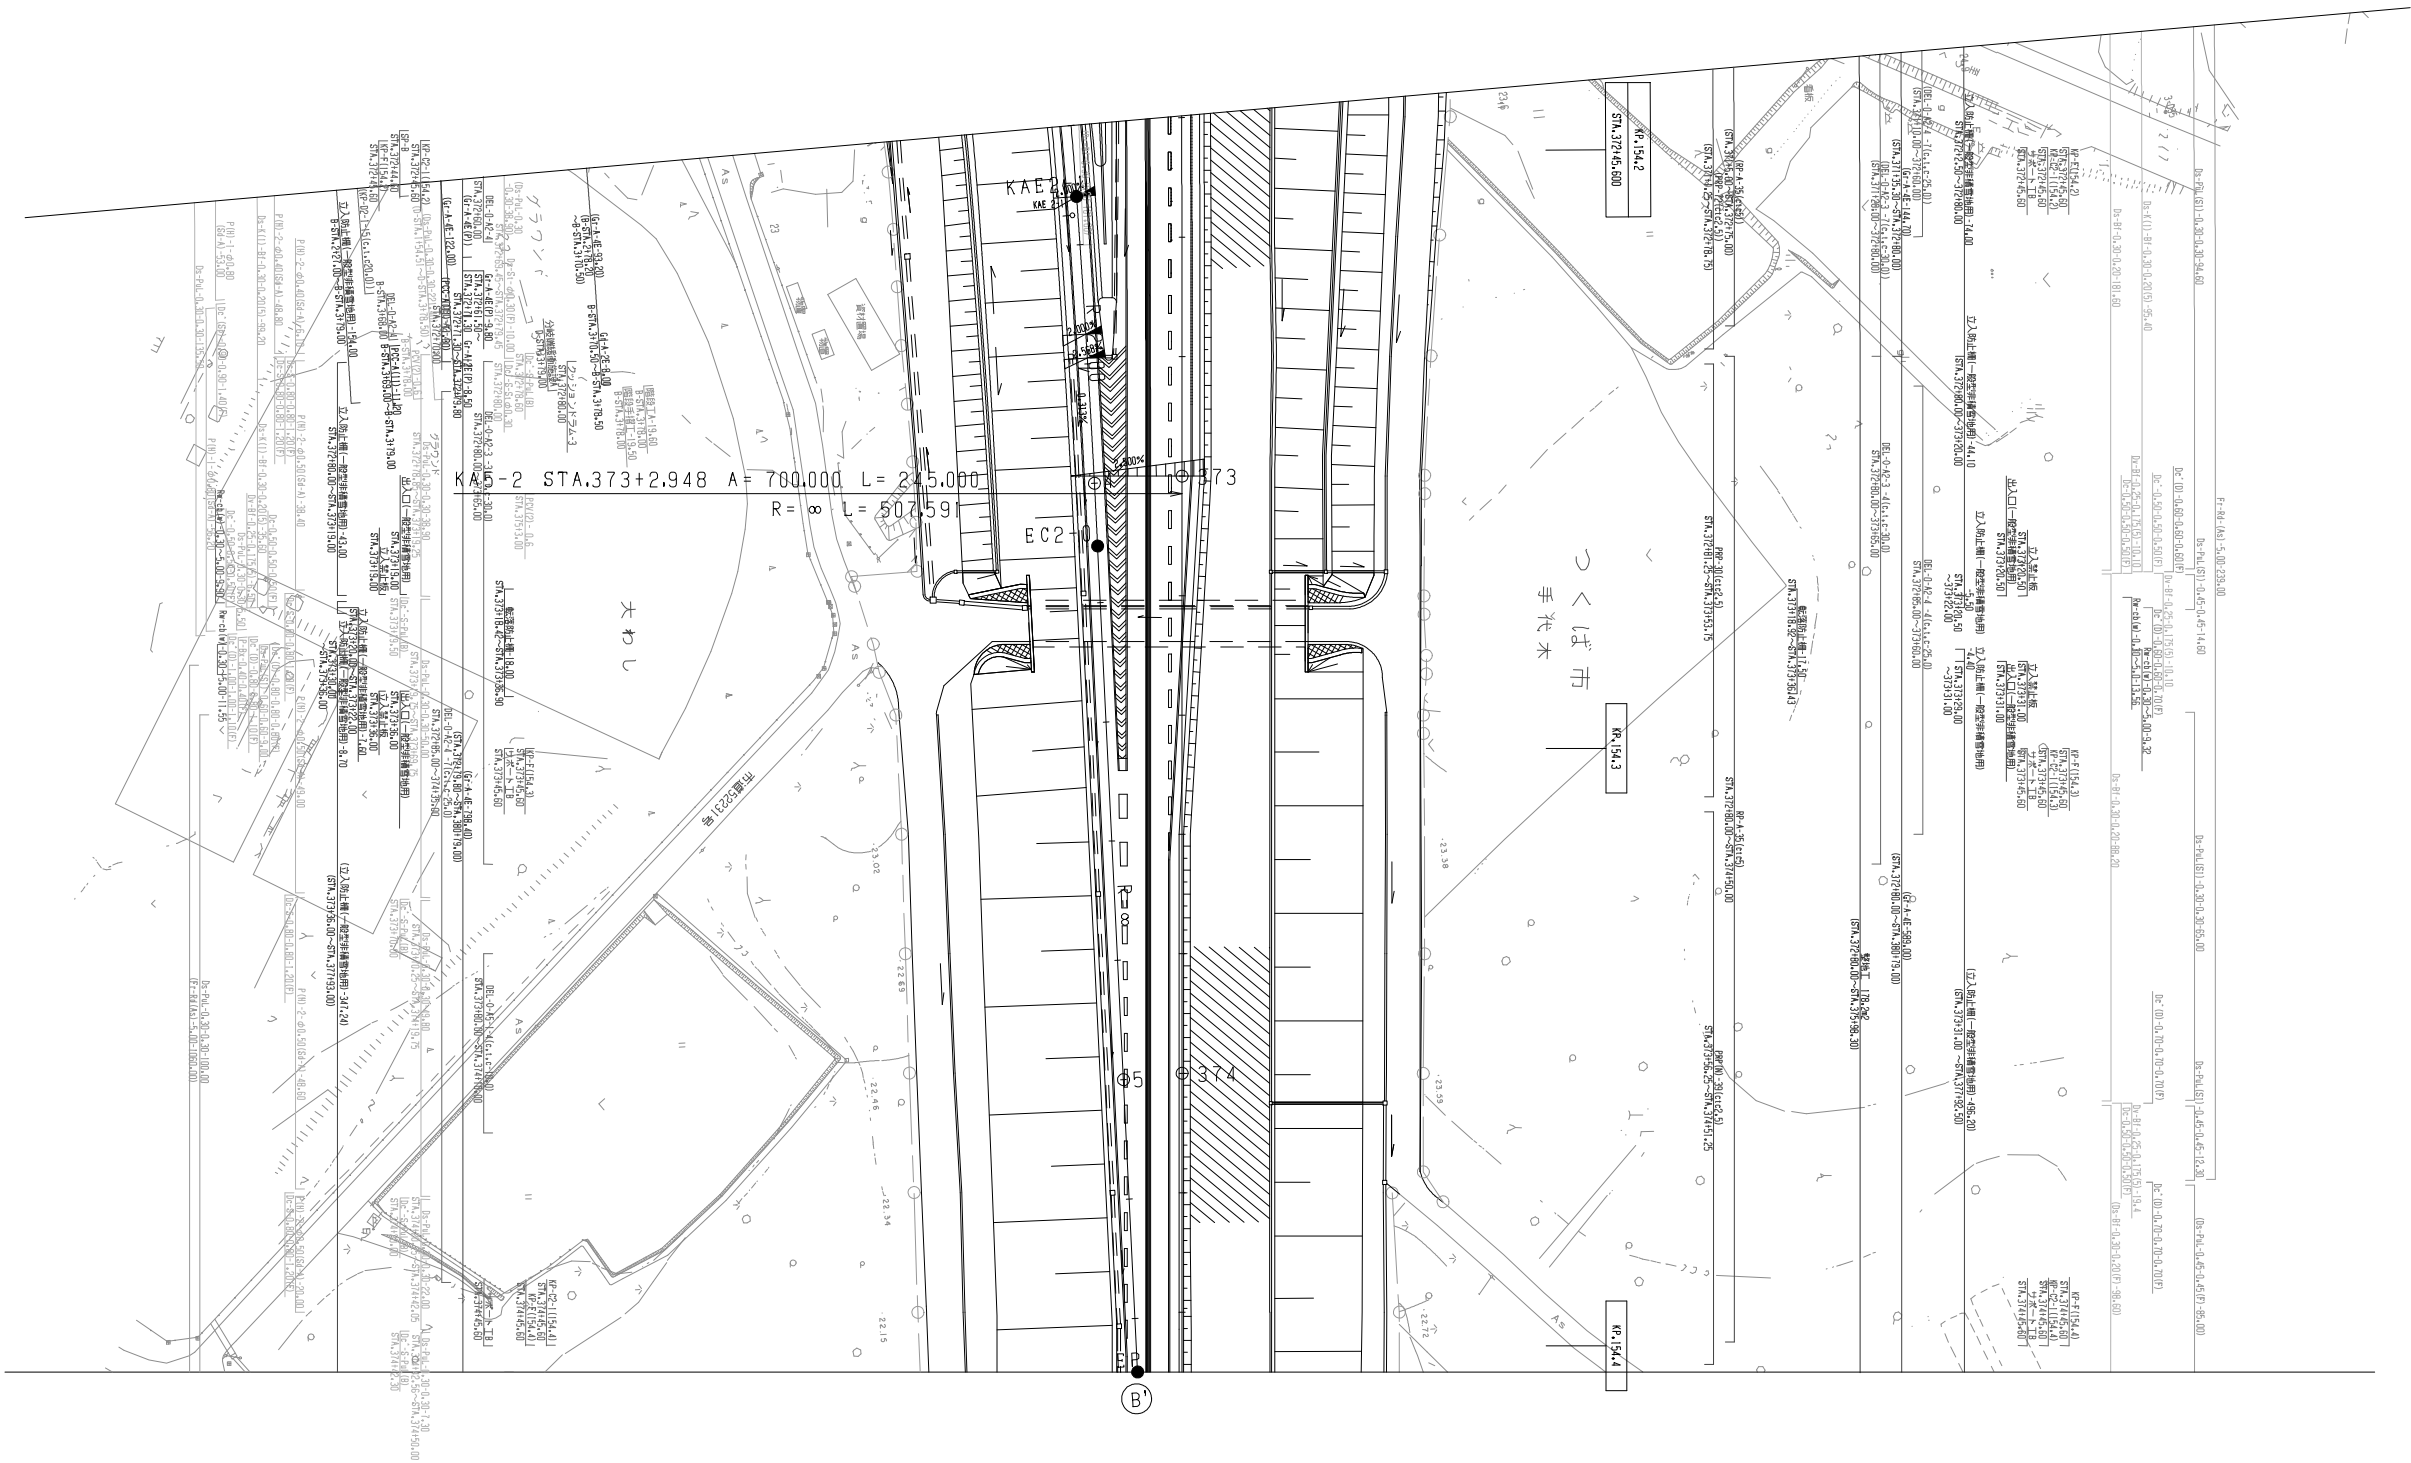


調整年月	摘要
第1回 2020年3月	

一般国道468号 首都圏中央連絡自動車道(常総～つくば中央)			
工種	管理用平面図		
名称	つくば中央インターチェンジ KP.153.694～KP.154.404 STA.367+40.00～STA.374+50.00	縮尺 1/500	3 3
東日本高速道路(株) 関東支社			

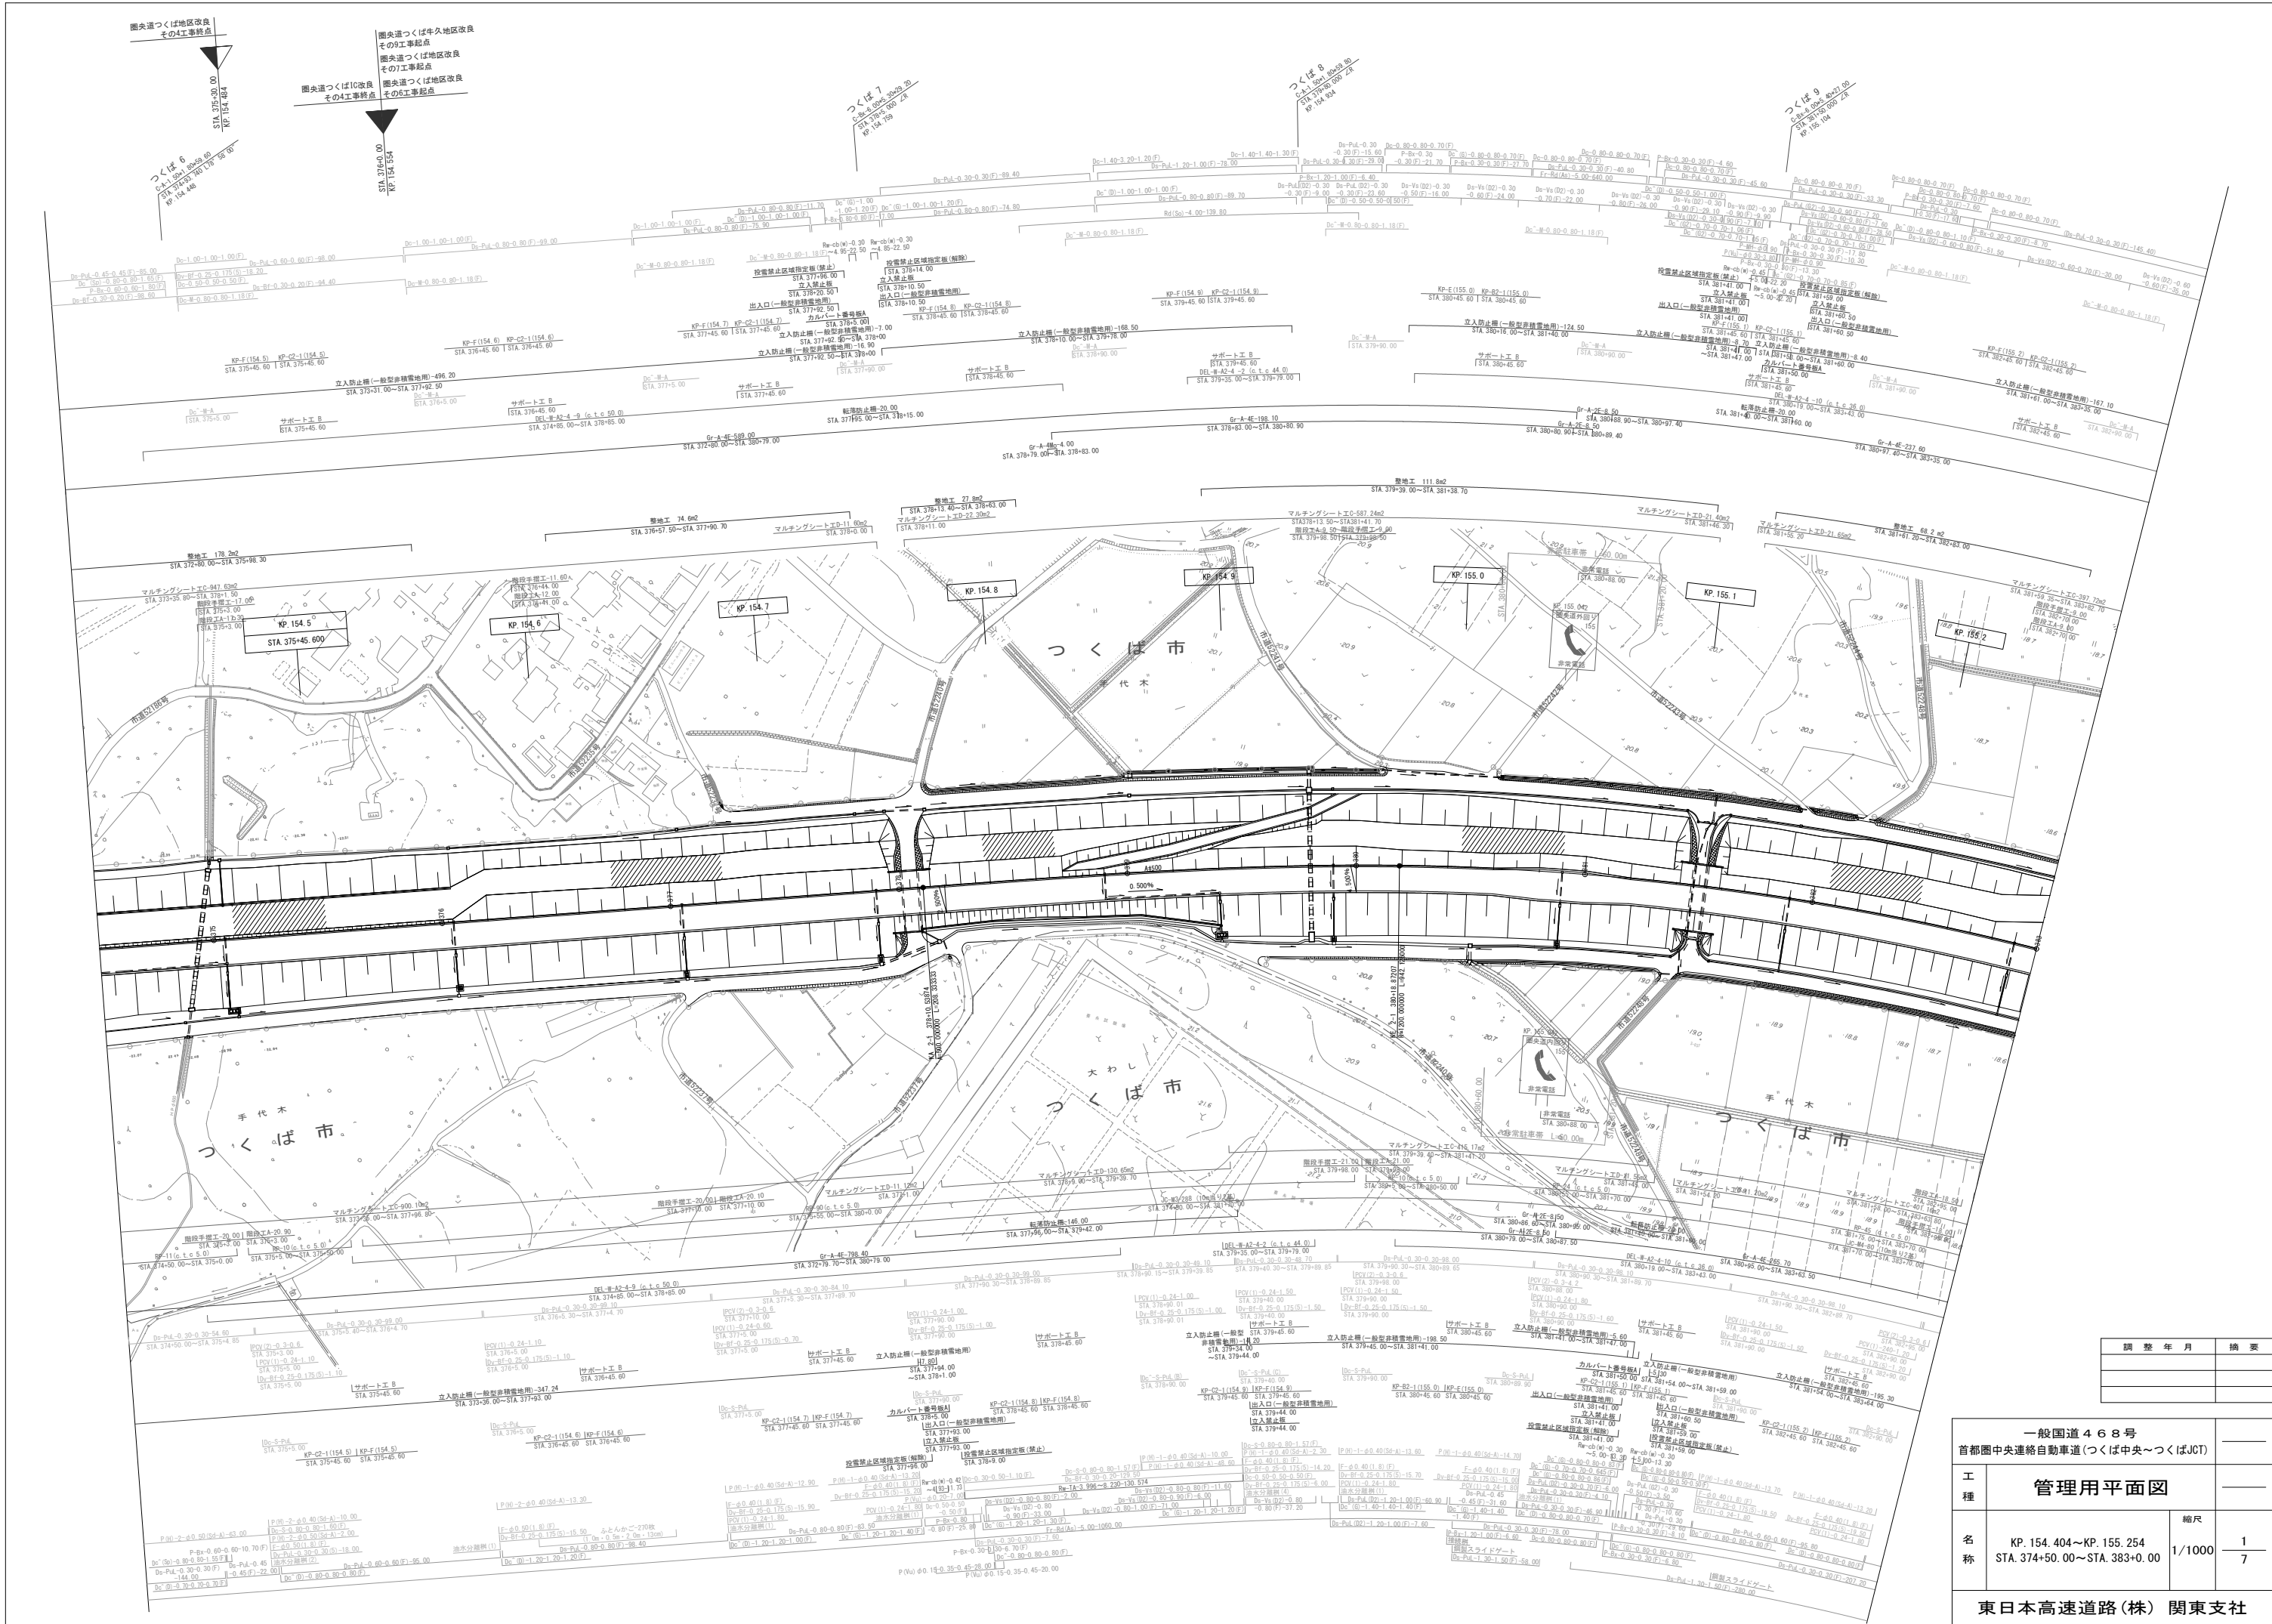

調整年月	摘要

一般国道 4 6 8 号		_____	
首都圏中央連絡自動車道（つくば中央～つくばJCT）			
工 種	管理用平面図		_____
名 称	KP. 154. 404～KP. 155. 254 STA. 374+50. 00～STA. 383+0. 00	縮尺 1/1000	$\frac{1}{7}$
東日本高速道路(株) 関東支社			

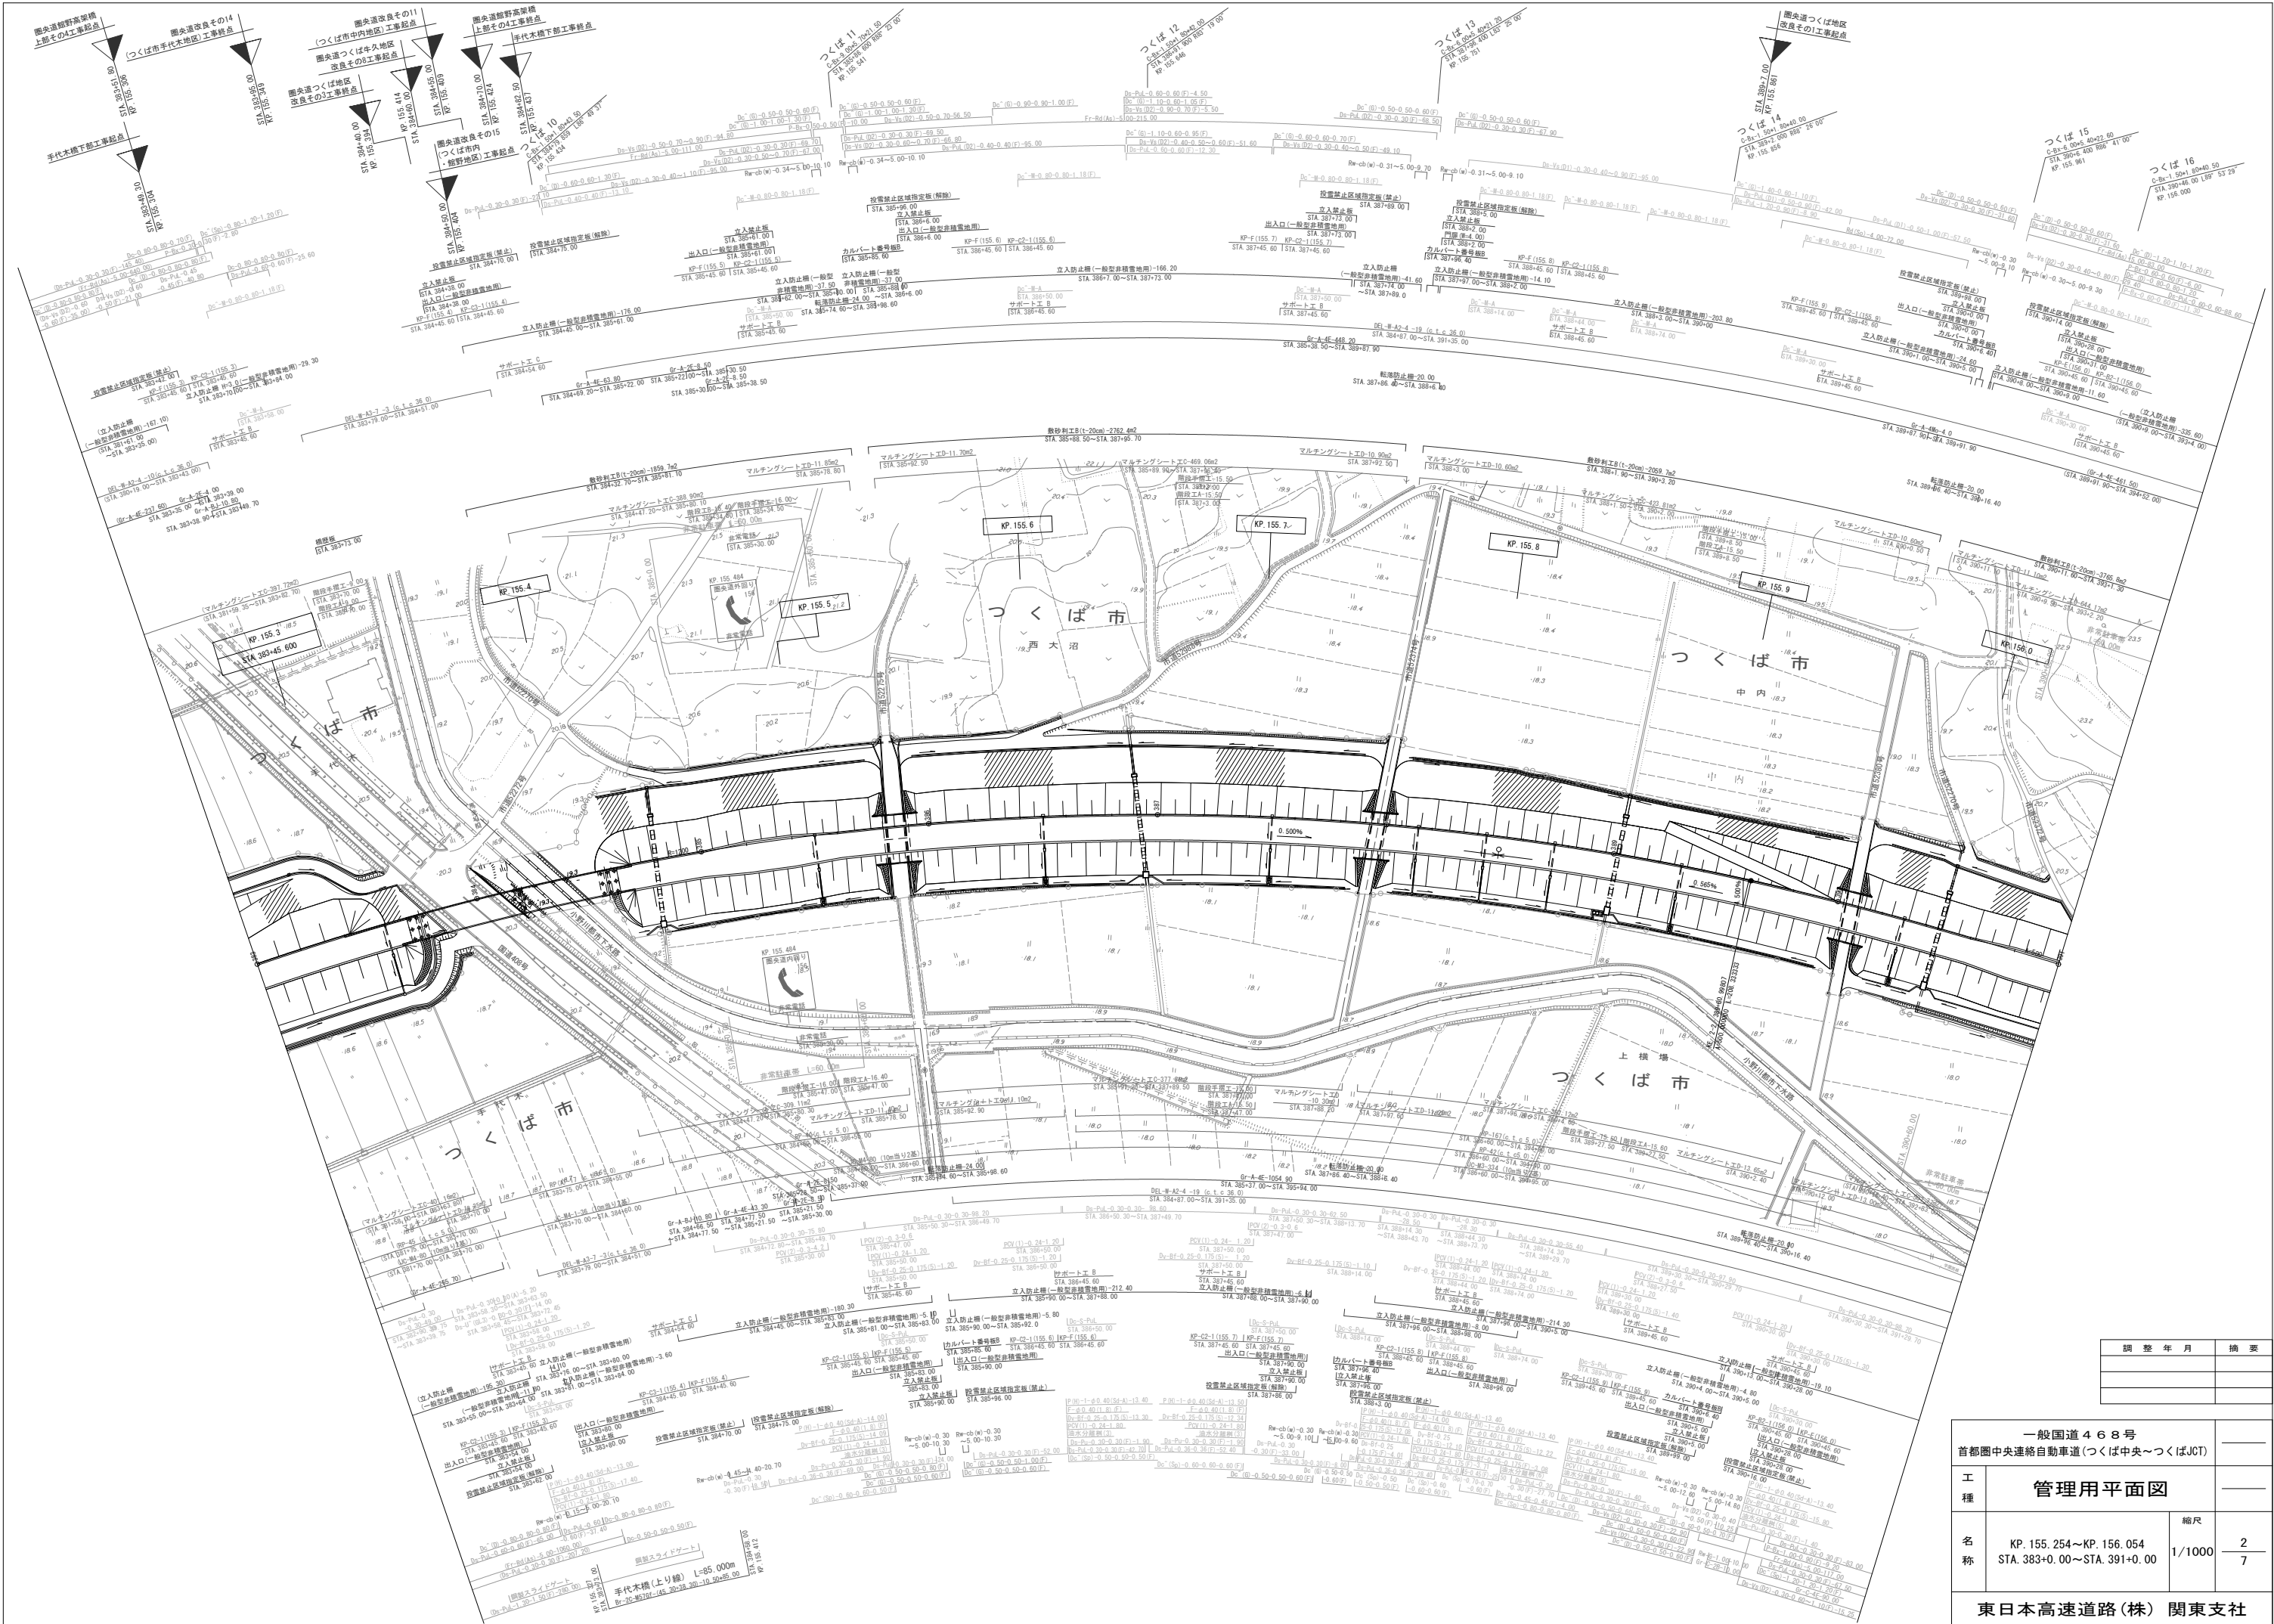



調整年月		摘要

一般国道 4 6 8 号			_____
首都圏中央連絡自動車道(つくば中央~つくばJCT)			_____
工 種	管理用平面図		_____
名 称	KP. 155.254~KP. 156.054 STA. 383+0.00~STA. 391+0.00		縮尺 1/1000
			$\frac{2}{7}$
東日本高速道路(株) 関東支社			


一般国道468号			
首都圏中央連絡自動車道(つくば中央～つくばJCT)			
工種	管理用平面図		
名称	KP. 156.054～KP. 156.854 STA. 391+0.00～STA. 399+0.00	縮尺 1/1000	3 7
東日本高速道路(株) 関東支社			

調整年月	摘要

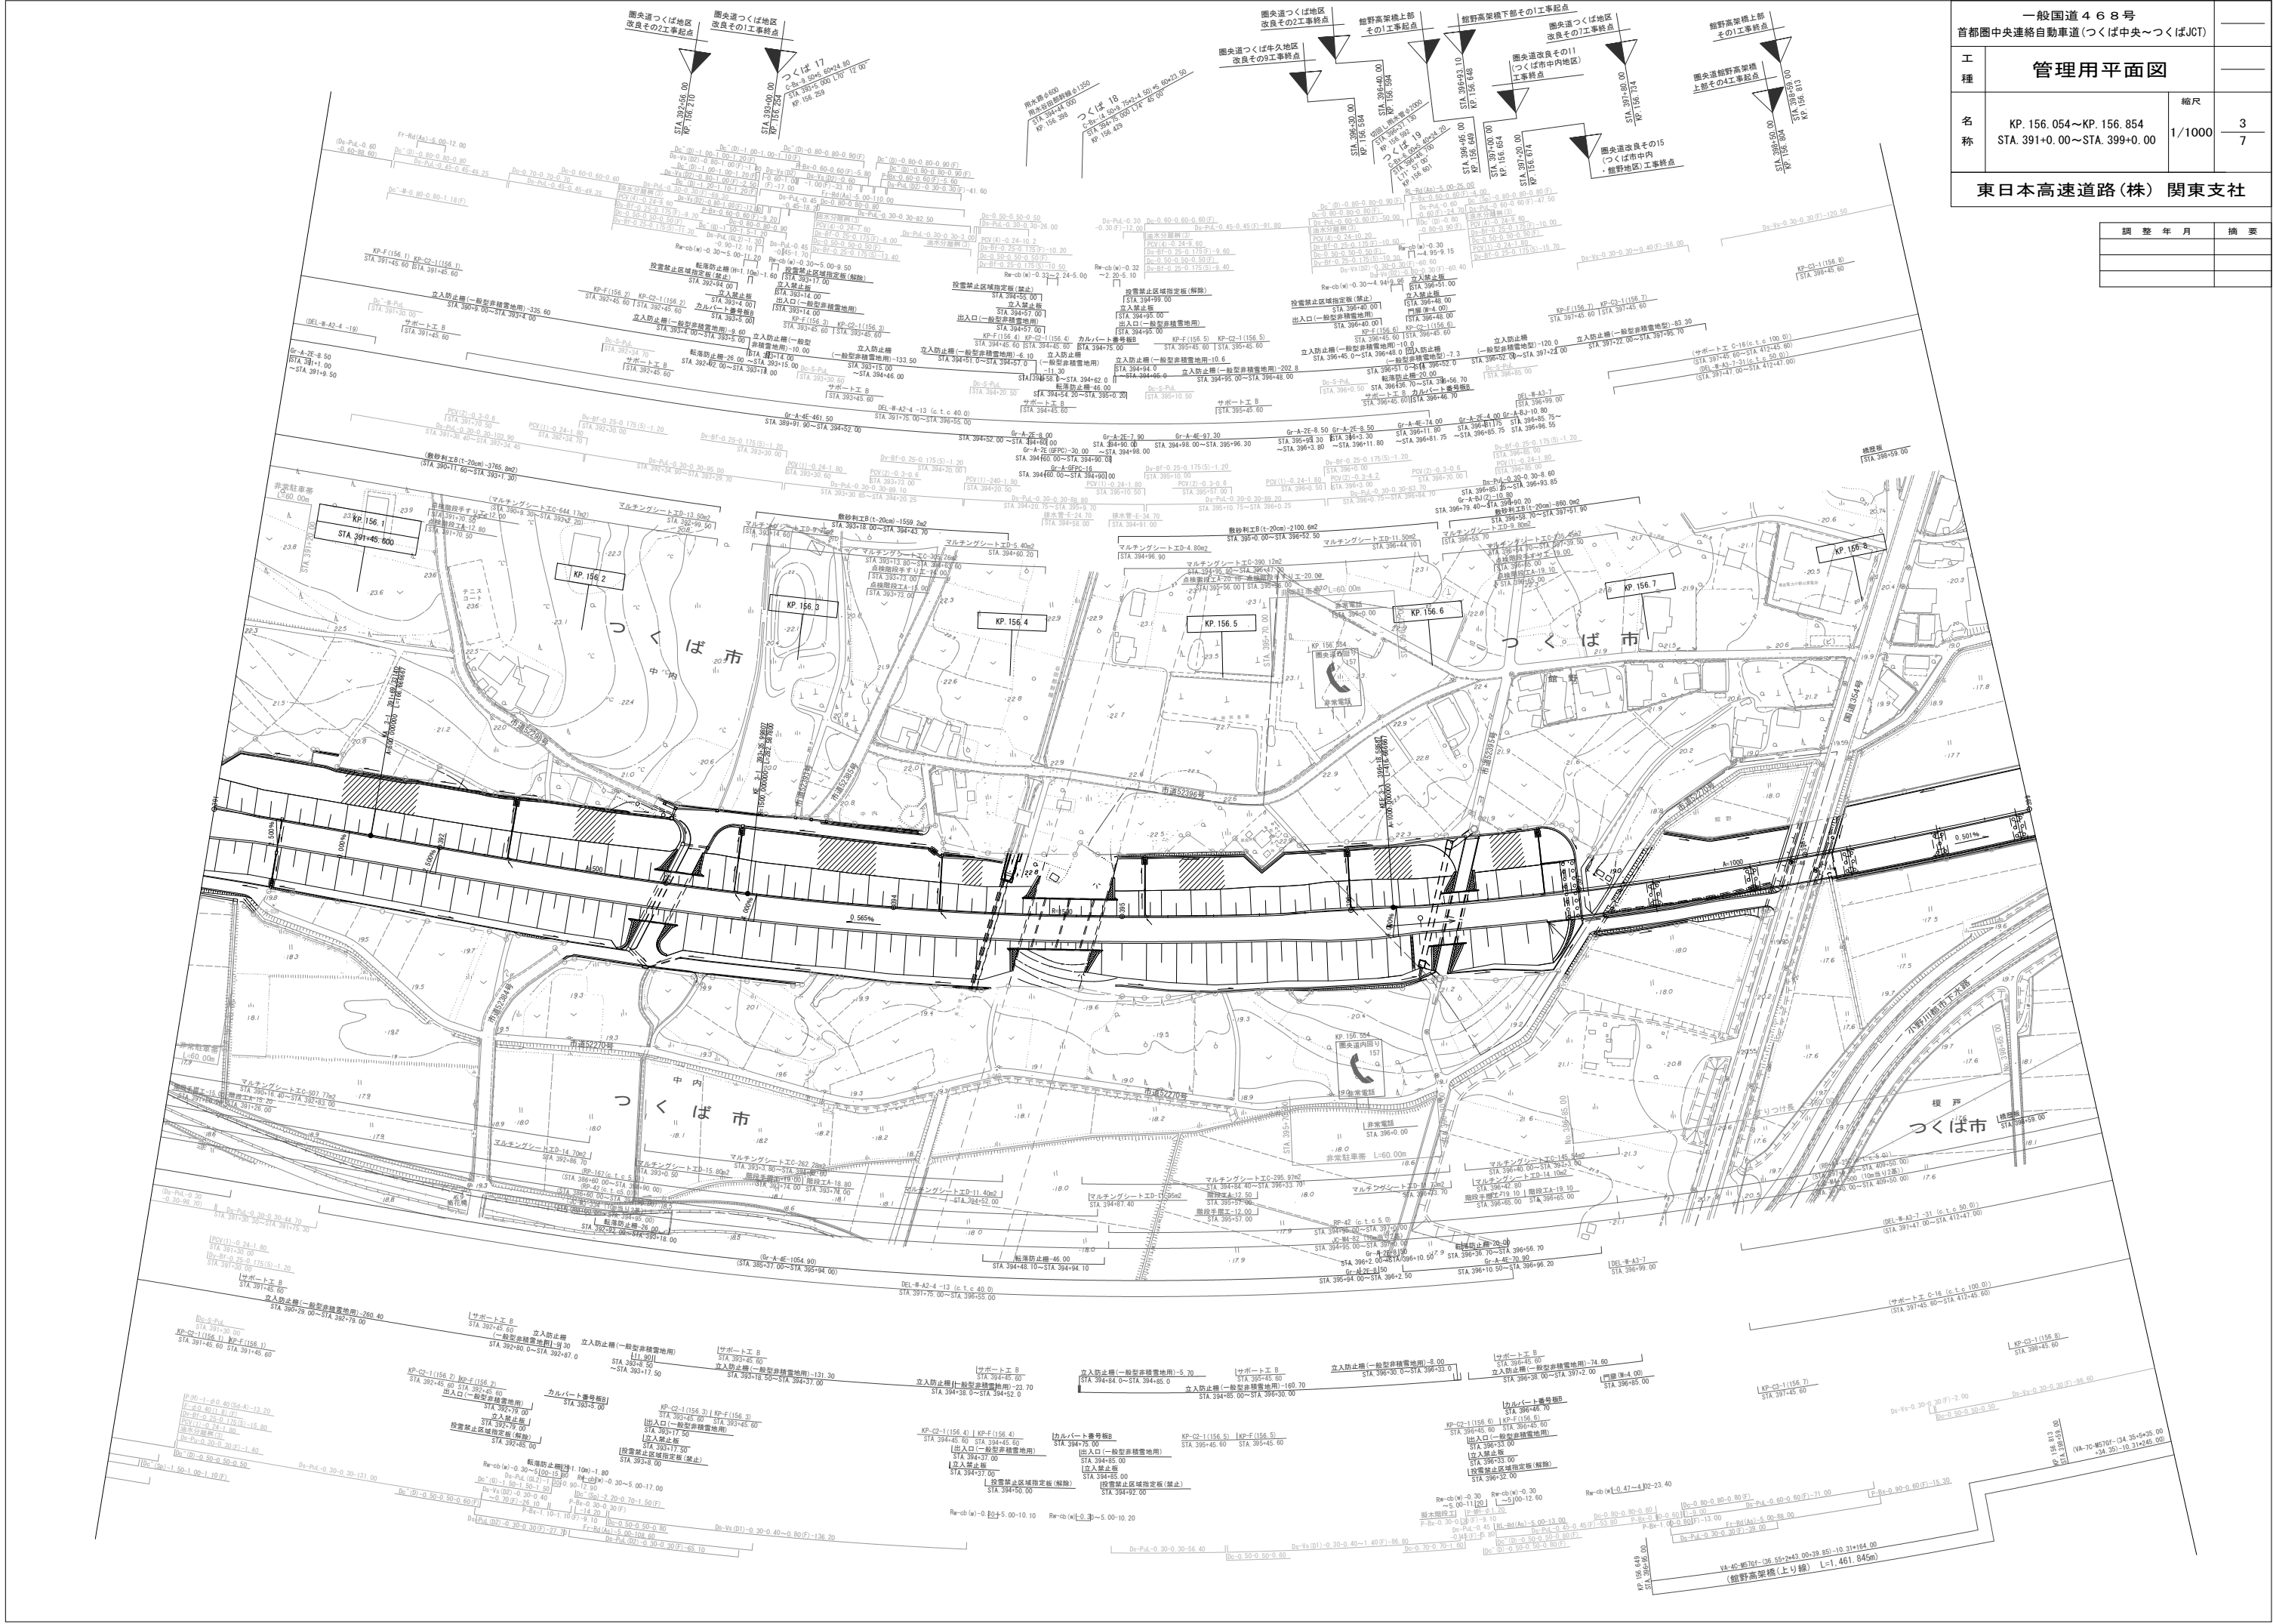

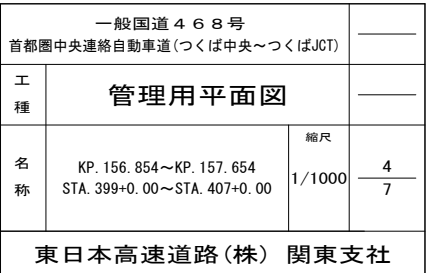

調 整 年 月	摘 要

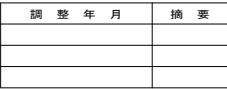

一般国道 4 6 8 号		_____
首都圏中央連絡自動車道 (つくば中央～つくばJCT)		
工 種	管理用平面図	_____
名 称	KP. 157. 654～KP. 158. 236 STA. 407+0. 00～STA. 412+81. 845	縮尺 1/1000 $\frac{5}{7}$
東日本高速道路(株) 関東支社		





調整年月	摘要

一般国道 4 6 8 号		_____	
首都圏中央連絡自動車道(つくば中央～つくばJCT)			
工 種	管理用平面図		_____
名 称	KP. 158. 236～KP. 158. 989 STA. 412+81. 845～STA. 6+52. 40	縮尺 1/1000	$\frac{6}{7}$
東日本高速道路(株) 関東支社			

一般国道 4 6 8 号		_____	
首都圏中央連絡自動車道（つくば中央～つくばJCT）			
工 種	管理用平面図		_____
名 称	KP. 158. 236～KP. 158. 989 STA. 412+81. 845～STA. 6+52. 40	縮尺 1/1000	$\frac{7}{7}$
	東日本高速道路（株） 関東支社		

調整年月	摘要

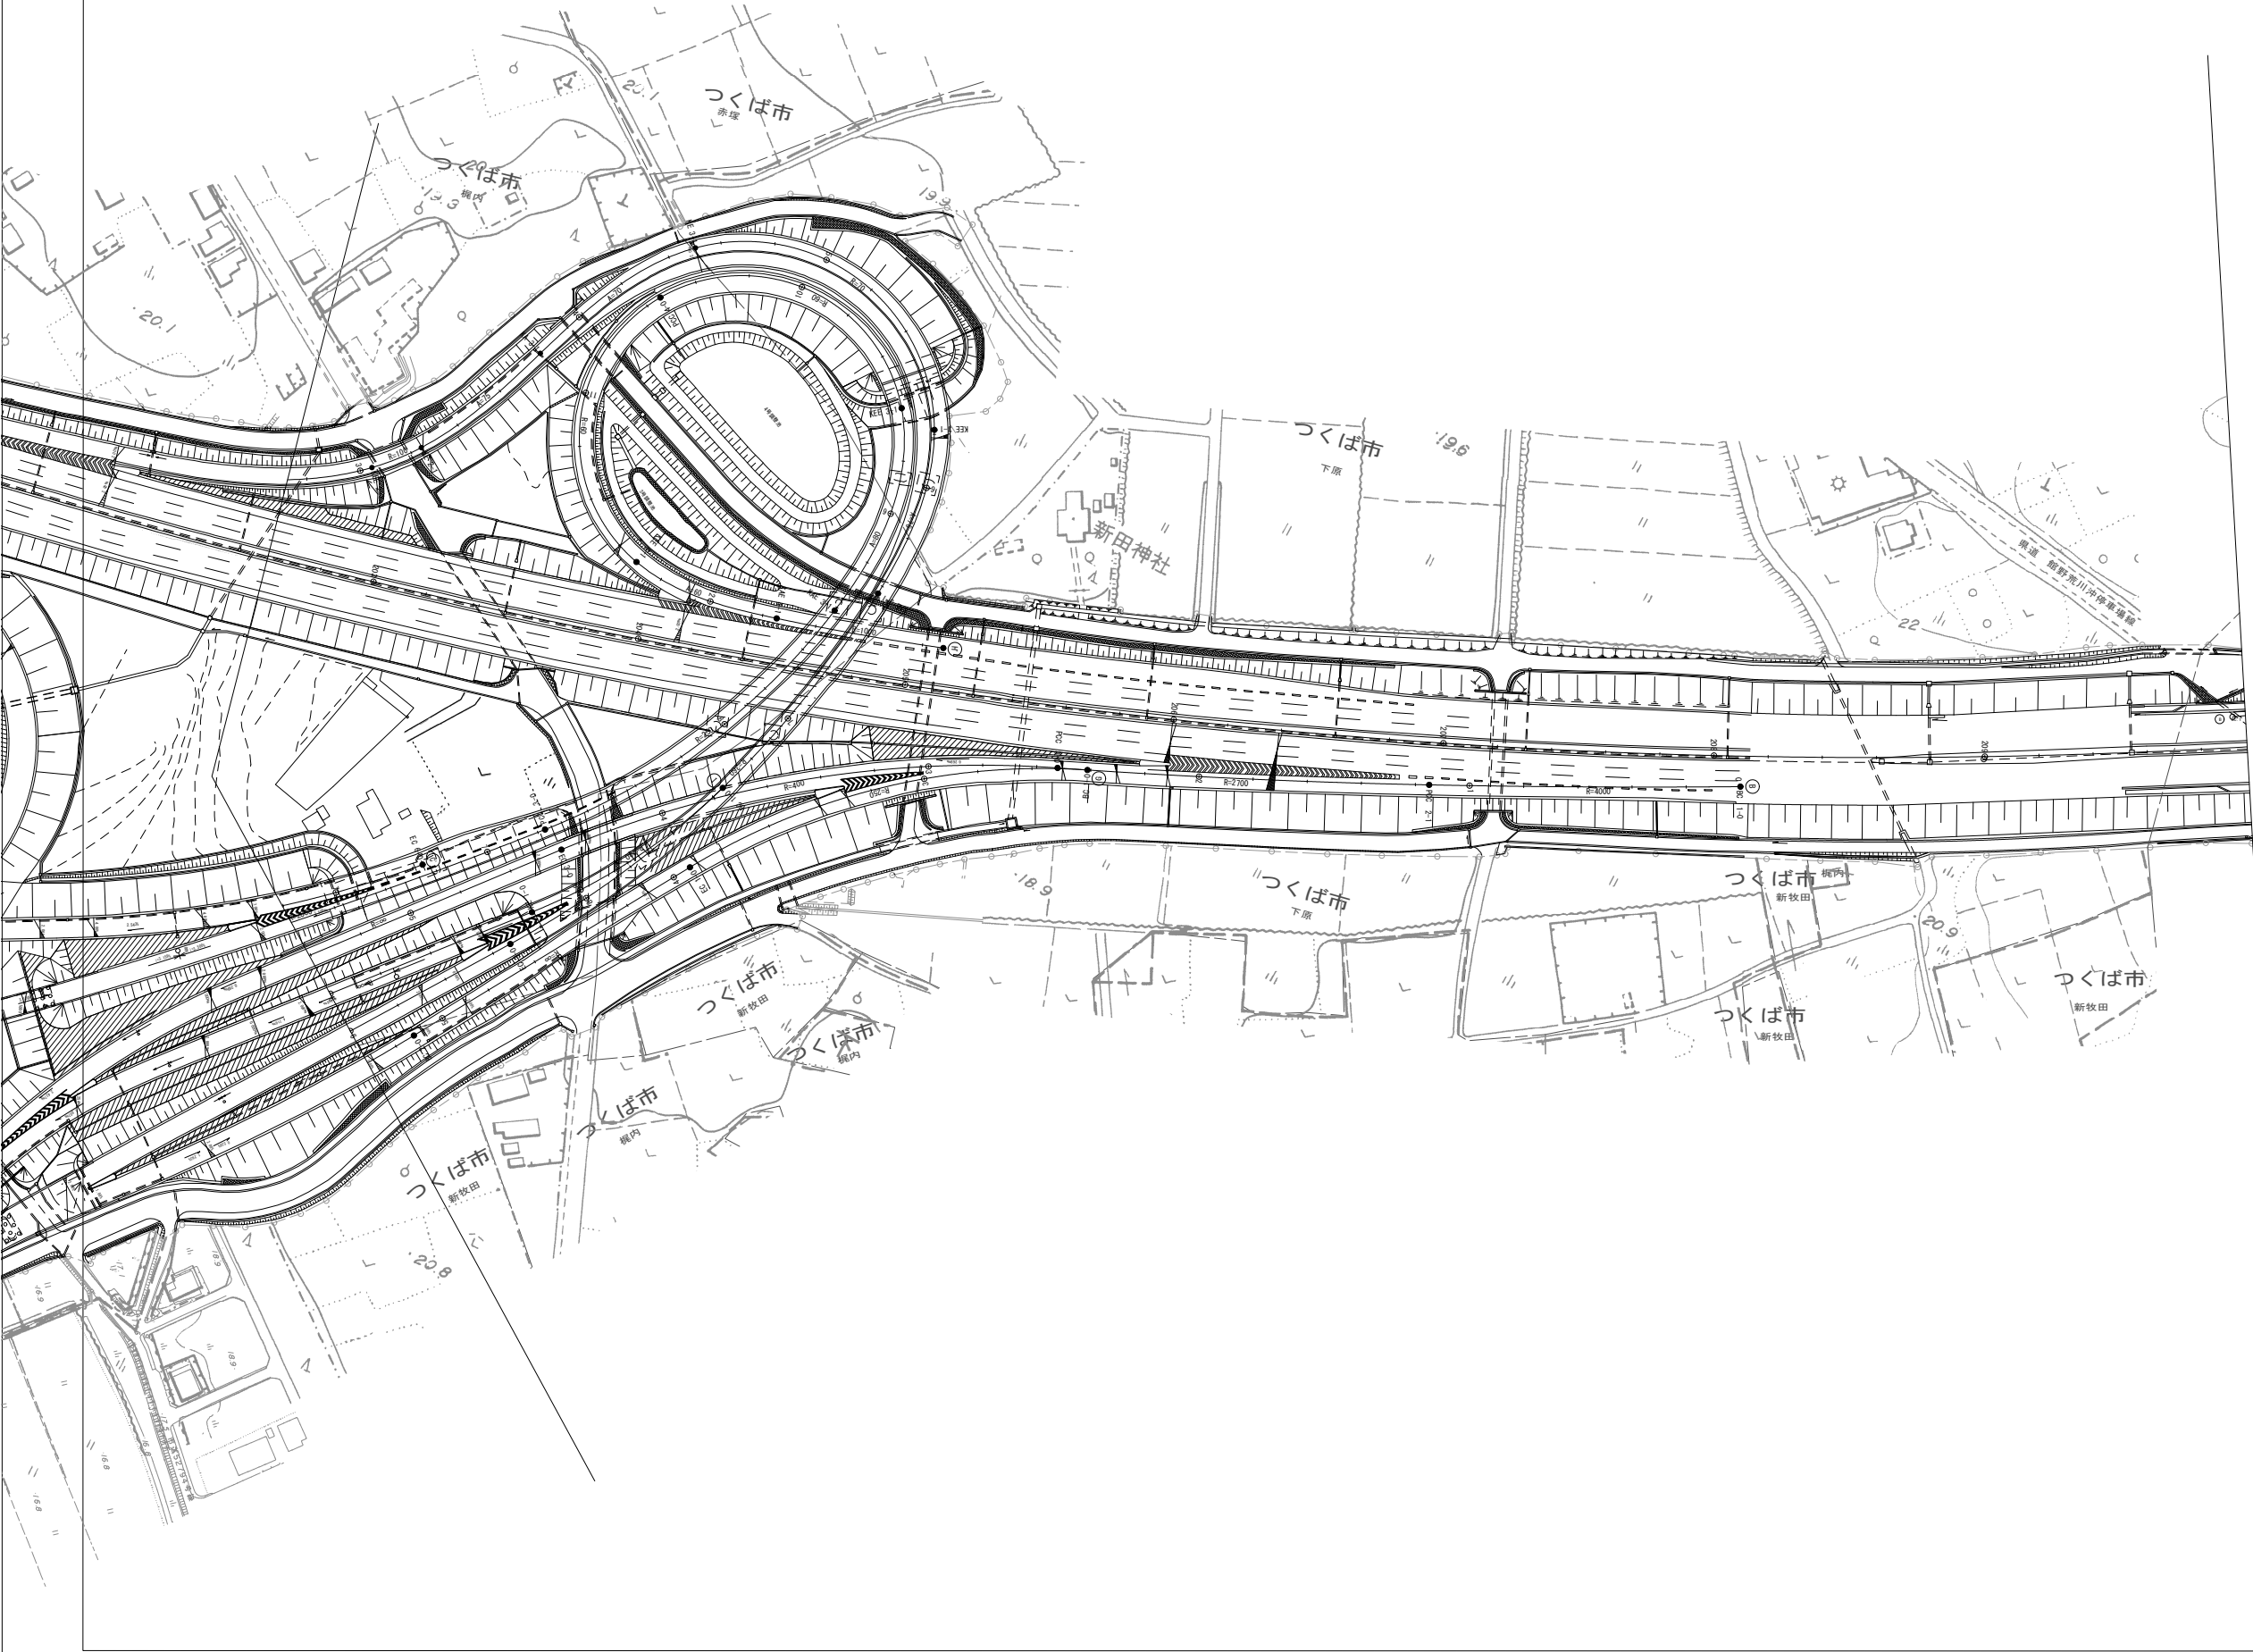

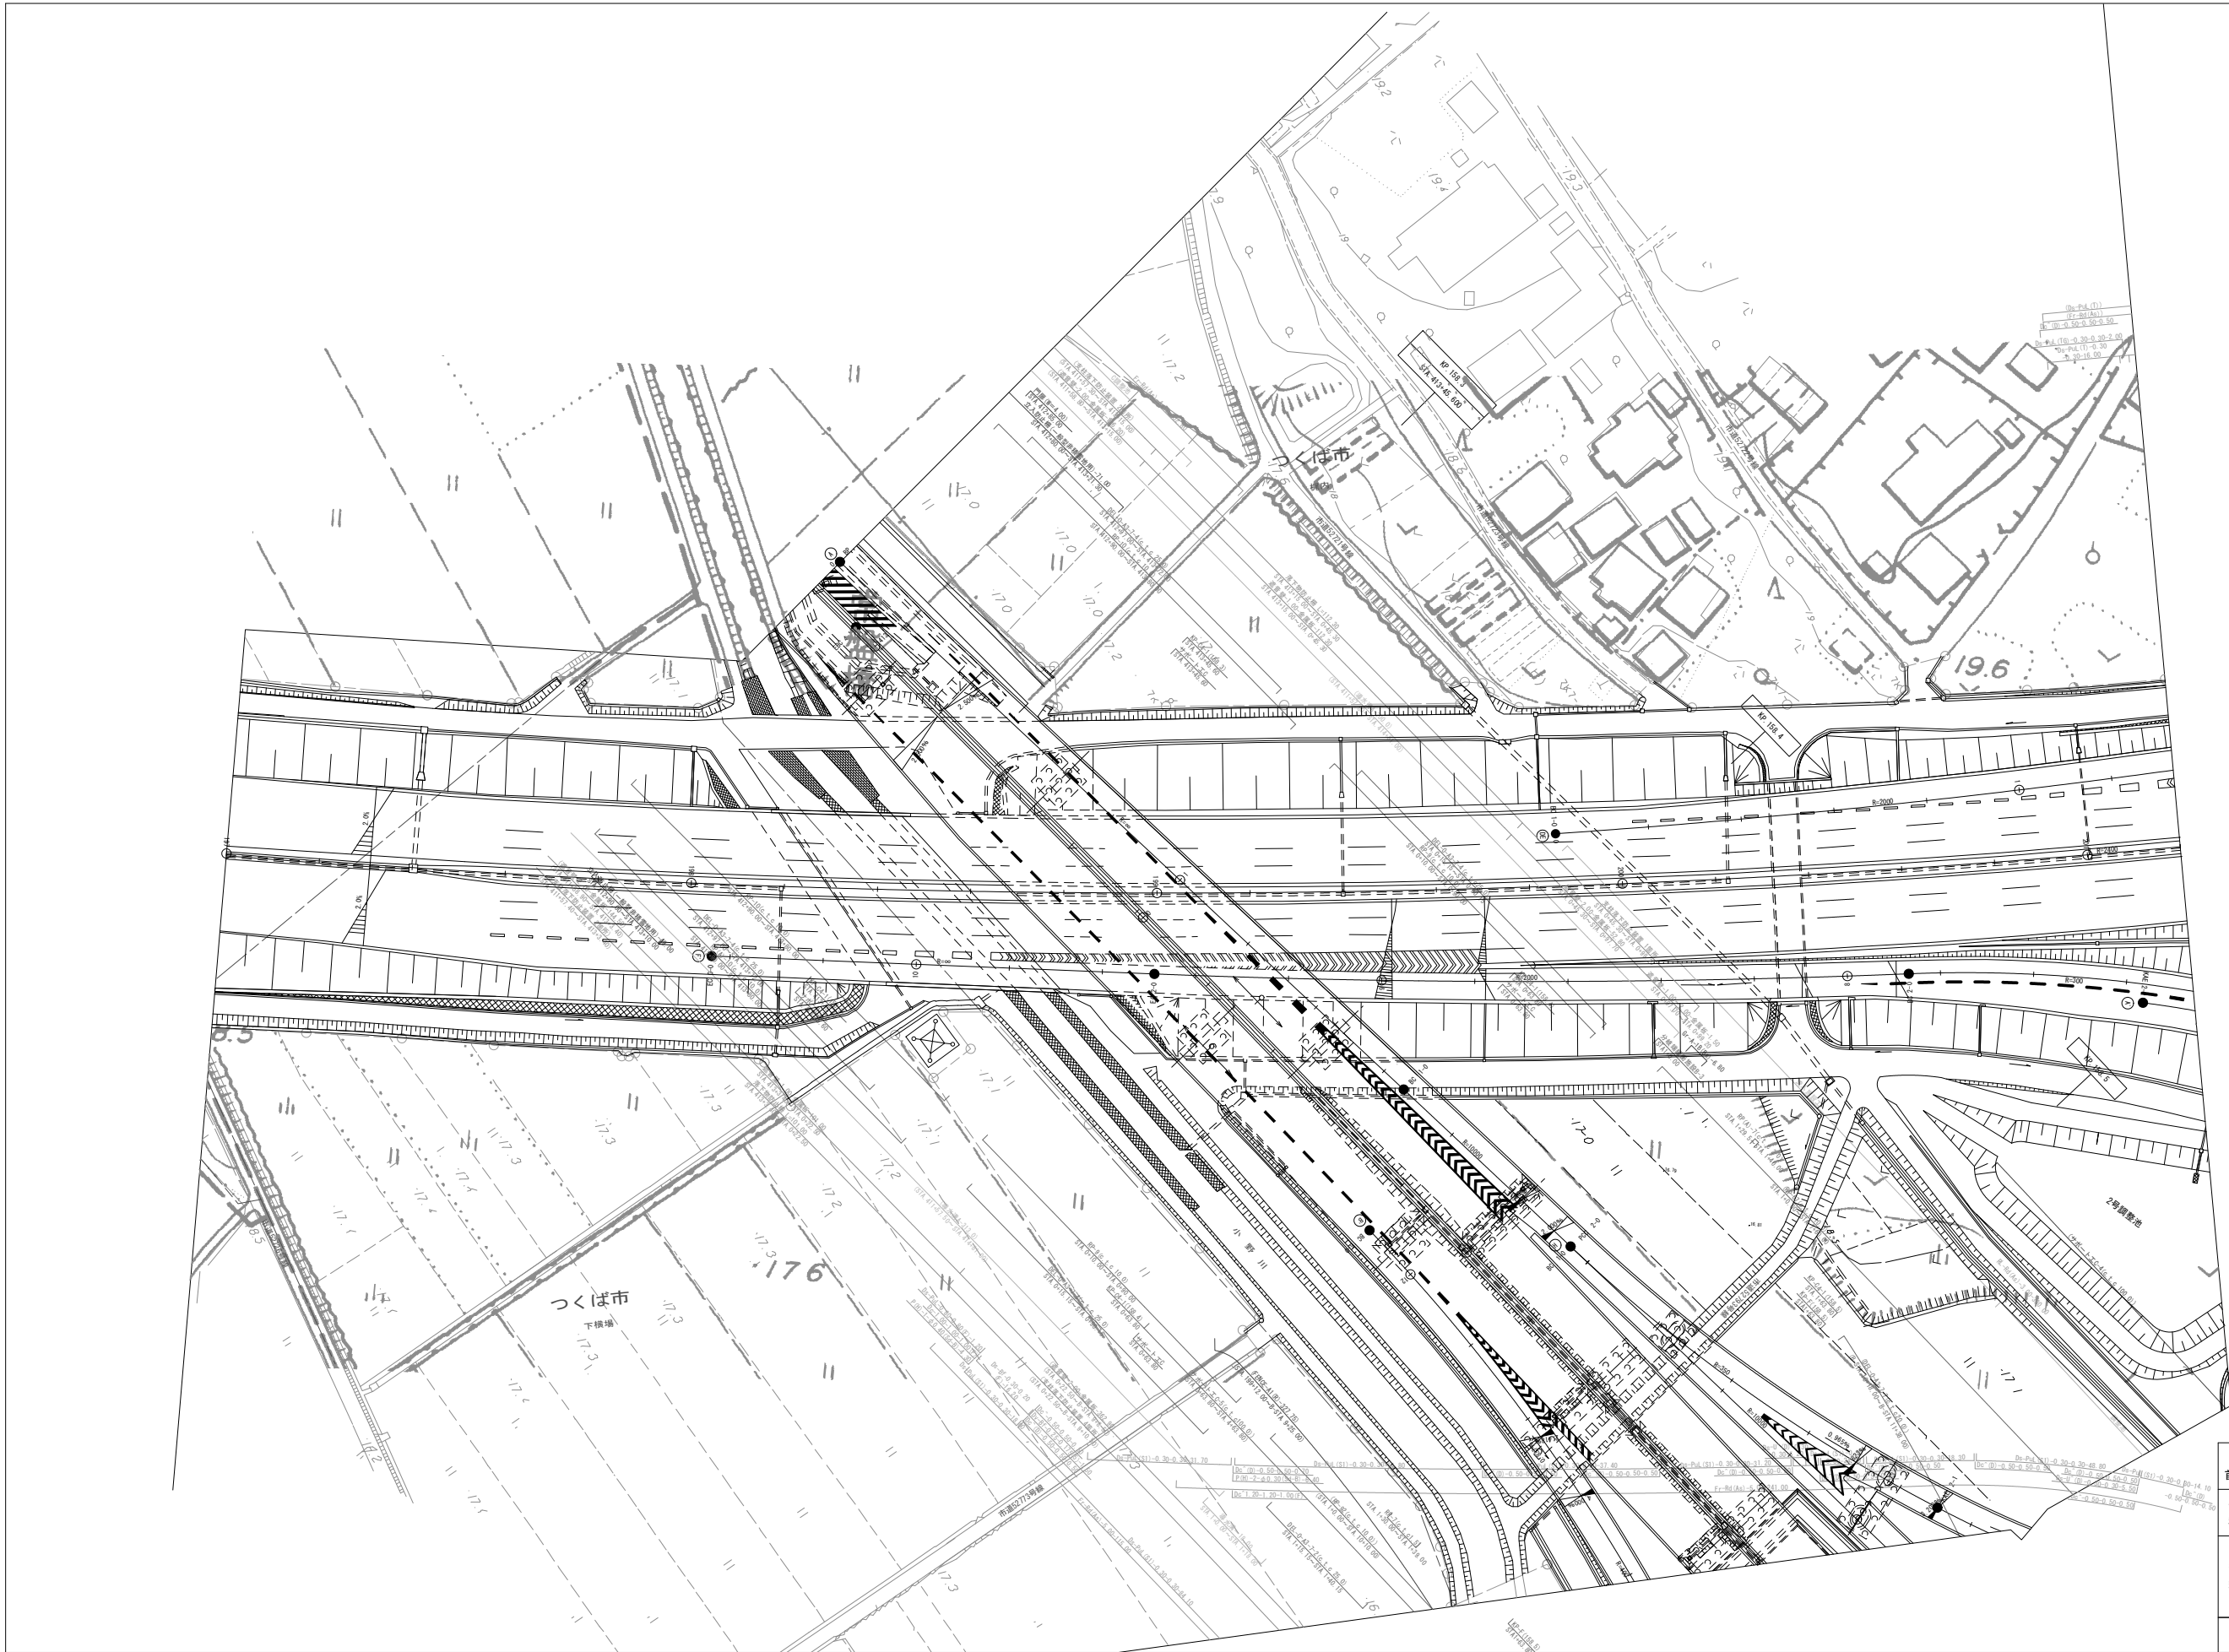

調 整 年 月	摘 要

一般国道468号 首都圏中央連絡自動車道(つくば中央~つくばJCT)			
工 種	管理用平面図		
名 称	つくばジャンクション KP. 158. 236~KP. 158. 989 STA. 412+81. 845~STA. 6+52. 40	縮尺	1/500 1/5
東日本高速道路(株) 関東支社			

一般国道468号
首都圏中央連絡自動車道(つくば中央～つくばJCT)

工種

管理用平面図

名称

つくばジャンクション
KP. 158. 236～KP. 158. 989
STA. 412+81. 845～STA. 6+52. 40


縮尺


1/500

2
5

東日本高速道路(株) 関東支社

調整年月	摘要

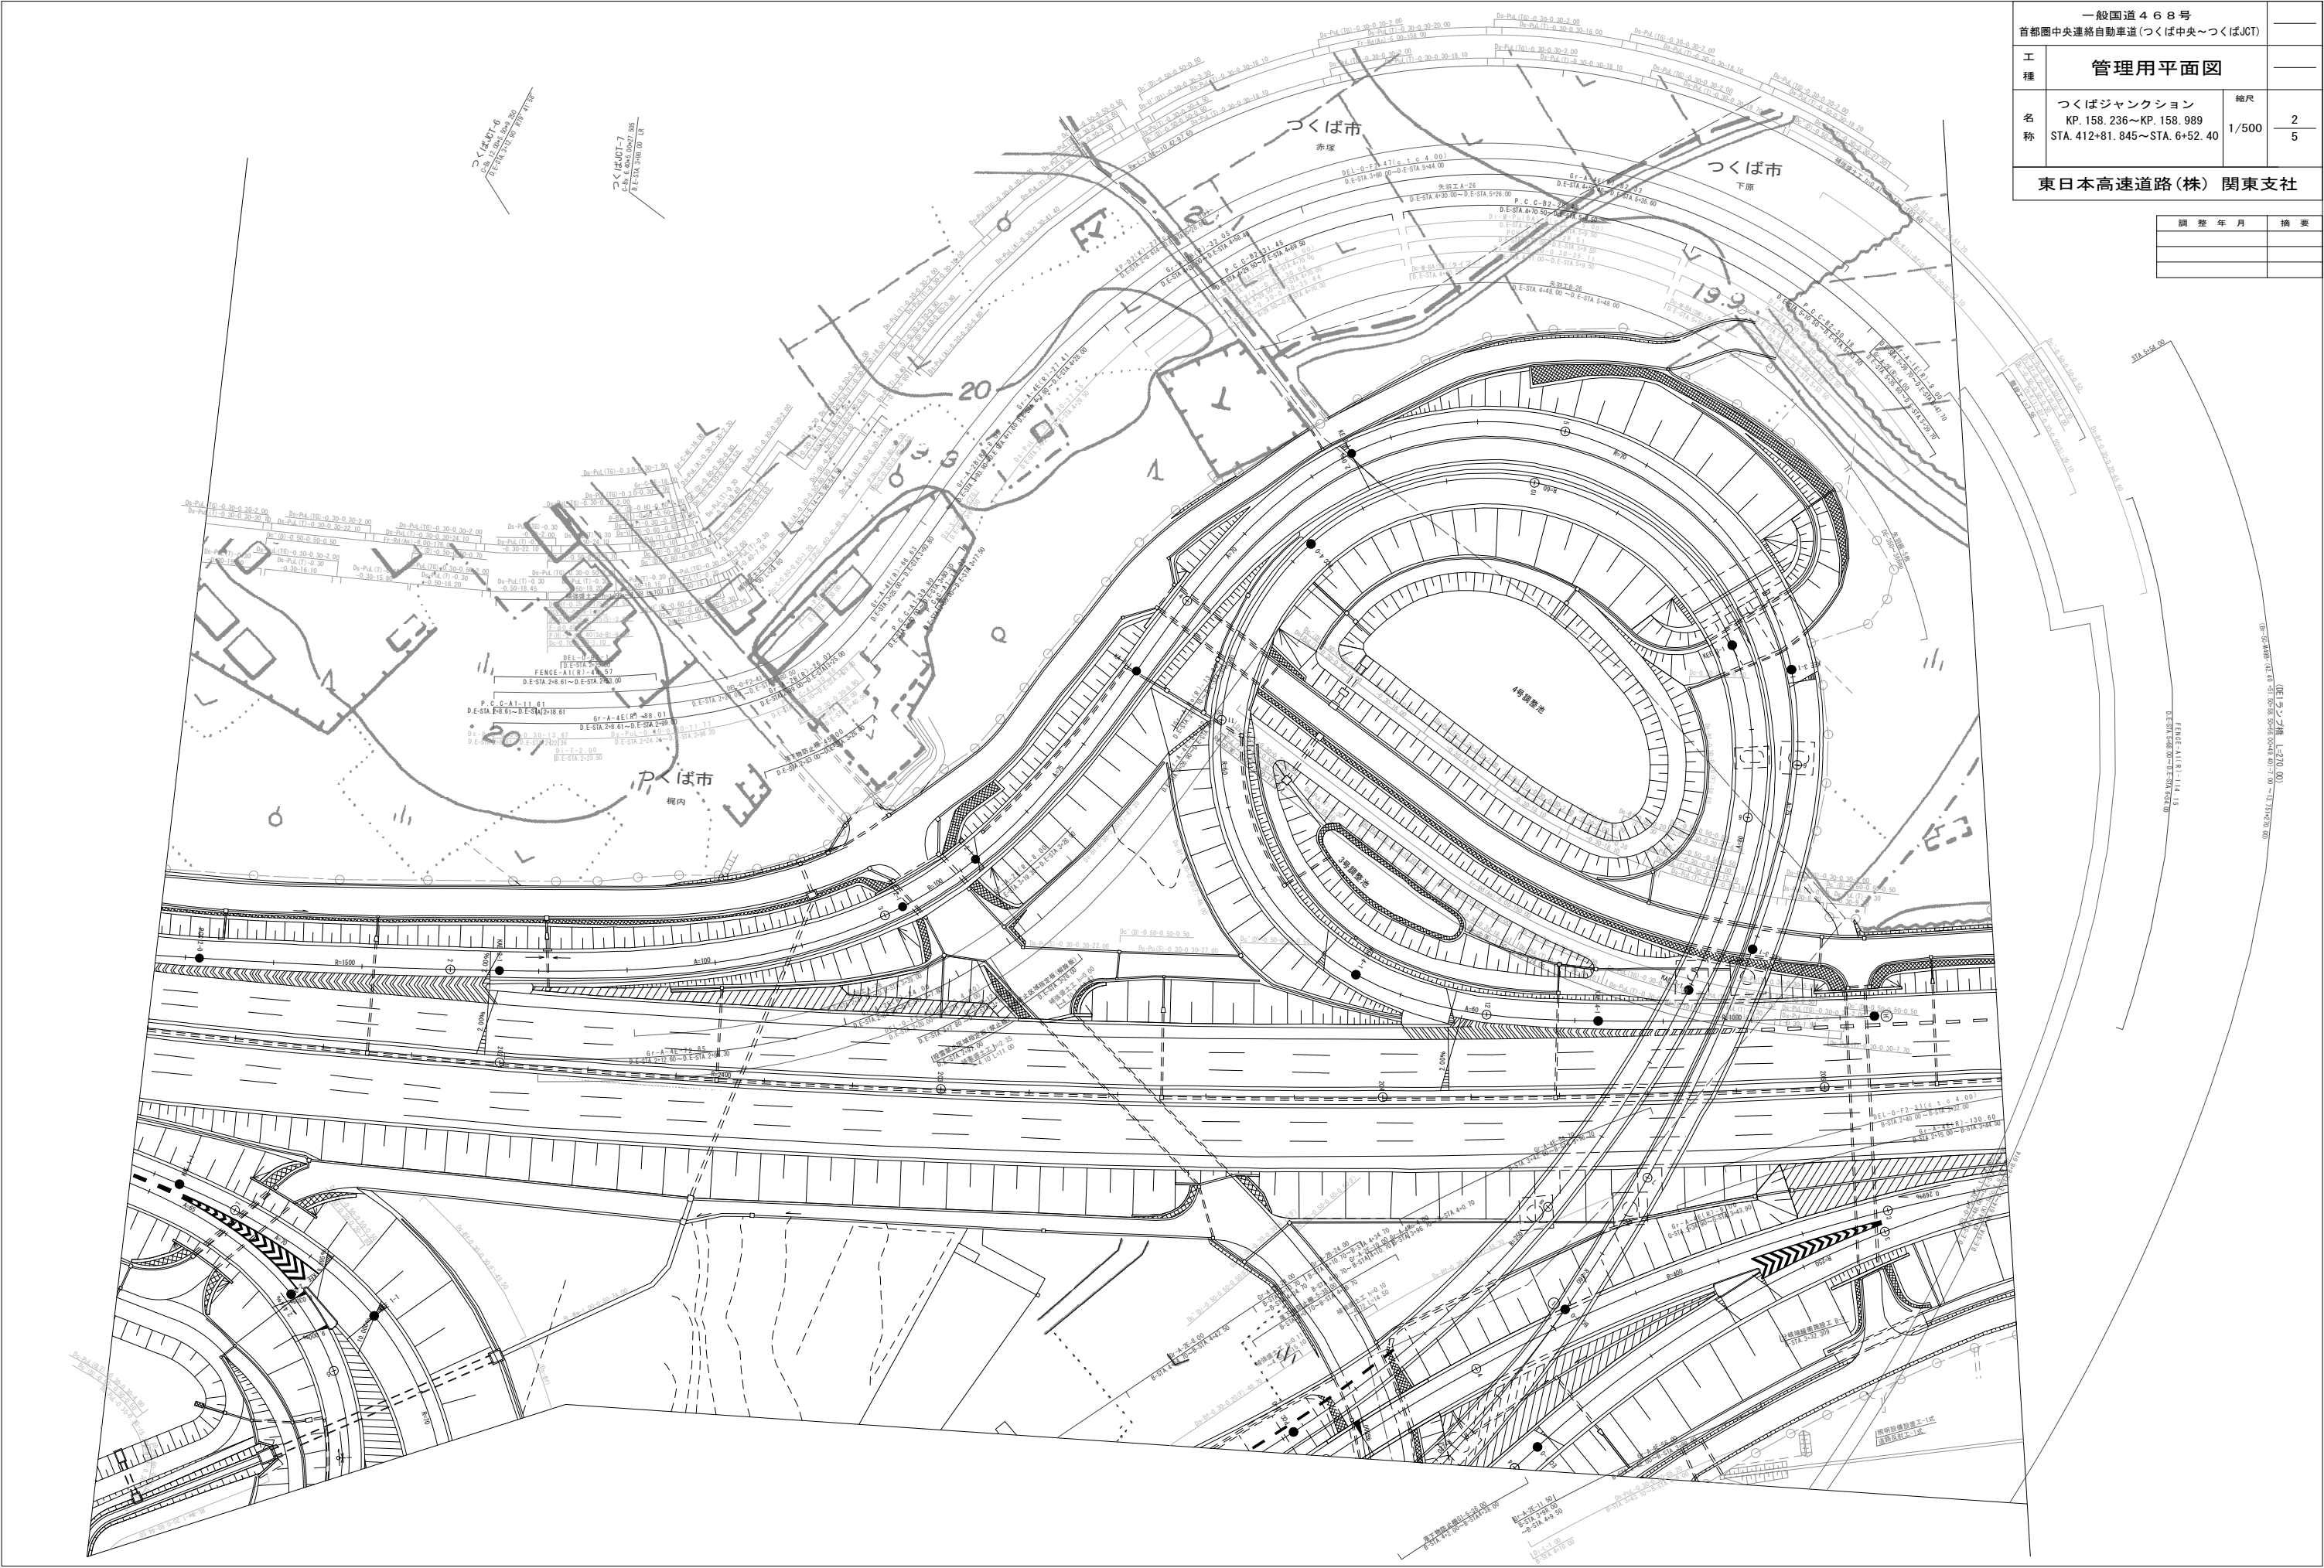

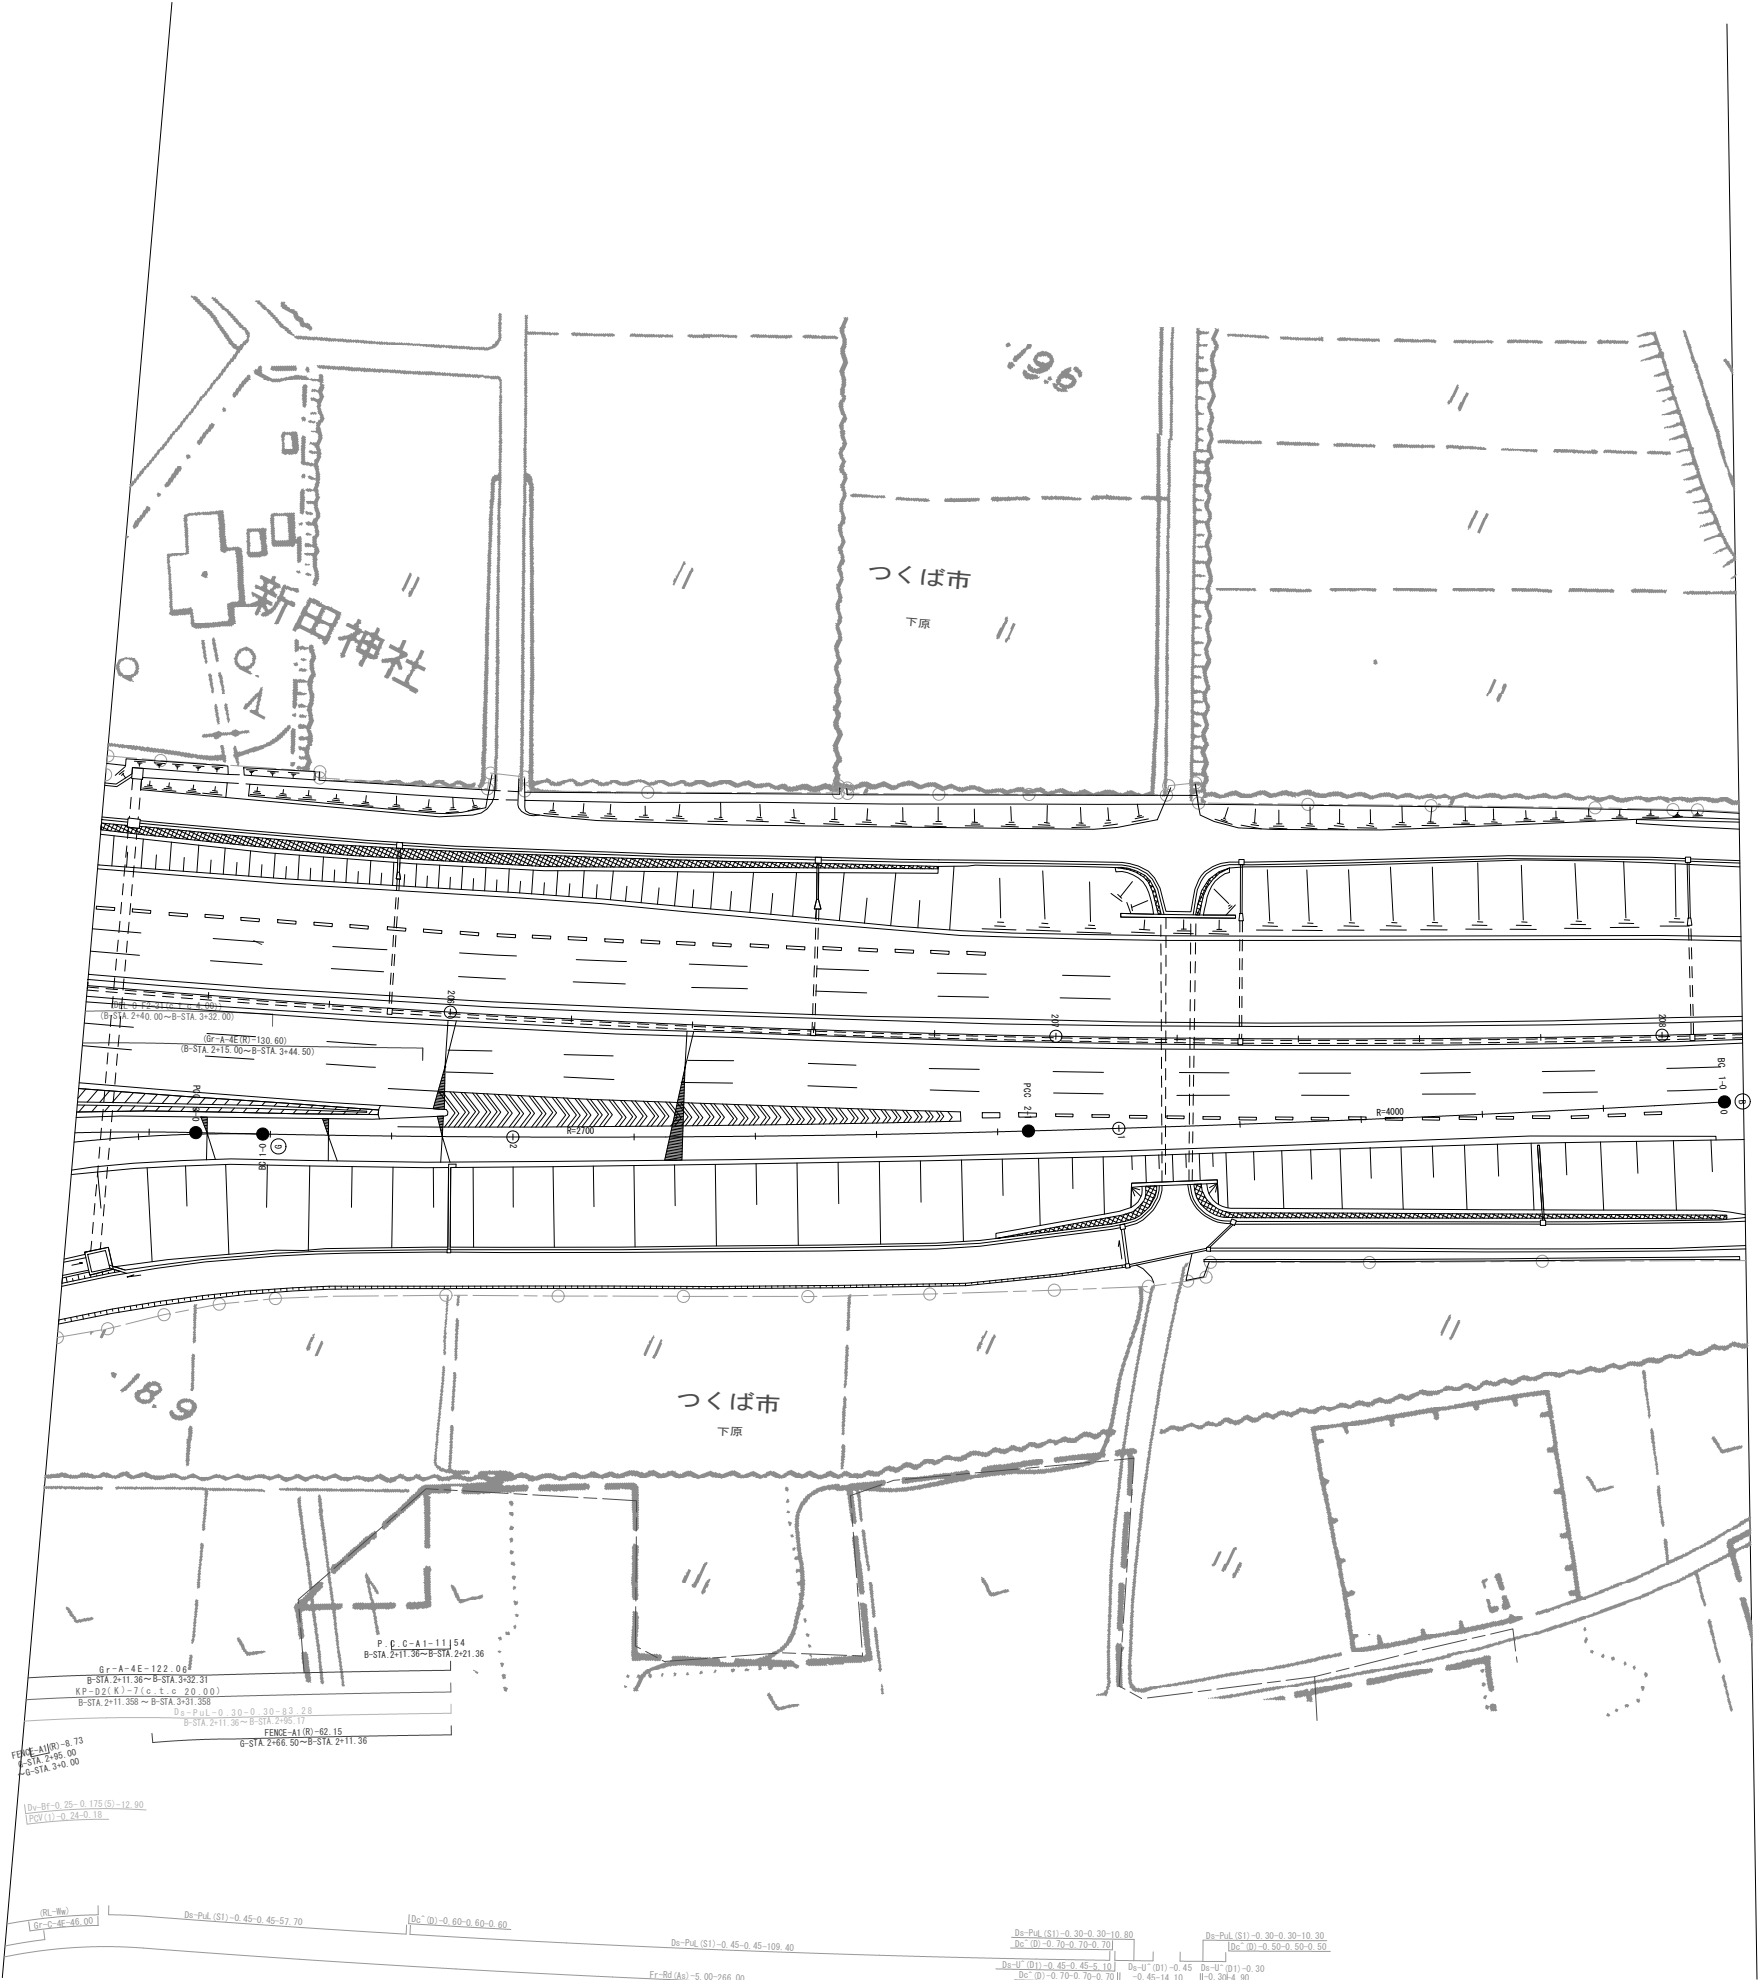



調 整 年 月	換 要

一般国道４６８号		_____			
首都圏中央連絡自動車道(つくば中央～つくばJCT)					
工 種	管理用平面図		_____		
名 称	つくばジャンクション KP. 158. 236～KP. 158. 989 STA. 412+81. 845～STA. 6+52. 40	縮尺 1/500	<table><tr><td>3</td></tr><tr><td>5</td></tr></table>	3	5
	3				
5					
東日本高速道路(株) 関東支社					

一般国道468号		_____	
首都圏中央連絡自動車道(つくば中央～つくばJCT)			
工 種	管理用平面図		_____
名 称	つくばジャンクション KP. 158. 236～KP. 158. 989 STA. 412+81. 845～STA. 6+52. 40	縮尺	
		1/500	$\frac{4}{5}$
東日本高速道路(株) 関東支社			

調整年月	摘要

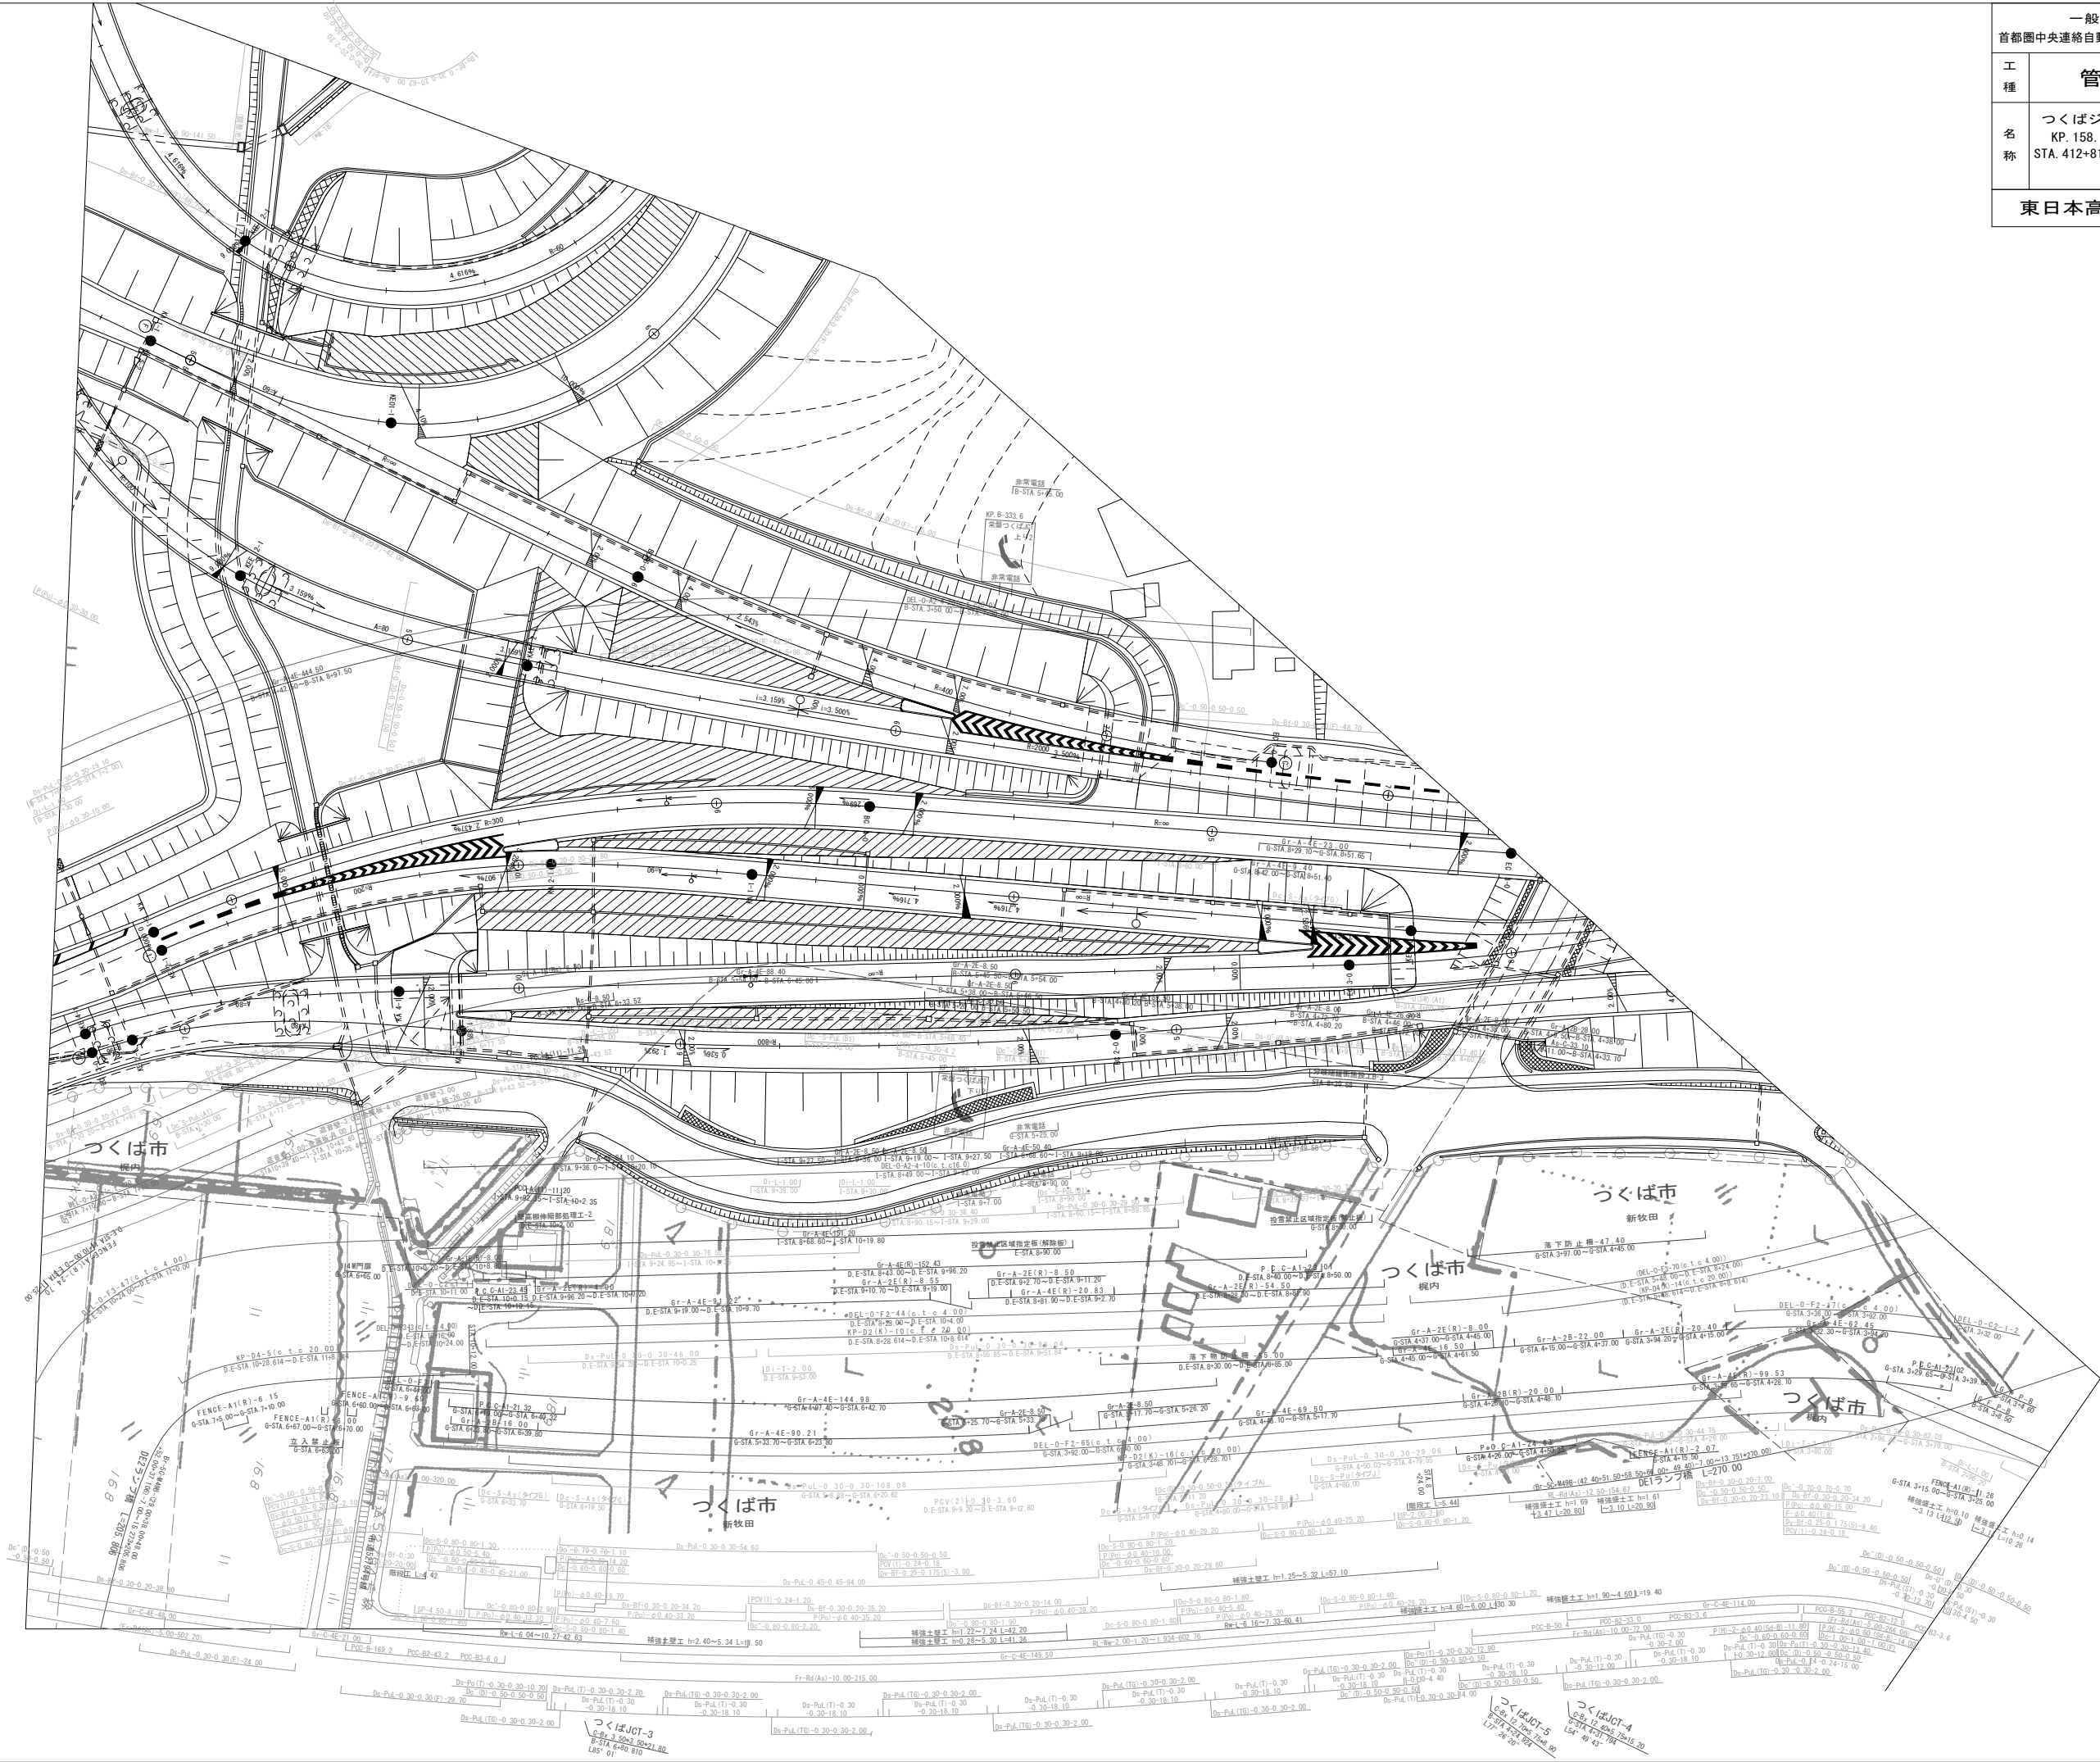

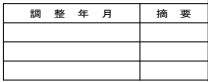

一般国道468号		
首都圏中央連絡自動車道(つくば中央～つくばJCT)		
工種	管理用平面図	
名称	つくばジャンクション KP. 158. 236～KP. 158. 989 STA. 412+81. 845～STA. 6+52. 40	縮尺 1/500
		$\frac{5}{5}$
東日本高速道路(株) 関東支社		

首都圏中央連絡自動車道
(つくばJCT~つくば牛久)完成図起点

STA 6+52.40
KP 158.989




調 整 年 月	摘 要

一般国道４６８号 首都圏中央連絡自動車道（つくばJCT～つくば牛久）		_____	
工 種	管理用平面図	_____	
名 称	KP. 158. 989～KP. 159. 736 STA. 6+52. 40～STA. 14+0. 00	縮尺	
		1/1000	$\frac{1}{2}$
東日本高速道路（株） 関東支社			



一般国道 468 号		_____
首都圏中央連絡自動車道(つくばJCT~つくば牛久)		_____
工 種	管理用平面図	_____
名 称	KP. 159. 736~KP. 160. 376 STA. 14+0. 00~STA. 20+40. 00	縮尺 1/1000 $\frac{2}{2}$
東日本高速道路(株) 関東支社		

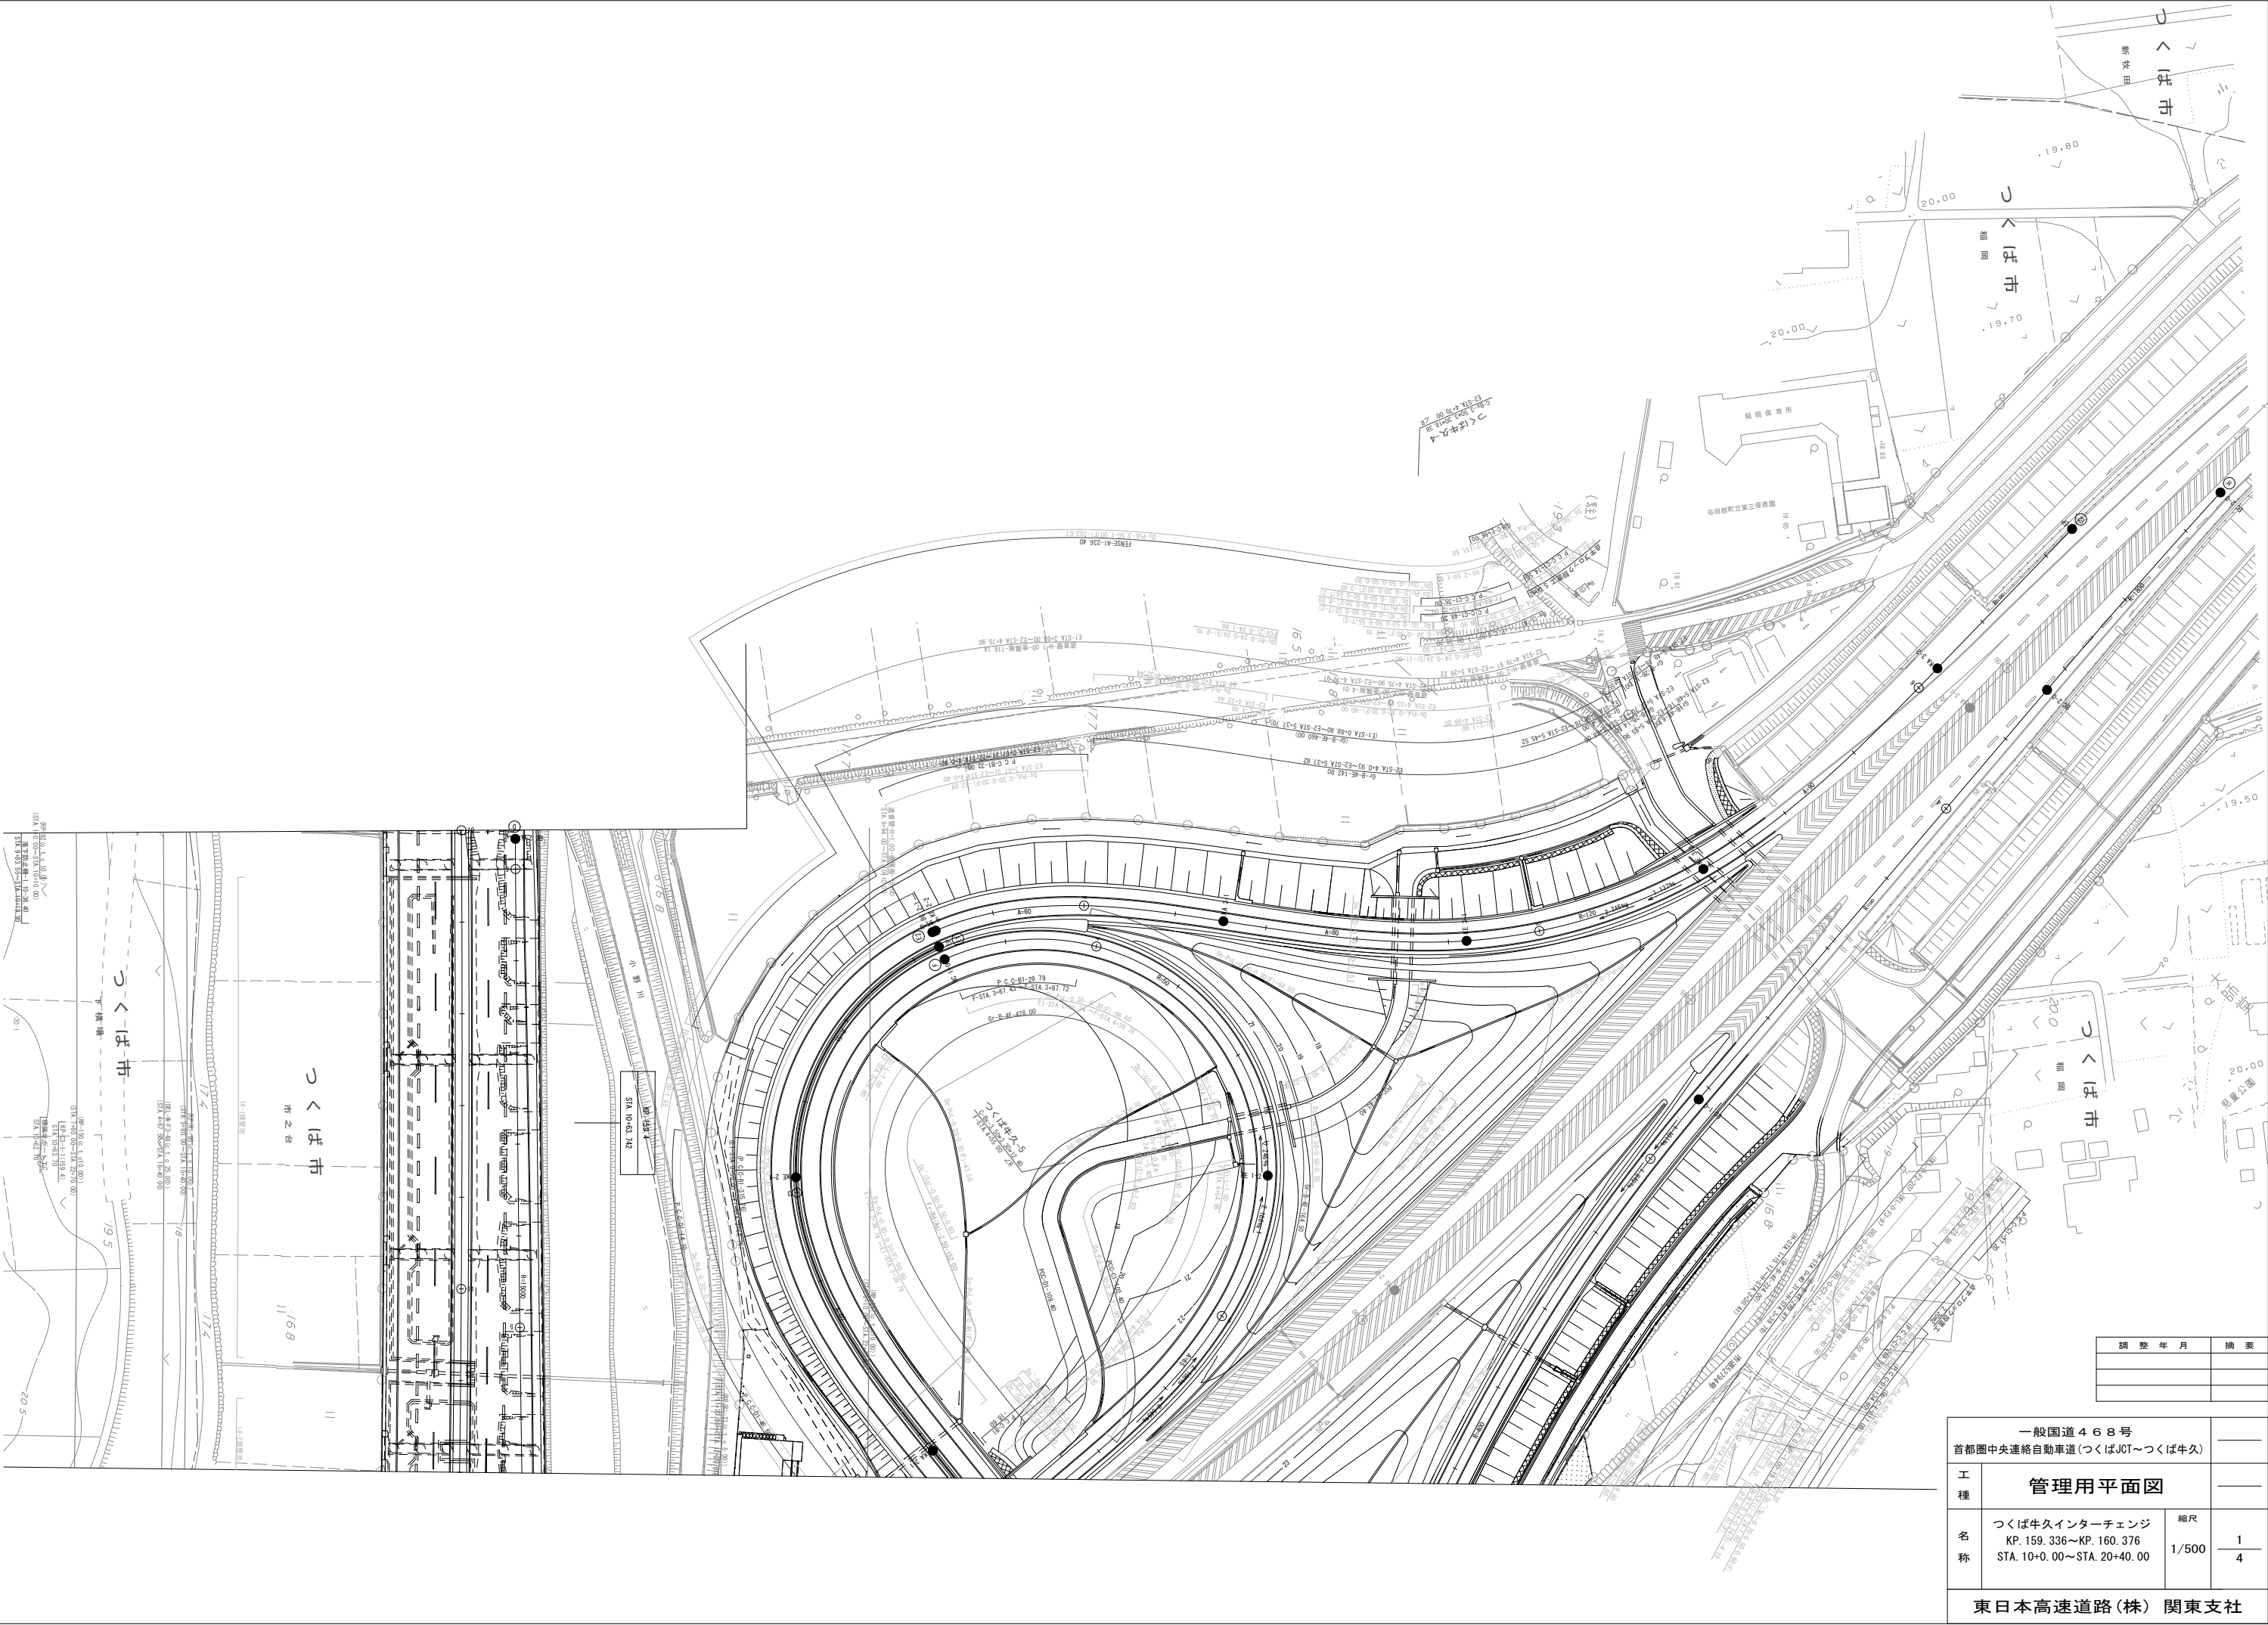


調整年月	摘要

一般国道468号 首都圏中央連絡自動車道(つくばJCT~つくば牛久)			_____
工 種	管理用平面図		_____
名 称	つくば牛久インターチェンジ KP. 159.336~KP. 160.376 STA. 10+0.00~STA. 20+40.00	縮尺 1/500	 <



調整年月	摘要

一般国道468号 首都圏中央連絡自動車道(つくばJCT~つくば牛久)		_____	
工 種	管理用平面図	_____	
名 称	つくば牛久インターチェンジ KP. 159. 336~KP. 160. 376 STA. 10+0. 00~STA. 20+40. 00	縮尺 1/500	2
			4
東日本高速道路(株) 関東支社			

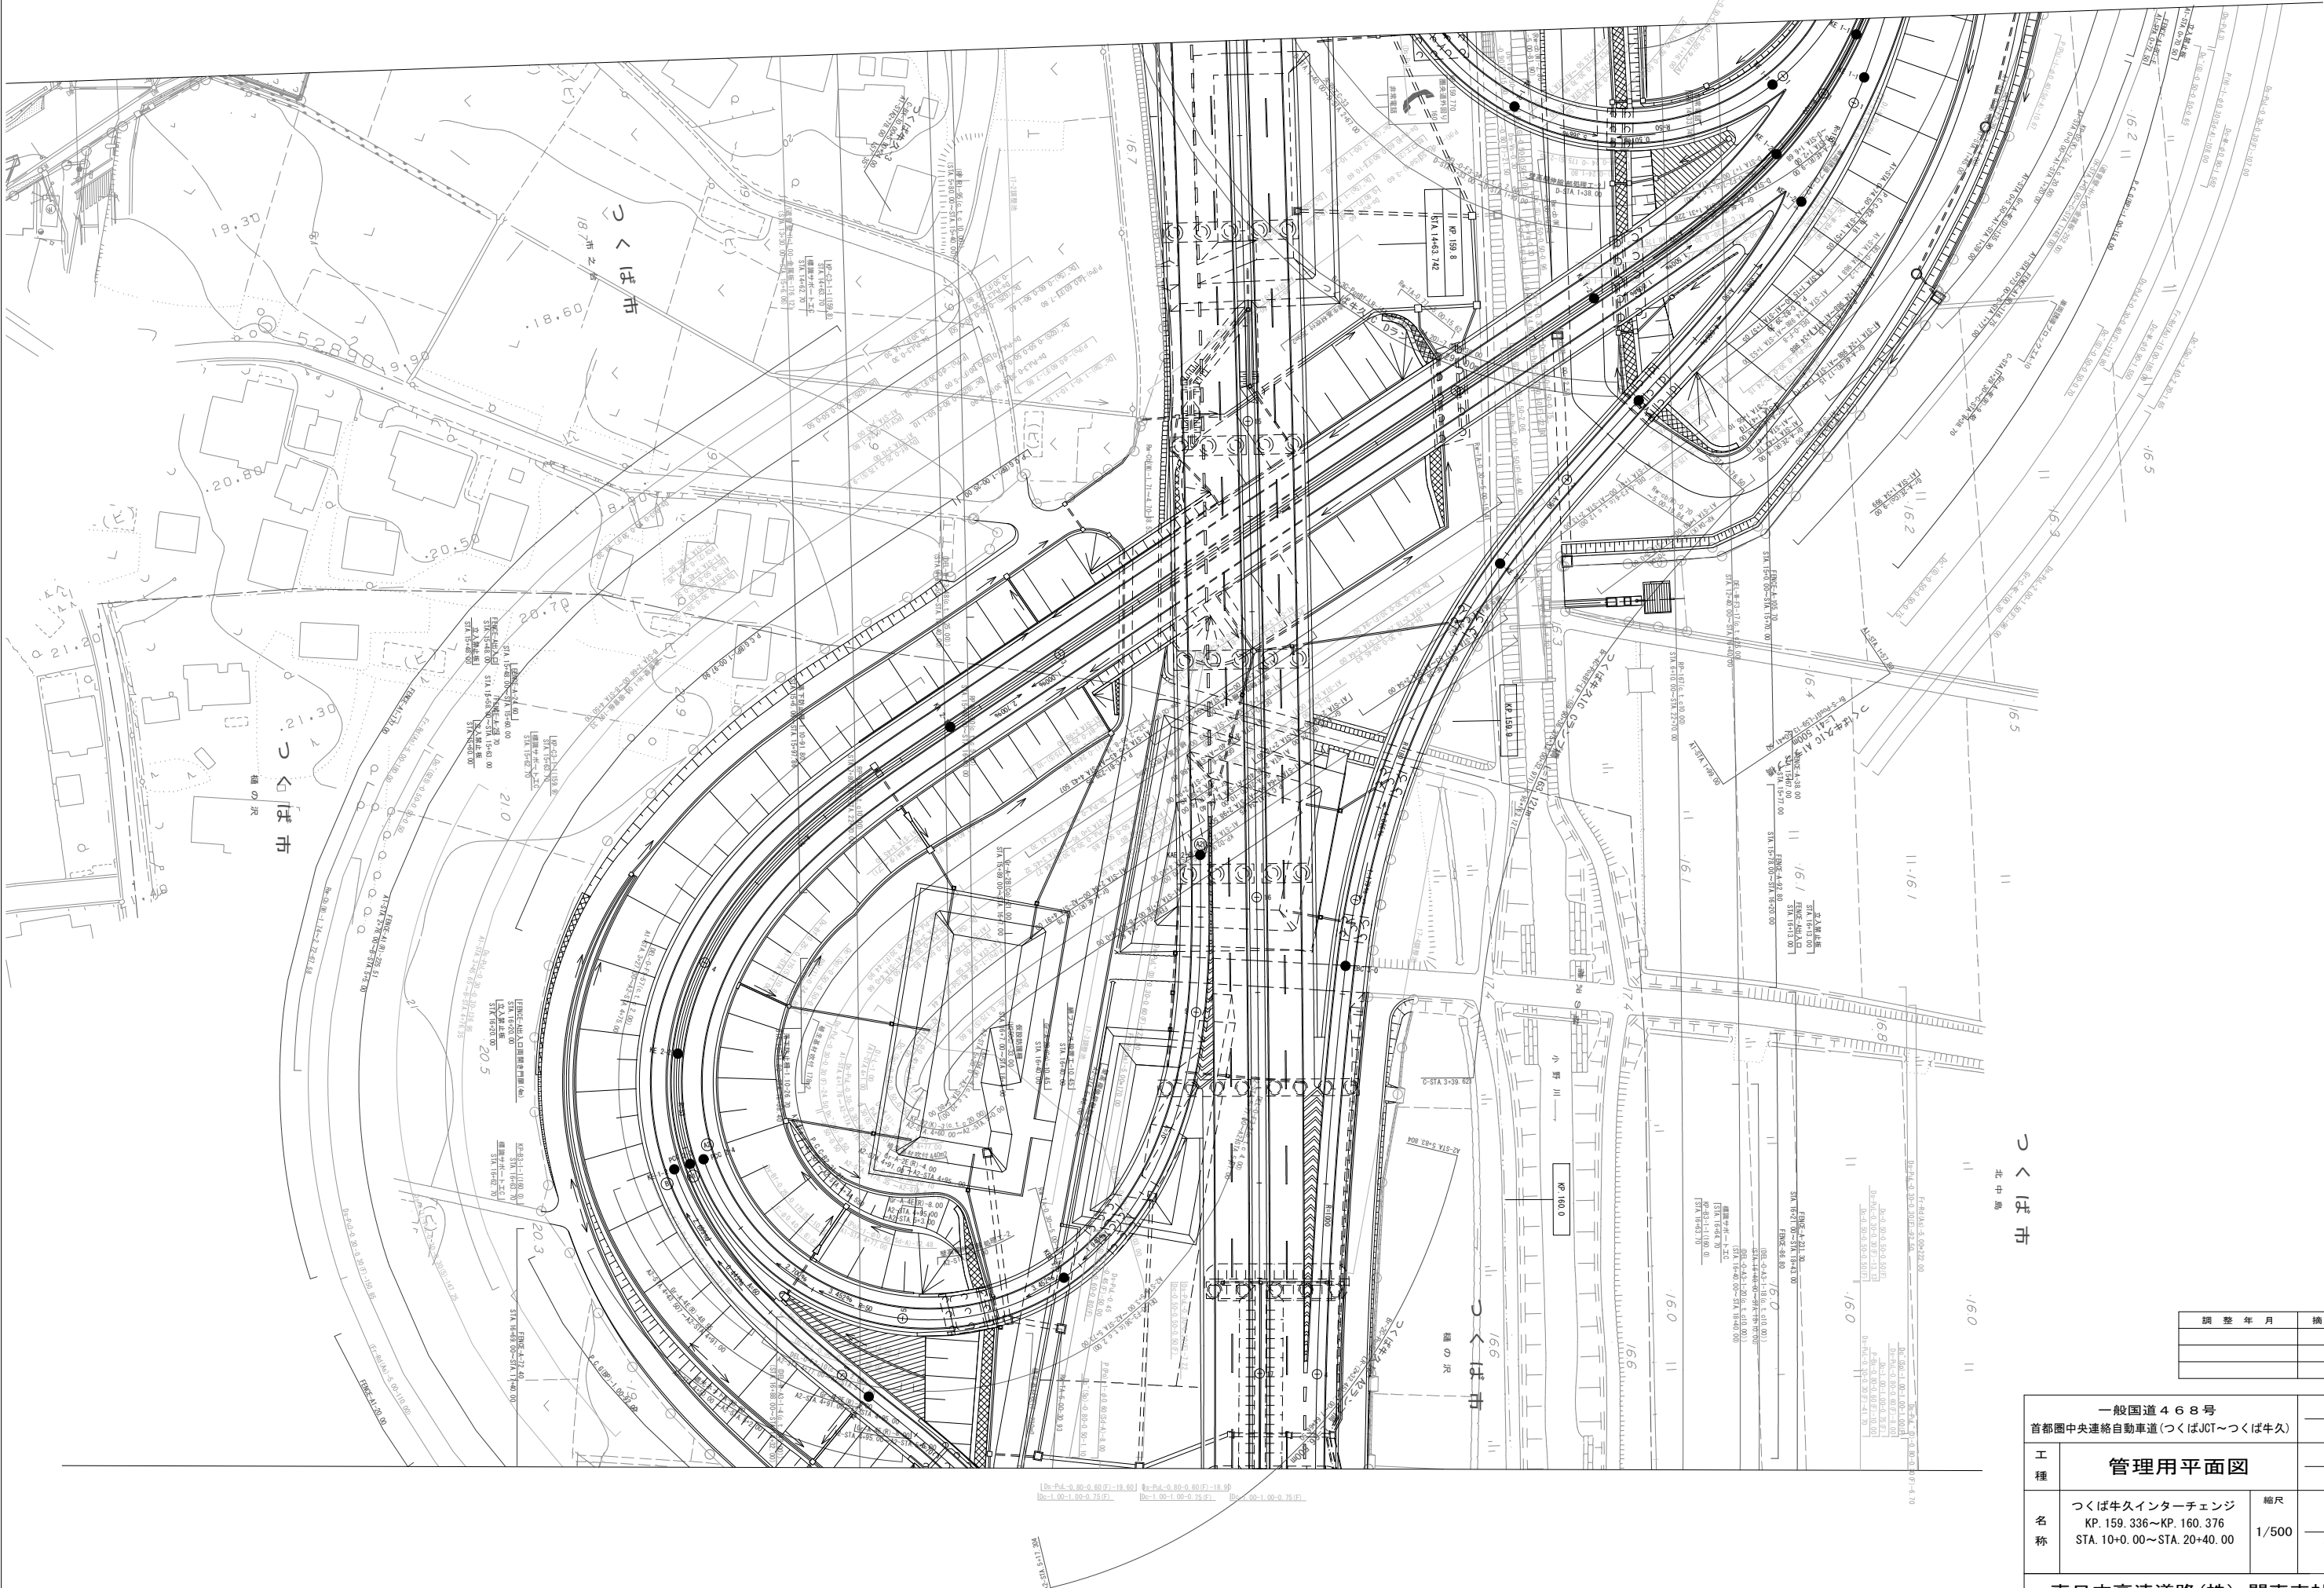

調整年月	摘要


一般国道468号 首都圏中央連絡自動車道(つくばJCT～つくば牛久)			_____
工 種	管理用平面図		_____
名 称	つくば牛久インターチェンジ KP. 159.336～KP. 160.376 STA. 10+0.00～STA. 20+40.00	縮尺	
		1/500	3 — 4
東日本高速道路(株) 関東支社			



調 整 年 月	摘 要

一般国道468号		_____	
首都圏中央連絡自動車道(つくばJCT~つくば牛久)			
工 種	管理用平面図		_____
名 称	つくば牛久インターチェンジ KP. 159. 336~KP. 160. 376 STA. 10+0. 00~STA. 20+40. 00	縮尺 1/500	$\frac{4}{4}$
東日本高速道路(株) 関東支社			


首都圏中央連絡自動車道

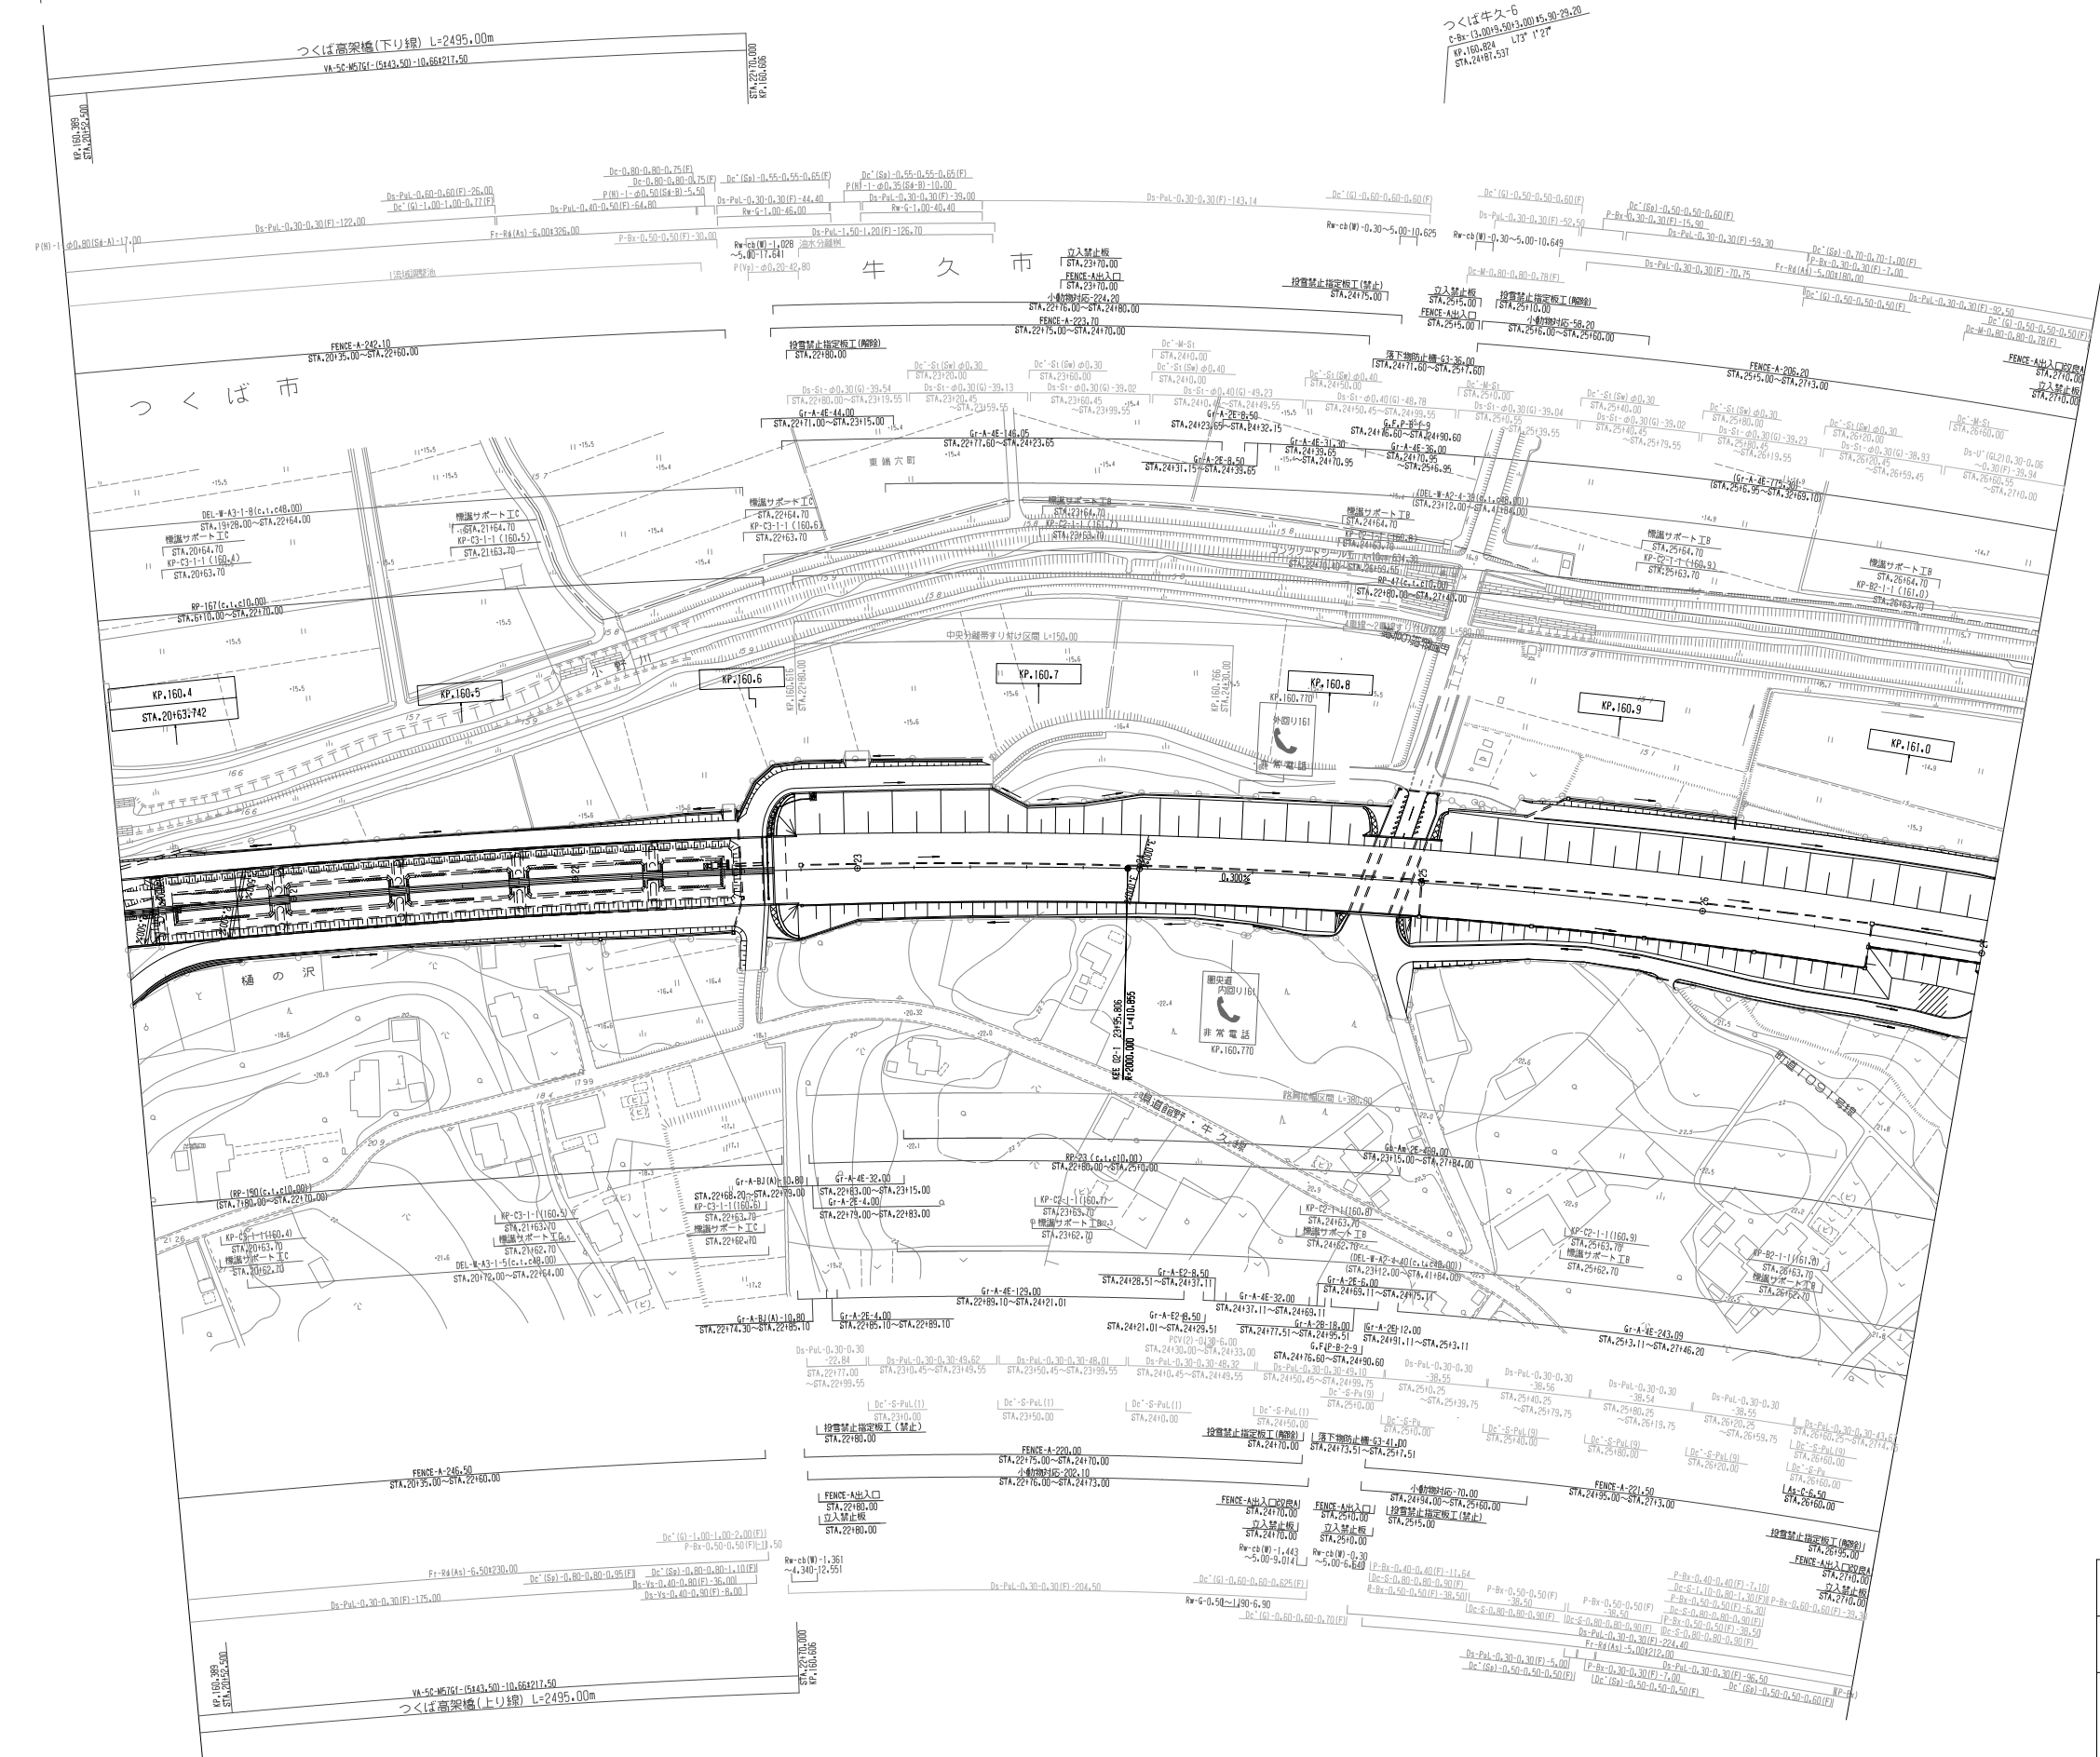

調整年月	摘要
第1回 2012年3月	


工 種 名 称	管理用平面図		
	KP.160.376〜KP.161.036 STA.20+40.00〜STA.27+00.00	縮尺 1 1000	1 8
		東日本高速道路(株) 関東支社	

東日本高速道路（株） 関東支社

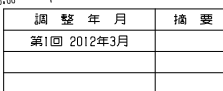東日本高速道路（株） 関東支社



一般国道 468 号 首都圏中央連絡自動車道 (つくば牛久〜牛久阿見)			—
工 種	管理用平面図		—
名 称	KP.162.636~KP.163.436 STA.43+0.00~STA.51+0.00	縮 尺 $\frac{1}{1000}$	$\frac{4}{8}$
東日本高速道路 (株) 関東支社			

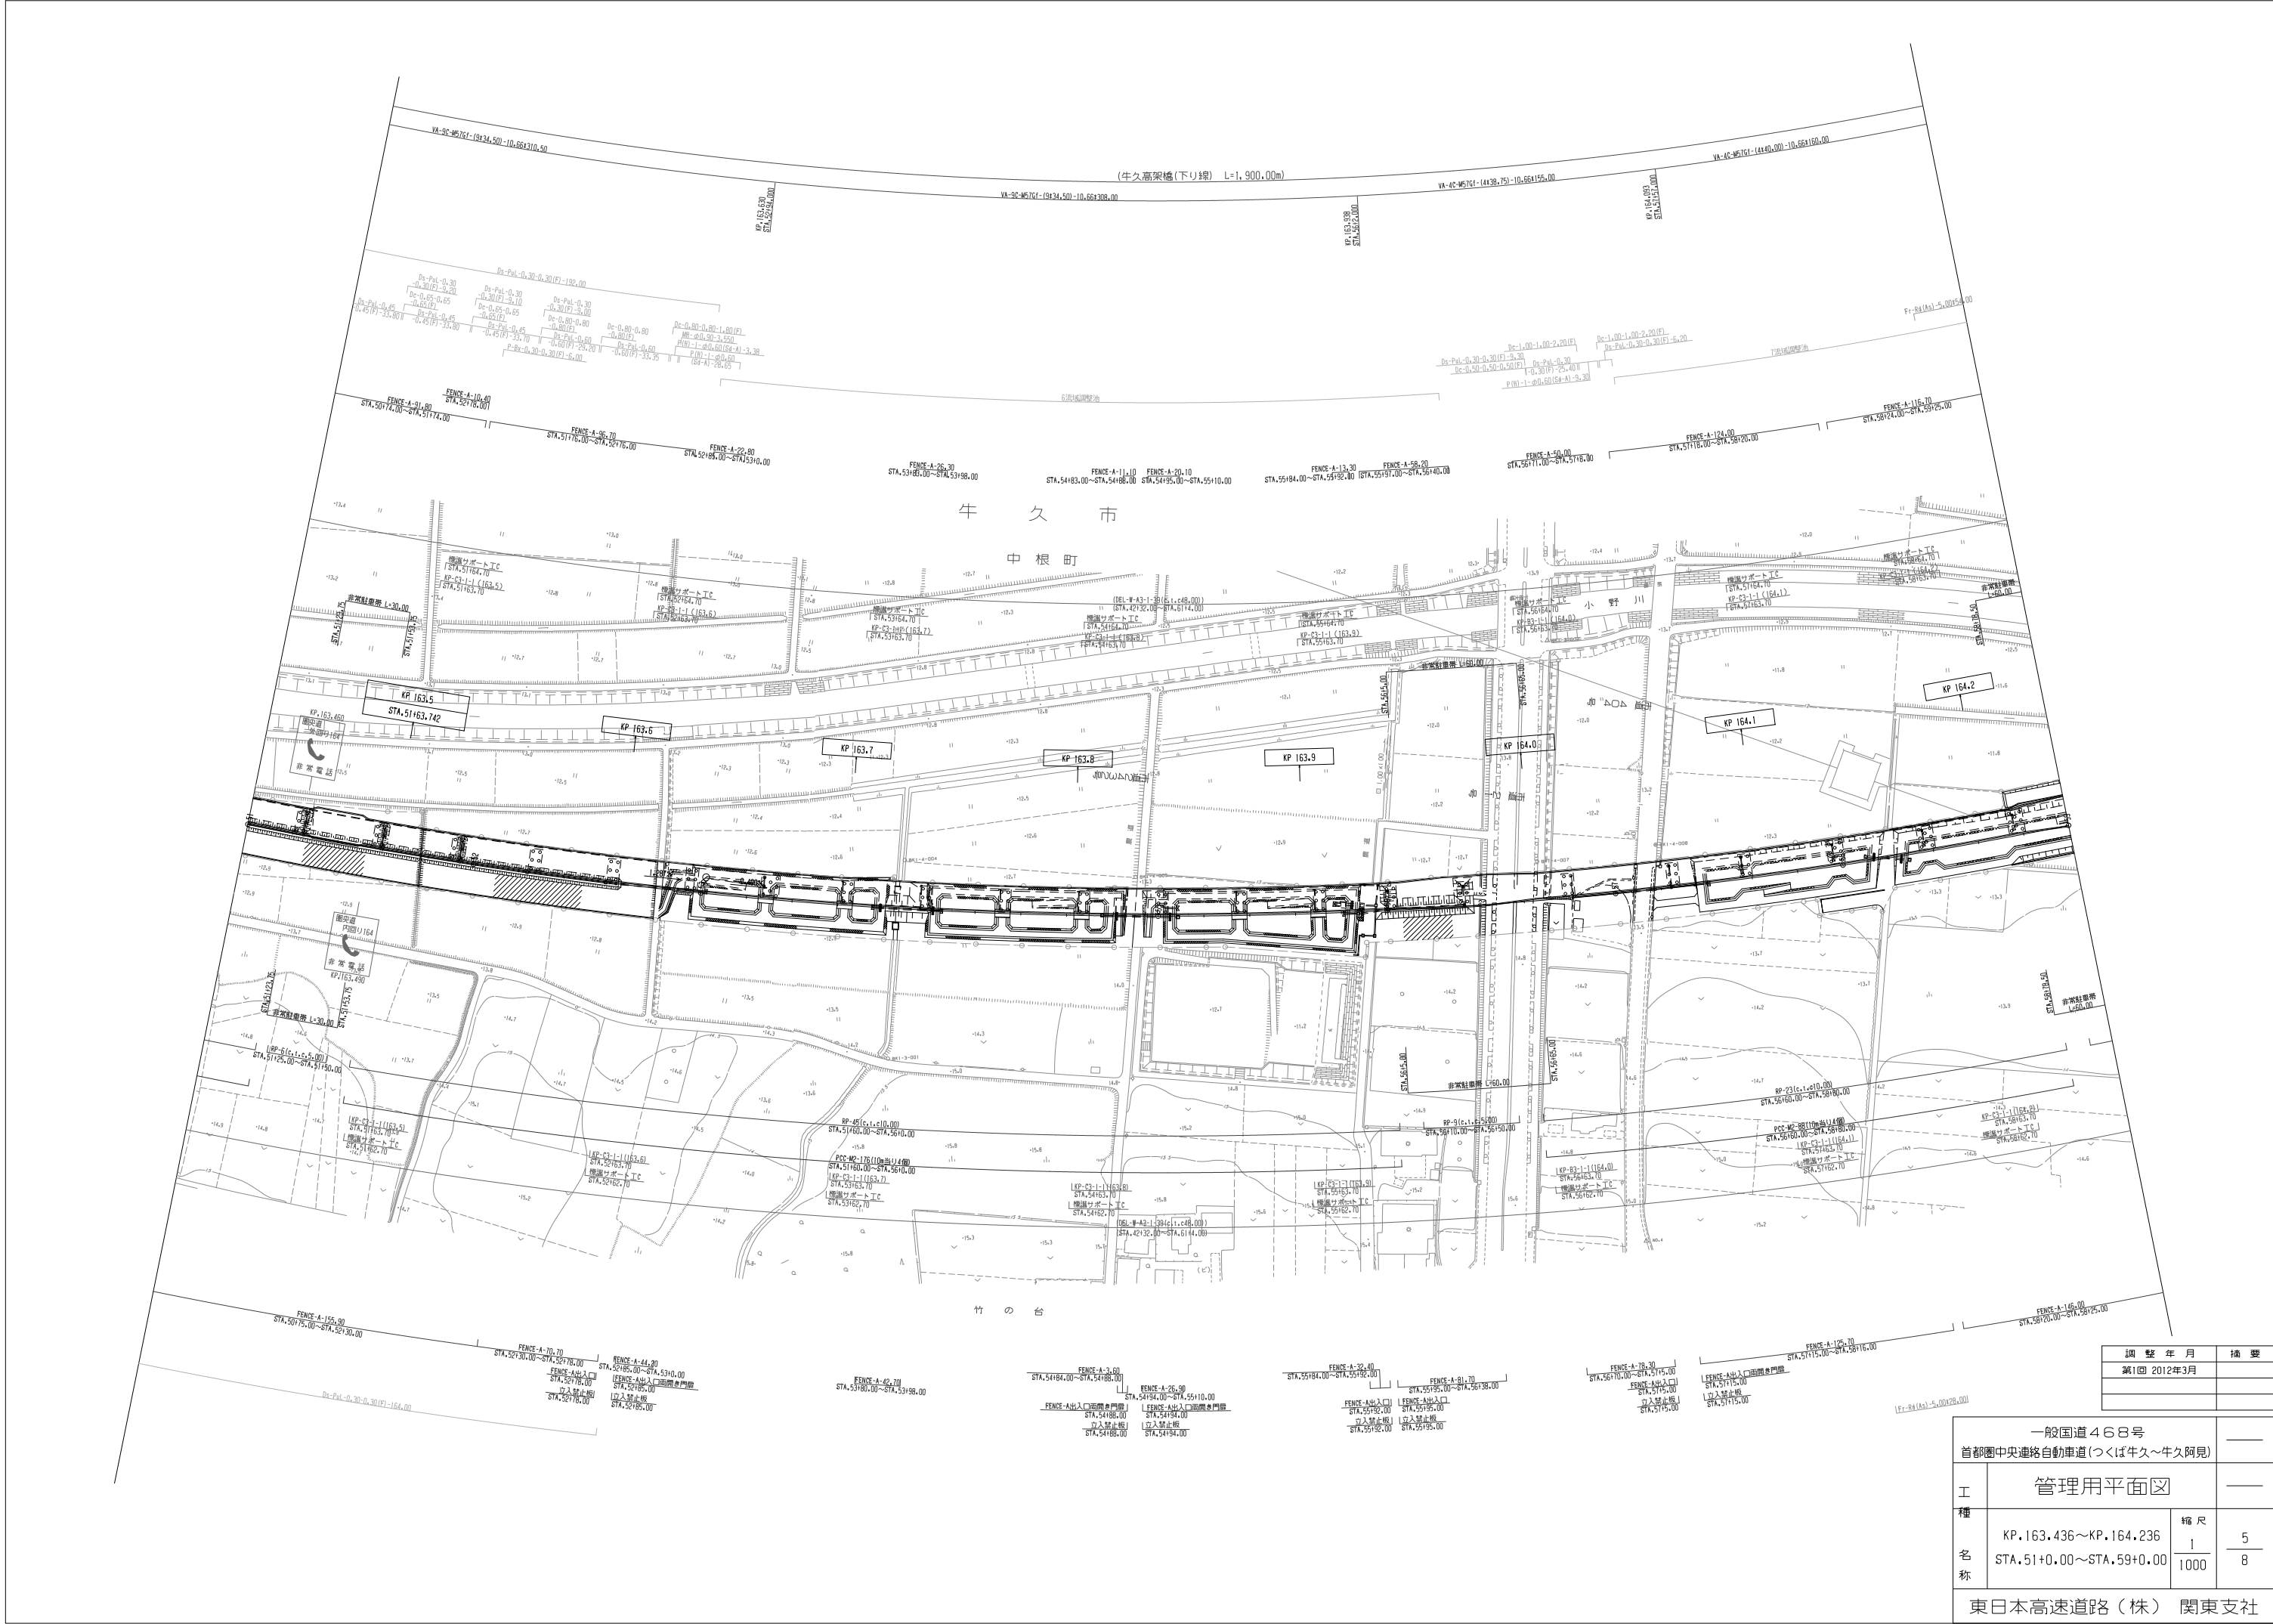



調整年月	摘要
第1回 2012年3月	

一般国道468号 首都圏中央連絡自動車道(つくば牛久〜牛久阿見)			_____	
工 種	管理用平面図		_____	
	KP.163.436〜KP.164.236 STA.51+0.00〜STA.59+0.00		縮尺 1 1000	5 8
東日本高速道路(株) 関東支社				

一般国道468号			――	
首都圏中央連絡自動車道(つくば牛久～牛久阿見)				
工 種	管理用平面図		――	
	KP.164.236～KP.165.036 STA.59+0.00～STA.67+0.00	縮 尺 1 1000	6 8	
名 称				
東日本高速道路（株） 関東支社				


調 整 年 月	摘 要
第1回 2012年3月	

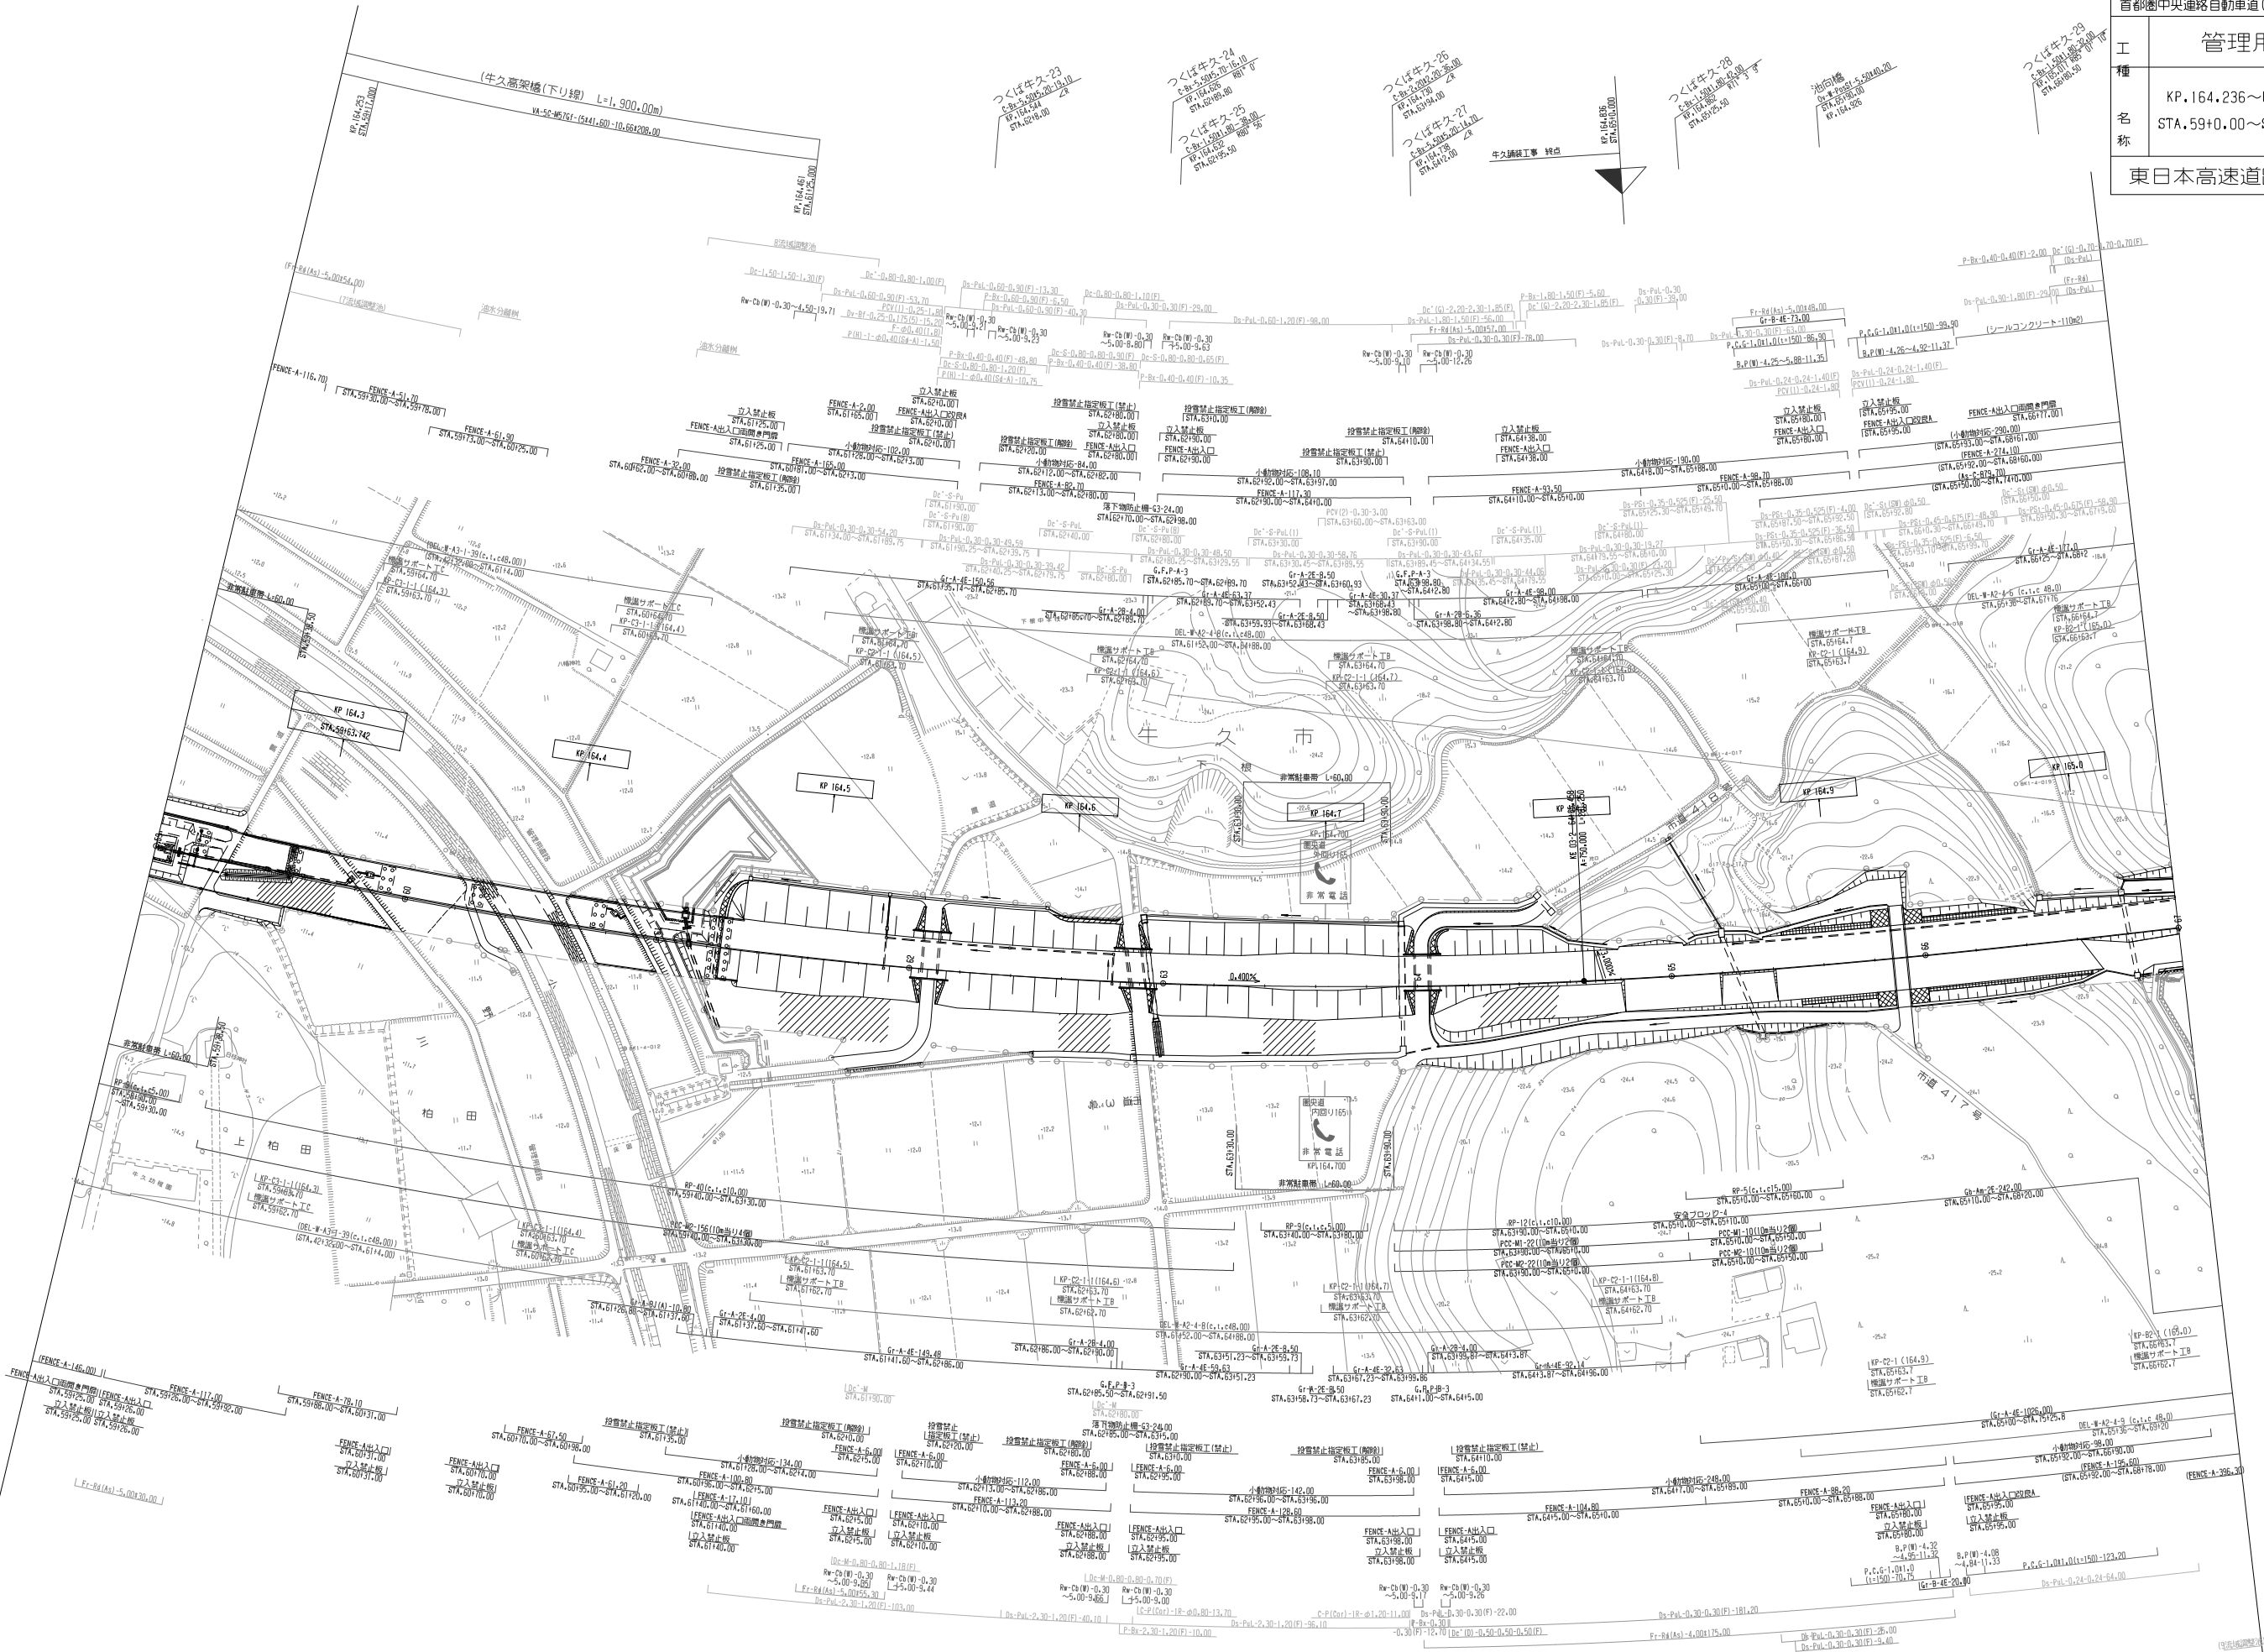

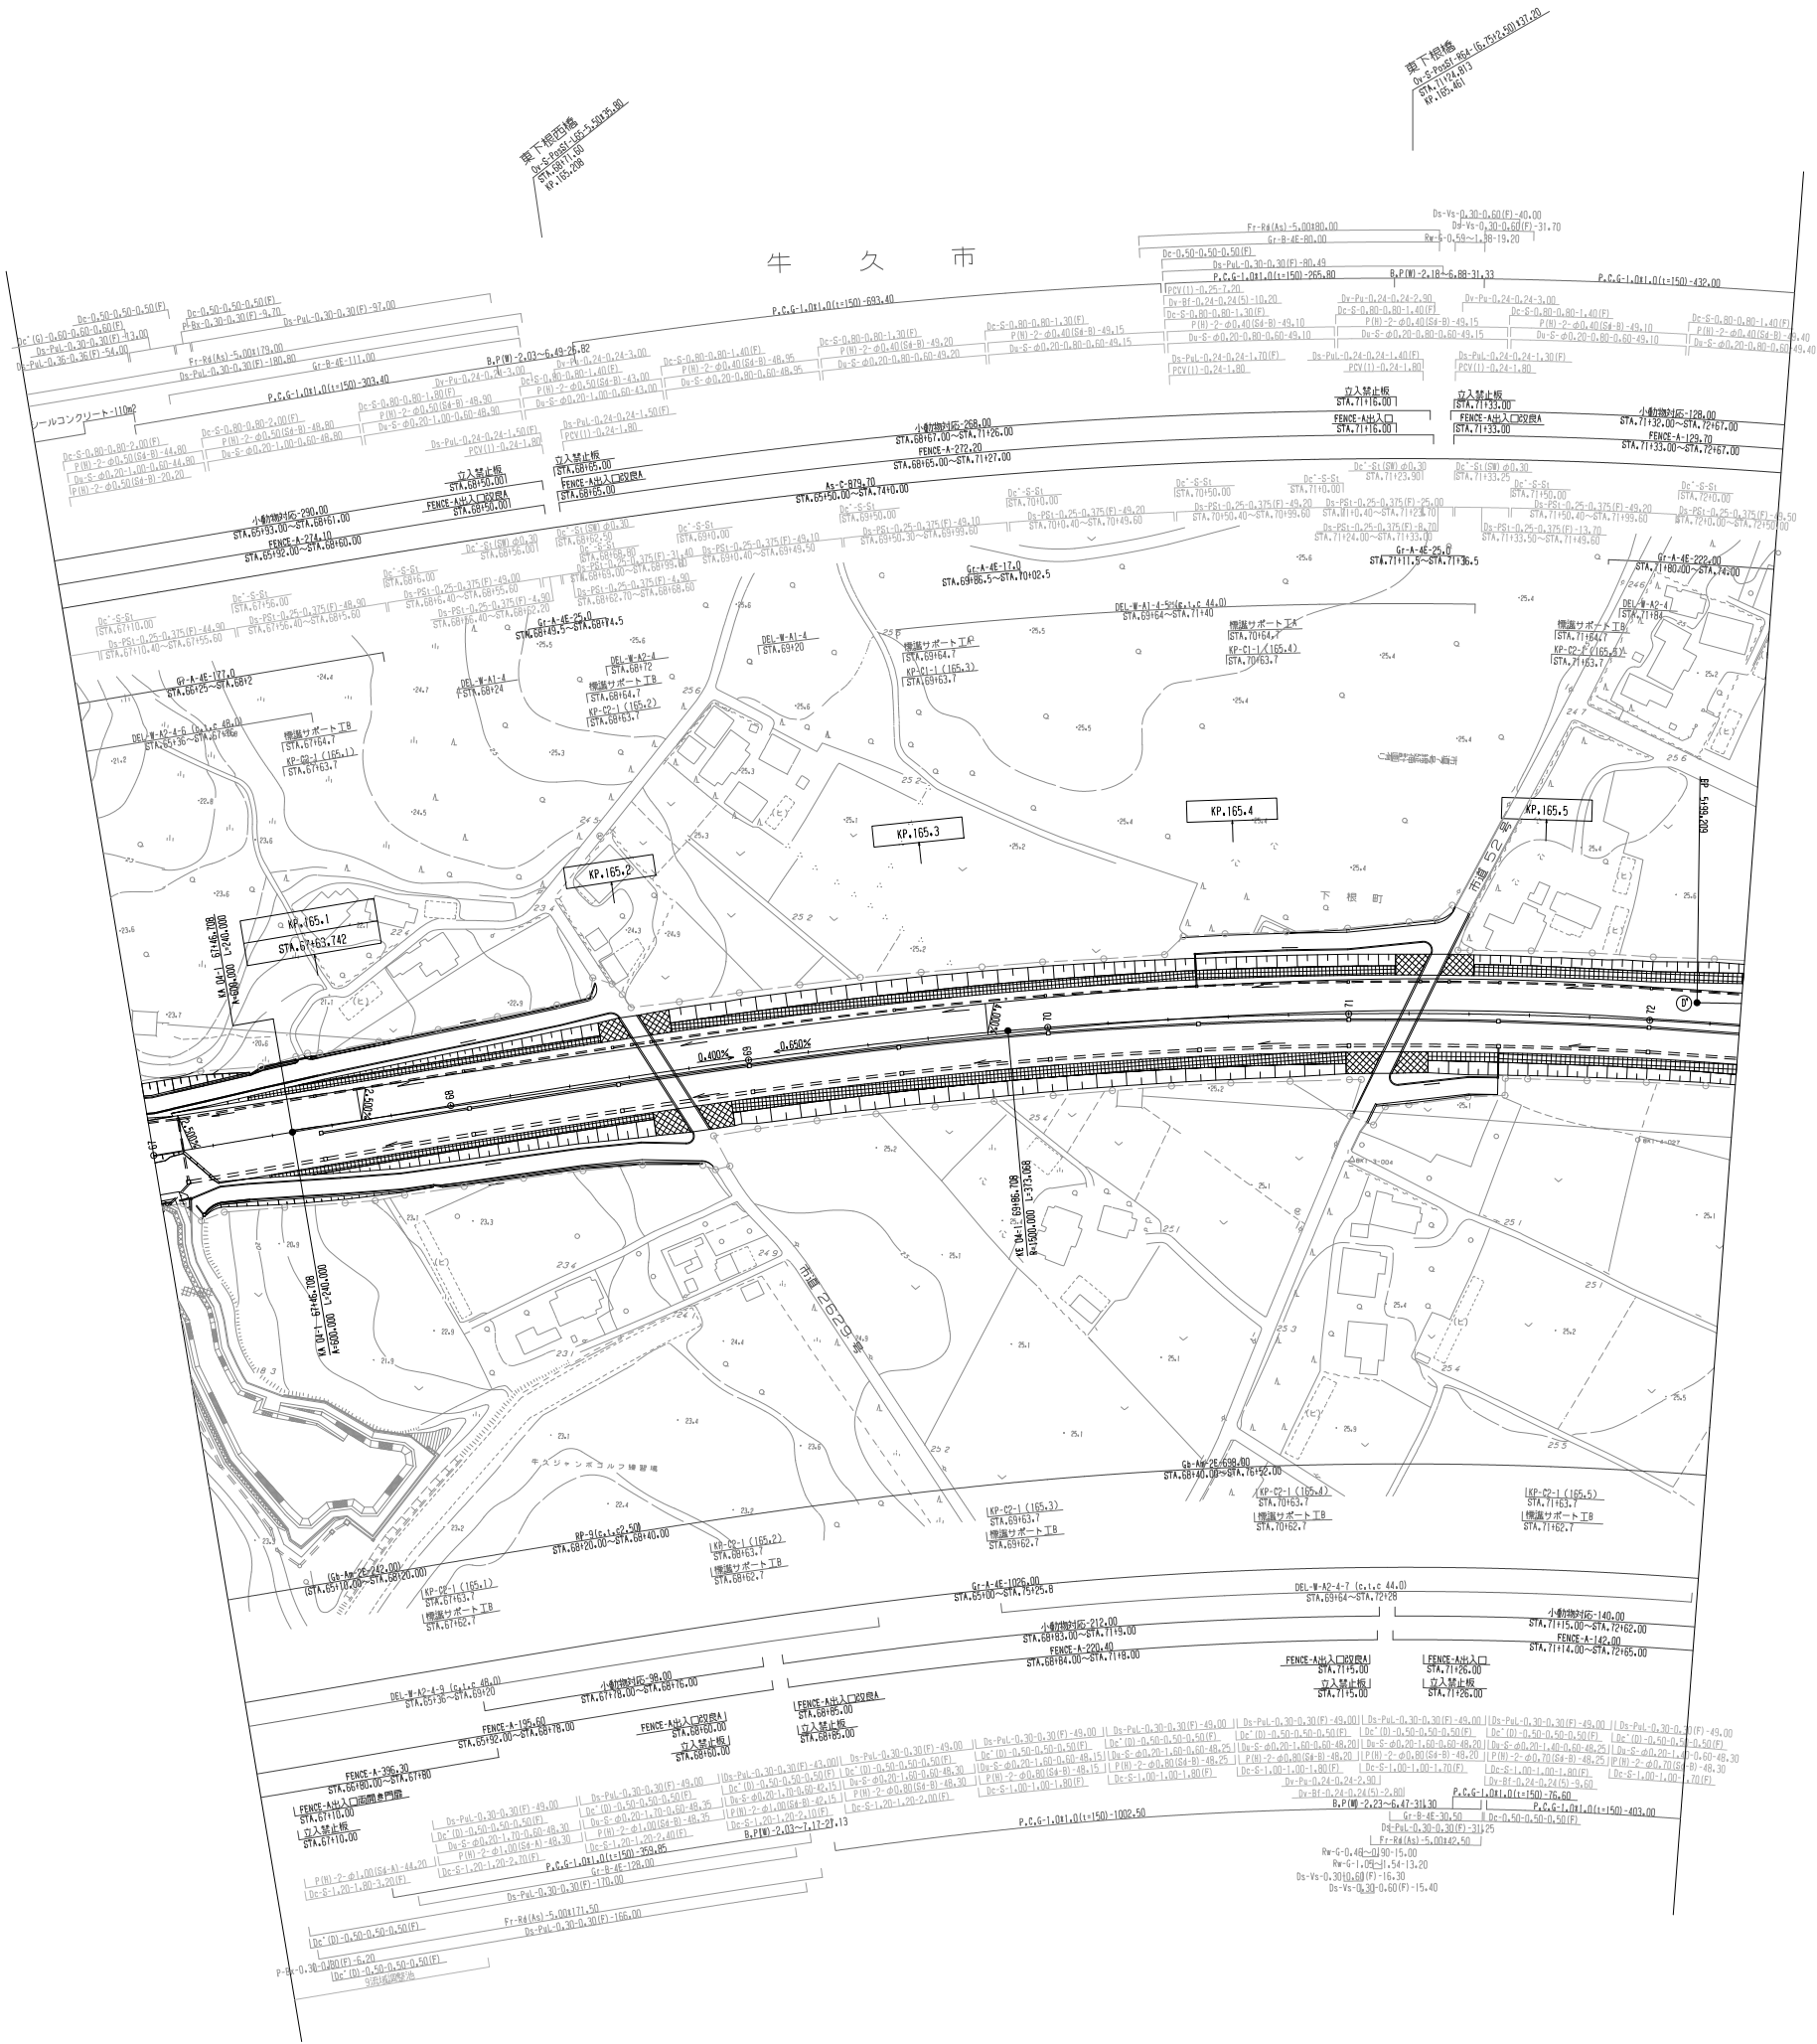


調整年月	摘要
第1回 2012年3月	

一般国道468号 首都圏中央連絡自動車道(つくば牛久阿見)			
工 種 名 称	管理用平面図		—
	KP.165.036~KP.165.566 STA.67+00.00~STA.72+30.00	縮尺 1 1000	7 8
		東日本高速道路(株) 関東支社	

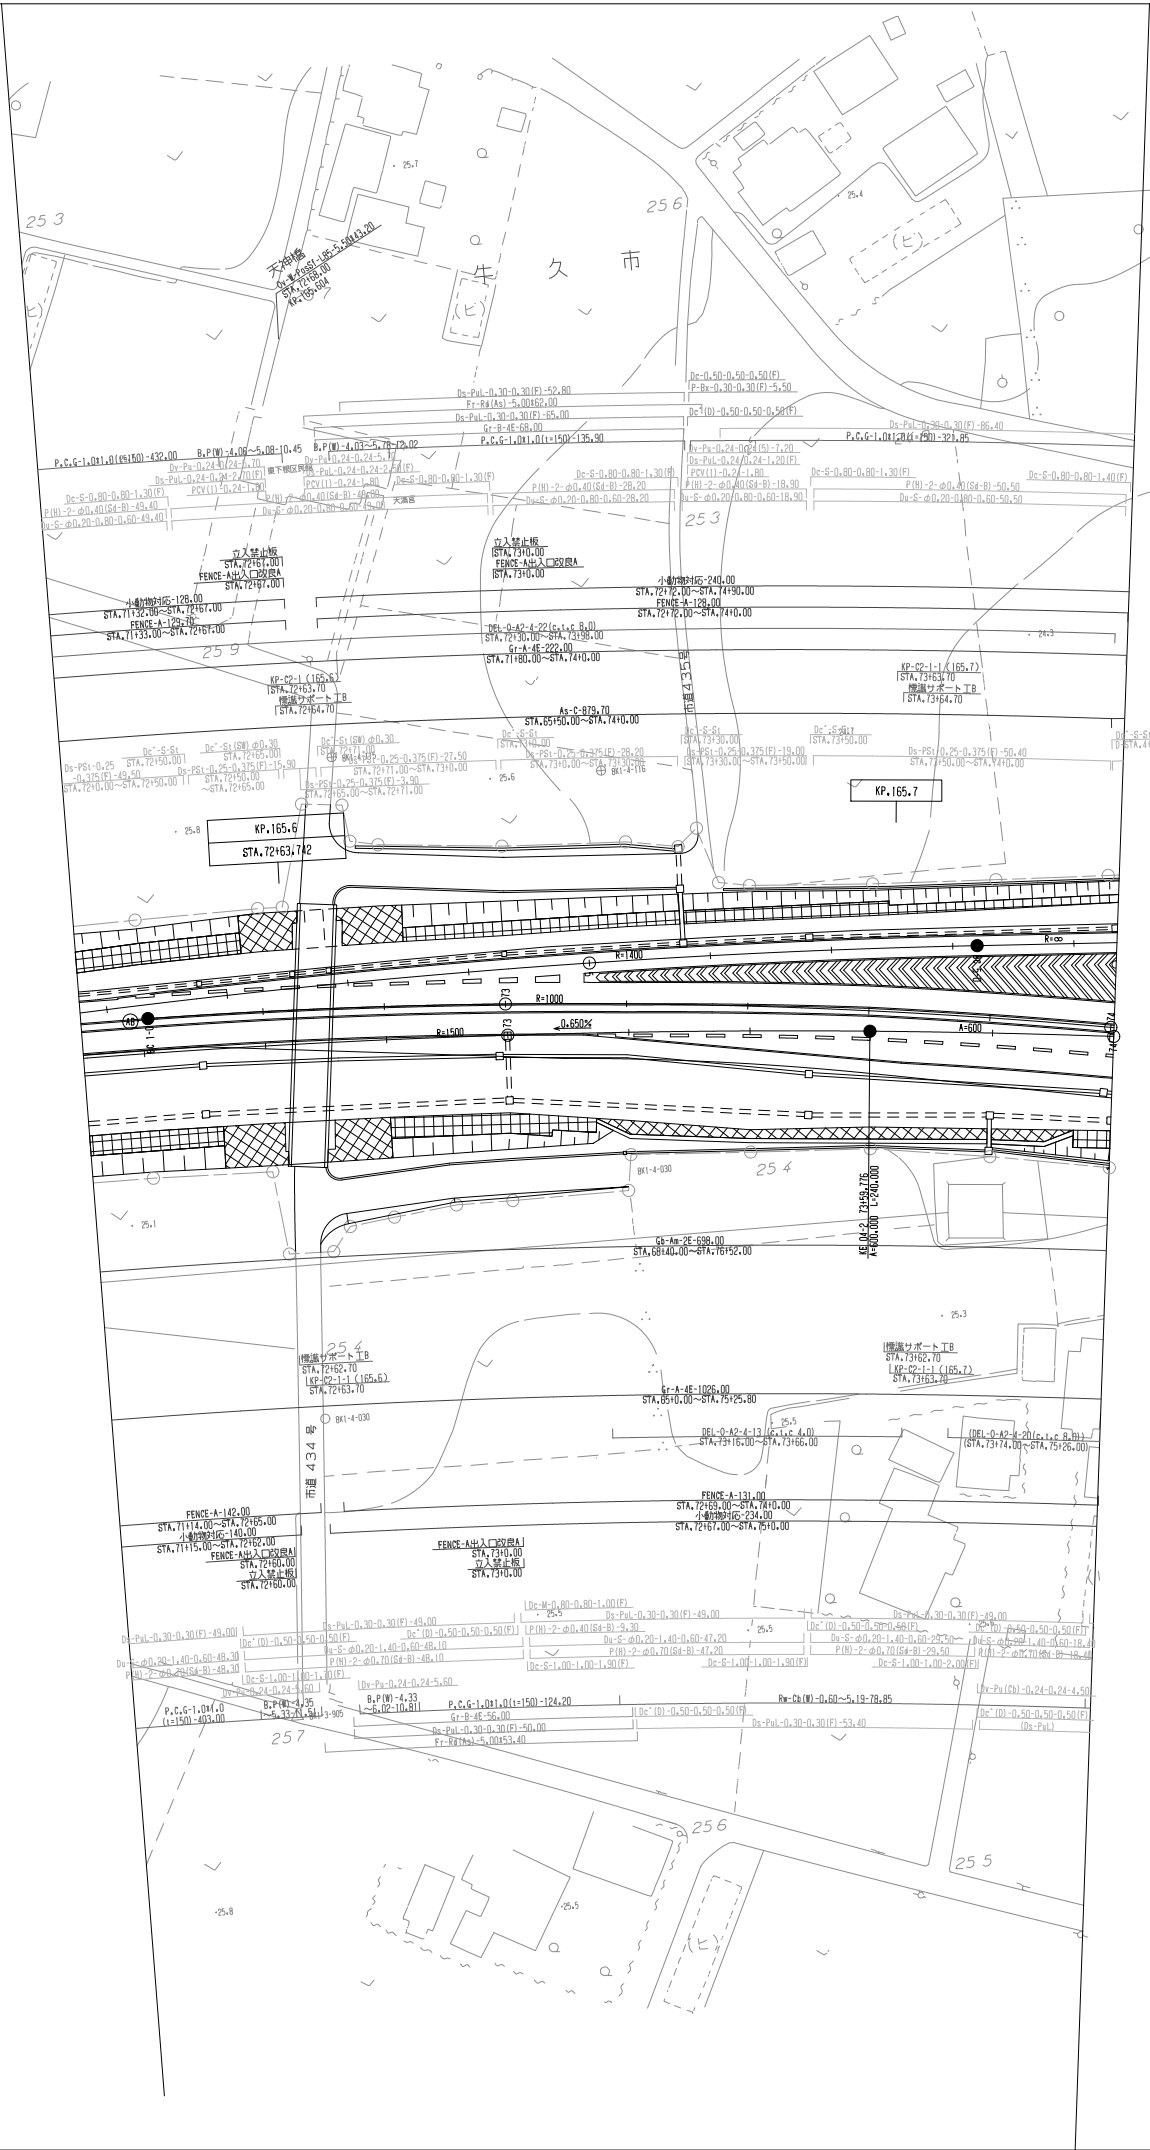

調 整 年 月	摘 要
第1回 2012年3月	


一般国道468号			――	
首都圏中央連絡自動車道(つくば牛久～牛久阿見)				
工 種	管理用平面図			――
名 称	牛久阿見インターチェンジ	縮 尺		
	KP.165.566～KP.166.499	1	1	
	STA.72+30.00～STA.81+60.00	500	4	
東日本高速道路（株） 関東支社				

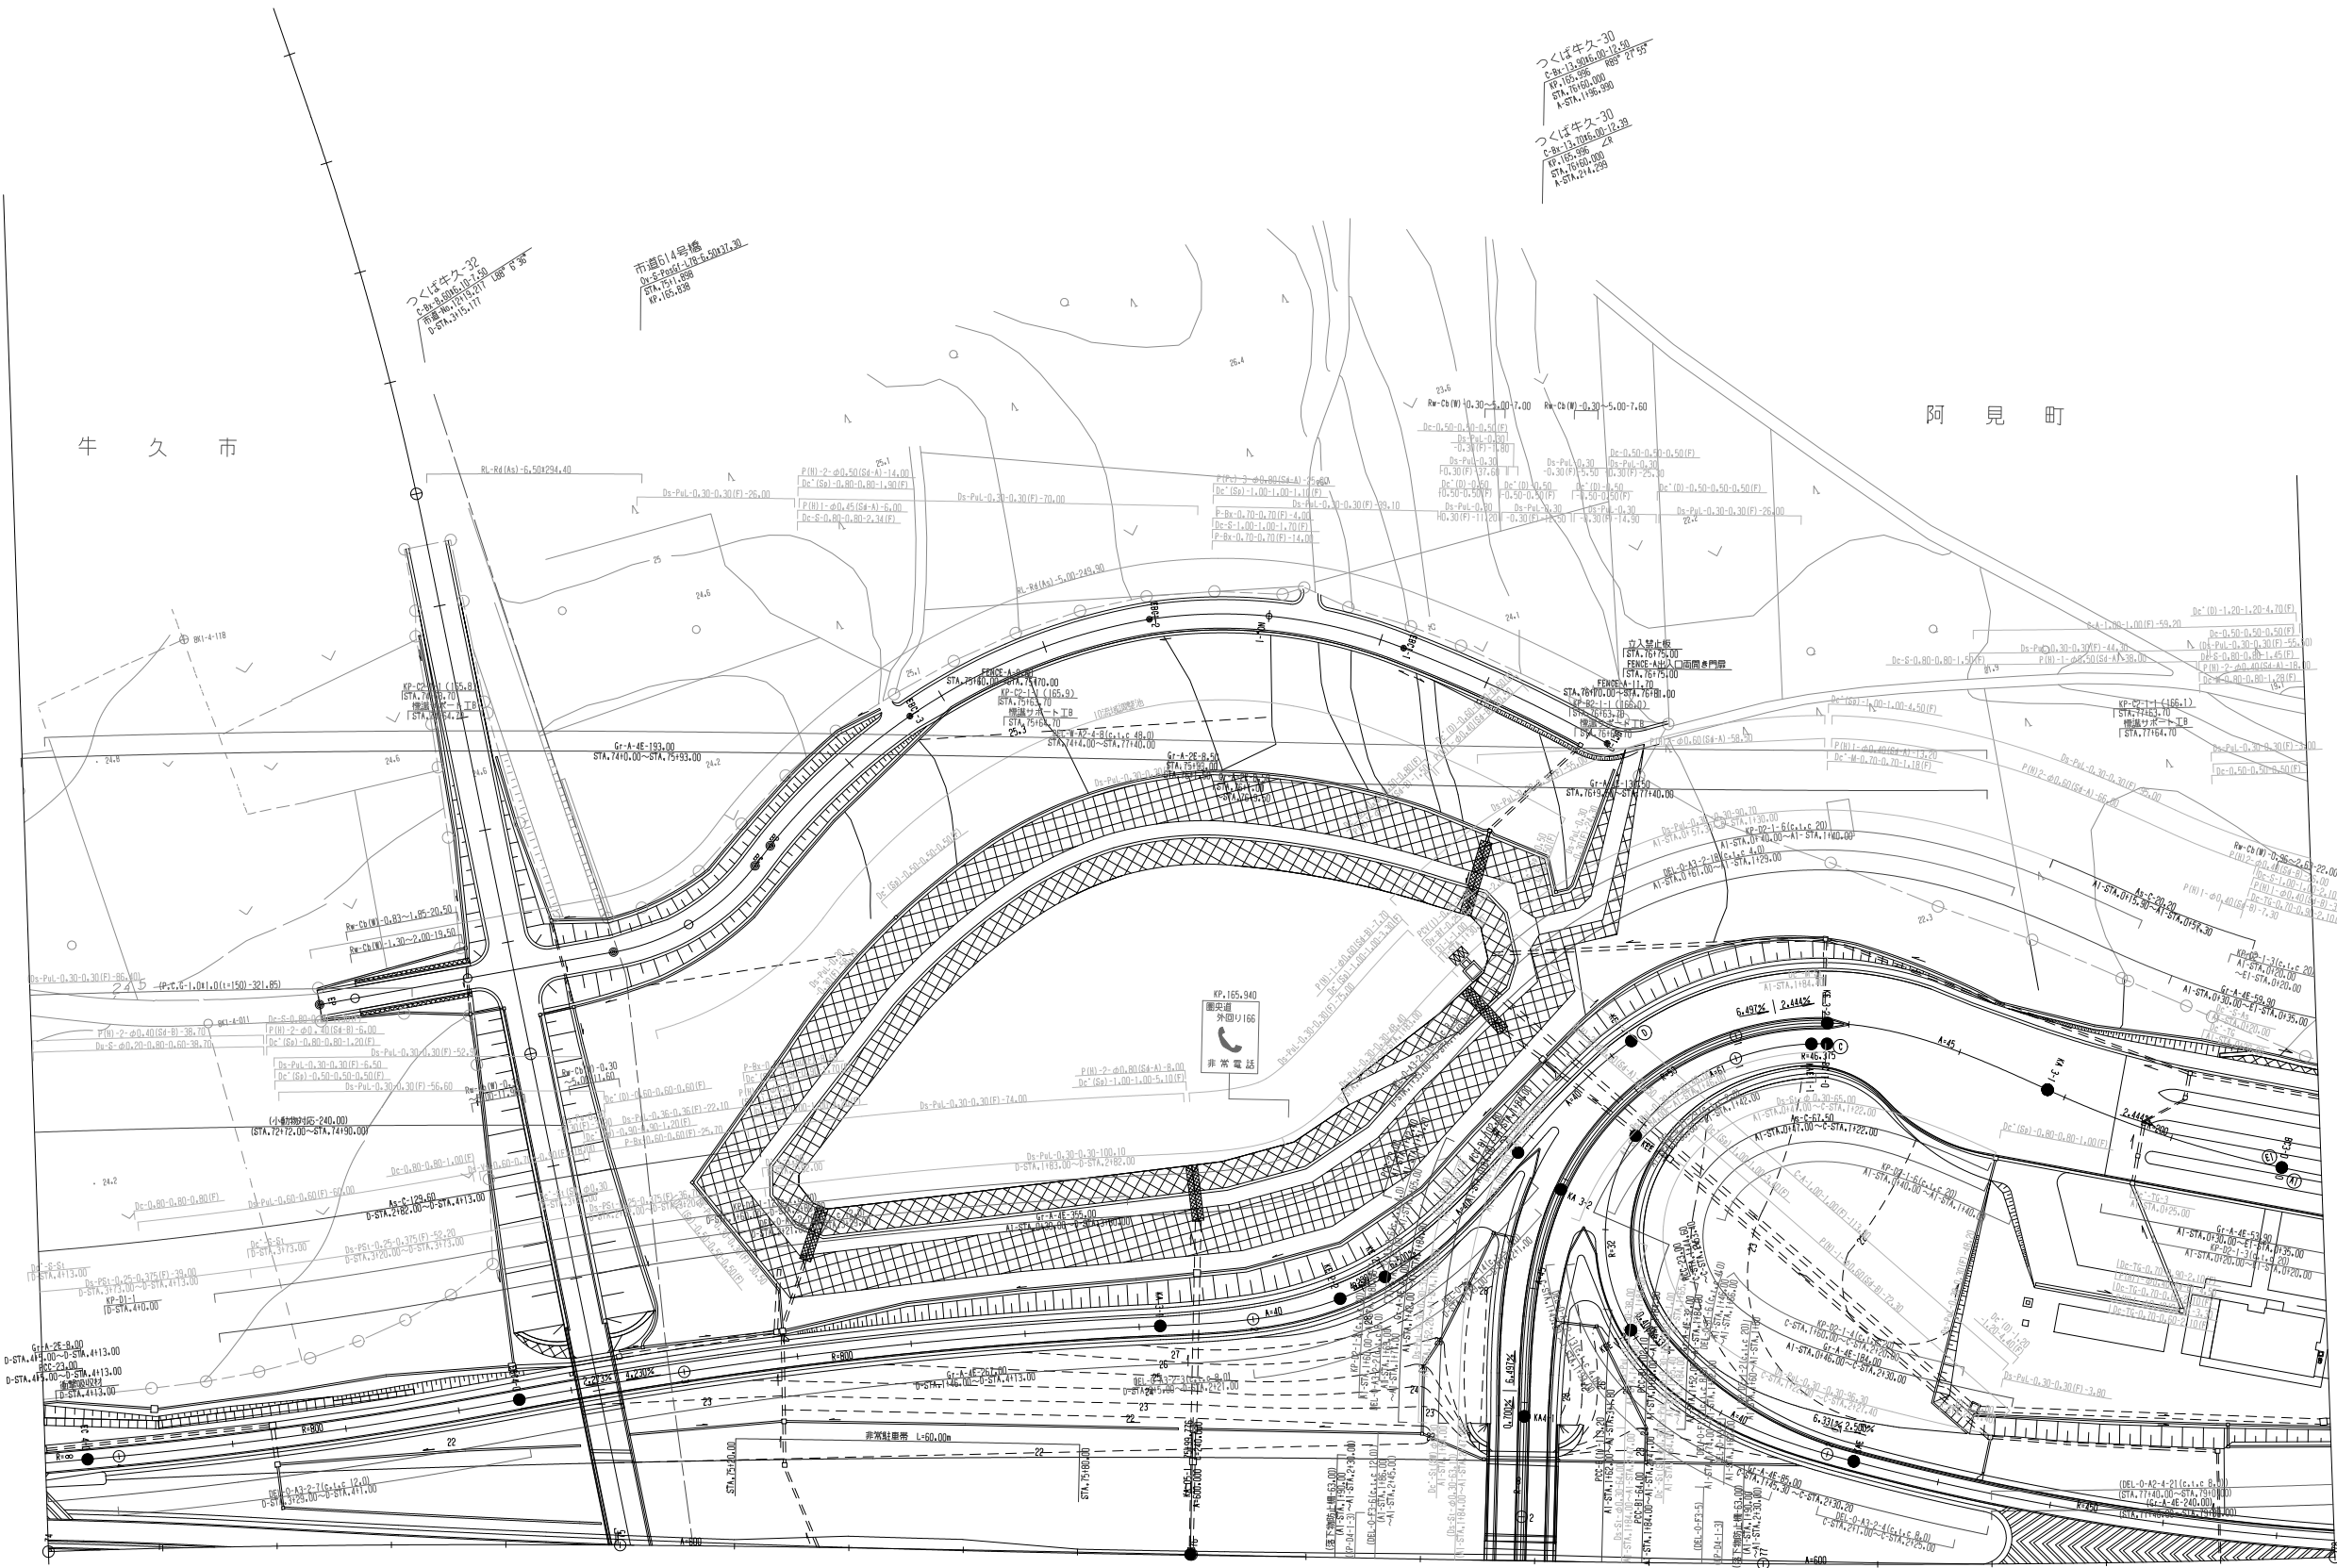

KP.165.8 STA. 74+63.742		KP.165.9		KP.166.0		KP.166.1	
----------------------------	--	----------	--	----------	--	----------	--

調 整 年 月		摘 要	
第1回 2012年3月			

一般国道468号			—
首都圏中央連絡自動車道(つくば牛久～牛久阿見)			
工 種	管理用平面図		—
名 称	牛久阿見インターチェンジ	縮 尺	2 — 4
	KP.165.566～KP.166.499	1	
	STA.72+30.00～STA.81+60.00	500	
東日本高速道路(株) 関東支社			

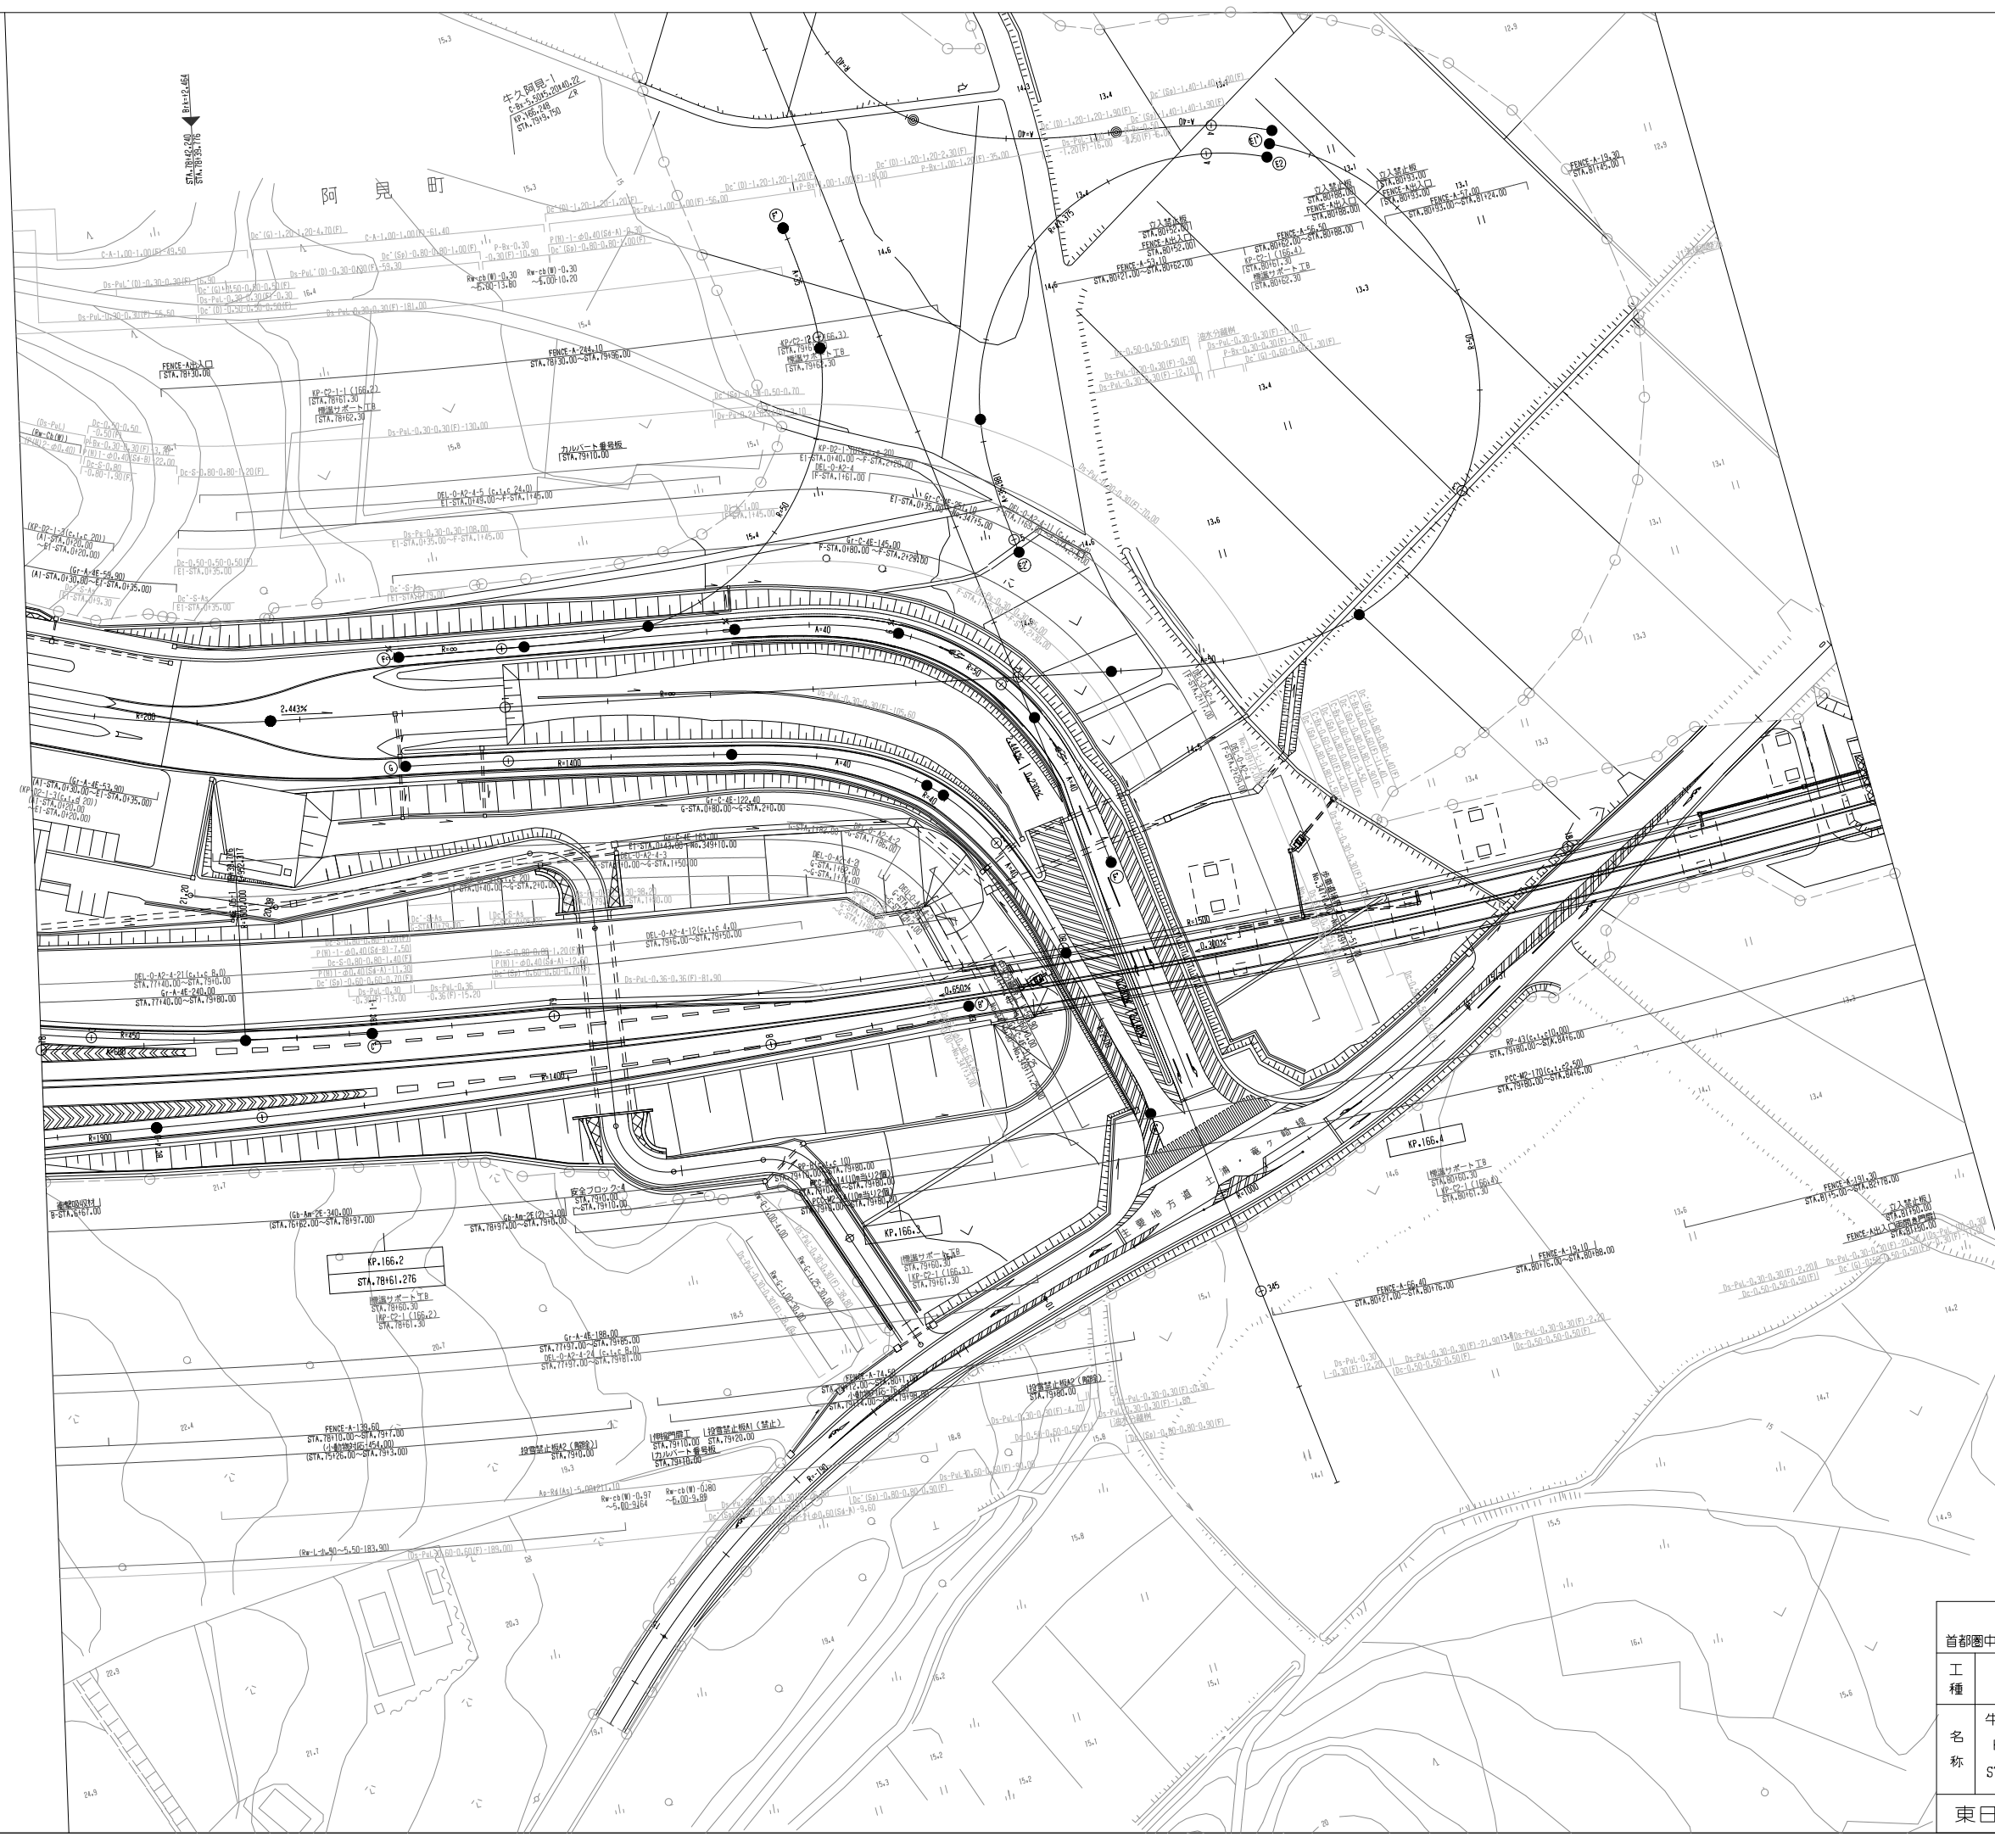

調 整 年 月	摘 要
第1回 2012年3月	

一般国道468号 首都圏中央連絡自動車道(つくば牛久～牛久阿見)			—	
工 種	管理用平面図		—	
名 称	牛久阿見インターチェンジ KP 165.566～KP 166.499 STA.72+30.00～STA.81+60.00	縮 尺		
		1	4	
		500	4	
東日本高速道路（株） 関東支社				