


工事情報【神流川流域】

令和7年11月28日現在

工事名 R6元地川砂防堰堤外工事
工期 令和6年8月19日～令和7年11月7日
受注者 株式会社佐藤建設工業
工事場所 群馬県多野郡神流町生利地先及び柏木地先
工事目的 生利地区に計画されている元地川砂防堰堤（万場地区砂防堰堤群）の施工、および神流川本川の柏木地区に設置された柏木砂防堰堤の改築をおこなう工事です。

位置図

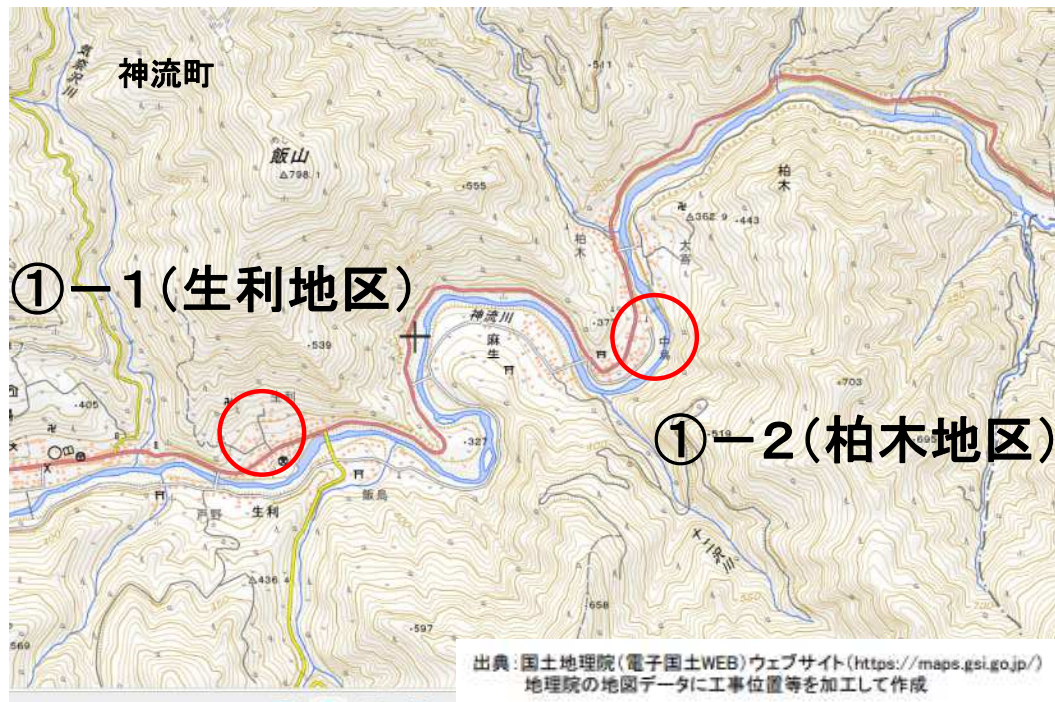

完 成

①-1



完 成



工事情報【神流川流域】

平 面 図

S=1:500

①-1



本図面は縮小図のため
数値は実数と異なります。



工事情報【神流川流域】

一般構造図

S=1:200


①—1

本堰堤正面図


(下流側)

3M0.2+2.50

DL=340.00

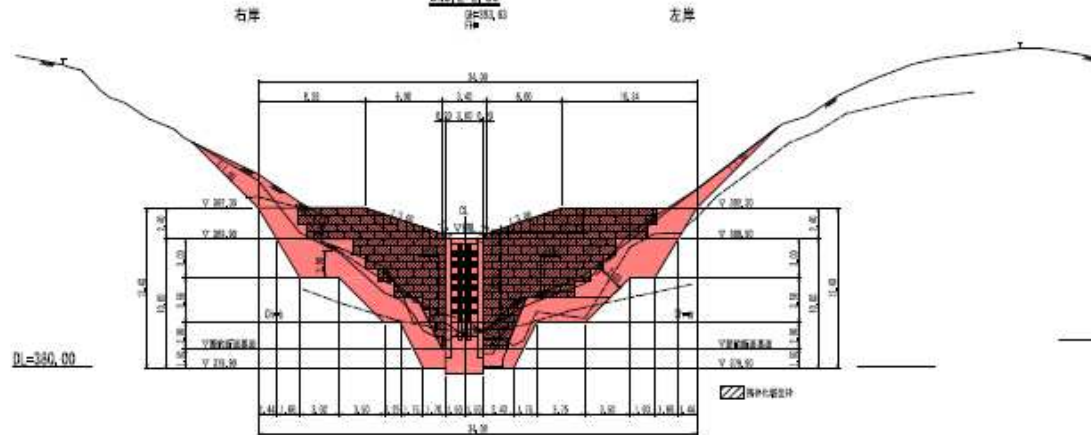


平面図

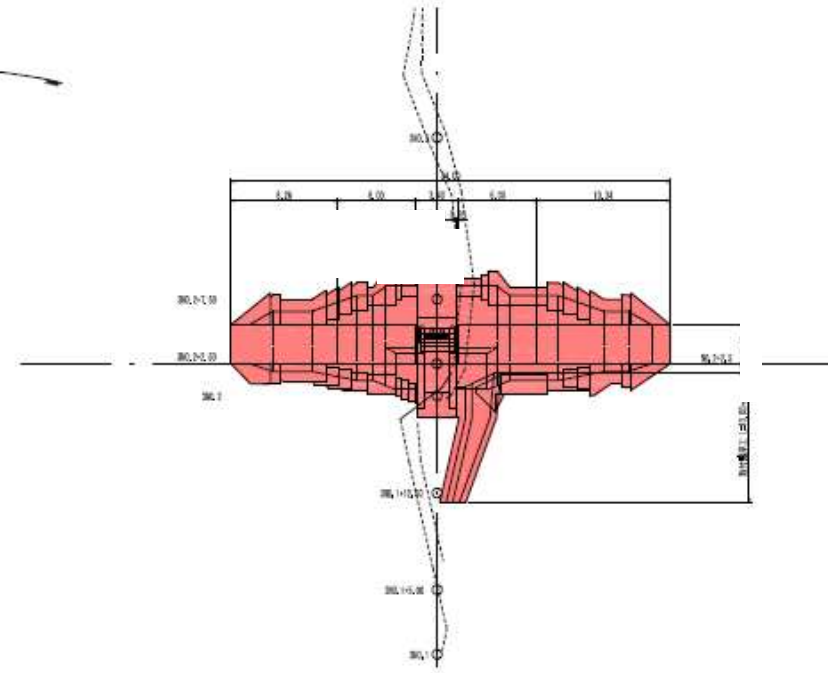


本堰堤正面図

(上流側)

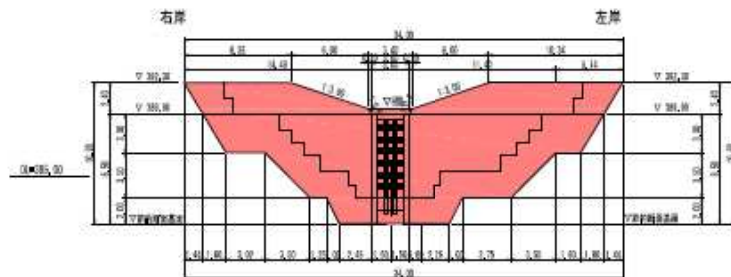

断面図

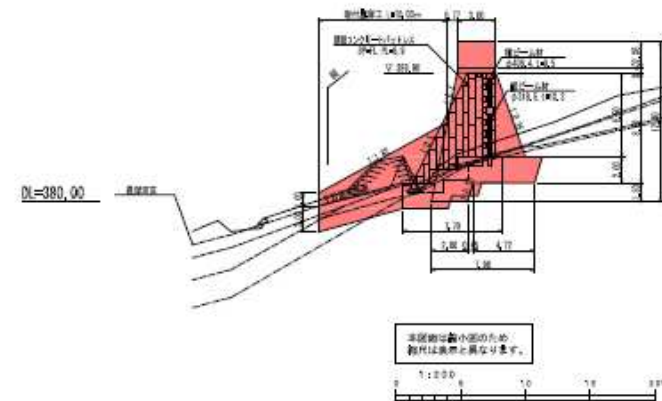

凡 例	
■	堤体断面設計
□	
□	
□	

完成図

(★昭和7年4月1日国土庁建設省定規に準じていない)

工事名	R6元地川砂防堰堤外工事		
図面名	一般構造図		
縮尺	1:200	図面番号	2-4第2号 4
設計年月日	令和 6年 6月 18日	作成年月日	令和 7年 11月 7日
設計者氏名			
施工者氏名	株式会社佐藤建設工業		
発注者氏名	国土交通省河川川砂防事務所		

工事情報【神流川流域】

令和7年11月28日現在


工 事 名 R6元地川砂防堰堤外工事
工 期 令和6年8月19日～令和7年11月7日
受 注 者 株式会社佐藤建設工業
工事場所 群馬県多野郡神流町生利地先及び柏木地先
工事目的 生利地区に計画されている元地川砂防堰堤（万場地区砂防堰堤群）の施工、および神流川本川の柏木地区に設置された柏木砂防堰堤の改築をおこなう工事です。

完 成

①－2



位置図

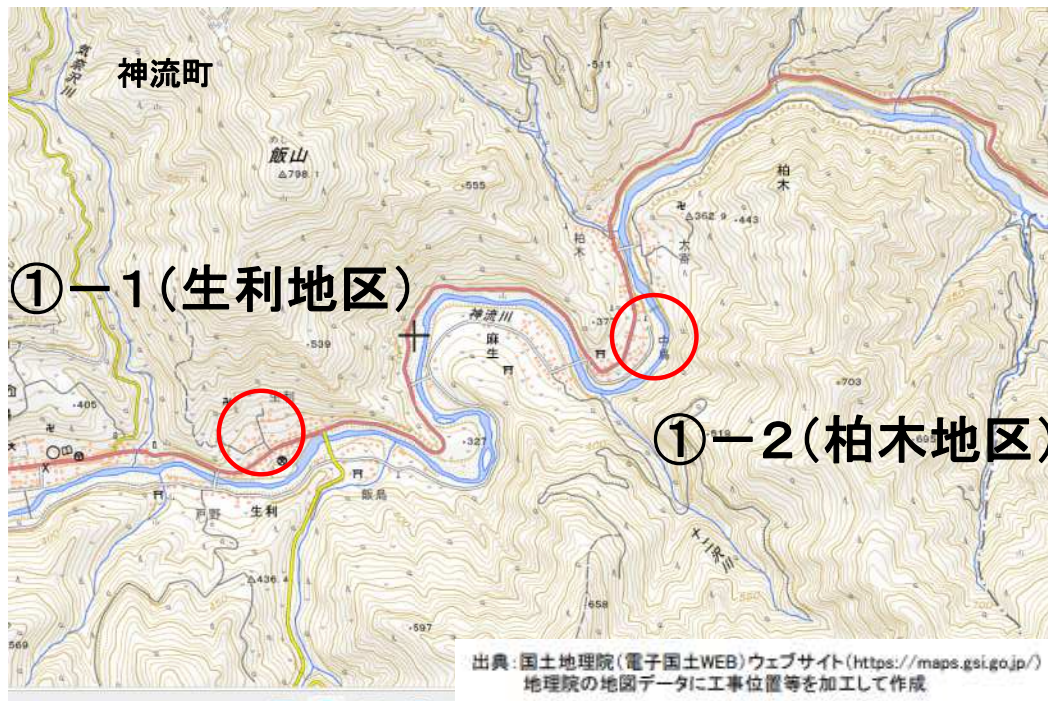

完 成



